




Bon pour fabrication, le 21/01/2021

MOTER SAS  
20 Rue Marcel Isenhardt  
BP 90344 - 33604 MERIGNAC CEDEX  
Tél : 05.56.13.37.00 - Fax : 05.56.13.37.19  
SIRET : 465 202 448 00226

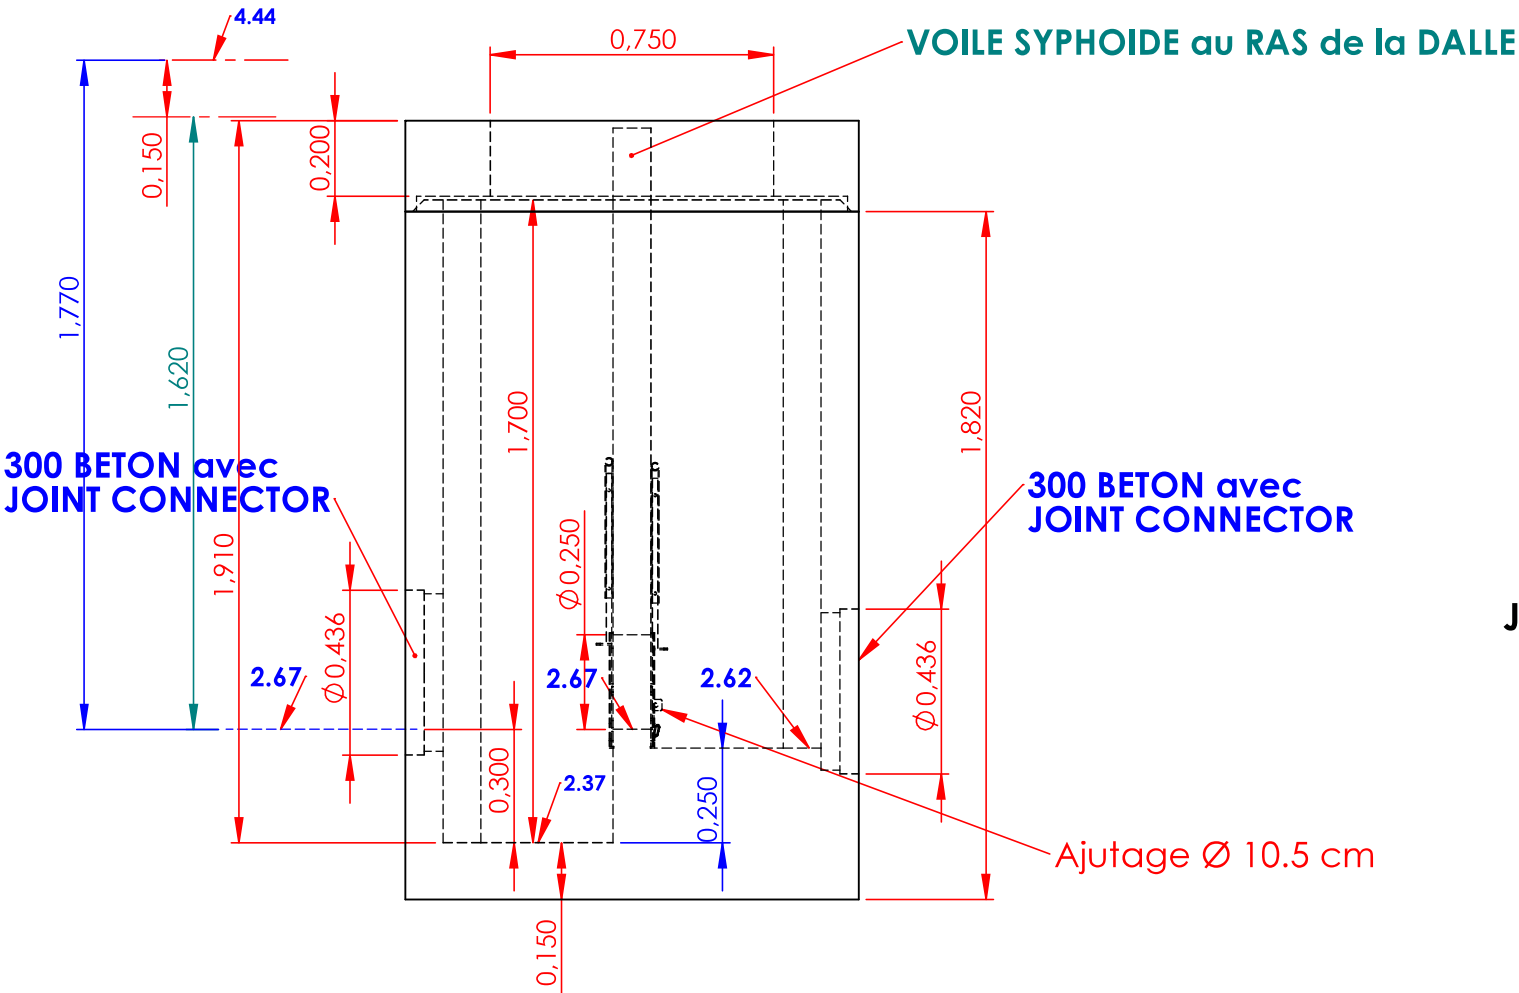

**RESERVATION 75 X 75 cm**

**POIDS : 0.5 T**


**JOINT DB148**

**POIDS : 3.2 T**

**300 BETON avec JOINT CONNECTOR**

**R20 : ht / 1.77 m**

MANUT ARTEON : 2.5 T  
BETON C40/50 DE TYPE XA3

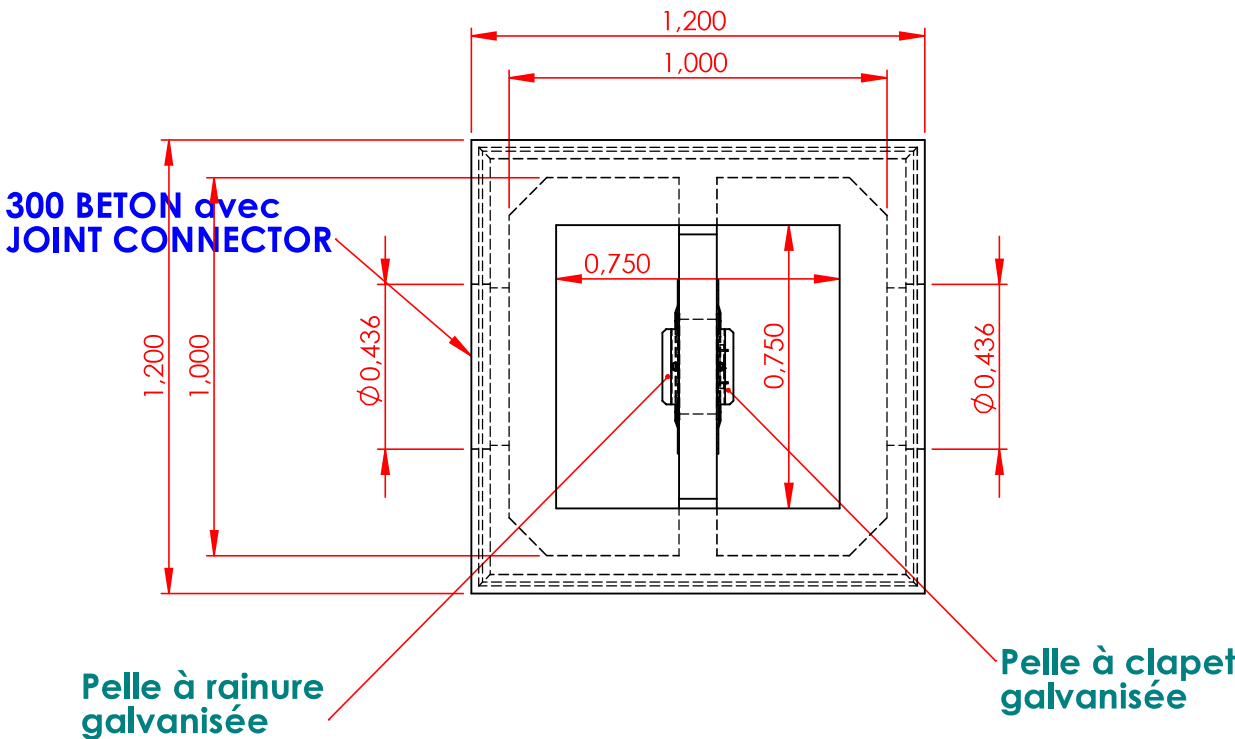

DATE	DESSINATEUR	OBSERVATION	IND.	SOUS ENSEMBLE / ENSEMBLE	Ech.
9.12.2020	Patricia FADAT	CREATION	v4	<b>OUVRAGE REGULATION R20</b> <b>CH.JARDIN de l'ARS</b>	-/-
				Service bureau d'étude	PL.
					1/1
					INDICE
					v4

MTP MERIGNAC

P20177

Ce document est la propriété de DURAND BETON, il ne peut être reproduit, communiqué, utilisé sans son autorisation.

Bon pour fabrication, le 21/01/2021

MOTER SAS  
20 Rue Marcel Isartier  
BP 90344 - 31694 MERIGNAC CEDEX  
Tél. : 05.56.13.37.00 - Fax : 05.56.13.37.19  
SIRET : 465 202 448 00226

RESERVATION 75 X 75 m

POIDS : 0.5 T

JOINT DB148

POIDS : 3.4 T

300 BETON avec  
JOINT CONNECTOR

Pelle à rainure  
galvanisée

Pelle à clapet  
galvanisée

R45 : ht / 1.93 m

MANUT ARTEON : 2.5 T  
BETON C40/50 DE TYPE XA3

DATE	DESSINATEUR	OBSERVATION	IND.	SOUS ENSEMBLE / ENSEMBLE	Ech.
9.12.2020	Patricia FADAT	CREATION	V4	OUVRAGE REGULATION R45 CH.JARDIN de l'ARS	-/-
				Service bureau d'étude	PL.
					1/1
					INDICE
					V4

MTP MERIGNAC

P20177

Ce document est la propriété de DURAND BETON, il ne peut être reproduit, communiqué, utilisé sans son autorisation.