




detail jd circulaire

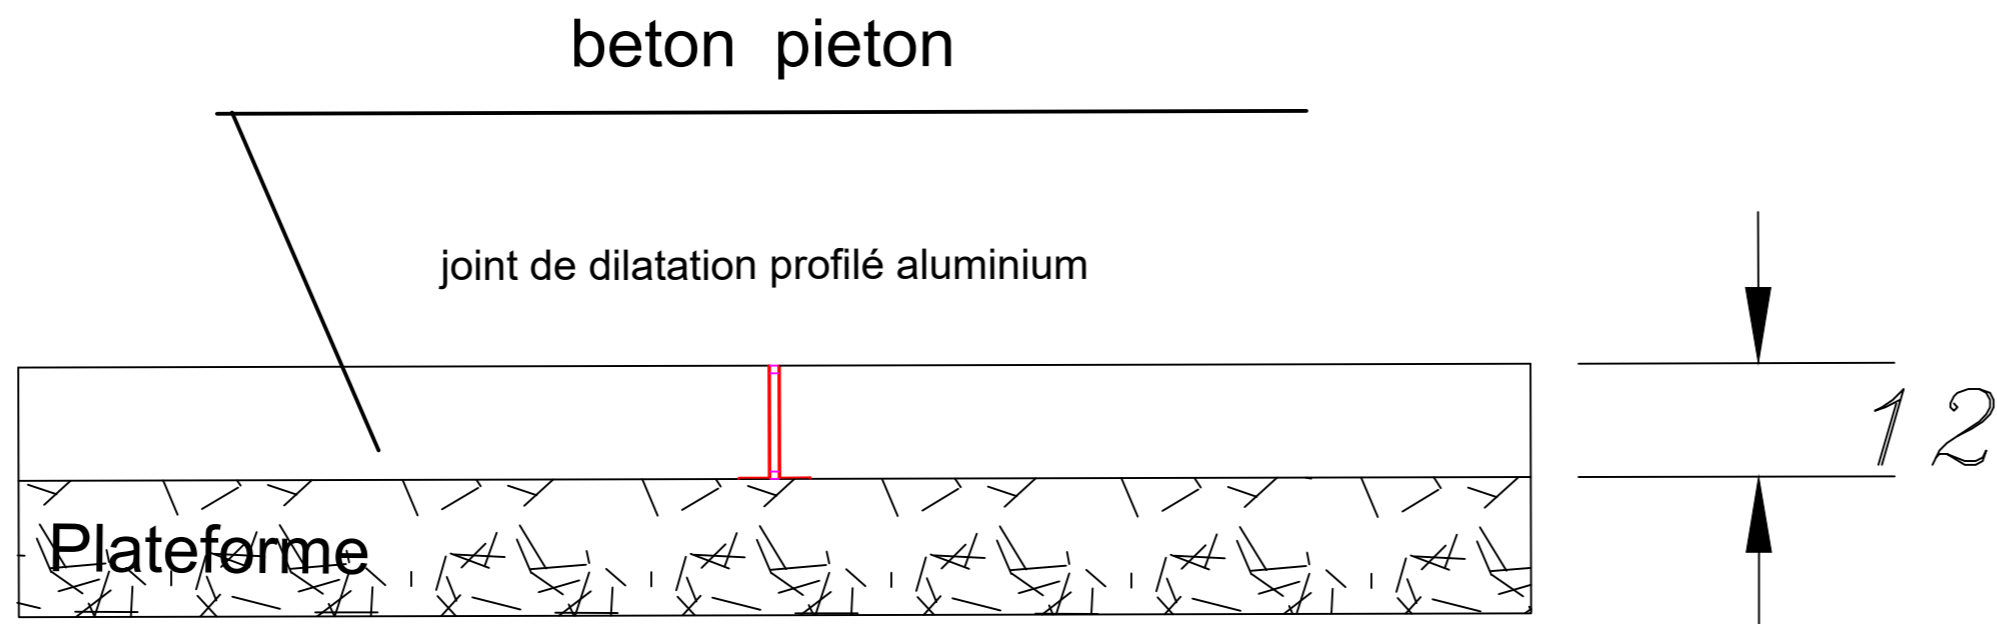


detail jd piéton

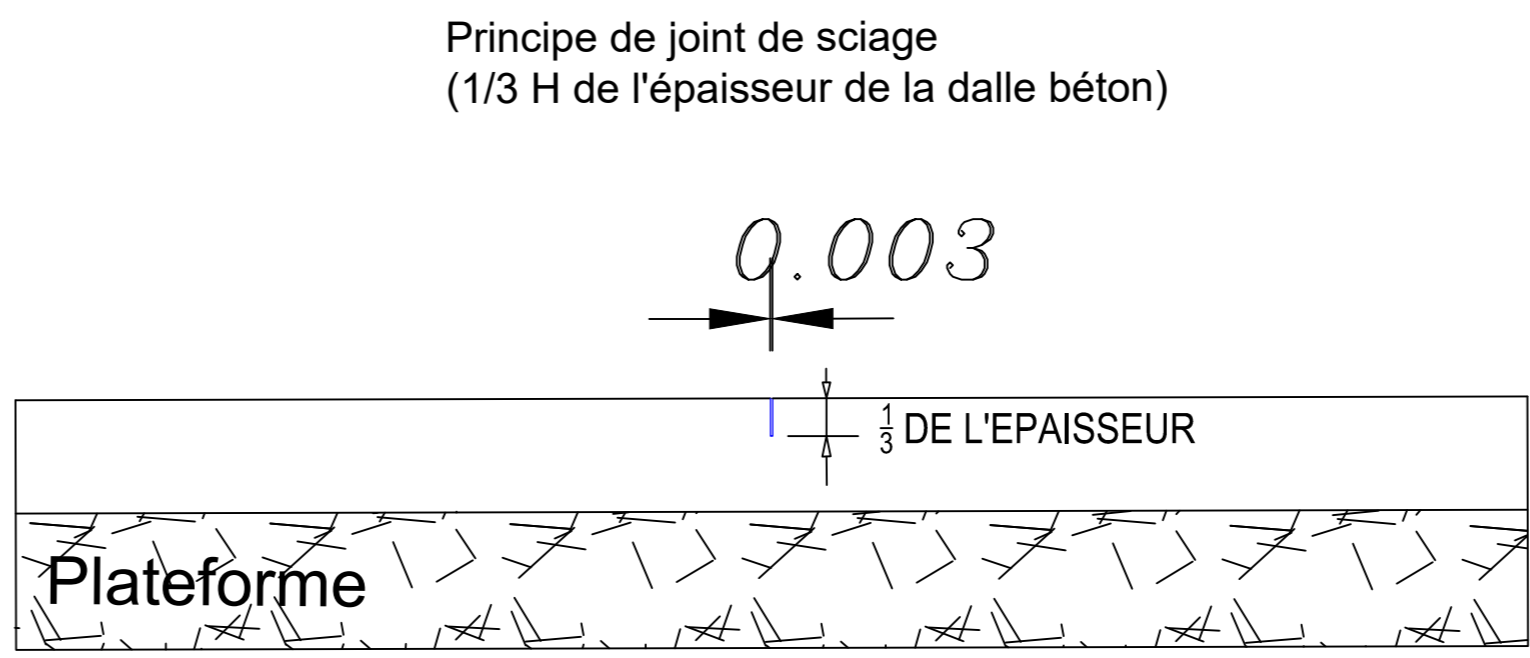

detail jd scié

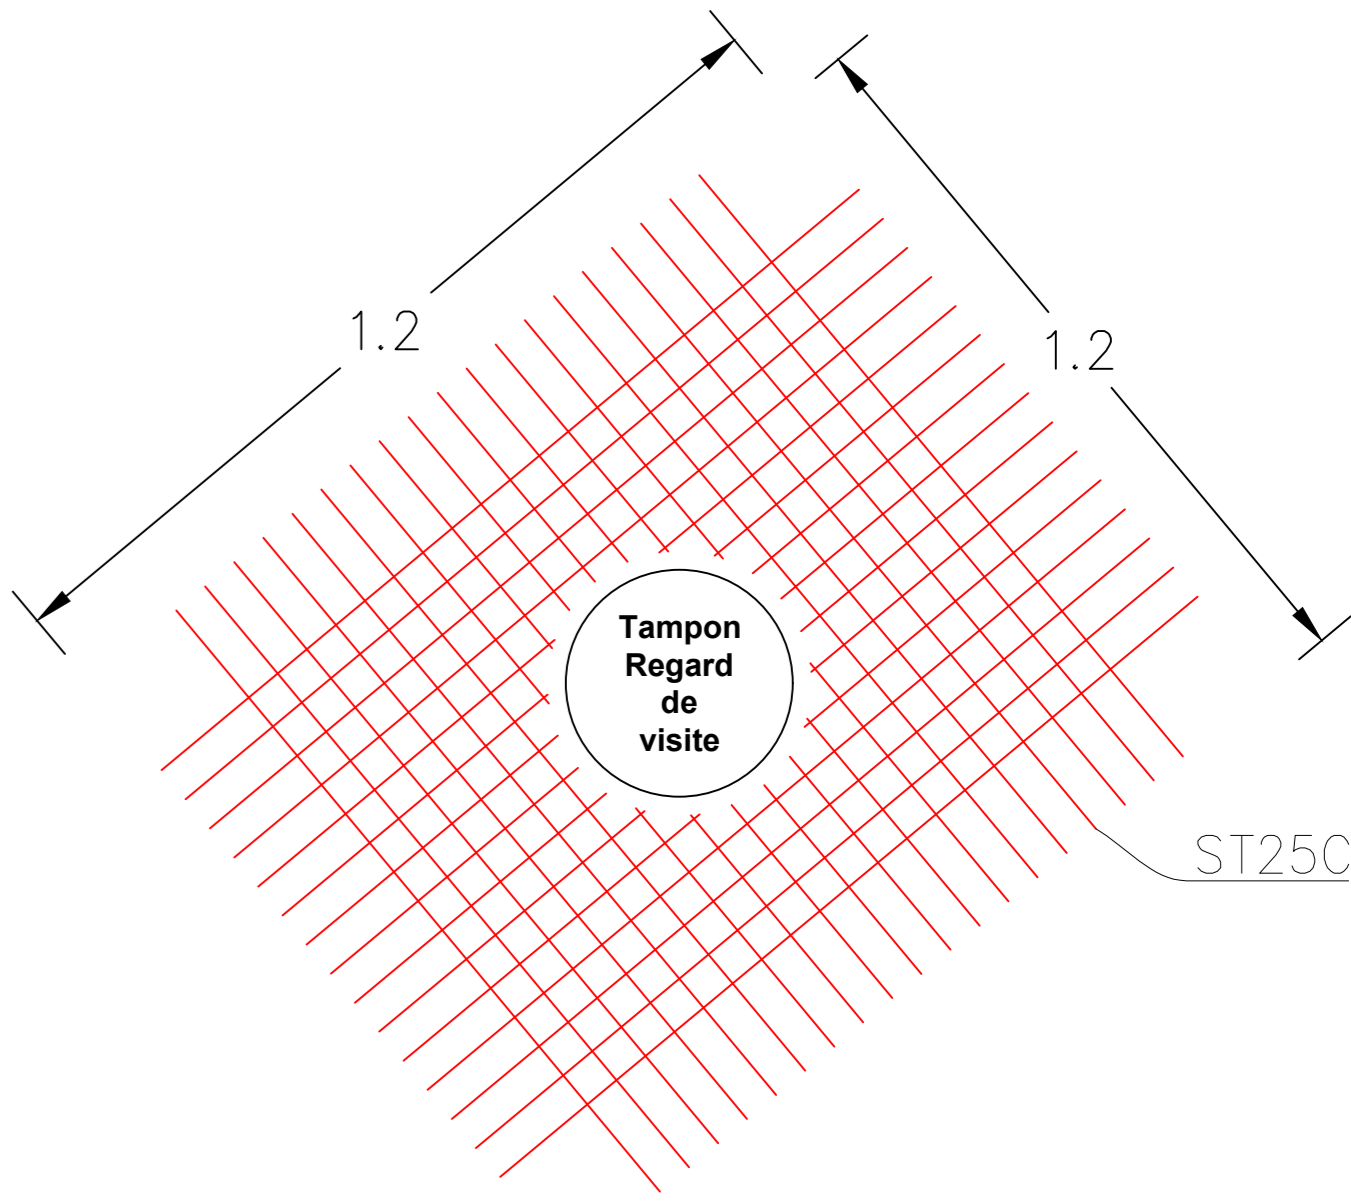

detail renfort emergence

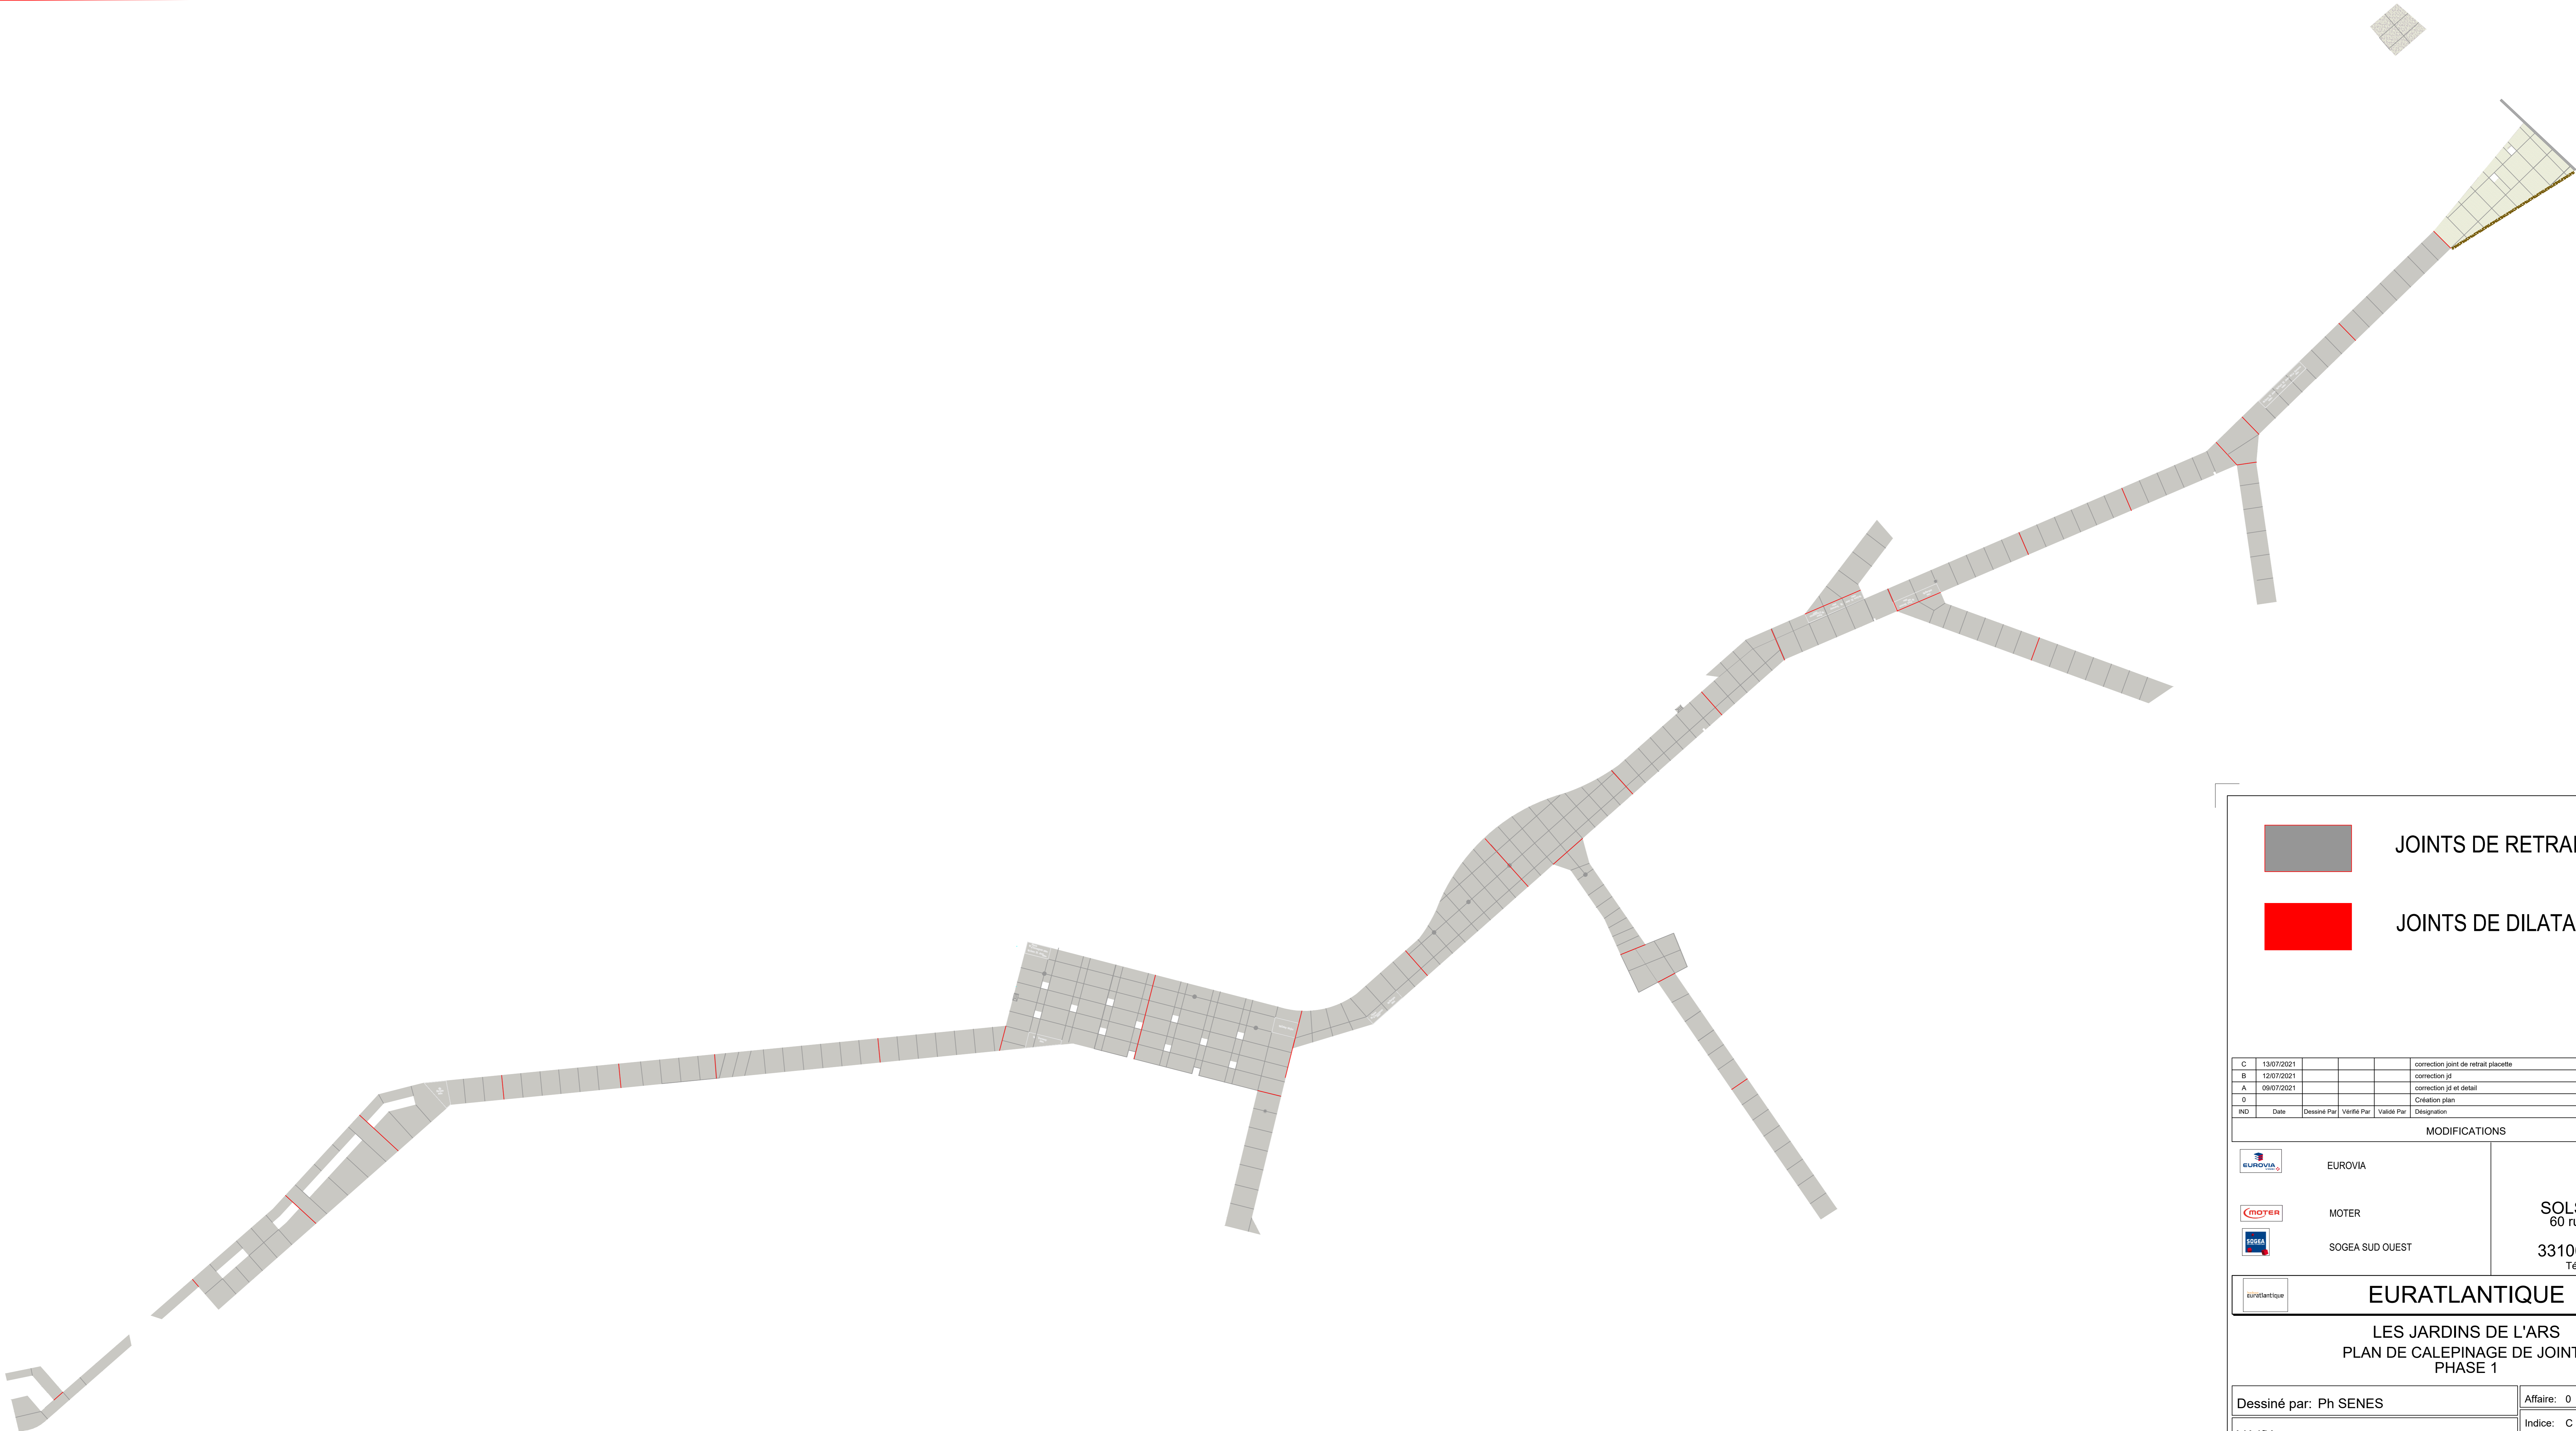

- JOINTS DE RETRAIT
- JOINTS DE DILATATION

C	13/07/2021				correction joint de retrait placette
B	12/07/2021				correction jd
A	09/07/2021				correction jd et detail
D					Creation plan
RND	Date	Dessiné Par	Vérifié Par	Validé Par	Désignation

MODIFICATIONS					
	EUROVIA				
	MOTER				
	SOGEA SUD OUEST				
		SOLS AQUITAINE 60 rue des Queyries Bat 215 33100 BORDEAUX Tél: 05 57 61 64 00			

	EURATLANTIQUE
--	---------------

LES JARDINS DE L'ARS PLAN DE CALEPINAGE DE JOINTS PHASE 1	
---	--

Dessiné par: Ph SENES	Affaire: 0
Vérifié par:	Indice: C
Validé par:	Date: 13/07/2021
	Echelle: 1/500