


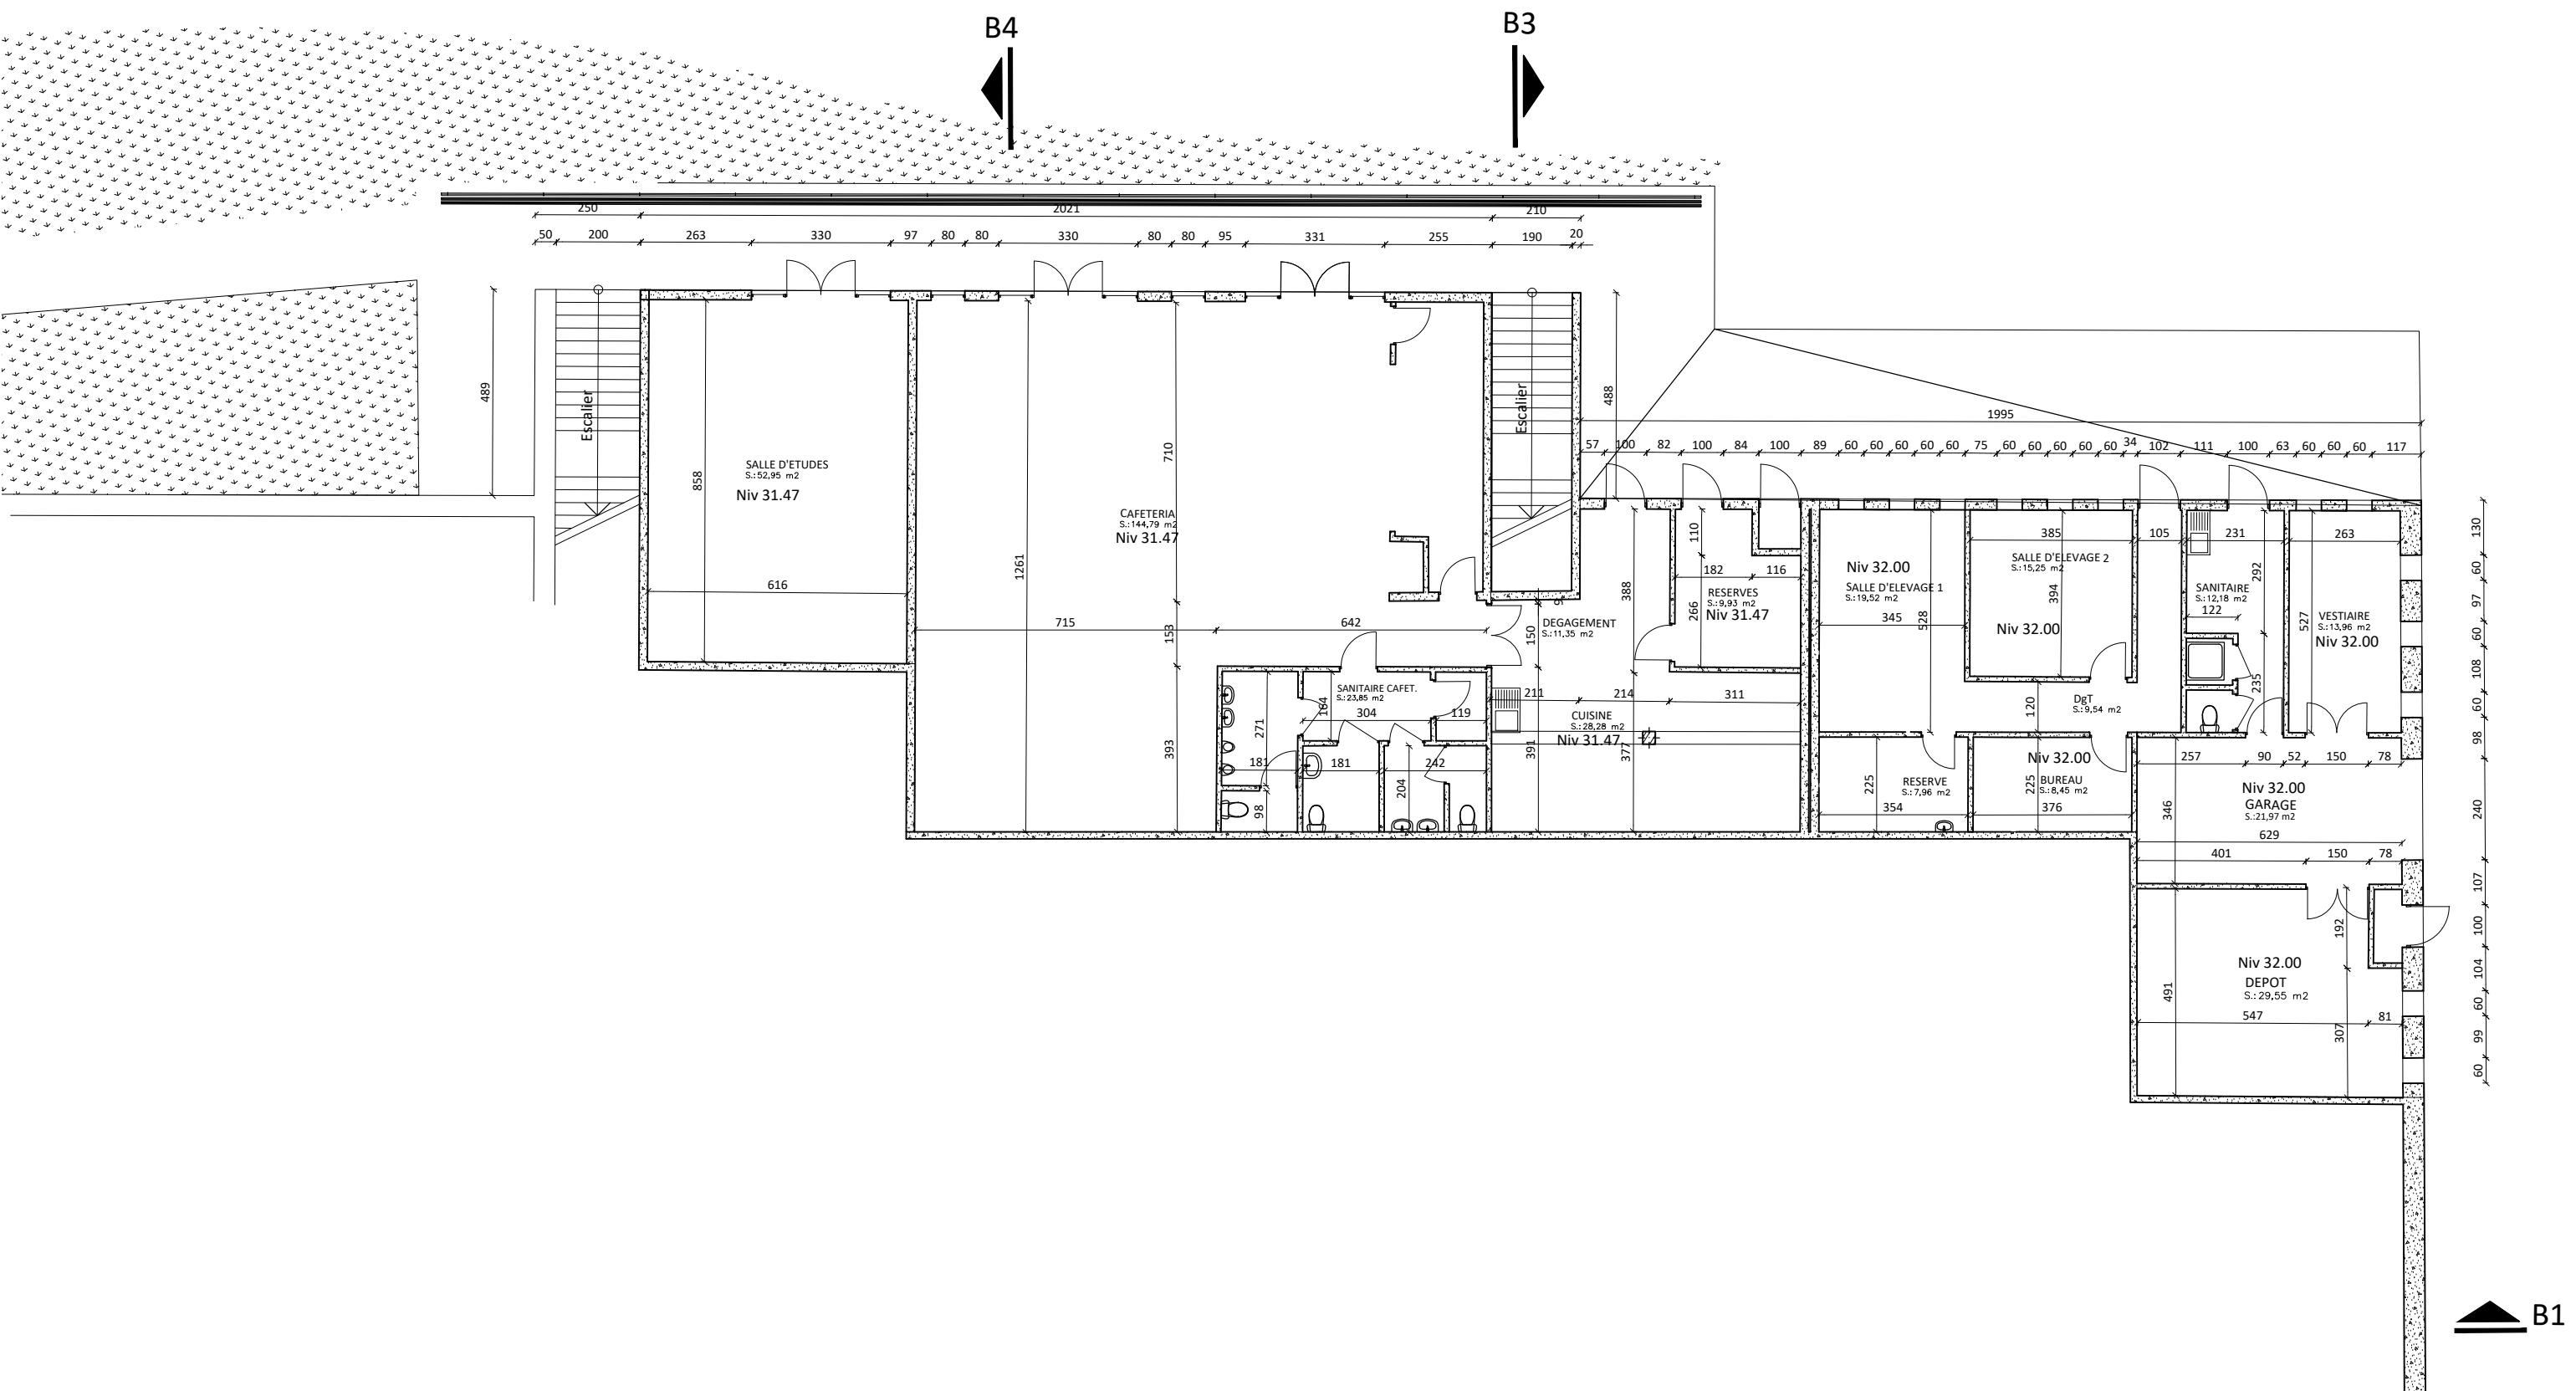

**CENTRE UNIVERSITAIRE DE
FORMATION ET DE RECHERCHE
CUFR DE MAYOTTE**


BATIMENT PRINCIPAL

PLAN EDL - RDJ CAFETERIA

N°

A3: 1/150°

CENTRE UNIVERSITAIRE DE
FORMATION ET DE RECHERCHE
CUFR DE MAYOTTE
BATIMENT PRINCIPAL
PLAN EDL - RDC
N° A3: 1/250°

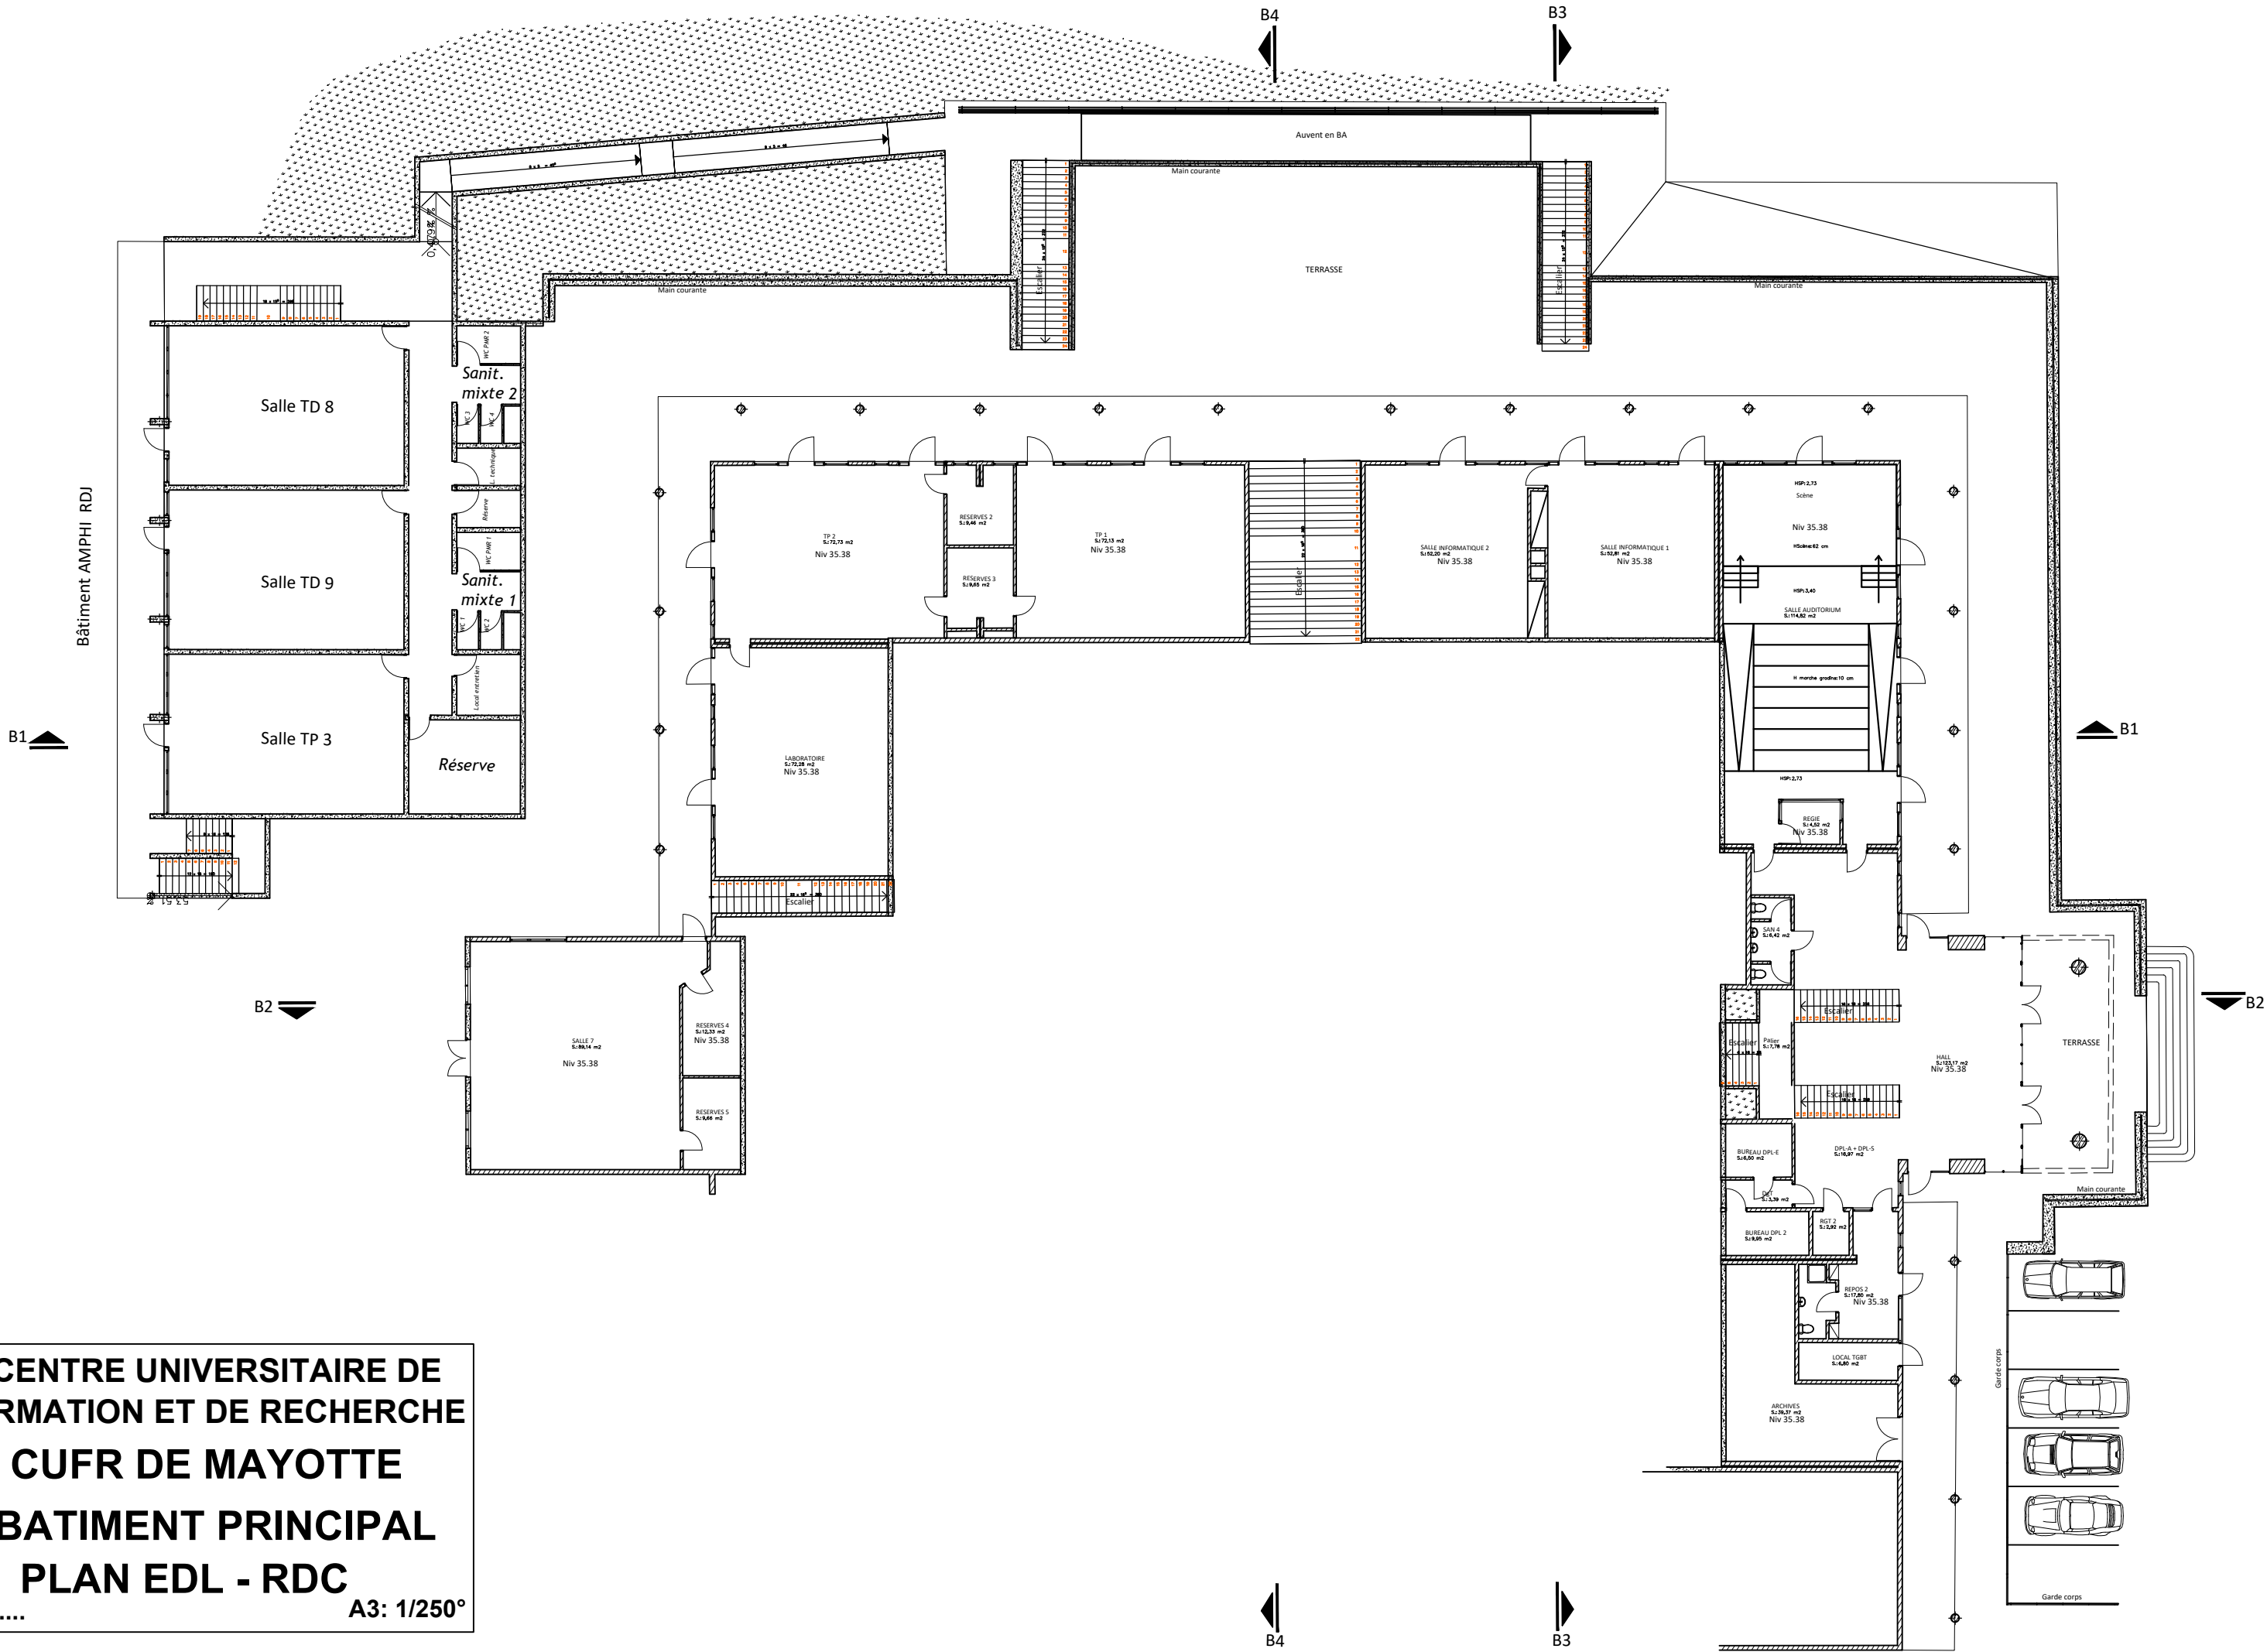



LEGENDES PMR




ESPACE EN TIRANT
2.20 X 1.20 m



ESPACE EN POUSSANT
1.70 X 1.20 m



ESPACE SANITAIRE
1.30 X 0.80 m

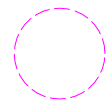

AIRE DE RETOURNEMENT
DIAM. 1.50 m



EXISTANT EN NOIR



PROJET EN ROUGE (sauf peinture)

PRO - BATIMENT A - PLAN ENTRESOL - SANITAIRES ETUDIANTS

OPERATION :

MISE EN ACCESSIBILITE PARTIELLE
DU CUFR DE MAYOTTE

Echelle: 1/50 ème

Plan n° 8

12 Juin 2021

MAITRE D'OUVRAGE :

CUFR DE MAYOTTE
8, rue de l'université - Itoni
BP 83 - 97660 DEMBENI
Tél : 0269 61 07 63
courriel : secretariat@univ-mayotte.fr



MAITRE D'OEUVRE :

SAS BET 976
BP77 COMBANI
2 rue du stade de Football
97680 TSINGONI
Tel- (0269) 62.70.38
Email : sas.bet.976@gmail.com
Email: benoit.riviere@gmd976.yt



Carrelage : 28.50 m²
Faïence ht 2.50 m : 39.50 m²
faux plafond : 28.50 m²
Plinthe : 14.00 ml
2 siphons de sol

SANITAIRES
ATRIUM
ETUDIANTS
HOMMES

2 WC suspendus adulte
avec lunette et abattant
+ 2 douchettes
+ lave-main PMR
+ lave main auge
+3 robinets infra-rouge
+3 urinoirs
+4 séparateurs en panneaux compact
+ flash lumineux
+ évacuation ventilation primaire dans dalle

Urinoir PMR

HSFP : 2.80 m

Cloison placo
marine BA 18

HSFP : 2.80 m

SANITAIRES
ATRIUM
ETUDIANTS
FEMMES

3 WC suspendus adulte
avec lunette et abattant
+ 3 douchettes
+ lave main auge
+ lave main PMR
+3 robinets infra-rouge
+ flash lumineux
+ changement sens ouverture porte d'entrée

Carrelage : 18.65 m²
Faïence ht 2.50 m : 32.50 m²
faux plafond ht 2.80 m : 18.65 m²
Plinthe : 1.50 ml
2 siphons de sol

WC suspendu PMR
avec lunette et abattant
+ douchette
+ lave-main PMR
+ robinet infra-rouge
+barre d'appui coudée
+ poignée de tirage
+ flash lumineux

ASSISTANCE INFORMATIQUE
S.:16.47 m²


RESP - CDI
S.:15.85 m²

WC suspendu PMR
avec lunette et abattant
+ douchette
+ lave-main PMR
+ robinet infra-rouge
+barre d'appui coudée
+ poignée de tirage
+ flash lumineux

FACADE - EST



FACADE - NORD

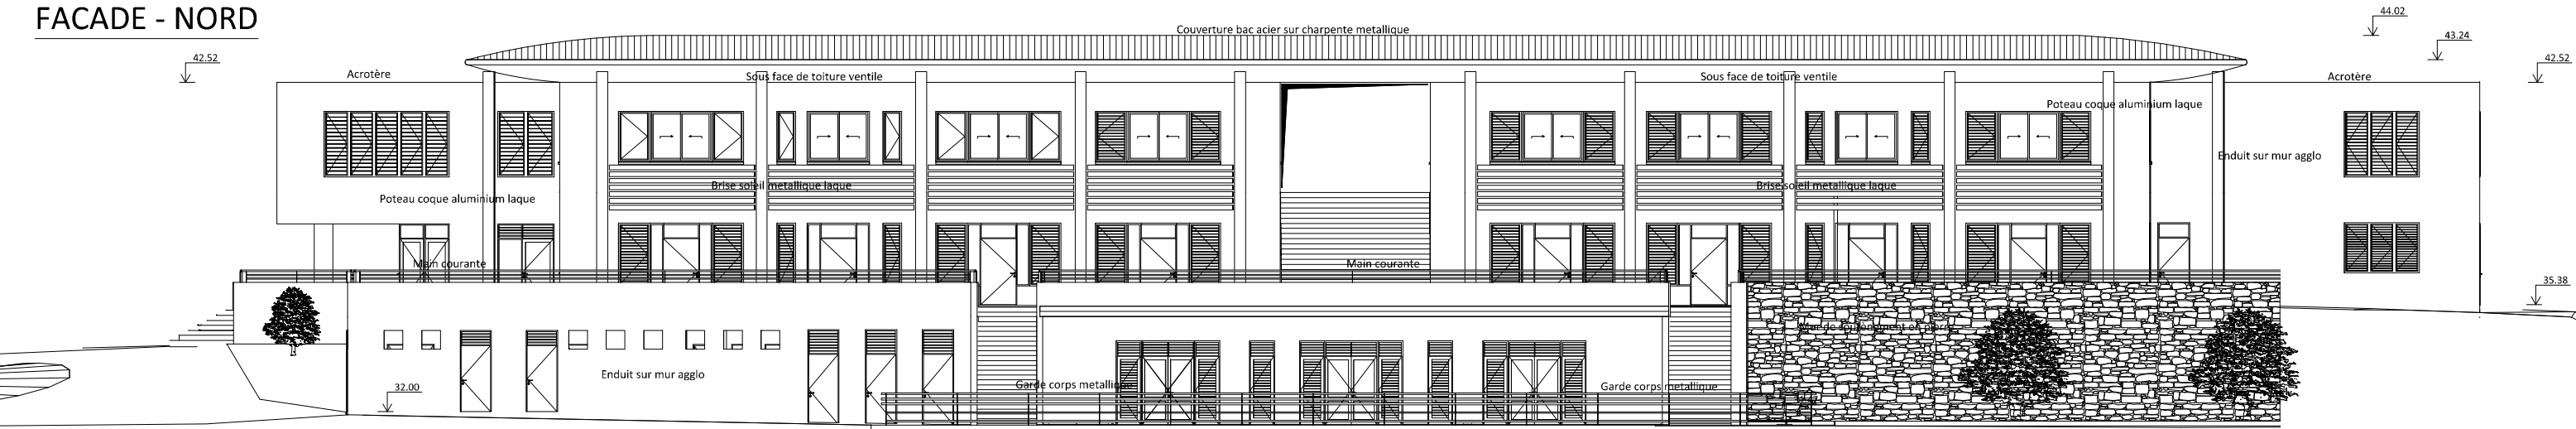


**CENTRE UNIVERSITAIRE DE
FORMATION ET DE RECHERCHE
CUFR DE MAYOTTE**

BATIMENT PRINCIPAL


FACADES EDL Est & Nord

N° A3: 1/200°


FACADE - OUEST

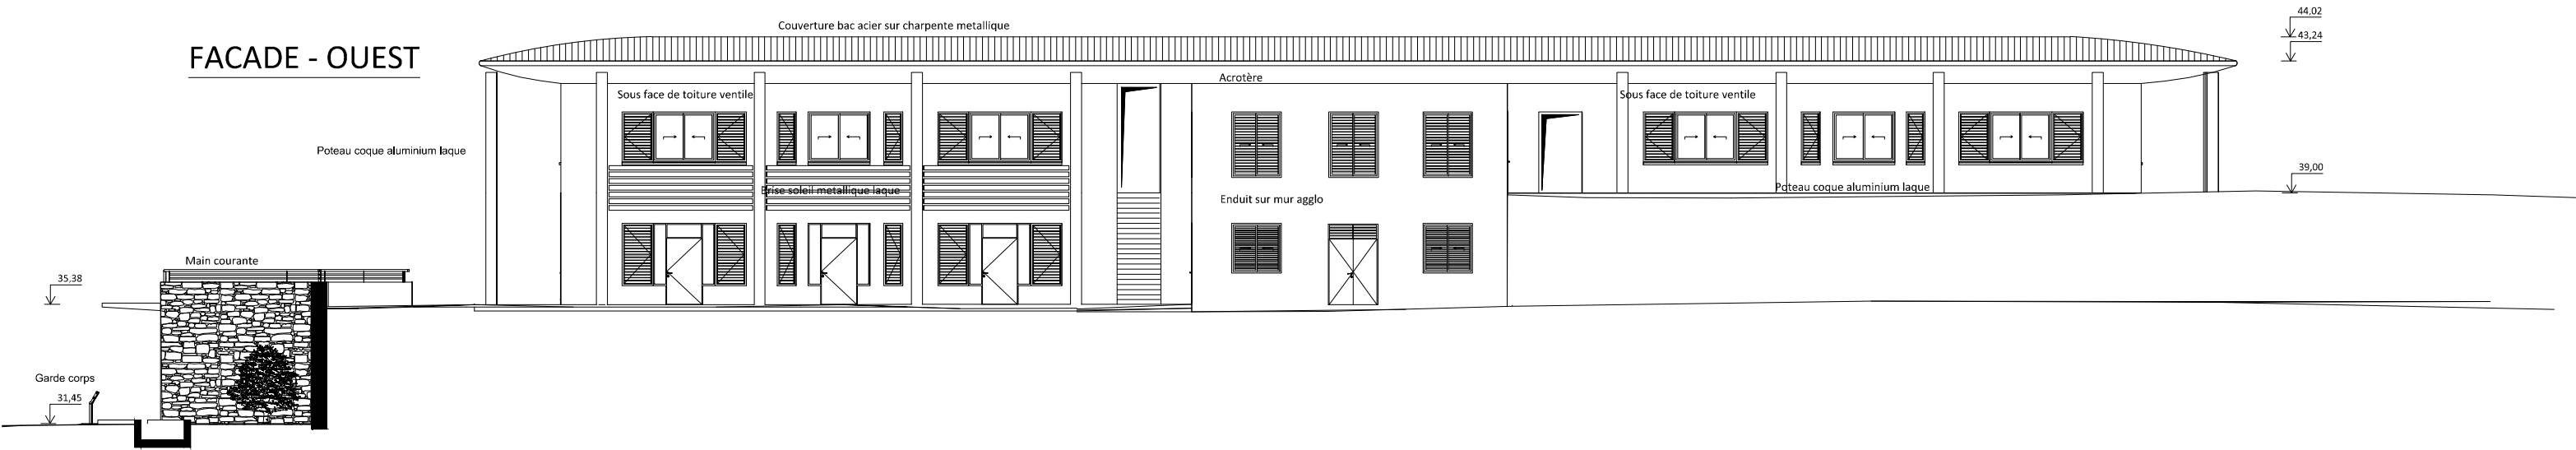

FACADE - SUD

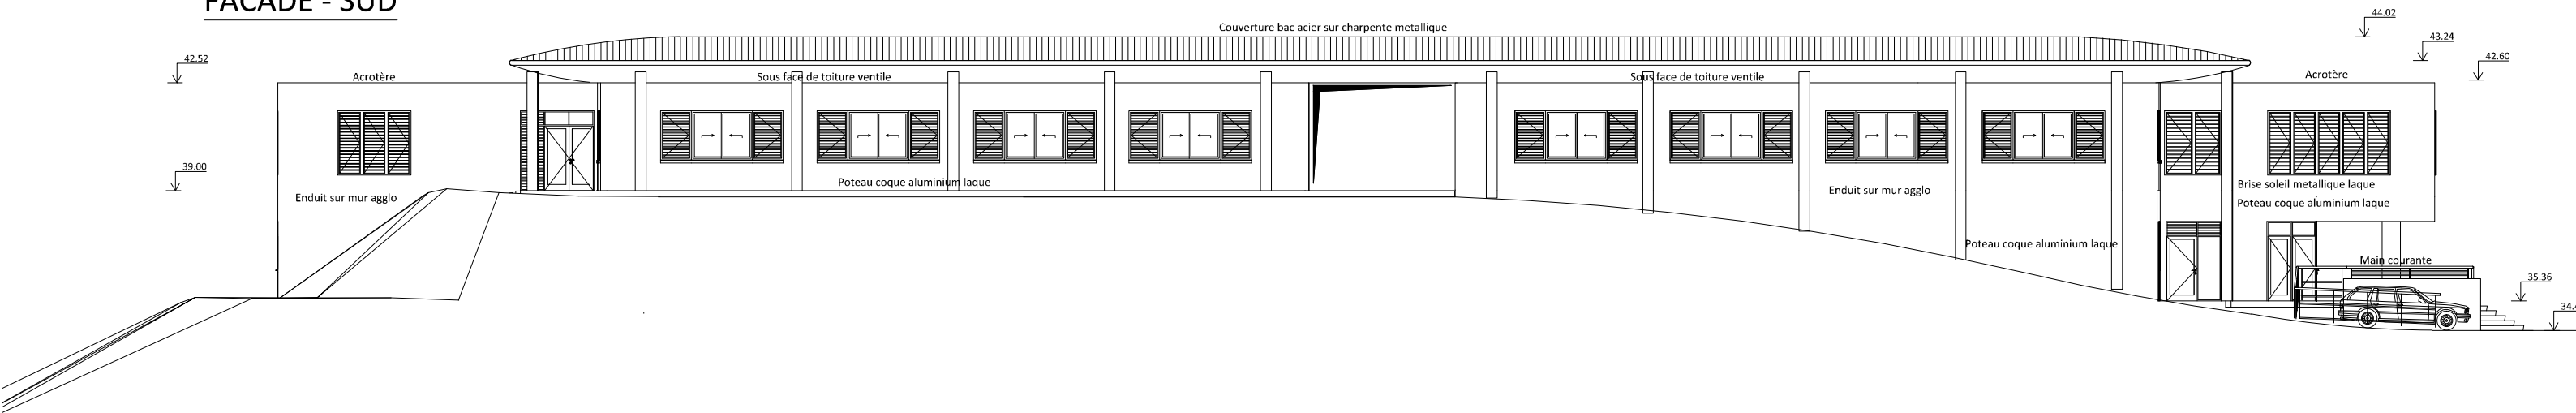

FACADE - EST

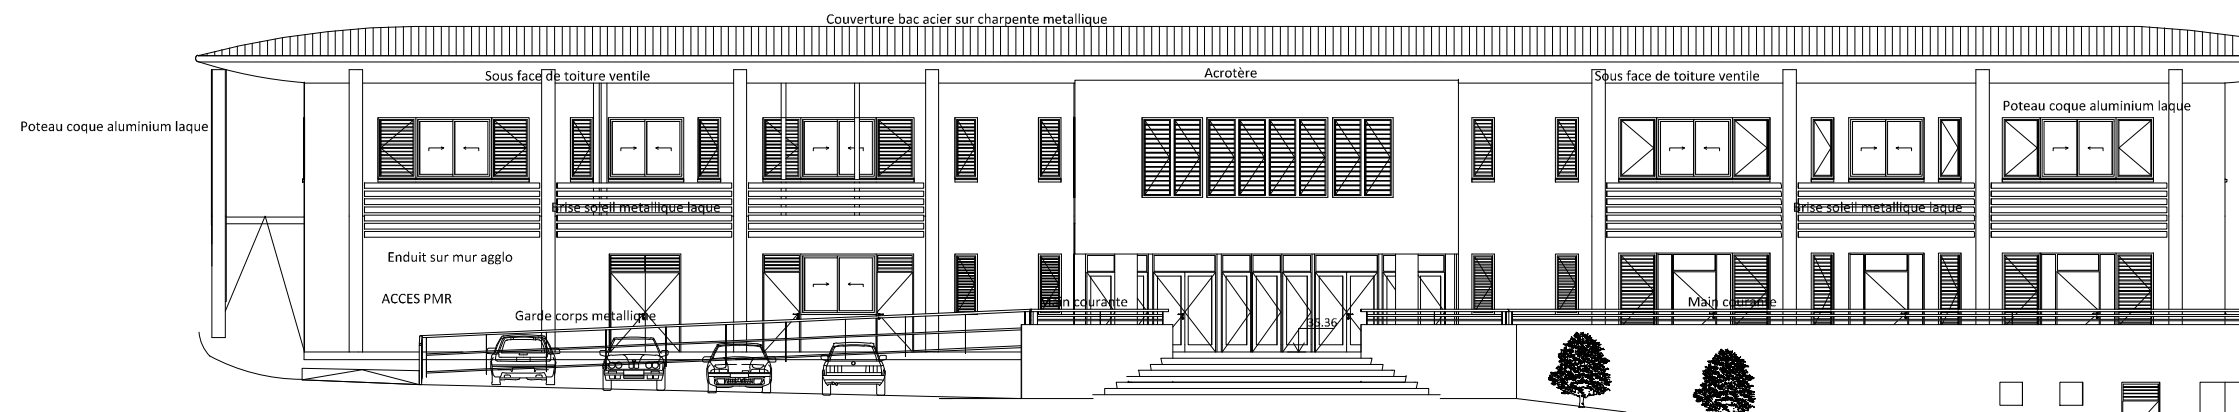

**CENTRE UNIVERSITAIRE DE
FORMATION ET DE RECHERCHE
CUFR DE MAYOTTE**


BATIMENT PRINCIPAL

FACADES EDL Ouest & Sud


N°

A3: 1/200°


ELEVATION NORD - COUPE S/B1

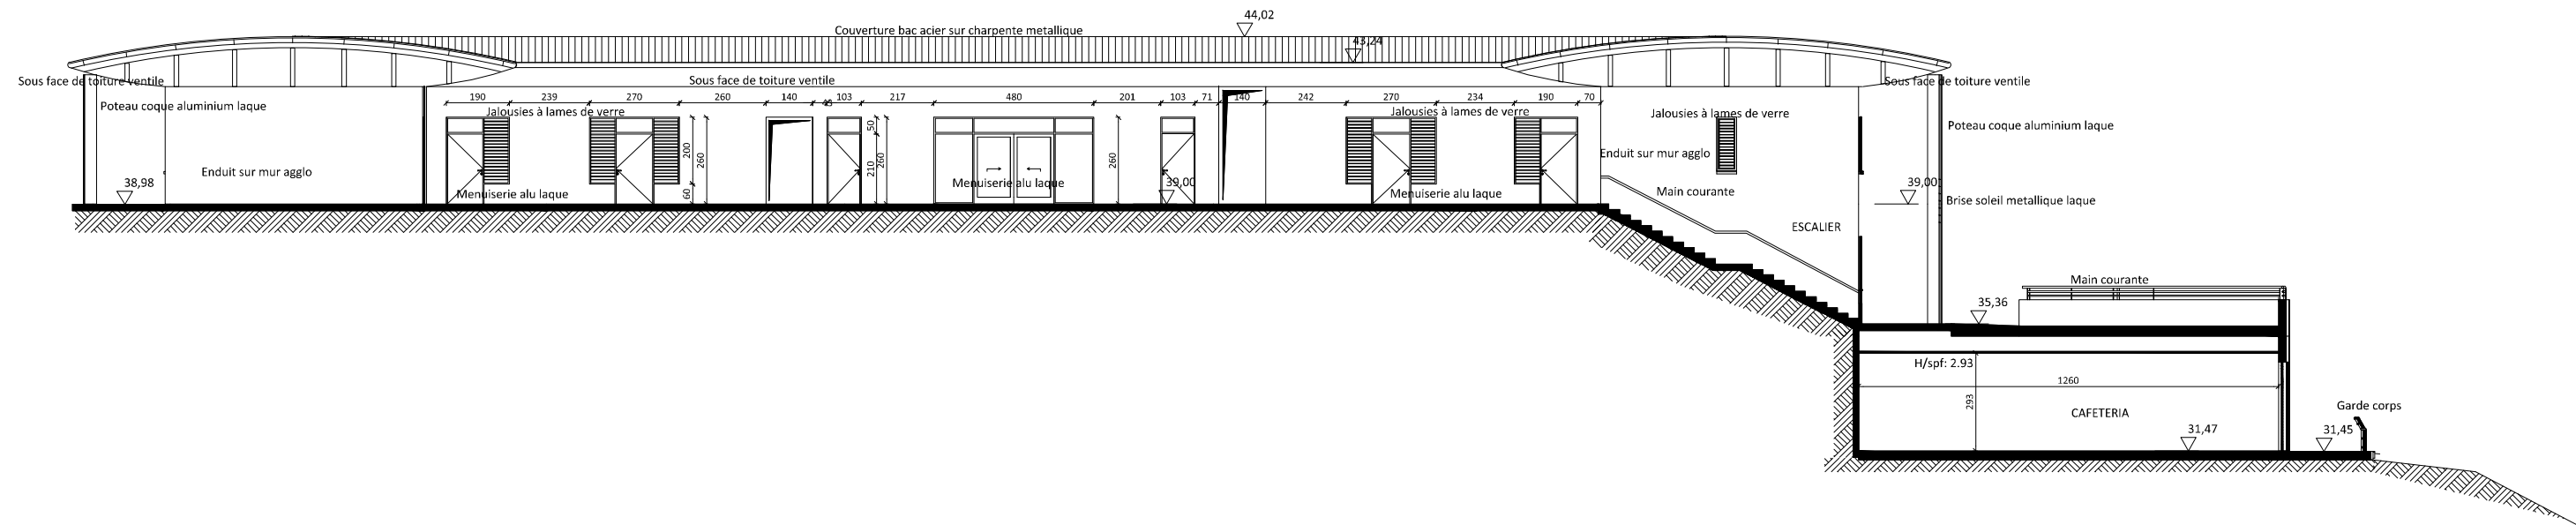

ELEVATION SUD - COUPE S/B2

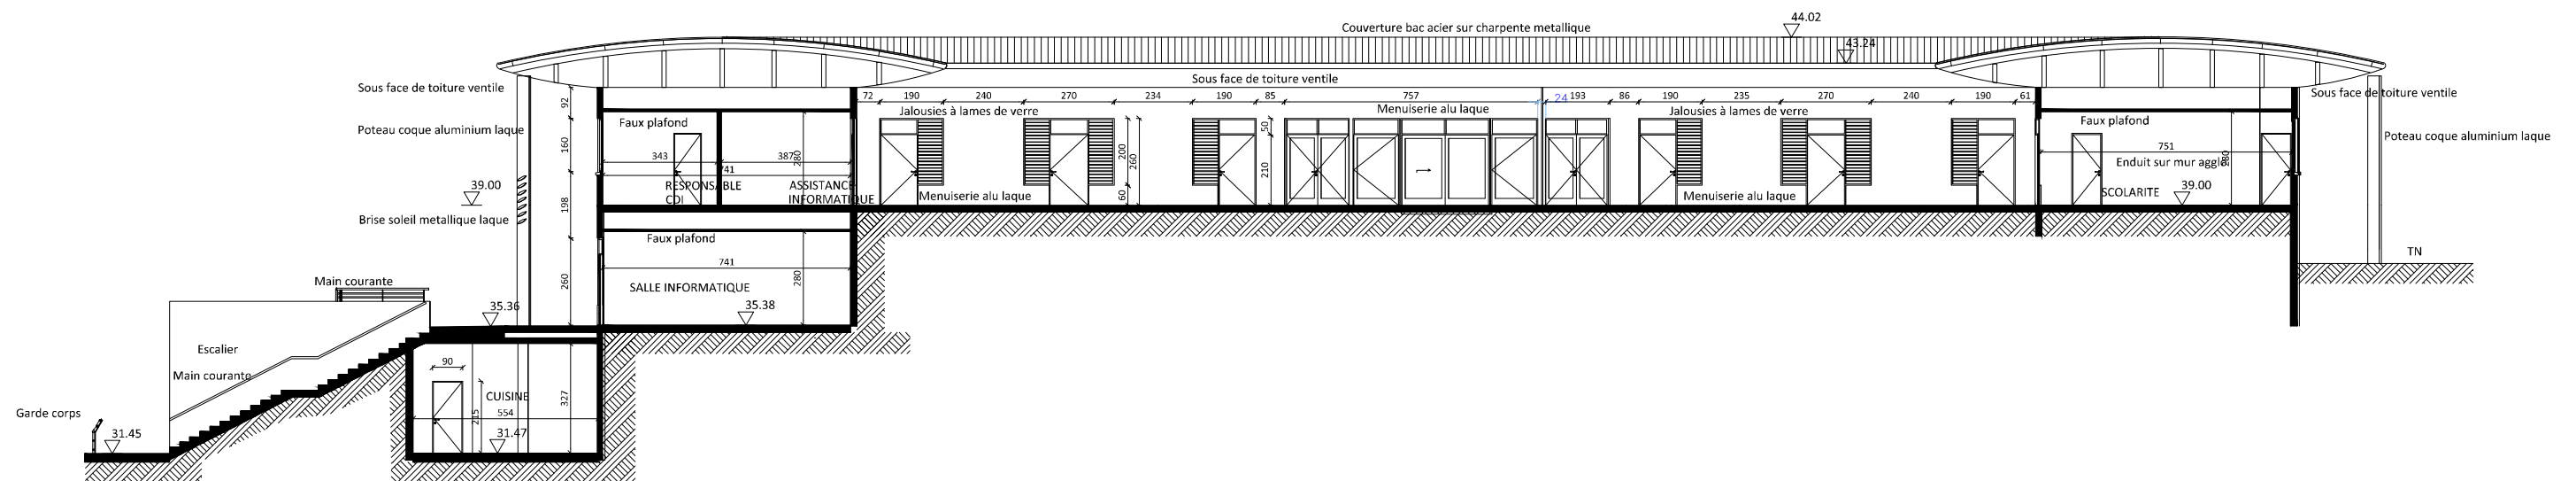

ELEVATION EST - COUPE S/B3

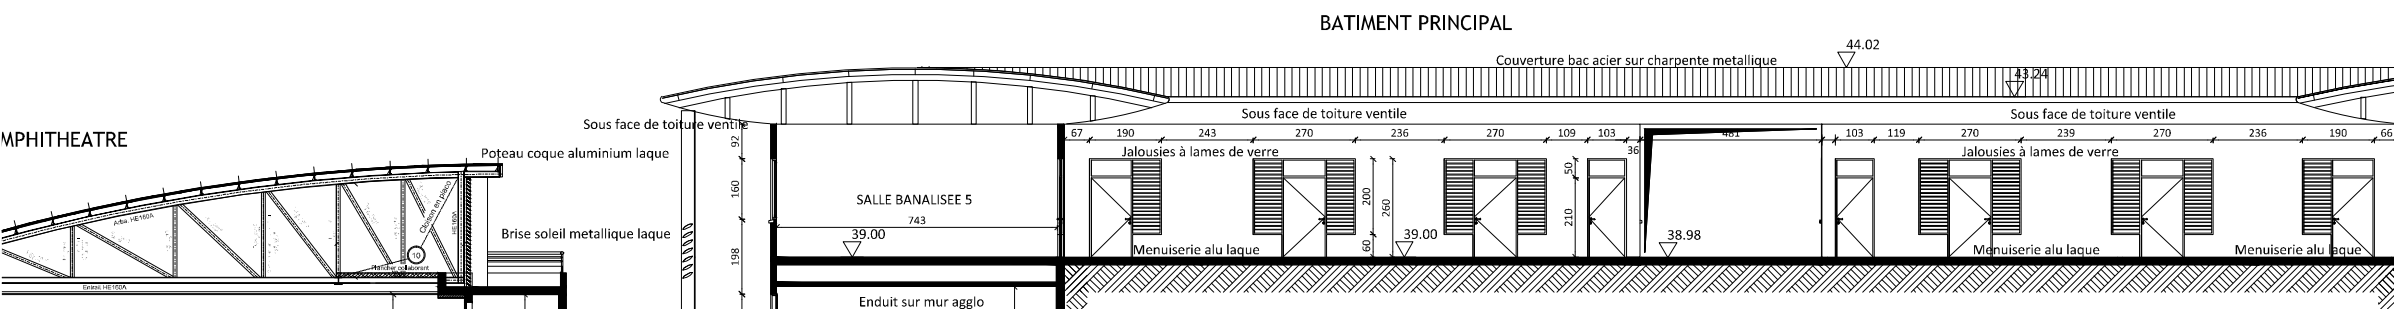


**CENTRE UNIVERSITAIRE DE
FORMATION ET DE RECHERCHE
CUFR DE MAYOTTE**


**BATIMENT PRINCIPAL
COUPES EDL - B1 & B2**

N° A3: 1/200°

ELEVATION EST - COUPE S/B3

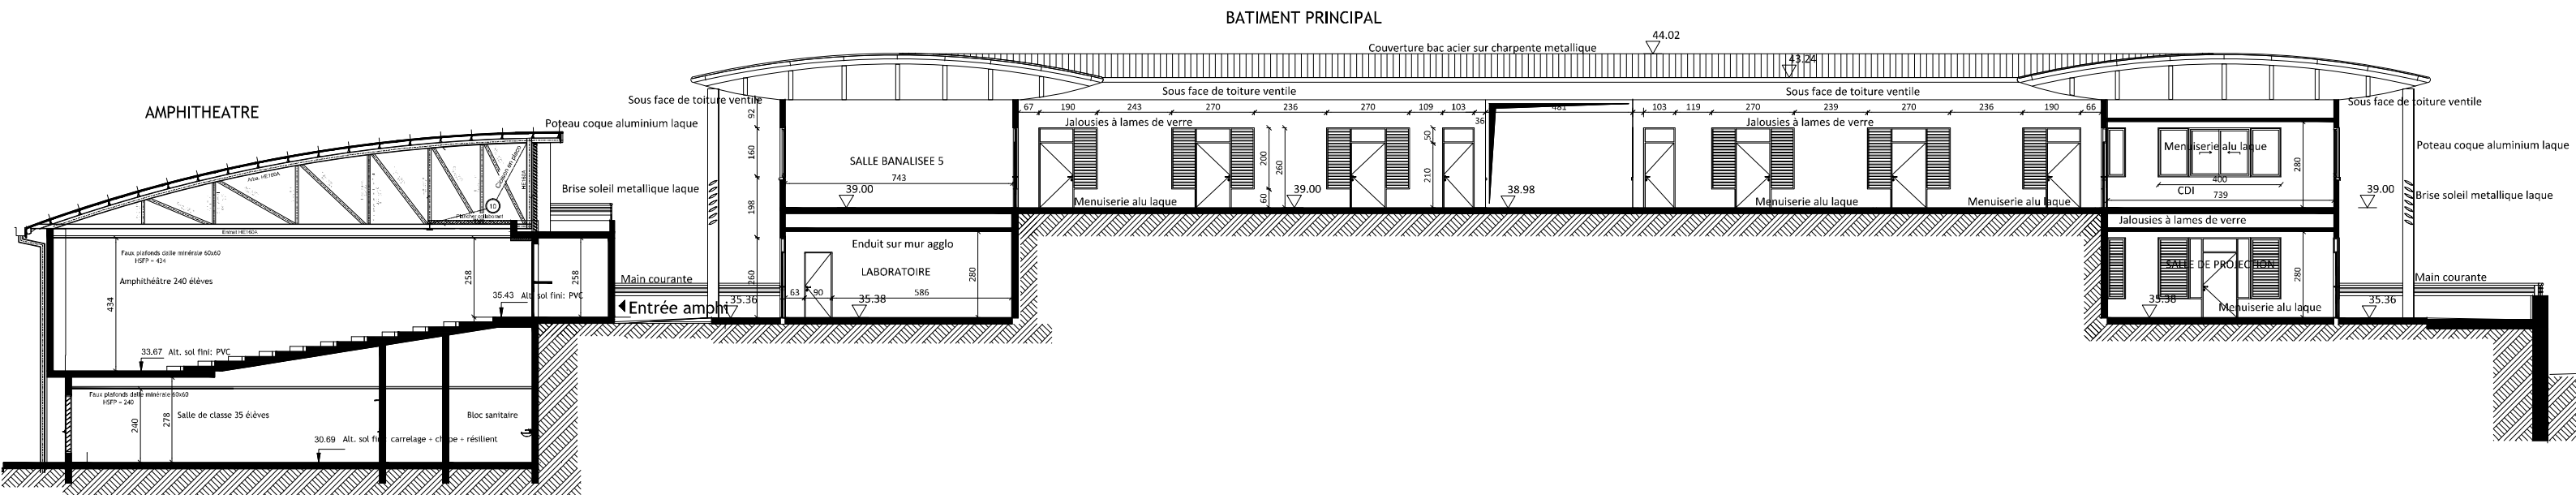

ELEVATION OUEST - COUPE S/B4

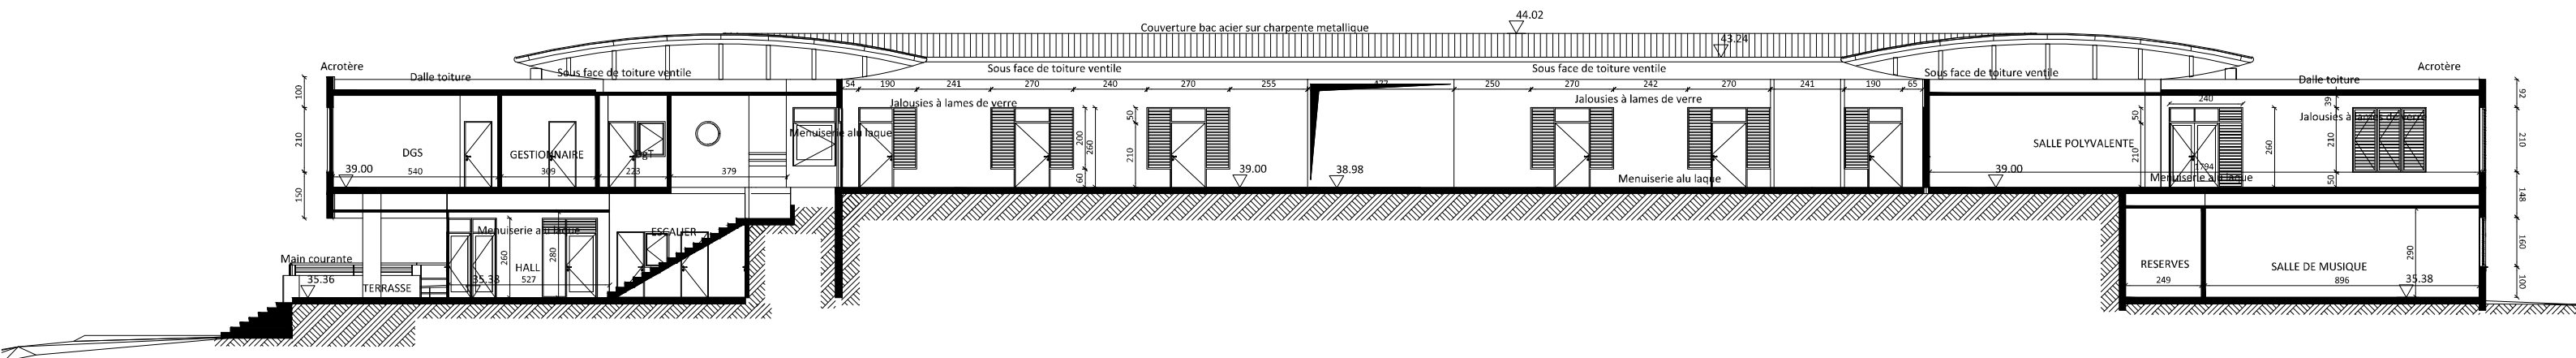

**CENTRE UNIVERSITAIRE DE
FORMATION ET DE RECHERCHE
CUFR DE MAYOTTE**

BATIMENT PRINCIPAL

COUPES EDL - B3 & B4

N°

A3: 1/200°