
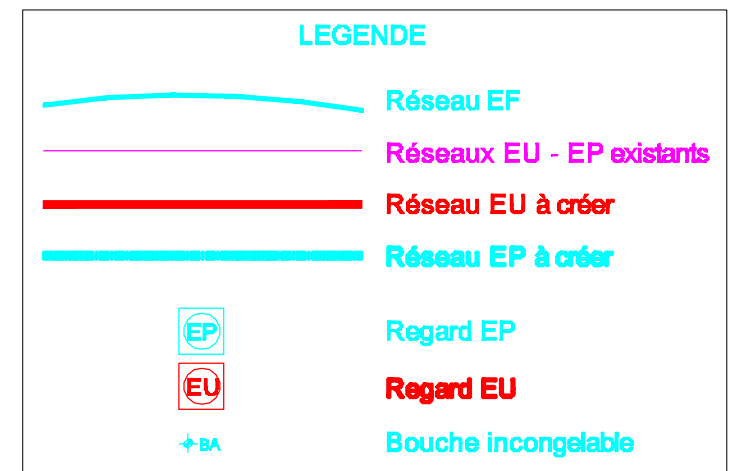


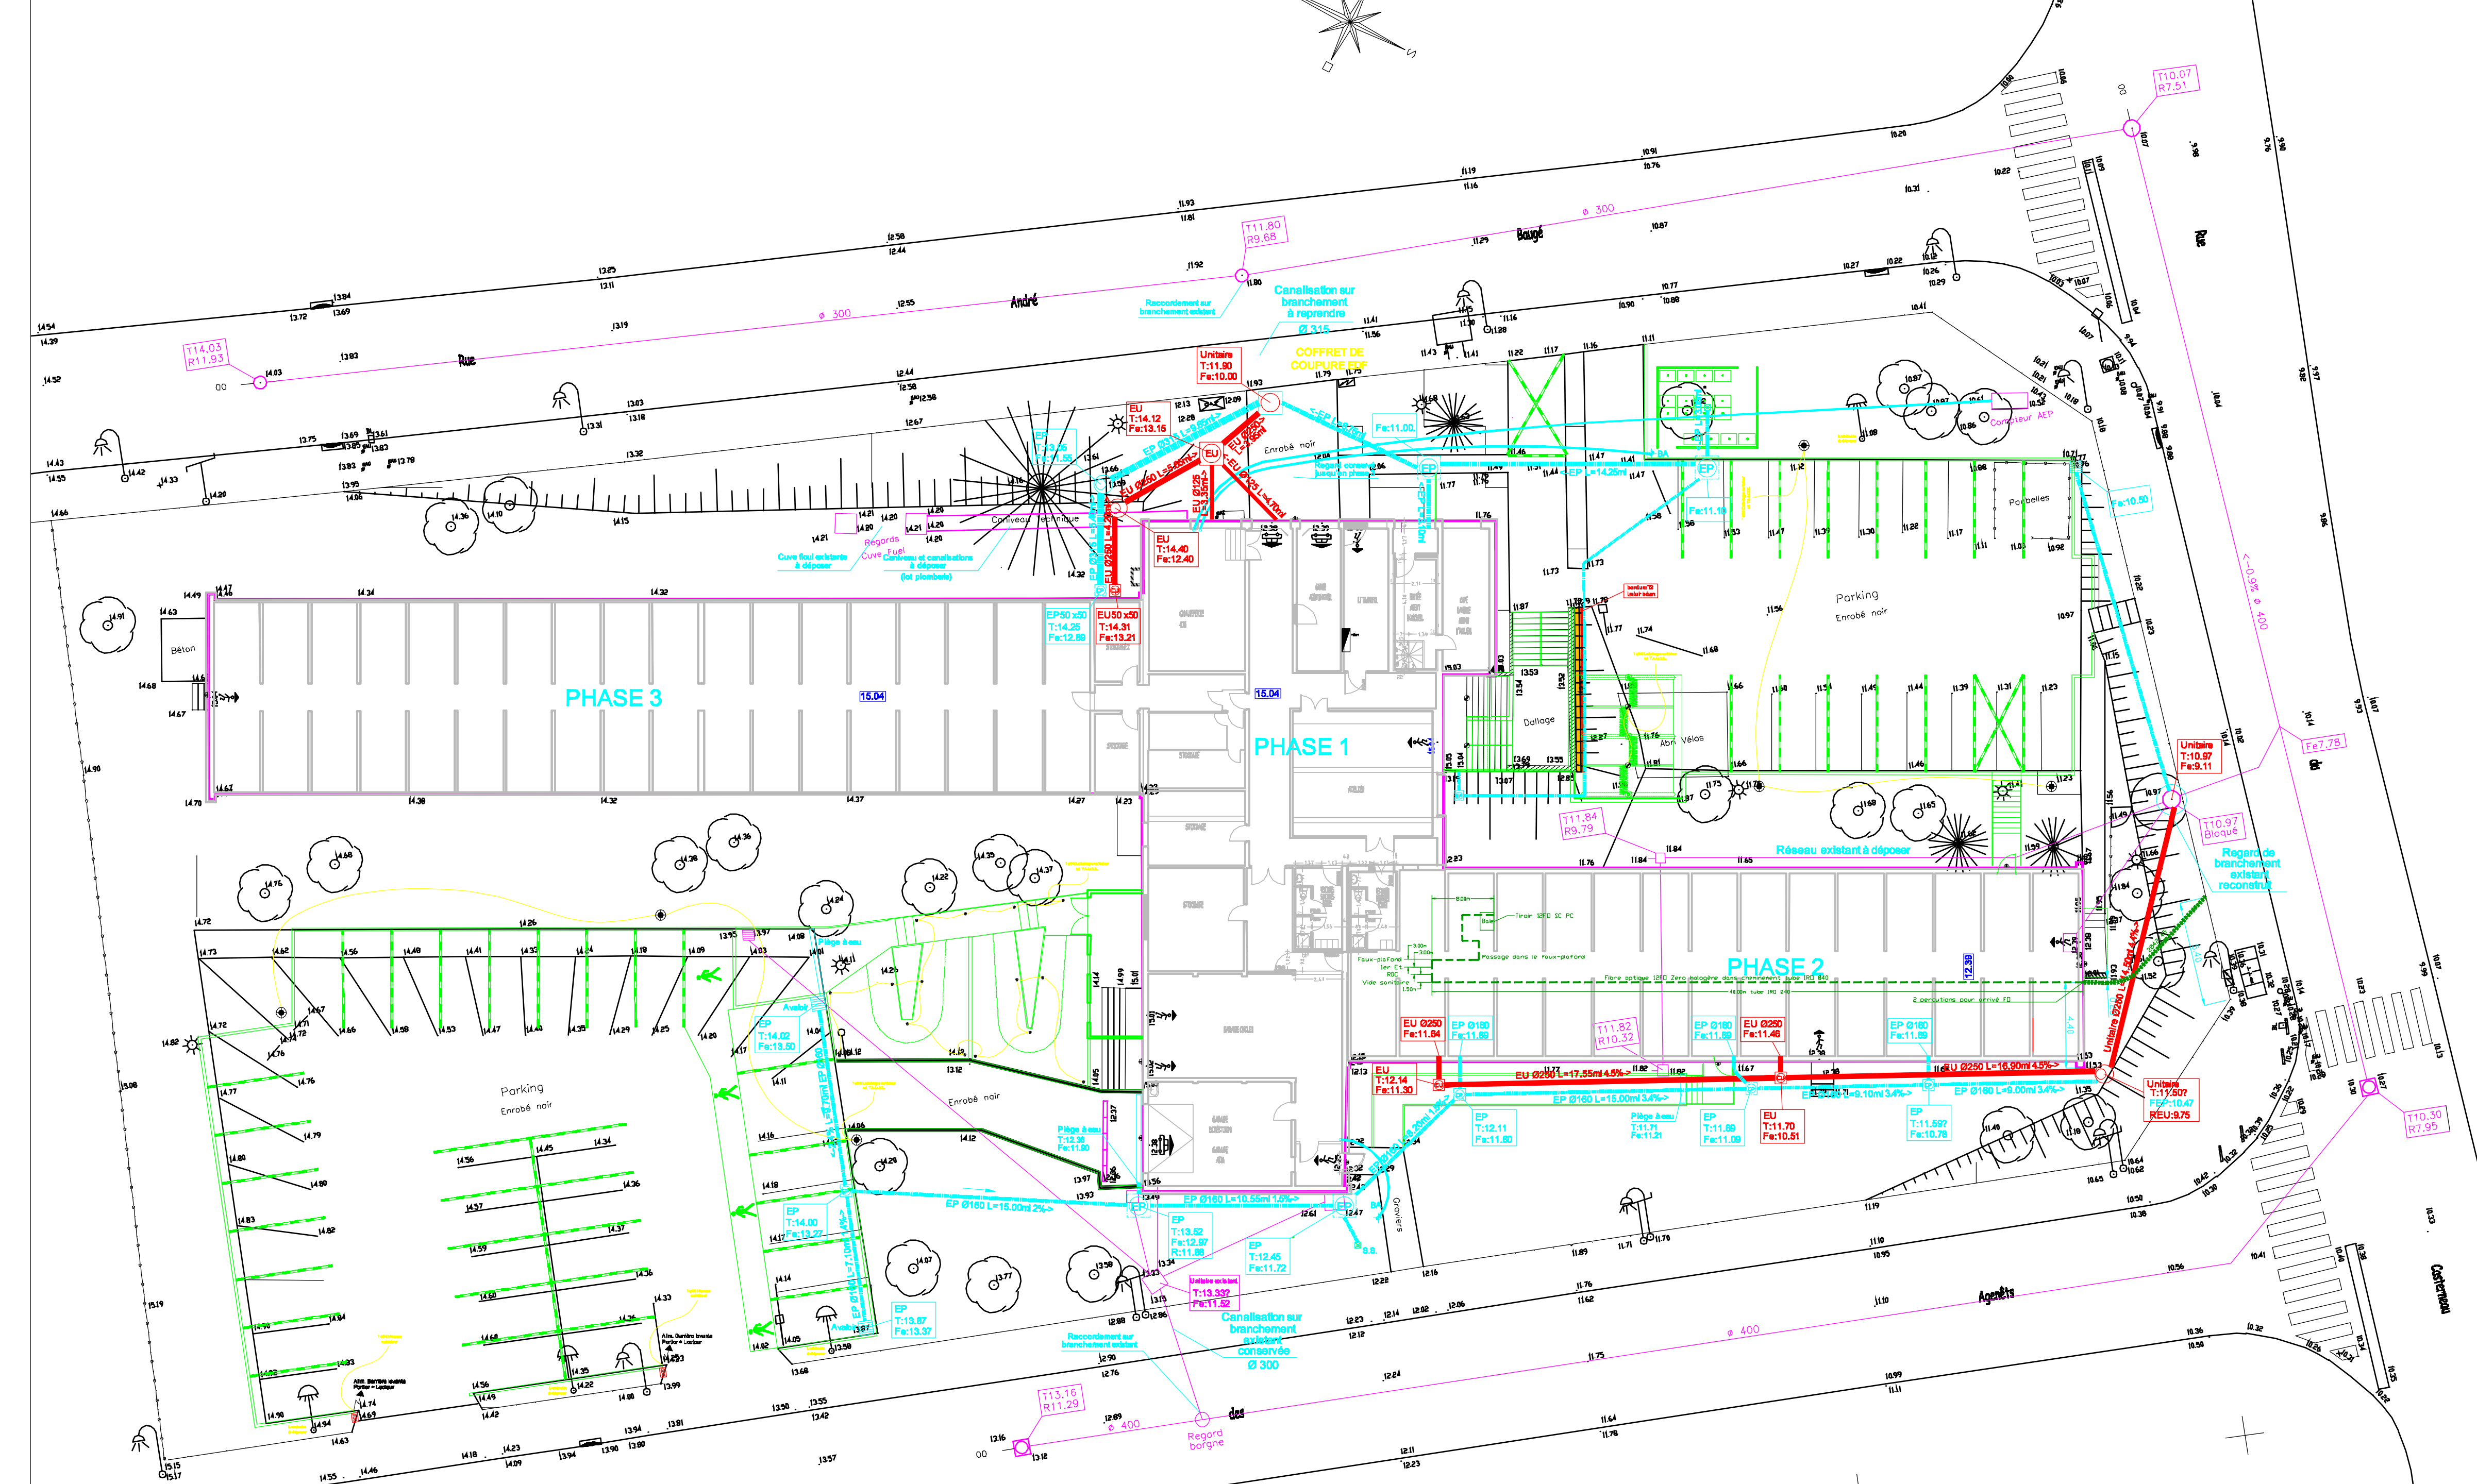


Les services de la vie étudiante
CROUS Nantes
Pays de la Loire

Maître d' Ouvrage
2, boulevard Guy-Mollat
BP 52213
44322 NANTES CEDEX 3

DEPARTEMENT DE LOIRE ATLANTIQUE
COMMUNE DE NANTES

Restructuration de la Résidence Universitaire de Casteau

VRD - AMENAGEMENT EXTERIEUR

Décision du Maître d'Ouvre Accord le : Reçu le : Visa :	Observations
Décision du Bureau de Contrôle Accord le : Reçu le : Visa :	Observations

Date: 29/06/10

N° Plan:

Chantier:
PSN 944017

Echelle:1/200

P:\Topographie\Logo\EUROVIA\Eurovia_Ho_C.jpg

EUROVIA ATLANTIQUE
3, RUE DE LA METALLURGIE, 44472 CARQUEFOU, TEL. 0240301375

INDICE	DATE	EXECUTE PAR	SIGNATURE	VERIFIE PAR	SIGNATURE	MODIFICATIONS
A	29/06/10	A.GUILLEMET		P.SALAÜN		
B	19/10/2010	C.CHARDON		J.M.BEURRIER		
C						
D						

Ce plan est la propriété exclusive de l'entreprise; il ne doit être ni copié, ni communiqué à des tiers.

Récolement Omega - Conforme A Exécution

PLAN DE RECOLEMENT