


OK

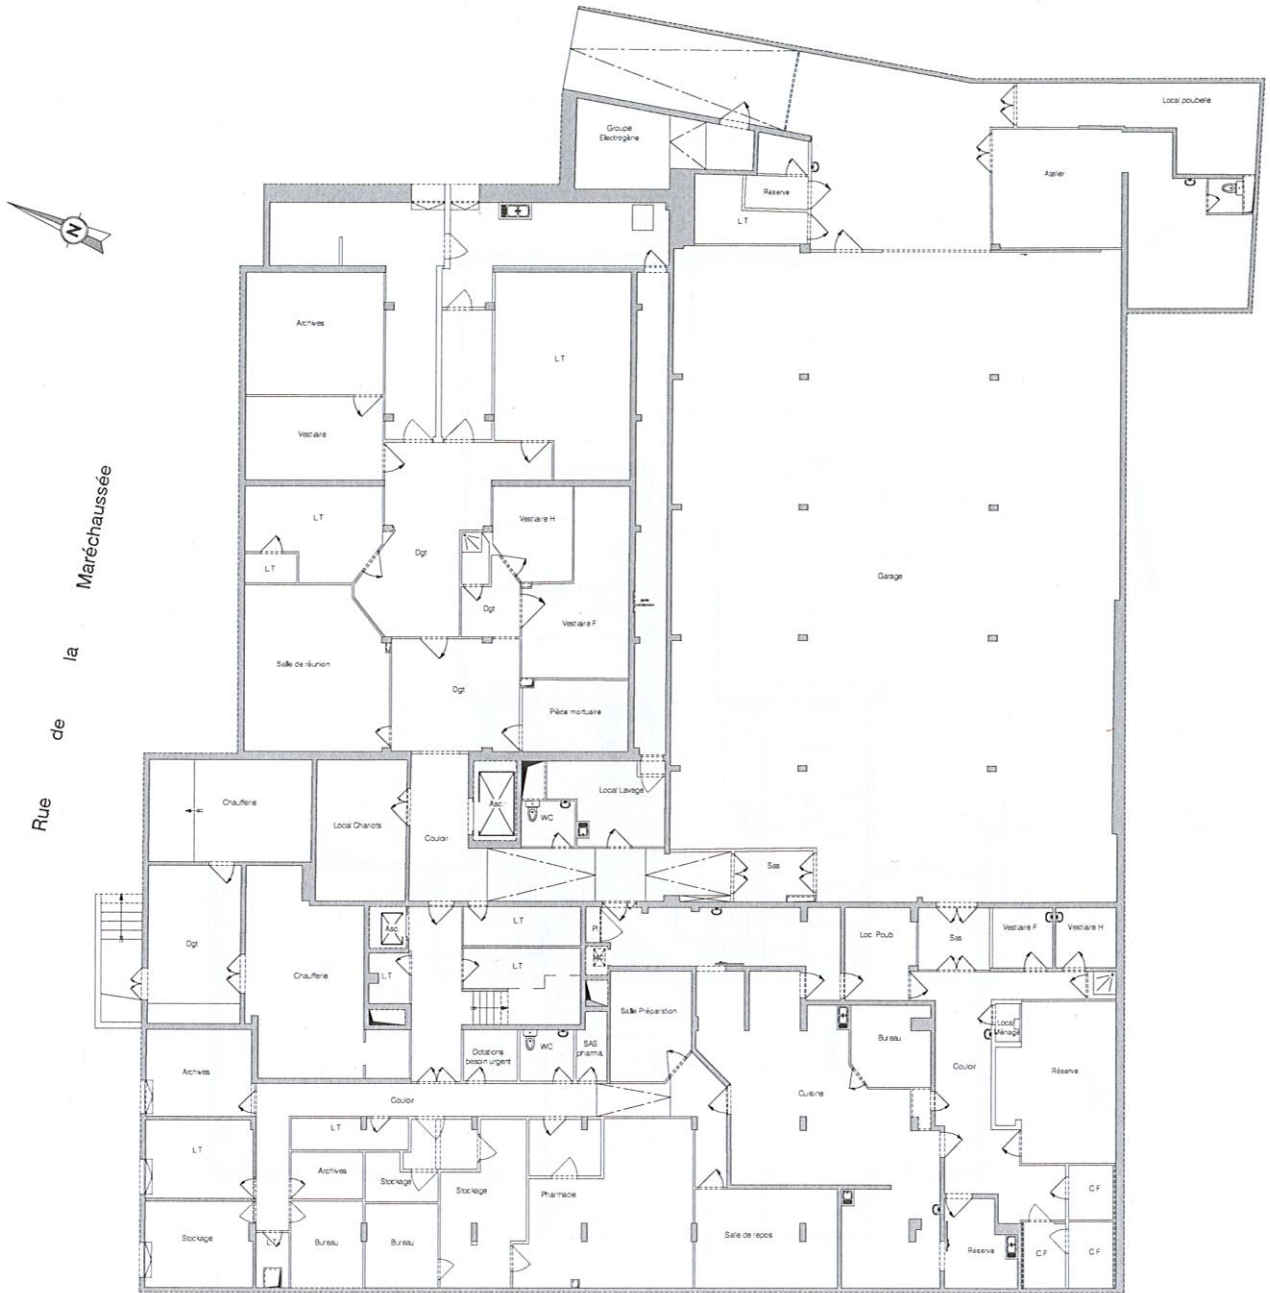

LE PERREUX-SUR-MARINE

(94170 - Val-de-Marne)

6, rue Jouleau

11-13, rue de la Maréchaussée

Cadastre : Section E N° 99 et 100

Plan des intérieurs

SOUS-SOL

Mission M2560384 - Lieu L1929349 - Indice A

Date Avril 2021 - Resp CPVC



Bordeaux Lille Paris Toulon
Tél : 05 57 51 41 15 - 05 57 51 41 16 - 05 57 51 41 17 - 05 57 51 41 18
www.gexpertise.fr


LEGENDE	
	Non accessible le jour du relevé
	Sur prise joint
	ASP 0.00 = Niveau sous plafond
	RSP 0.00 = Niveau sous faux plafond

Echelle 1/100

Notes

- La présence des données numériques est due au fait de disposer d'un planimètre numérique pour relever le plan à 0.00 m, cette précision est en conséquence de 0.01 m.
- Les limites de propriété correspondent à la possession actuelle. Aucune délimitation contradictoire, ni étude de titre n'a été effectuée.
- La limite de propriété sur le terrain public n'a pas fait l'objet d'une demande d'arrêt d'ouvrage au service de l'urbanisme de la commune.
- Les bornes de propriété et les limites des parcelles en propriété sont figurées en noir sur les mesures.
- La réhabilitation des emplacements de stationnement n'a pas vocation à être réalisée en vue d'une certification selon la norme NF P 91-010.

Diffusion interdite sans autorisation préalable de Emily BELLESEA MAC - CONNELL

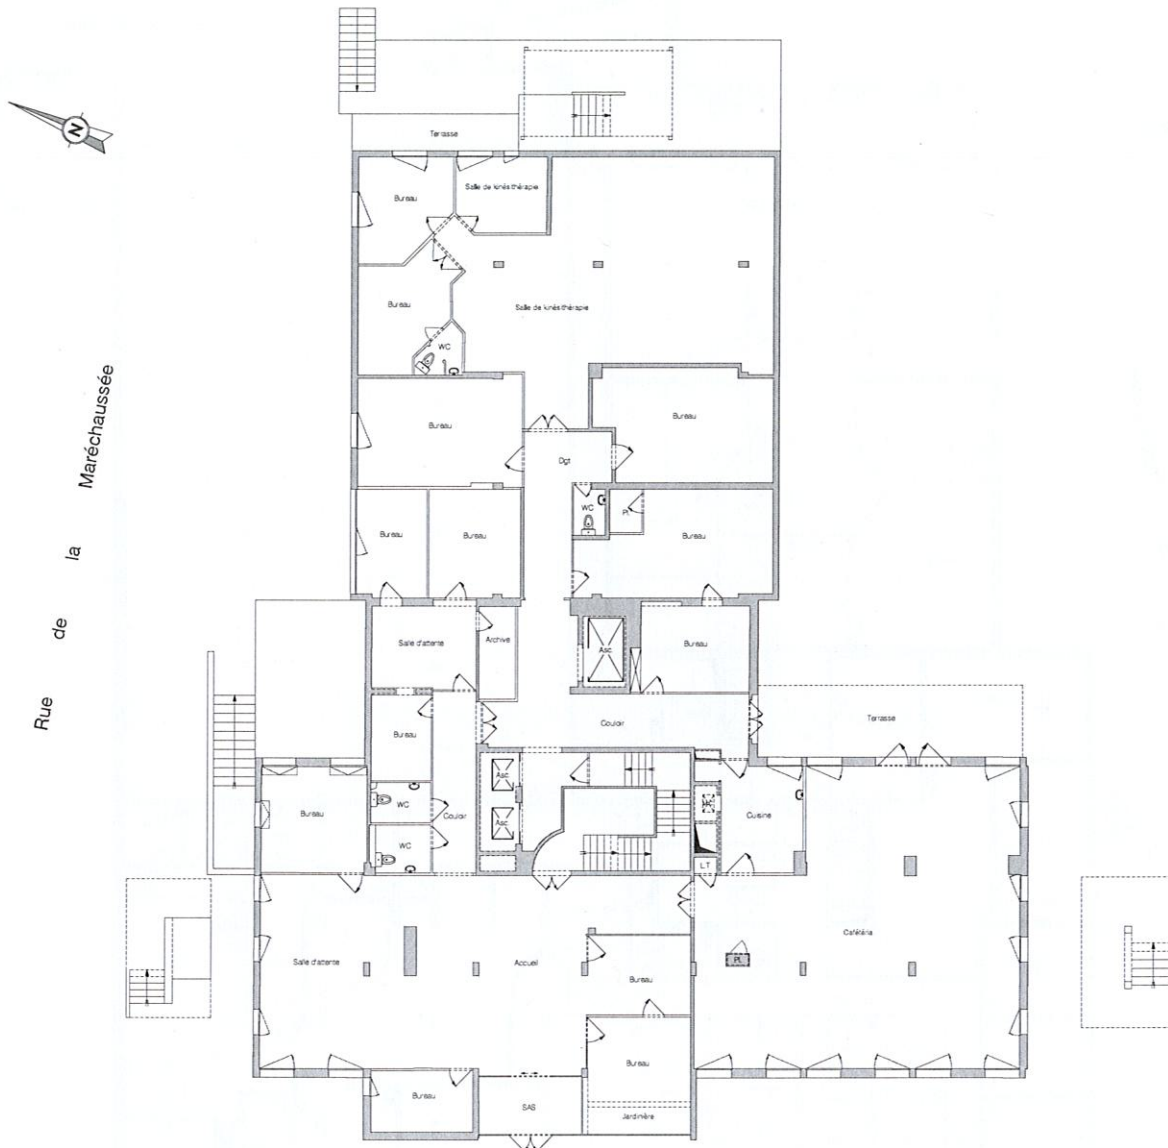

LE PERREUX-SUR-MARINE

(94170 - Val-de-Marne)

6, rue Jouleau

11-13, rue de la Maréchaussée

Cadastre : Section E N° 99 et 100

Plan des intérieurs

REZ-DE-CHAUSSEE

Maison M02002384 - Lieu: L'V320349 - Index: A

Date: Avril 2021 - Révisé: CPX/C



Bordeaux Lille Paris Toulon

LEGENDE	
----	Plaque non accessible le jour du relevé
----	Mur plein
----	NSP 0.00 = Hauteur sous plafond
----	NSP 0.00 = Hauteur sous faux plafond

- NOTES
- La présence des données numériques relatives au plan de dessin informatique dépend de l'échelle graphique pour laquelle le plan a été tracé, sans préjudice des données relatives dans le dessin.
 - Les limites de propriété correspondront à la possession apparente. Aucune délimitation cadastrale n'a été prise en compte.
 - La limite de propriété sur le domaine public n'a pas été tracée d'une manière certaine. Également, la délimitation de l'emplacement du domaine public.
 - Les dimensions des murs et des sections des poteaux en béton sont figurées et doivent être mesurées.
 - La répartition des emplacements de stationnement n'a pas été prise en compte et n'a été tracée que pour la zone NSP 0.00.

Echelle 1/100

Echelle 1/100



LE PERREUX-SUR-MARINE

(94170 - Val-de-Marne)

6, rue Jouleau

11-13, rue de la Maréchaussée

Cadastre : Section E N° 99 et 100

Plan des intérieurs

PREMIER ETAGE

Mission : M05/03/2024 - Lcl : L'002/2024 - Indice A

Date : Avril 2021 - Resp : CPVC



Bordeaux Lille Paris Toulon
03 57 51 41 15 - 03 57 51 41 16 - 03 57 51 41 17 - 03 57 51 41 18

LEGENDE	
[Ligne pointillée]	• Pièce non accessible le jour du relevé
[Ligne pleine]	• Mur plein m/s
HSP 0.00	• Hauteur sous plafond
HSPF 0.00	• Hauteur sous faux plafond


- Notes
- La précision des données numériques contenues dans le plan de dessin informatique dépend de l'original graphique pour lequel il a été réalisé. Cette précision s'applique en l'état et sans garantie.
 - Les limites de propriété correspondent à la possession apparente. Aucune délimitation cadastrale n'a été effectuée.
 - La limite de propriété sur le terrain public ne peut être lue que d'une manière certaine en consultant le plan de propriété de l'Etat.
 - Les bornes de mesure de l'Etat ne sont pas représentées sur ce plan.
 - La représentation des aménagements de stationnement n'a pas vocation à être exécutoire en l'état d'une certification selon le norme NF 01-105.

Echelle 1/100
0 1m 2m 3m

Echelle 1/100
0 1m 2m 3m



Rue de la
Maréchaussée

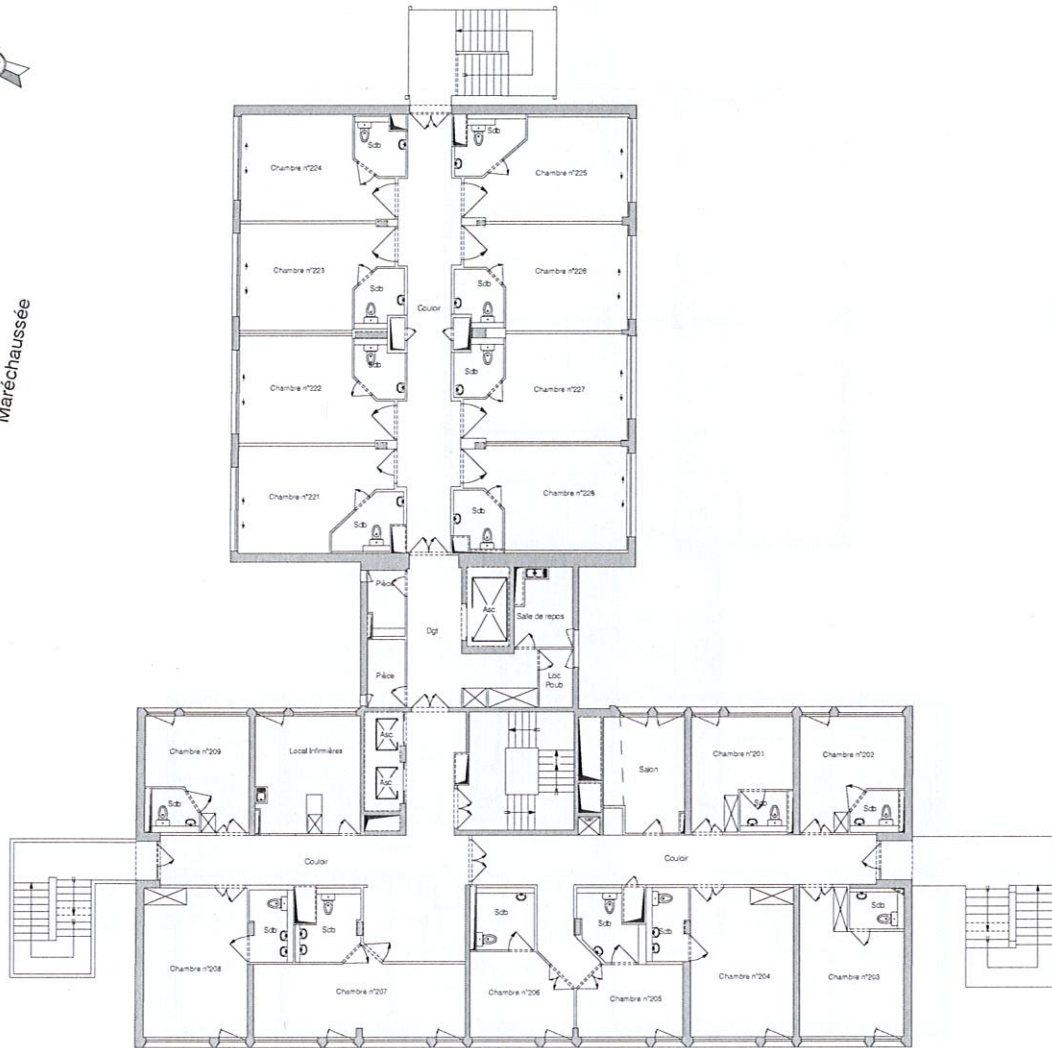

LE PERREUX-SUR-MARINE

(94170 - Val-de-Marne)

6, rue Jouleau

11-13, rue de la Maréchaussée

Cadastre : Section E N° 99 et 100

Plan des intérieurs

DEUXIEME ETAGE

Mission : M05/00384 - Lieu : L'002349 - Indice : A
Date : Avril 2021 - Resp. : CPVC



Bordeaux Lille Paris Toulon

LEGENDE	
---	Plaque non accessible pour du relevé
---	Mur pris en compte
MSF 0.00	Hauteur sous plafond
MSF 0.00	Hauteur sous faux plafond


Echelle 1/100
0m 1m 2m 3m

- Notes
- La présence des données numériques relatives au plan de base architectural (plans de base) pour l'étude et pour le projet, sera précisée dans les documents annexes.
 - Les données de propriété correspondront à la possession actuelle. Aucune délimitation correspondante n'est à être prise en compte.
 - La limite de propriété sur le terrain public ne peut être lue d'une manière certaine (alignement ou de propriété de bornage) correspond à la limite de terrain public.
 - Les données de murs et les données des poteaux en maçonnerie sont figurées en rouge sur le plan.
 - La représentation des emplacements de stationnement n'a pas vocation à être reprise en vue d'une certification selon le norme NF P 91102.

D'après les données sans autorisation préalable de Emly BELLESEA MAC CONNELL



Rue de la Maréchaussée

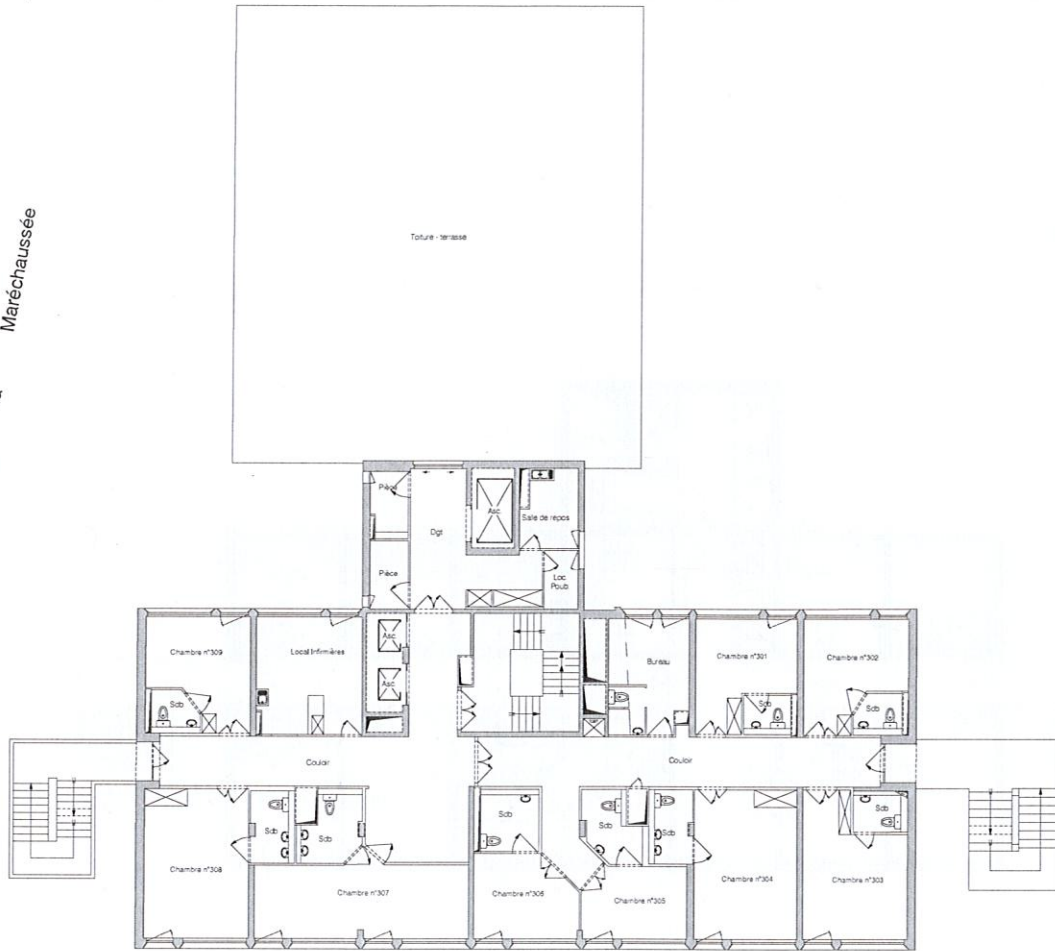

LE PERREUX-SUR-MARINE

(94170 - Val-de-Marne)

6, rue Jouleau

11-13, rue de la Maréchaussée

Rue

Jouleau

Cadastre : Section E N° 99 et 100

Plan des intérieurs

TROISIEME ETAGE

Maison M05.00384 - Lieu L1023049 - Index A

Date Avril 2021 - Resp. CPHC



Bordeaux Lille Paris Toulon
aurelie@gexpertise.fr


LEGende
[] Non vu
[] Pièce non accessible le jour du relevé
[] Mur présumé
[] HPP (0.00) = Hauteur sous plafond
[] HPP (0.00) = Hauteur sous faux plafond

Echelle 1/100
0 1m 2m 3m

Notes

- La présence des données numériques est due au fait de disposer d'un plan de situation pour la mise en plan à été faite, cette présence respecte les données de terrain.

Echelle 1/100
0 1m 2m 3m

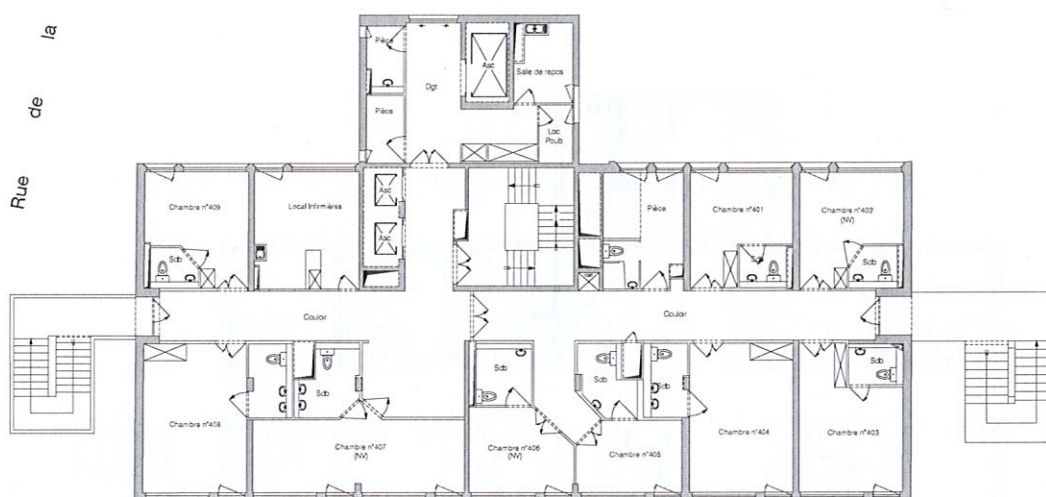

Rue Jouleau

6, rue Jouleau

Mission: M25/003384 - Lieu: LV0029349 - Indice: A
Date: Avril 2021 - Resp: CP/IC



www.papertite.fr

Bordeaux	Lille	Paris	Toulon

LEGENDE

 = Pièce non accessible le jour du relevé

 = Mur percé

HSP 0.00 = Hauteur sous plafond

HSP 0.00 = Hauteur sous faux plafond

Notes

- La présence des données numériques extraites du fiche de dossier informatique démontre la fiabilité globale pour laquelle le plan a été établi, mais ne prouve pas que les données dérivées sont à jour.
- Les livres de propriétés correspondant à la possession apparente, après délimitation contradictoire, ne font pas partie du dossier.
- La présence de propriétés sur le domaine public ne peut faire l'objet d'une demande d'arrêt d'exécution ou de procédure de bornage conjointe à la délimitation du domaine public.
- Les bornes de murs et les sections des poteaux en moyenne sont figurées et sont du type mesurées.
- La répartition des emplacements de stationnement ne peut donner à titre explicite et sans une certification selon le nom NCP 2010/2011.

Echelle 1/100

DR, son interdite sans autorisation préalable de Emily BELLESSA MAC - CONNELL



11-13, rue de la Maréchaussée

CINQUIEME ETAGE

Echelle 1/100

Notes

- La précision des données numériques exactes du fiche de dessin informatique dépend de l'échelle graphique pour laquelle le plan a été tracé, car la précision varie en fonction des échelles dans le dessin.
- Les unités de propriétés correspondent à la position apparente d'une délimitation cadastrale, en fonction de titre où elle est effectuée.
- La limite de propriété sur le domaine public n'est pas la limite d'une demande d'arrêt d'alignement ou de procédure de bornage conduisant à la délimitation du domaine public.
- Les épaisseurs de murs et les sections des poteaux en bois sont figurés et mesurés en mètres.
- La certification des emplacements de bornement n'est pas valable à titre séparé en vue d'une certification selon la norme NF P 31120.