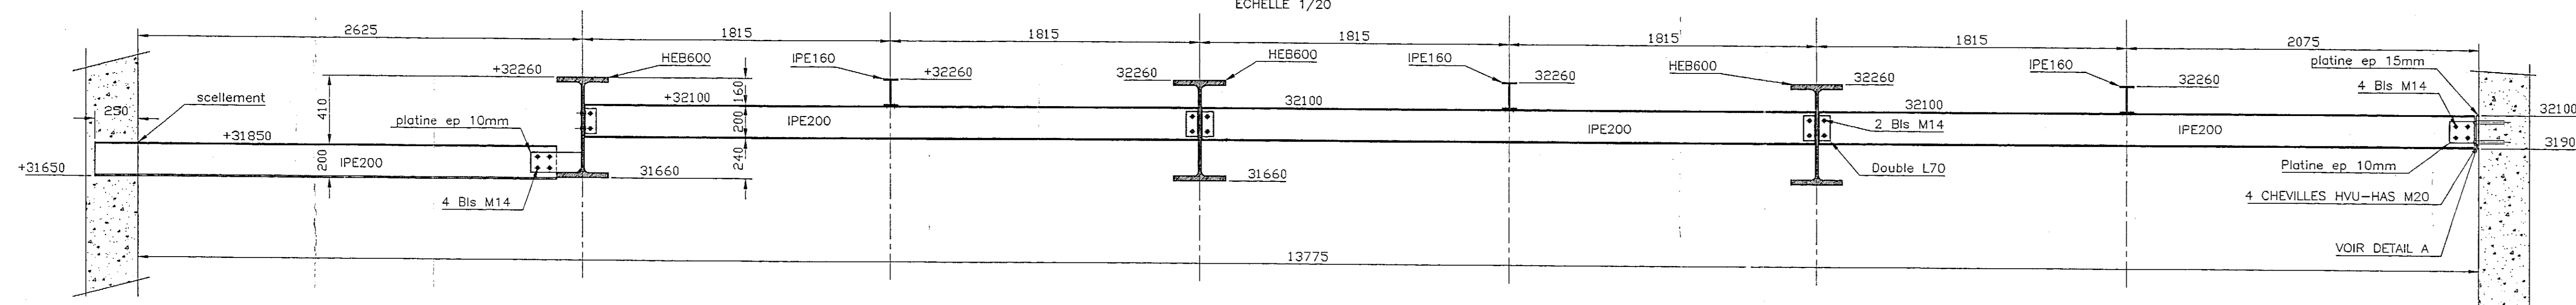



COUPE 1-1

Echelle 1/20




COUPE 2-2

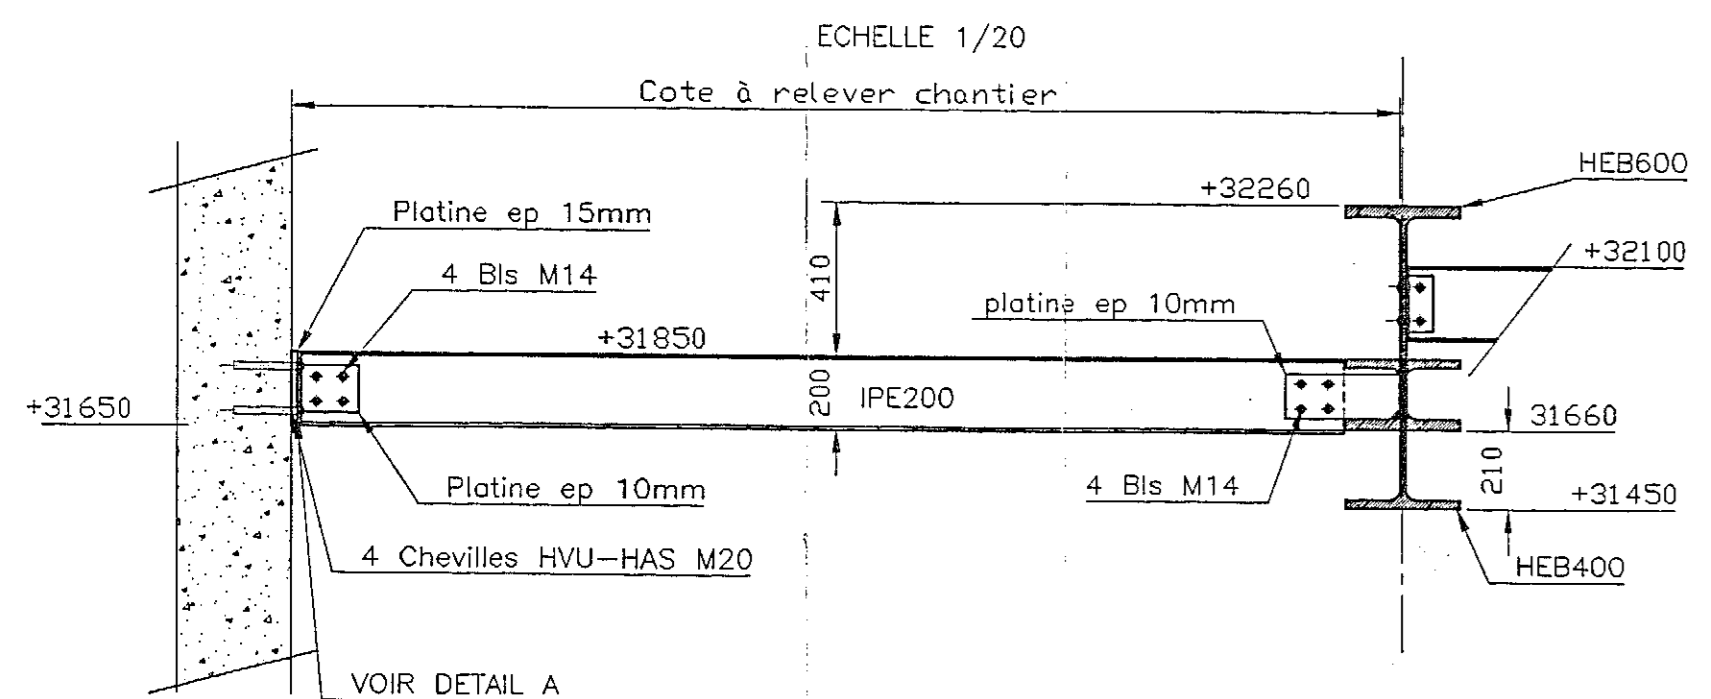Echelle 1/20




COUPE 5-5

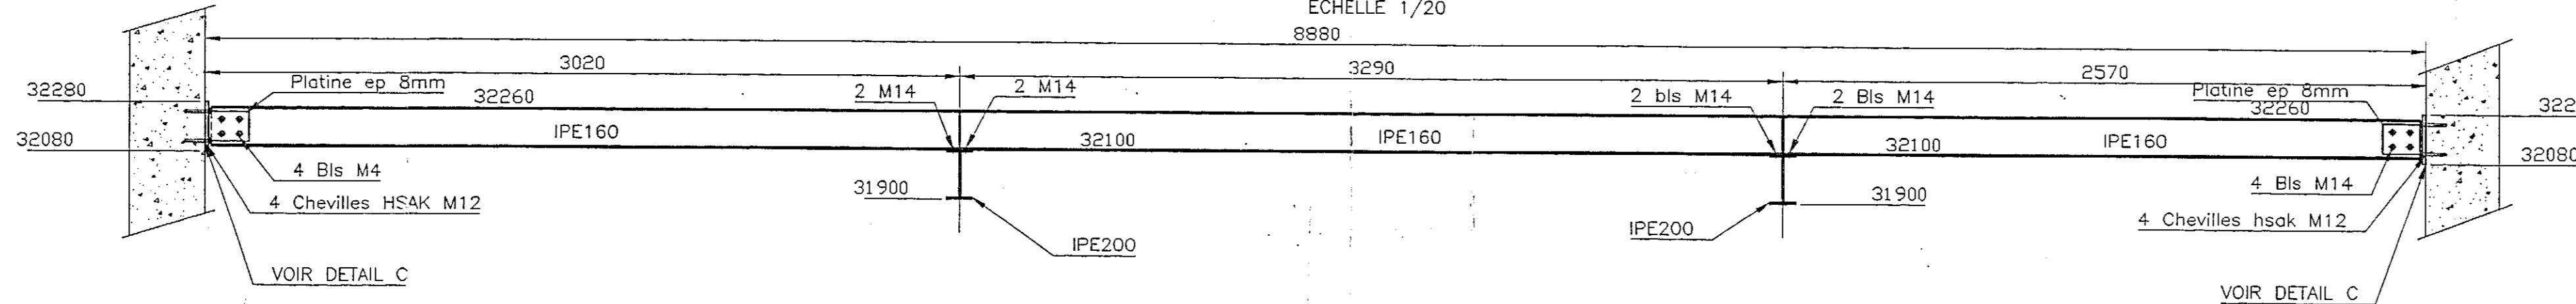Echelle 1/20








COUPE 3-3

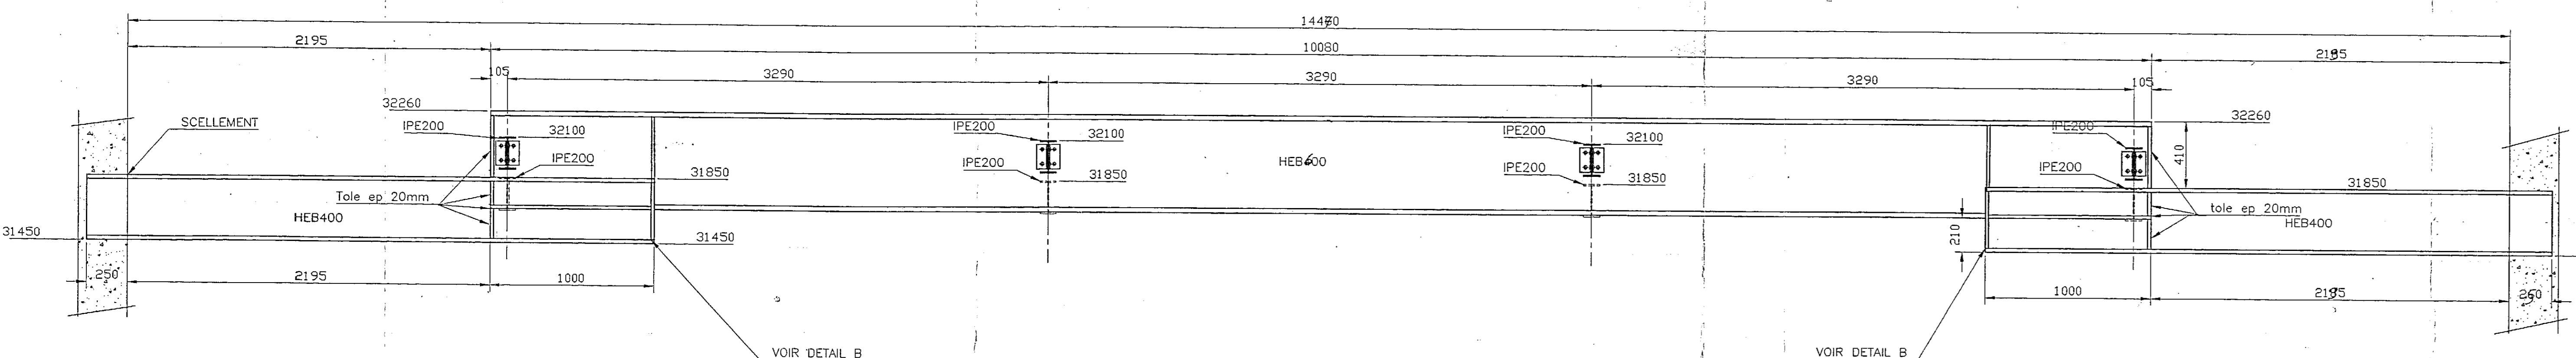Echelle 1/20



COUPE 4-4

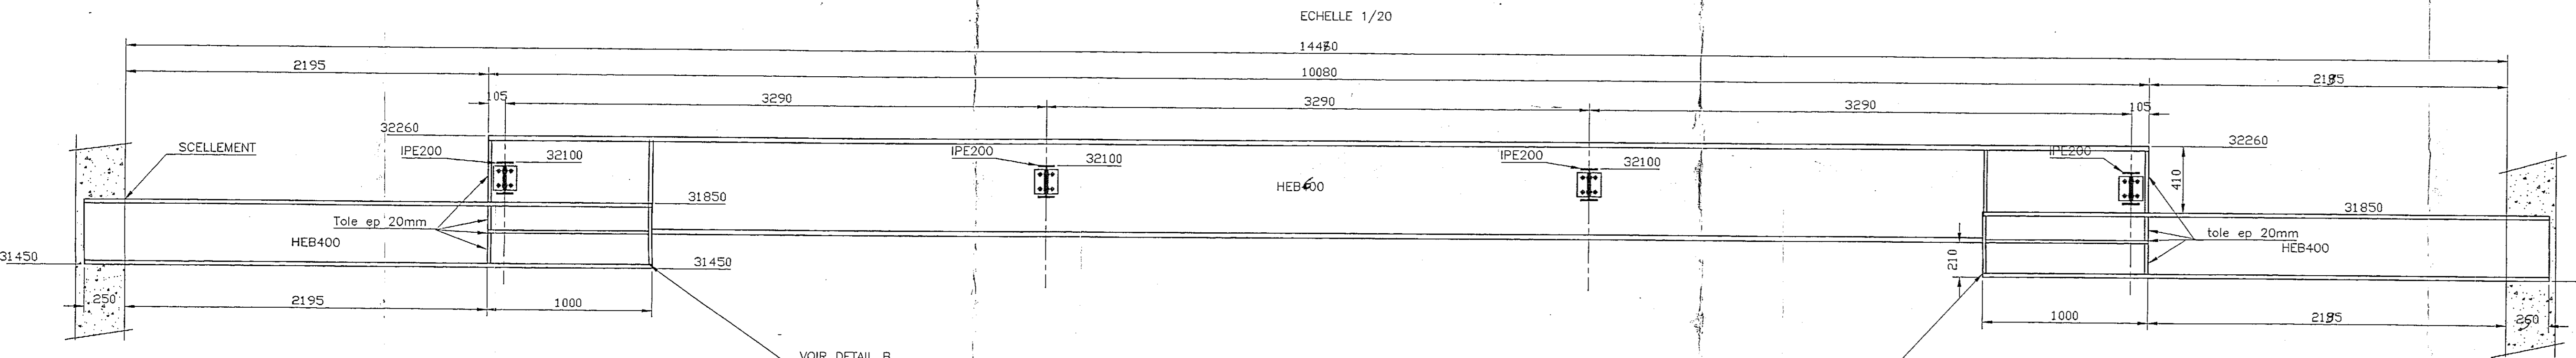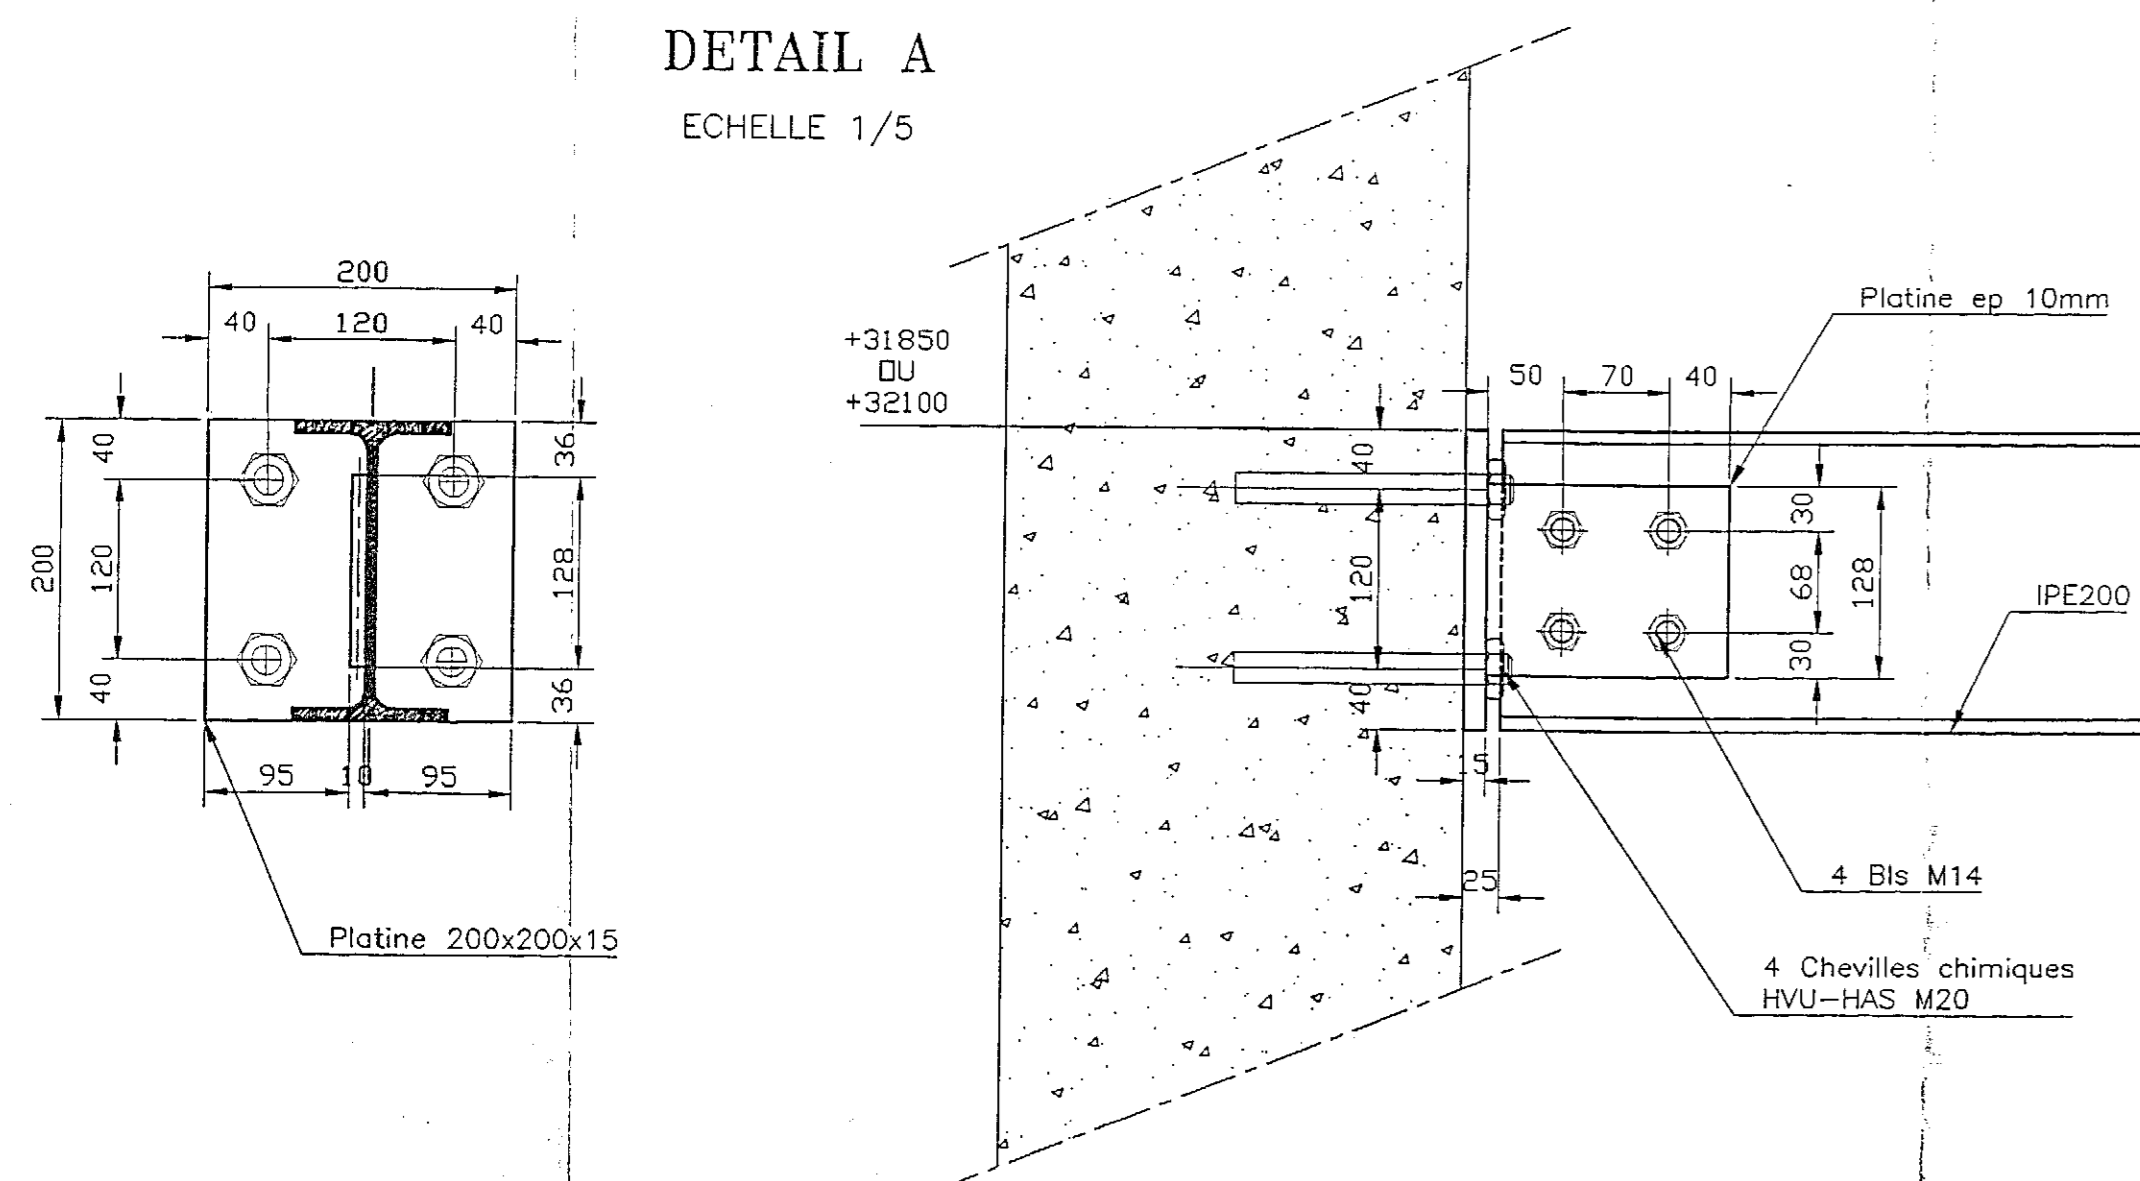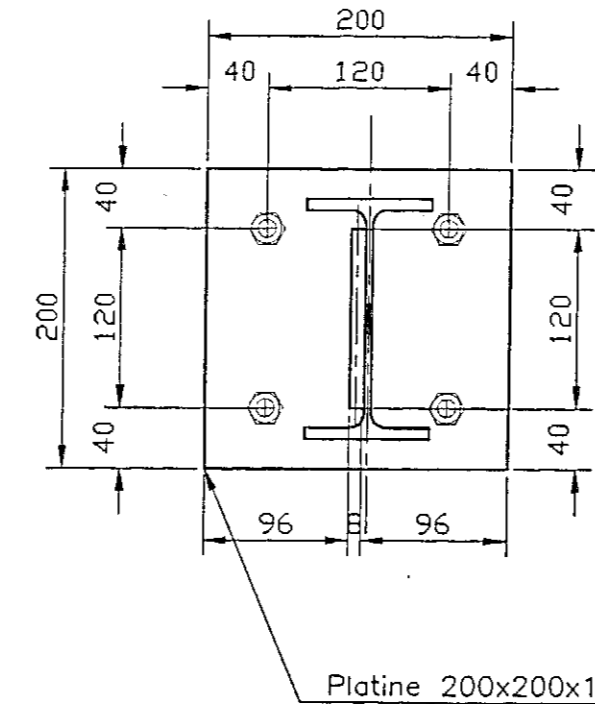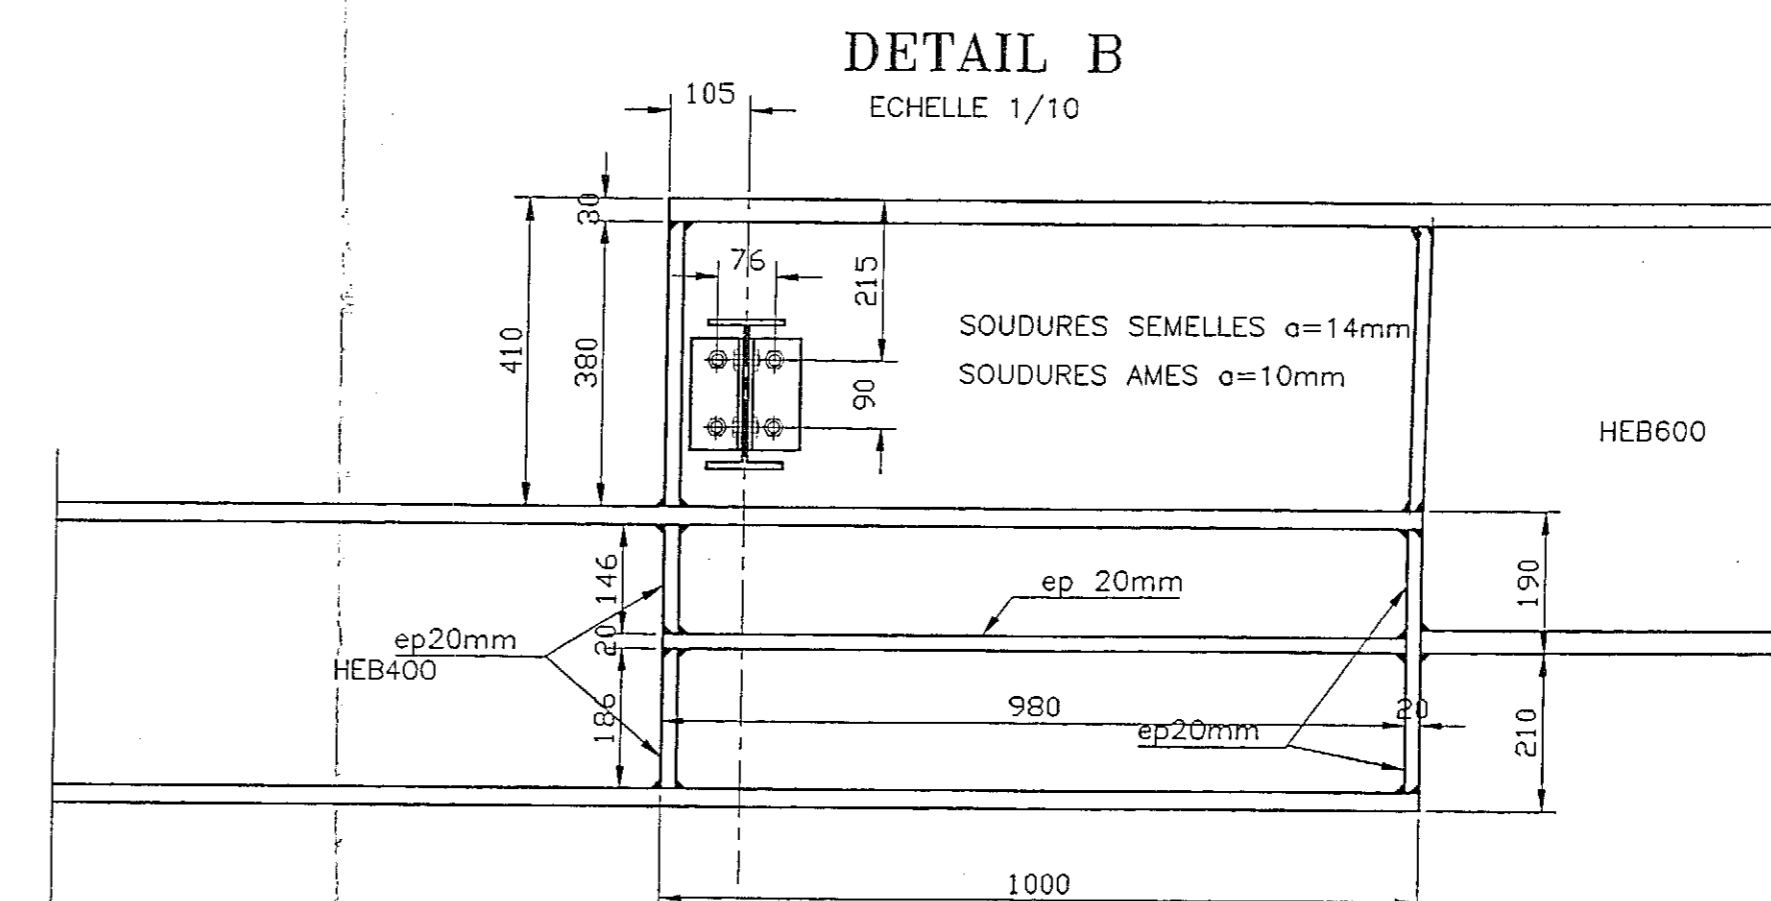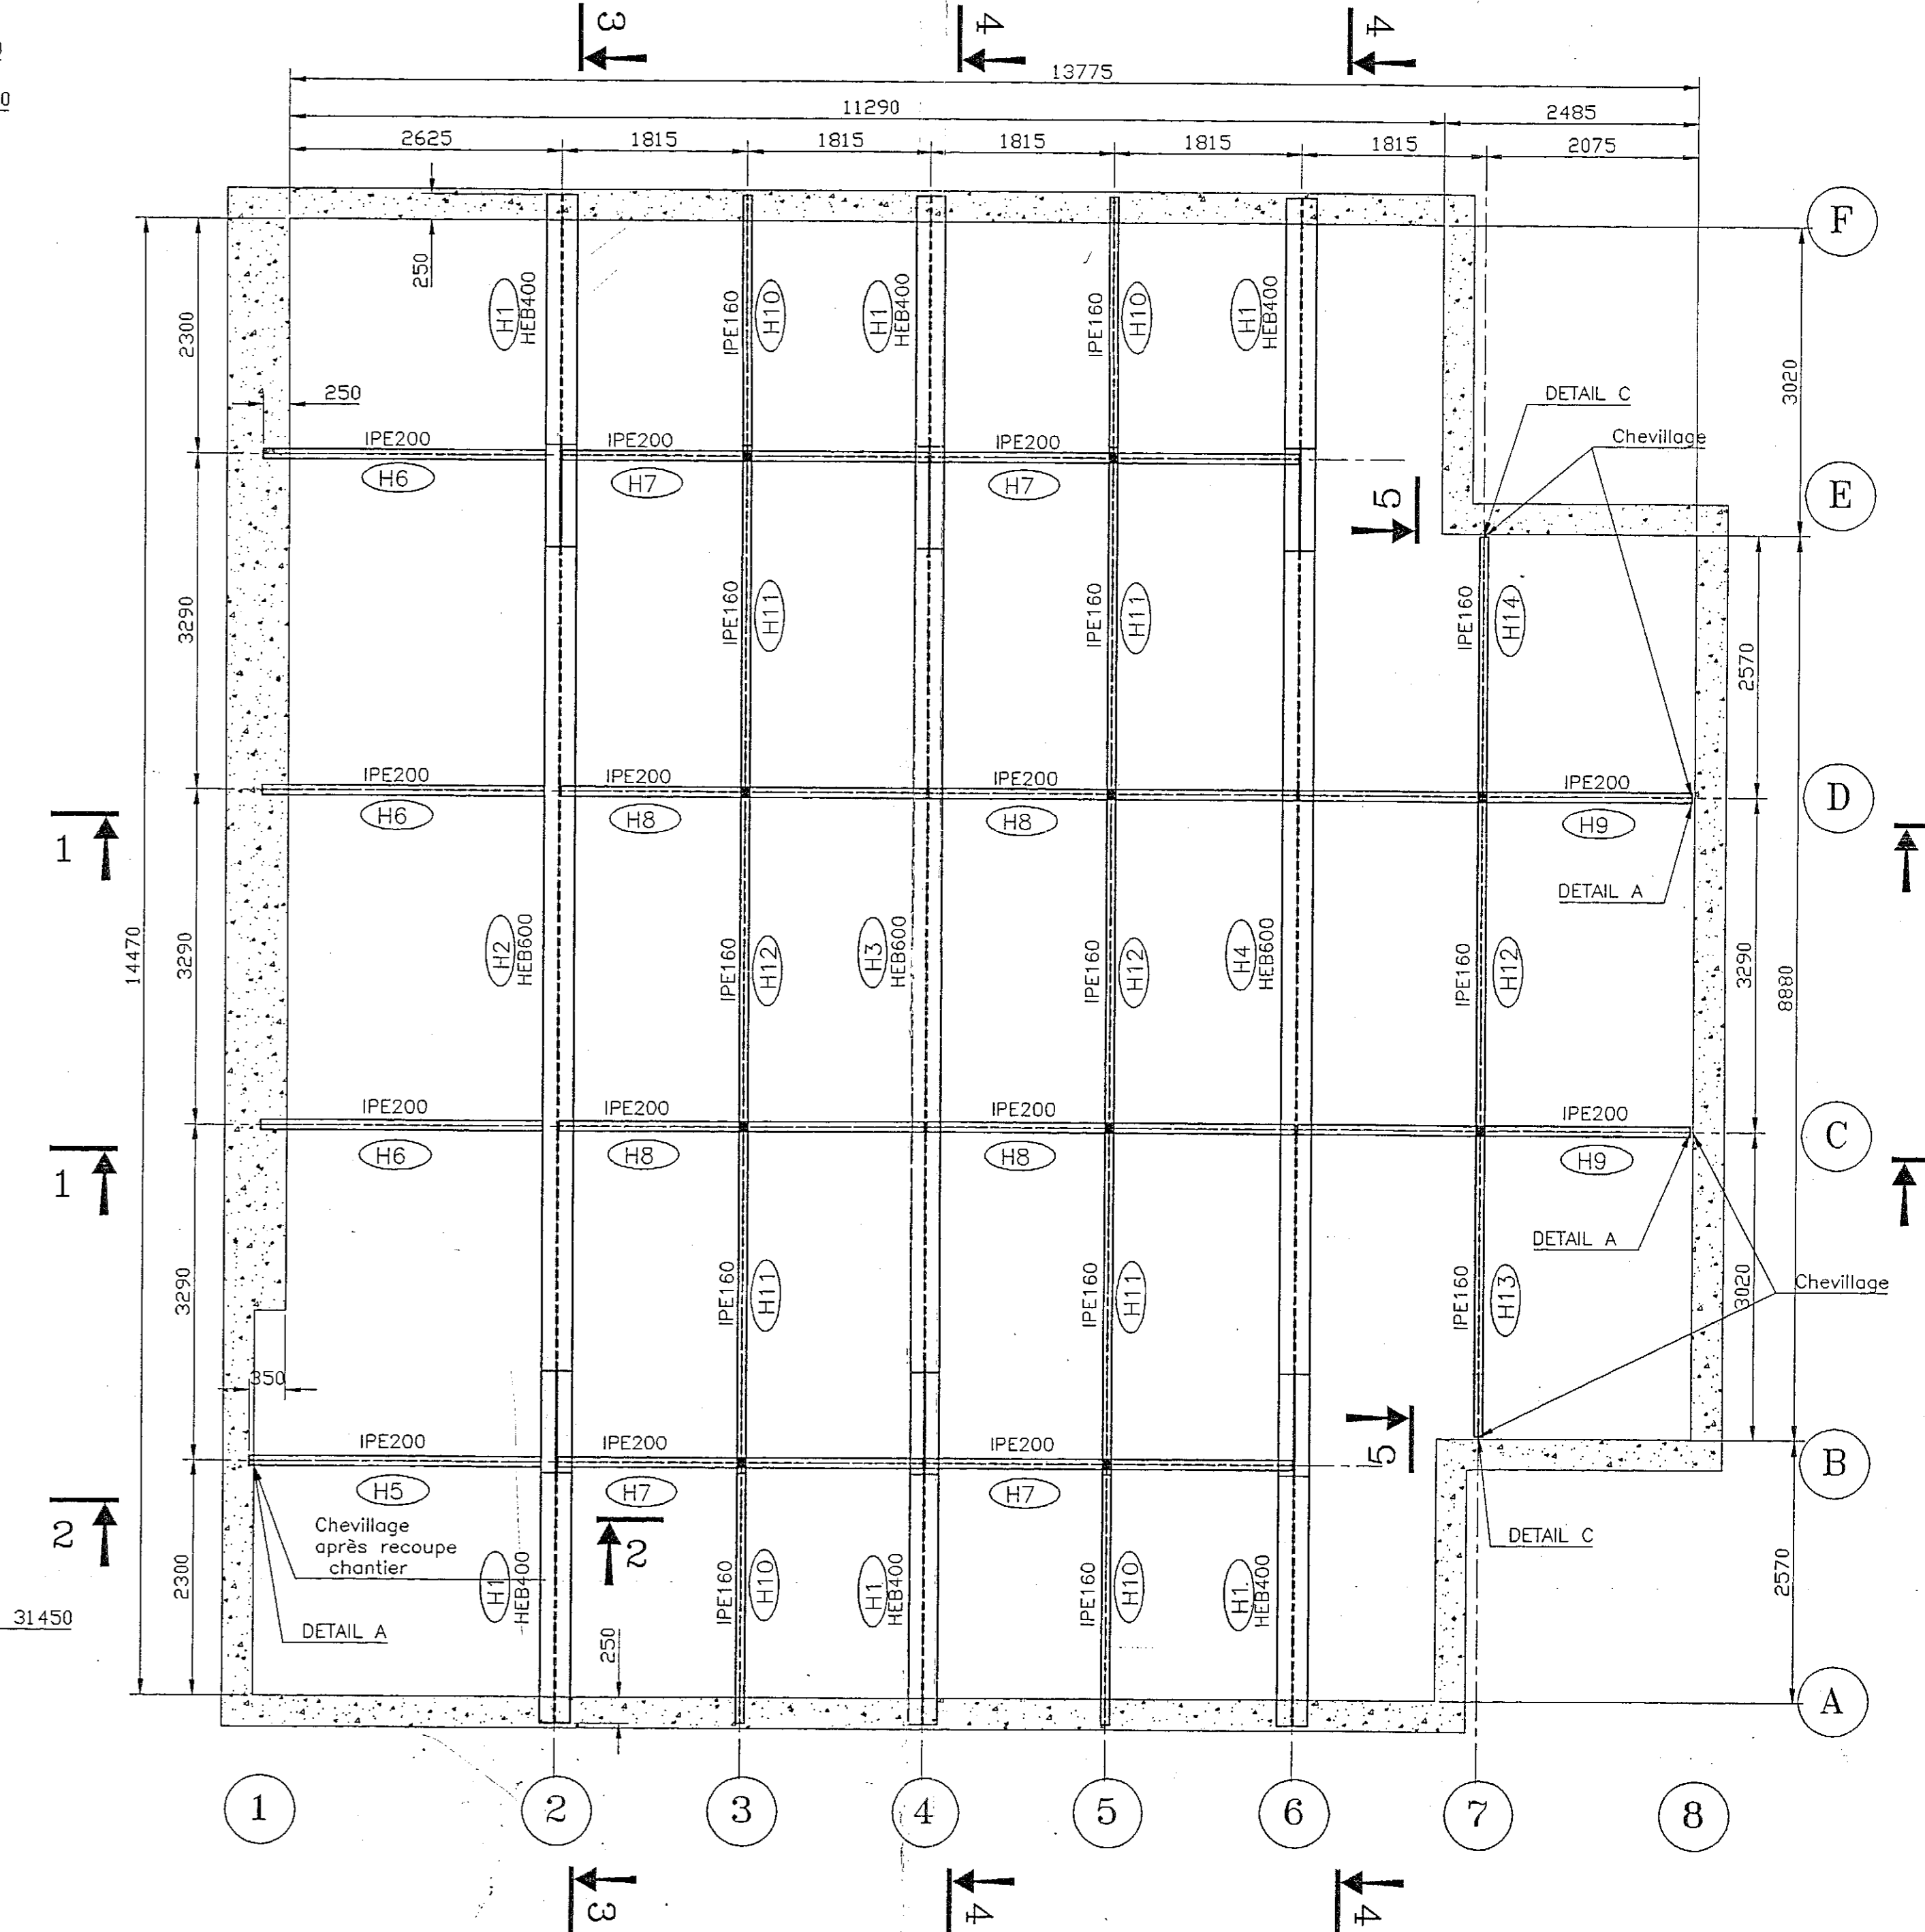Echelle 1/20

DETAIL A
Echelle 1/5DETAIL C
Echelle 1/5DETAIL B
Echelle 1/10VUE EN PLAN
Echelle 1/50

13-17 QUAI ANATOLE FRANCE
76 RUE DE LILLE
75007 PARIS

CREATION D'UN PLANCHER

CHARPENTE METALLIQUE

ENSEMBLE

REPERAGE

ENTREPRISE: S.T.T.

3 Rue de la Tuilerie
37550 ST AVERTIN
Tel: 47 27 22 98 Fax: 47 27 25 03

A 25/1/93 Plan de récolement

Ind Date Modification Ind Date Modification

ETUDES CHARPENTES METALLIQUES

La Tuilerie
79190 MONTAUBERT
Tel: 05 49 07 74 28 Fax: 05 49 07 74 35 (Afr. 98021)

DATE
23/06/1998
INGENIEUR
F. GUILLOIN
AFFAIRE
Echelle
1/50 1/20
CM 001