

LEGENDE

- D1: ▲ Panneau de signalisation avec clignotant
- D2: ● Feux blancs omnidirectionnels encastrés - 12,5W - 220VAC
Balisage FATO - IP68
- D3: ⊗ Feux rouges type LBIA Type A - 3W -IP66
Balisage obstacles
- D4: ➤ Indicateur de direction de vent
Eclairé et balisé
- D5: ⚡ Projecteurs éclairage aire de posée type YAKO SLIM / 30W
IK08 - IP65 - 2165lm - 3000°K - Optique 120°
- D6: ⚡ Alimentation et télécommande portail

☑ Coffret Electrique Balisage

----- Fourreaux en option

CT Chambre de tirage

PANNEAU DE SIGNALISATION
ET FEU CLIGNOTANT

CLOTURE projetée
(implantation sur parcelle voisine)

PANNEAU DE SIGNALISATION
ET FEU CLIGNOTANT

PANNEAU DE SIGNALISATION
ET FEU CLIGNOTANT

PANNEAU DE SIGNALISATION
ET FEU CLIGNOTANT

PANNEAU DE SIGNALISATION
ET FEU CLIGNOTANT

ECHELLE : 1/250eme


ECHELLE : 1/500eme

Liaison depuis TGBT N/S

DIRECTION DES FINANCES, DU BUDGET, DU PLAN ET DES TRAVAUX
Hotel Dieu Saint-Jacques 2, rue Viguerie 31052 TOULOUSE cedex

conduite d'opération
SERVICE DU PLAN ET DES TRAVAUX
Telephone : 05 61 77 84 50 - Telecopie : 05 61 77 84 01

C.H.U. DE TOULOUSE PROJET DE MISE EN CONFORMITÉ DE L'HELISTATION SITE RANGUEIL : PECH DAVID

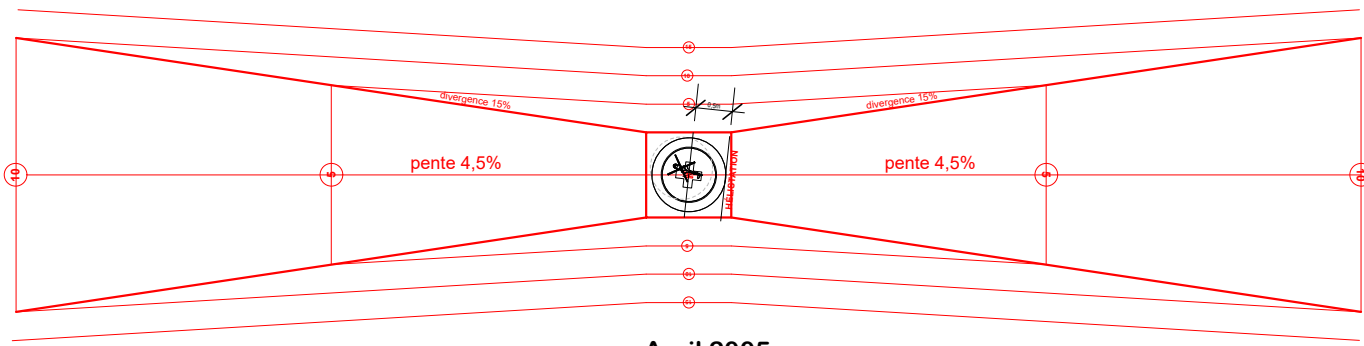

Avril 2005

maitrise d'oeuvre

BET Structure / VRD
S.E.T.I.
Voie n°5 - BP 646
31319 LABEGE CEDEX
Tel : 05 62 24 02 70 / Fax : 05 61 39 06 80

ARCHITECTE
Jean-Pierre LARROUY
19, rue de la Liberation - BP 99
31703 BLANCAET
Tel : 05 61 71 33 09 / Fax : 05 61 71 44 45

BET Génie Electrique
CAPINGELEC 31
20 chemin de Laporte - Hall A1
Immeuble Victoria Center
31300 TOULOUSE
Tel : 05 34 50 19 53 / Fax : 05 34 50 19 40

Indice	Date	Modifications	Dessiné	Véifié	Approuvé	Vise
A	11/07/05	EDITION ORIGINALE	Cossentino M.	Couderc J.L.	Dupoux F.	
B	30/09/21	DFENCO : Mise à jour suivant tel que construit - Relevés sur site	Dubois D.	Ferre L.	Ferre L.	

RAYGOBÈRE

Zone Industrielle - 32600 L'Isle-Jourdain
Tel : 05 62 07 01 17 - Fax : 05 62 07 06 22

Service : Tertiaire - Industriel

V AFF : 05.TDU.017 DATE:

Fichier: ELB 02.dwg Echelle: 1/250 1/500

Phase: DOE B

Diffusion:

ELB 02

BET ELECTRICITE

DFENCO

12 bis route d'Al

31120 PORTET/GARONNE

Tel: 05 34 60 18 17

www.dfenco.com

Cheminement
Eclairage Balisage

LOT 2 ELECTRICITE BALISAGE