





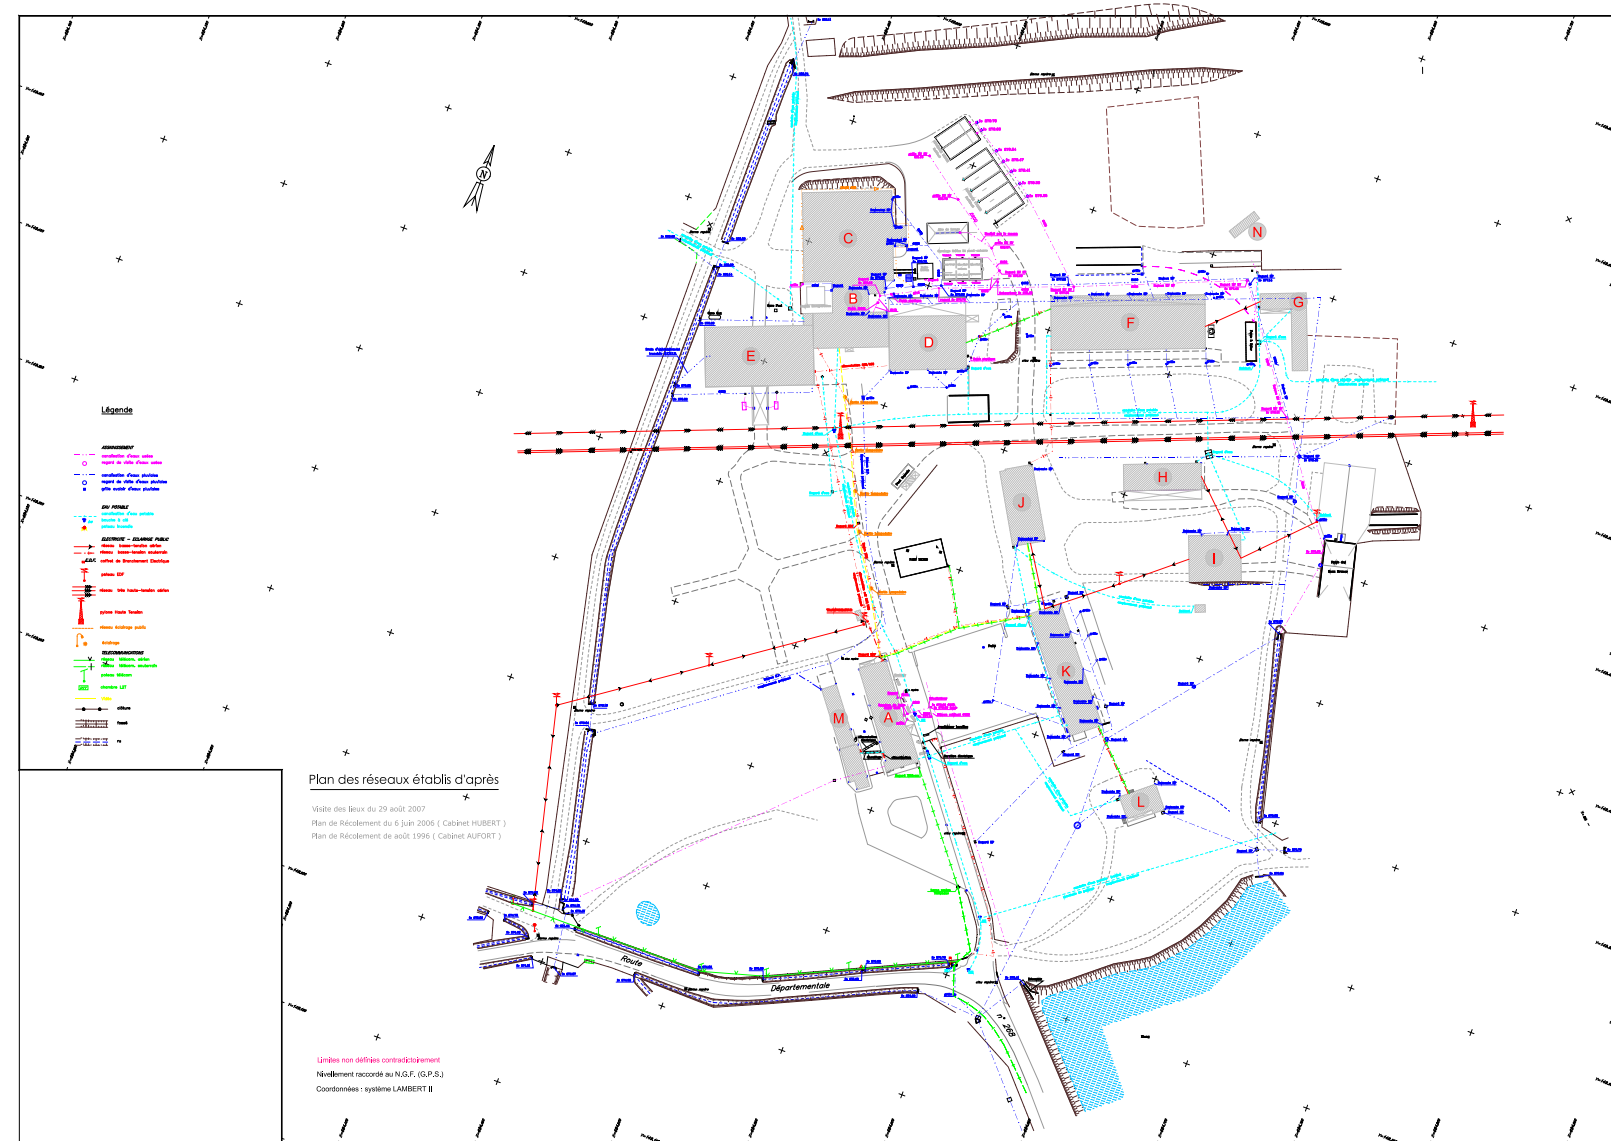

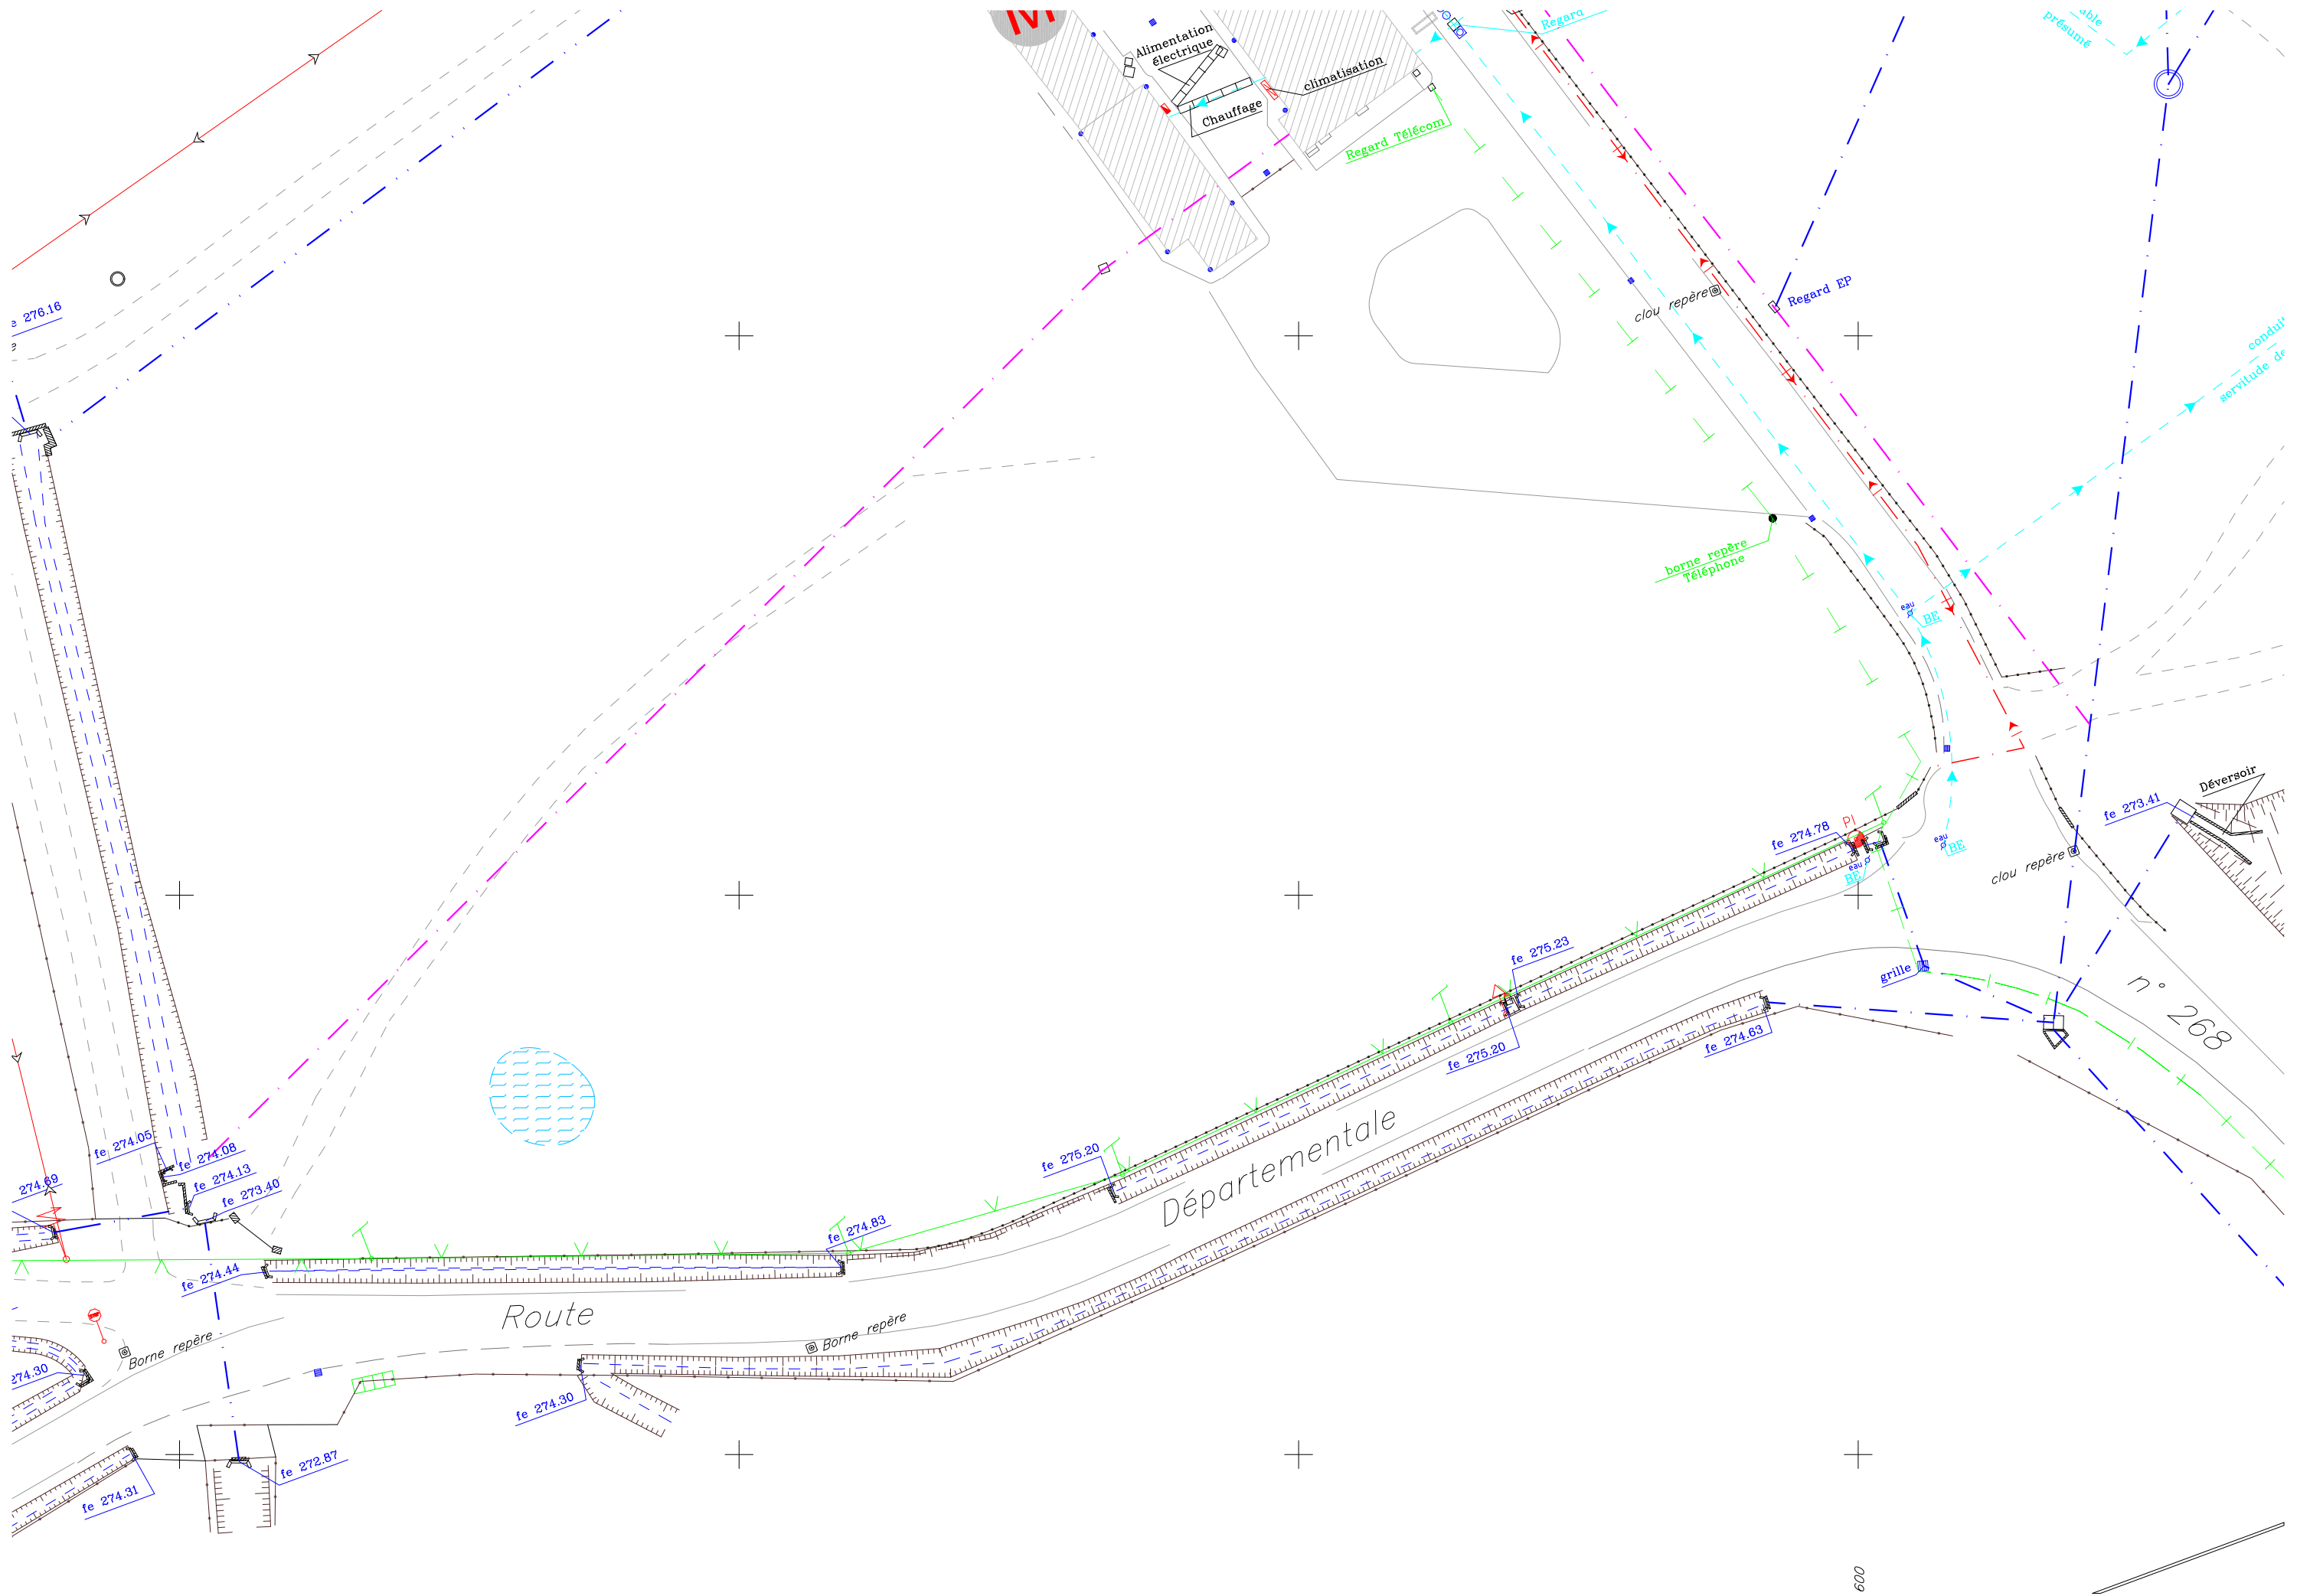

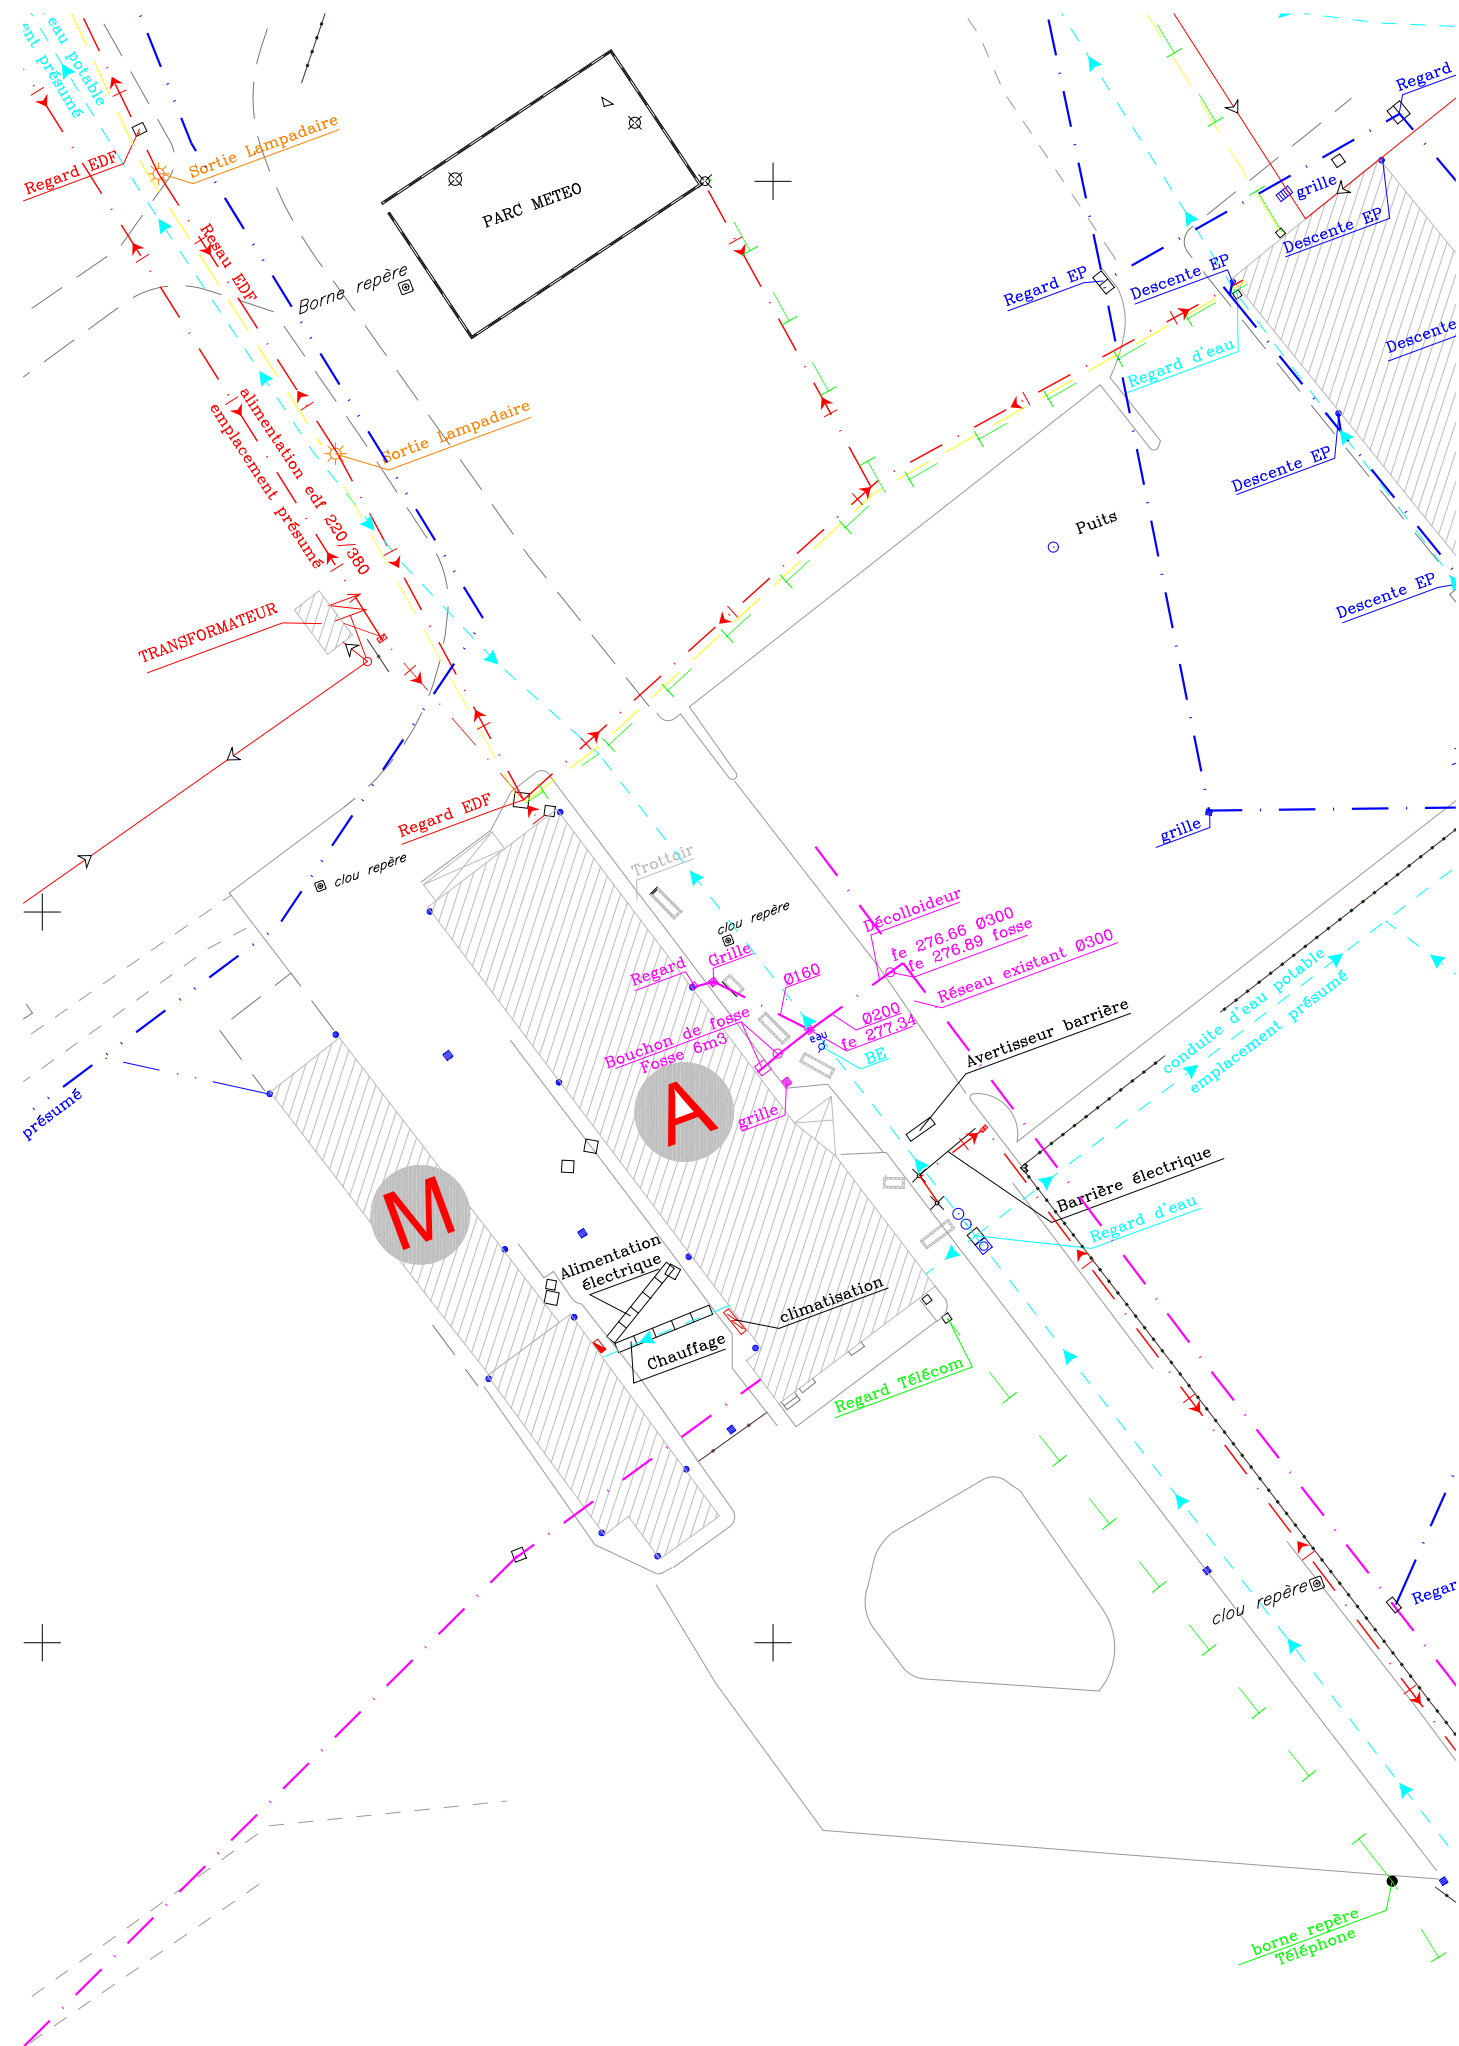

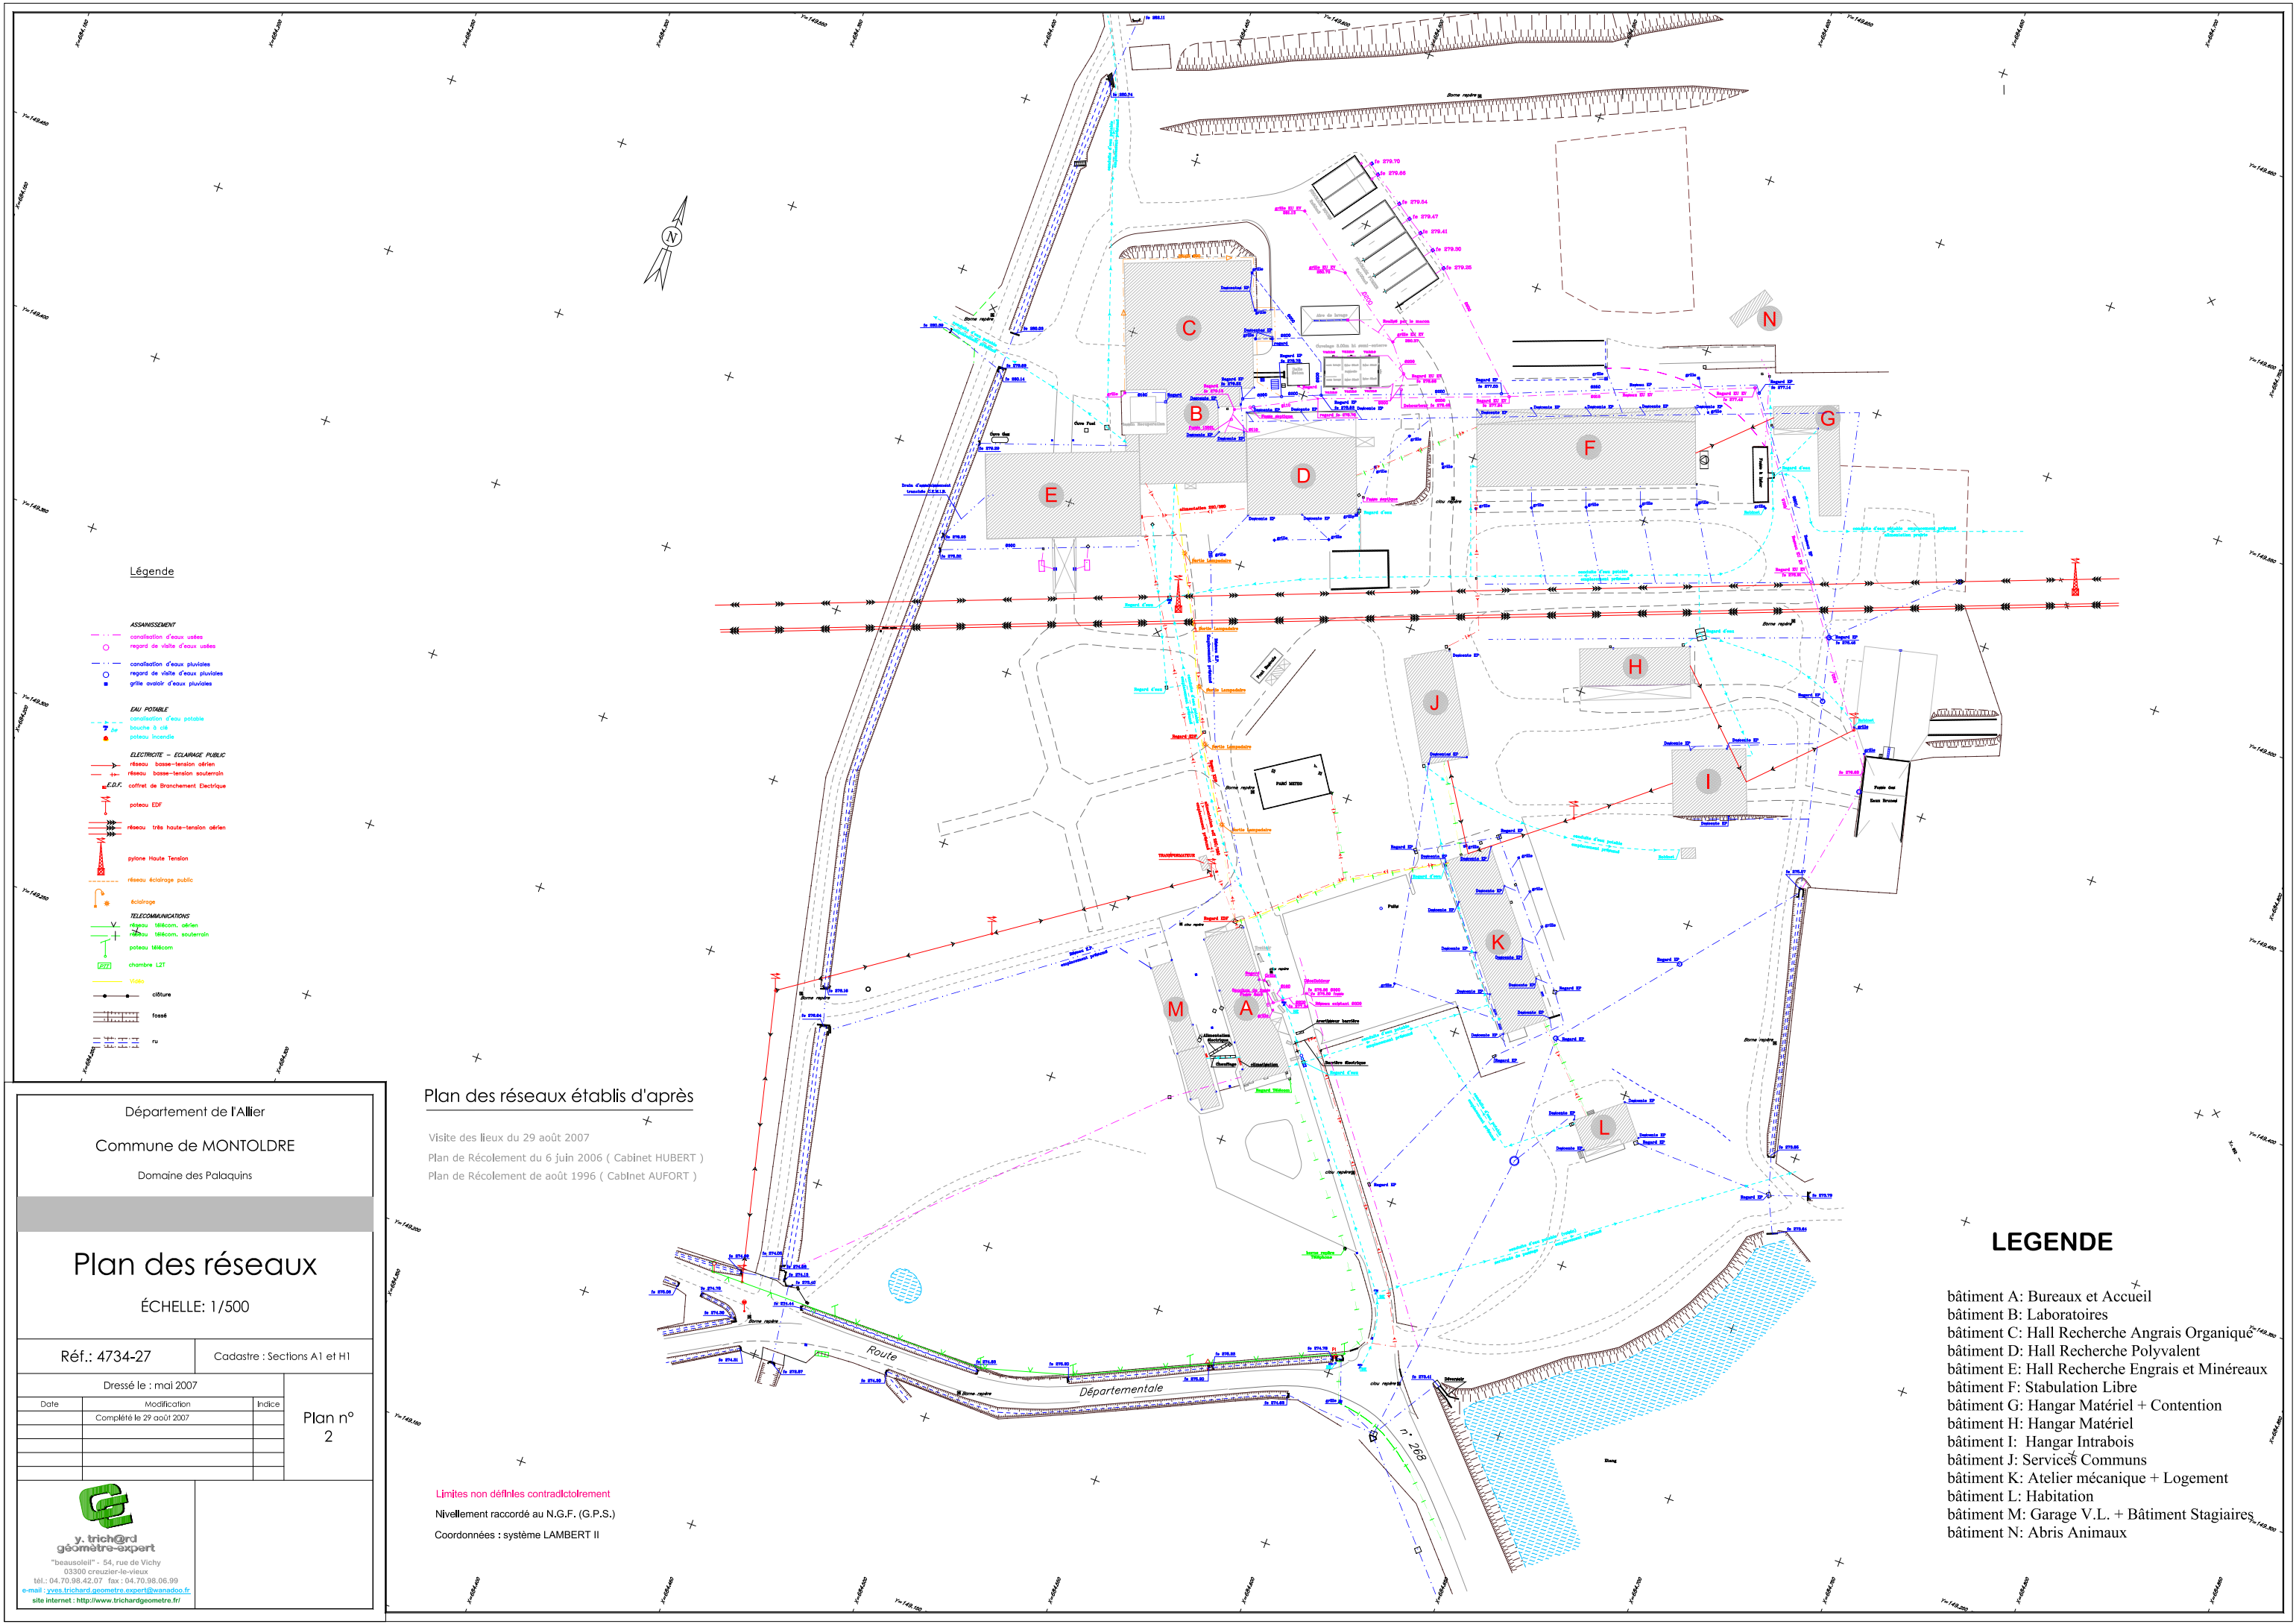

Légende

- ASSAINISSEMENT
 - canalisation d'eaux usées
 - regard de visite d'eaux usées
 - canalisation d'eaux pluviales
 - regard de visite d'eaux pluviales
 - grille avaloir d'eaux pluviales
- EAU POTABLE
 - canalisation d'eau potable
 - bouche à ciel
 - potiveau incendie
- ELECTRICITE - ECLAIRAGE PUBLIC
 - réseau basse-tension aérien
 - réseau basse-tension souterrain
 - coffret de Branchement Electrique
 - potiveau EDF
 - réseau très haute-tension aérien
 - pylône Haute Tension
 - réseau éclairage public
- TELECOMMUNICATIONS
 - réseau télécom, aérien
 - réseau télécom, souterrain
 - potiveau télécom
 - chambre L2T
 - Vidéo
- autres
 - clôture
 - fossé
 - ru

Plan des réseaux établis d'après

Visite des lieux du 29 août 2007
Plan de Récolement du 6 juin 2006 (Cabinet HUBERT)
Plan de Récolement de août 1996 (Cabinet AUFORT)

LEGENDE

- bâtiment A: Bureaux et Accueil
- bâtiment B: Laboratoires
- bâtiment C: Hall Recherche Engrais Organique
- bâtiment D: Hall Recherche Polyvalent
- bâtiment E: Hall Recherche Engrais et Minéraux
- bâtiment F: Stabulation Libre
- bâtiment G: Hangar Matériel + Contention
- bâtiment H: Hangar Matériel
- bâtiment I: Hangar Intrabois
- bâtiment J: Services Communs
- bâtiment K: Atelier mécanique + Logement
- bâtiment L: Habitation
- bâtiment M: Garage V.L. + Bâtiment Stagiaires
- bâtiment N: Abris Animaux

Limites non définies contradictoirement
Nivellement rattaché au N.G.F. (G.P.S.)
Coordonnées : système LAMBERT II

Département de l'Allier
Commune de MONTOLDRE
Domaine des Palaquins

Plan des réseaux

ÉCHELLE: 1/500

Réf.: 4734-27 Cadastre : Sections A1 et H1

Dressé le : mai 2007

Date	Modification	Indice
	Complété le 29 août 2007	

Plan n°
2



Y. Trichard
géomètre-expert
"beausoleil" - 54, rue de Vichy
03300 creuzier-le-veux
tél.: 04.70.98.42.07 fax: 04.70.98.06.99
e-mail: yves.trichard.geometre.expert@wanadoo.fr
site internet: http://www.trichardgeometre.fr