

ZAC DE L'ECOQUARTIER

FRAIS-LIEUX

CADASTRE : section A

RECOLEMENT DE REMBLAIS

Modifications

DATE	INDICE	OBJET
------	--------	-------

235.1

D.10984-235 / 251014

13 OCTOBRE 2025

10984235-1TOP.DWG



CE PLAN ET SON CONTENU SONT LA PROPRIETE DU CABINET ALTIUS



CABINET
ALTIUS
GÉOMÈTRES
EXPERTS
ASSOCIÉS

42 rue Marcelin Berthelot, B.P.74
93701 Drancy Cedex
Tél. 01 41 60 19 50
Fax 01 48 30 99 40
contact@cabinetaltilius.com
www.cabinetaltilius.com

PLAN DES LIEUX
Echelle : 1/750

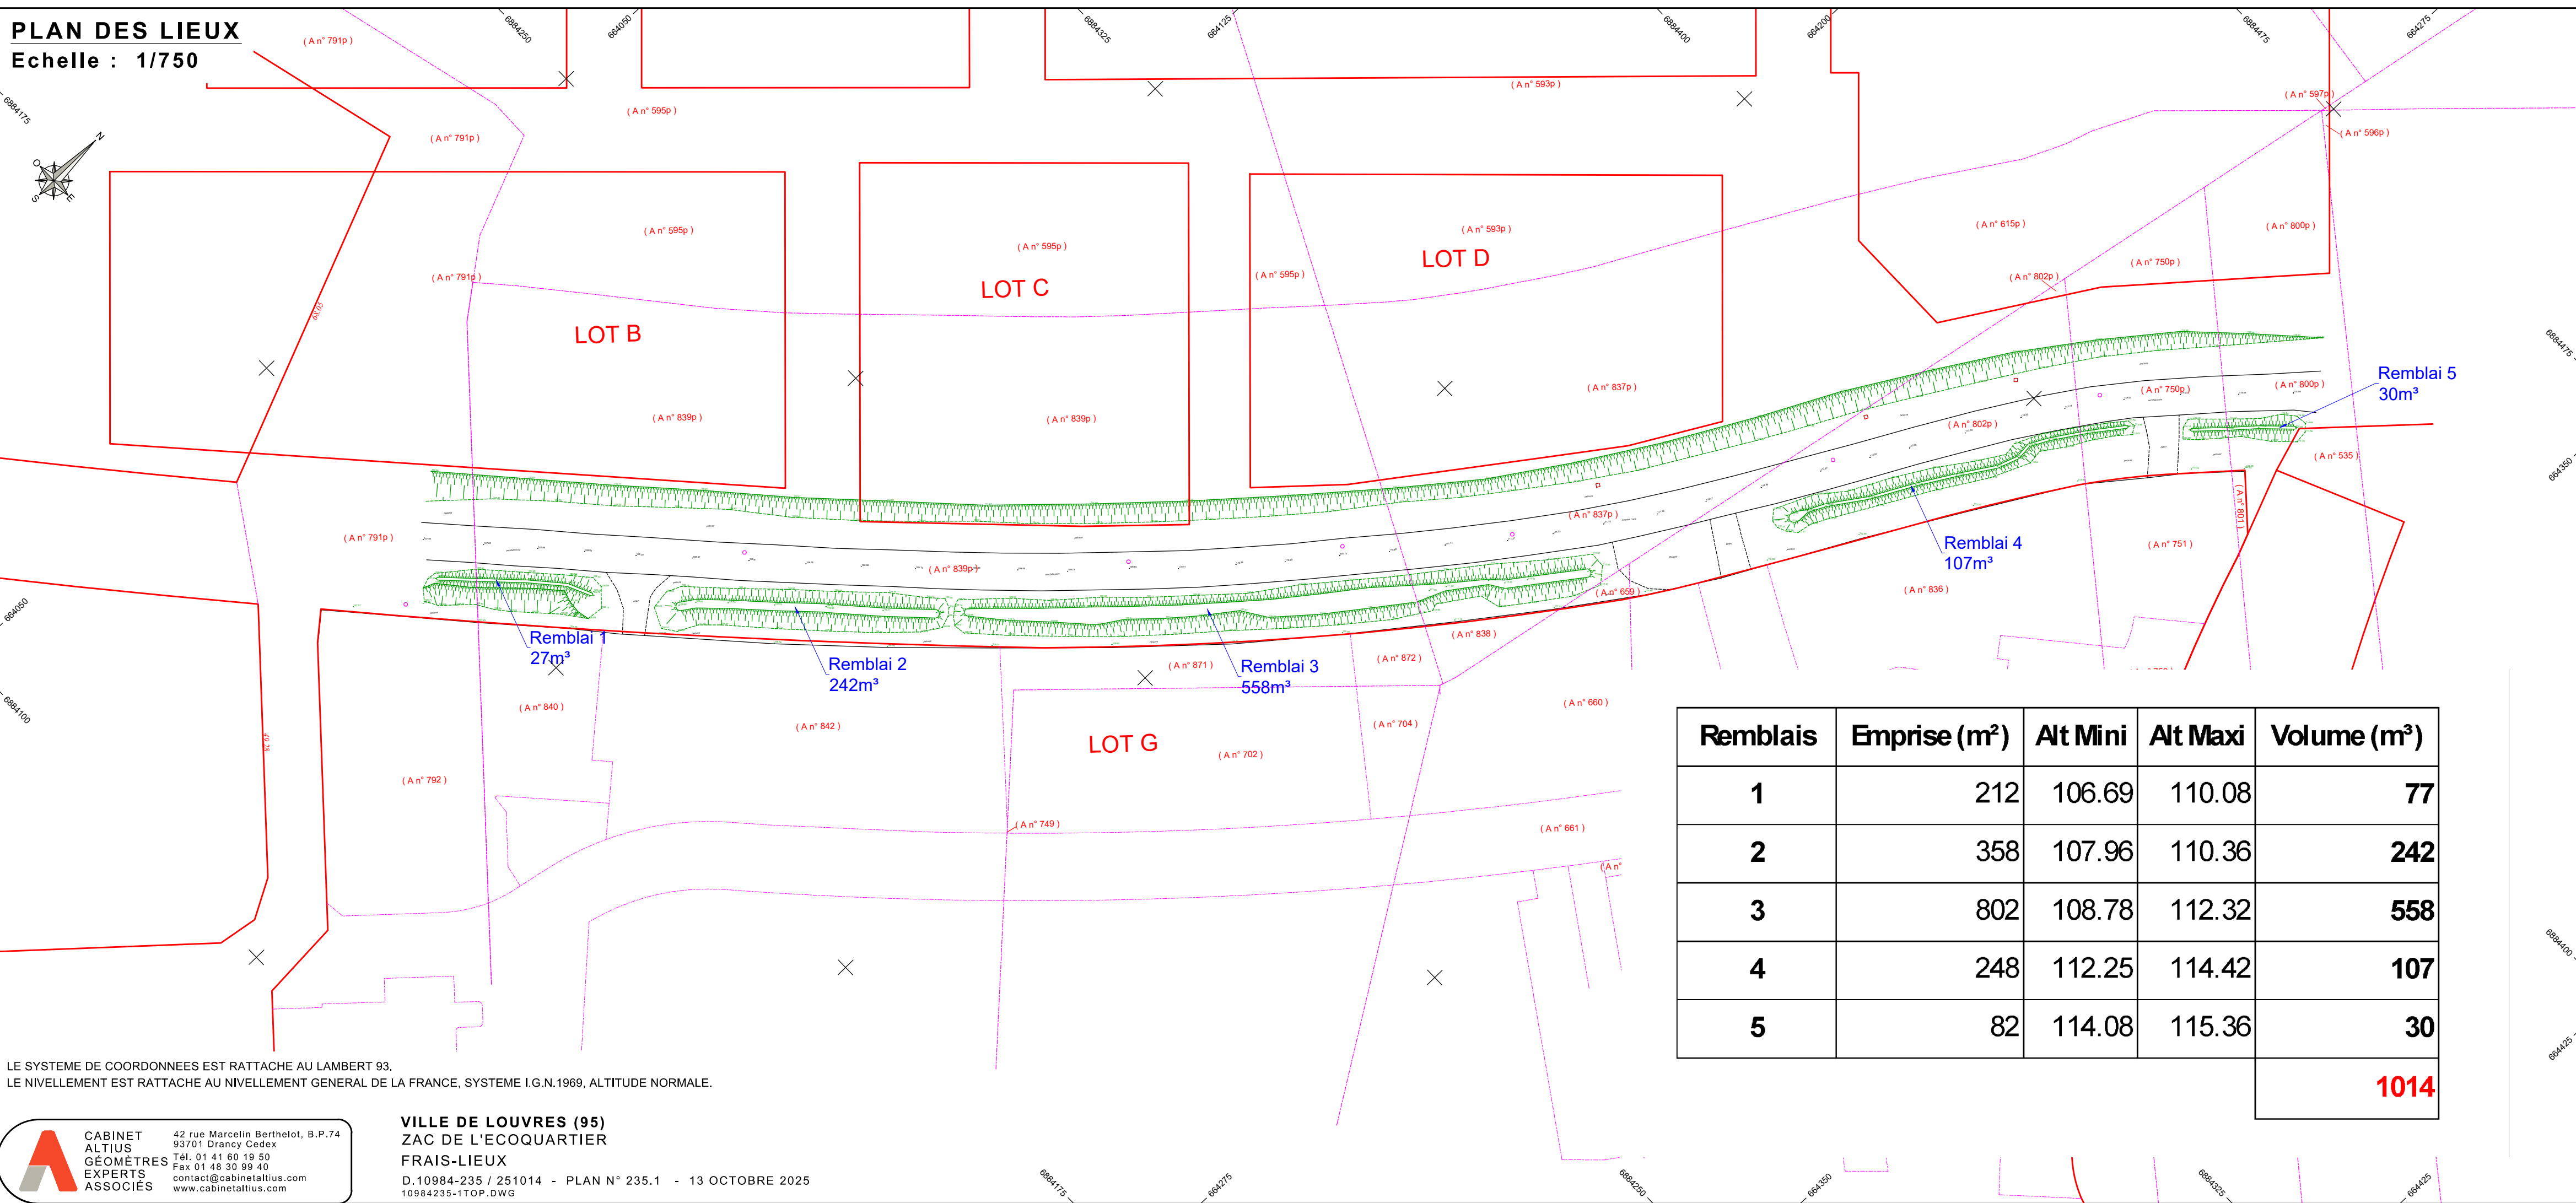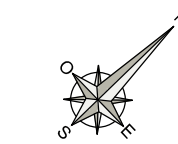

LE SYSTEME DE COORDONNEES EST RATTACHE AU LAMBERT 93.
LE NIVELLEMENT EST RATTACHE AU NIVELLEMENT GENERAL DE LA FRANCE, SYSTEME I.G.N.1969, ALTITUDE NORMALE.



CABINET
ALTIUS
GÉOMÈTRES
EXPERTS
ASSOCIÉS

42 rue Marcelin Berthelot, B.P.74
93701 Drancy Cedex
Tél. 01 41 60 19 50
Fax 01 48 30 99 40
contact@cabinetaltilius.com
www.cabinetaltilius.com

VILLE DE LOUVRES (95)
ZAC DE L'ECOQUARTIER
FRAIS-LIEUX

D.10984-235 / 251014 - PLAN N° 235.1 - 13 OCTOBRE 2025
10984235-1TOP.DWG