



Centrale de traitement d'air (CTA 01)
AIRCHAL Type ST 20x40 6000 m³/h


Centrale de traitement d'air (CTA 02)
AIRCHAL Type ST 20x30 3000 m³/h

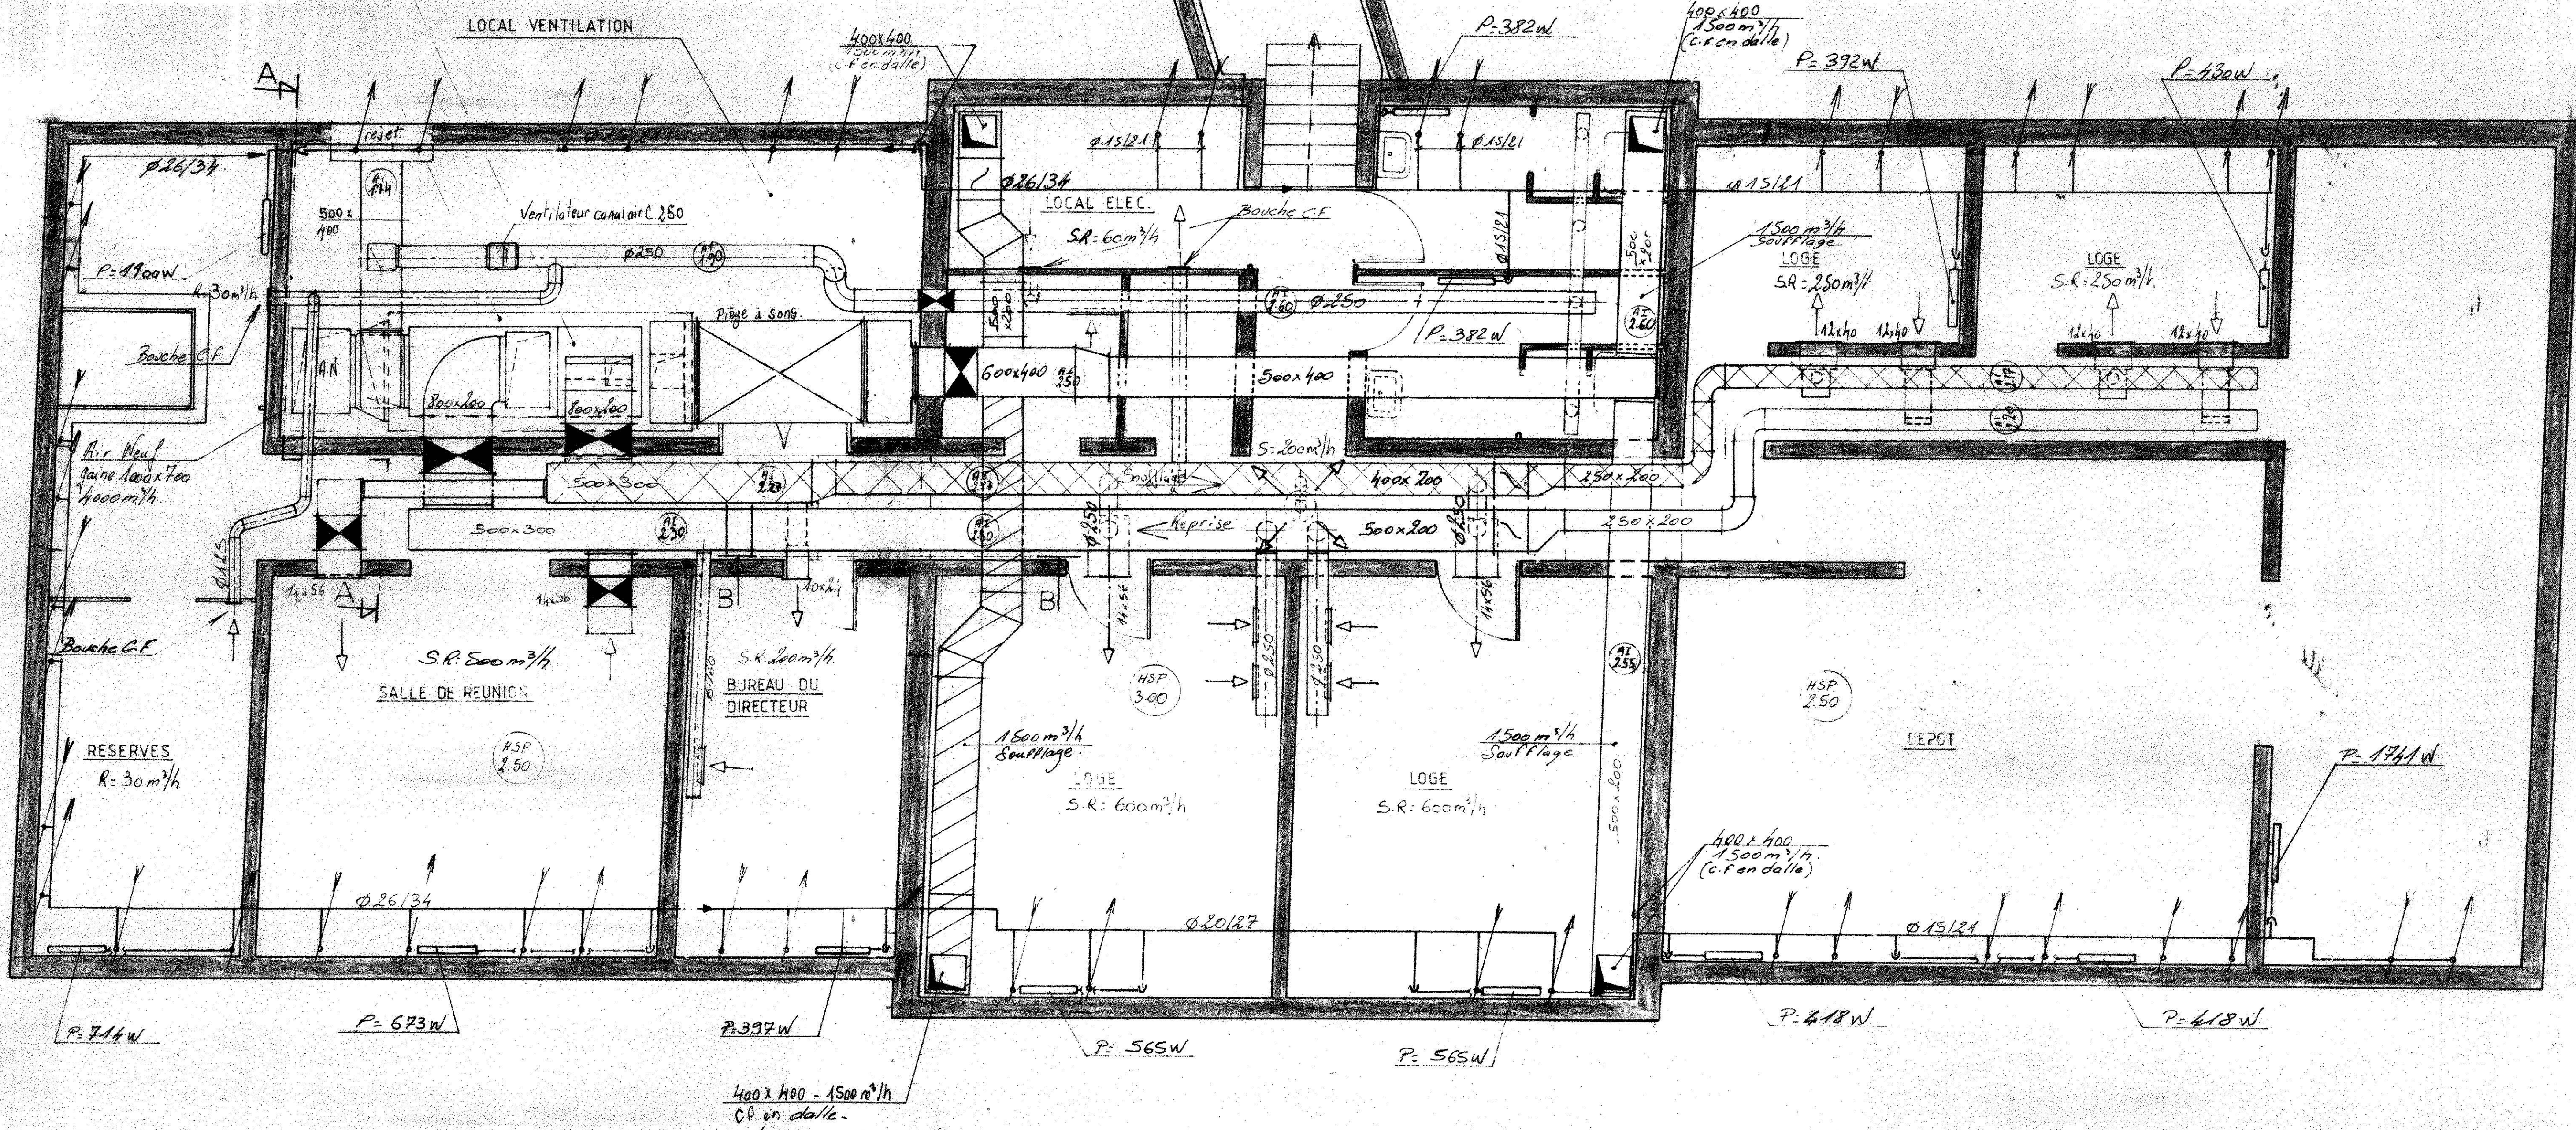

COUPE B.B (ECH: 1/20)

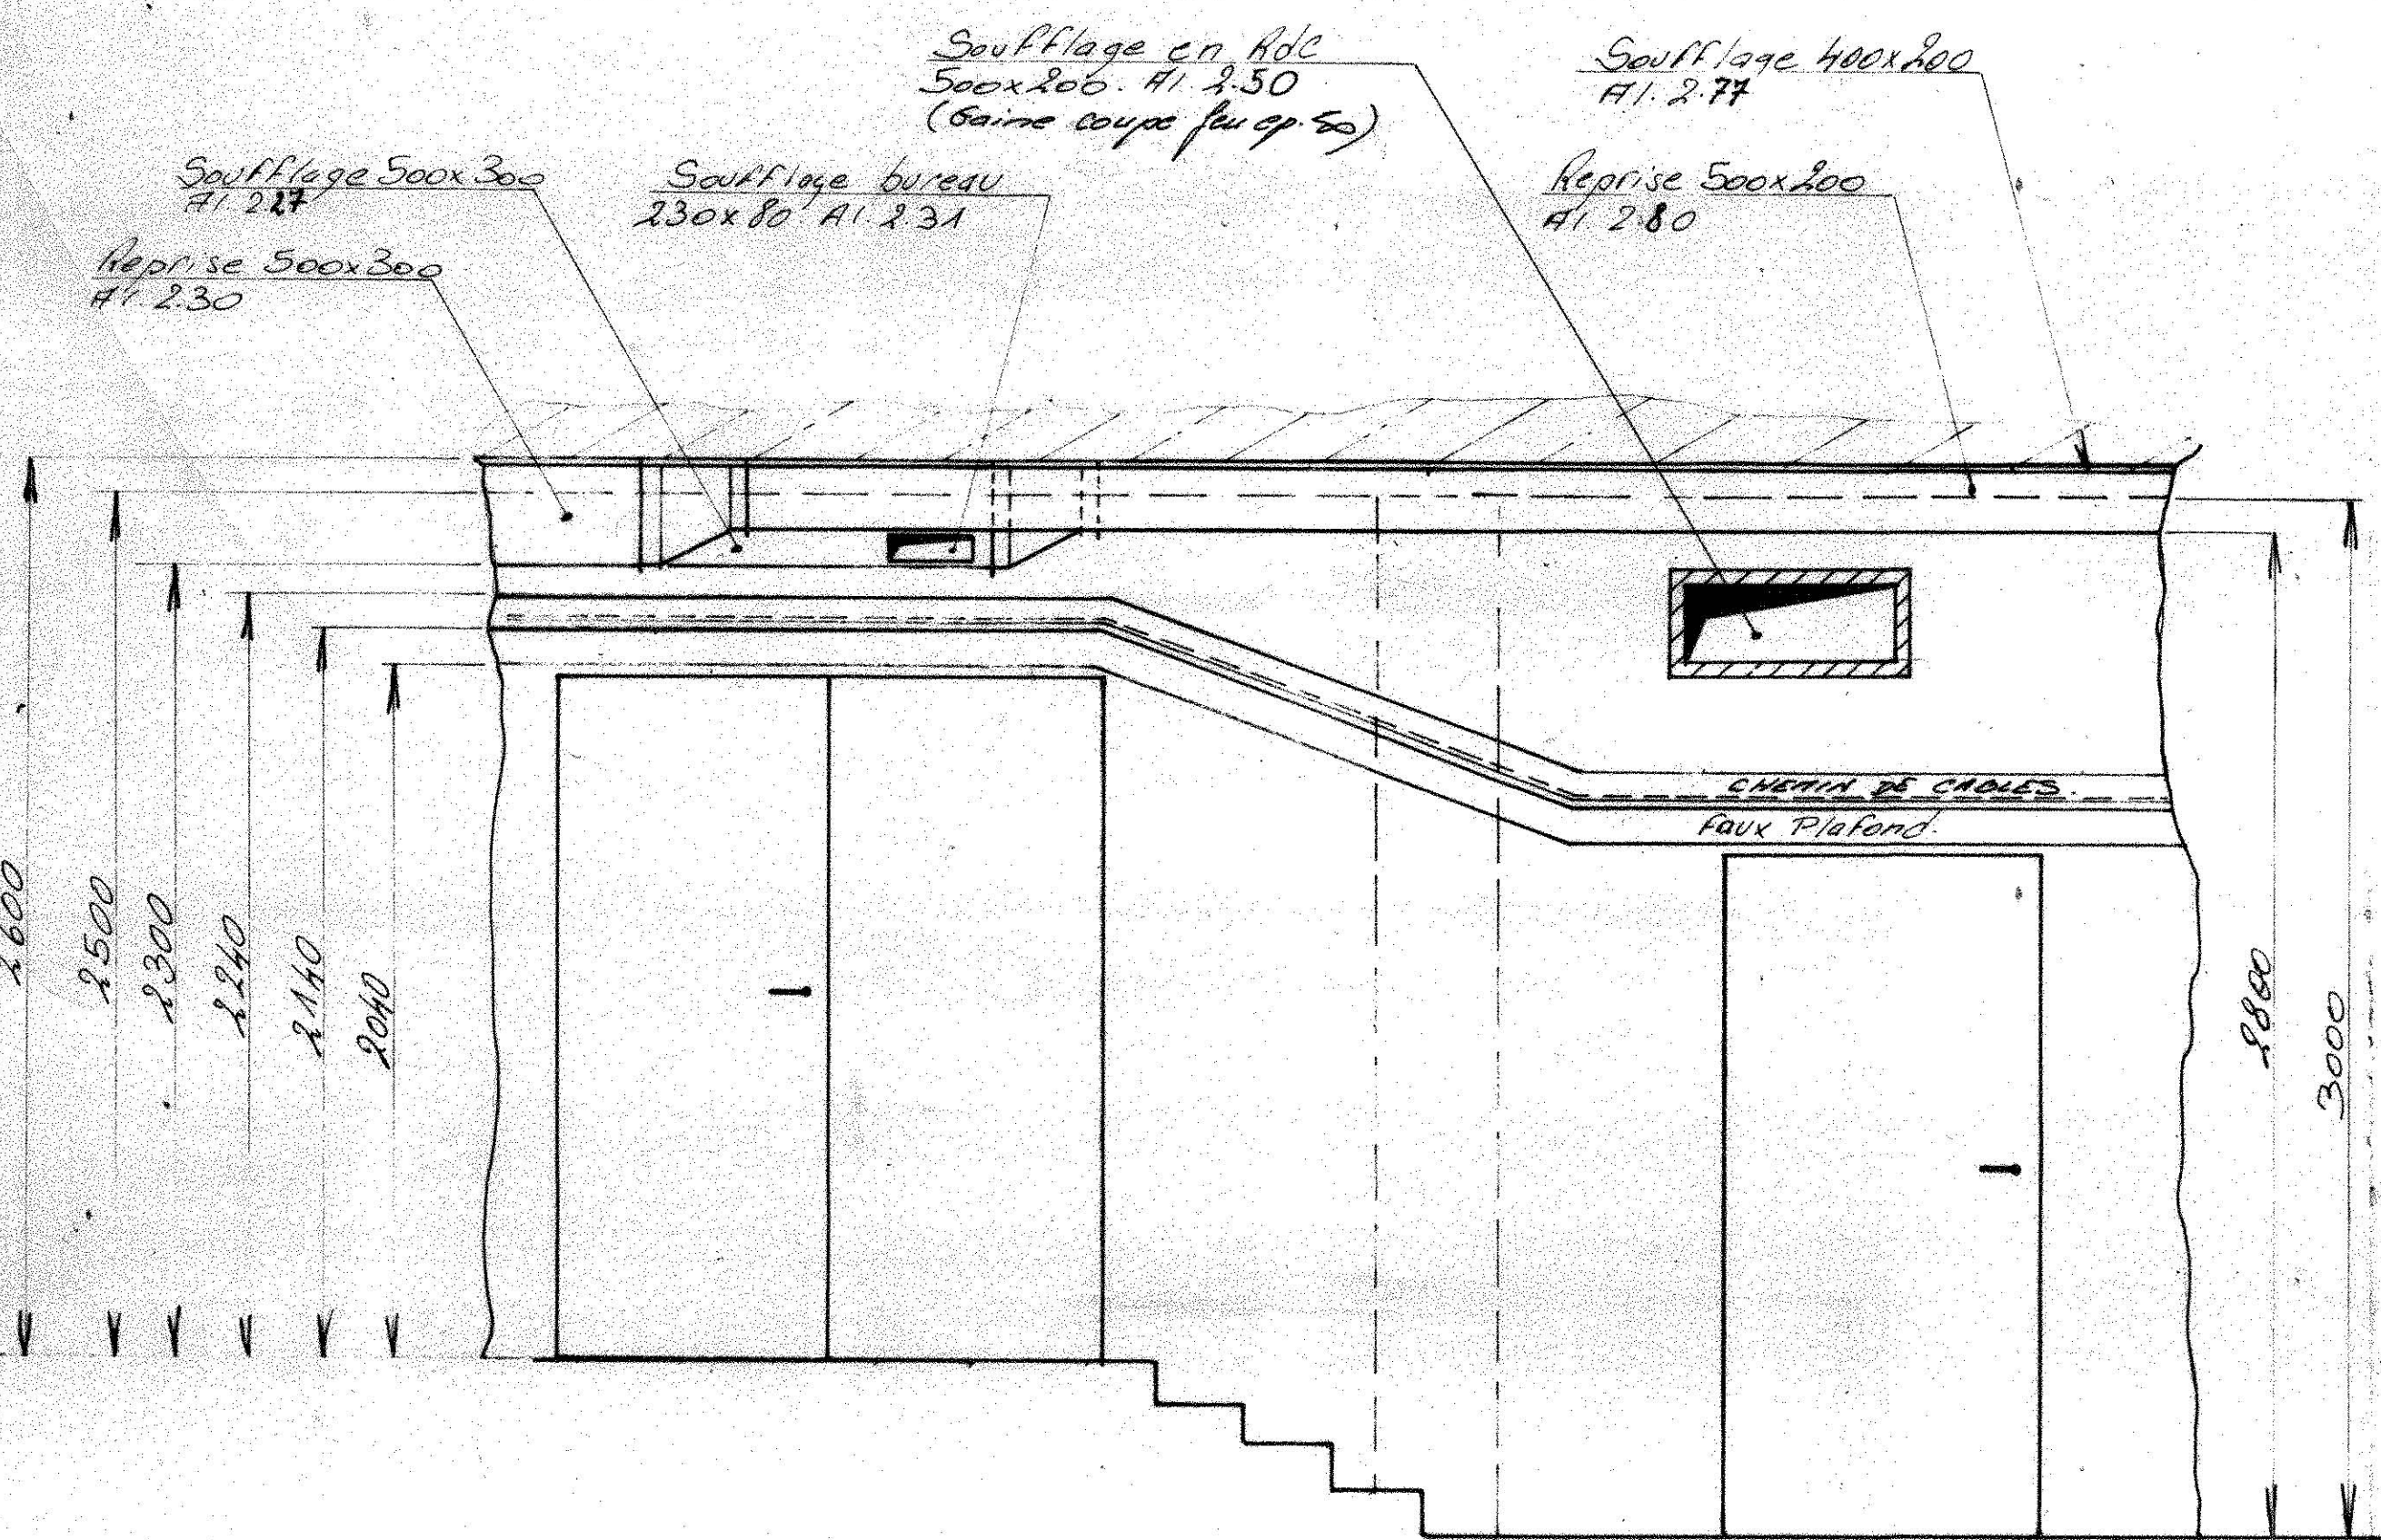

COUPE A.A (ECH: 1/20)

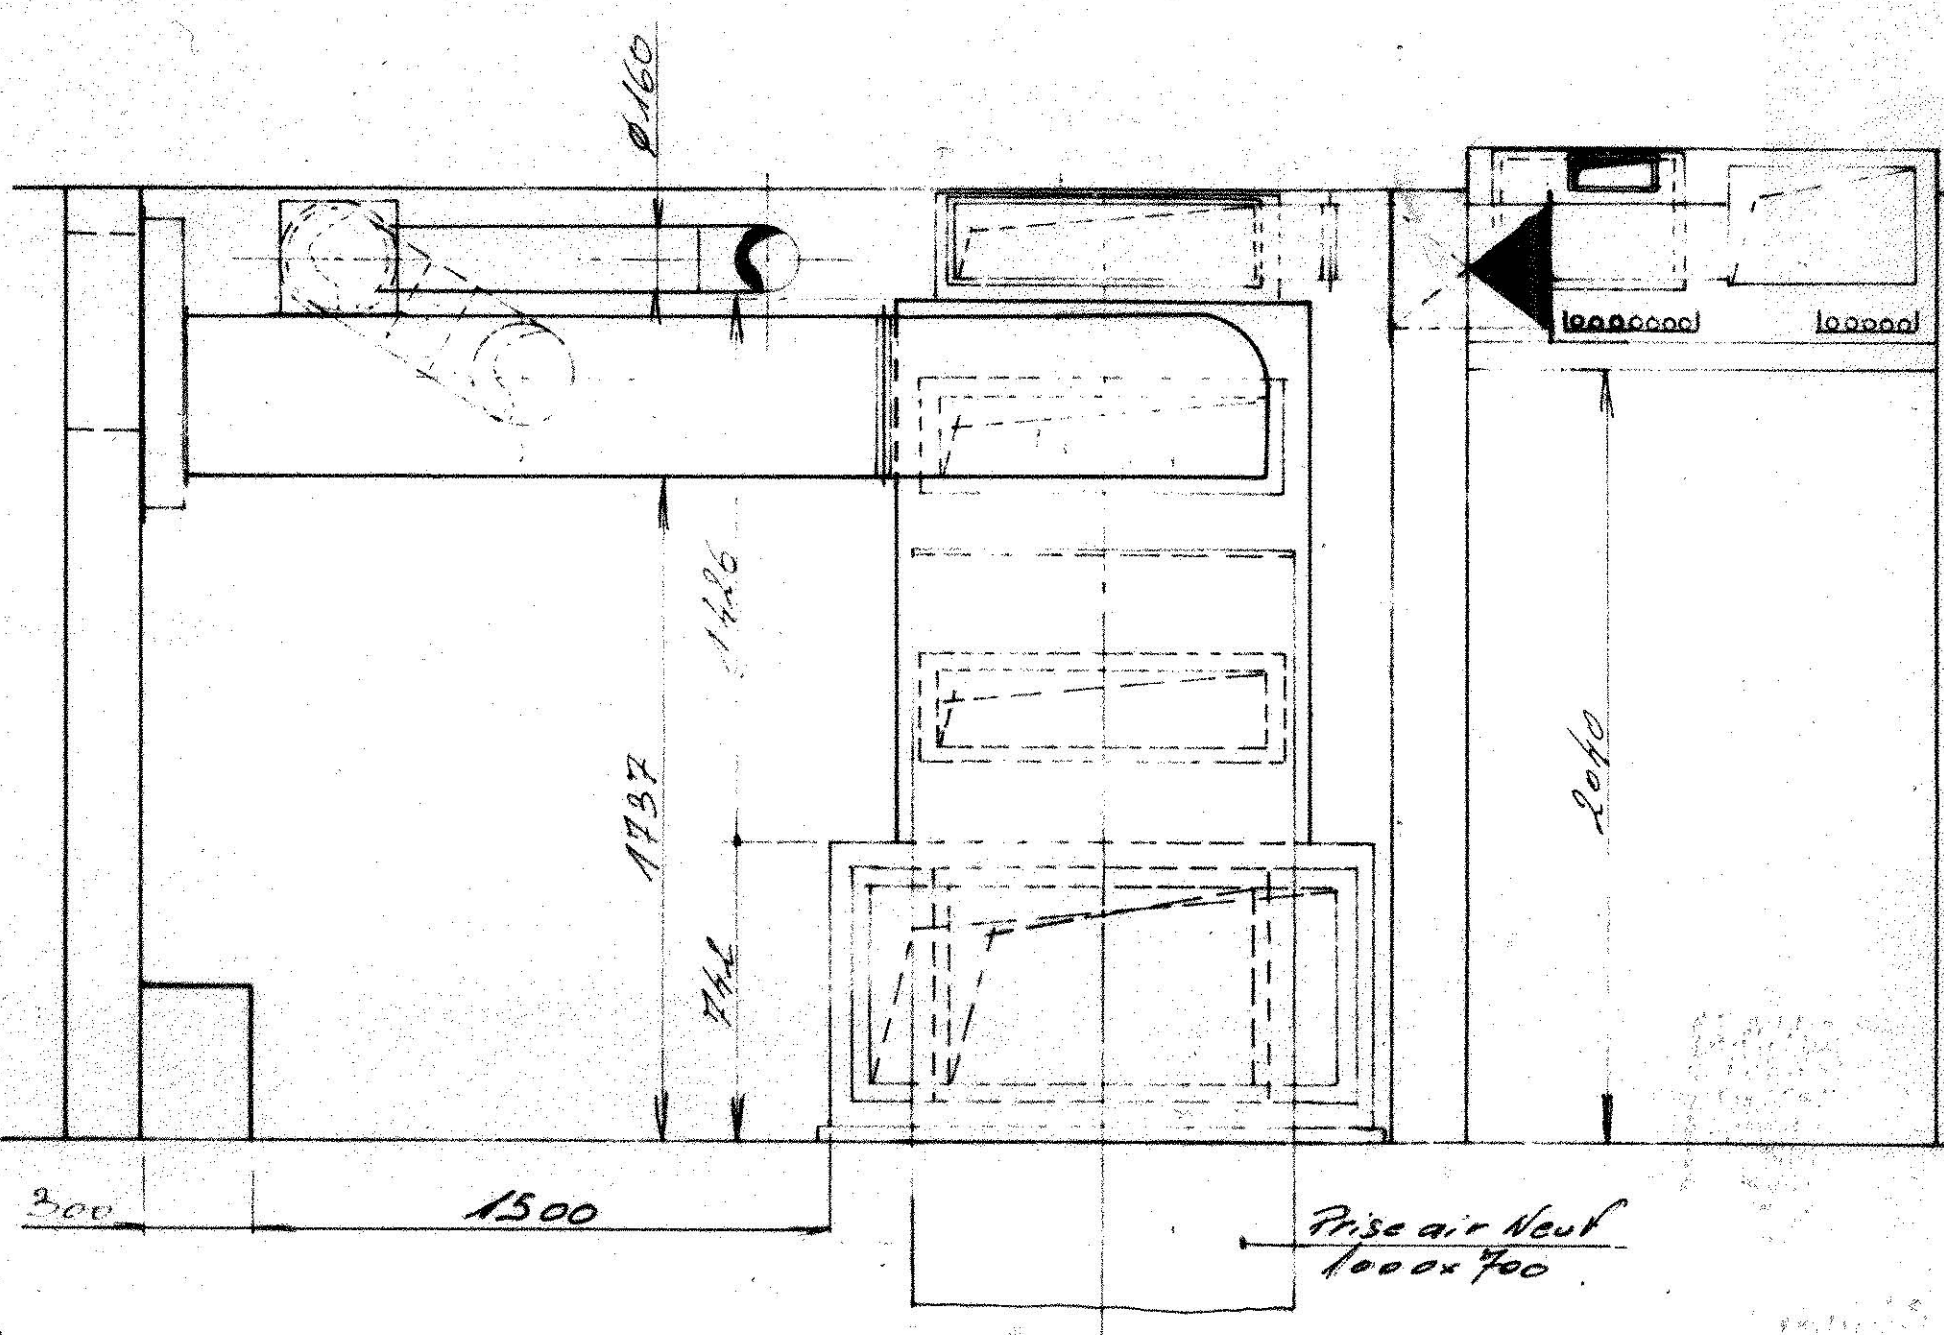

- LEGENDE:
- Gaine f.b. air
 - Gaine coupe fût
 - Coupe fût 20


Plan d'ensemble à l'échelle 1/200		Plan de détail à l'échelle 1/50		Plan de détail à l'échelle 1/20	
Index		Evolution du document		Date	
maîtrise d'ouvrage		établissement public du parc de la Villette		211 avenue Jean Jaurès 75019 Paris	
maîtrise d'œuvre		V. Fabre & J. Penotier Architectes		7 Impasse Chénas Petit 75011 Paris	
		B.A.T.E.R.F.		B.E.T. Structures 4 place de la Convention 93130 ECHOLLES	
		A. GUY		B.E.T. Acoustique 57 avenue de la République 75011 Paris	
		INEX ingénierie		B.E.T. Fluides 16 rue des Hôles 75020 Paris	
CAP CLIM		Date		Echelle	
19/07/91		1/40		R.T.	
Ouvrage		PAVILLON DU CHAROLAIS			
Lieux concernés		290 - L.V.C.D. VENTILATION - CHAUFFAGE			
Objet du document		PLAN DU SOUS-SOL			
Représentation		MB/ME 156/158			
B 4 6 C 9 9 9 0 0 3		0 0 0 2 1 0 0 0 0 0 0		0 0 0 0 0 0 0 0 0 0	
A O D D O E		C P C		C H 2 9 0 0 r 0 0 3 2 D	

INEX
INGÉNIEUR
18, rue des Hôles
75020 PARIS
Tél. 43.48.61.41 +

Conforme à l'exécution
Vu Inex le 4 mai 1992

Ch. Dussub

J. Dubaut

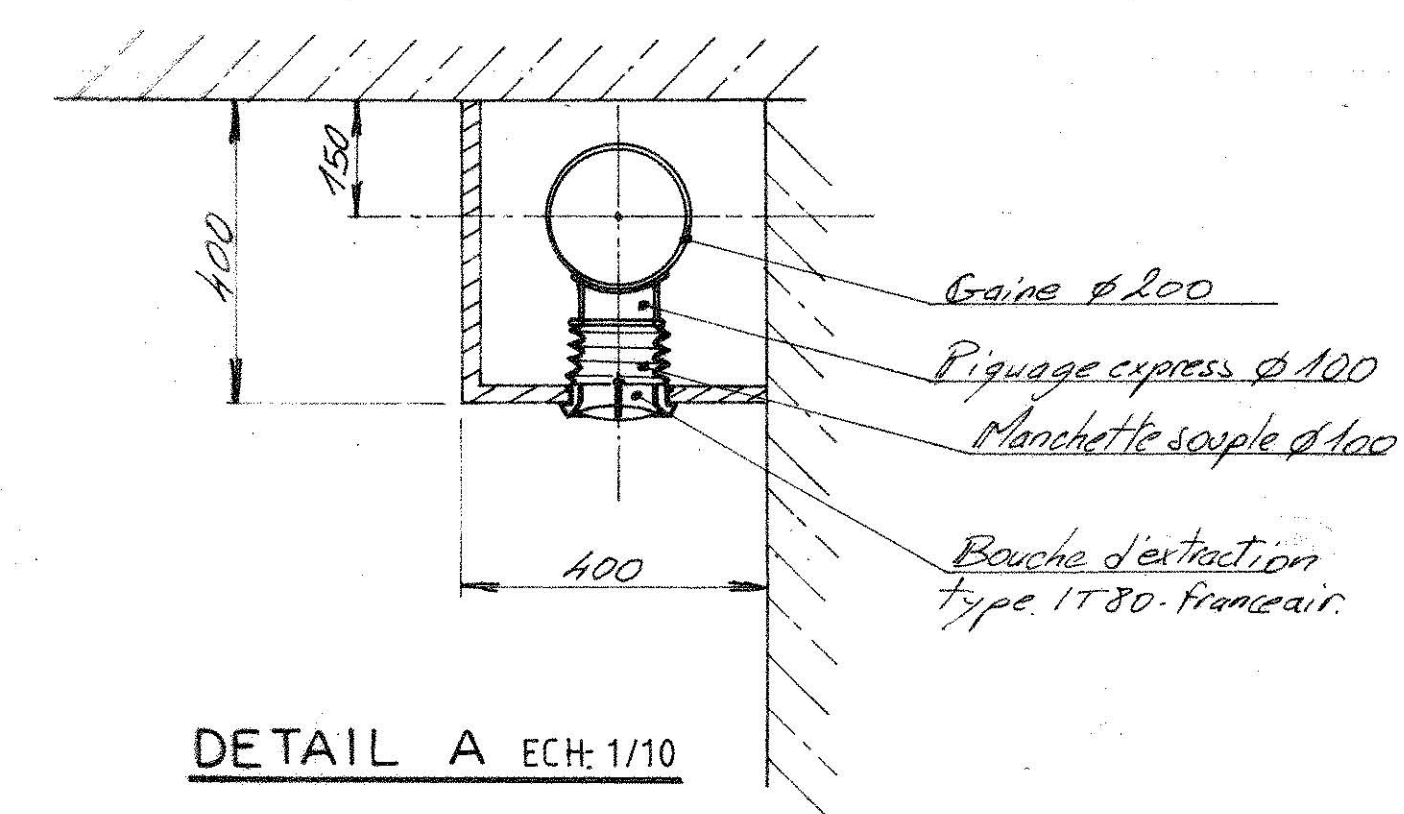
[illegible]



INEX
INGÉNIERIE
16, rue des Haies
75020 PARIS
Tél. 43.48.61.41 +
TELEX 312 729 742 08014 APE 7700

Format	Nature	Phase	Auteur	Ouvrage	Lot	Encl	Numéro dans le lot	Indice
A3	D	DOE	CPC	CH	29 00	r	0038	B

CAP CLIM - PAVILLON DU CHAROLAIS
COUPE LONGITUDINALE SUR TOURELLE

Ech: 1/50

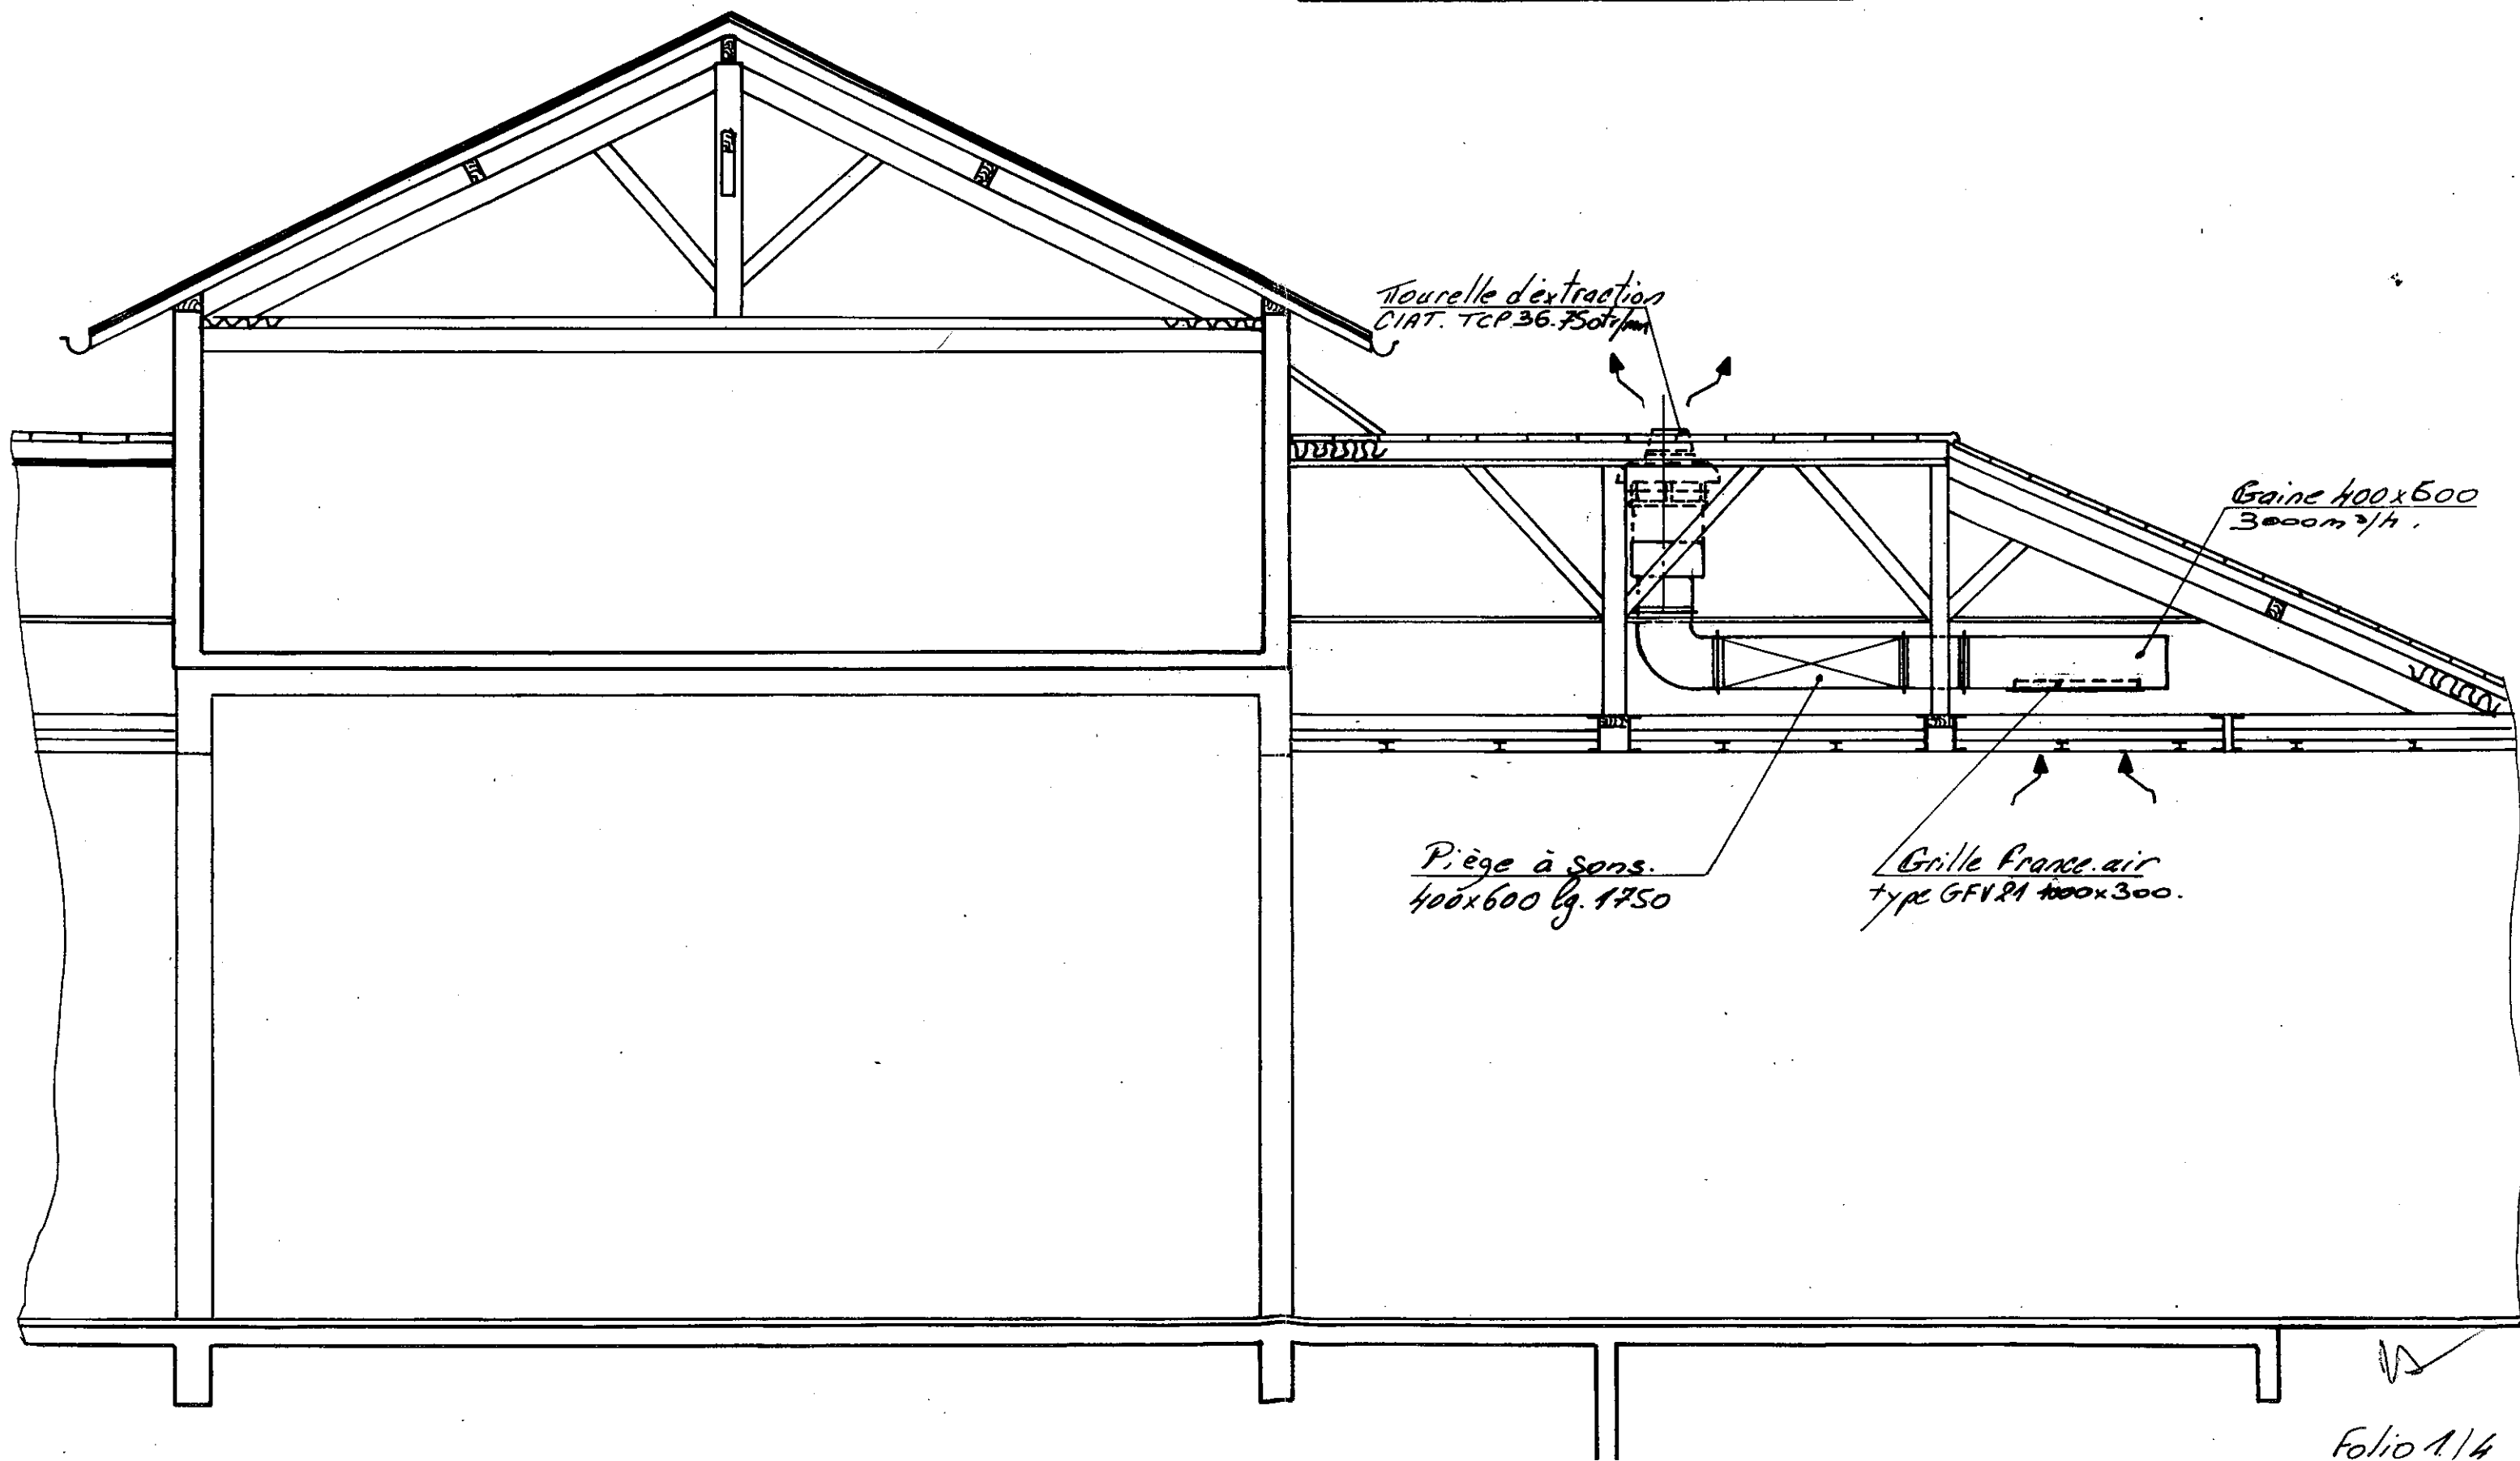

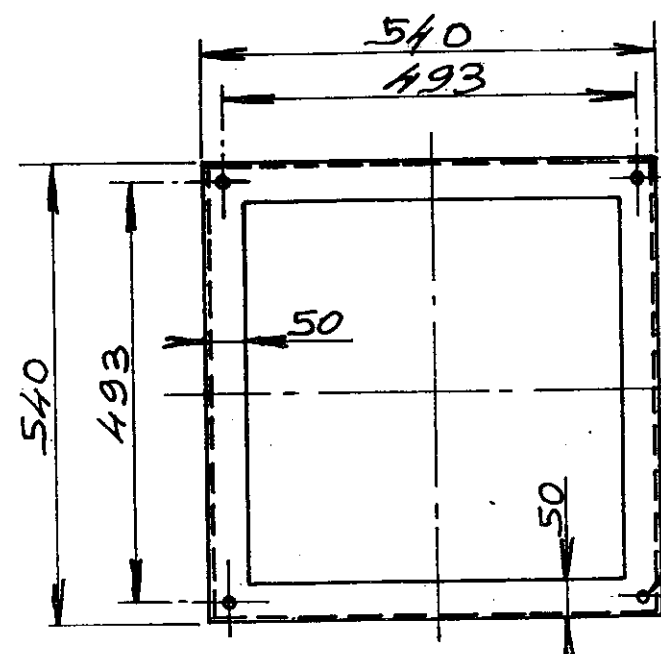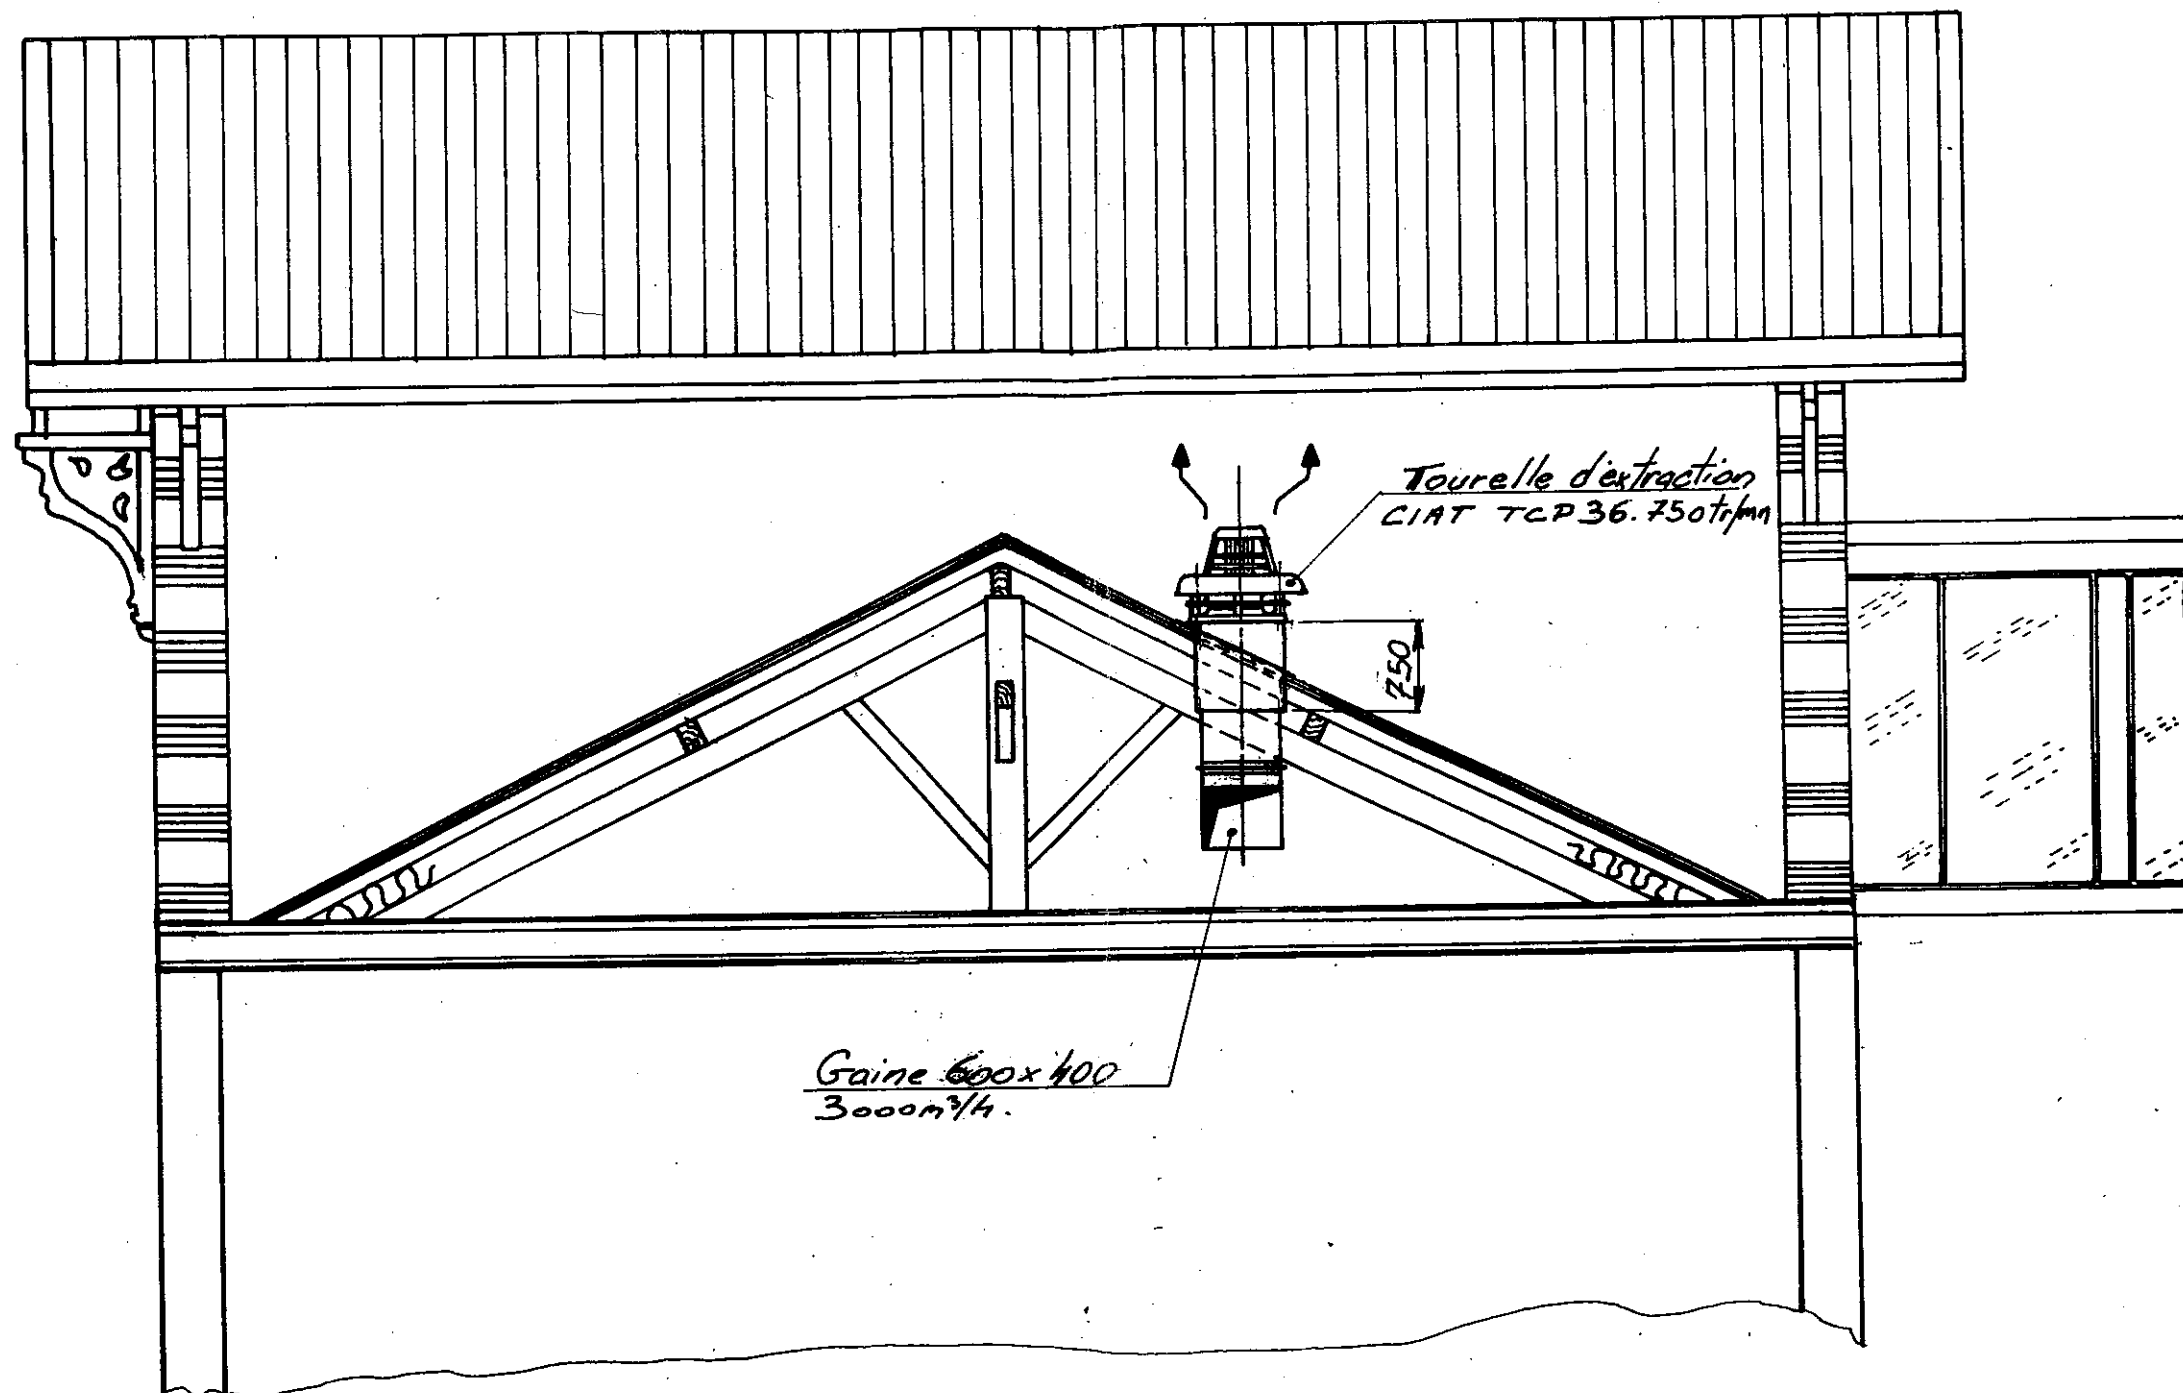

DETAIL DE RACCORDEMENT
SUR COSTIERE 540x540
Ech: 1/10°


4 Trous Ø 12

CAP CLIM - PAVILLON DU CHAROLAIS.
COUPE TRANSVERSALE SUR TOURELLE

Ech: 1/50

Folio 2/4

Nr

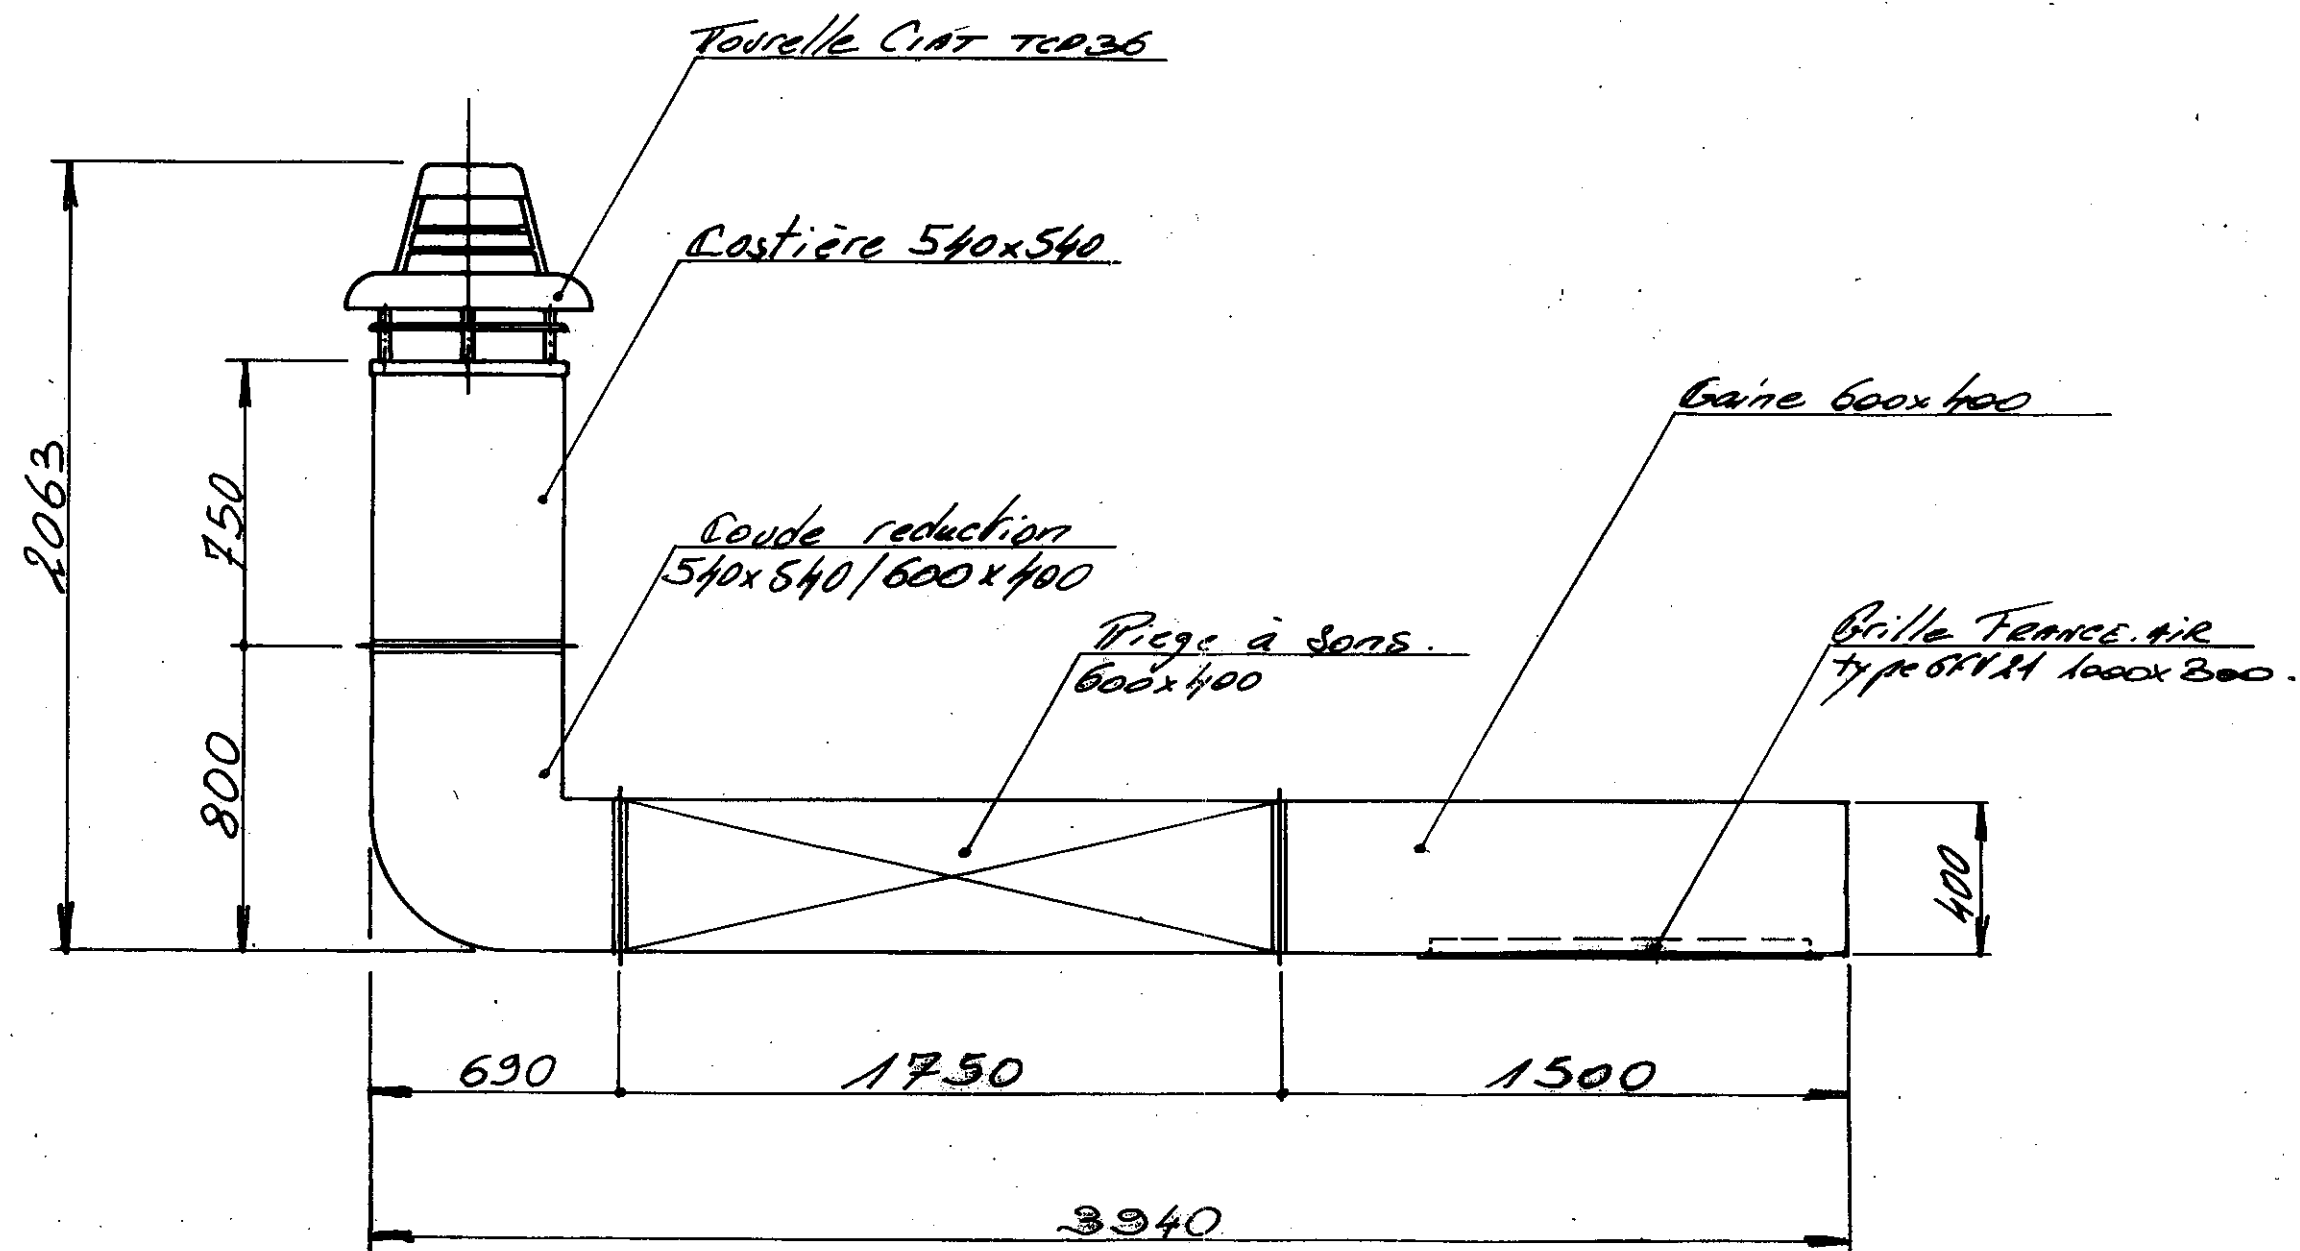


CAP CLIM - PAVILLON DU CHAROLAIS

ENCOMBREMENT DE L'INSTALLATION

ECH: 1/20

Polio 3/4.

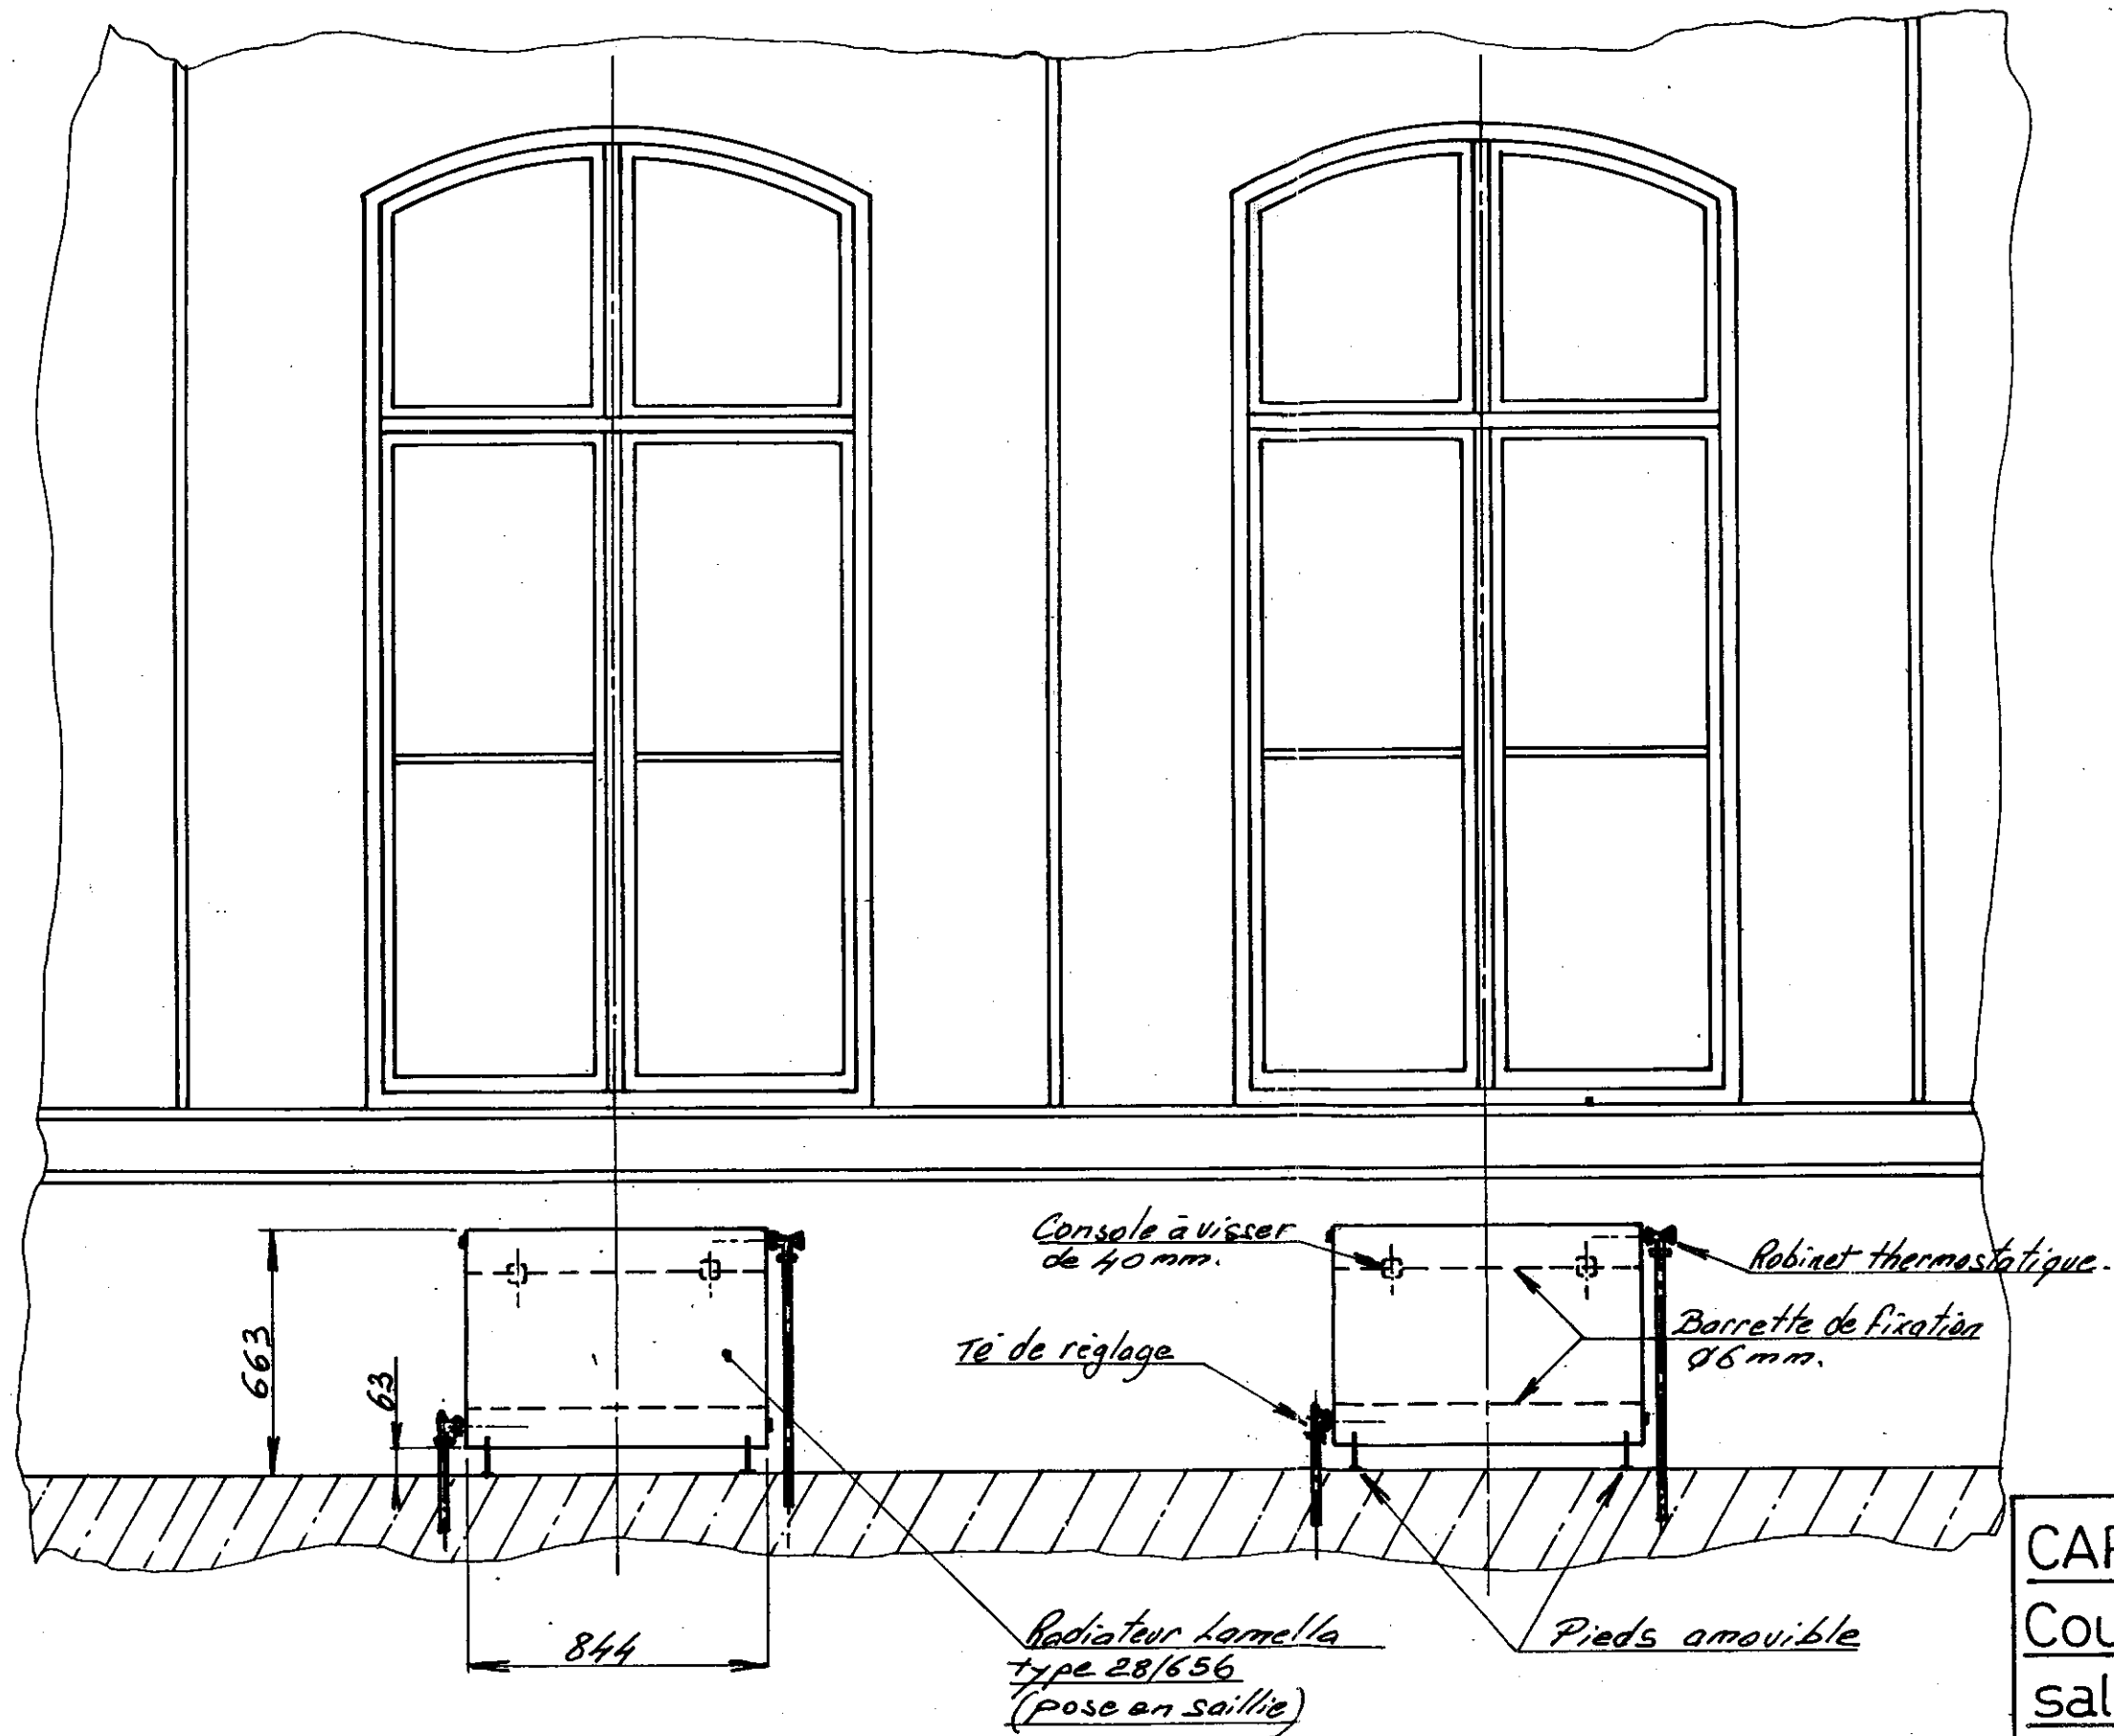

CAP CLIM "LE CHAROLAIS"

Coupe sur radiateurs en

salle de theatre. Rdc

Ech: 1/20

Folio 4/4