

Optimisation d'énergie électrique



Comptages et répartition de charges

Générateur d'économies

RSW Technik

Wilhelmstr 17A D
35418 Buseck
Tel: +49(0)6408-6 10 5-0
Fax: +49(0)6408-6 10 5-13
DEUTSCHLAND

RSW.net

3bis rue Louis Muret
95580 Margency
Téléphone: +33 (0)1 34 17 36 12
Télécopie: +33(0)1 39 89 86 97
Courriel: rsw@rsw.net
URL: www.rsw.net
FRANCE

RSW.net - Agence OUTREMER

16 rue Claude Chappe
ZAE 2000 – CS 71151
97429 Le PORT Cedex
Téléphone: +33 (0)2 62 55 15 15
Télécopie: +33(0)2 62 55 15 20
Ile de la REUNION

Sous comptage électrique

ESIROI / IUT


974 - St PIERRE

Dossier de récolement

Dossier de récolement	Dossier:	Système : 19225	Référence : 253	RSW.net - Agence Outremer 16 rue Claude Chappe - ZAE 2000 CS 71151 - Le Port Cedex
	ESIROI / IUT		Dessin : FD	
	974 - St PIERRE		Date : 07/05/2021	
			Ind	X

SOMMAIRE

- P.3 Synoptique de câblage du système
- P.4 Tableau de répartition des points de mesure
- P.5 Schéma électrique de câblage du CKS 4800-4
- P.6 Schéma électrique de câblage du SAM 5500-12
- P.7 Schéma électrique de câblage des compteurs SINUS SO 5//1 MID

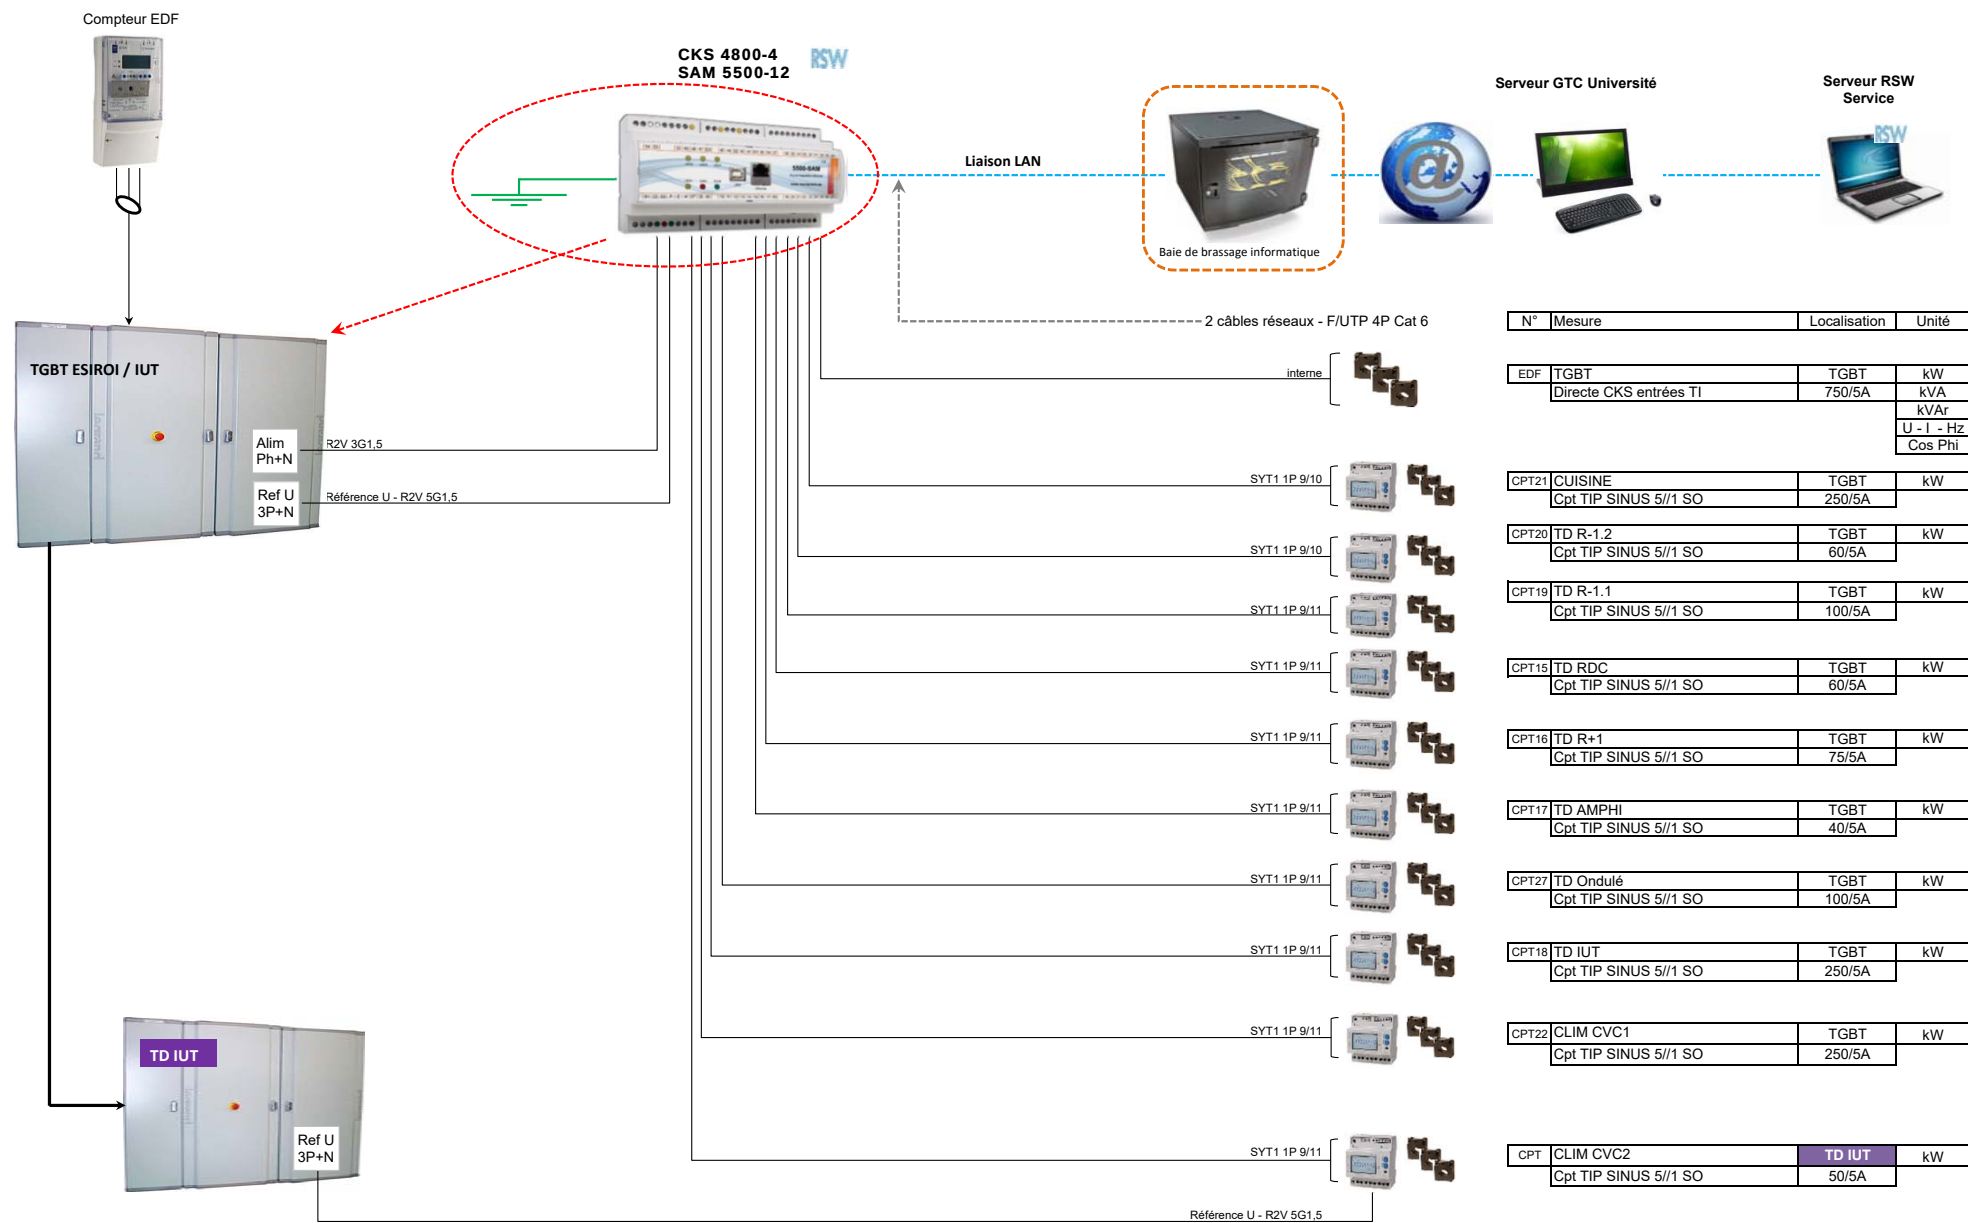

Référence : 253
Date : 07:05/2021
Indice : X



RSW.net Agence OUTREMER
ESIROI / IUT - 974 St Pierre
Tableau de répartition des points de mesure



Item	Départ	Unité mesurée	Système	Type d'entrée	Num d'entrée	Compteur	Coffret	TI	RATIO	POIDS PULS kWh/Imp	Localisation	Liaison	Item INEO
1	TGBT	kW	CKS 4800	Ana TI	T1	lecture directe	TGBT	750/5A	150		TGBT ESIROI / IUT	Interne	
2	TGBT Ph1	kW	CKS 4800	Ana TI	TI	lecture directe	TGBT	750/5A	150		TGBT ESIROI / IUT	Interne	
3	TGBT Ph2	kW	CKS 4800	Ana TI	TI	lecture directe	TGBT	750/5A	150		TGBT ESIROI / IUT	Interne	
4	TGBT Ph3	kW	CKS 4800	Ana TI	TI	lecture directe	TGBT	750/5A	150		TGBT ESIROI / IUT	Interne	
5	TGBT	kVA	CKS 4800	Ana TI	TI	lecture directe	TGBT	750/5A	150		TGBT ESIROI / IUT	Interne	
6	TGBT Ph1	kVA	CKS 4800	Ana TI	TI	lecture directe	TGBT	750/5A	150		TGBT ESIROI / IUT	Interne	
7	TGBT Ph2	kVA	CKS 4800	Ana TI	TI	lecture directe	TGBT	750/5A	150		TGBT ESIROI / IUT	Interne	
8	TGBT Ph3	kVA	CKS 4800	Ana TI	TI	lecture directe	TGBT	750/5A	150		TGBT ESIROI / IUT	Interne	
9	TGBT	kVar	CKS 4800	Ana TI	TI	lecture directe	TGBT	750/5A	150		TGBT ESIROI / IUT	Interne	
19	CUISINE	kW	SAM 5500	Digitale	1	TIP SINUS 5//1 SO	TGBT	250/5	50	10	TGBT ESIROI / IUT	Interne	CPT21
20	TD R-1.2	kW	SAM 5500	Digitale	2	TIP SINUS 5//1 SO	TGBT	60/5	12	2,4	TGBT ESIROI / IUT	Interne	CPT20
21	TD R-1.1	kW	SAM 5500	Digitale	3	TIP SINUS 5//1 SO	TGBT	100/5	20	4	TGBT ESIROI / IUT	Interne	CPT19
22	TD RDC	kW	SAM 5500	Digitale	4	TIP SINUS 5//1 SO	TGBT	60/5	12	2,4	TGBT ESIROI / IUT	Interne	CPT15
23	TD R+1	kW	SAM 5500	Digitale	5	TIP SINUS 5//1 SO	TGBT	75/5	15	3	TGBT ESIROI / IUT	Interne	CPT16
24	TD AMPHI	kW	SAM 5500	Digitale	6	TIP SINUS 5//1 SO	TGBT	40/5	8	1,6	TGBT ESIROI / IUT	Interne	CPT17
25	TD Ondulé	kW	SAM 5500	Digitale	7	TIP SINUS 5//1 SO	TGBT	100/5	20	4	TGBT ESIROI / IUT	Interne	CPT27
26	TD IUT	kW	SAM 5500	Digitale	8	TIP SINUS 5//1 SO	TGBT	250/5	50	10	TGBT ESIROI / IUT	Interne	CPT18
27	CLIM CVC1	kW	SAM 5500	Digitale	9	TIP SINUS 5//1 SO	TGBT	250/5	50	10	TGBT ESIROI / IUT	Interne	CPT22
28	CLIM CVC2	kW	SAM 5500	Digitale	10	TIP SINUS 5//1 SO	IUT	50/5	10	2	TD IUT	SYT1 1P	CPT

Référence : 253
Date : 07:05/2021
Indice : X

RSW.net Agence OUTREMER
ESIROI / IUT - 974 St Pierre
Schéma électrique de câblage : CKS 4800

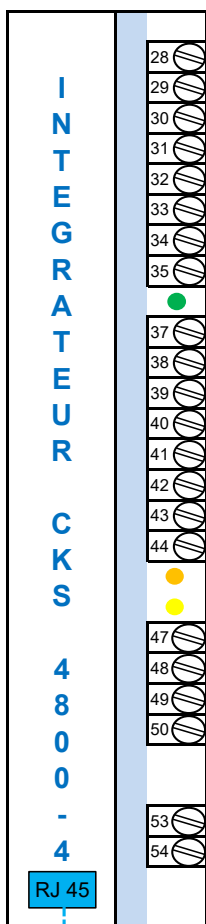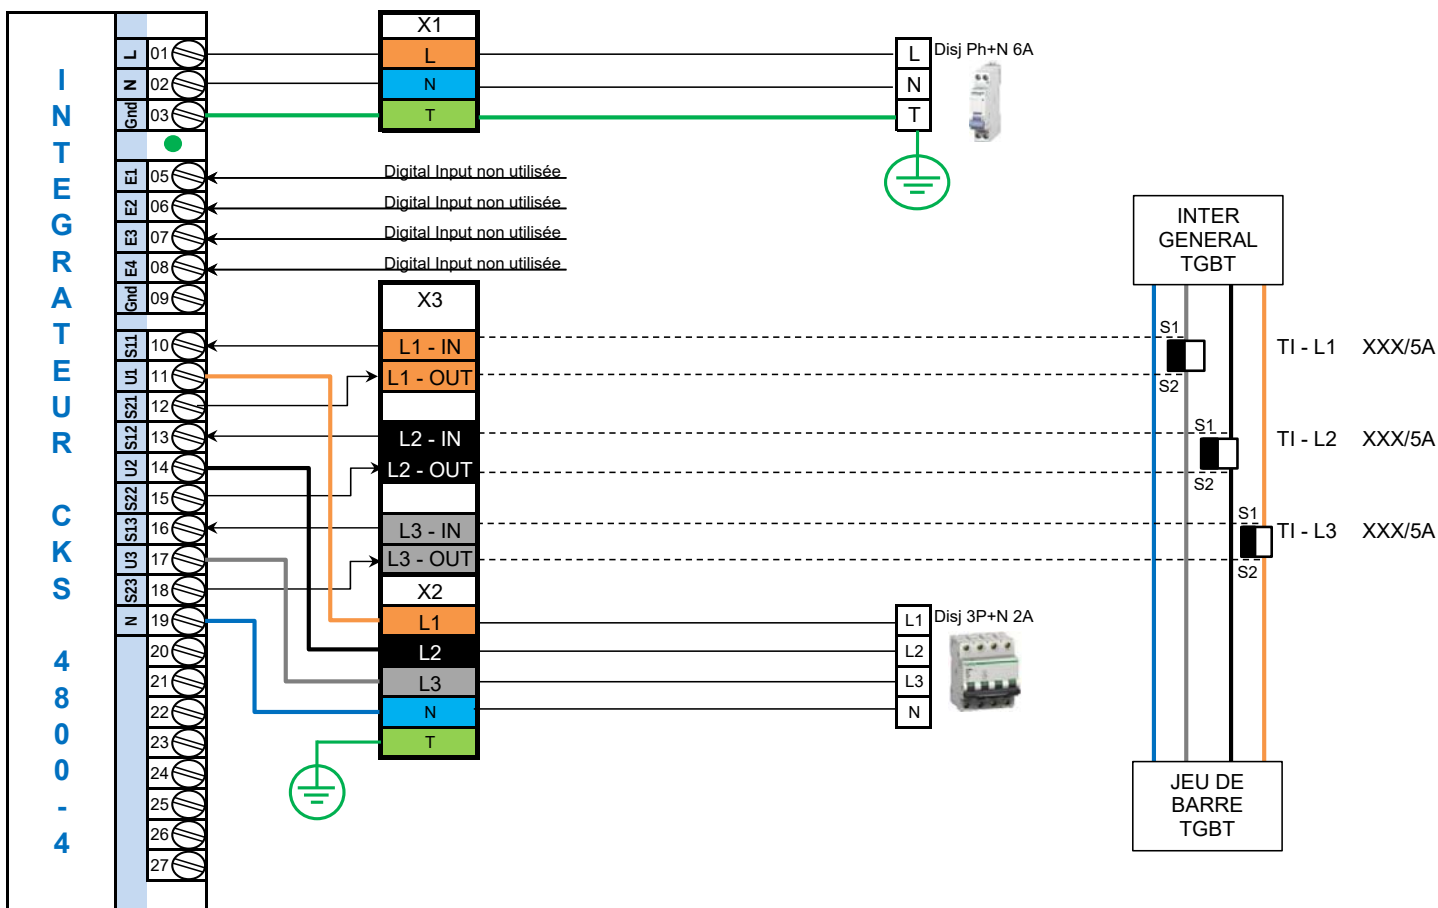

IP WAN :	VPN université
IP LAN :	10.156.64.21
PORT N°1 :	8006
PORT N°2 :	8006
MSK :	255.255.240.0
GW :	10.156.64.1
M@C :	00-20-4A-B3-BF-24
Baie :	RG.RDC
RJ45 N° :	RJ09
Switch / patte :	10.156.32.13 /





Cable réseau F/UTP 4P cat 6

Référence : 253
Date : 07:05/2021
Indice : X

RSW.net Agence OUTREMER
ESIROI / IUT - 974 St Pierre
Schéma électrique de câblage : SAM 5500

RSW

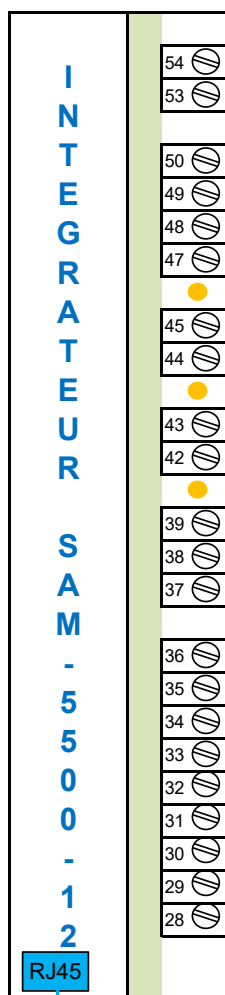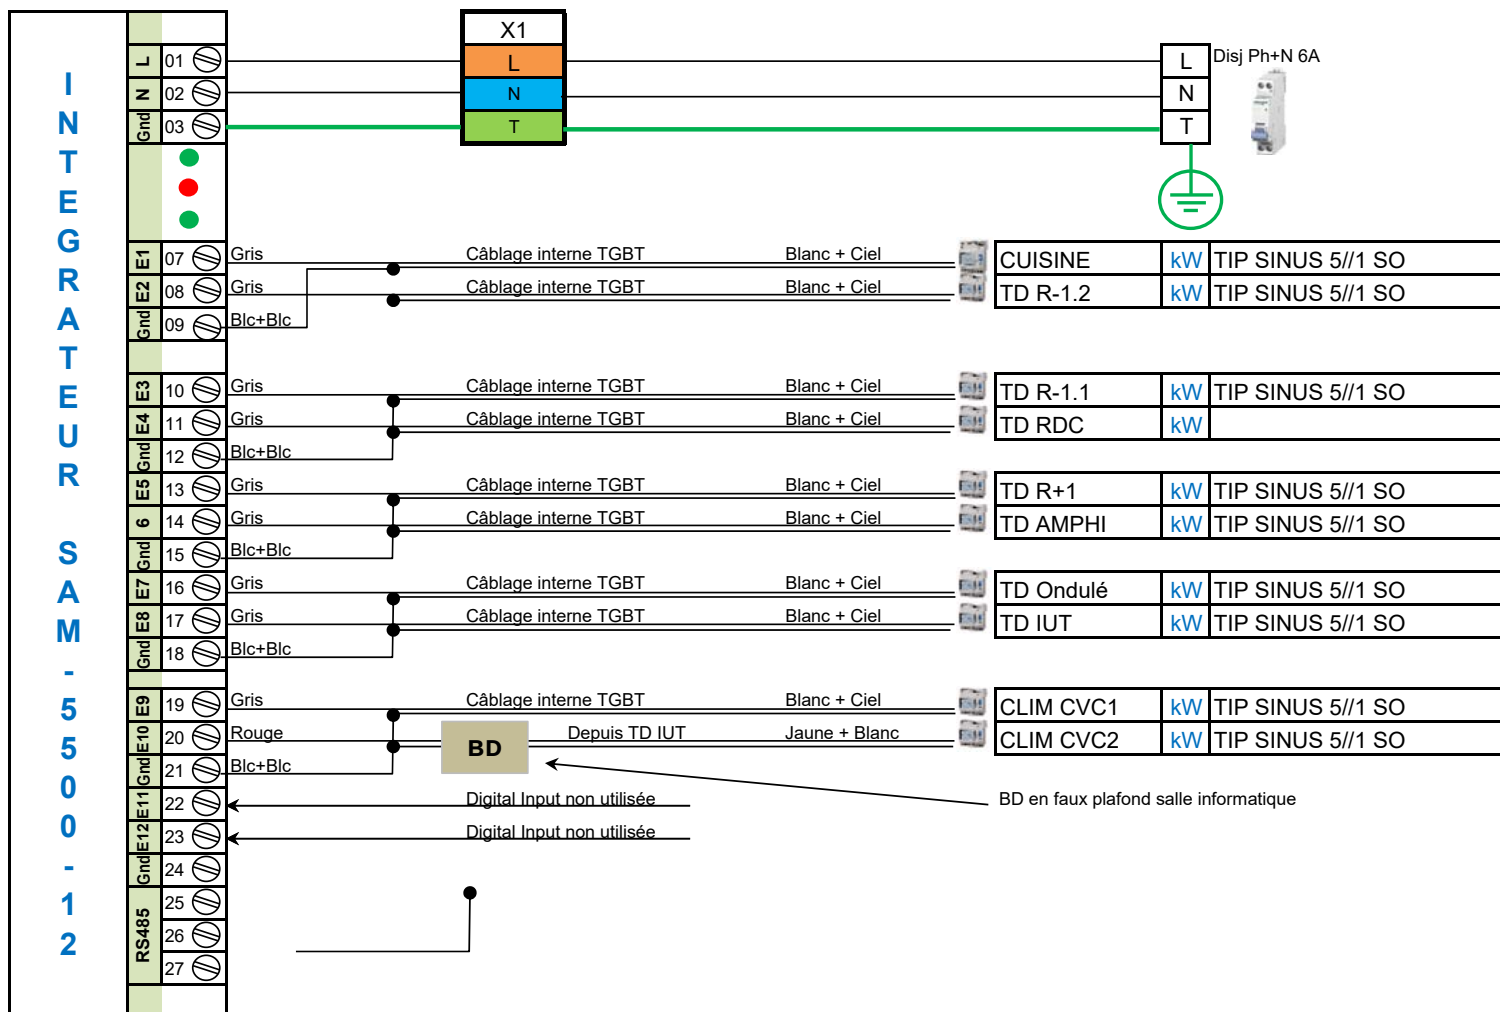





IP WAN :	VPN université
IP LAN :	10.156.64.22
PORT N°1	8006
PORT N°2	8006
MSK	255.255.240.0
GW	10.156.64.1
M@C	00-20-4A-FC-1A-42
DSN2	
Baie :	RG.RDC
RJ45 N° :	RJ10
Switch / patte :	10.156.32.13 /

Baie de brassage
informatique




Cable réseau F/UTP 4P cat 6


Référence : 253
Date : 07:05/2021
Indice : X

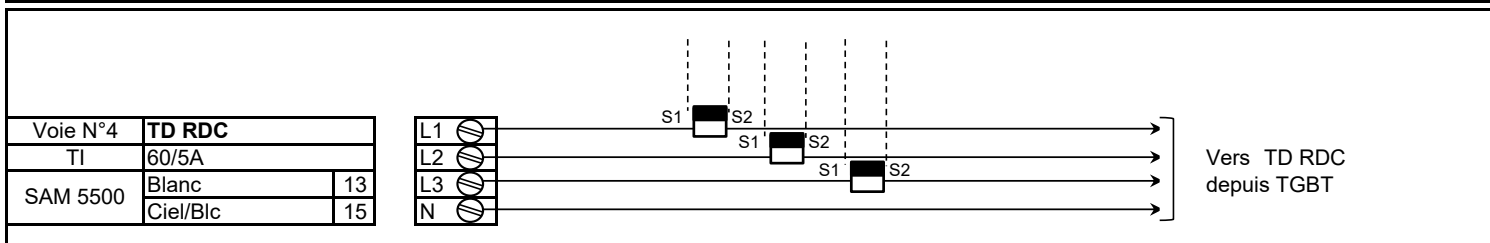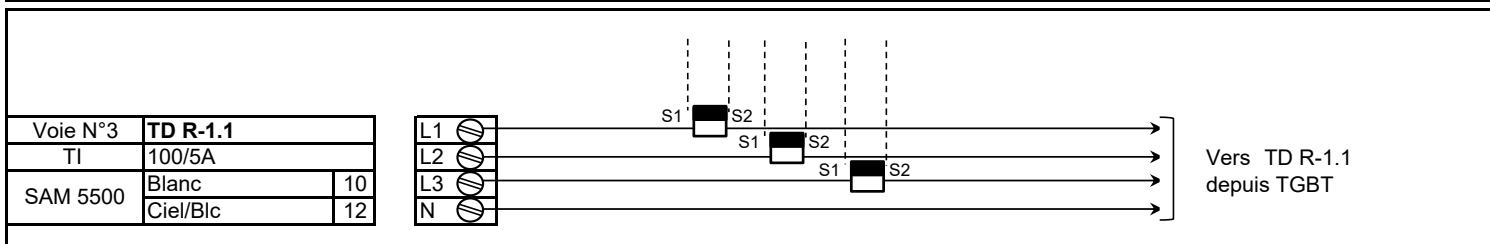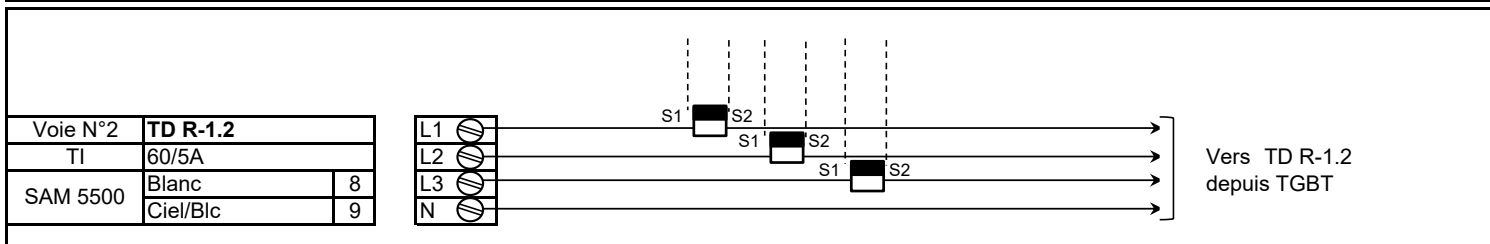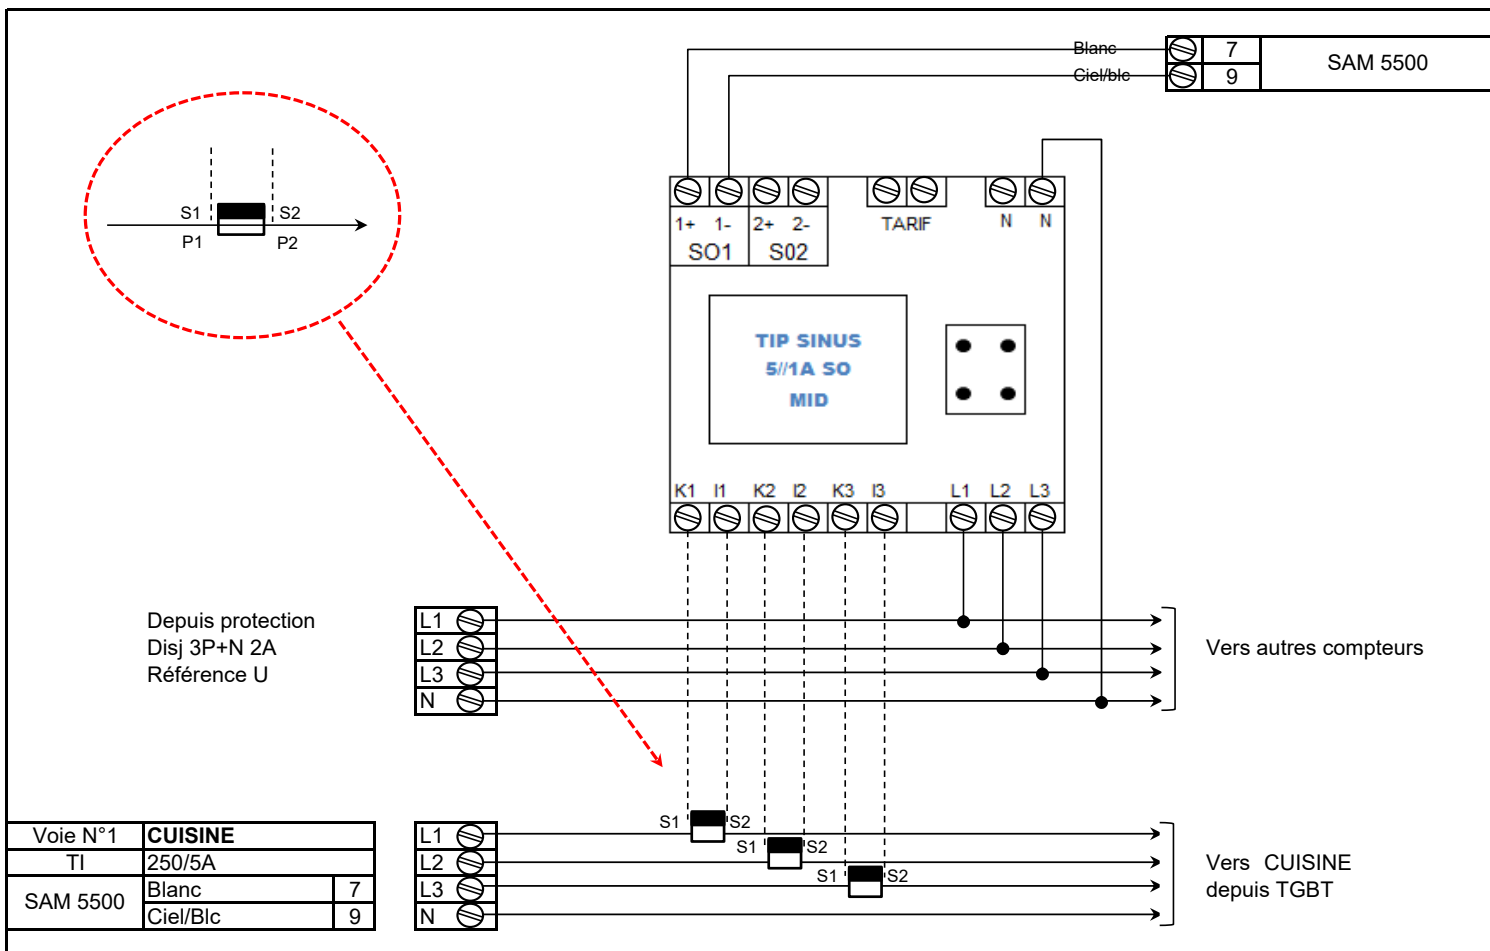



Référence : 253
 Date : 07:05/2021
 Indice : X

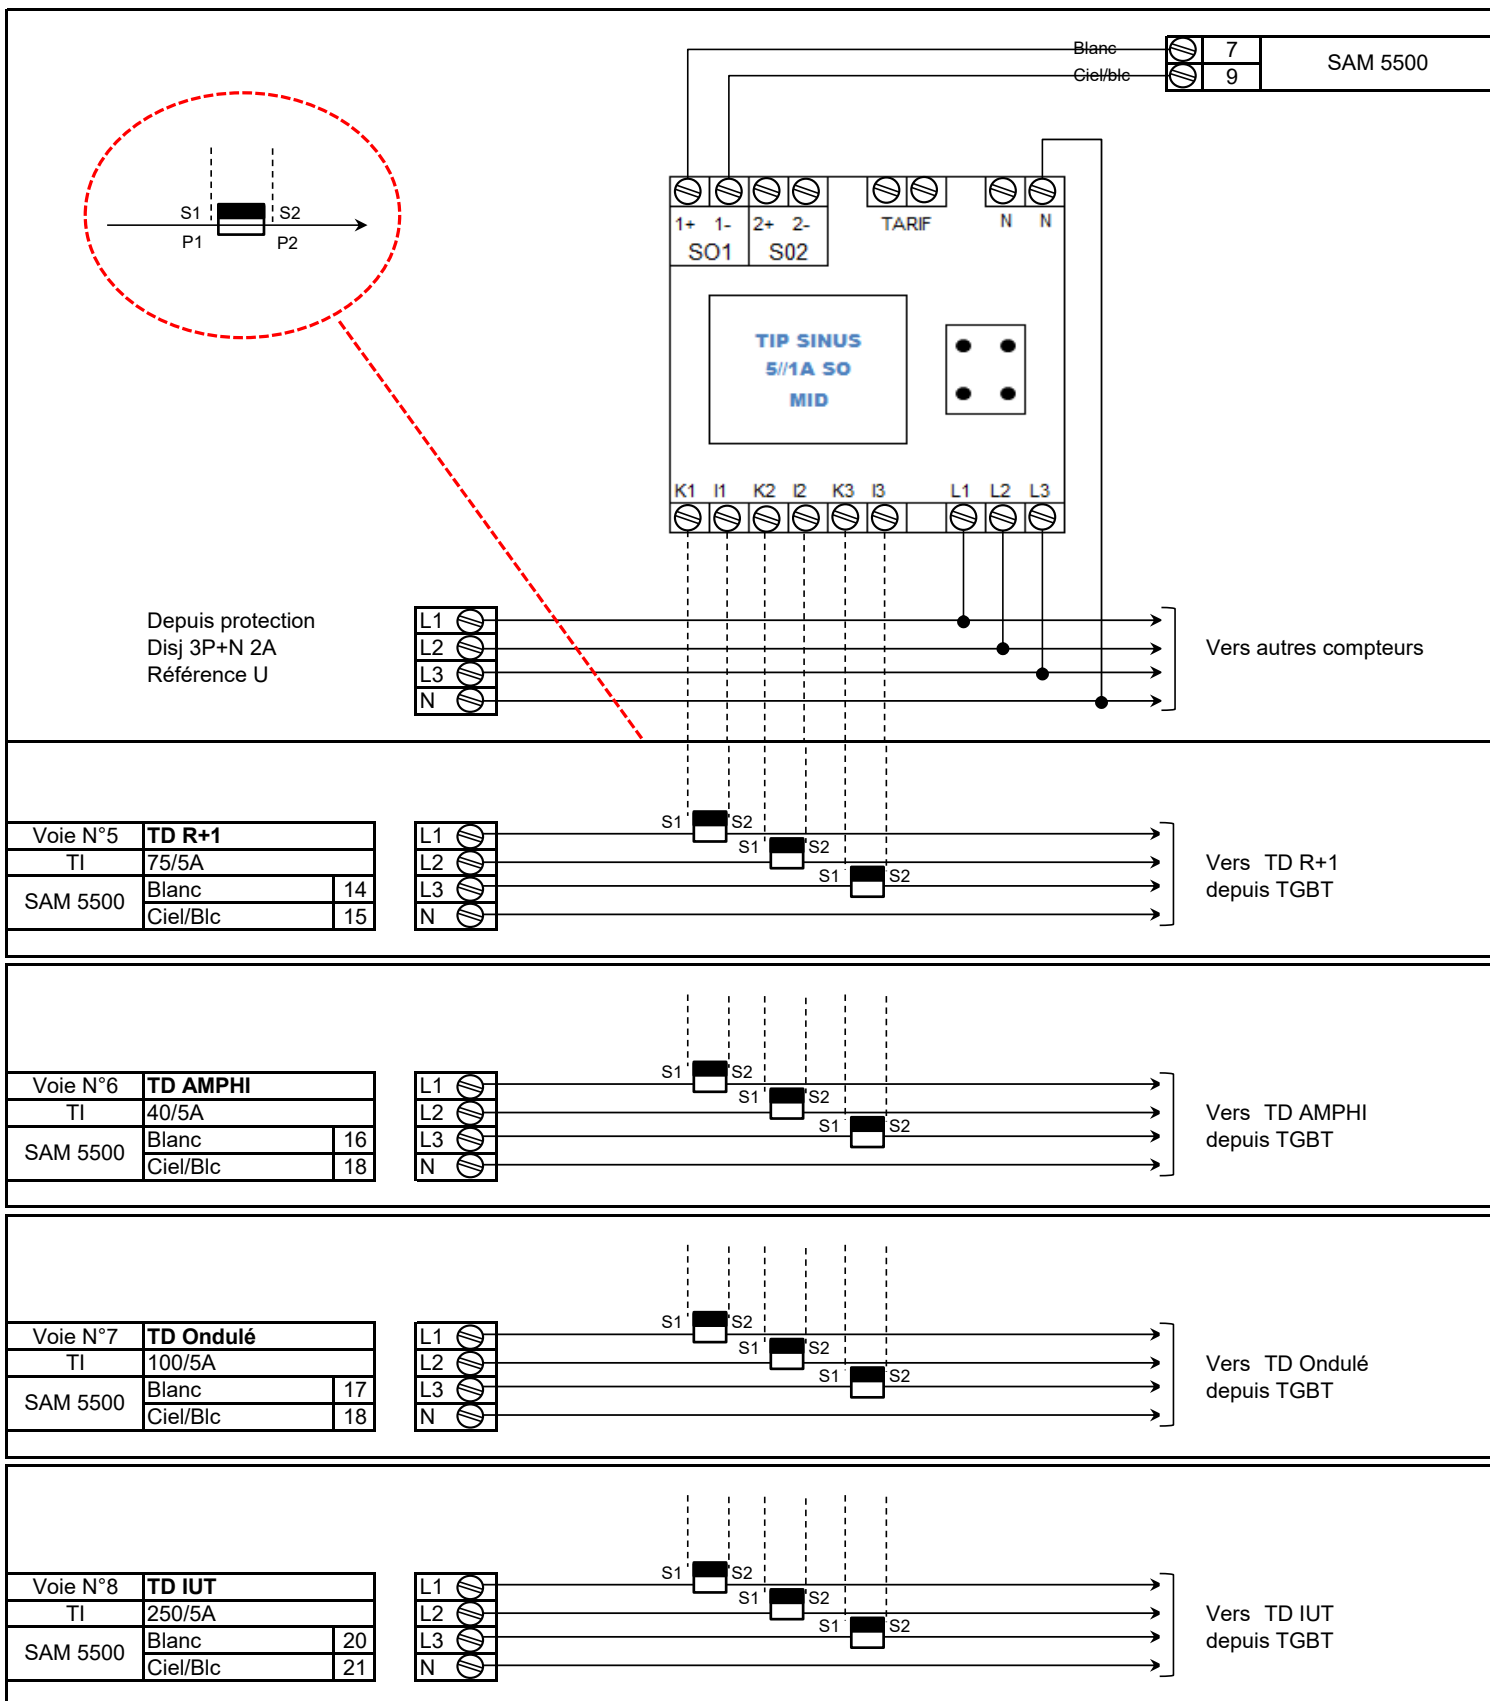

Référence : 253
 Date : 07:05/2021
 Indice : X


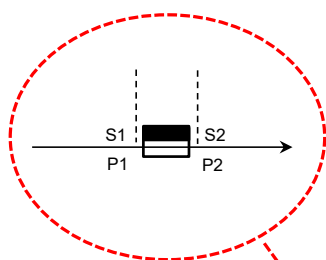


Depuis protection
 Disj 3P+N 2A
 Référence U

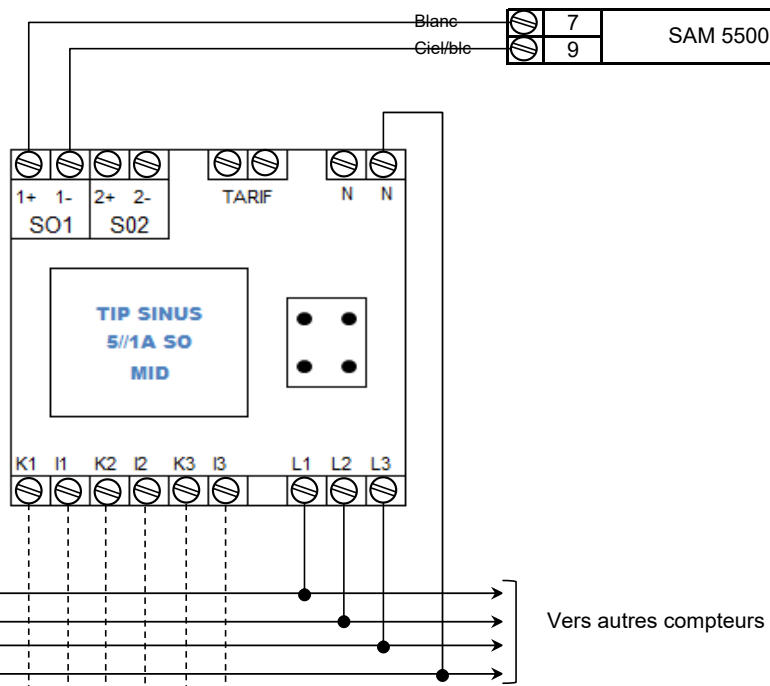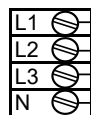



Vers autres compteurs

Voie N°9	CLIM CVC1	
TI	250/5A	
SAM 5500	Blanc	19
	Ciel/Blc	21

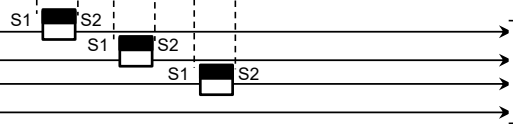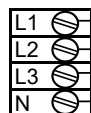

Vers CLIM CVC1
 depuis TGBT

Voie N°10	CLIM CVC2	
TI	50/5A	
SAM 5500	Blanc	20
	Ciel/Blc	21

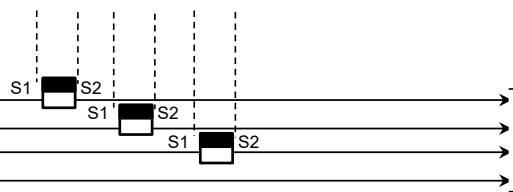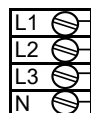

Vers CLIM CVC2
 depuis TD IUT