

Optimisation d'énergie électrique



Comptages et répartition de charges

Générateur d'économies

RSW Technik

Wilhelmstr 17A D
35418 Buseck
Tel: +49(0)6408-6 10 5-0
Fax: +49(0)6408-6 10 5-13
DEUTSCHLAND

RSW.net

3bis rue Louis Muret
95580 Margency
Téléphone: +33 (0)1 34 17 36 12
Télécopie: +33(0)1 39 89 86 97
Courriel: rsw@rsw.net
URL: www.rsw.net
FRANCE

RSW.net - Agence OUTREMER

16 rue Claude Chappe
ZAE 2000 – CS 71151
97429 Le PORT Cedex
Téléphone: +33 (0)2 62 55 15 15
Télécopie: +33(0)2 62 55 15 20
Ile de la REUNION

Optimisation d'énergie électrique

I A E

974 - St DENIS


Dossier de Récolement


Dossier de Récolement	Dossier:	Système : 14293	Référence : 140	RSW.net - Agence Outremer 16 rue Claude Chappe 97829 Le Port Cedex
	I A E		Dessin : F.D.	
	974 - St DENIS		Date : 13/03/2020	
			Ind	X





SOMMAIRE

- P.3 Synoptique
- P.4 Schémas de câblage compteur LPU et ZEM
- P.5 Schémas de câblage intégrateur de comptage de l'eau
- P.6 Adressage TCP/IP

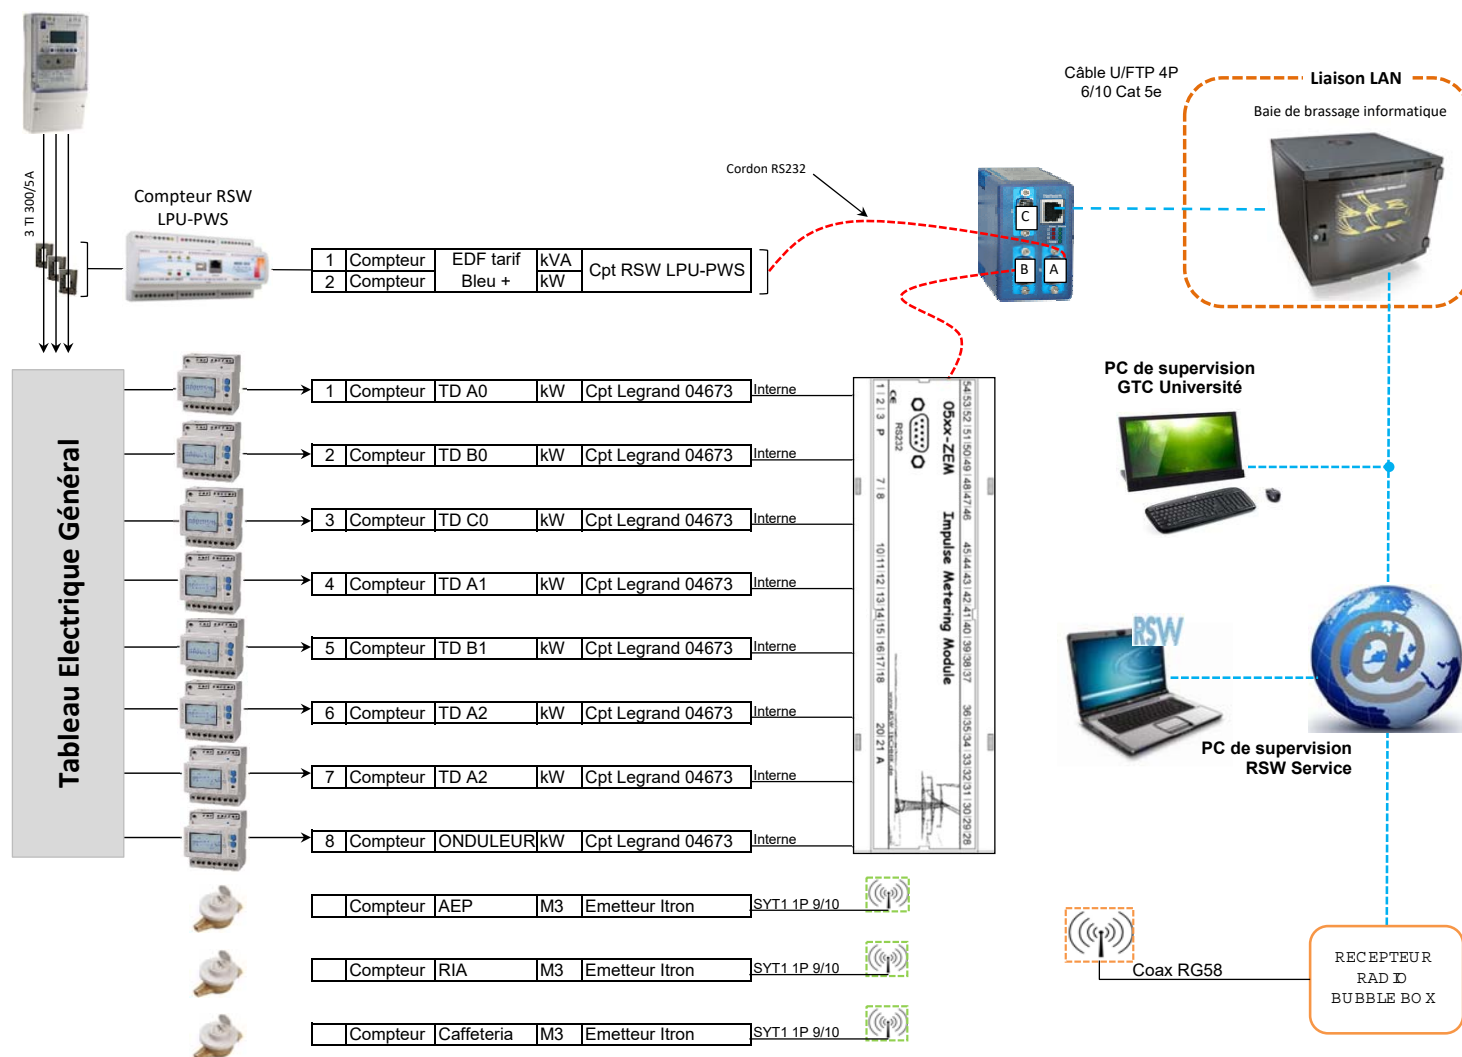

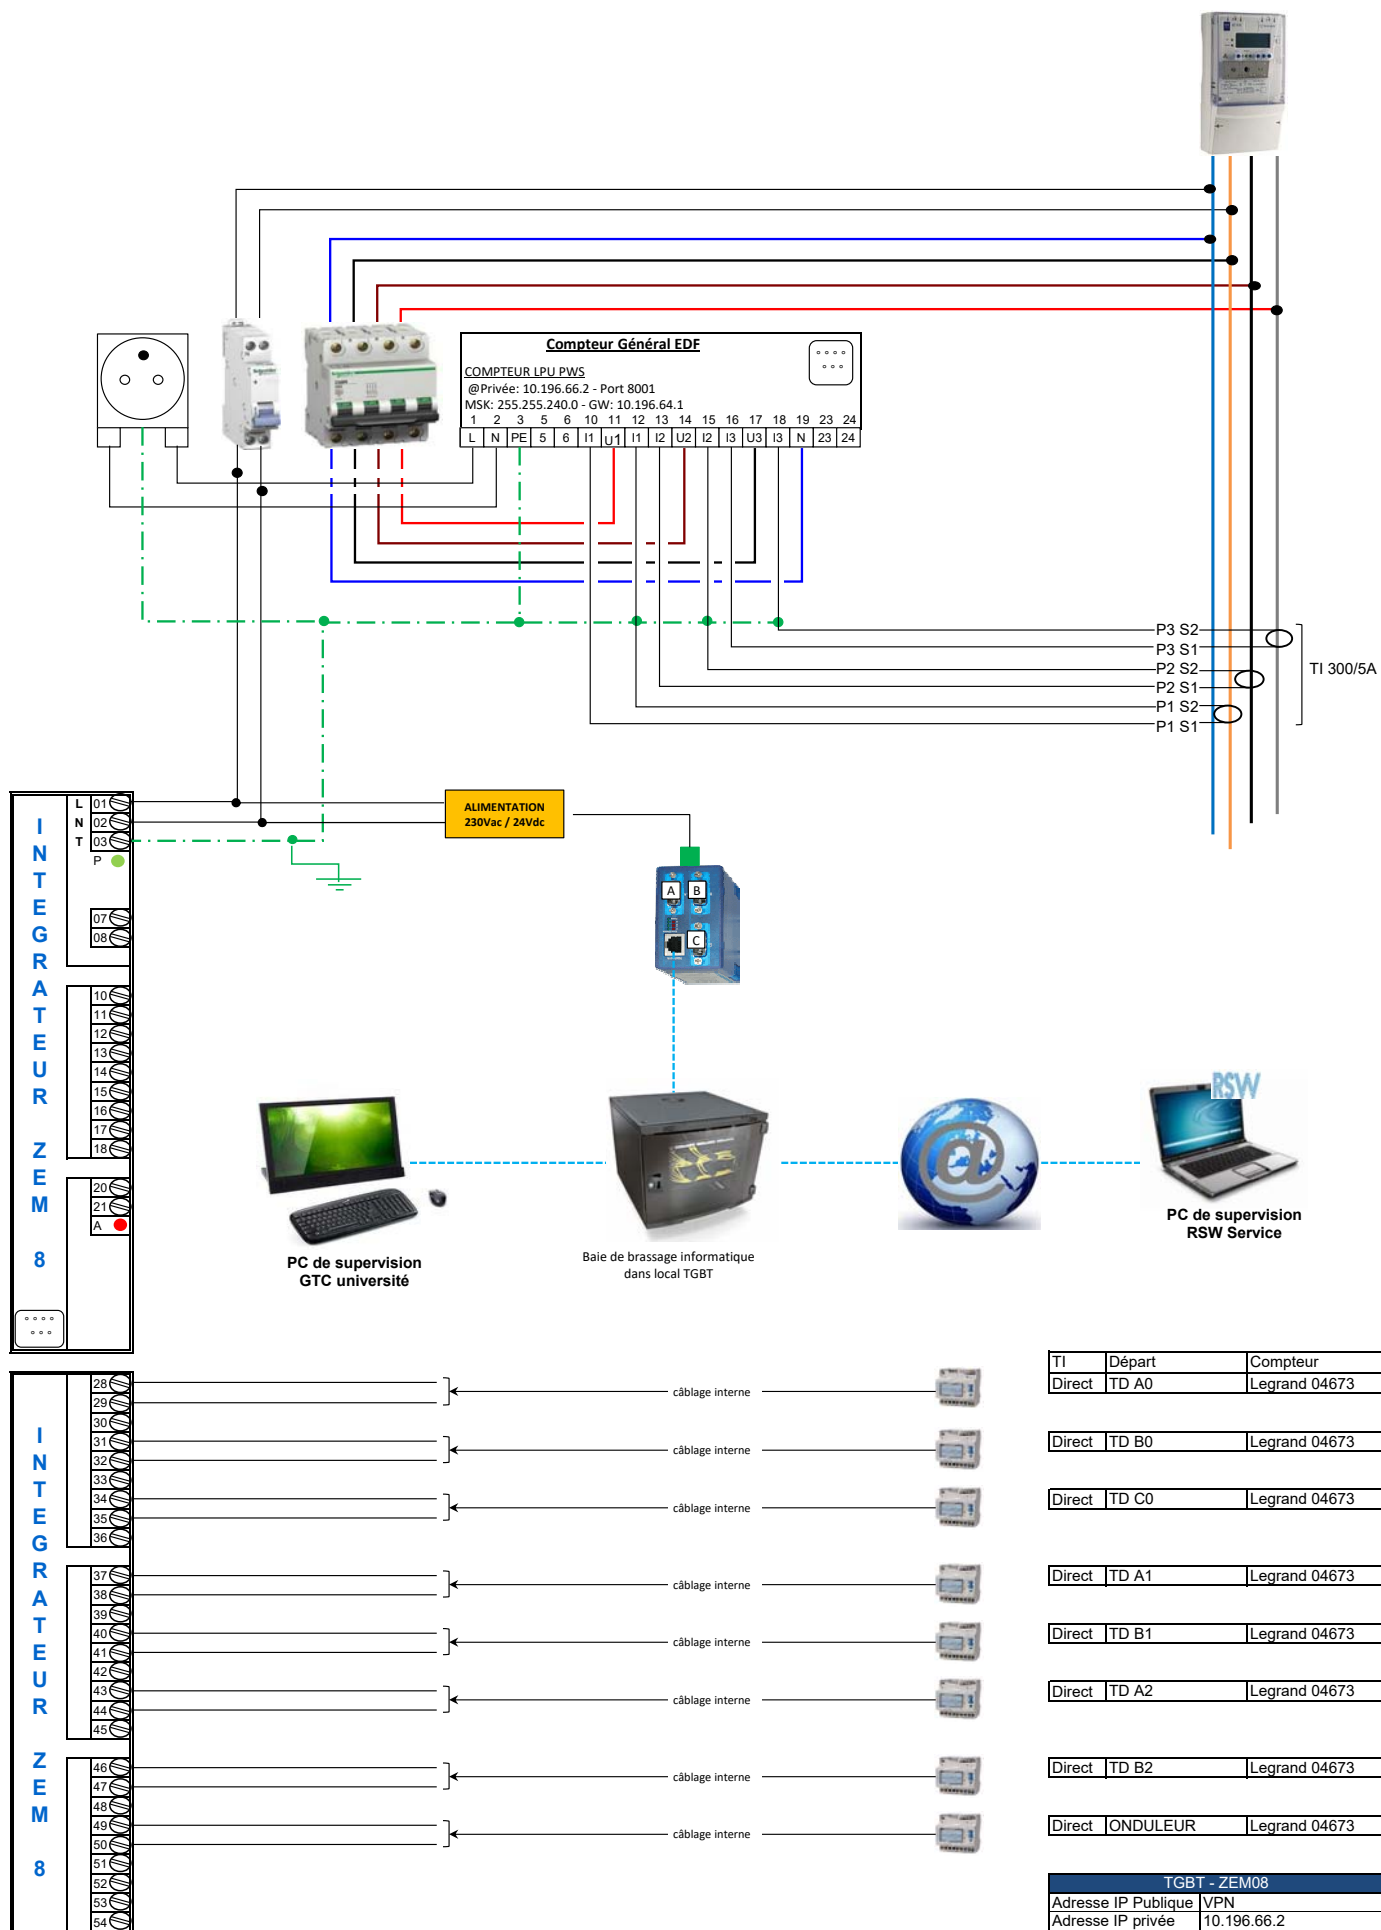

COFFRET DE COMPTAGE DE L'EAU

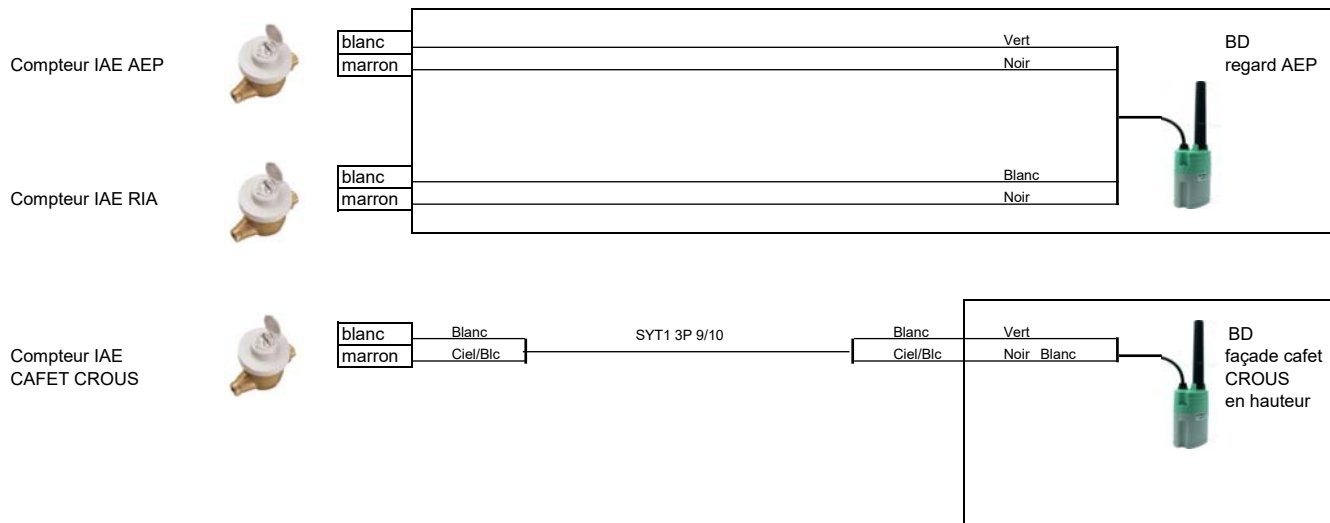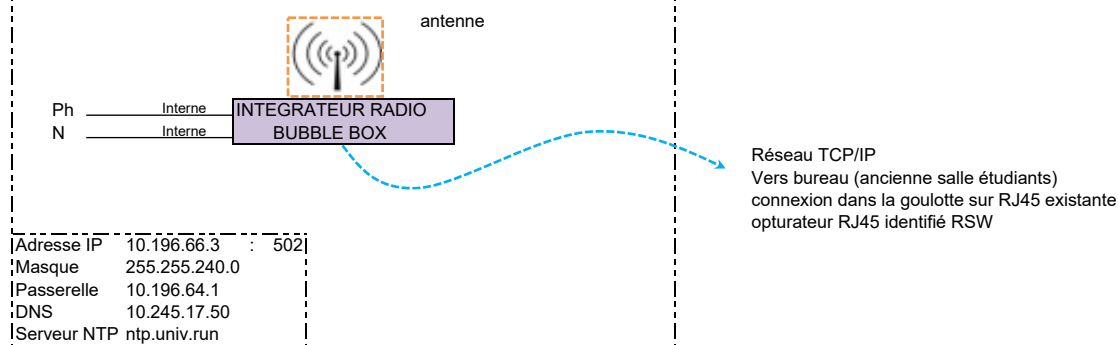

[illegible]