

Optimisation d'énergie électrique



Comptages et répartition de charges

Générateur d'économies

RSW Technik

Wilhelmstr 17A D
35418 Buseck
Tel: +49(0)6408-6 10 5-0
Fax: +49(0)6408-6 10 5-13
DEUTSCHLAND

RSW.net

3bis rue Louis Muret
95580 Margency
Téléphone: +33 (0)1 34 17 36 12
Télécopie: +33(0)1 39 89 86 97
Courriel: rsw@rsw.net
URL: www.rsw.net
FRANCE

RSW.net - Agence OUTREMER

16 rue Claude Chappe
ZAE 2000 – CS 71151
97429 Le PORT Cedex
Téléphone: +33 (0)2 62 55 15 15
Télécopie: +33(0)2 62 55 15 20
Ile de la REUNION

Sous comptage électrique

SEASOI


974 - St PIERRE

Dossier de Récolement

Dossier de Récolement	Dossier:	Système : 25271	Référence :	RSW.net - Agence Outremer 16 rue Claude Chappe - ZAE 2000 CS 71151 - Le Port Cedex
	SEASOI		Dessin : FD	
	974 - St PIERRE		Date : 08/12/2025	
			Ind	X


SOMMAIRE

- P.3 Synoptique de câblage du système
- P.4 Tableau de répartition des points de mesure
- P.5 Schéma électrique de câblage du CSM-5600
- P.6 Schéma électrique de câblage du compteur SINUS 5/1 SO & bornier comptage d'eau

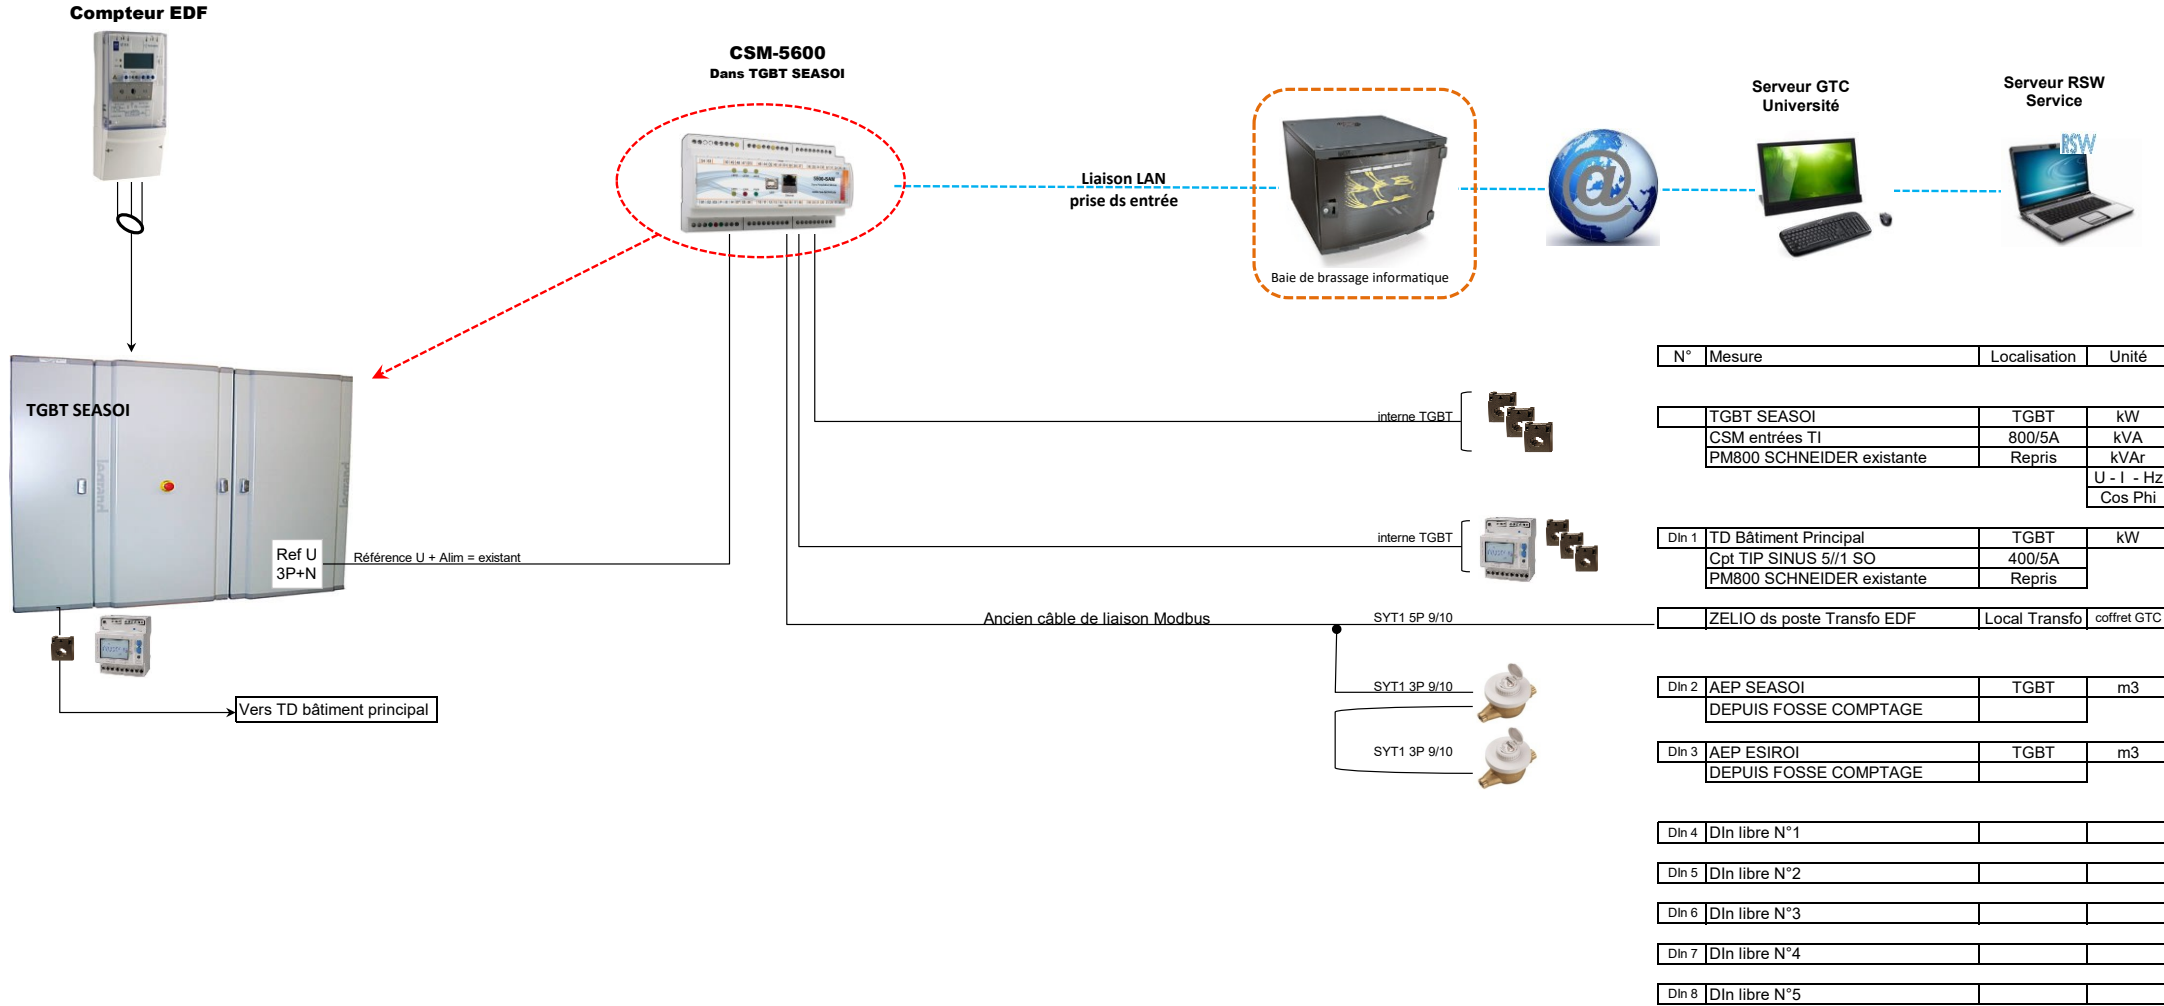


Item	Départ	Unité mesurée	Système	Type d'entrée	Num d'entrée	Compteur	Coffret	TI	RATIO	POIDS PULS kWh(m3)/Imp	Localisation	Liaison
1	TGBT	kW	CSM 5600	Ana TI	TI	Entrée Mesure CSM	TGBT	800/5A	160	Entrée Ana	TGBT ESIROI / IUT	Interne
2	TGBT	kVA	CSM 5601	Ana TI	TI	Entrée Mesure CSM	TGBT	800/5A	160	Entrée Ana	TGBT ESIROI / IUT	Interne
3	TGBT	kVar	CSM 5602	Ana TI	TI	Entrée Mesure CSM	TGBT	800/5A	160	Entrée Ana	TGBT ESIROI / IUT	Interne
4	TD Bâtiment Principal	kW	CSM 5603	Digitale	1	TIP SINUS 5//1 SO	TGBT	400/A5	80	0,016	TGBT ESIROI / IUT	SYT1 1P interne TGBT
5	AEP SEASOI	m3	CSM 5604	Digitale	2	Compteur eau	Fosse			0,001	Poste transfo / fosse	SYT1 3P 9/10
6	AEP ESIROI	m3	CSM 5605	Digitale	3	Compteur eau	Fosse			0,01	Poste transfo / fosse	SYT1 3P 9/11
7	DIn libre		CSM 5606	Digitale	4							
8	DIn libre		CSM 5607	Digitale	5							
9	DIn libre		CSM 5608	Digitale	6							
10	DIn libre		CSM 5609	Digitale	7							
11	DIn libre		CSM 5610	Digitale	8							

SEASOI - RADOM

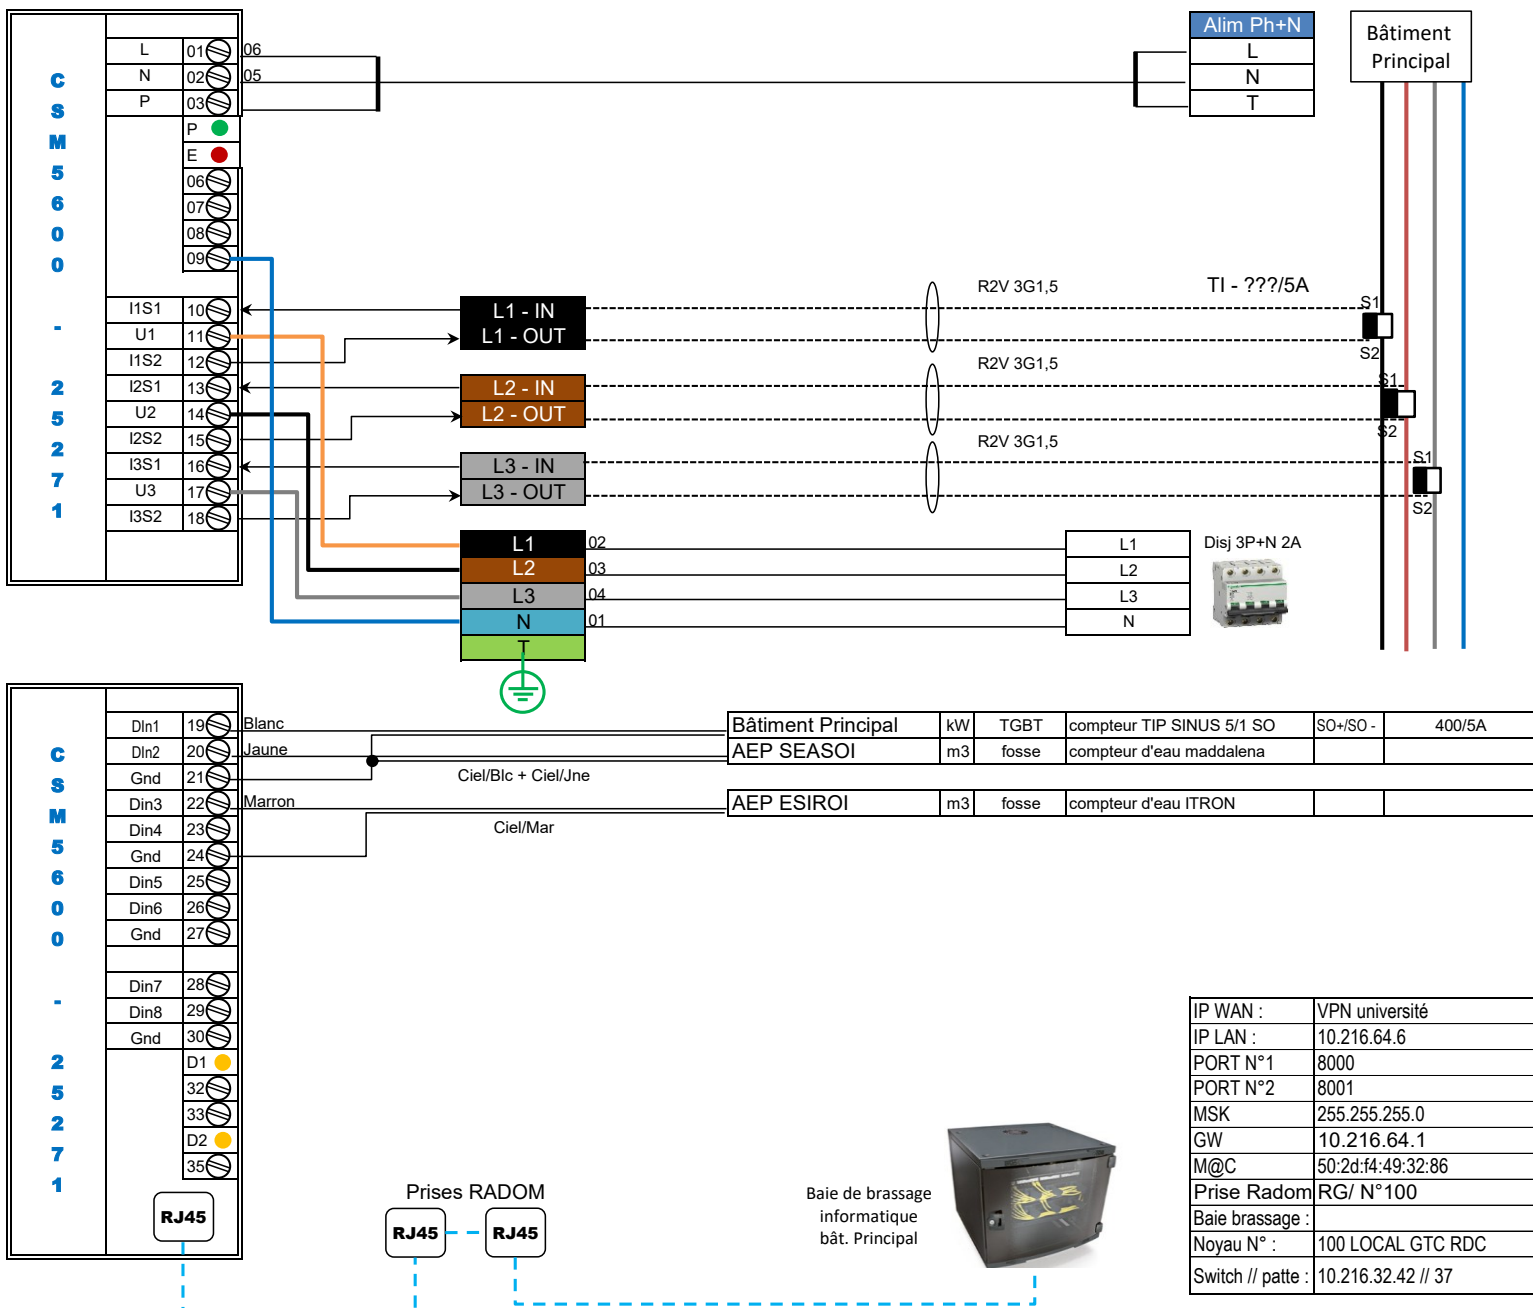

IP WAN :	VPN université
IP LAN :	10.216.64.6
PORT N°1 :	8000
PORT N°2 :	8001
MSK :	255.255.255.0
GW :	10.216.64.1
M@C :	50:2d:f4:49:32:86
Prise Radom :	RG/ N°100
Baie brassage :	
Noyau N° :	100 LOCAL GTC RDC
Switch // patte :	10.216.32.42 // 37

Référence : 25271
Date : 08/12/2025
Indice : X

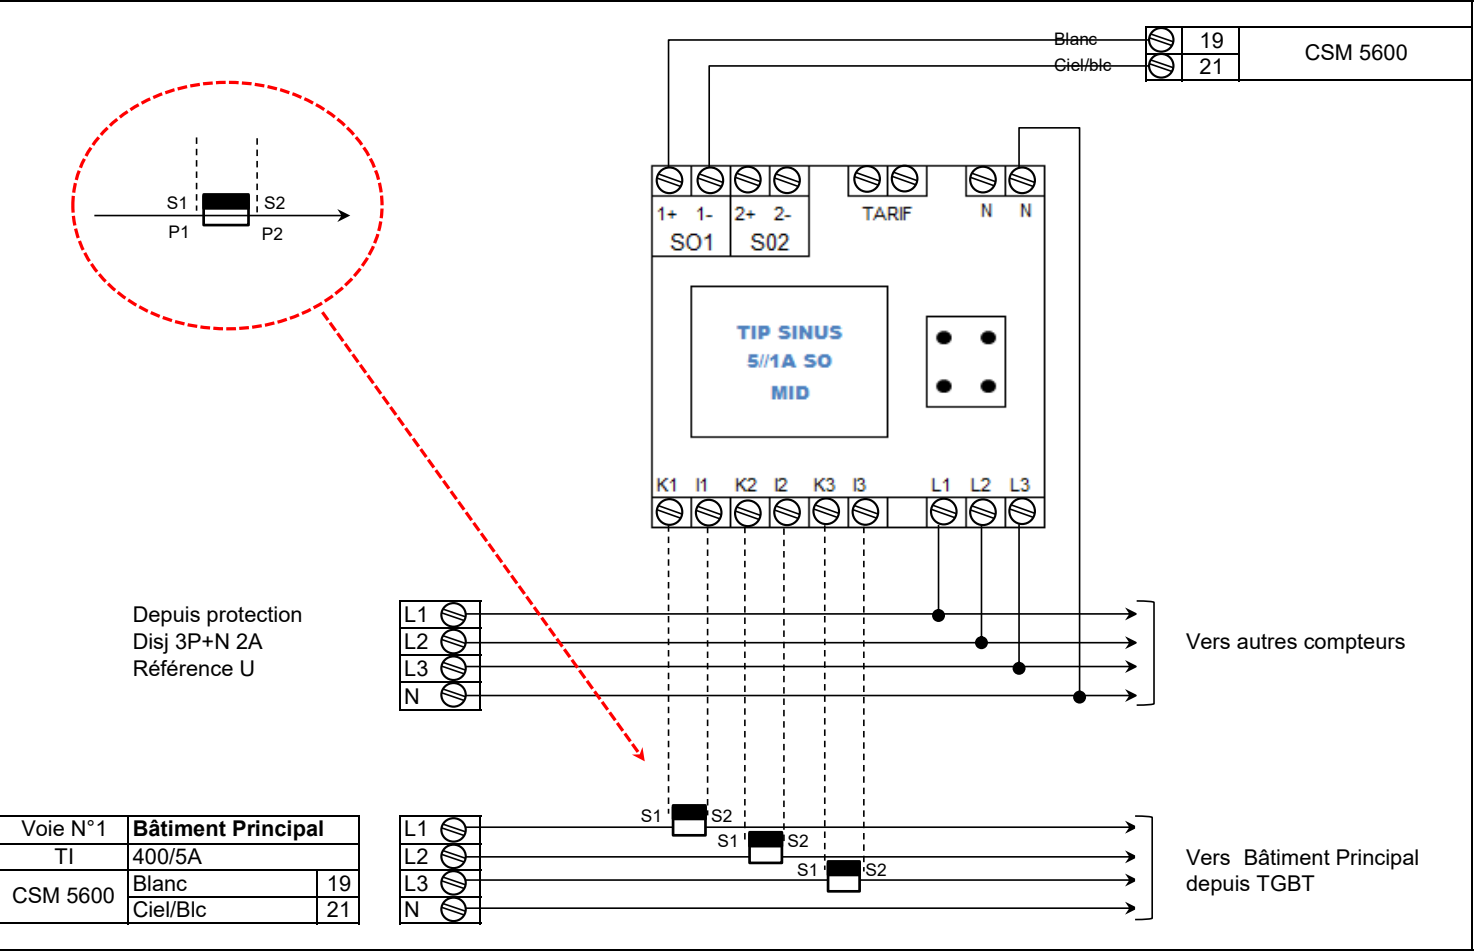

Voie N°2	AEP SEASOI		
Eau	Maddalena		
CSM 5600	Jaune	20	
	Ciel/Jaune	21	

Voie N°3	AEP ESIROI		
Eau	ITRON		
CSM 5600	Marron	22	
	Ciel/Mar	24	

Voie N°4	Non Utilisé		
CSM 5600			

Voie N°5	Non Utilisé		
CSM 5600			

Voie N°6	Non Utilisé		
CSM 5600			

Voie N°7	Non Utilisé		
CSM 5600			

Voie N°8	Non Utilisé		
CSM 5600			

