

Optimisation d'énergie électrique



Comptages et répartition de charges

Générateur d'économies

RSW Technik

Wilhelmstr 17A D
35418 Buseck
Tel: +49(0)6408-6 10 5-0
Fax: +49(0)6408-6 10 5-13
DEUTSCHLAND

RSW.net

6 rue René Dubos
95410 Groslay
Téléphone: +33 (0)1 34 17 36 12
Télécopie: +33(0)1 39 89 86 97
Courriel: rsw@rsw.net
URL: www.rsw.net
FRANCE

RSW.net - Agence OUTREMER

16 rue Claude Chappe
ZAE 2000 – CS 71151
97429 Le PORT Cedex
Téléphone: +33 (0)2 62 55 15 15
Télécopie: +33(0)2 62 55 15 20
Ile de la REUNION

Sous comptage électrique

UFR Santé


974 - St PIERRE

Dossier de Récolement


Dossier de Récolement	Dossier:	Système : 21064	Référence : 254	RSW.net - Agence Outremer 16 rue Claude Chappe - ZAE 2000 CS 71151 - Le Port Cedex
	UFR Santé		Dessin : FD	
	974 - St PIERRE		Date : 22/05/2023	
			Ind	X

SOMMAIRE

- P.3 Synoptique de câblage du système
- P.4 Tableau d'identification des points de mesure
- P.5 Schéma électrique de câblage CKS 4800 - TGBT
- P.6 Schéma électrique de câblage SAM 5500 - TGBT
- P.7 Schéma électrique de câblage d'un compteur TIP SINUS 5//1 SO
- P.8 Schéma électrique de câblage d'un compteur TIP SINUS 85 SO

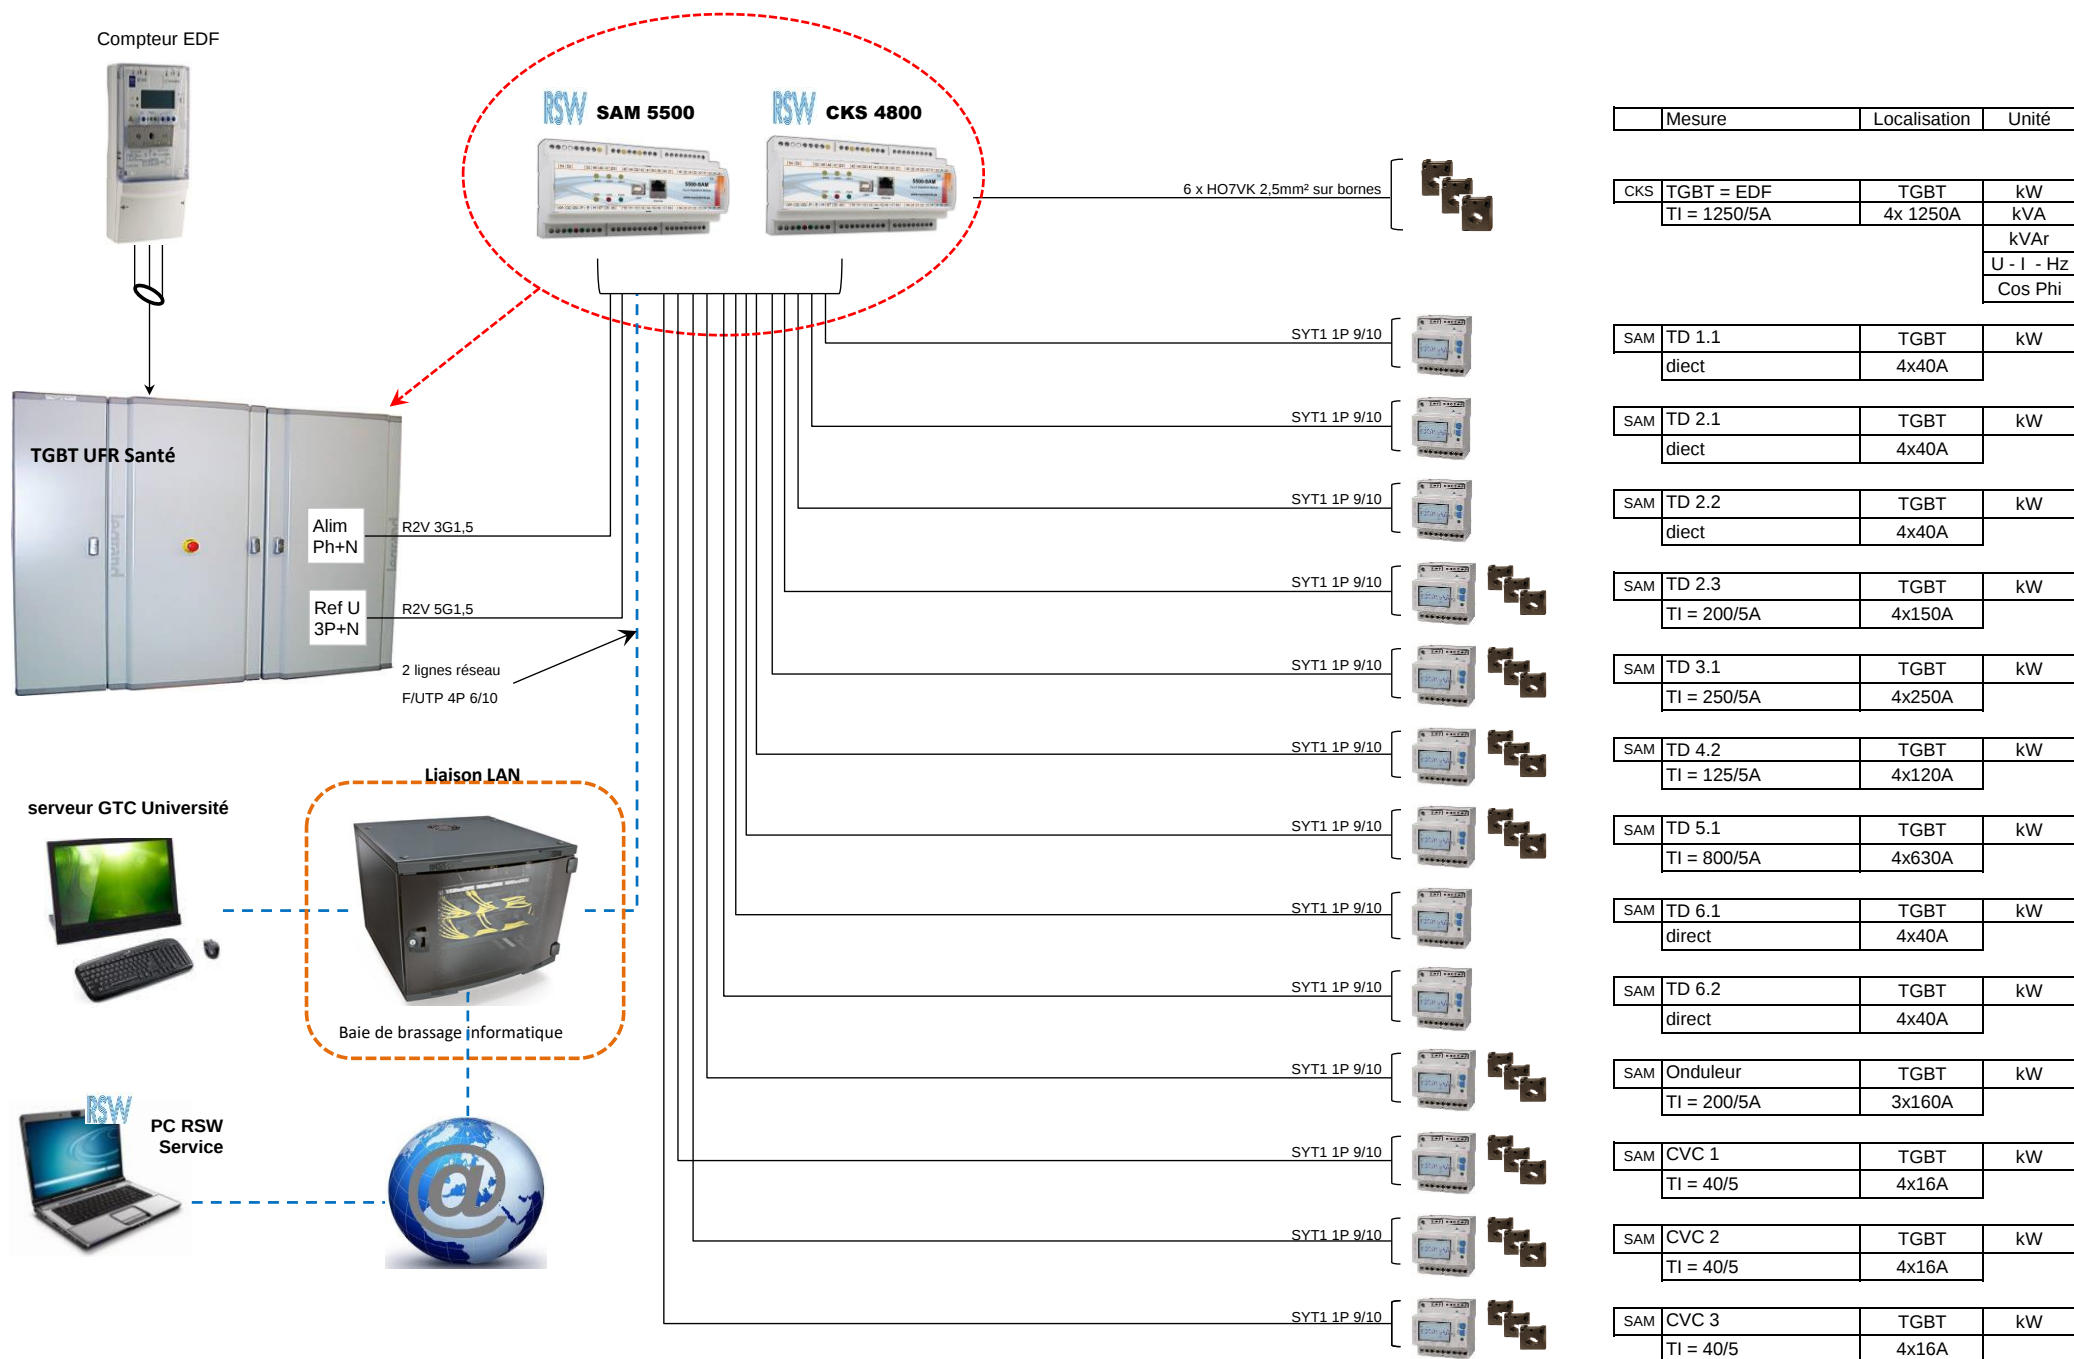



Item	Départ	Unité mesurée	Système	Type d'entrée	Num d'entrée	Compteur	Disj	Section des câble	Coffret	Dimension câble	TI
1	TGBT UFR Santé	kW	CKS 4800	Ana TI	T1	lecture via TI	4x1250A	4x4x240	TGBT	28,5mm x 4	1250/5A
2	CVC 1 / clim ventilation	kW	CKS 4800	Digitale	DIn1	RSW SINUS 5//1 SO	4X16A	2,5mm²	TGBT		
3	CVC 2 / clim ventilation	kW	CKS 4800	Digitale	DIn2	RSW SINUS 5//1 SO	4X16A	2,5mm²	TGBT		
4	Non utilisé		CKS 4800	Digitale	DIn3						
5	Non utilisé		CKS 4800	Digitale	DIn4						
6	TD 1.1	kW	SAM 5500	Digitale	DIn1	RSW SINUS 85 SO	4x40A	5G16	TGBT	10,5mm	Direct
7	TD 2.1	kW	SAM 5500	Digitale	DIn2	RSW SINUS 85 SO	4X40A	5G16	TGBT	10,5mm	Direct
8	TD 2.2	kW	SAM 5500	Digitale	DIn3	RSW SINUS 85 SO	4X40A	5G16	TGBT	10,5mm	Direct
9	TD 2.3	kW	SAM 5500	Digitale	DIn4	RSW SINUS 5//1 SO	4X150A	4X1X185	TGBT	25,5mm	200/5A
10	TD 3.1	kW	SAM 5500	Digitale	DIn5	RSW SINUS 5//1 SO	4X250A	4X2X120	TGBT	21mm x 2	250/5A
11	TD 4.2	kW	SAM 5500	Digitale	DIn6	RSW SINUS 5//1 SO	4X120A	4X95	TGBT	19mm	125/5A
12	TD 5.1	kW	SAM 5500	Digitale	DIn7	RSW SINUS 5//1 SO	4X630A	4X3X150	TGBT	23mm x 3	750/5A
13	TD 6.1	kW	SAM 5500	Digitale	DIn8	RSW SINUS 85 SO	4X40A	5G16	TGBT	10,5mm	Direct
14	TD 6.2	kW	SAM 5500	Digitale	DIn9	RSW SINUS 85 SO	4X40A	5G16	TGBT	10,5mm	Direct
15	ONDULEUR	kW	SAM 5500	Digitale	DIn10	RSW SINUS 5//1 SO	3X160A	4X2X95	TGBT	19mm x 2	200/5A
16	Non utilisé				DIn11						
17	Non utilisé				DIn12						

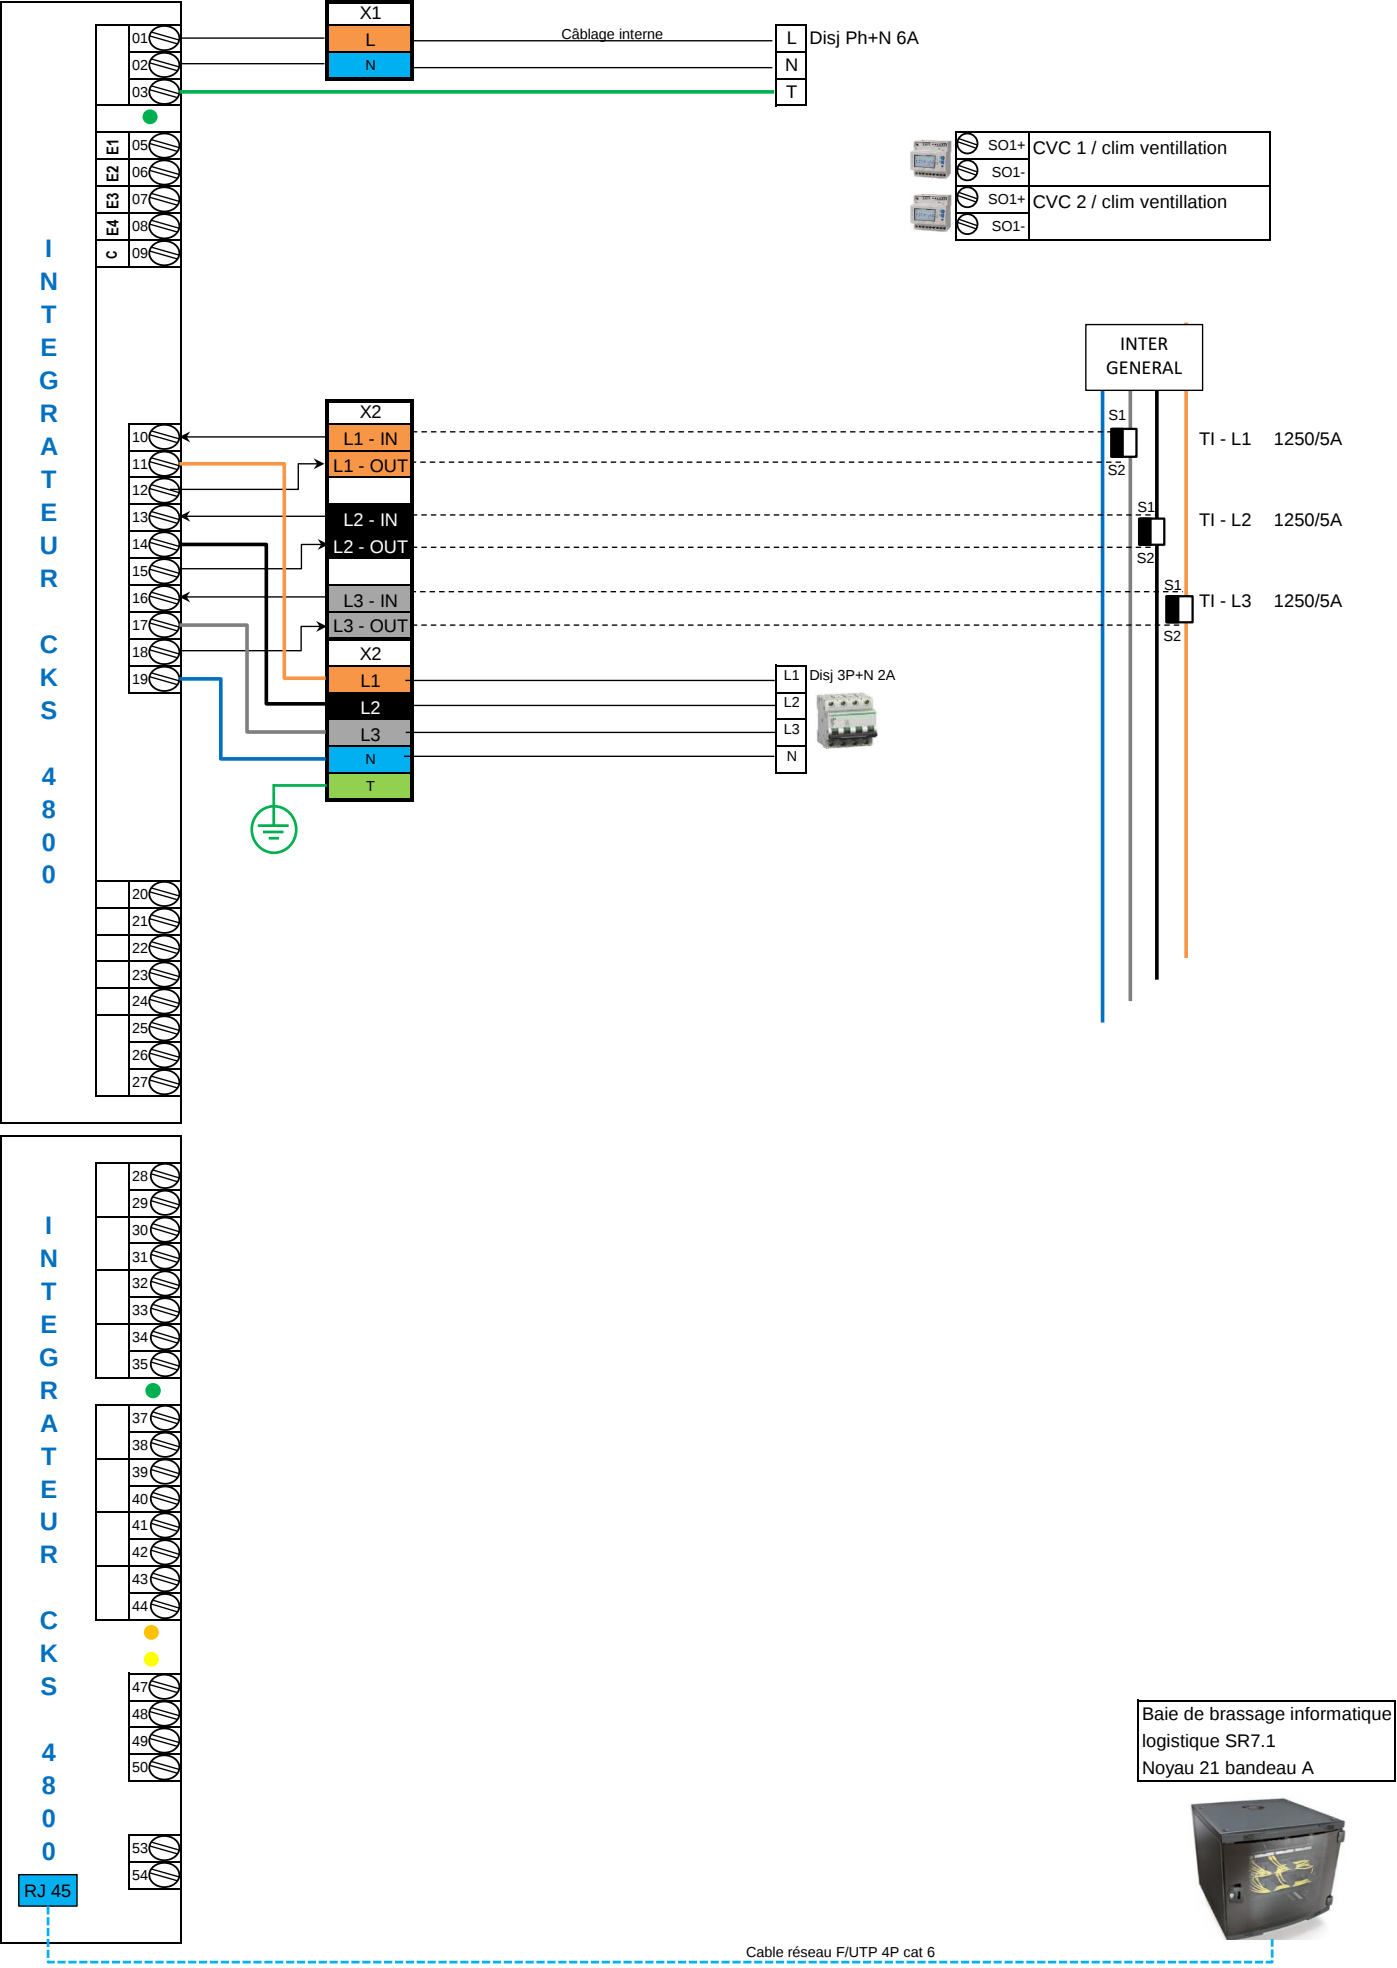

@dresse IP		Ports		Masque sous réseau	Passerelle	DNS	
WAN	Vpn	Port N°1	8000	255.255.240.0	10.206.64.1	Dns1	Néant
LAN	10.206.64.33	Port N°2	8001			Dns2	Néant

Référence : 287
Date : 04/01/2021
Indice : CC

RSW.net Agence OUTREMER
ETPC Centrale Préfabrication - 976 - MAJICAVO
Schéma électrique de câblage CKS 4800

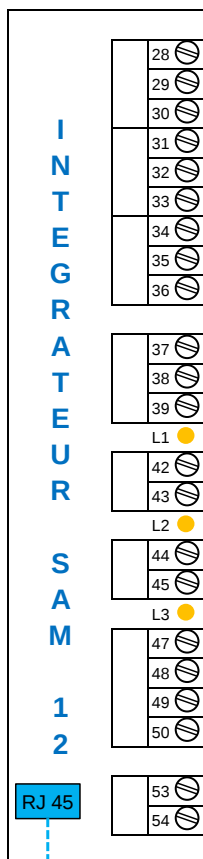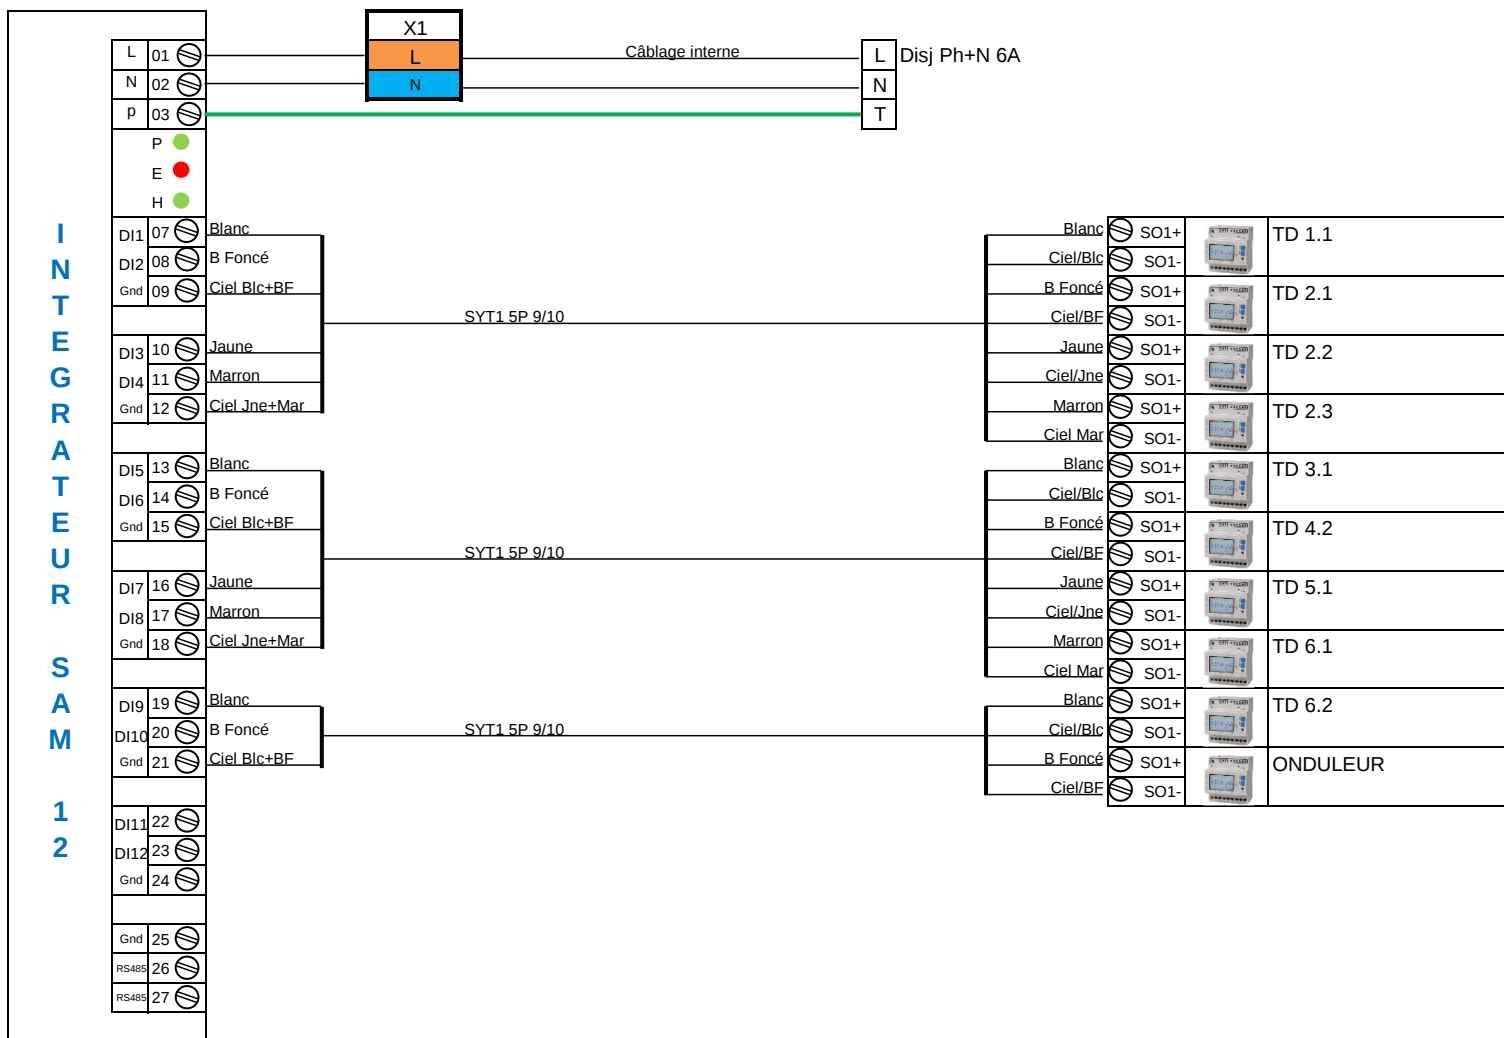

Baie de brassage informatique
logistique SR7.1
Noyau 21 bandeau A



Cable réseau F/UTP 4P cat 6

@dresse IP		Ports		Masque sous réseau	Passerelle	DNS	
WAN	Vpn	Port N°1	8000	255.255.240.0	10.206.64.1	Dns1	Néant
LAN	10.206.64.3?	Port N°2	8001			Dns2	Néant

Référence : 254


Date : 22/05/2023

Indice : X

RSW.net Agence OUTREMER


UFR Santé - 974 St Pierre

Schéma électrique de câblage : Compteur TIP SINUS 5//1 SO

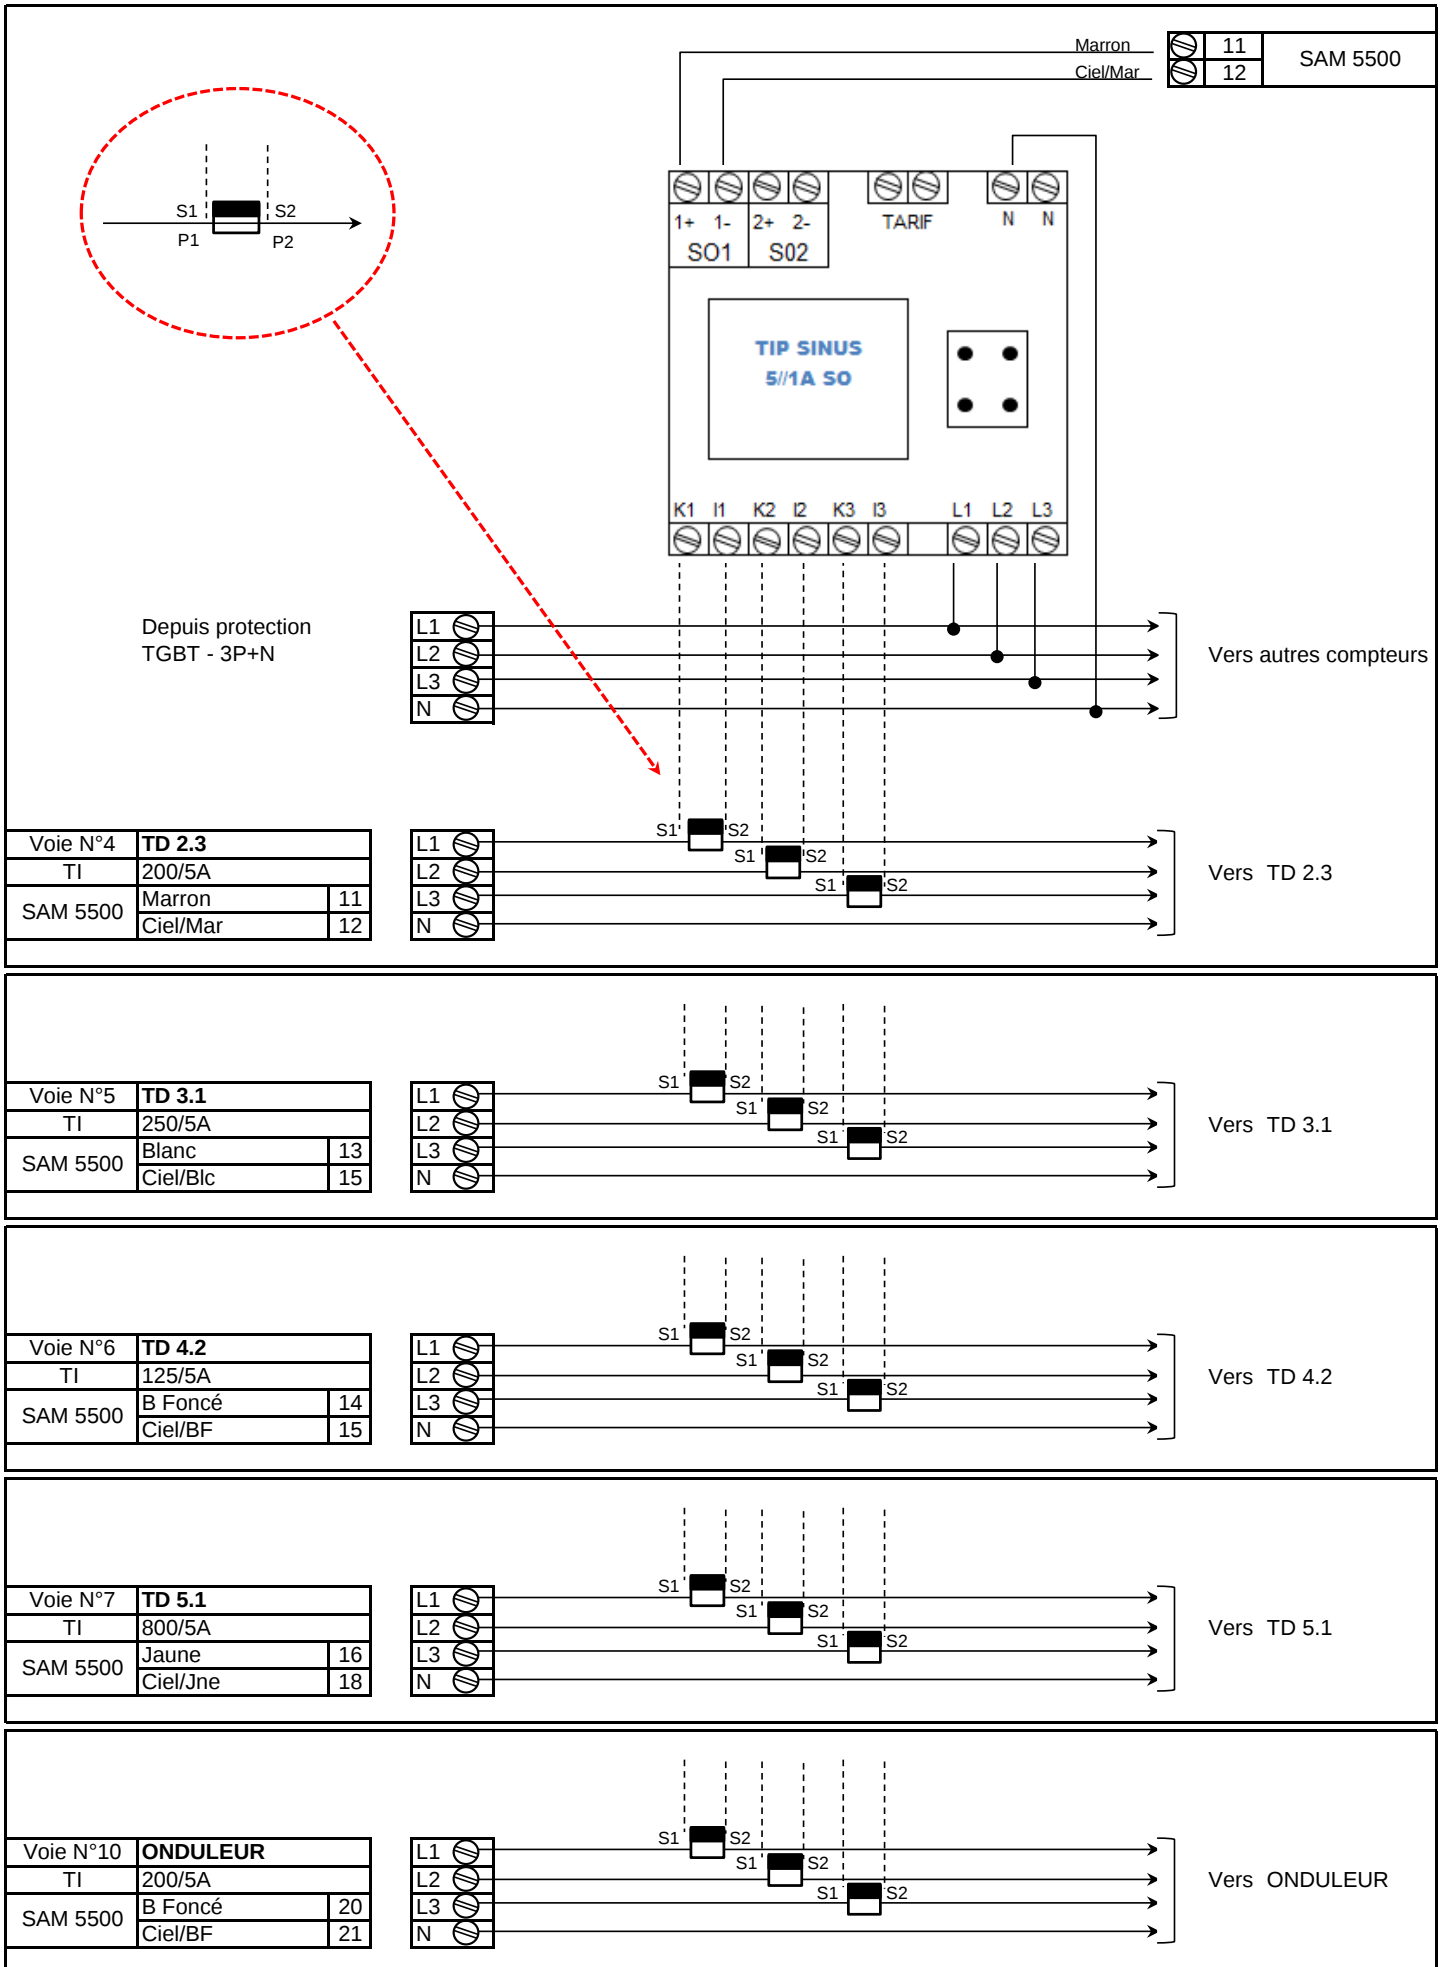


Référence : 254
Date : 22/05/2023
Indice : X


RSW.net Agence OUTREMER
UFR Santé - 974 St Pierre
Schéma électrique de câblage : Compteur TIP SINUS 85 SO

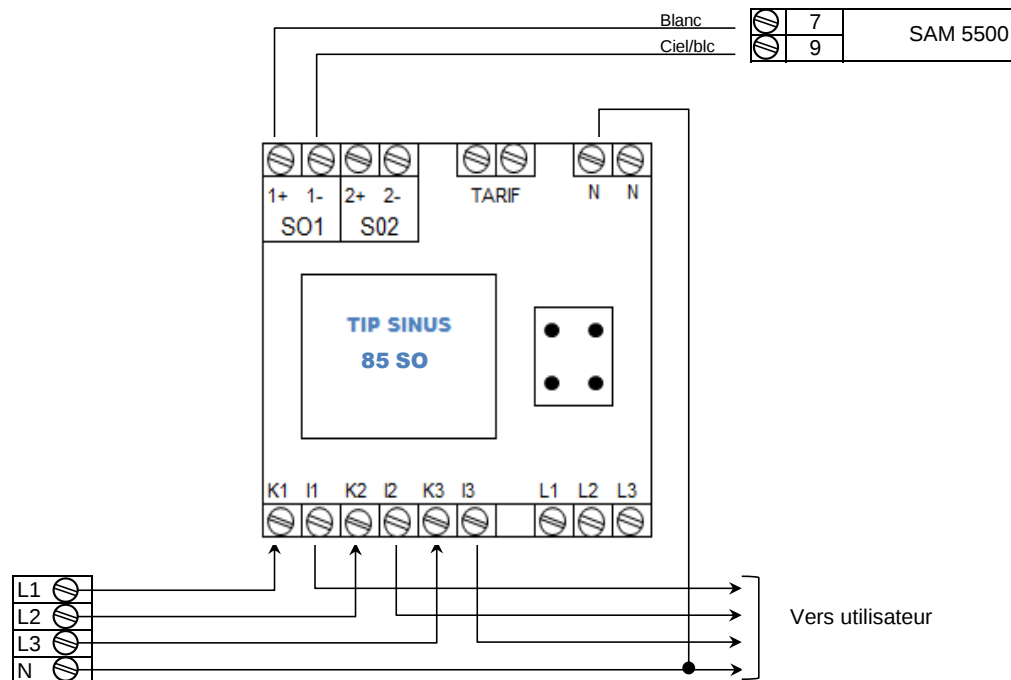


Voie N°1	TD 1.1		
TI	SANS CAB. DIRECT		
SAM 5500	Blanc	7	
	Ciel/Blc	9	

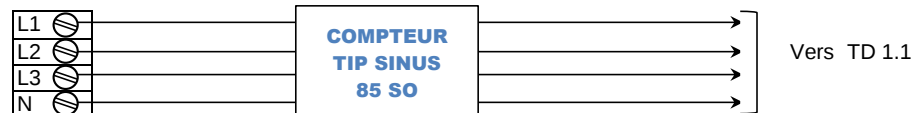


Voie N°2	TD 2.1		
TI	SANS CAB. DIRECT		
SAM 5500	B Foncé	8	
	Ciel/BF	9	

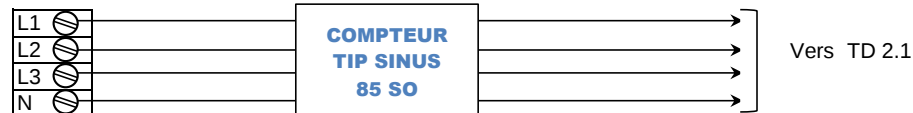


Voie N°3	TD 2.2		
TI	SANS CAB. DIRECT		
SAM 5500	Jaune	7	
	Ciel/Jne	9	

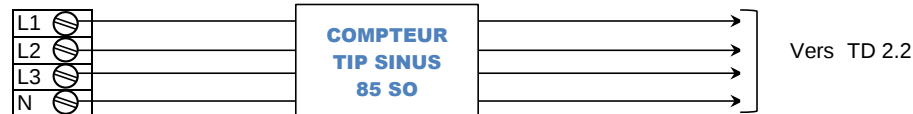

Voie N°8	TD 6.1		
TI	SANS CAB. DIRECT		
SAM 5500	Marron	17	
	Ciel/Mar	18	

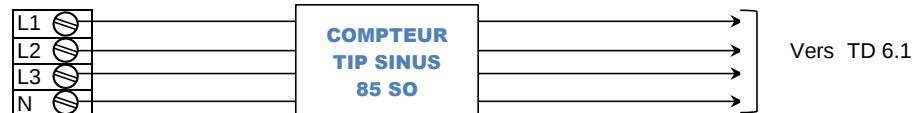

Voie N°9	TD 6.2		
TI	SANS CAB. DIRECT		
SAM 5500	Blanc	19	
	Ciel/Blc	21	

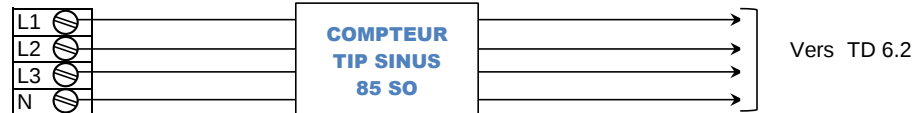

Voie N°11	CVC 1 / clim ventil		
TI	SANS CAB. DIRECT		
SAM 5500	Jaune	22	
	Ciel/Jne	24	



Voie N°12	CVC 2 / clim ventil		
TI	SANS CAB. DIRECT		
SAM 5500	Marron	23	
	Ciel/Mar	24	

