

CIRCUIT PUISSANCE 400V AC	: NOIR	– 1,5 mm2	– H07V-K 750V
CIRCUIT CONTRÔLE 230V AC	: NOIR	– 1,5 mm2	– H07V-K 750V
CIRCUIT CONTRÔLE 230V AC ONDULE	: VIOLET	– 1,5 mm2	– H07V-K 750V
CIRCUIT CONTRÔLE 48V CC	: ROUGE	– 1,5 mm2	– H07V-K 750V
CIRCUIT TRANSFO DE COURANT	: NOIR	– 4 mm2	– H07V-K 750V
AUTRE CIRCUIT INTENSITE	: NOIR	– 2,5 mm2	– H07V-K 750V
LIBRE POTENTIEL	: ORANGE	– 1,5 mm2	– H07V-K 750V
BLOC SECOURS (+/-)	: NOIR	– 1,5 mm2	– H07V-K 750V

- 1.5 mm2	- HO7V-K 750V
- 1.5 mm2	- HO7V-K 750V
- 1.5 mm2	- HO7V-K 750V
- 4 mm2	- HO7V-K 750V
- 2.5 mm2	- HO7V-K 750V
- 1.5 mm2	- HO7V-K 750V
- 1.5 mm2	- HO7V-K 750V

- BLEU
- MARRON
- NOIR
- GRIS

: [FOLIO – LIGNE]

ETIQUETTE: NORMAL TEXTE NOIR SUR FOND BLANC

$$\mathbb{K}^1 \quad \dots \quad A$$

- : 10KA
- : TNC-TNS
- : AVANT
- : ARRIVEE PAR LE BAS


- : "Coffret PLA" (Polyester)
- : IP55
- : RAL 7035
- : 1b

∴ F.F.F.


NOTE

APPAREIL TYPE MODULAIRE
RACCORDEMENT ARRIVEE PUISSANCE DIRECT SUR PLAGES DISJONCTEUR
DEPART DIRECT

15A91/EXT

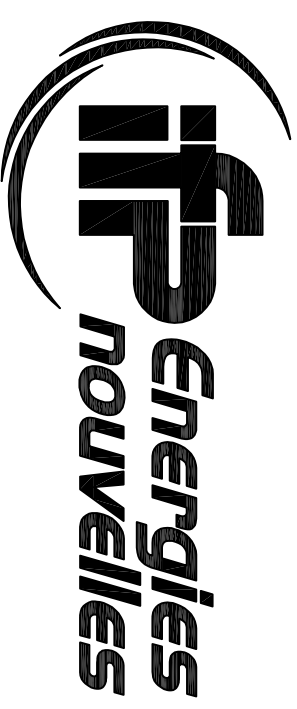

TD PARKING SUD
(CHARGE V.E.)

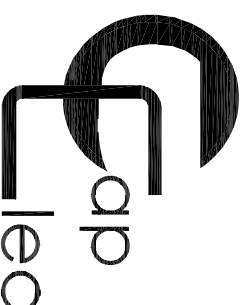

CAP'ELEC SAS
ZAC de la Collonge
1125 Chemin des Grands
69400 Gleizé Moulines

Tableaux électriques

E						
D						
C	ABOUT VARD – GC – RELAIS RUTE.10	11/10/17	IPEN	11/10/17	IPEN	11/10/17
B	TEL. QUE CONSTRUIT	03/10/17	PMO	03/10/17	BCL	03/10/17
A	EDITION ORIGINALE	19/09/17	PMO	19/09/17	BCL	19/09/17
REV.	MODIFICATION	DESSINE	VERIFIE	APPROUVE		
		DATE	VISAS	DATE	VISAS	DATE


DOSSIER SCHEMA IMPLANTATION

TD PARKING SUD
(RECHARGE V.E.)


17-08-07

REV.	PAGE
C	1


1	2	3	4	5	6	7	8	9	10	11	12	13	14	15	16	17	18	19	
PAGE	DESIGNATION										INDICE A	INDICE B	INDICE C	INDICE D	INDICE E	INDICE F	INDICE G	INDICE H	INDICE I
39	RESERVE																		
40	RESERVE																		
41	RESERVE																		
IFP Energies Nouvelles Site de Lyon TD PARKING SUD (RECHARGE V.E.) SOMMAIRE										C		F		I					
										B TEL QUE CONSTRUIT		E		H					
										A EDITION ORIGINALE		D		G					
										Dessiné: PMO									
										Vérifié: BCL									
										Echelle:		17-08-07						PAGE 3	

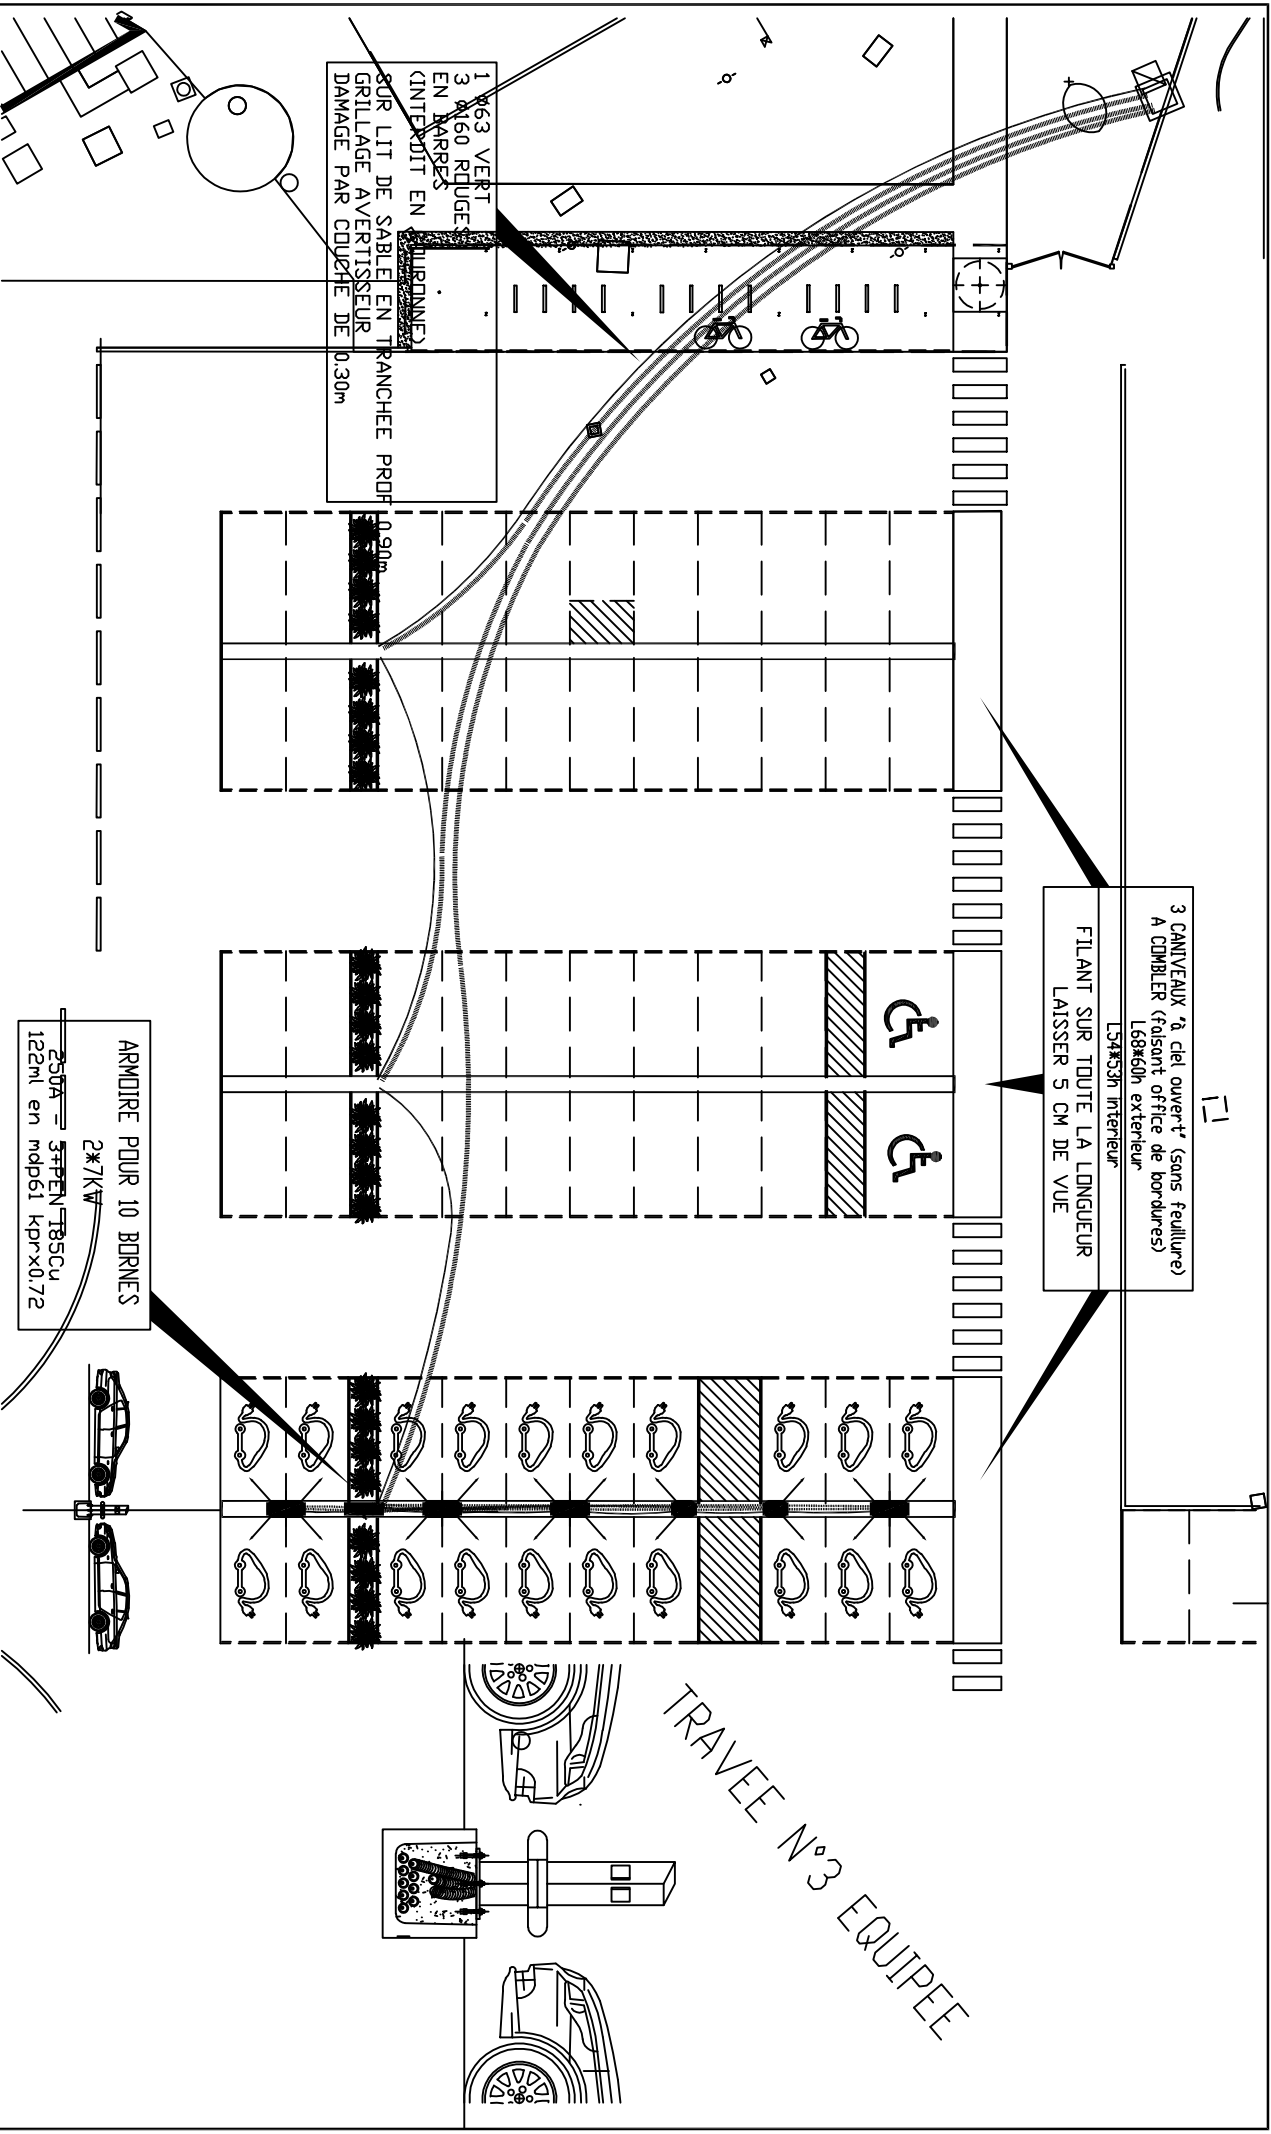

IFP Energies Nouvelles Site de Lyon				TD PARKING SUD (RECHARGE V.E.) VRD	
C AOUT VRD - GC	F	I		11-10-07	
B TEL QUE CONSTRUIT	E	H			
A EDITION ORIGINALE	D	G			
Dessiné: PMO				PAGE	
Vérifié: BCL				6	
Echelle:					

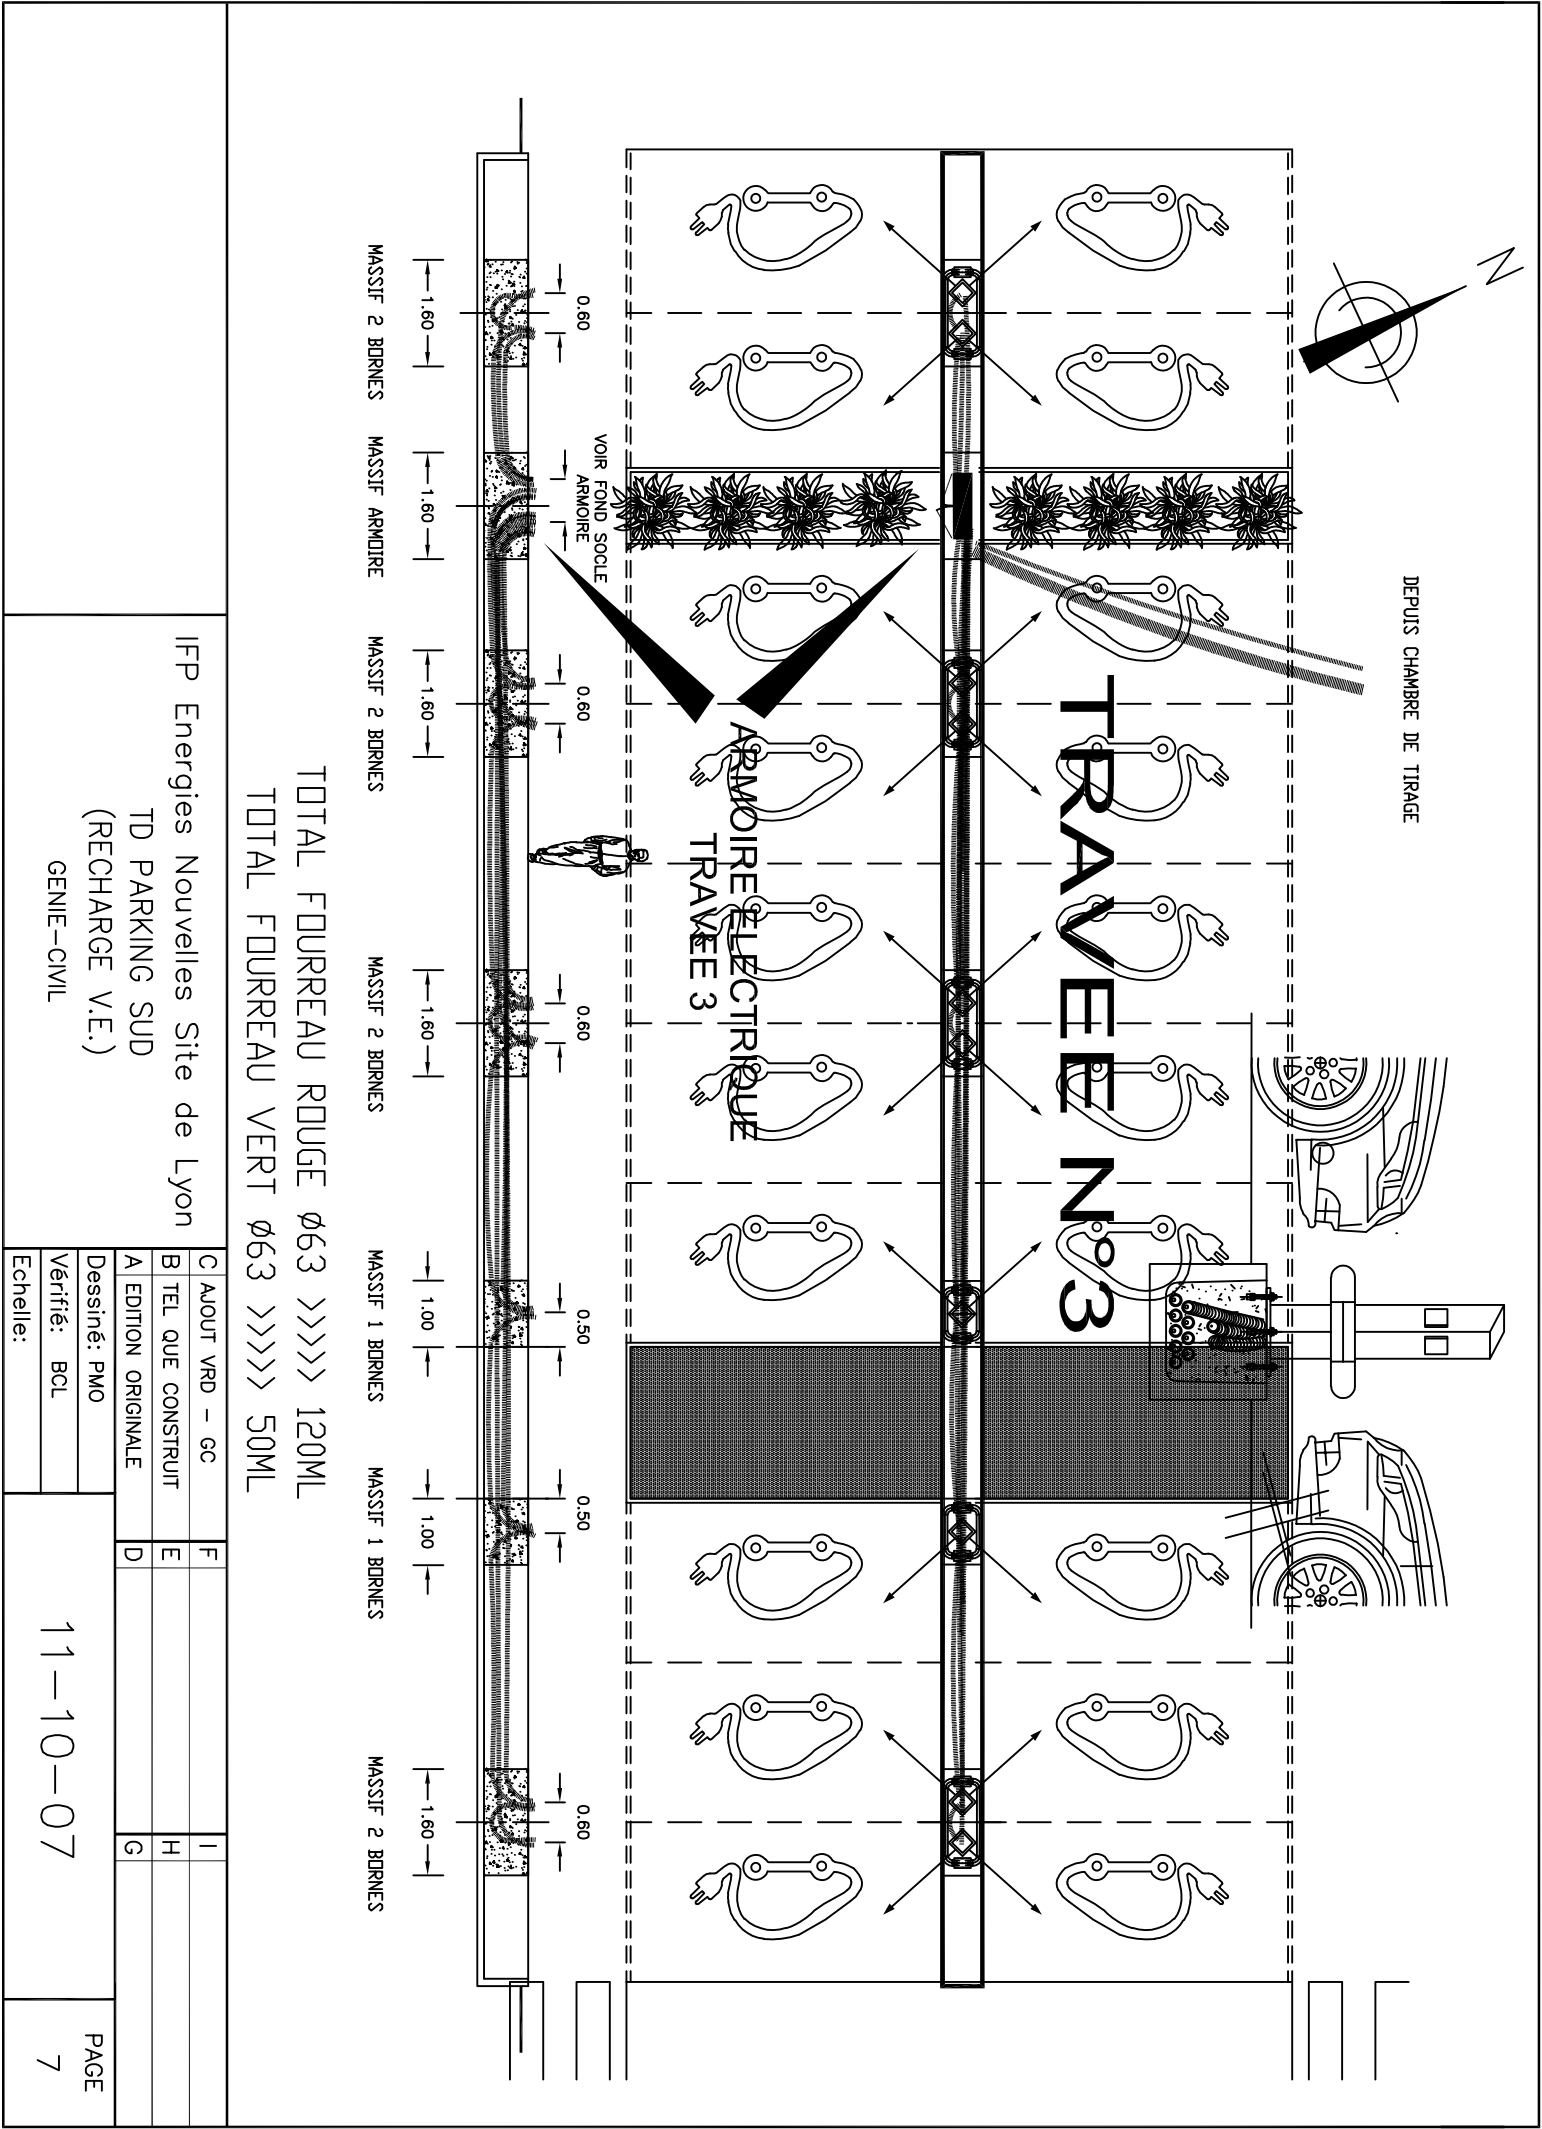


1	2	3	4	5	6	7	8	9	10	11	12	13	14	15	16	17	18	19			
IFP Energies Nouvelles Site de Lyon																					
TD PARKING SUD (RECHARGE V.E.) IMPLANTATION INTERNE																					
C AOUT VRD –GC –RU		F																PAGE 10			
B TEL QUE CONSTRUIT		E																			
A EDITION ORIGINALE		D																			
Dessiné: PMO																					
Vérifié: BCL																					
Echelle:																					
17-08-07																					

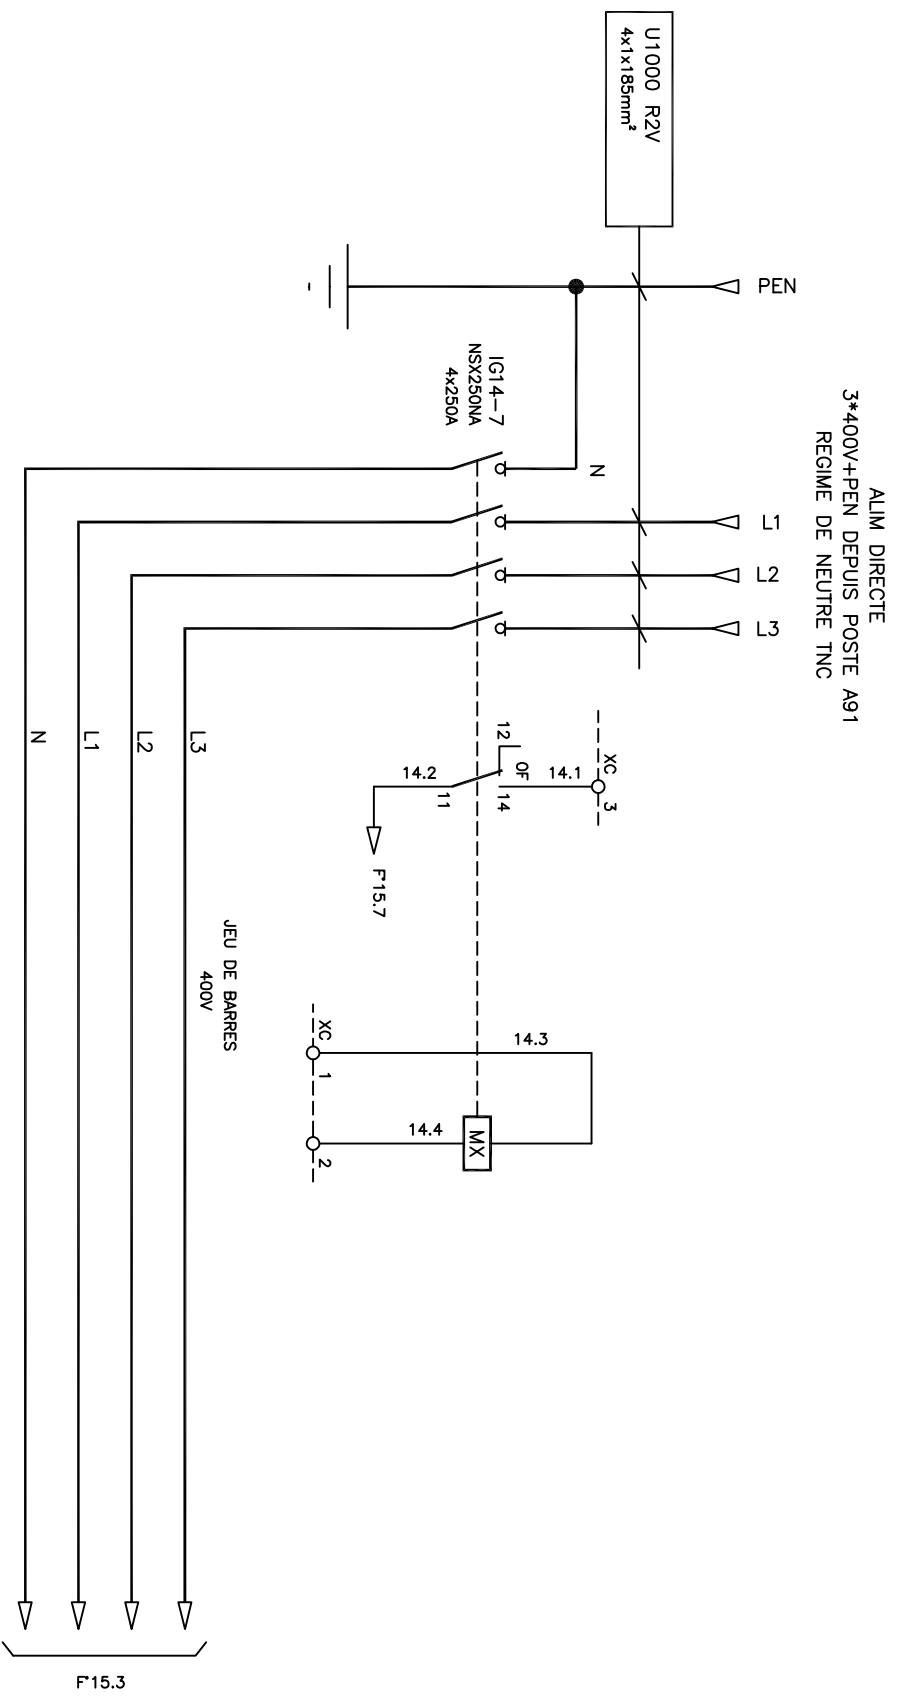



										IFP Energies Nouvelles Site de Lyon TD PARKING SUD (RECHARGE V.E.) INTERRUPTEUR ARRIVEE GENERALE														
C										F					I									
B					TEL QUE CONSTRUIT					E					H									
A					EDITION ORIGINALE					D					G									
Dessiné: PMO										17-08-07										PAGE				
Vérifié: BCL																				14				
Echelle:																								

1
2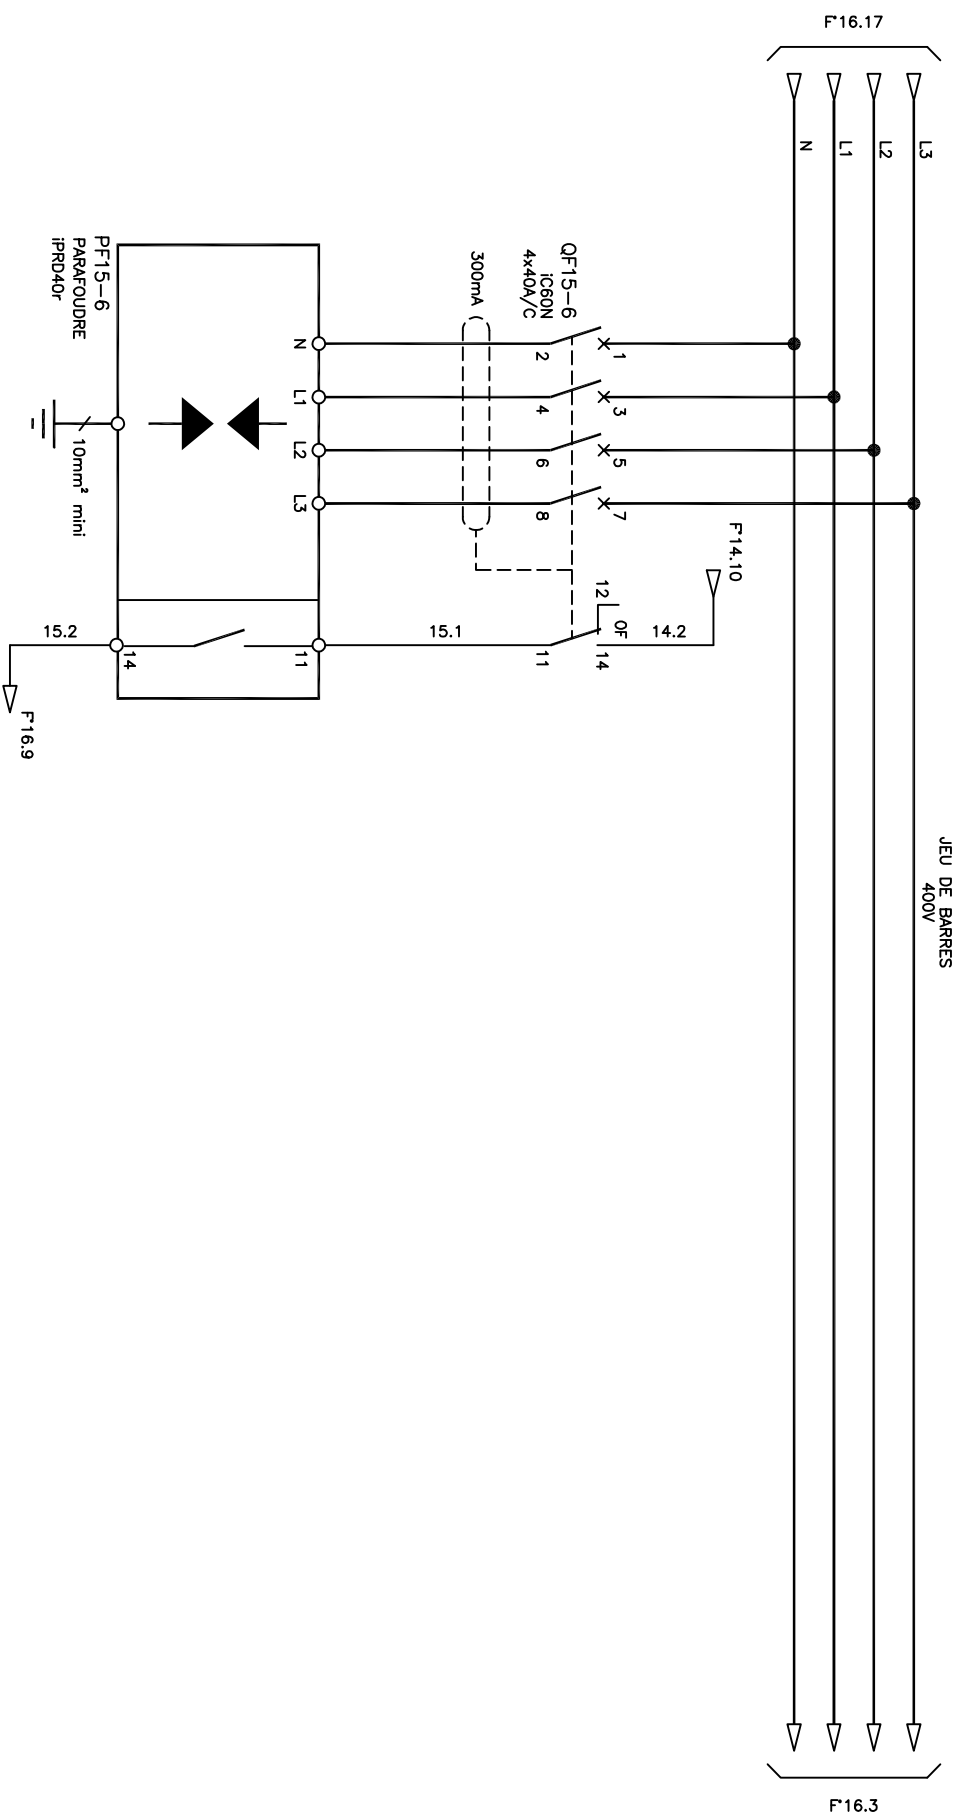
IFP Energies Nouvelles Site de Lyon			
TD PARKING SUD			
(RECHARGE V.E.)			
PROTECTION PARAFOUDRE			
C		F	I
B	TEL QUE CONSTRUIT	E	H
A	EDITION ORIGINALE	D	G
Dessiné: PMO		17-08-07	
Vérifié: BCL			
Echelle:			
		PAGE 15	

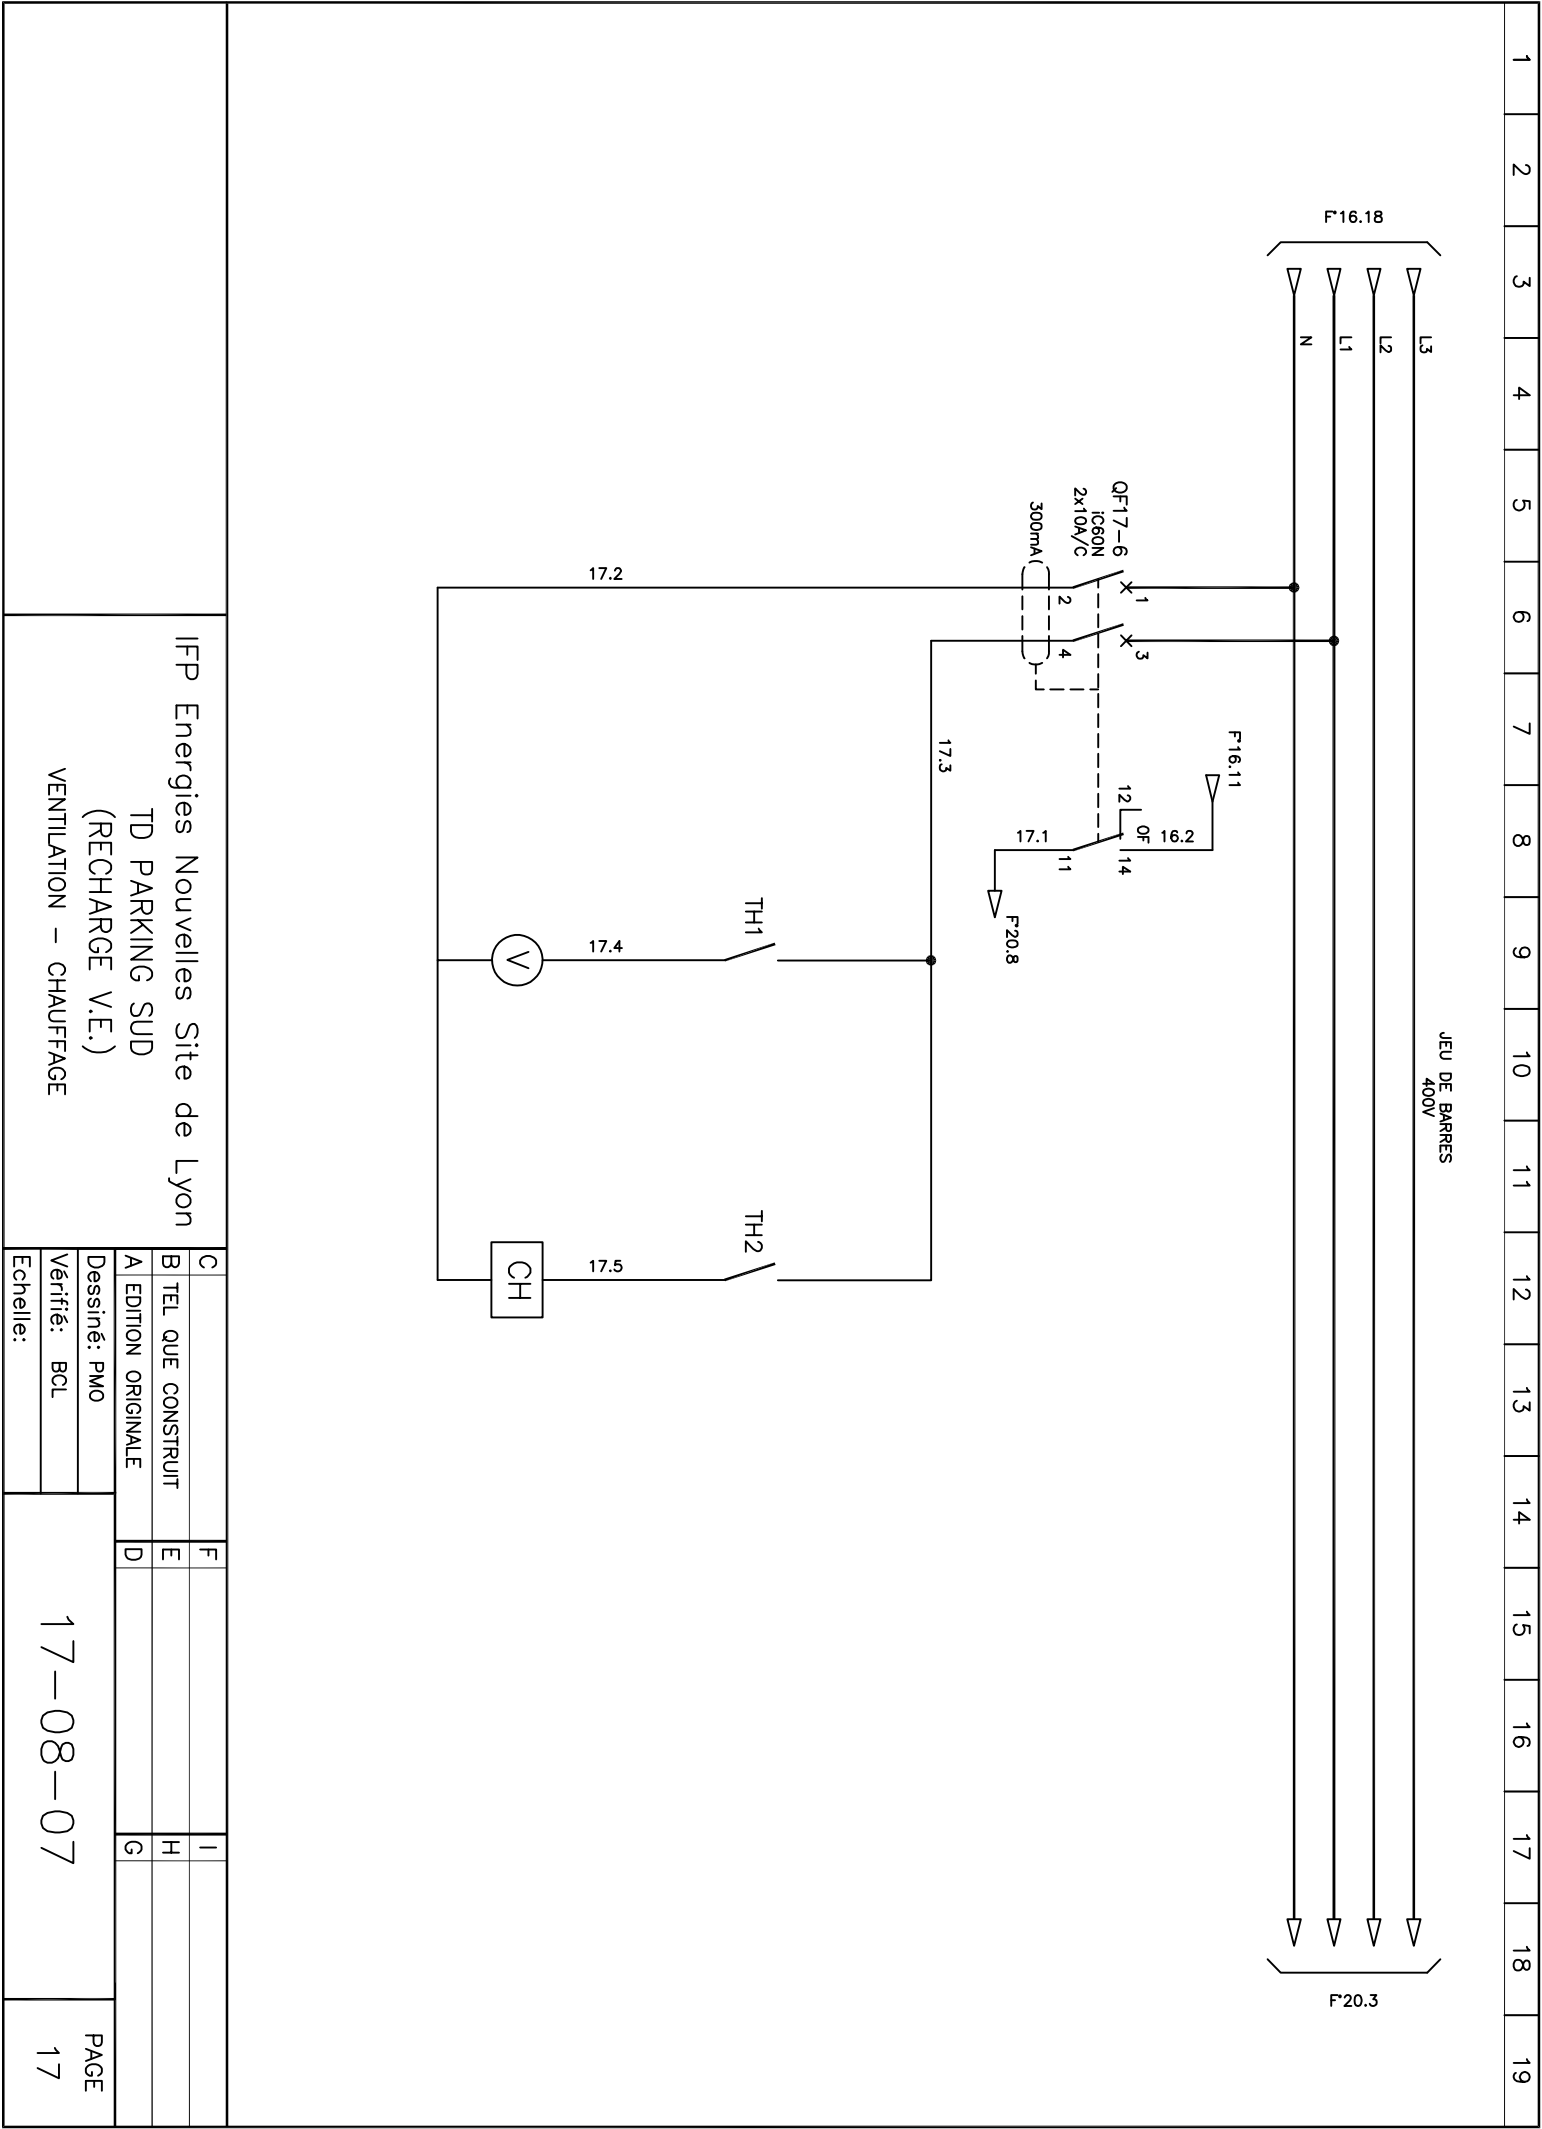

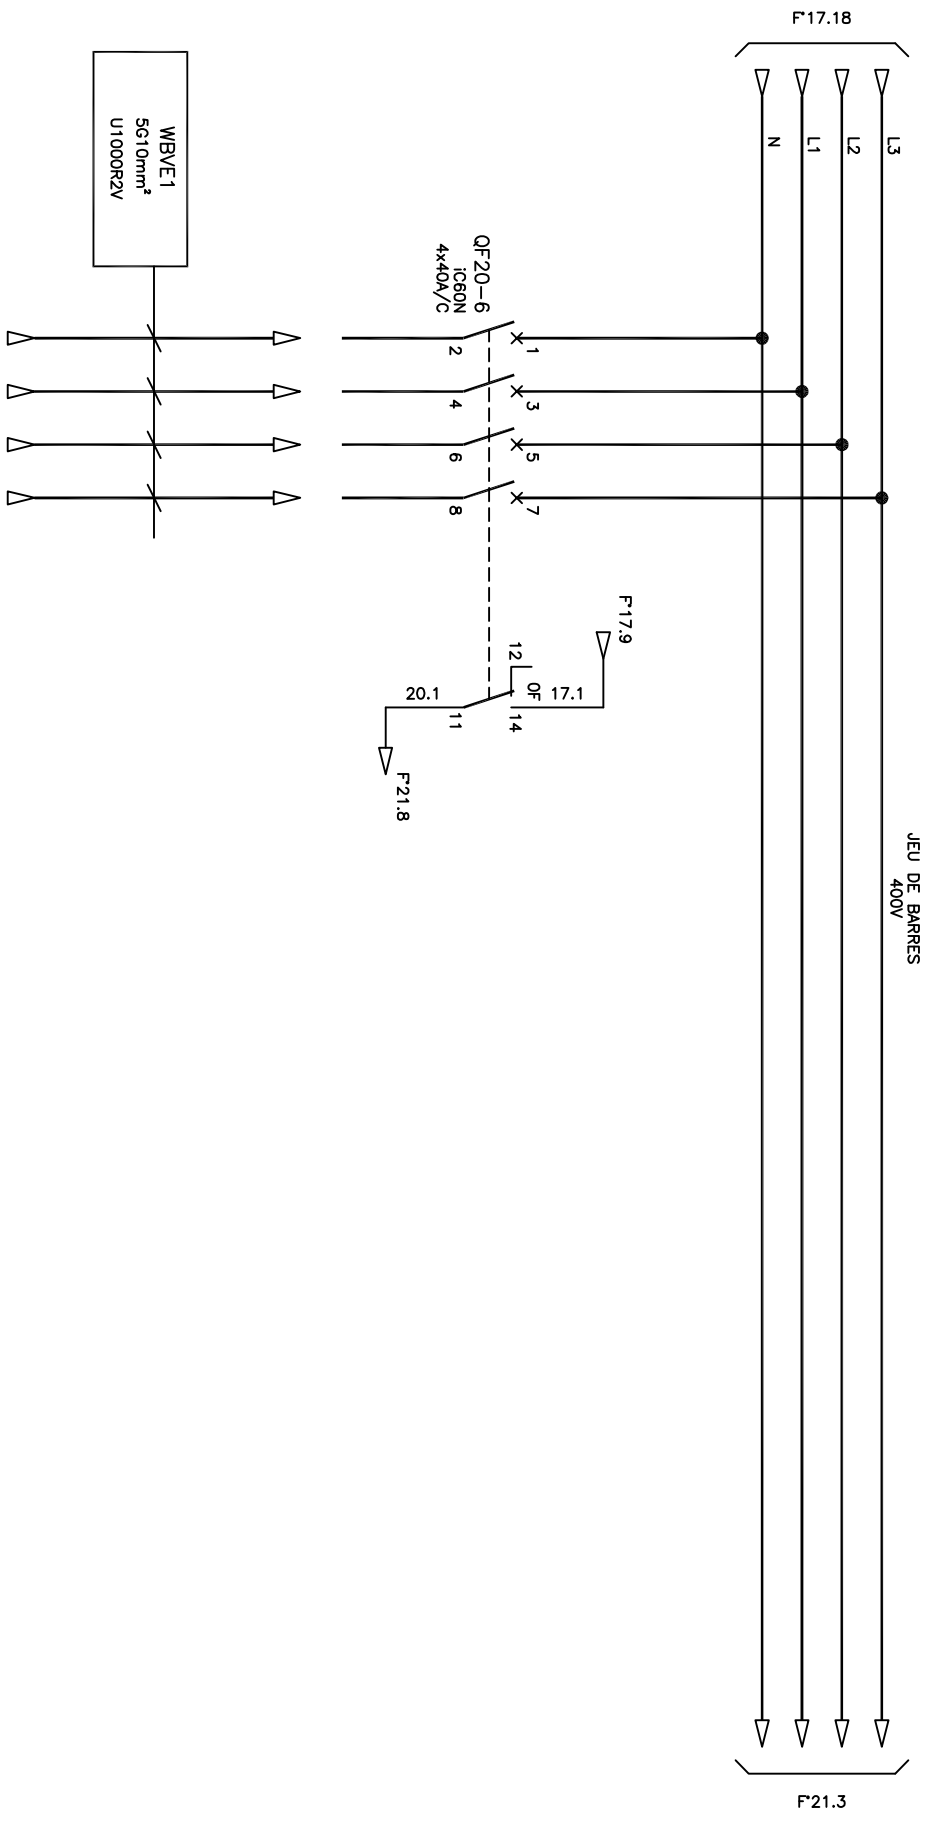


1	2	3	4	5	6	7	8	9	10	11	12	13	14	15	16	17	18	19
---	---	---	---	---	---	---	---	---	----	----	----	----	----	----	----	----	----	----

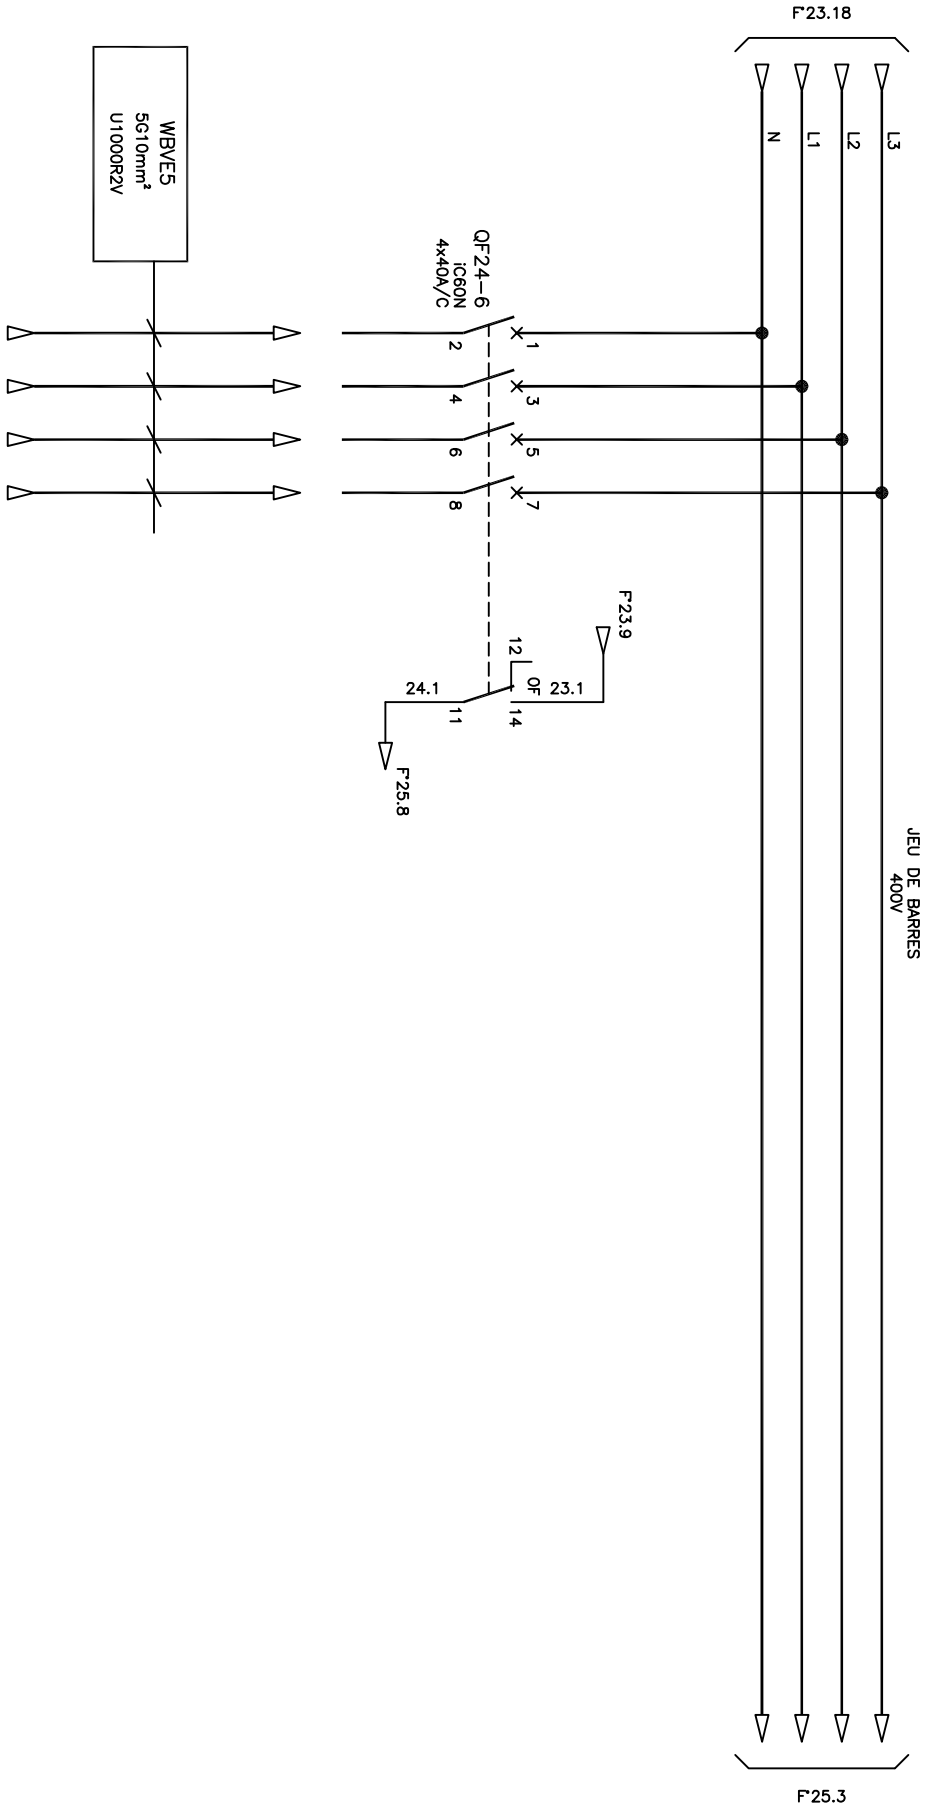

				IFP Energies Nouvelles Site de Lyon TD PARKING SUD (RECHARGE V.E.) PROTECTION BVE 5							
C				F				I			
B	TEL. QUE CONSTRUIT			E				H			
A	EDITION ORIGINALE			D				G			
Dessiné: PMO				17-08-07				PAGE 24			
Vérifié: BCL											
Echelle:											


1	2	3	4	5	6	7	8	9	10	11	12	13	14	15	16	17	18	19
---	---	---	---	---	---	---	---	---	----	----	----	----	----	----	----	----	----	----

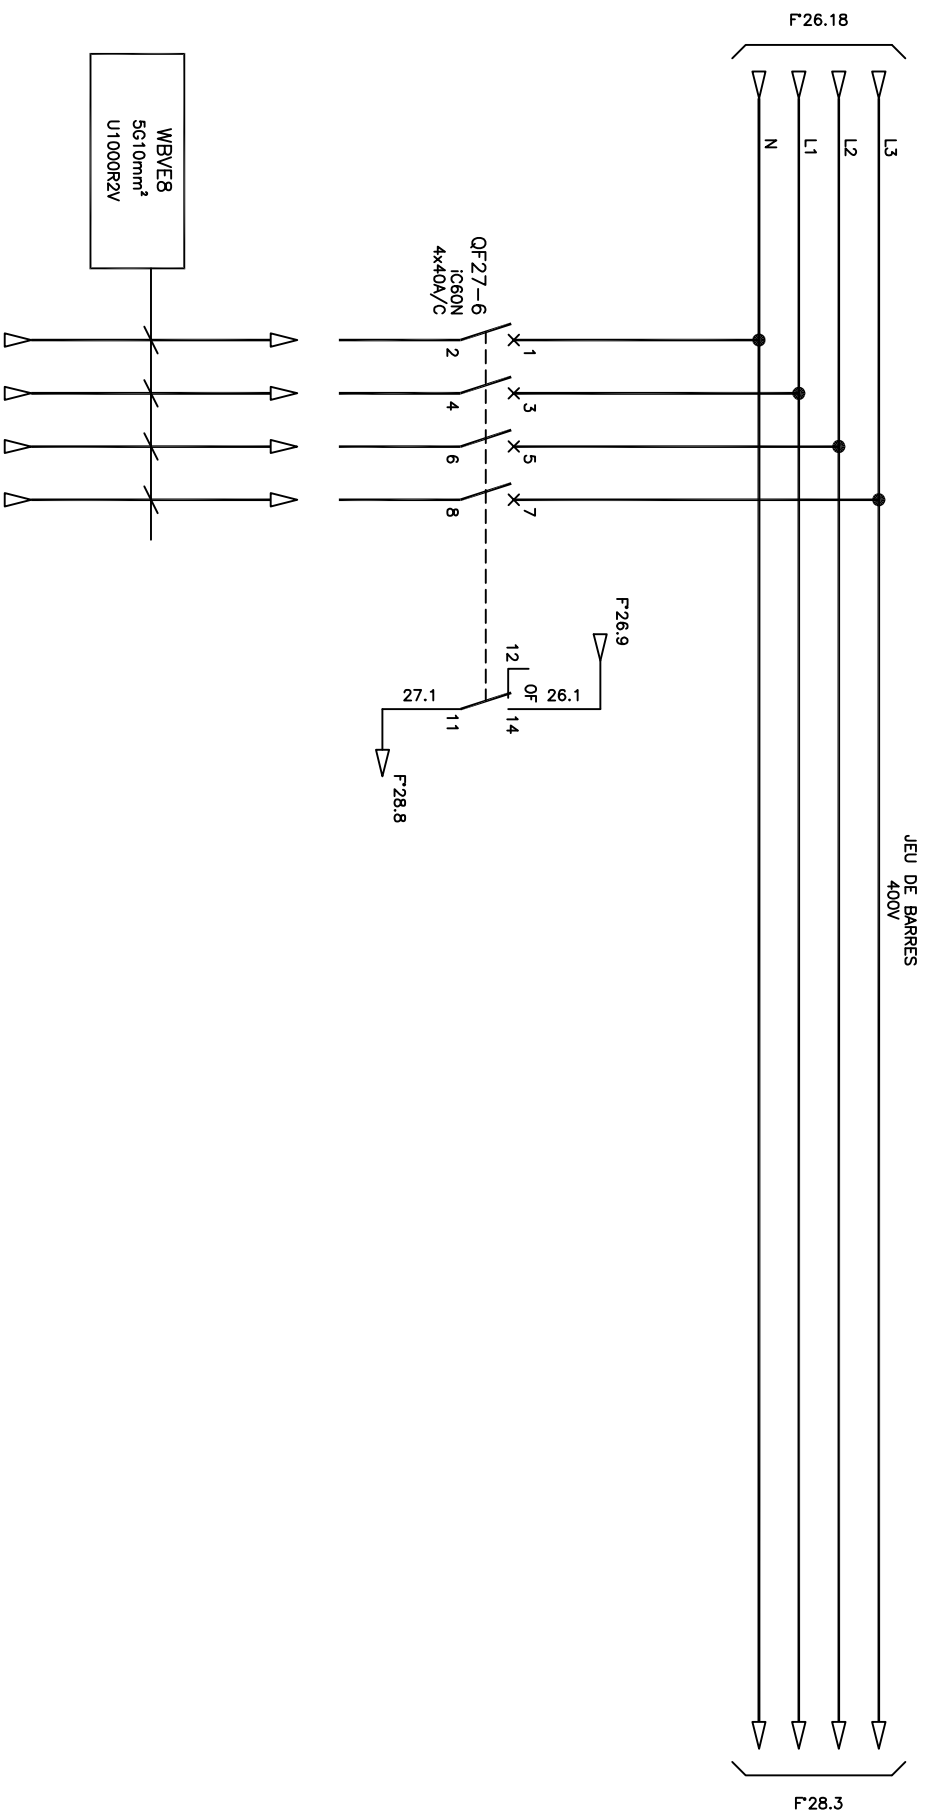

BVE 8




		IFP Energies Nouvelles Site de Lyon	
		TD PARKING SUD (RECHARGE V.E.) PROTECTION BVE 8	
C		F	I
B	TEL QUE CONSTRUIT	E	H
A	EDITION ORIGINALE	D	G
Dessiné: PMO		17-08-07	
Vérifié: BCL			
Echelle:			
		PAGE 27	

1	2	3	4	5	6	7	8	9	10	11	12	13	14	15	16	17	18	19
---	---	---	---	---	---	---	---	---	----	----	----	----	----	----	----	----	----	----

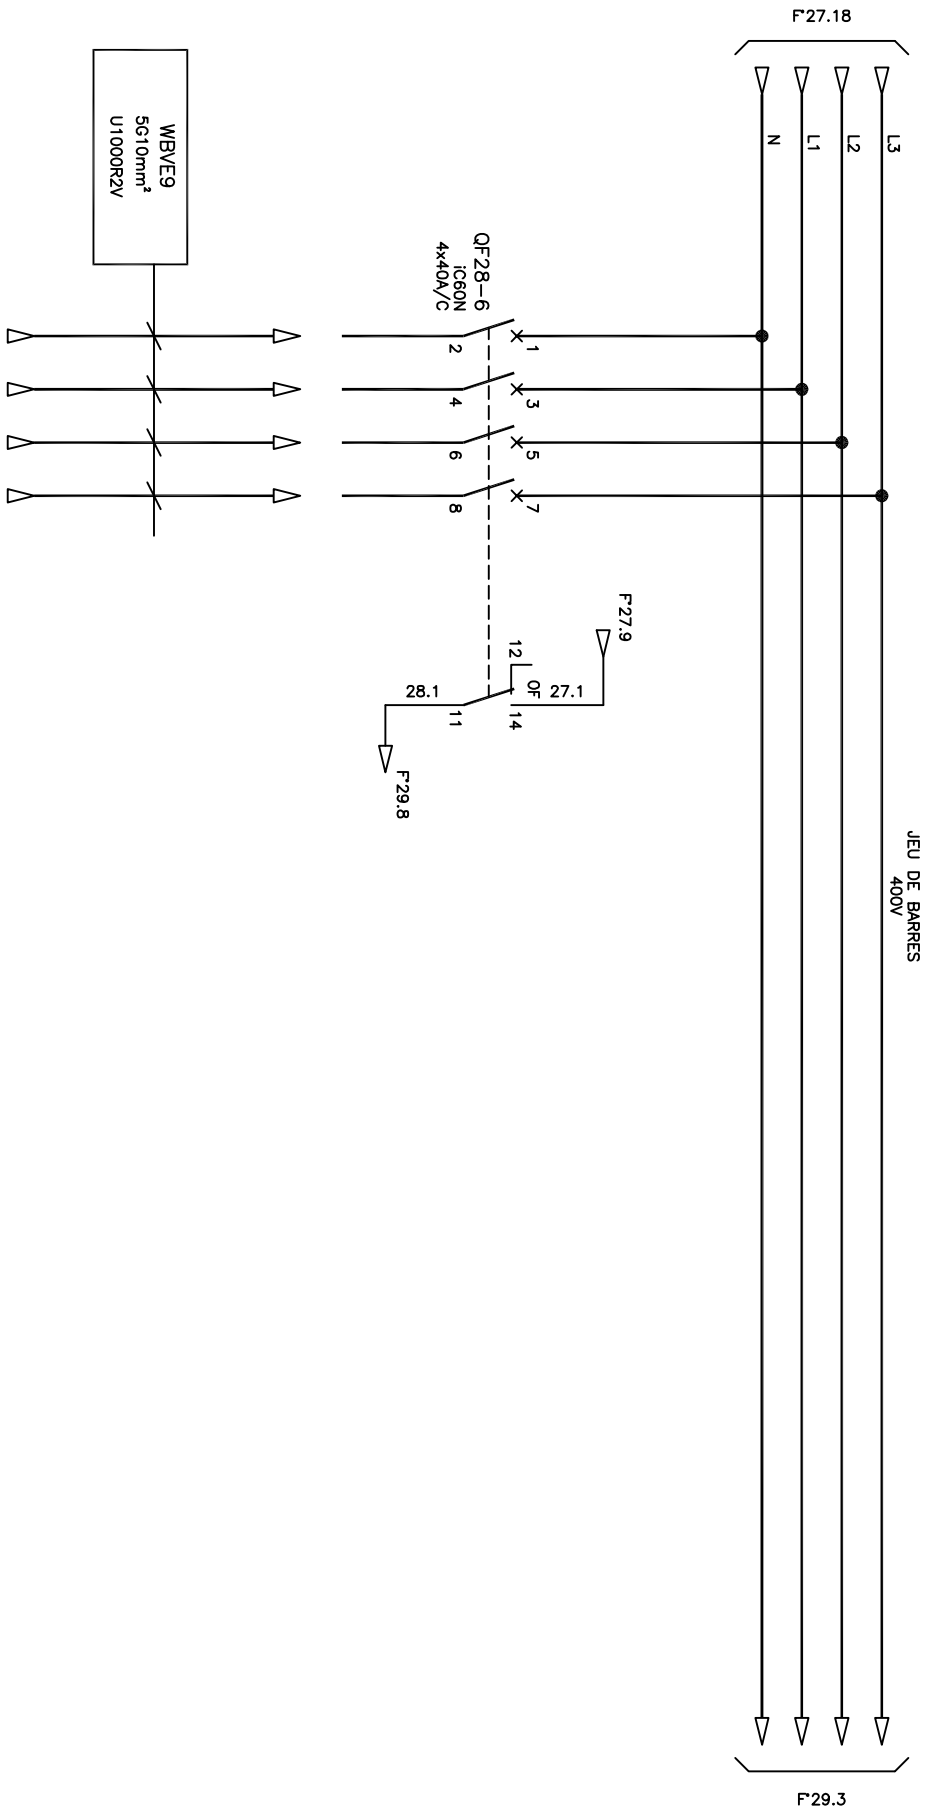

										IFP Energies Nouvelles Site de Lyon TD PARKING SUD (RECHARGE V.E.) PROTECTION BVE 9																			
C										F					I														
B					TEL QUE CONSTRUIT					E					H														
A					EDITION ORIGINALE					D					G														
Dessiné:					PMO					17-08-07															PAGE				
Vérifié:					BCL																				28				
Echelle:																													


1	2	3	4	5	6	7	8	9	10	11	12	13	14	15	16	17	18	19
---	---	---	---	---	---	---	---	---	----	----	----	----	----	----	----	----	----	----

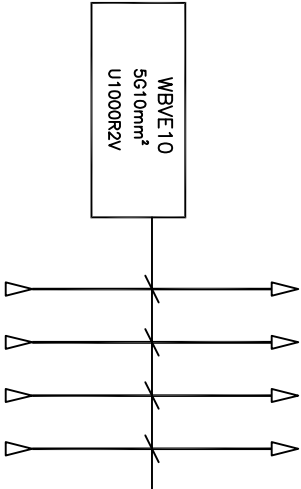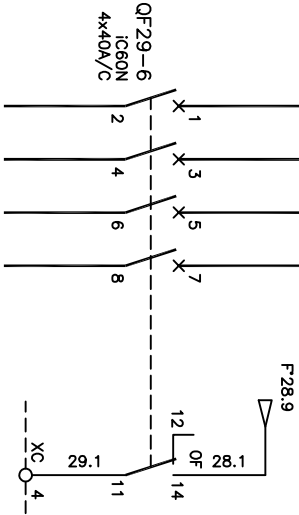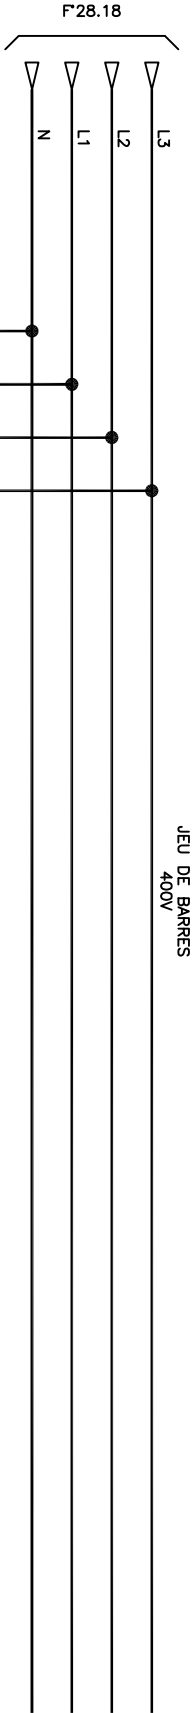

BVE 10

			IFP Energies Nouvelles Site de Lyon		
			TD PARKING SUD (RECHARGE V.E.) PROTECTION BVE 10		
C			F		I
B	TEL. QUE CONSTRUIT		E		H
A	EDITION ORIGINALE		D		G
Dessiné: PMO		17-08-07			PAGE 29
Vérifié: BCL					
Echelle:					

1	2	3	4	5	6	7	8	9	10	11	12	13	14	15	16	17	18	19
---	---	---	---	---	---	---	---	---	----	----	----	----	----	----	----	----	----	----

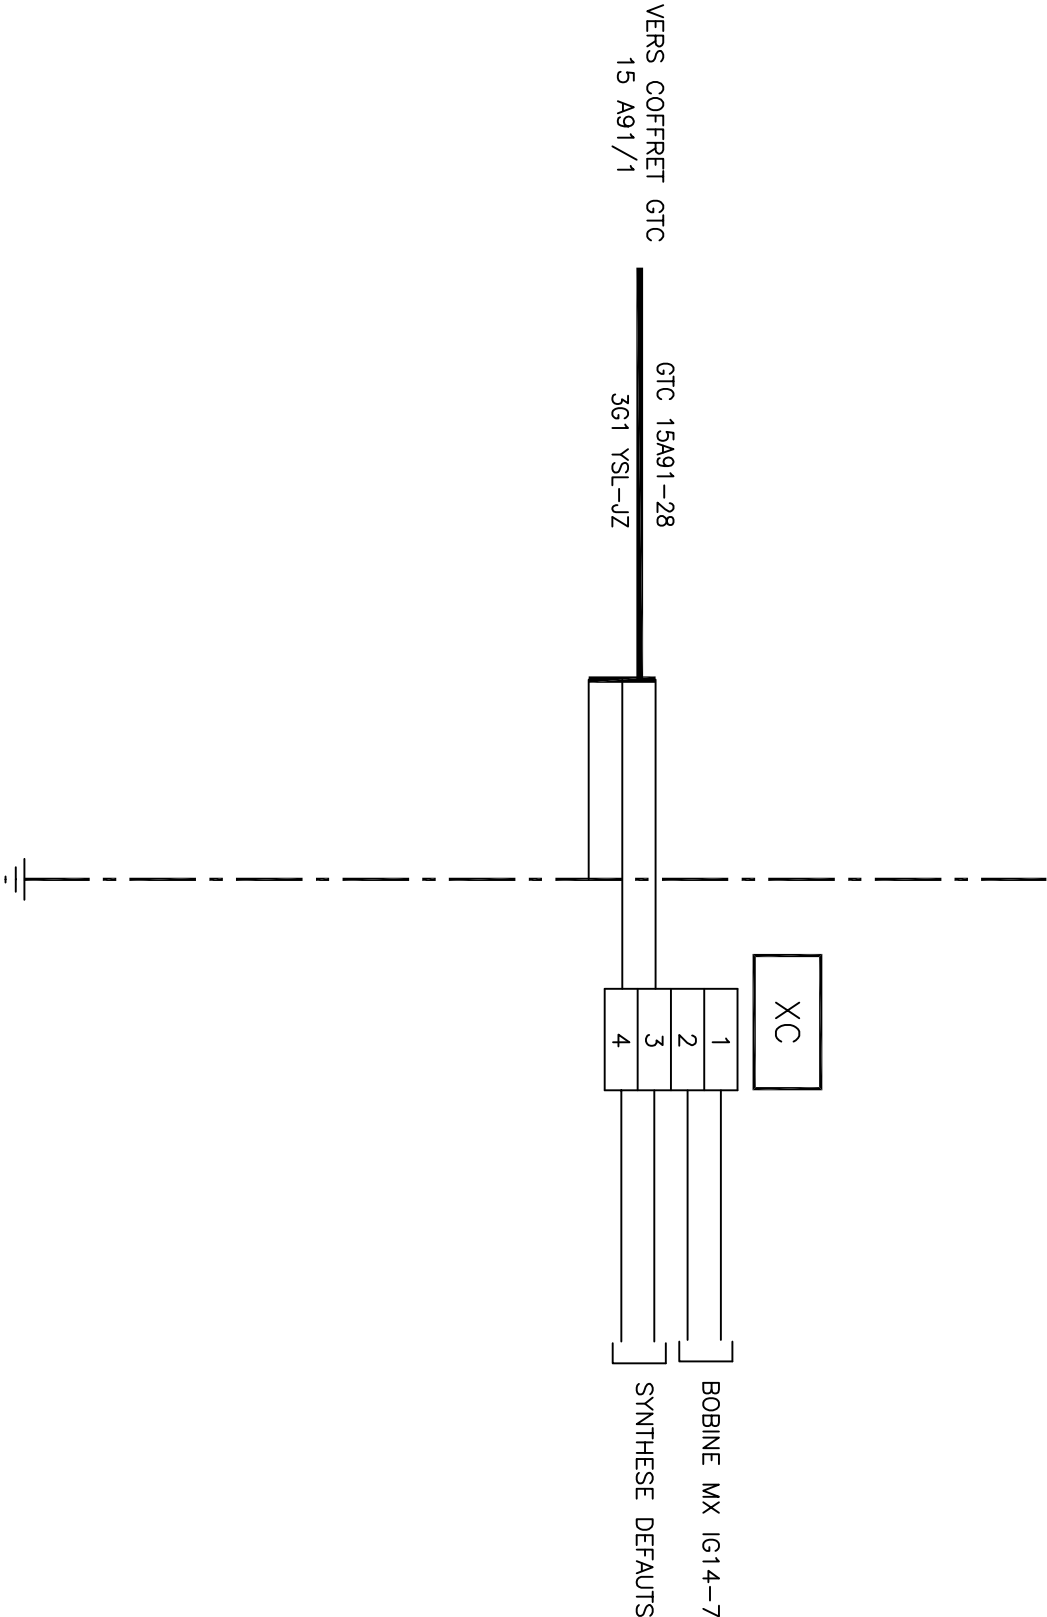

IFP Energies Nouvelles Site de Lyon TD PARKING SUD (RECHARGE V.E.) BORNIER XC									
C		F		I					
B	TEL QUE CONSTRUIT	E		H					
A	EDITION ORIGINALE	D		G					
Dessiné: PMO		17-08-07						PAGE	
Vérifié: BCL								33	
Echelle:									

