

Commune de TOMBLAINE

COUPE 1-1'

A.L.I.D.A.D.E.S.

Geometrie-Expert

29, rue de Sarre 57070 - METZ

Tel: 03.87.68.63.14 - E-MAIL: contact@alidades.org

CEREMA

12/03/2024

Technicien : Q.P./H.M.

Dessinateur : F.L.

Parc. : 50

Rue de la Grande Haie

PLANIMETRIE : Système local indépendant

ALTIMETRIE : Système NGF - IGN 69

ECHELLE : 1/100



Plan n° 23-761

Architectural cross-section drawing of a building. The drawing shows various rooms including LABORATOIRE, BUREAU, COULOIR, SALLE DE REPOS, AMPHITHEATRE, CIRCULATION, STOCKAGE, and several DEGAGEMENT (staircases) and RANGEMENT (storage) areas. Elevation markers are provided for the roofline and floor levels. A vertical red line indicates the 'Axe de jonction des coupes' (axis of junction of sections).

Niveau de référence : 207.00m

Plan de repérage :

Commune de TOMBLAINE	Section : AC	Parc. : 50	
	Rue de la Grande Haie		
COUPE 2-2'	CEREMA		
 A.L.I.D.A.D.E.S. Géomètre-Expert 29, rue de Sarre 57070 - METZ Tél: 03.87.68.63.14 - E-MAIL : contact@alidades.org  GÉOMÈTRE-EXPERT CHAMBRE VAL D'ALSACE SARRE	12/03/2024	PLANIMÉTRIE : Système local indépendant	
	Technicien : Q.P./H.M.	ALTIMÉTRIE : Système NCF – IGN 69	
	Dessinateur : F.L.	ECHELLE : 1/100	Plan n° 23-761

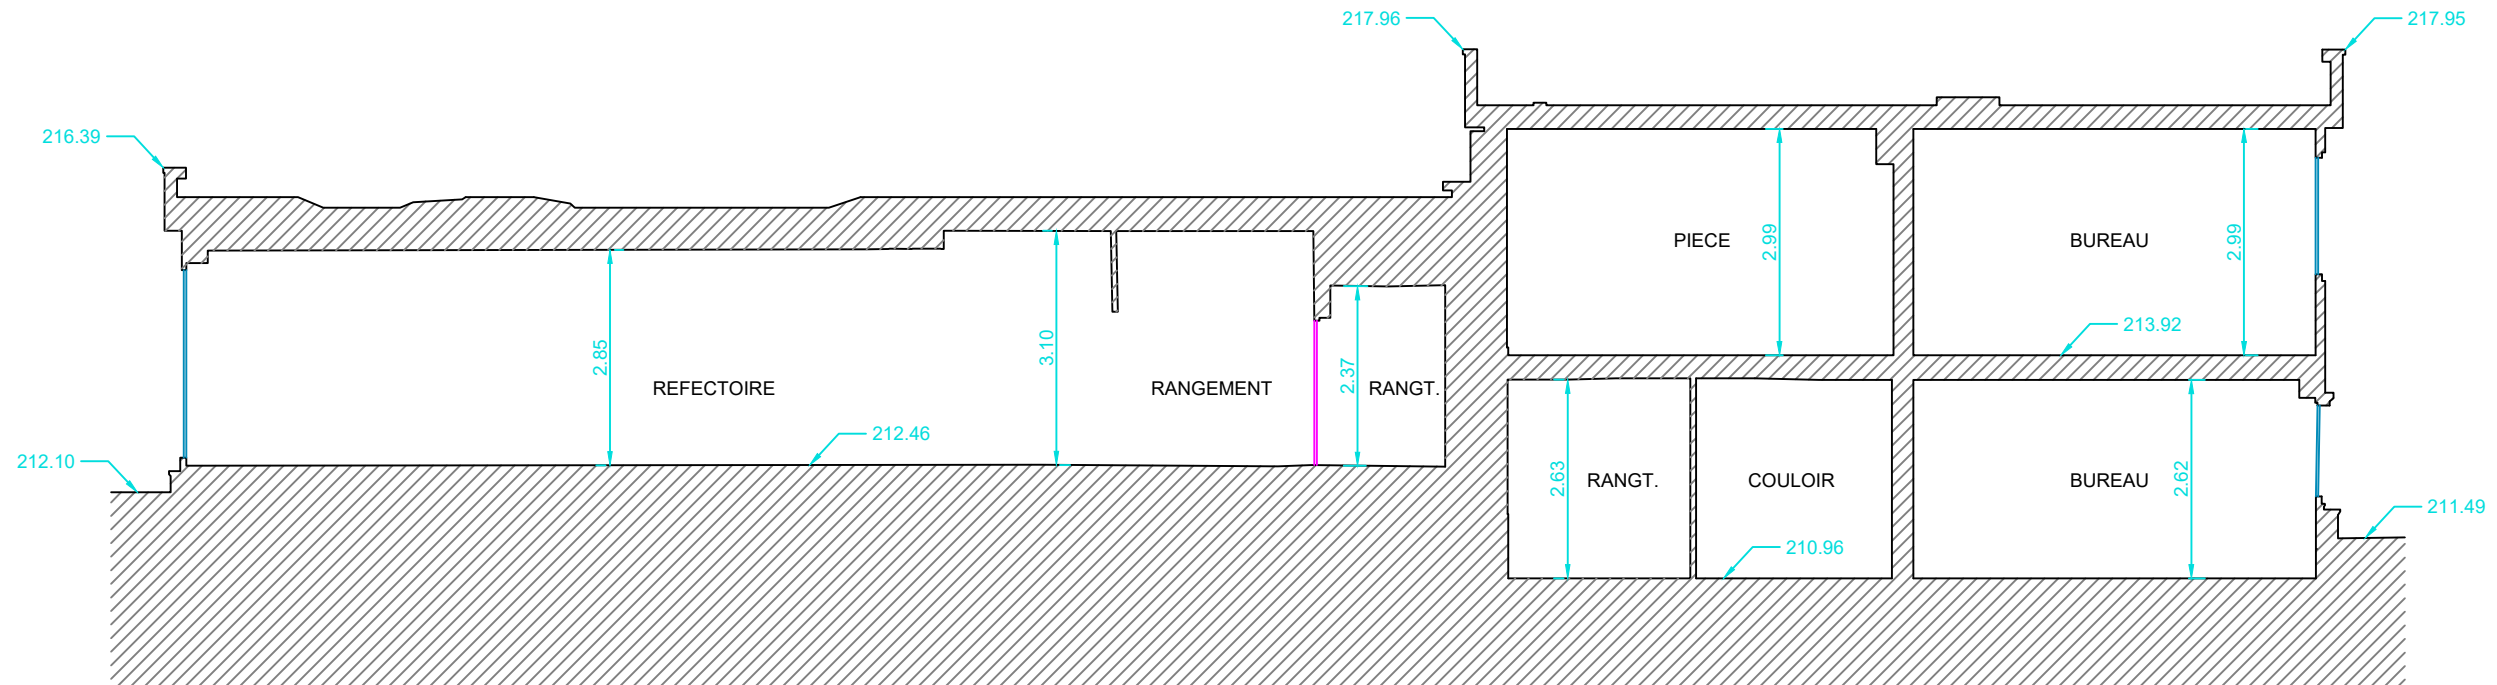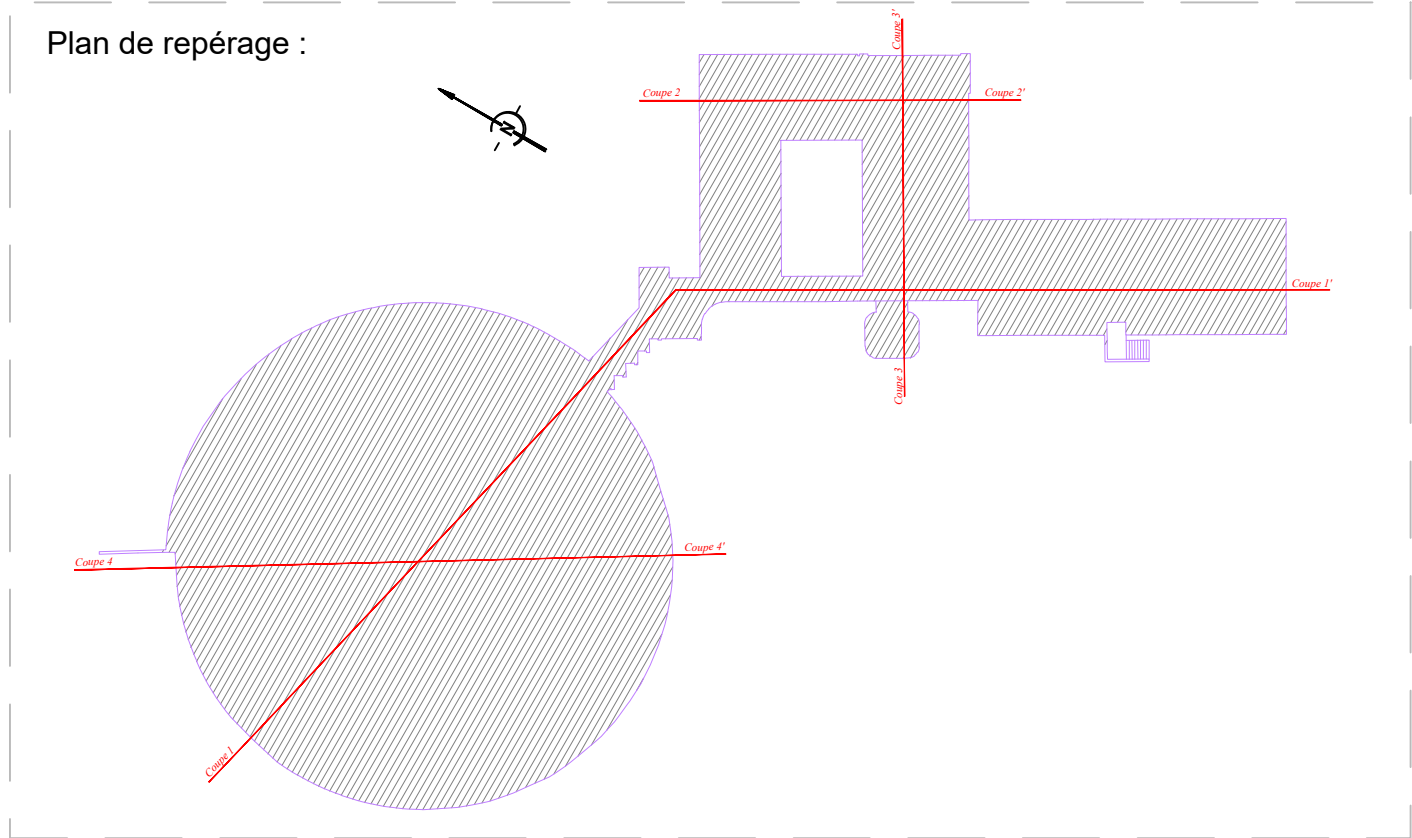

Niveau de référence : 207.00m

