




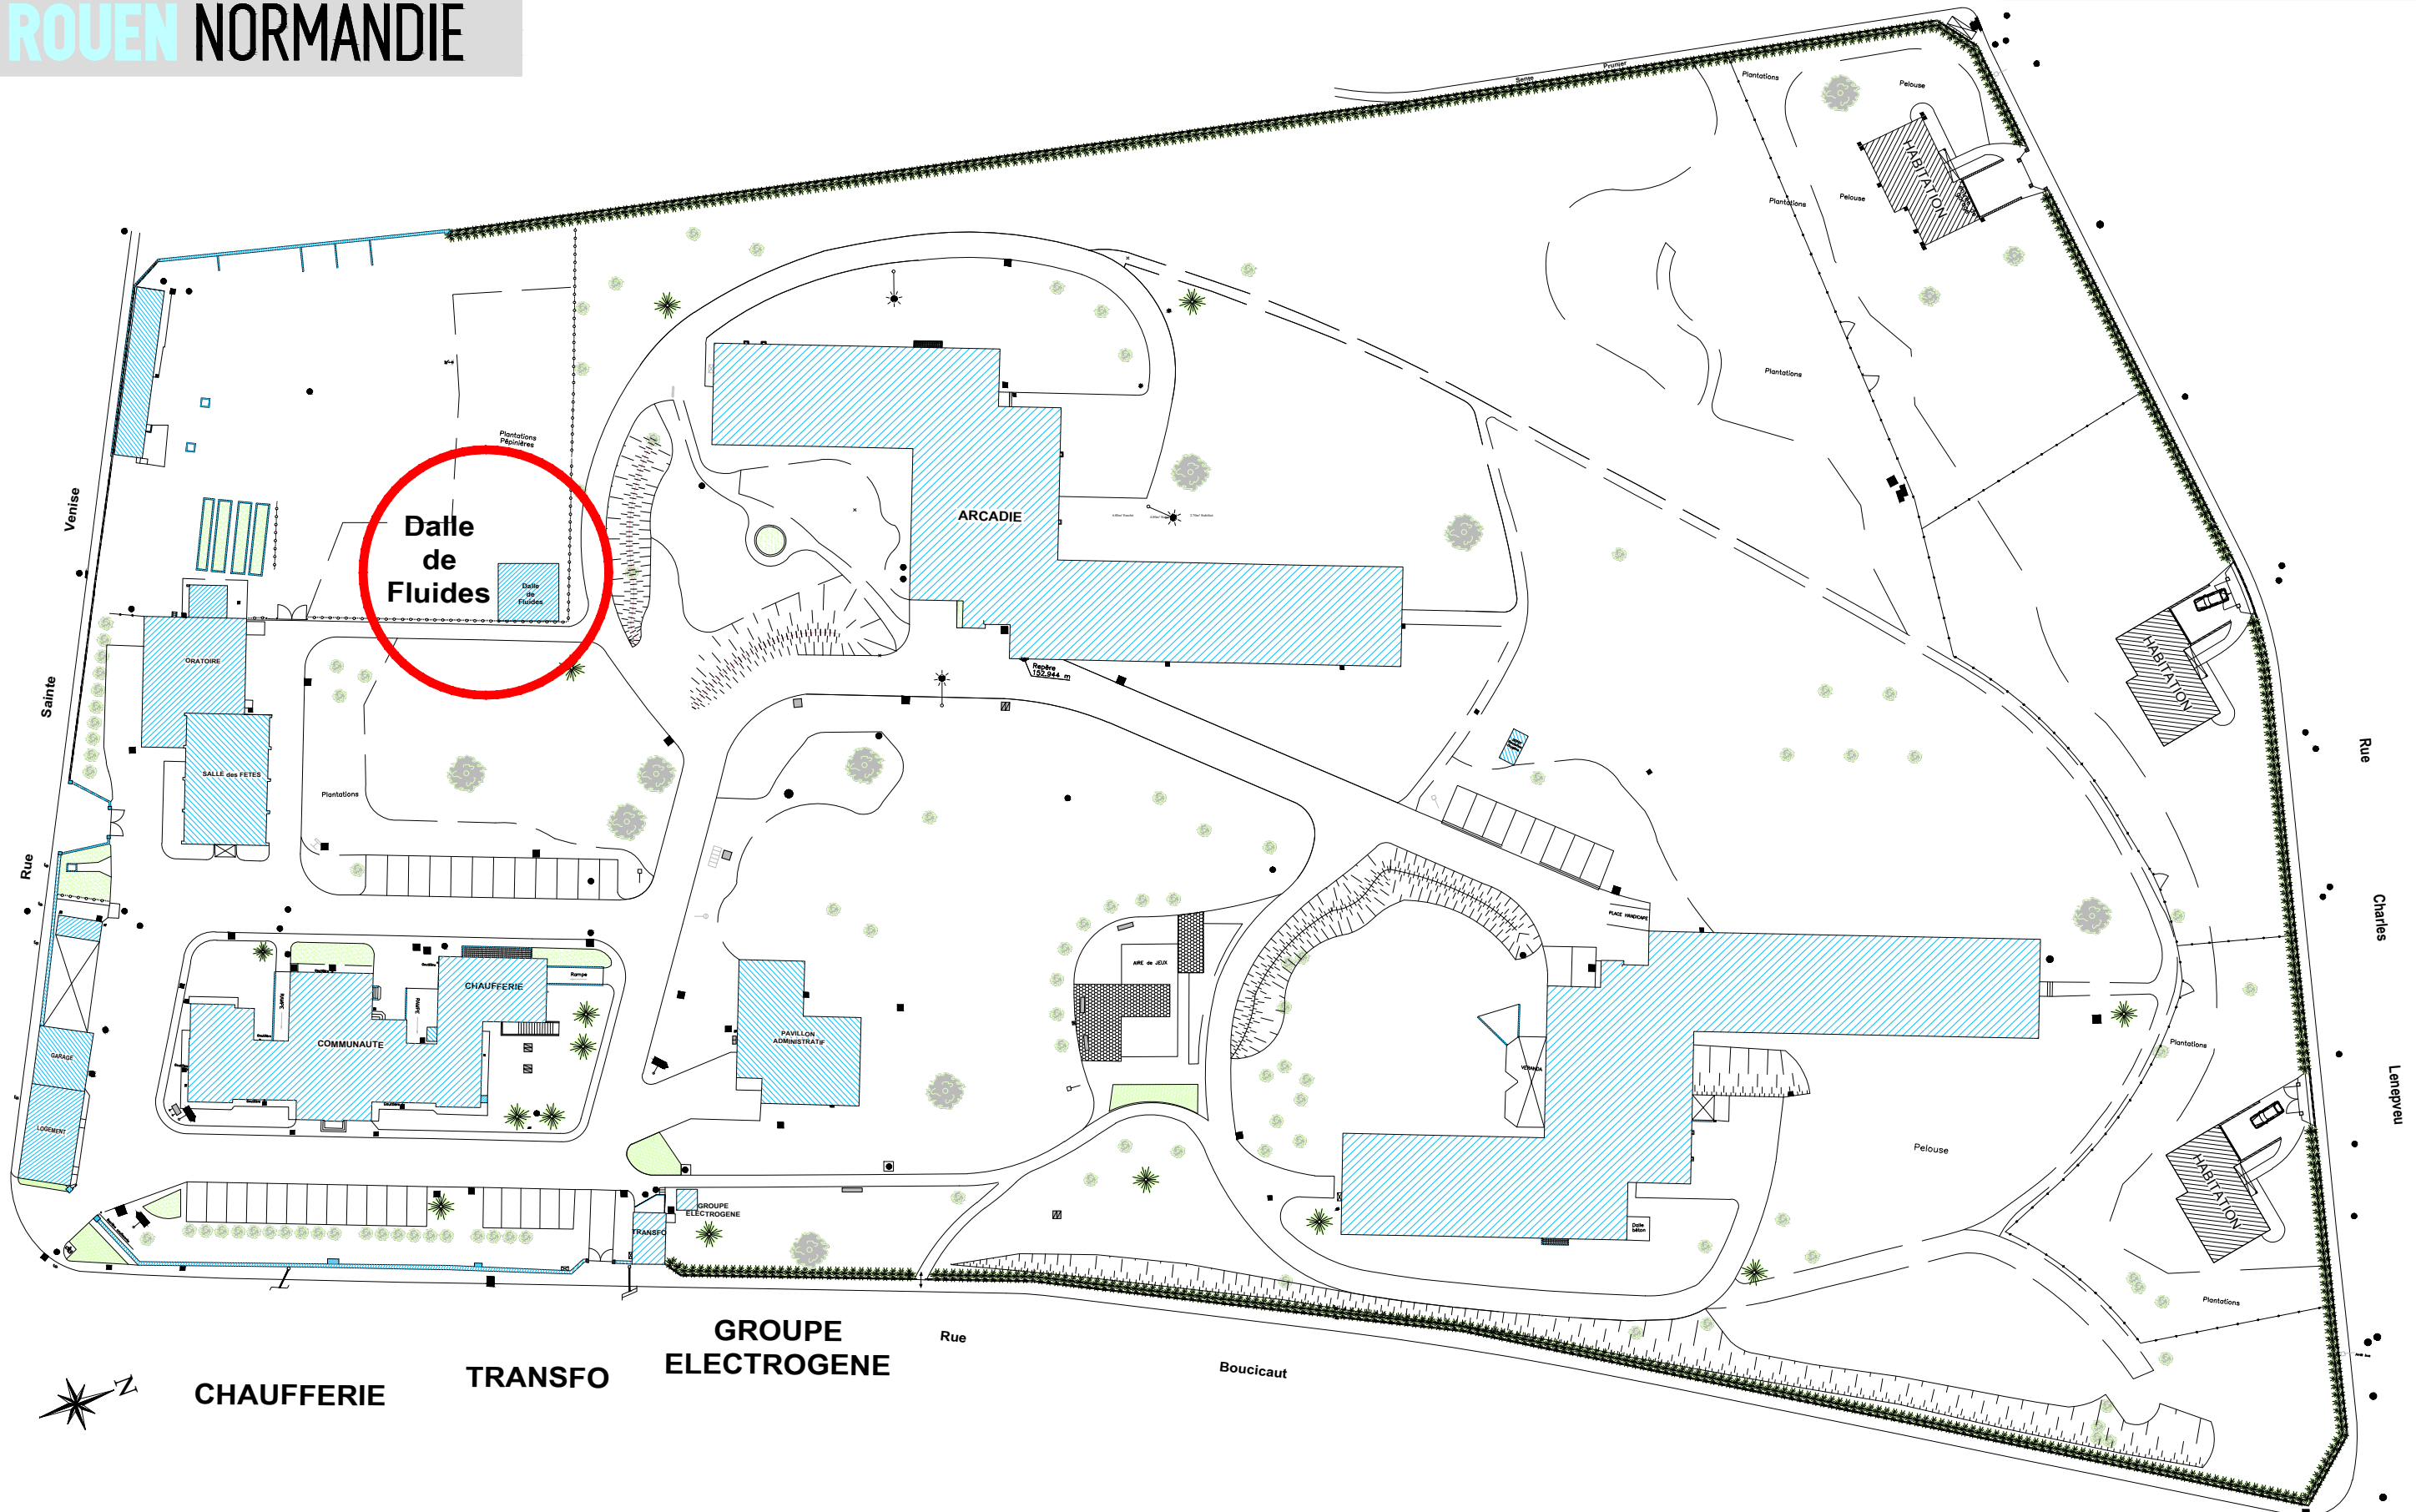

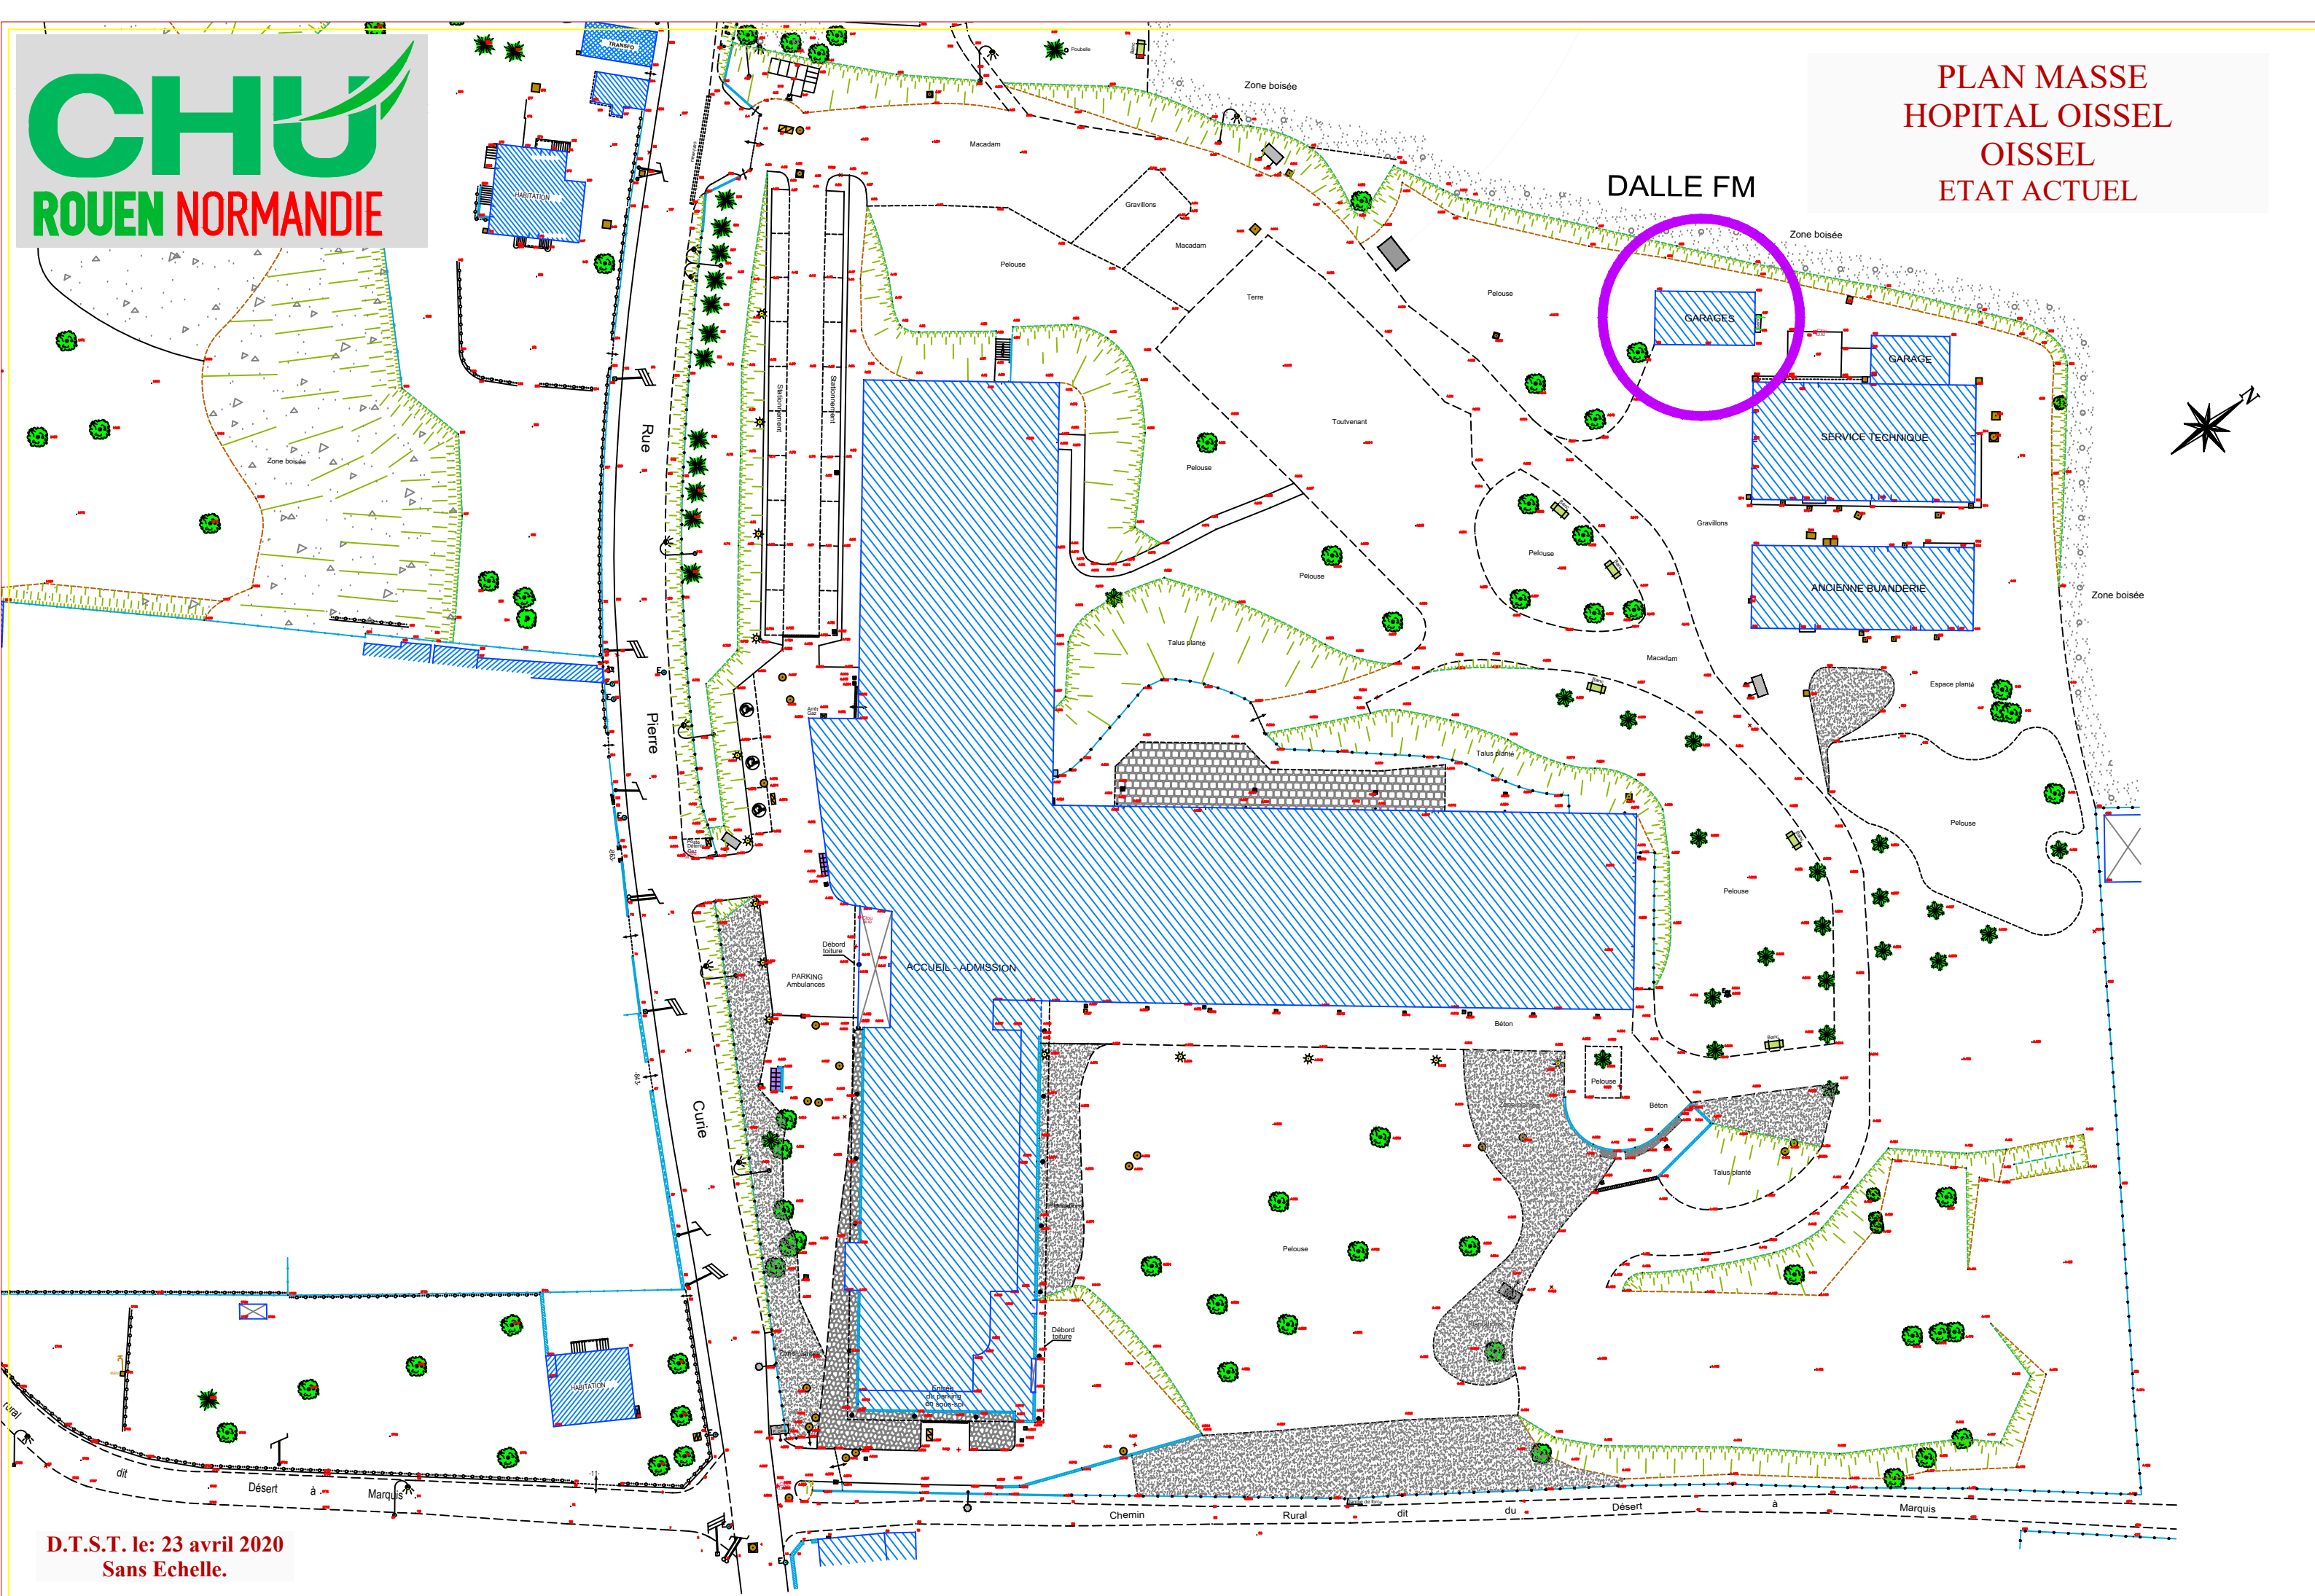

bordure T2, vue 14cm
bordure P1, vue 2cm

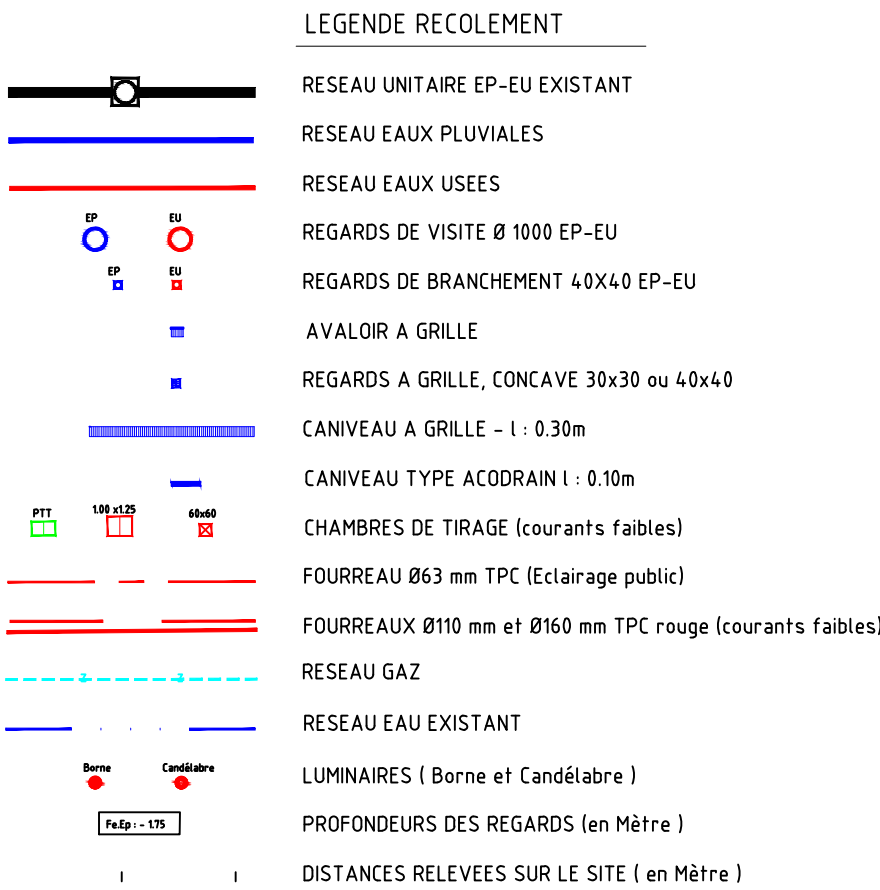

NOTA: LES COTES RELEVÉES SUR LE SITE SONT PRISES PAR RAPPORT A DES BATIMENTS
ET DES OUVRAGES APPARENTS EXISTANTS.
L'INEXACTITUDE DE LEUR IMPLANTATION PAR RAPPORT AU PLAN DE BASE, NE PEUT METTRE
EN CAUSE LA PRECISION DU RECOLEMENT.

10				
9				
8				
7				
6				
5				
4				
3				
2				
1	QRU	JBE	Edition originale	17/11/11
Indice	Dessiné	Vérifié	Désignation de la modification	Date

VIAFRANCE NORMANDIE	Cartouche-type des plans DSE.05.01	Rév.3 6/02/2006
---------------------	---------------------------------------	--------------------

Département de la Seine Maritime

Commune de Petit-Quevilly

Hopital Saint Julien

Centre régional de soins dentaires

Plan de Récolement

Date : 17 Novembre 2011

Indice :1

MAITRE D'OEUVRE
Gilles MANSION-EXMELIN
Architecte d.p.l.g.
8, rue Gonnet
75011 PARIS
Tel. 01.46.59.05.22
Fax. 01.46.59.05.49
e-mail : mansion.exmelin@free.fr

MAITRE D'OUVRAGE
CHU - Hopitaux de Rouen
Hopital Charles Nicolle
1, rue de Germon
76031 - Rouen Cedex

N° Chantier:
JBC1076049


Echelle:
1/100

N° Plan:
EXE-11-8-1

Vu et signé par le client:




4, rue Champs des Bruyères
BP 57
76802 SAINT ETIENNE DU ROUVRAY
TEL: 02.32.91.70.70 FAX: 02.35.66.36.43

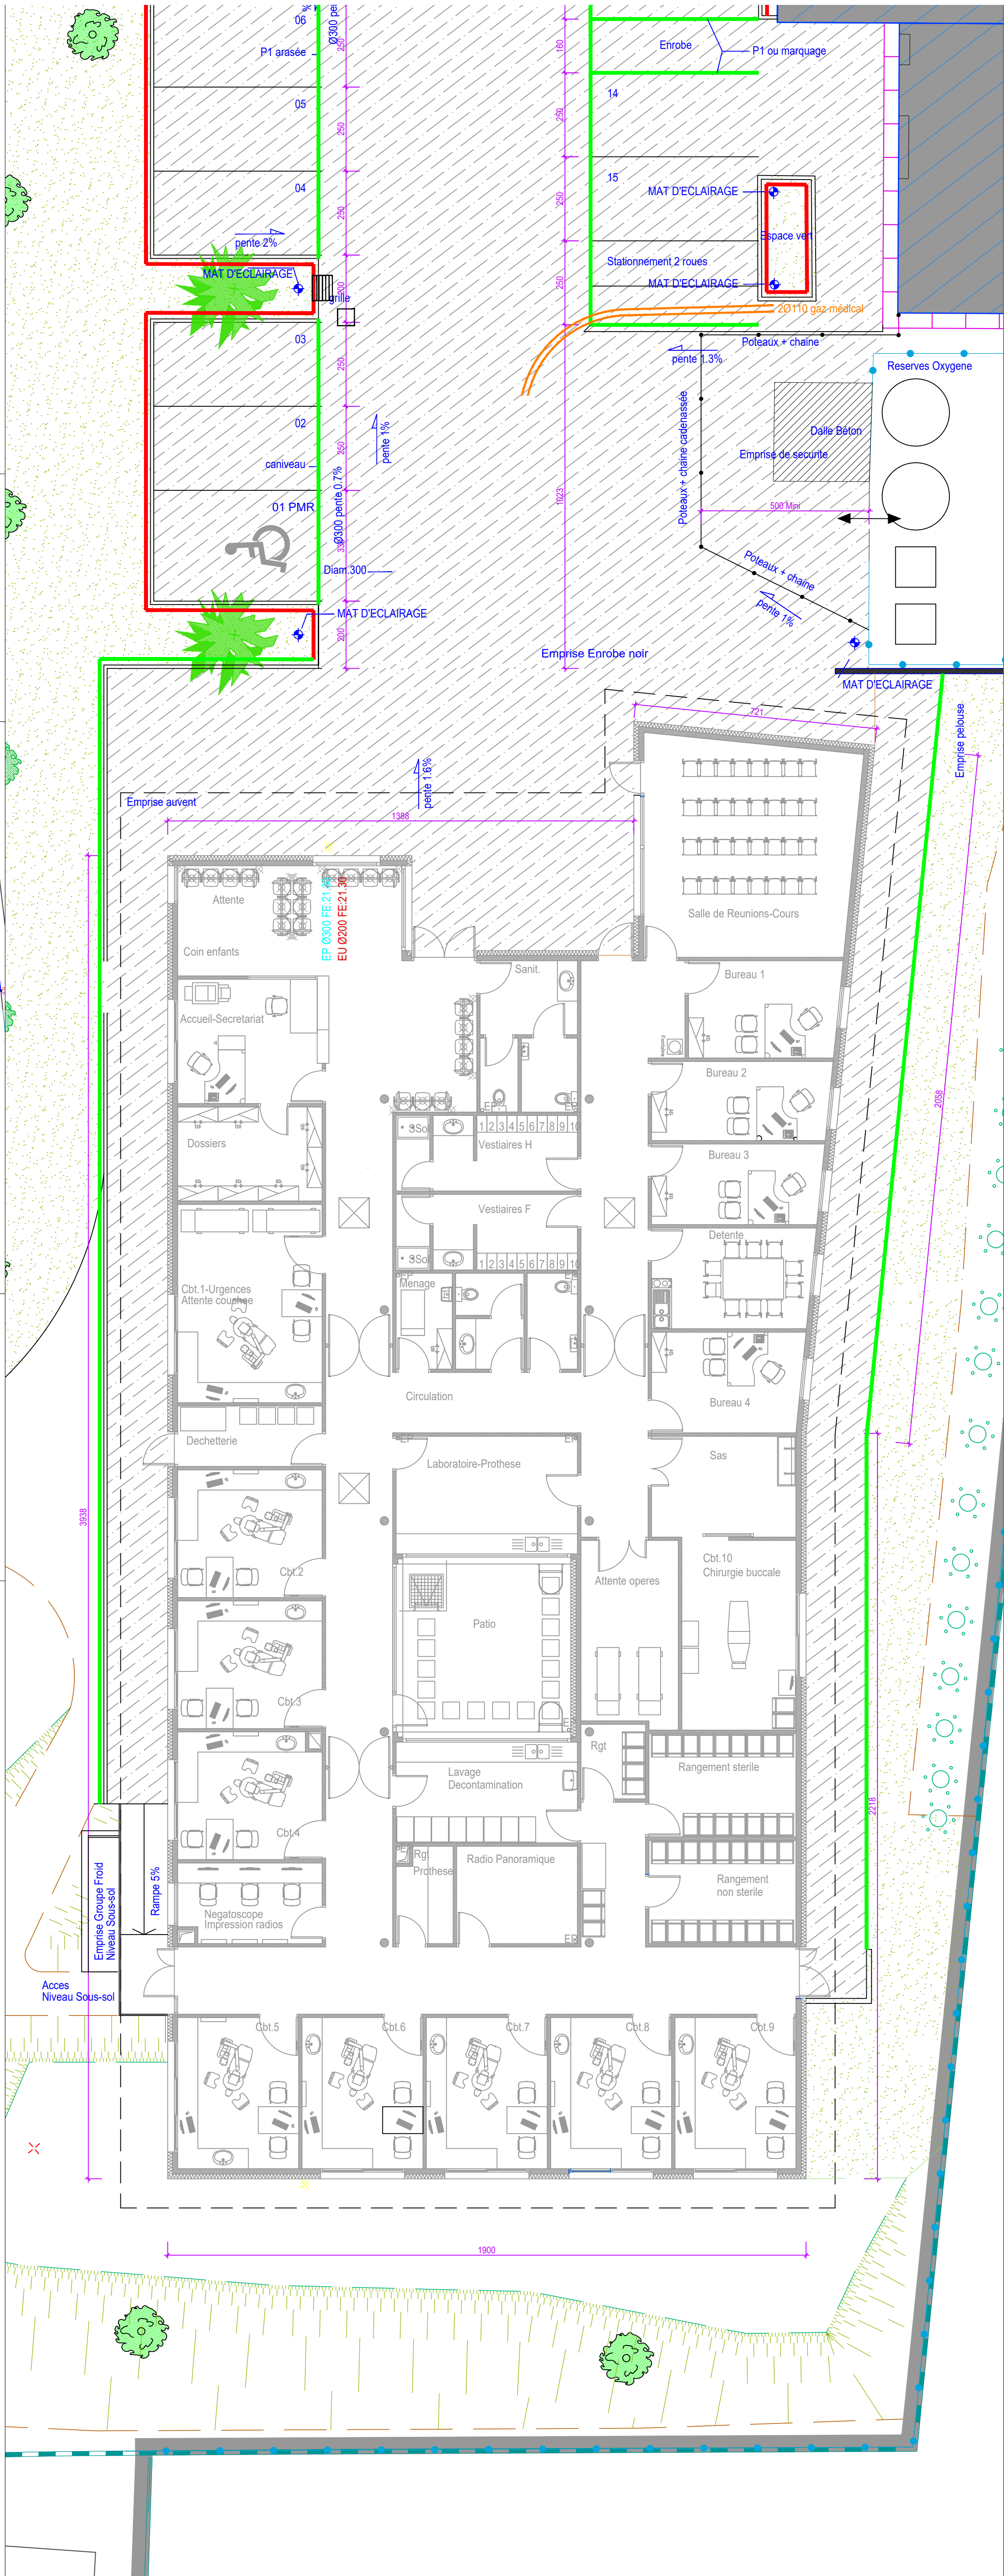




CHU
Hôpitaux de Rouen
D.T.S.T. Le 26/03/2010
Echelle: SANS

Plan de Masse Hôpital BOISGUILLAUME

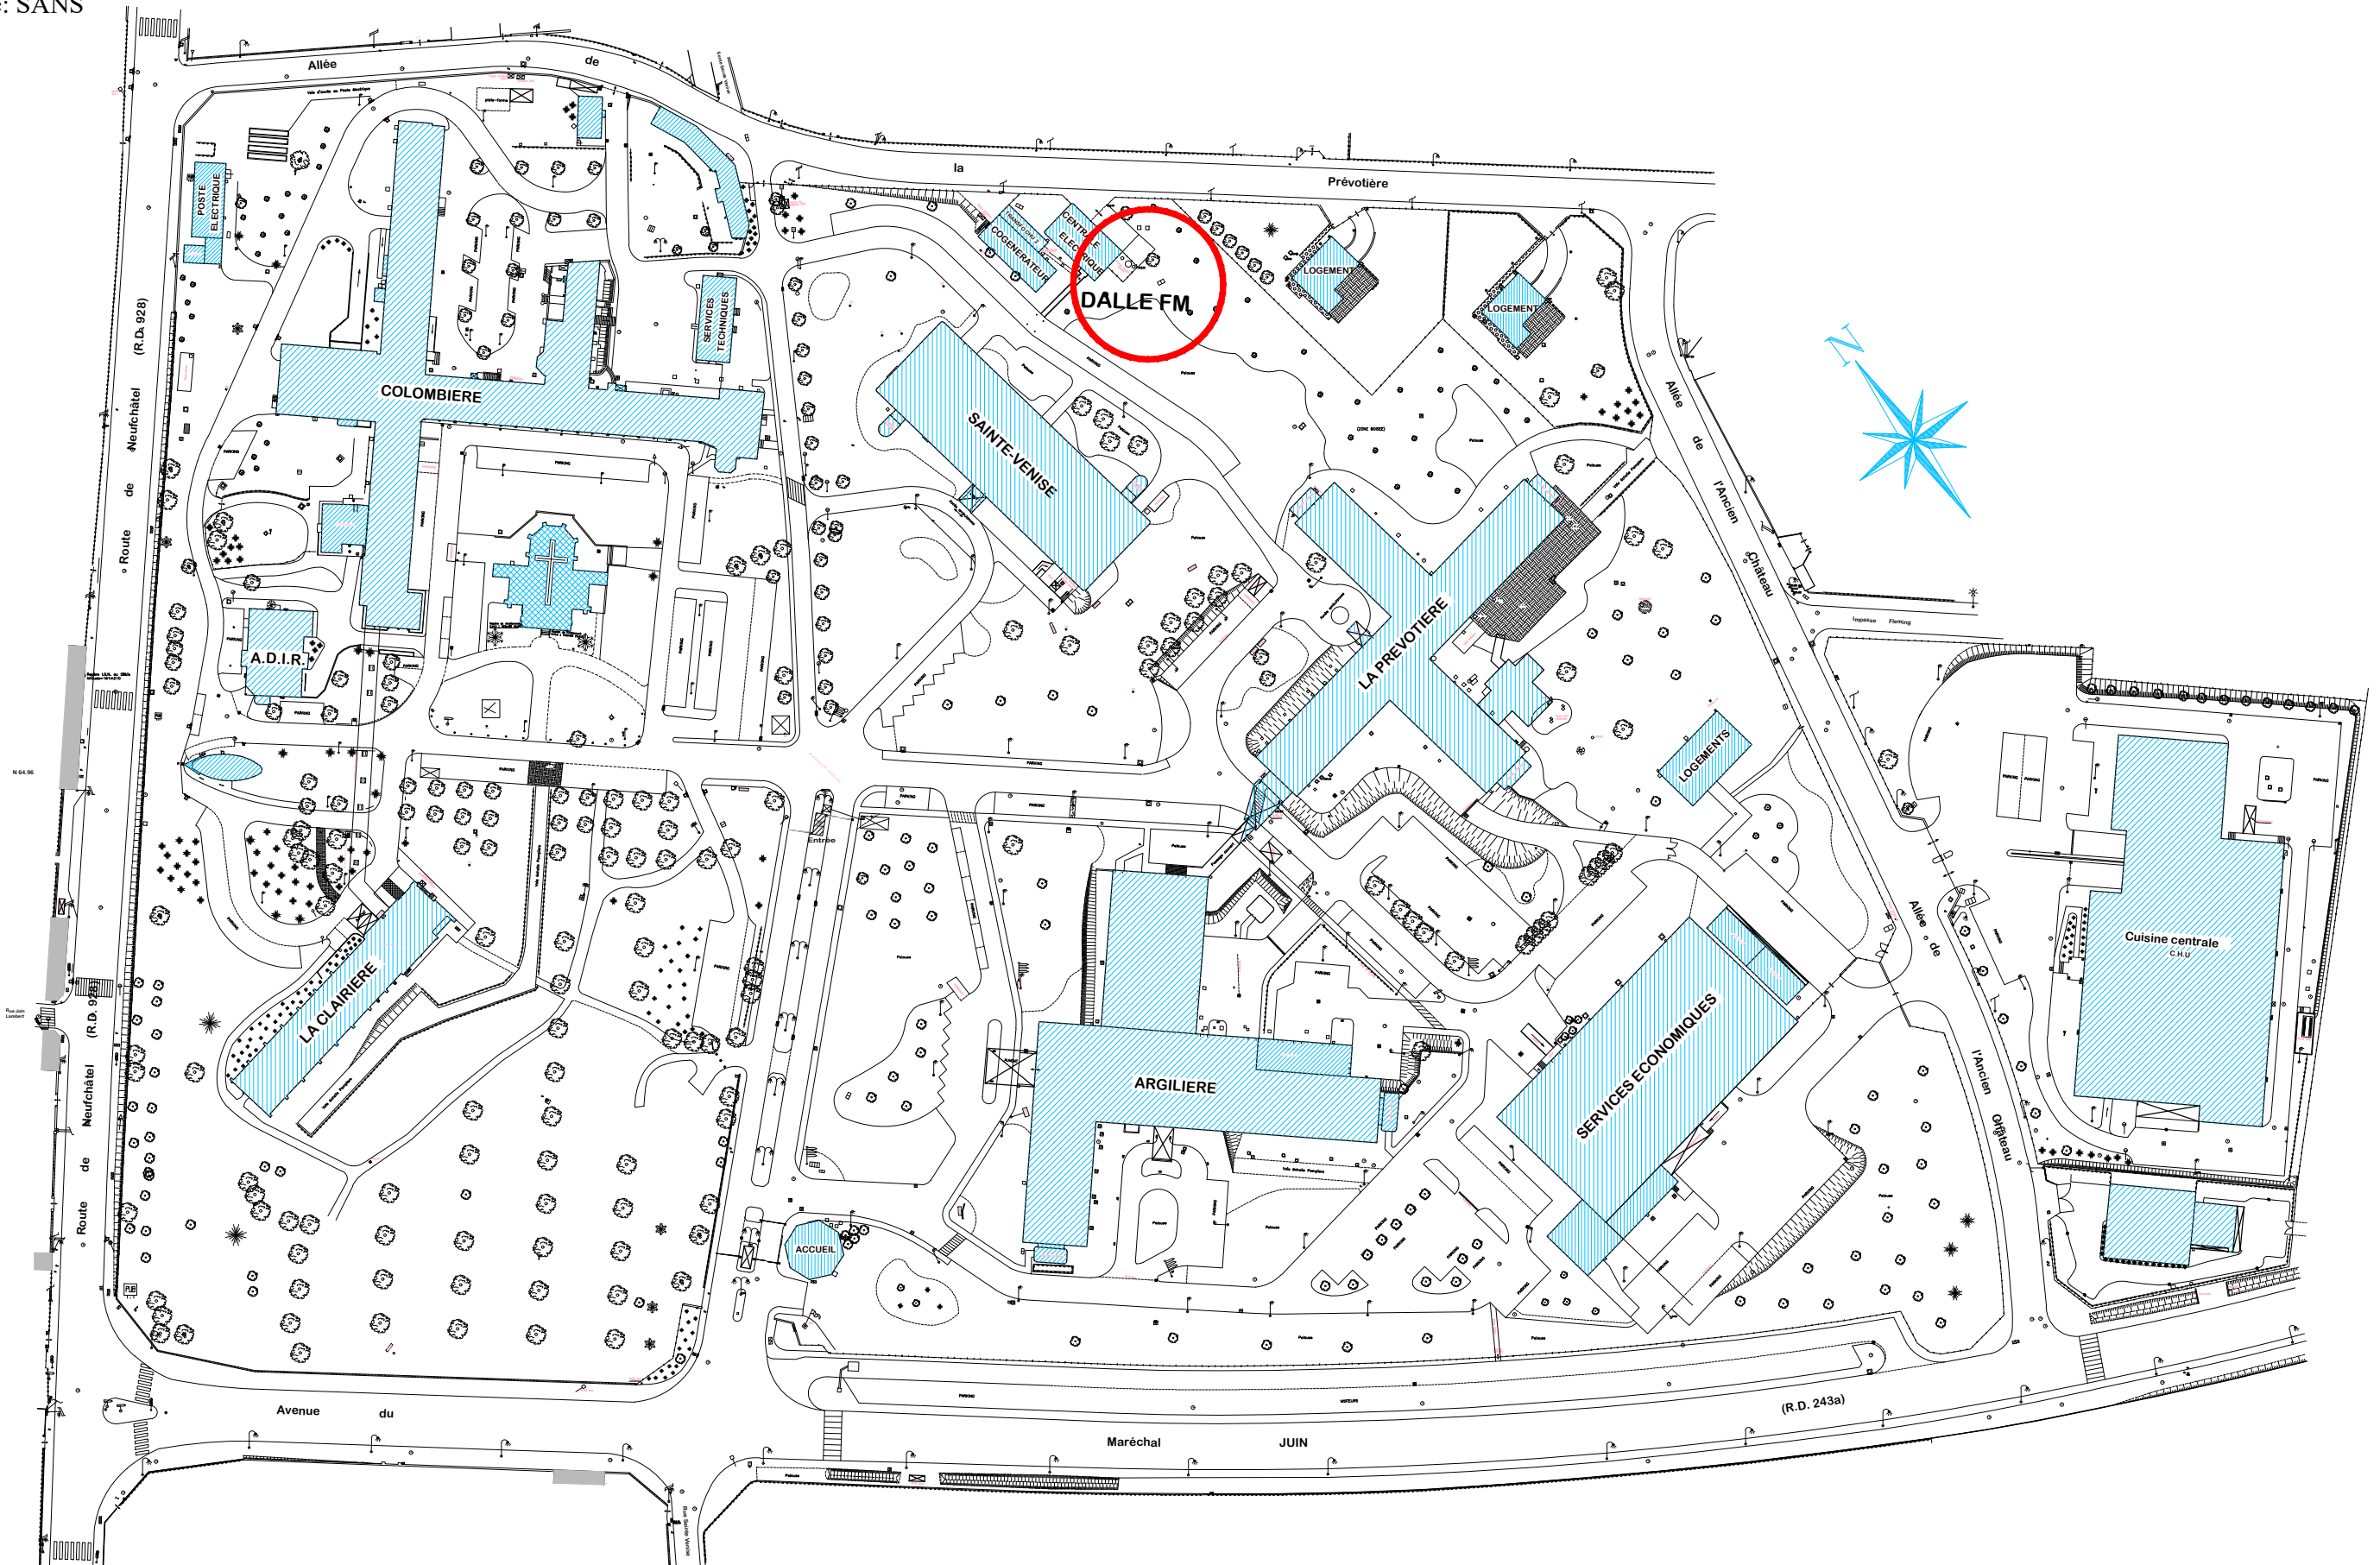

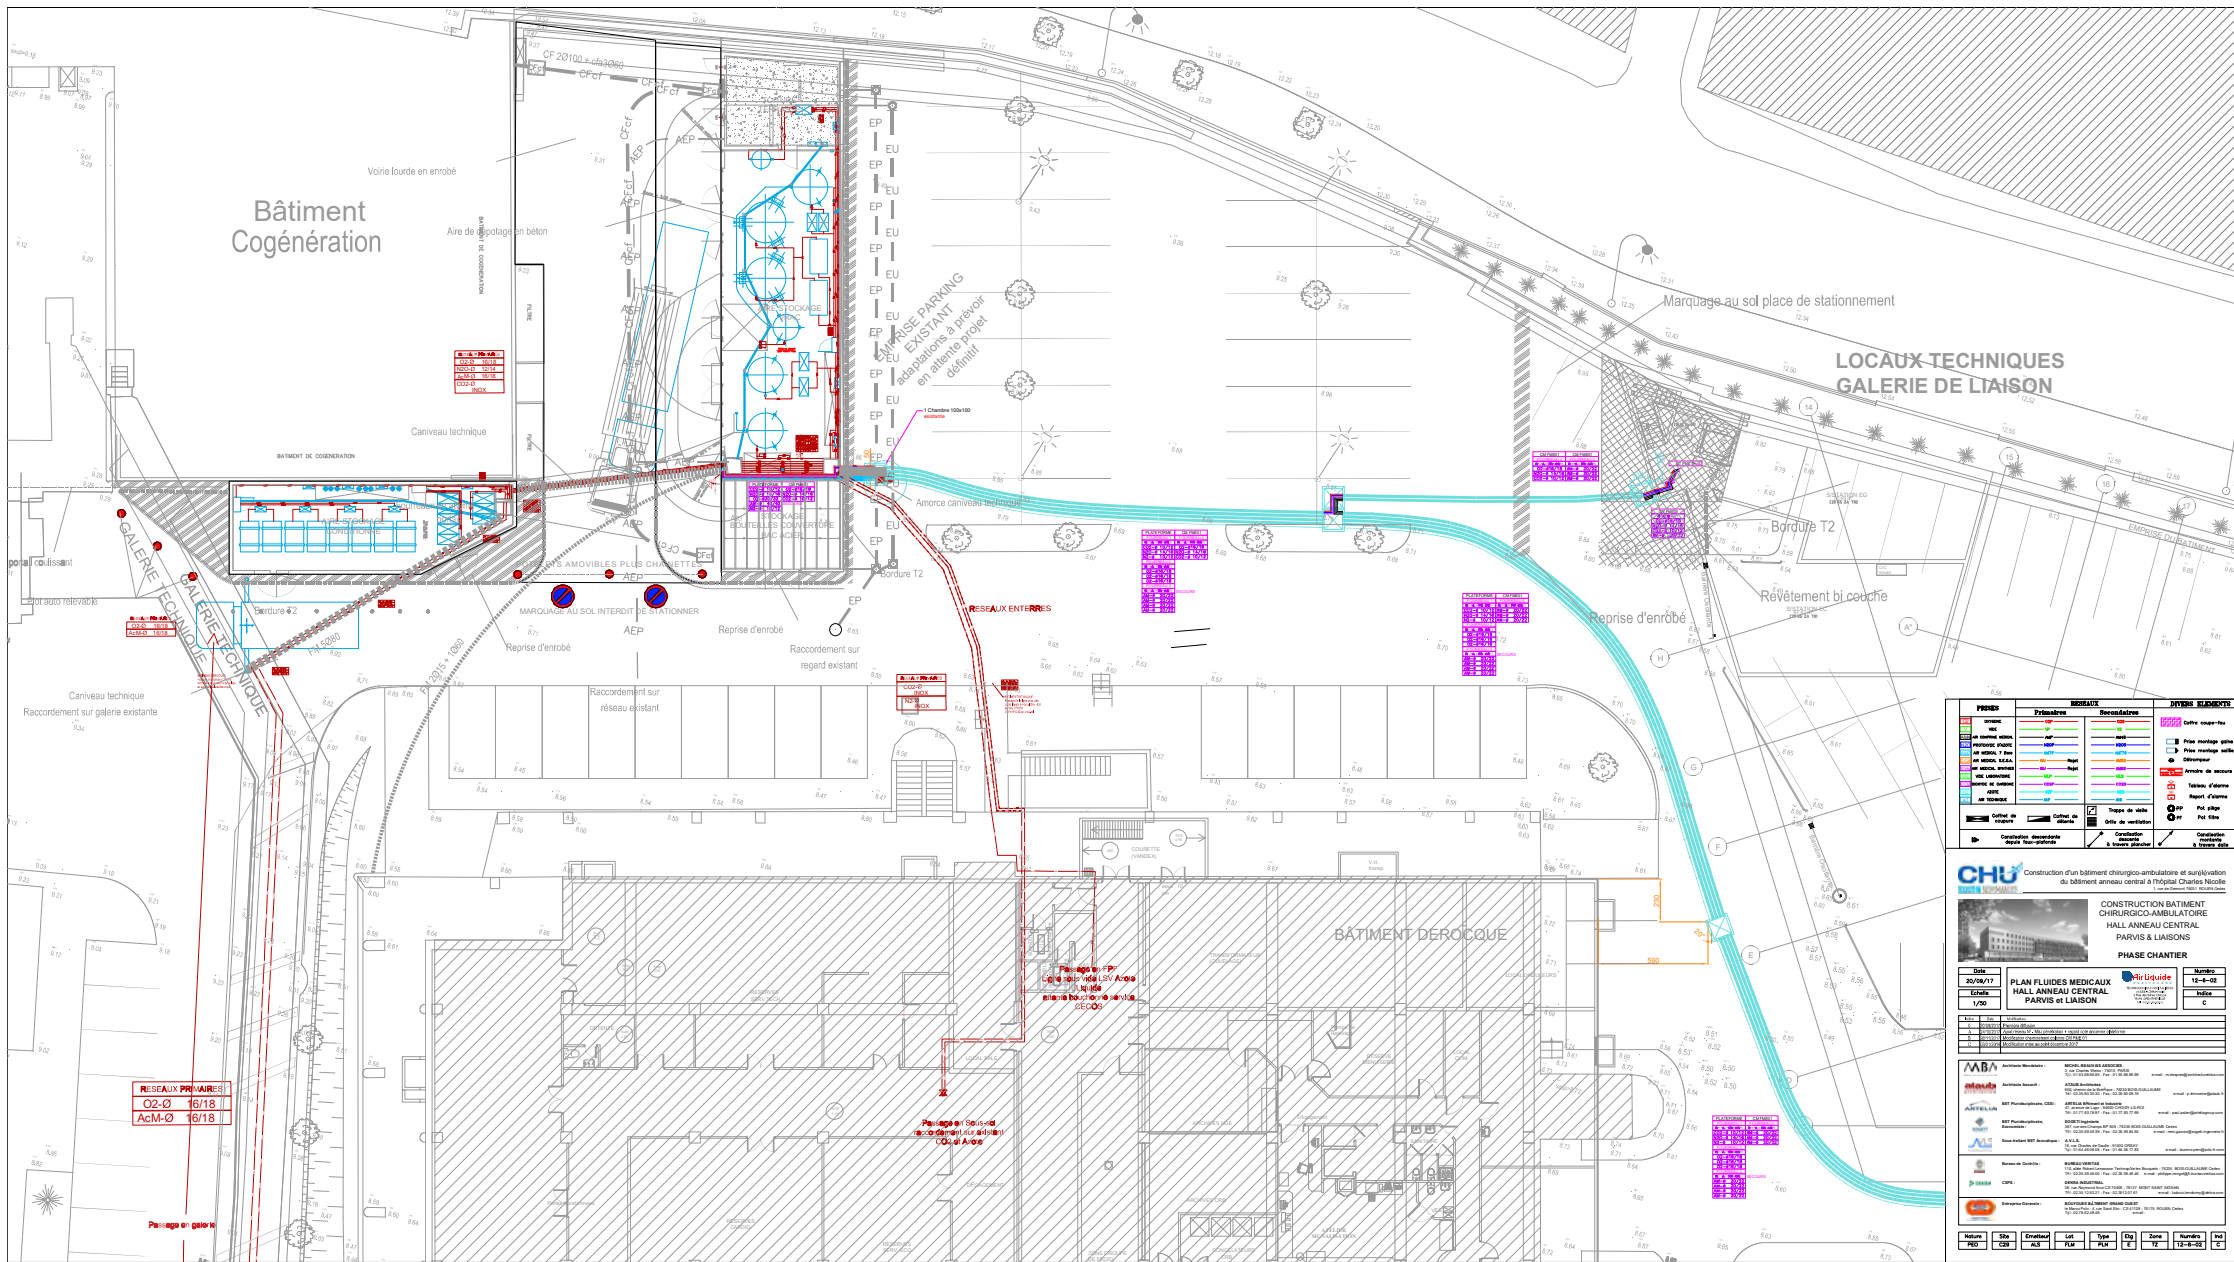

PROJETS	PRIMAIRE	SECONDAIRE	SYSTEME EXISTANT
02-0	16/18	16/18	16/18
AcM-0	16/18	16/18	16/18



Construction d'un bâtiment chirurgical-ambulatoire et surélévation du bâtiment annexe central à l'hôpital Charles Nicolle



CONSTRUCTION BATIMENT CHIRURGICO-AMBULATOIRE HALL ANNEAU CENTRAL PARVIS & LIAISON

PROJETS	PRIMAIRE	SECONDAIRE	SYSTEME EXISTANT
02-0	16/18	16/18	16/18
AcM-0	16/18	16/18	16/18

PROJETS	PRIMAIRE	SECONDAIRE	SYSTEME EXISTANT
02-0	16/18	16/18	16/18
AcM-0	16/18	16/18	16/18