

Récépissé de DT Récépissé de DICT

Au titre du chapitre IV du titre V du livre V (partie réglementaire) du Code de l'environnement
et de la section 12 du chapitre IV du titre III du livre V de la 4^{ème} partie (partie réglementaire) du Code du travail

(Annexe 2 de l'arrêté du 15 février 2012 modifié - NOR : DEVP1116359A)

Destinataire

Récépissé de DT
Récépissé de DICT
Récépissé de DT/DICT
conjointe

Dénomination :

Complément / Service :

Numéro / Voie :

Lieu-dit / BP :

Code Postal / Commune :

Pays :

Coordonnées de l'exploitant

Raison sociale :

Personne à contacter :

Numéro / Voie :

Lieu-dit / BP :

Code Postal / Commune :

Tél. :

Fax :

N° consultation du téléservice :

Référence de l'exploitant :

N° d'affaire du déclarant :

Personne à contacter (déclarant) :

Date de réception de la déclaration :

Commune principale des travaux :

Adresse des travaux prévus :

Éléments généraux de réponse

Les renseignements que vous avez fournis ne nous permettent pas de vous répondre. La déclaration est à renouveler. Précisez notamment :

Les réseaux/ouvrages que nous exploitons ne sont pas concernés au regard des informations fournies. Distance > à : _____ m

Il y a au moins un réseau / ouvrage concerné de catégorie (voir liste des catégories au verso) : _____. Autres informations :

Modification ou extension de nos réseaux / ouvrages

Modification ou extension de réseau/ouvrage envisagée dans un délai inférieur à 3 mois :

Réalisation de modifications en cours sur notre réseau/ouvrage.

Veuillez contacter notre représentant :

Tél. :

NB : Si nous avons connaissance d'une modification du réseau/ouvrage dans le délai maximal de 3 mois à compter de la consultation du téléservice, nous vous en informons.

Emplacement de nos réseaux / ouvrages

Plans joints :	Références :	Echelle ⁽¹⁾ :	Date d'édition ⁽¹⁾ :	Sensible :	Prof. régl. mini ⁽¹⁾ :	Matériau réseau ⁽¹⁾ :
NB : La classe de précision A, B ou C figure dans les plans.			___ / ___ / ___		_____ cm	
			___ / ___ / ___		_____ cm	

Réunion sur chantier pour localisation du réseau/ouvrage : Date retenue d'un commun accord : ___ / ___ / ___ à ___ h ___

ou Prise de RDV à l'initiative du déclarant (date du dernier contact non conclusif : ___ / ___ / ___)

Votre projet doit tenir compte de la servitude protégeant notre ouvrage.

(cas d'un récépissé de DT) Vous devez prévoir des investigations complémentaires à notre charge (hors cas d'exemption prévus dans la réglementation) ⁽²⁾

Des branchements non cartographiés sont présents. Ils sont soit pourvus d'affleurants visibles et rattachés à un réseau principal souterrain identifié dans les plans joints, soit munis de dispositifs automatiques supprimant tout risque en cas d'endommagement ⁽²⁾

(1) : facultatif si l'information est fournie sur le plan joint (2) : pour les tronçons et branchements non cartographiés en classe A, prévoir des clauses techniques et financières particulières dans le marché

Recommandations de sécurité

Les recommandations techniques spécifiques suivantes sont à appliquer, en fonction des risques liés à l'utilisation des techniques de travaux employées :

Rubriques du guide technique relatives à des ouvrages ou travaux spécifiques :

Pour les exploitants de lignes électriques : si la distance d'approche a été précisée, la mise hors tension est : possible impossible

Mesures de sécurité à mettre en œuvre :

Dispositifs importants pour la sécurité :

Cas de dégradation d'un de nos ouvrages

En cas de dégradation d'un de nos ouvrages, contactez nos services au numéro de téléphone suivant : _____

Pour toute anomalie susceptible de mettre en cause la sécurité au cours du déroulement du chantier, prévenir le service départemental d'incendie et de secours (par défaut le 18 ou le 112) : _____

Responsable du dossier

Nom : _____

Désignation du service : _____

Tél. : _____

Signature de l'exploitant ou de son représentant

Nom du signataire : _____

Signature : _____

Date : ___ / ___ / ___ Nombre de pièces jointes, y compris les plans : _____



Direction des grands services publics

Direction du Cycle de l'Eau

☎ 02 40 56 71 86

✉ service-travaux-eau@agglo-carene.fr

OBJET : PRECONISATIONS RELATIVES AUX CANALISATIONS D'EAUX PLUVIALES

Saint Nazaire le 1^{er} janvier 2018

Madame, Monsieur,

Vous projetez de réaliser (vous avez réalisé) des travaux à proximité d'ouvrages d'eau pluviale.

Compte tenu de la prise de la compétence « eaux pluviales urbaines » par la CARENE au 1^{er} janvier 2018, il a été convenu que c'est cette dernière qui répondrait aux DT/DICT, bien qu'elle ne soit pas l'exploitant de l'ensemble des ouvrages d'eau pluviale du territoire – une partie des ouvrages restant de compétence communale.

Pour les ouvrages situés sur l'emprise de vos travaux, c'est bien la commune qui en reste l'exploitant. Aussi, c'est la commune qu'il convient de contacter si vous souhaitez que vous soient fournies des informations relatives à la localisation des ouvrages dans le cadre d'une réunion sur site.

Vous trouverez ci-après les coordonnées téléphoniques des services à contacter en fonction de la commune concernée :

- Besné : 02 40 01 30 13
- Donges : 02 40 45 79 79
- La Chapelle-des-Marais : 02 40 53 22 02
- Montoir-de-Bretagne : 02 40 45 45 00
- Pornichet : 02 40 11 55 55
- Saint-André des Eaux : 02 51 10 62 62
- Saint-Joachim : 02 40 88 42 31
- Saint-Malo de Guersac : 02 40 91 16 94
- Saint Nazaire : 02 40 00 40 00
- Trignac : 02 40 45 82 25

Comptant sur votre diligence à respecter ces préconisations, je vous prie d'agréer, madame, monsieur, l'expression de mes sincères salutations.

DIRECTION DU CYCLE DE L'EAU



CONTACT EN CAS D'URGENCE



Réseau	Téléphone	Fax	Courriel	Tel. Endommagement
Eau Adduction NS EAU TRANSP SOU	02.40.22.43.74	02.40.56.71.37	atu_adduc@agglo-carene.fr	02.40.22.43.74
Eau Distribution NS EAU DISTRIB -	02.40.22.43.74	02.44.73.45.95	atu@agglo-carene.fr	02.40.22.43.74
Eaux Pluviales NS ASSAIN — SOU	02.40.17.83.00	02.44.73.43.88	atu@agglo-carene.fr	02.40.17.83.00
Eaux Usées NS ASSAIN — -	02.40.17.83.00	02.44.73.43.88	atu_asst@agglo-carene.fr	02.40.17.83.00
<i>Digue de Méan</i> S DIGUES — MIX	<i>02.40.17.83.00</i>	<i>02.44.73.43.88</i>	<i>atu_asst@agglo-carene.fr</i>	<i>02.40.17.83.00</i>
<i>Ligne HTA</i> S ELEC HORS TBT — MIX	<i>06.87.71.48.89</i>	<i>02.40.56.71.37</i>	<i>atu_adduc@agglo-carene.fr</i>	<i>06.87.71.48.89</i>

LEXIQUE

A : Acier

AC : Amiante Ciment

AN : Annelé

BA : Béton Armé

BNA : Béton Non Armé

BR : Béton Résine

F : Fonte

FG : Fonte Grise

FGS TT : Fonte Grise Standard revêtue (protection extérieure)

FGS ZMU : Fonte Grise Standard revêtue (protection extérieure)

FGS : Fonte Grise Standard

ND : Non Déterminé

Pb : Plomb

PE : Polyéthylène

PEBD : Polyéthylène Basse Densité

PEHD : Polyéthylène Haute Densité

PES : Polyéthylène Soudable

PMk : Pierres Maçonnées

PP : Polypropylène (*classe de rigidité : SN 10/12/16*)

PRV : Polyester Renforcé fibre de Verre

PVC BO : PolyChlorure de Vinyle Bi-Orienté

PVC Collé : PolyChlorure de Vinyle Collé

PVC : PolyChlorure de Vinyle (*classe de rigidité : SN 8/10/12/16*)

PVCB : PolyChlorure de Vinyle Bi-Oroc

PVCC : PolyChlorure de Vinyle Compact

PVCP : PolyChlorure de Vinyle Pression

Accessoires branchements

-  Regard de comptage
-  Regard avec vanne
-  Vanne
-  Purge
-  Purge automatique
-  Bouche d'arrosage
-  Compteur
-  Robinet 1/4 de tour

Accessoires conduites

-  Cône de réduction
-  Joint plein
-  Protection cathodique
-  Regard coupure
-  Regard comptage
-  Regard de visite
-  Ventouse
-  Vidange

Hydro-stabilisateurs

-  Hydro-stabilisateur aval
-  Hydro-stabilisateur amont
-  Hydro-stabilisateur amont/aval

HTA

-  HTA_Aerienne
-  HTA_Souterraine

Protection incendie

-  Poteau incendie
-  Bouche incendie
-  Poteau incendie privé
-  Bouche incendie privée

Vannes

-  Vanne de sectionnement (Ouvverte)
-  Vanne de sectionnement (Fermée)
-  Vanne de sectionnement (Partiel)
-  Vanne de séparation de réseau (Ouvverte)
-  Vanne de séparation de réseau (fermée)
-  Vanne de séparation de réseau (partiel)
-  Robinet 1/4 de tour

Compteurs réseau

-  Compteur de sectorisation
-  Compteur import
-  Compteur export

Borne de puisage

-  Borne de puisage

Ouvrages

-  Station de reprise / Groupe surpresseur
-  Station de pompage ou de traitement
-  Puits ou forage
-  Reservoir au sol ou semi-enterre
-  Chateau d'eau

Conduites


-  Altitude GST (Génératrice Supérieure du Tuyau)
-  Distribution (principale)
-  Distribution (principale) detectable
-  Distribution (ordinaire)
-  Distribution (ordinaire) detectable
-  Conduite de transport
-  En attente de récolement
-  Conduite privative
-  Conduite privative detectable
-  Conduite abandonnée
-  Conduite de transport abandonnée
-  Conduite de transport HS
-  Conduite d'eau brute
-  Conduite d'eau brute abandonnée
-  Conduite d'eau brute HS
-  Fourreau

Branchements

-  Branchement simple
-  Branchement Collectif
-  Branchement abonné prioritaire
-  Branchement de purge


Lecture du texte au dessus des conduites


AEP	PEHD	Ø63	2008	(cl.B)
Catégorie de réseau	Matériau	Diamètre	Année dernière modification	Classe de précision

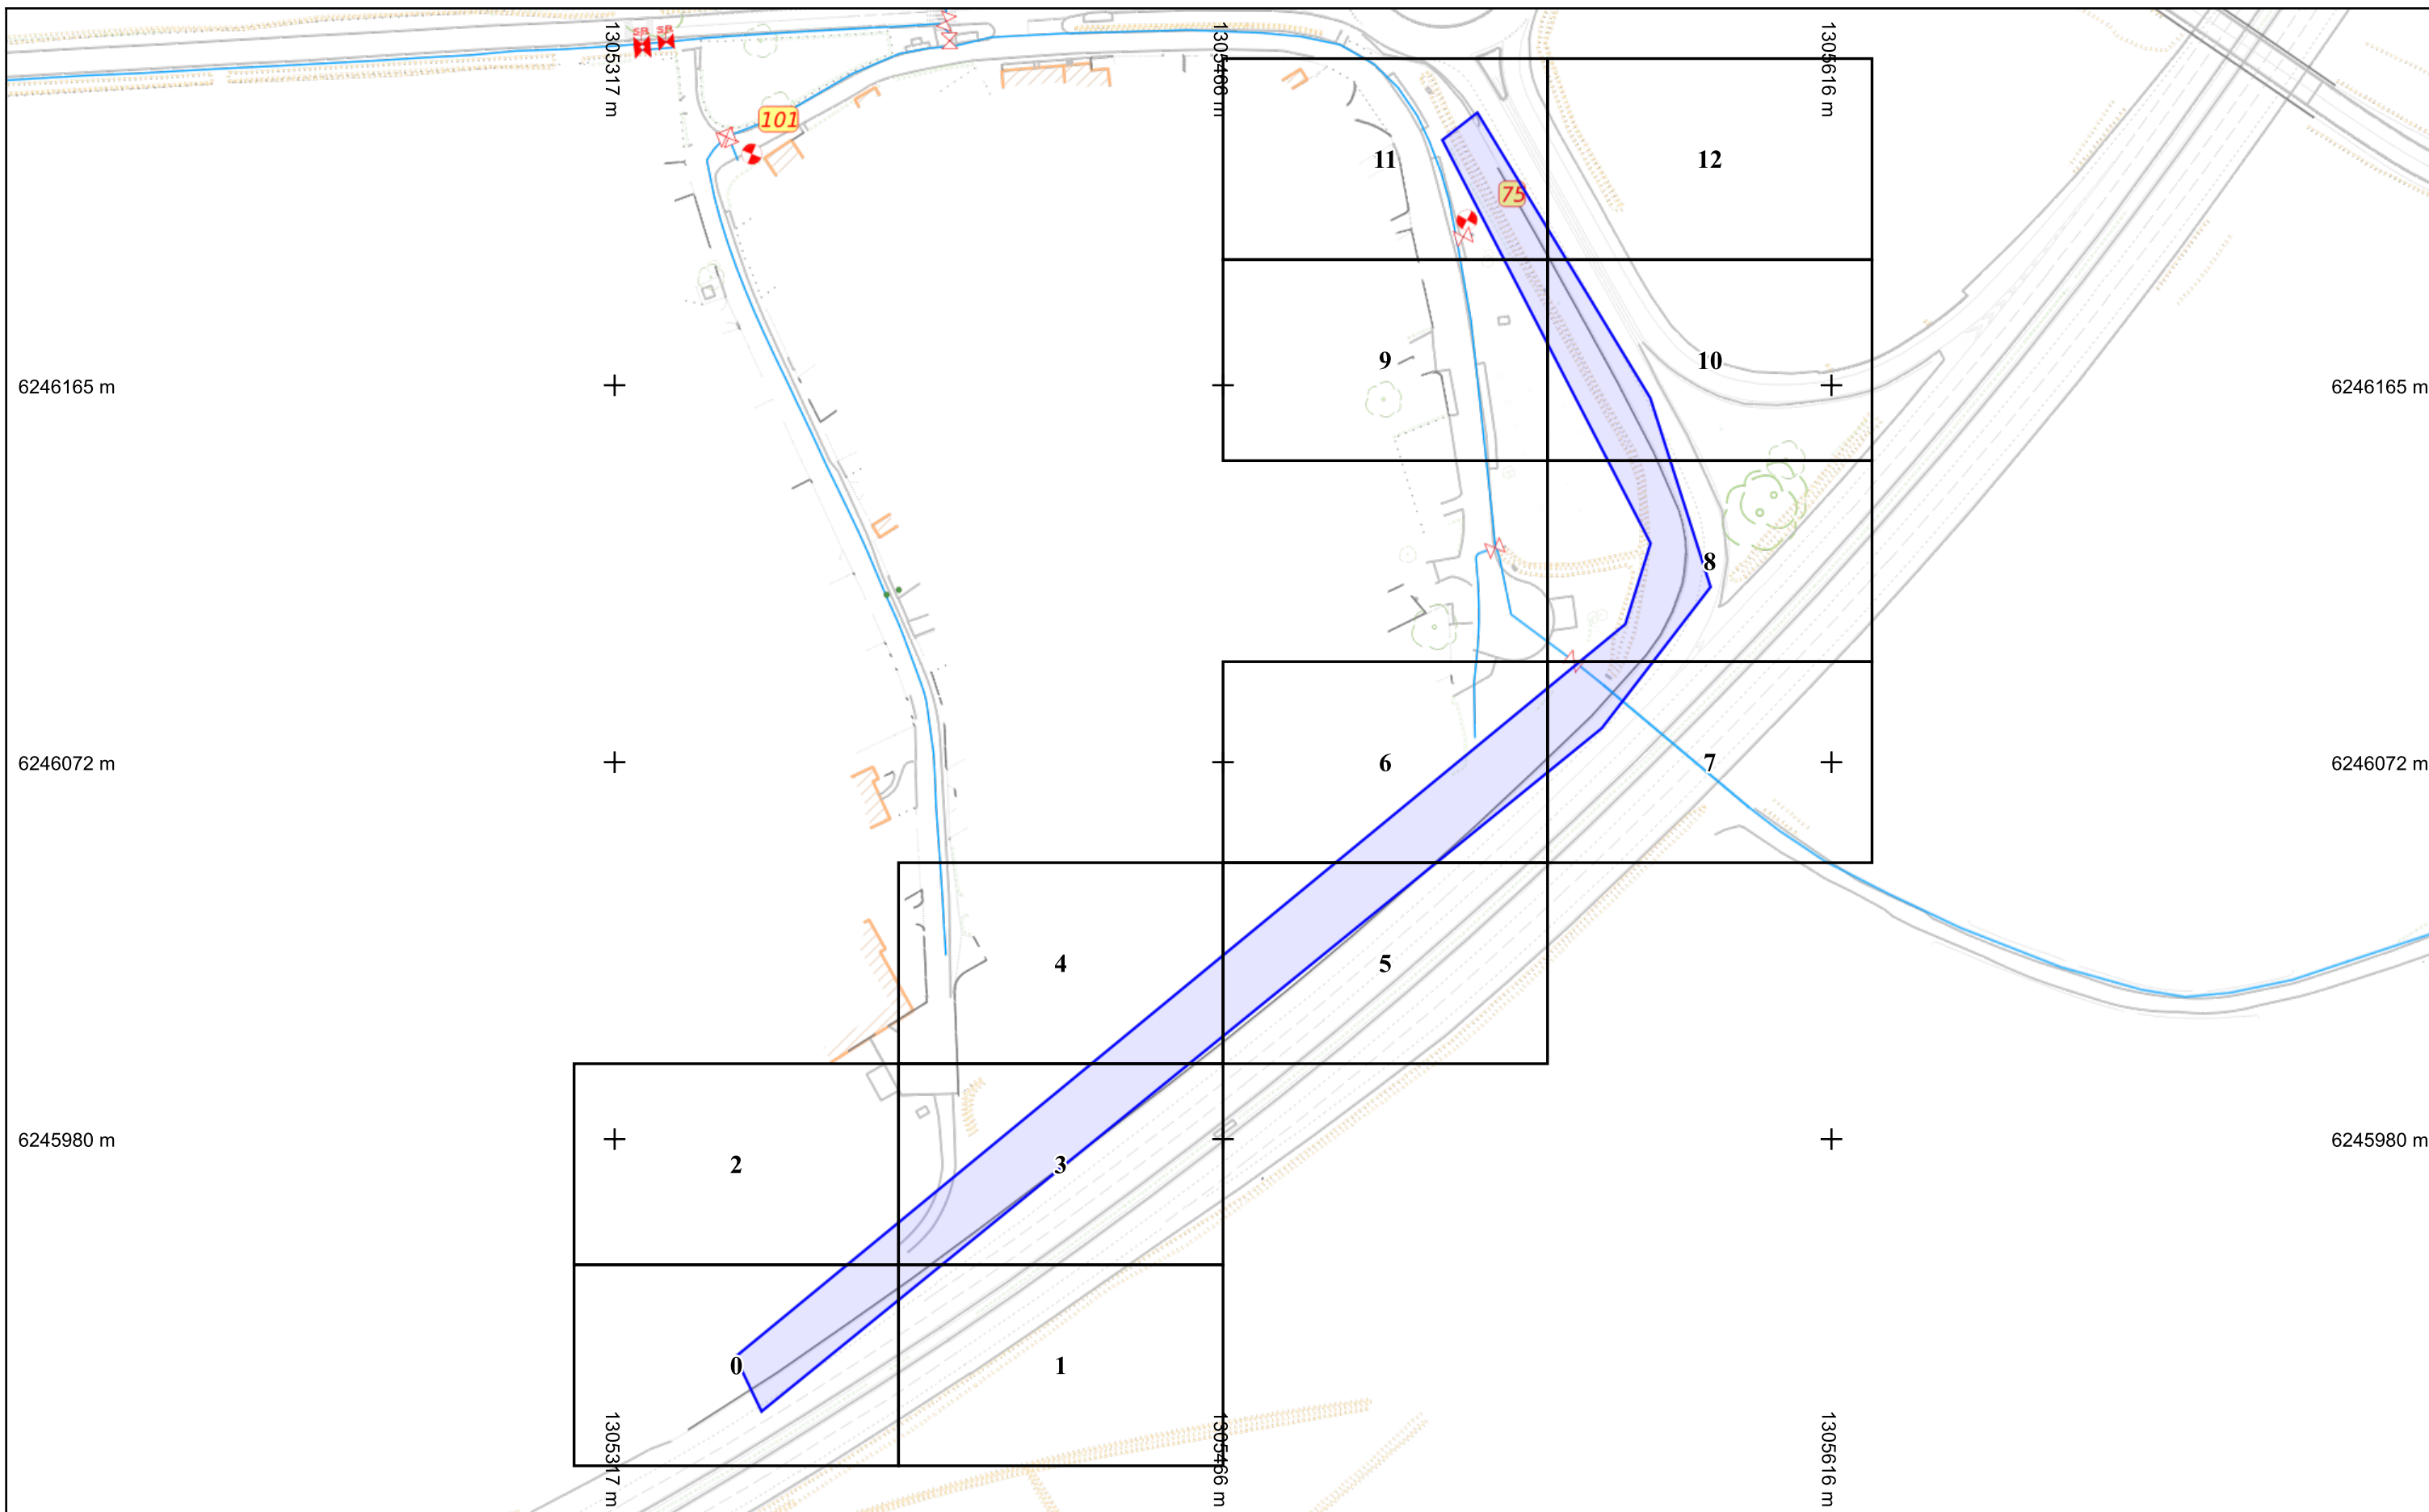

Légende :
Voir page annexe

Échelle : 1:1500 --- Plan généré le : 20/05/2026 - 12:07:56
Numéro de consultation : 2026052003021DE9
Adresse : Trignac, 44570 TRIGNAC
Format d'impression : A3 Paysage

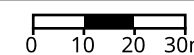

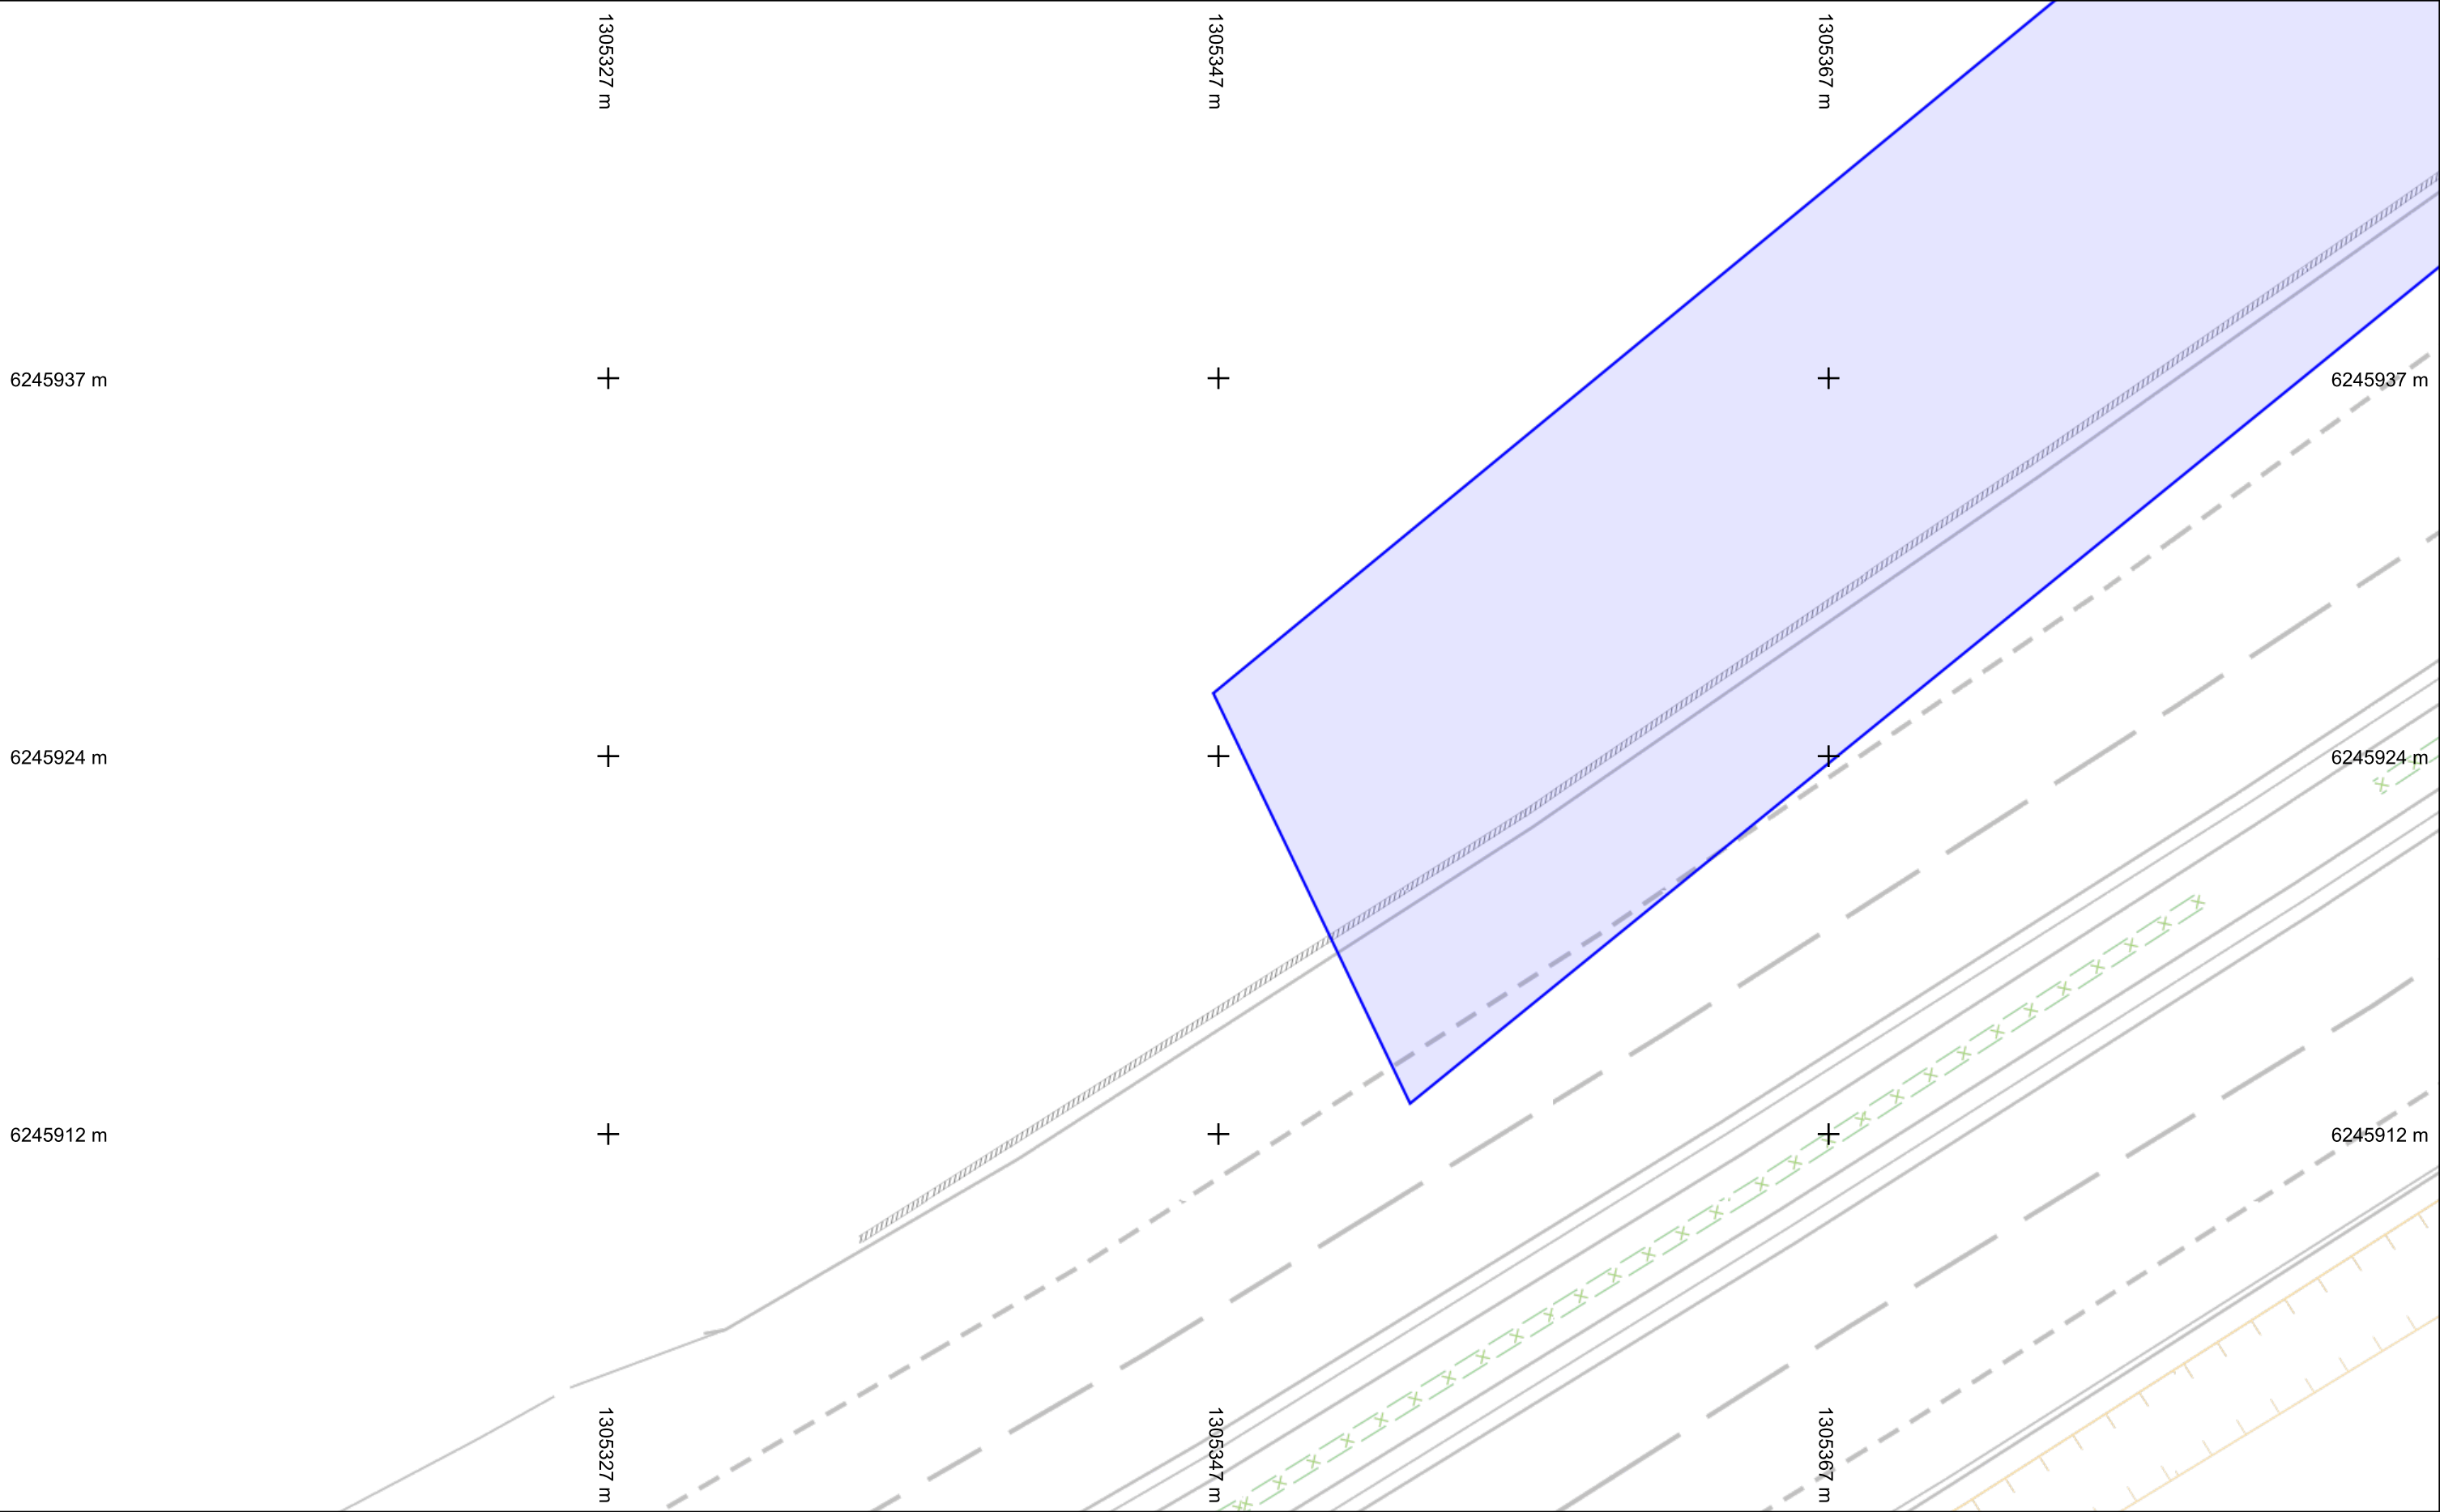


Légende :
Voir page annexe

Folio n° : 0

Échelle : 1:200 --- Plan généré le : 20/05/2026 - 12:07:56
Numéro de consultation : 2026052003021DE9
Adresse : Trignac, 44570 TRIGNAC
Format d'impression : A3 Paysage



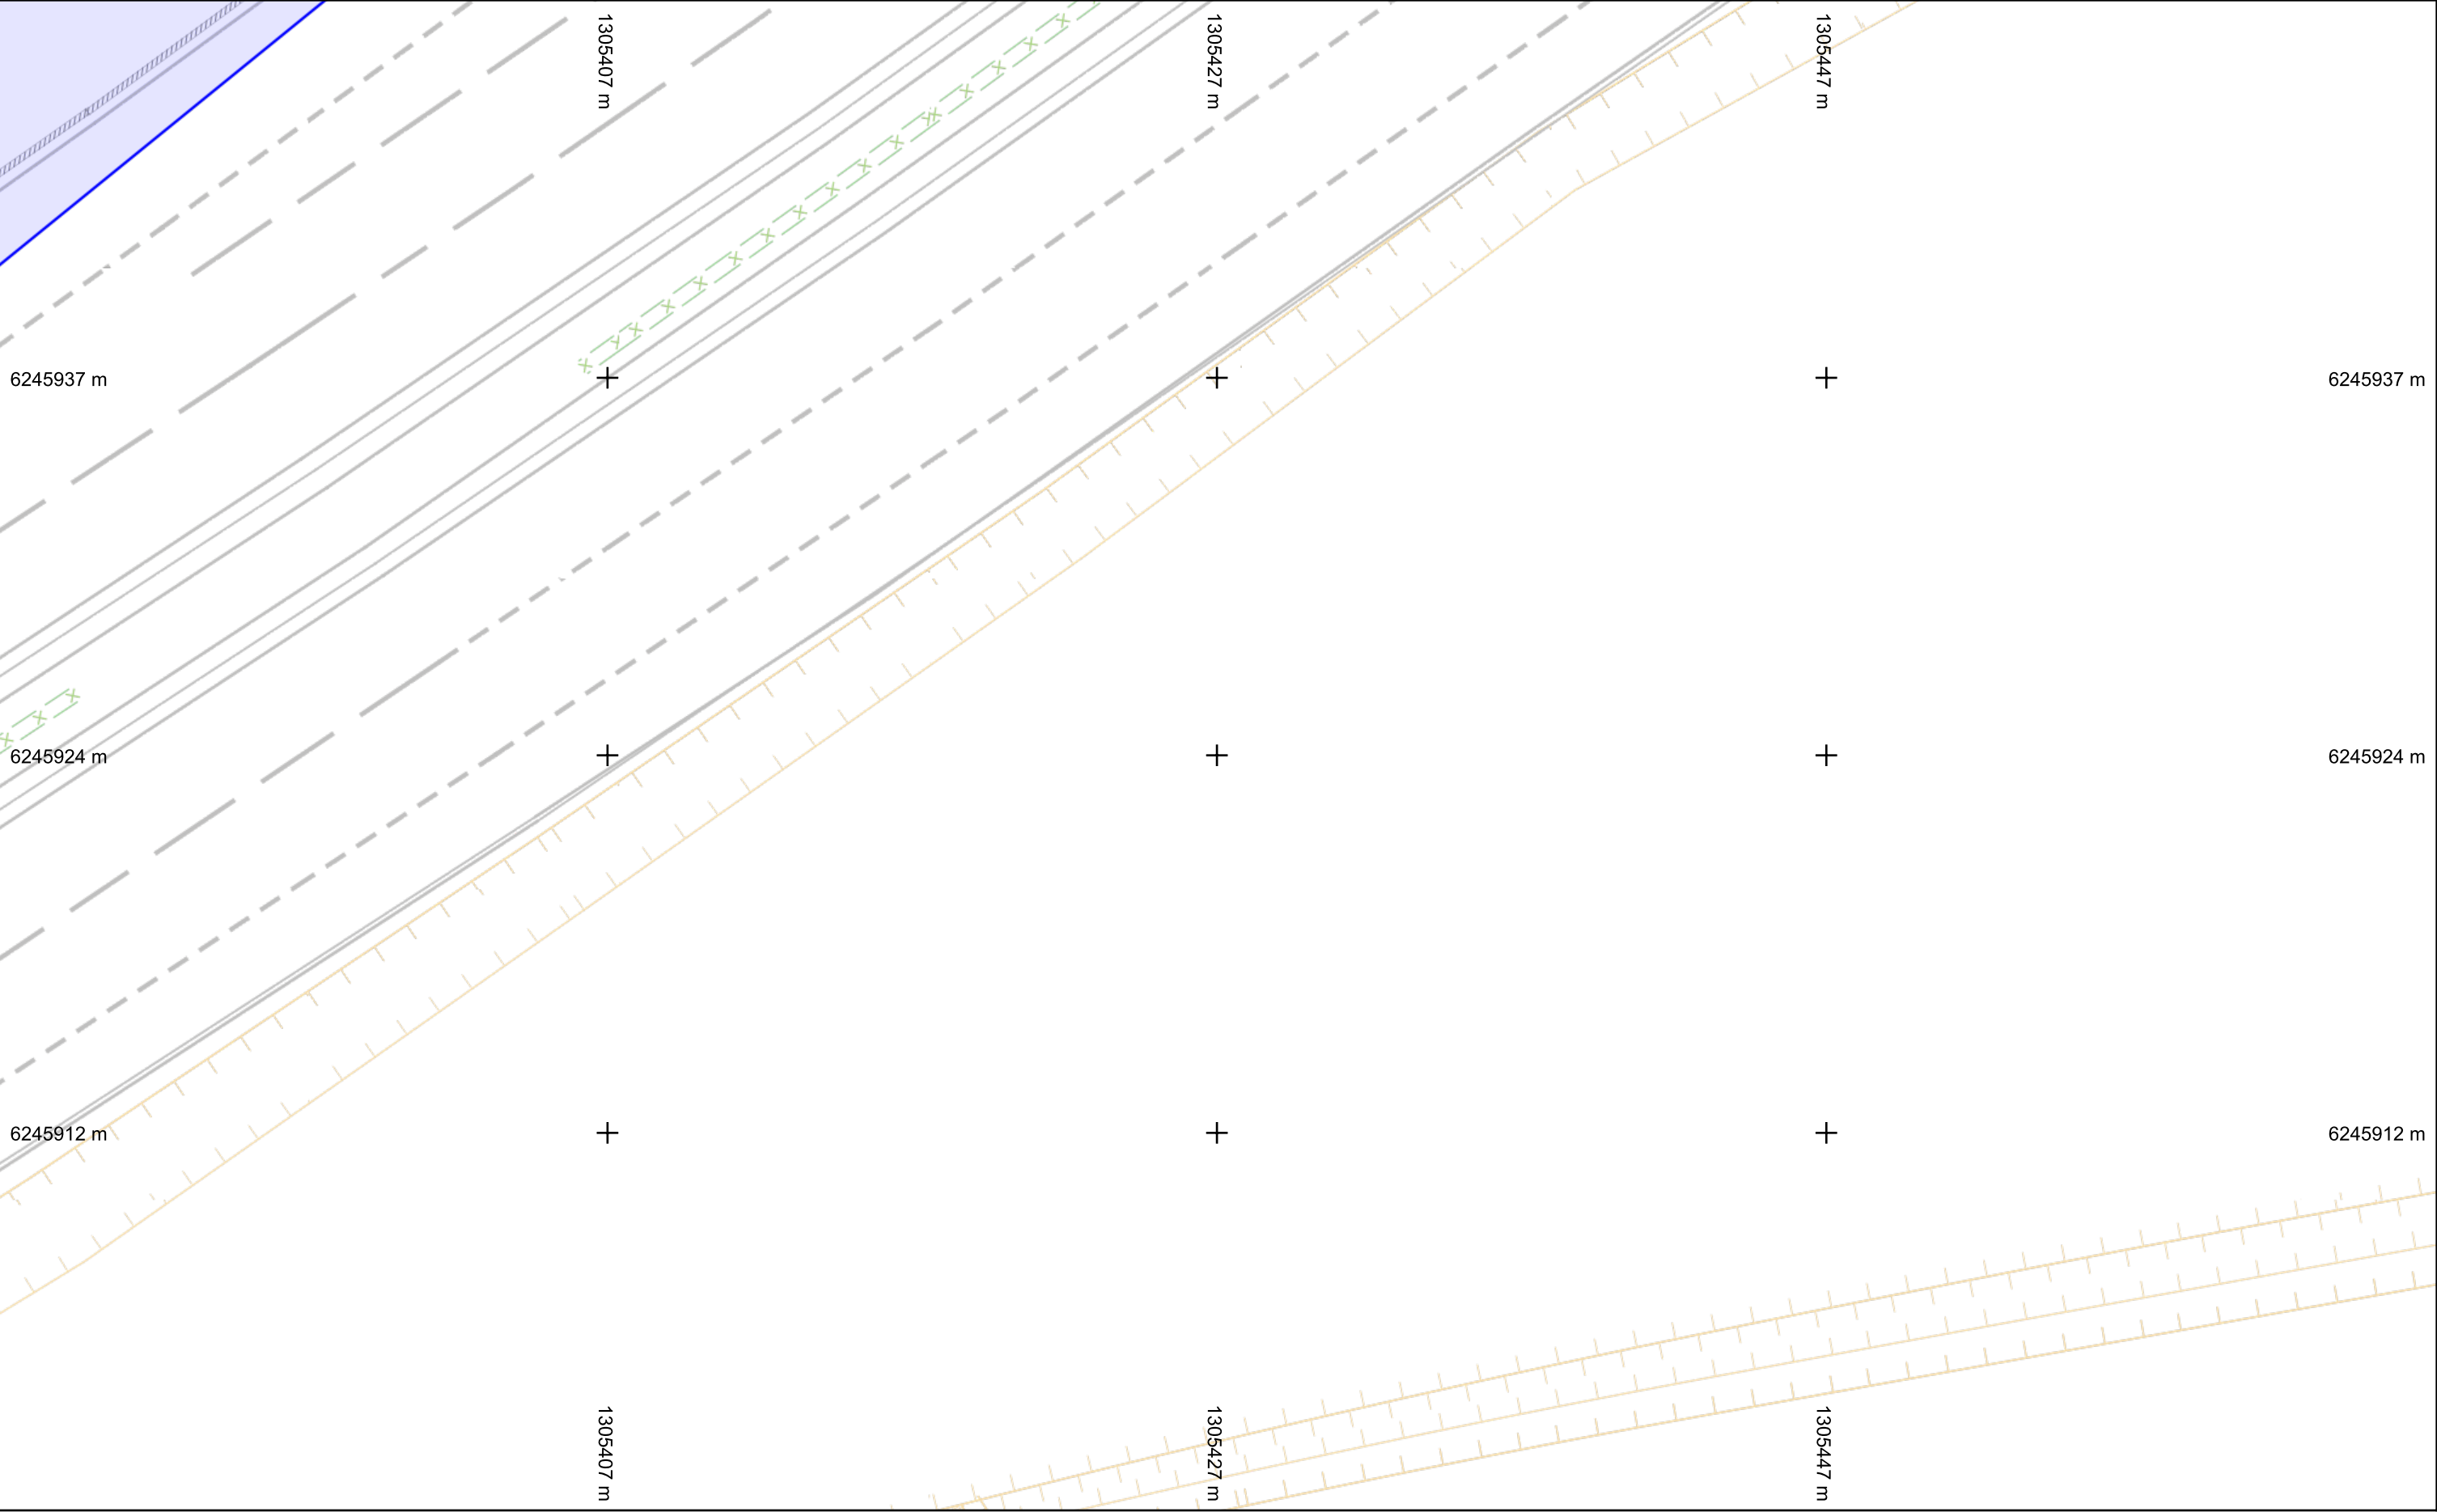


Légende :
Voir page annexe

Folio n° : 1

Échelle : 1:200 --- Plan généré le : 20/05/2026 - 12:07:56
Numéro de consultation : 2026052003021DE9
Adresse : Trignac, 44570 TRIGNAC
Format d'impression : A3 Paysage



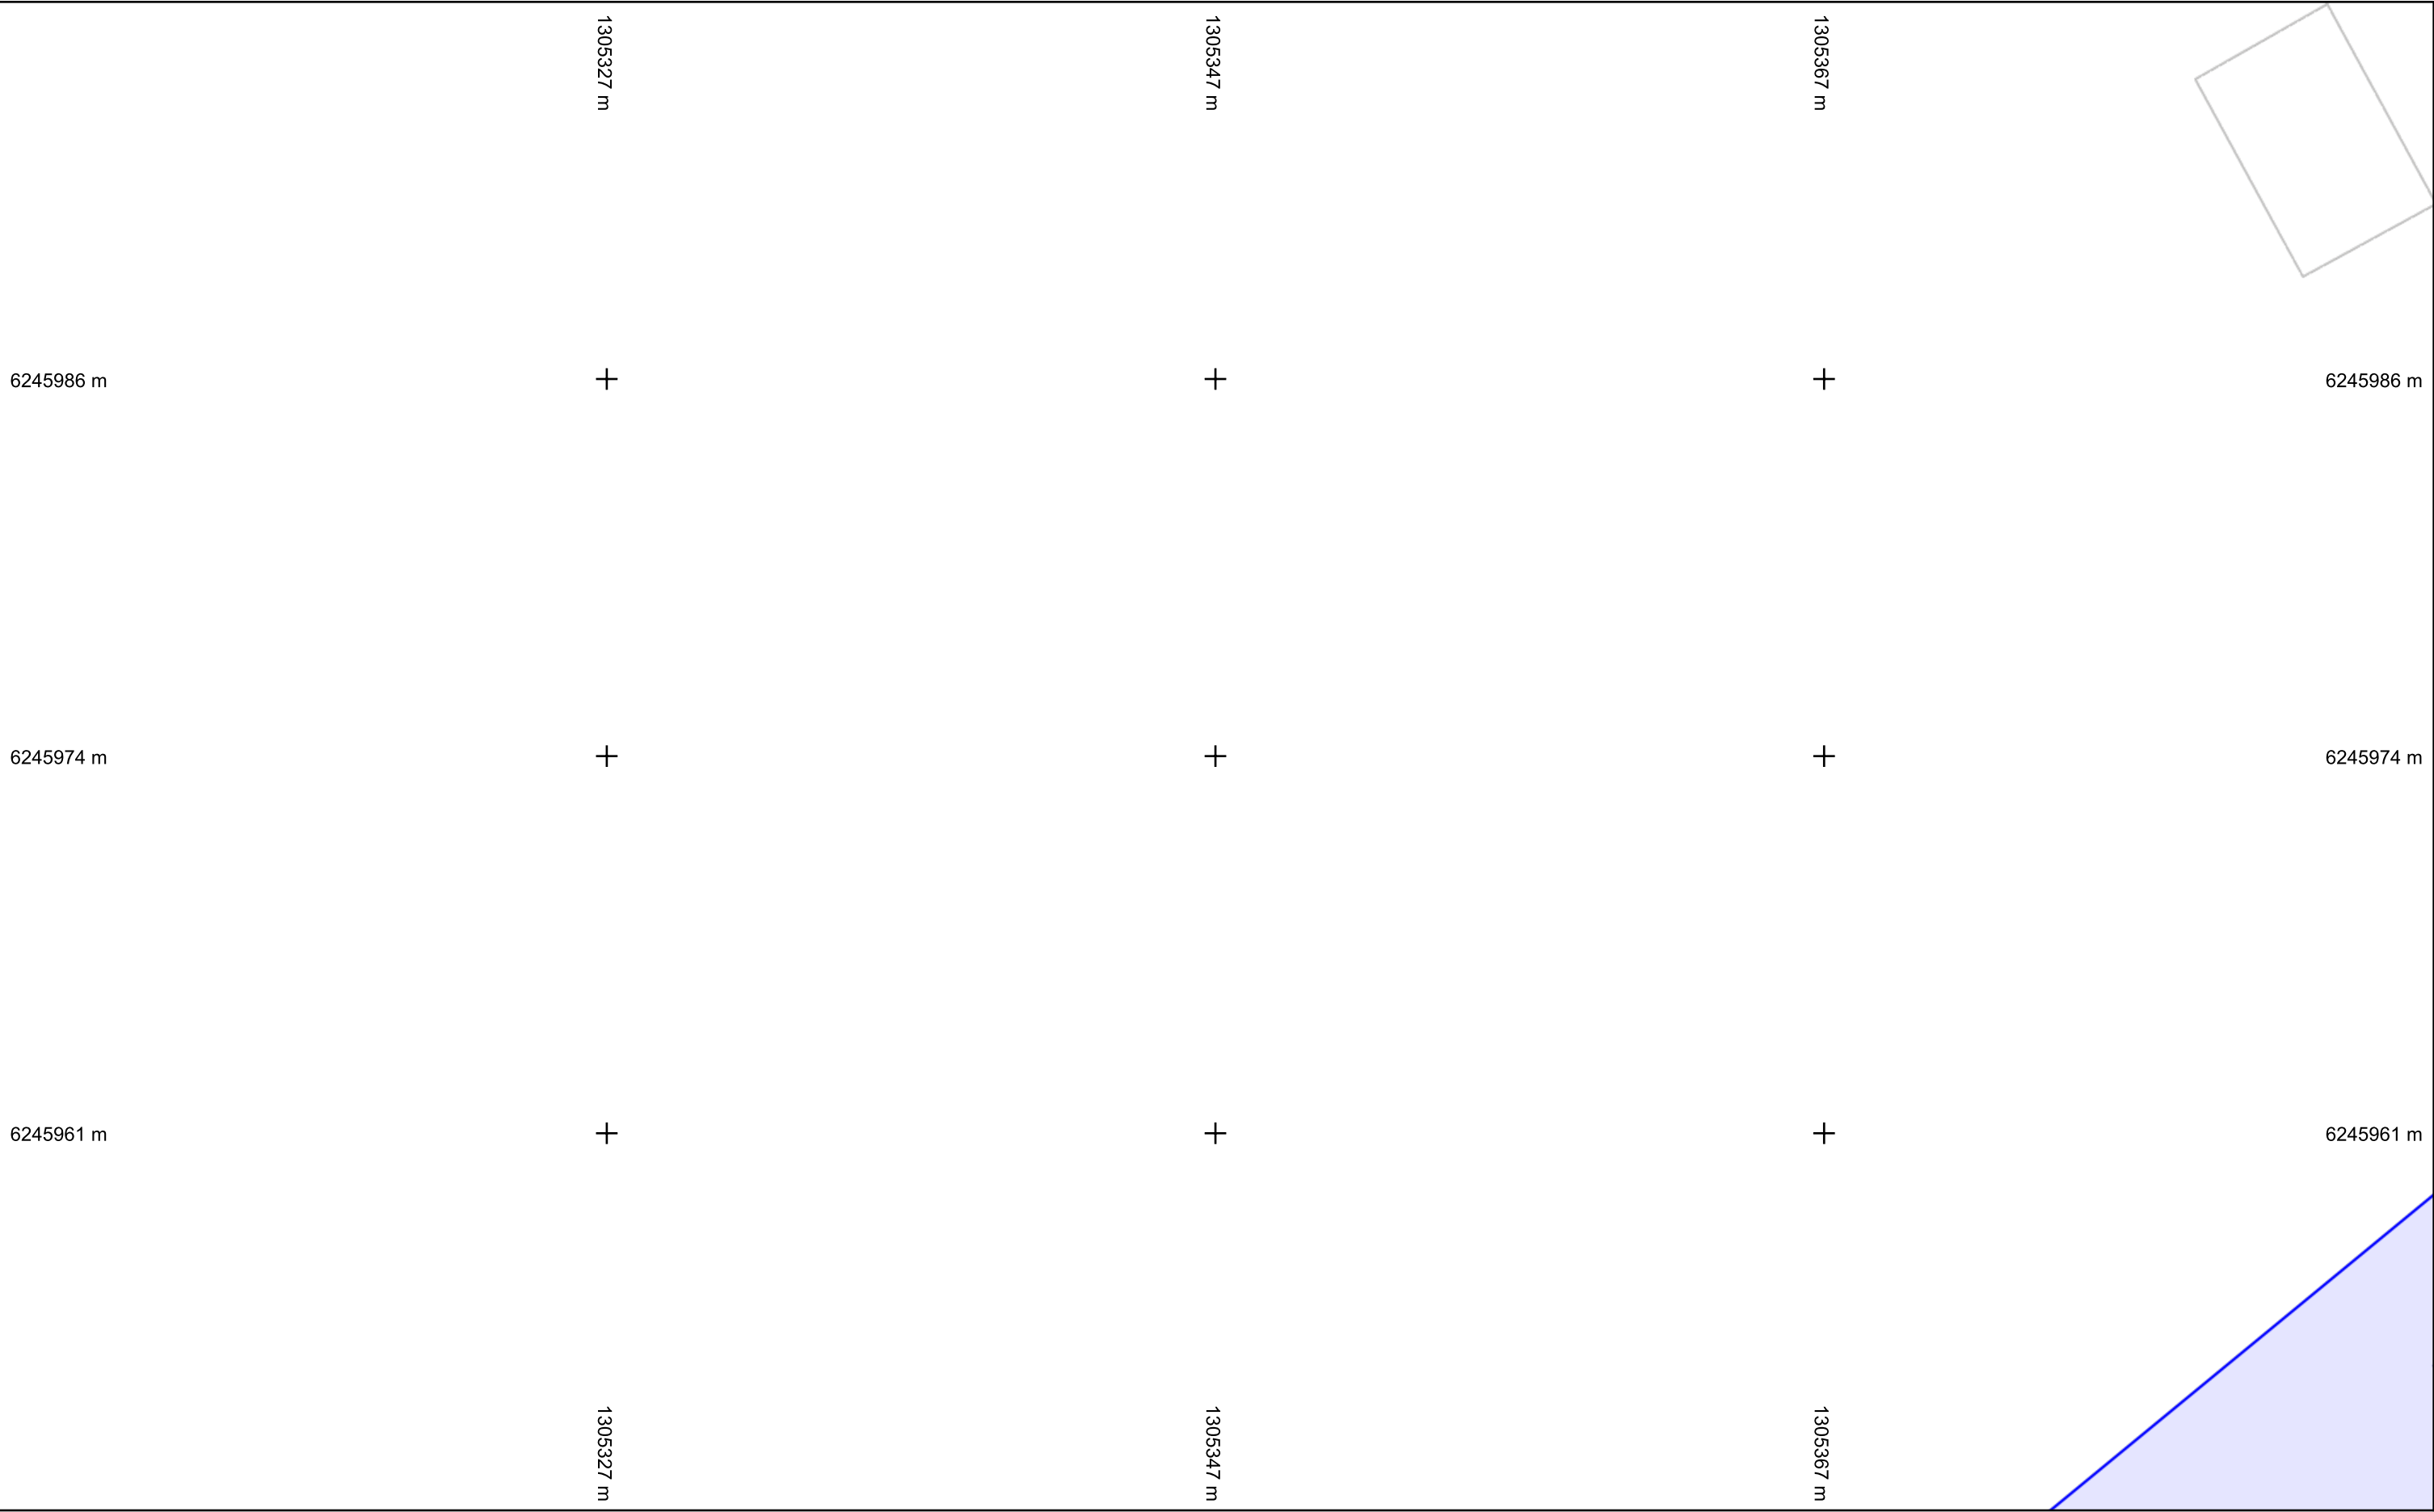


Légende :
Voir page annexe

Folio n° : 2

Échelle : 1:200 --- Plan généré le : 20/05/2026 - 12:07:56
Numéro de consultation : 2026052003021DE9
Adresse : Trignac, 44570 TRIGNAC
Format d'impression : A3 Paysage



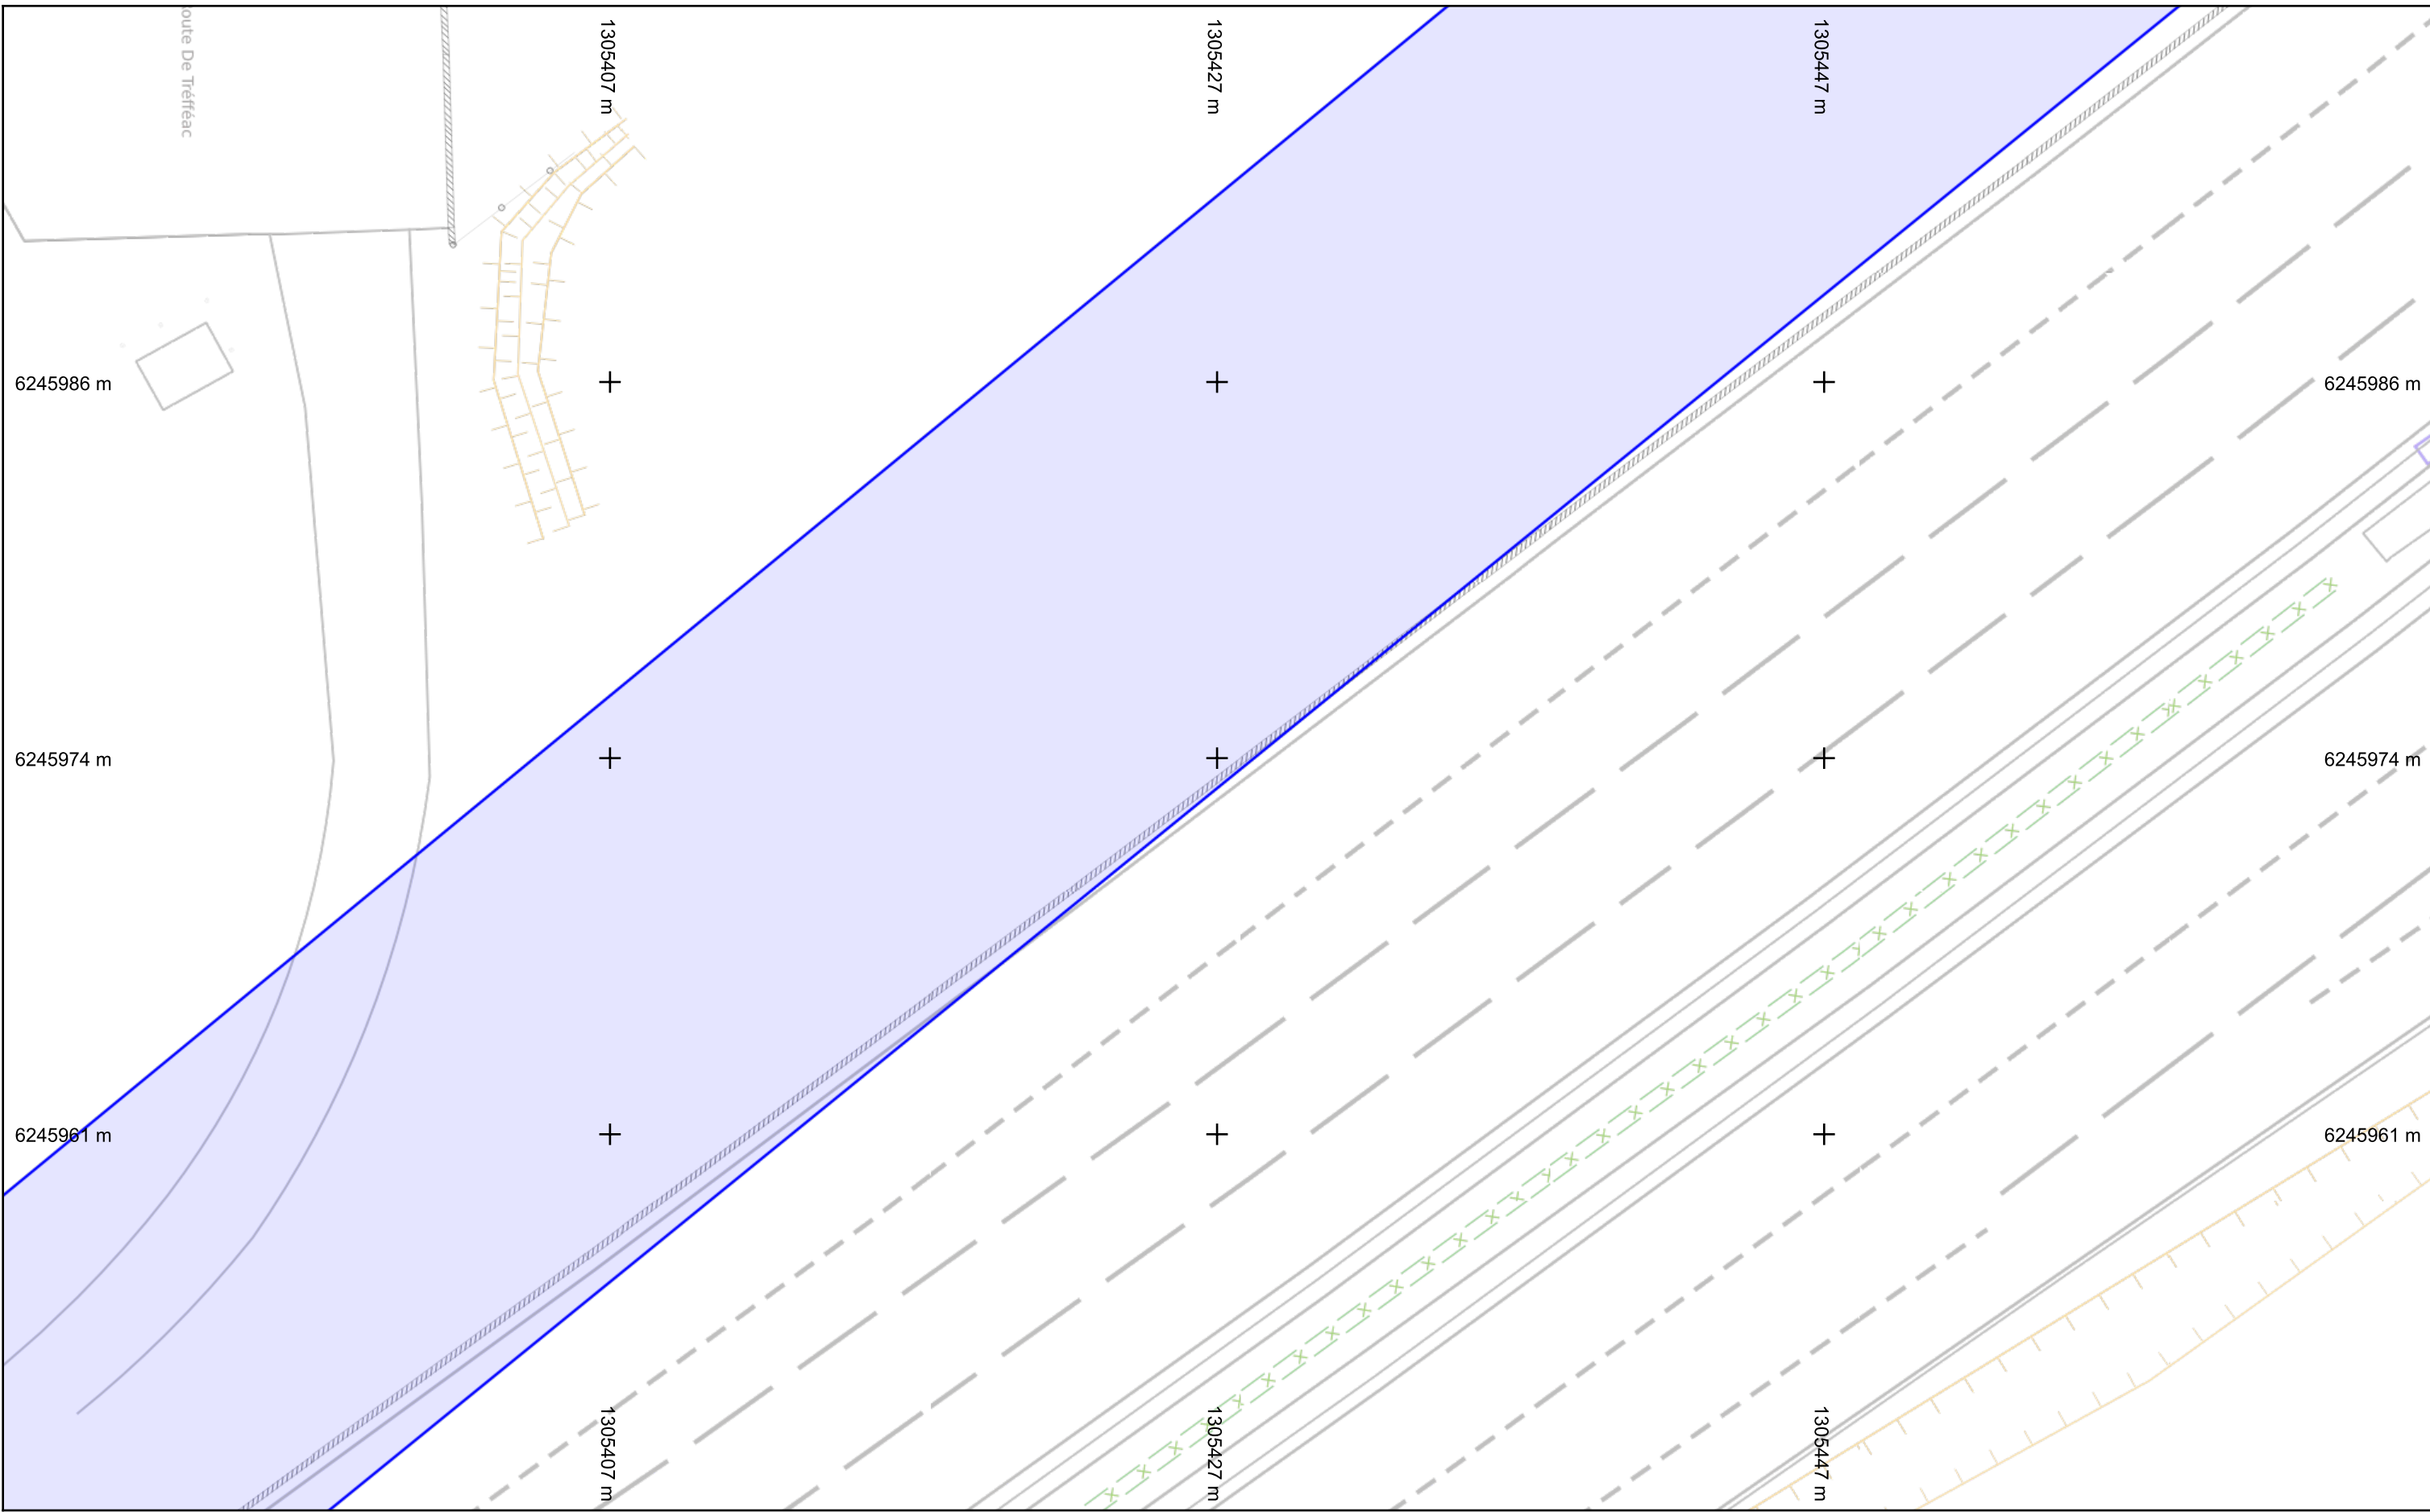


Légende :
Voir page annexe

Folio n° : 3

Échelle : 1:200 --- Plan généré le : 20/05/2026 - 12:07:56
Numéro de consultation : 2026052003021DE9
Adresse : Trignac, 44570 TRIGNAC
Format d'impression : A3 Paysage




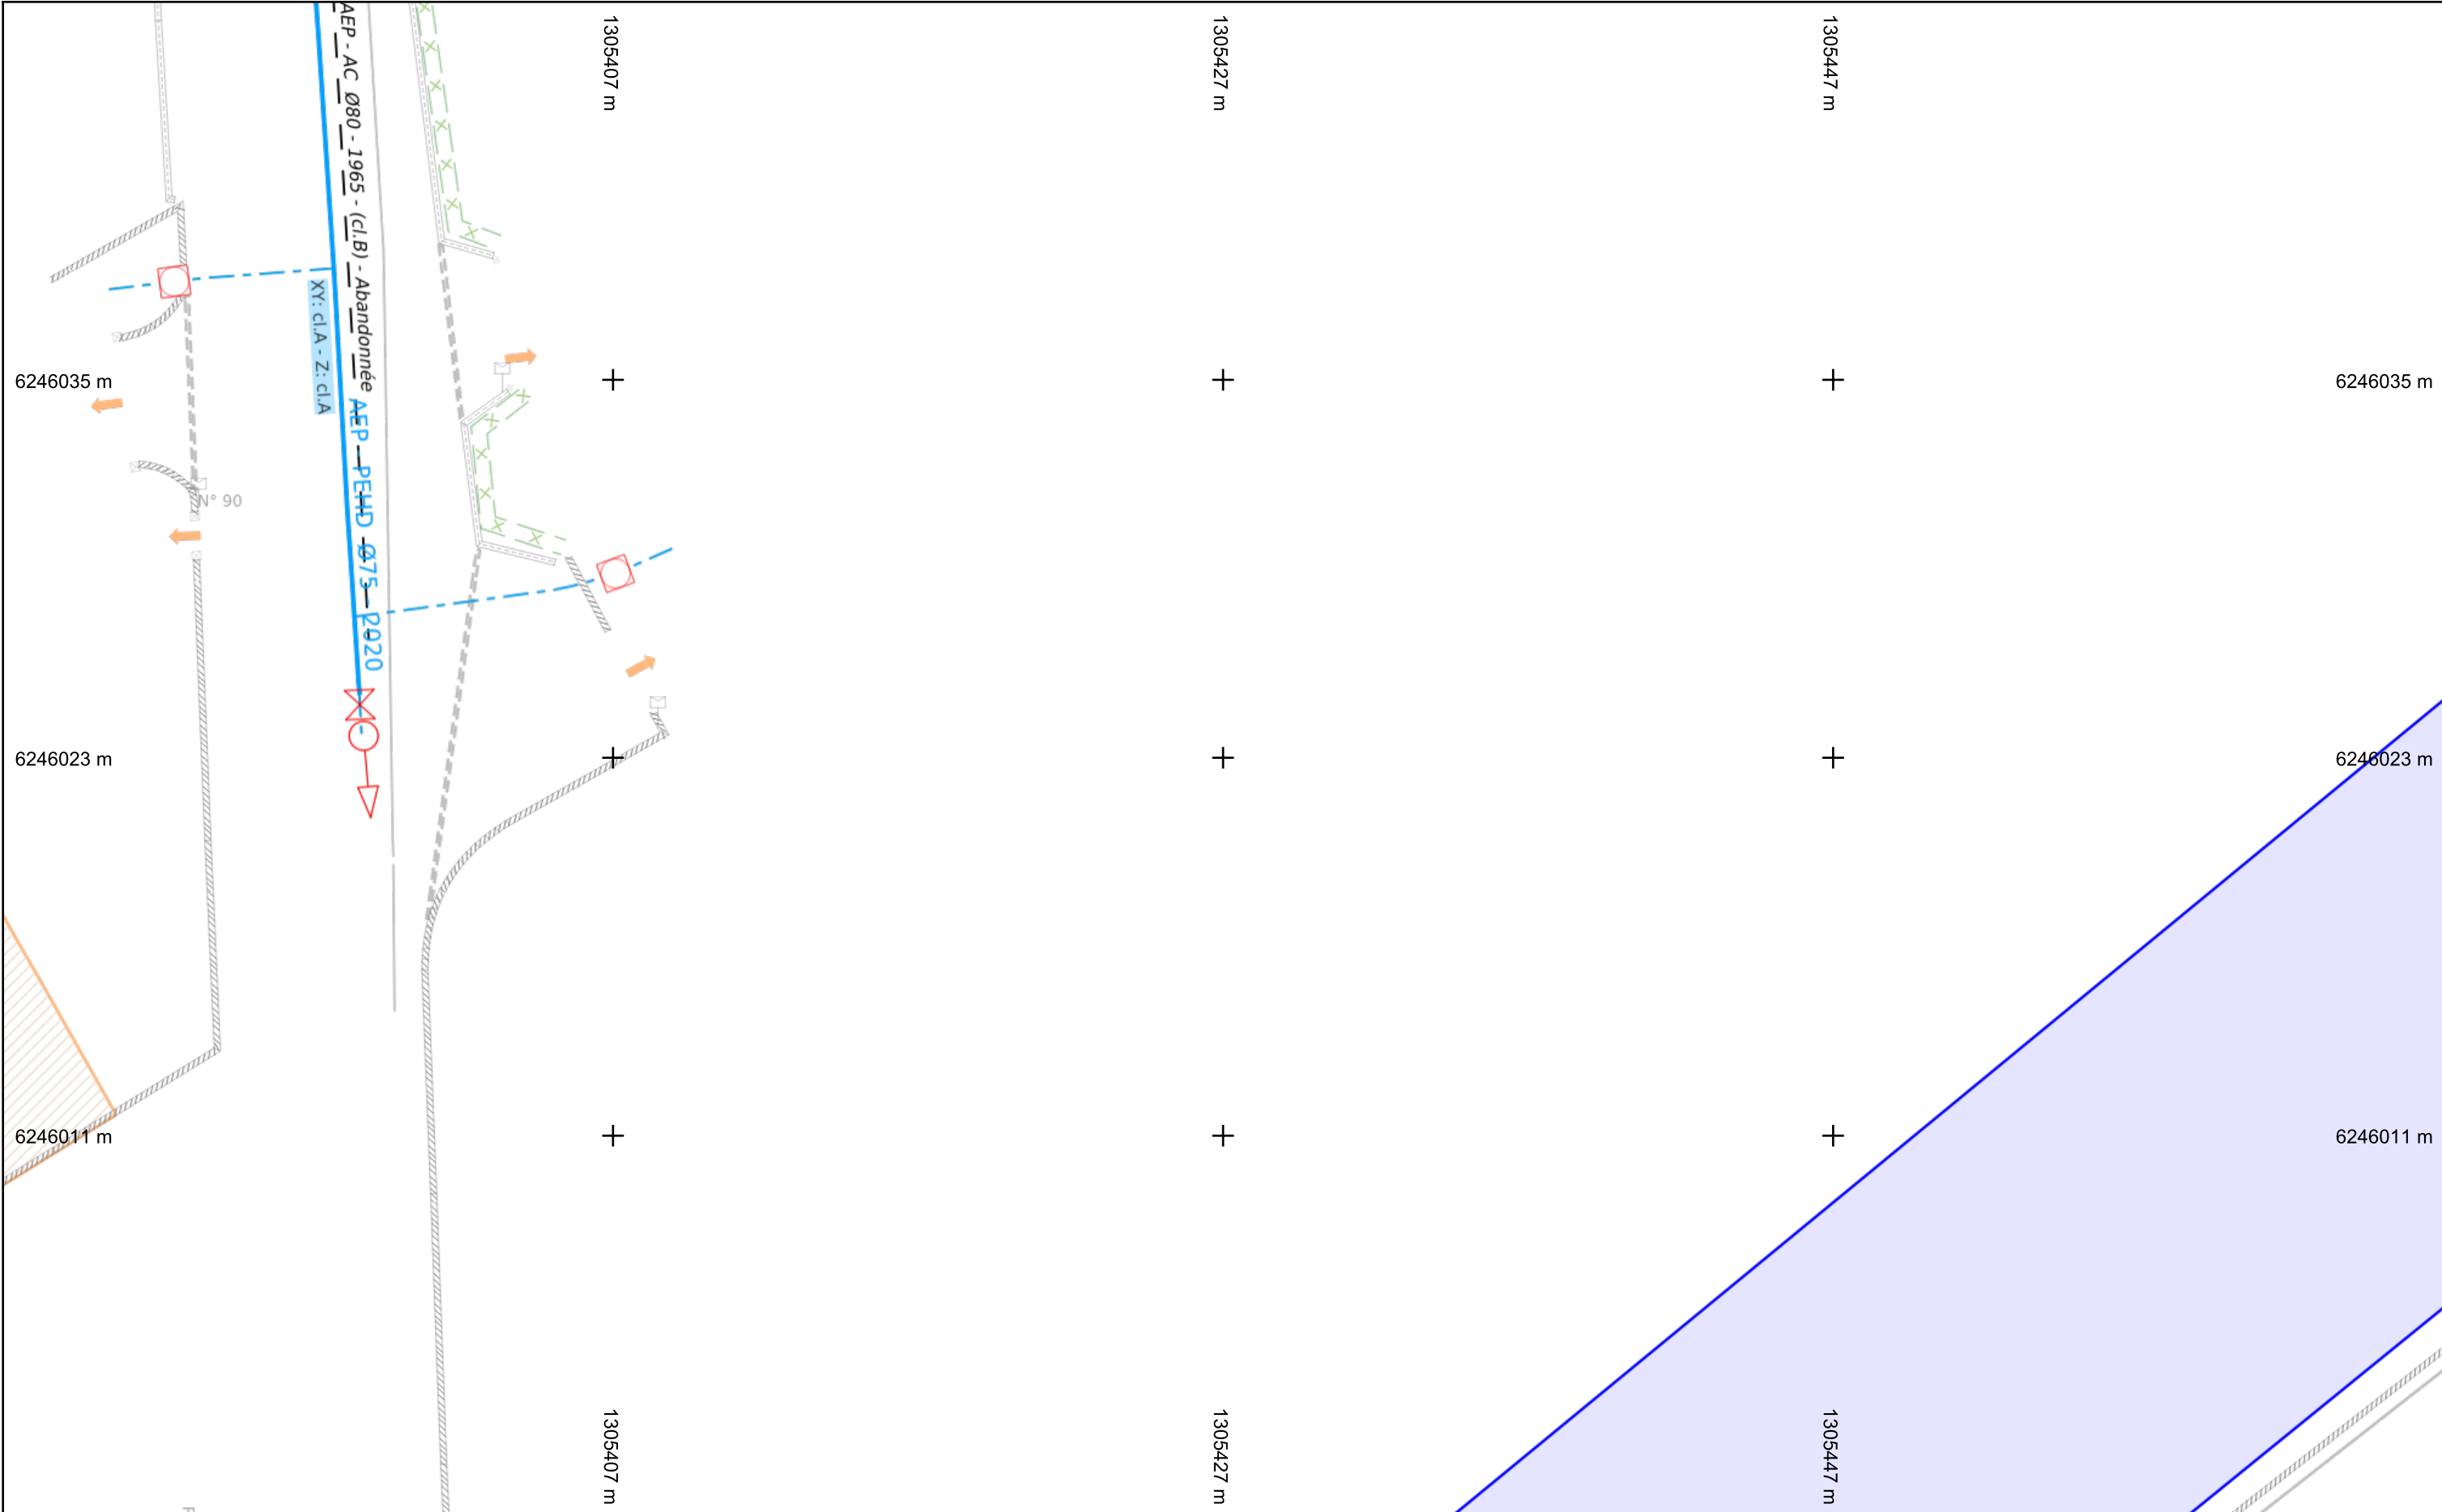


Légende :
Voir page annexe

Folio n° : 4

Échelle : 1:200 --- Plan généré le : 20/05/2026 - 12:07:56
Numéro de consultation : 2026052003021DE9
Adresse : Trignac, 44570 TRIGNAC
Format d'impression : A3 Paysage

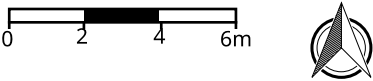


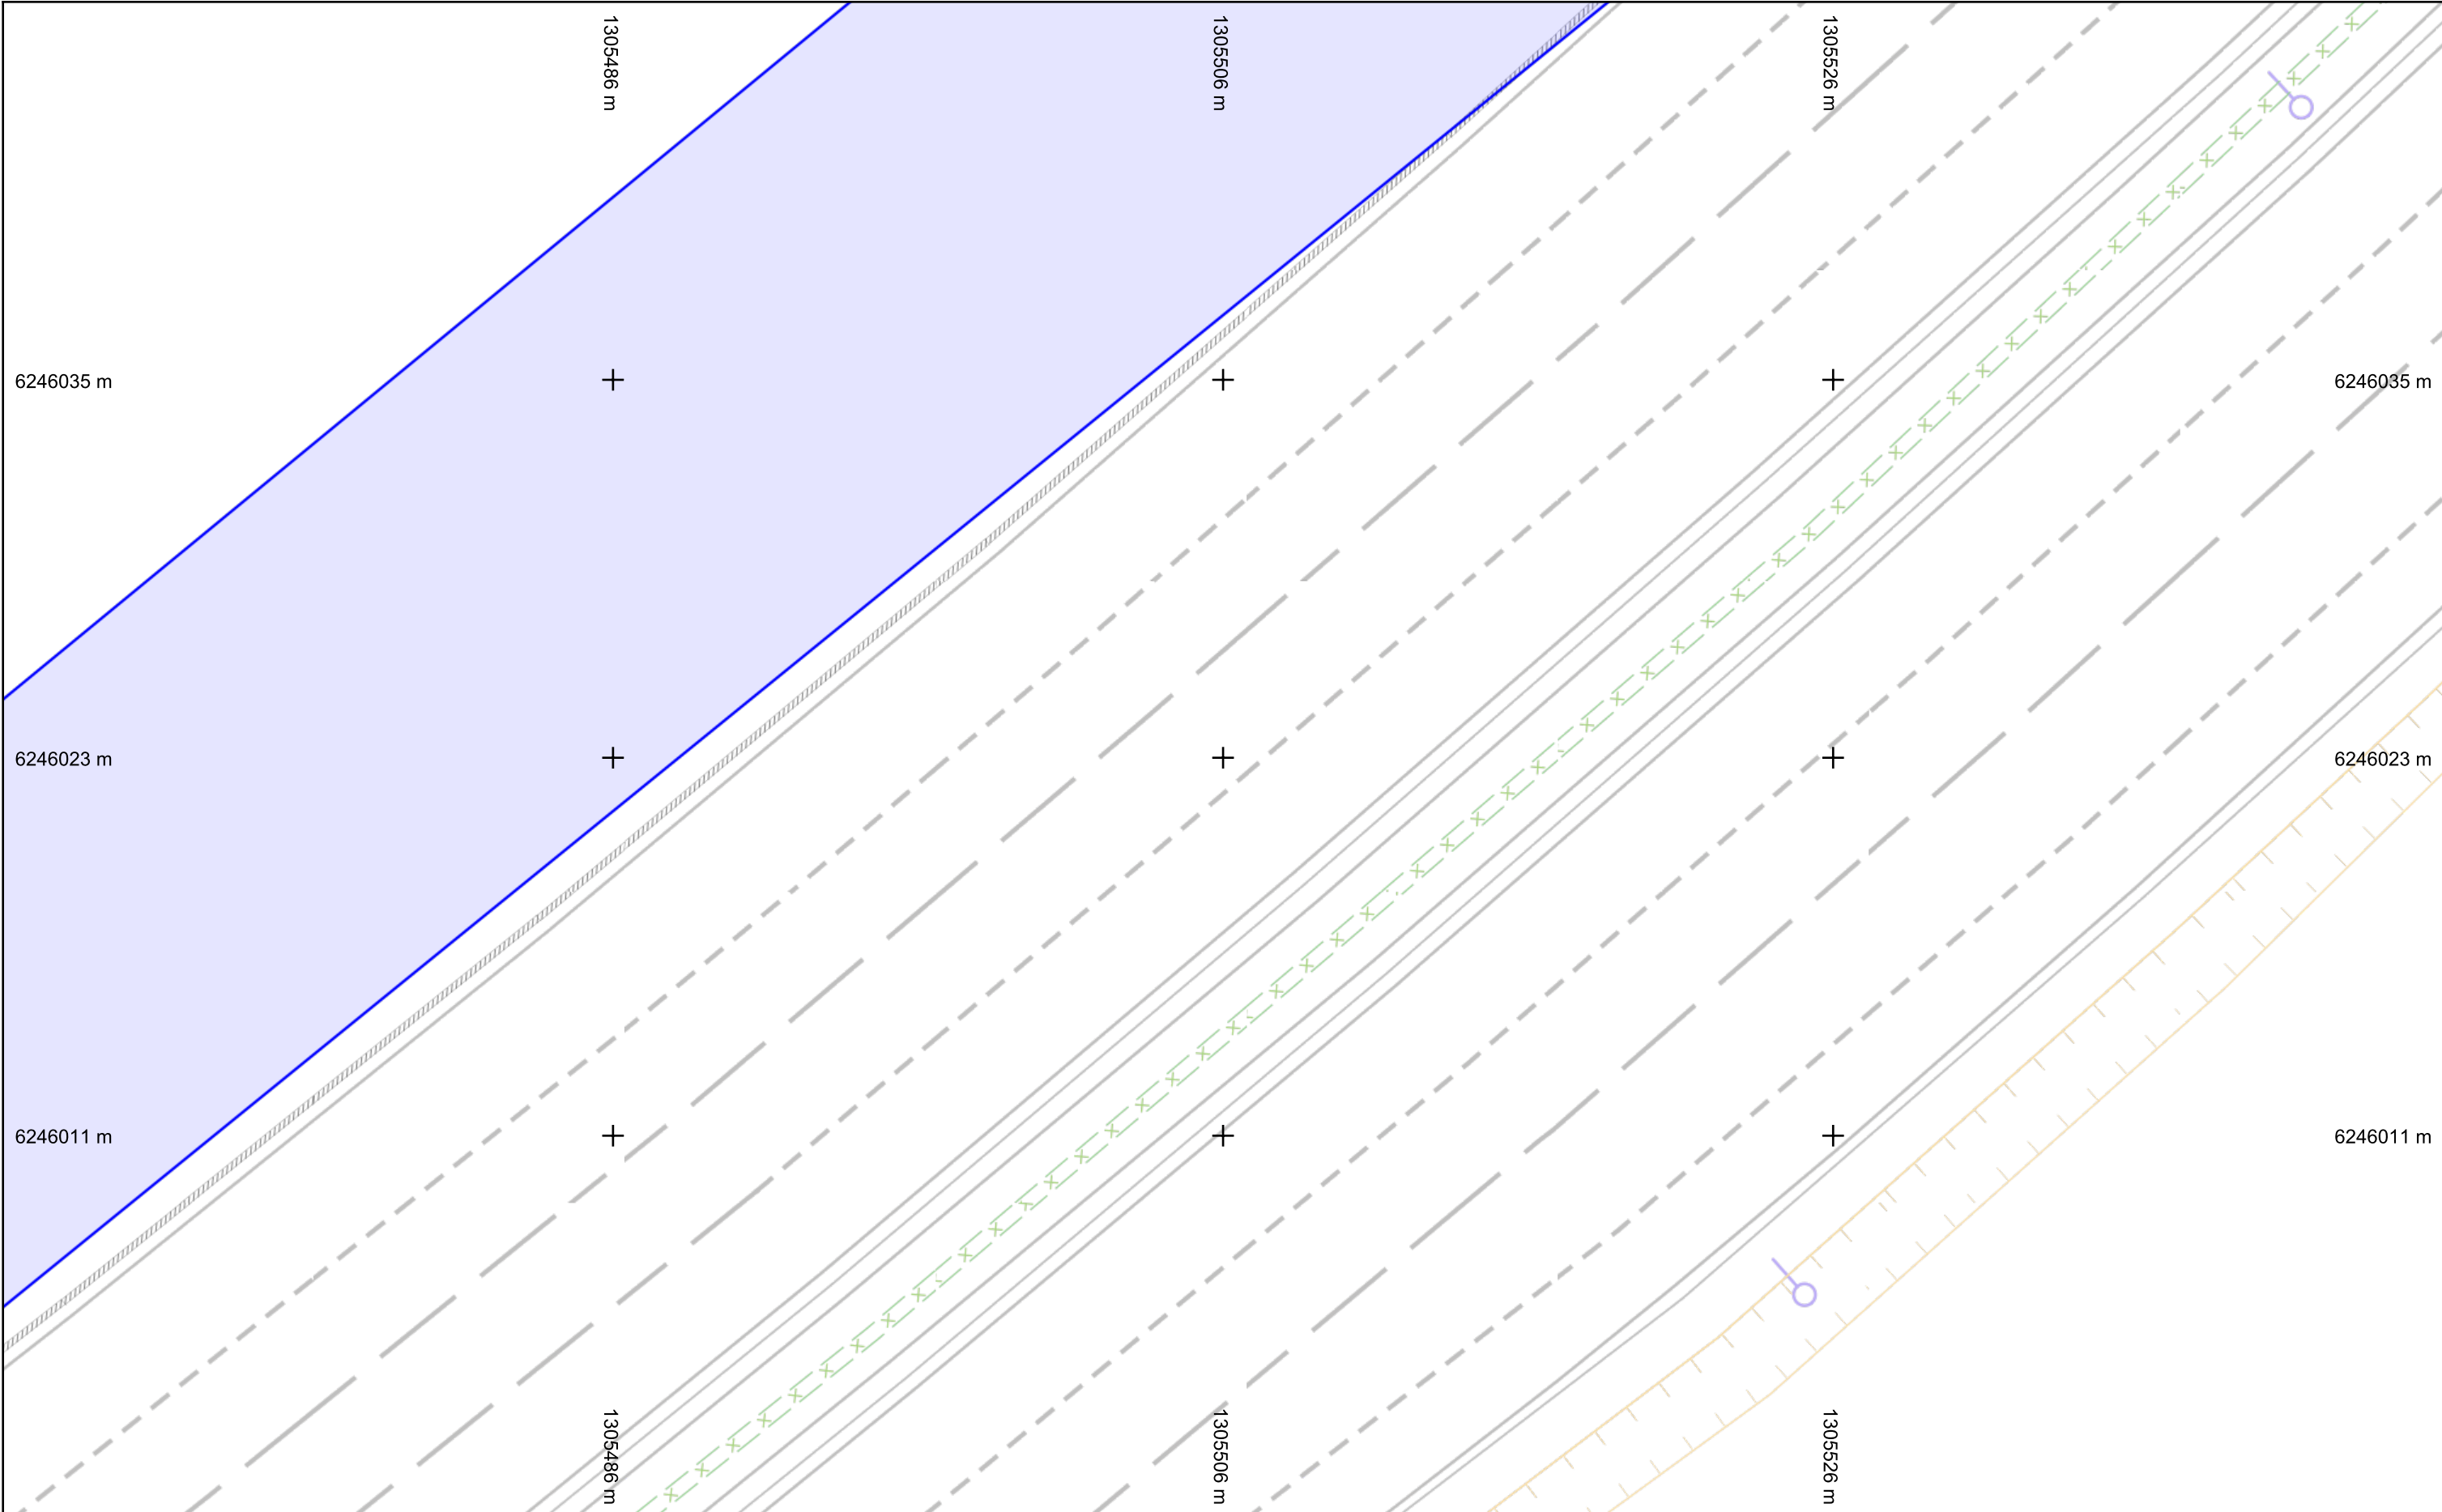


Légende :
Voir page annexe

Folio n° : 5

Échelle : 1:200 --- Plan généré le : 20/05/2026 - 12:07:56
Numéro de consultation : 2026052003021DE9
Adresse : Trignac, 44570 TRIGNAC
Format d'impression : A3 Paysage

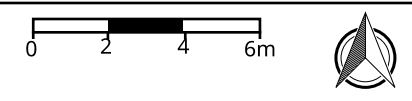


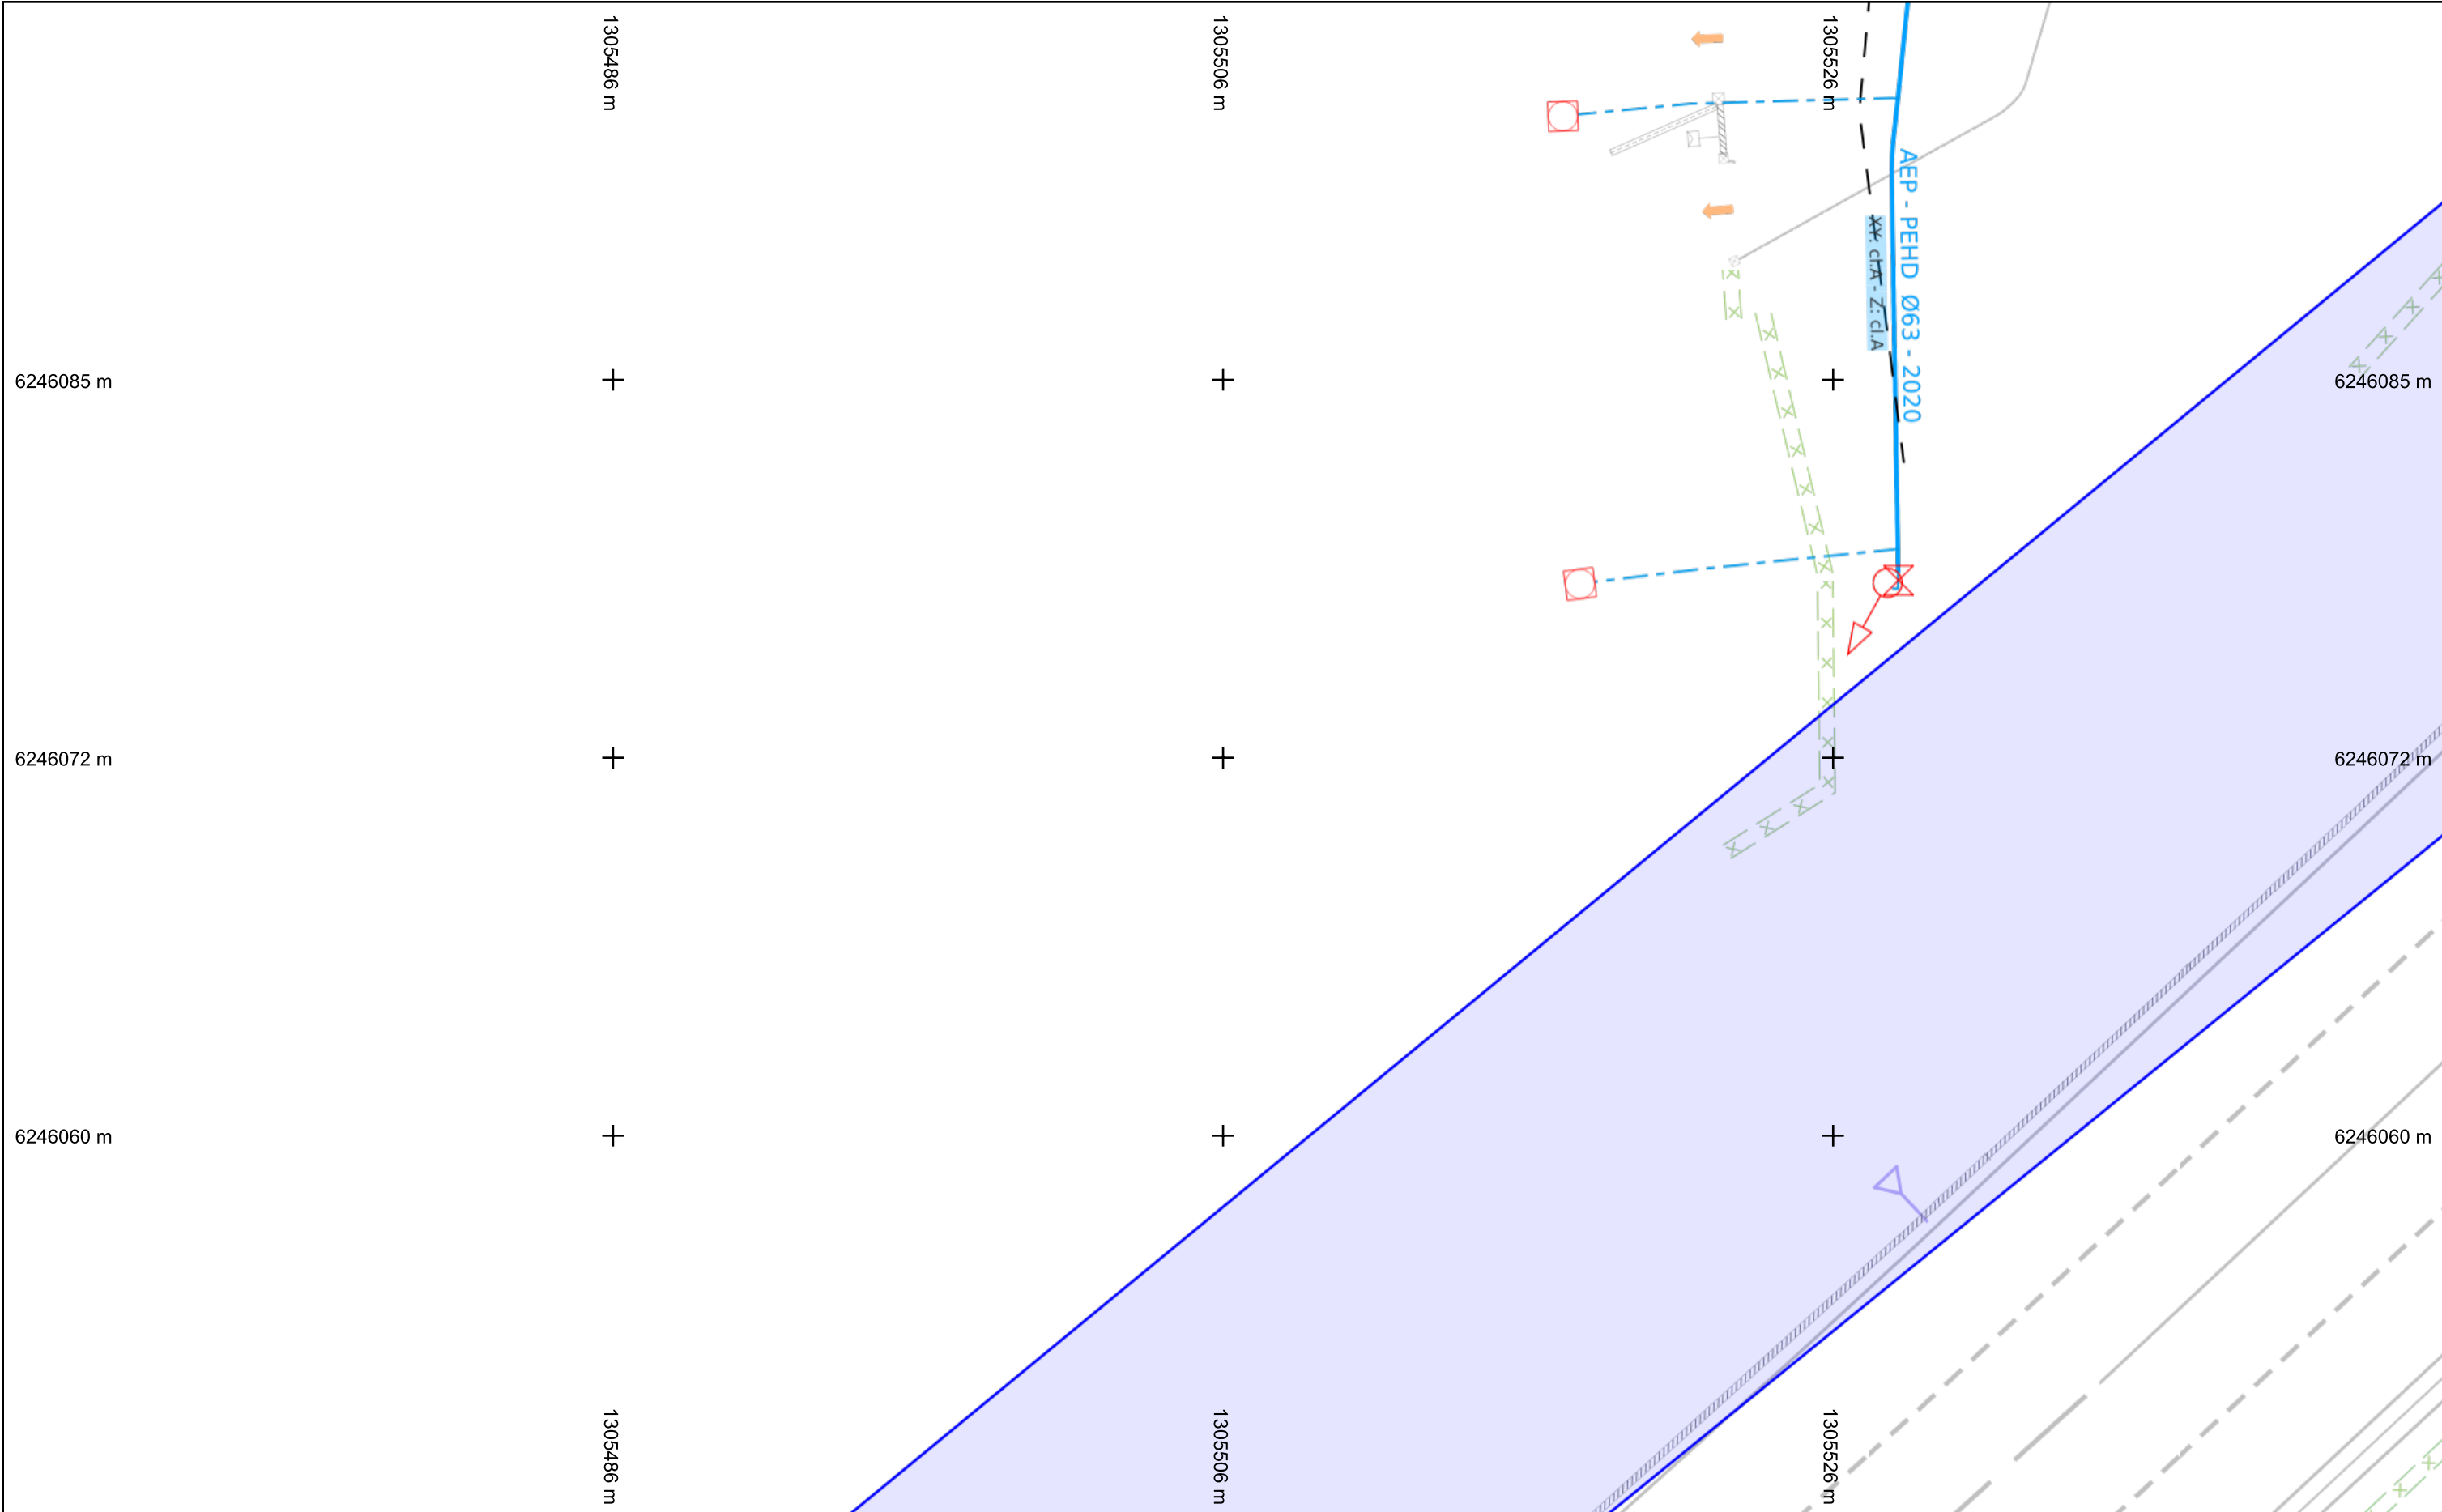


Légende :
Voir page annexe

Folio n° : 6

Échelle : 1:200 --- Plan généré le : 20/05/2026 - 12:07:56
Numéro de consultation : 2026052003021DE9
Adresse : Trignac, 44570 TRIGNAC
Format d'impression : A3 Paysage

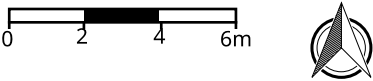

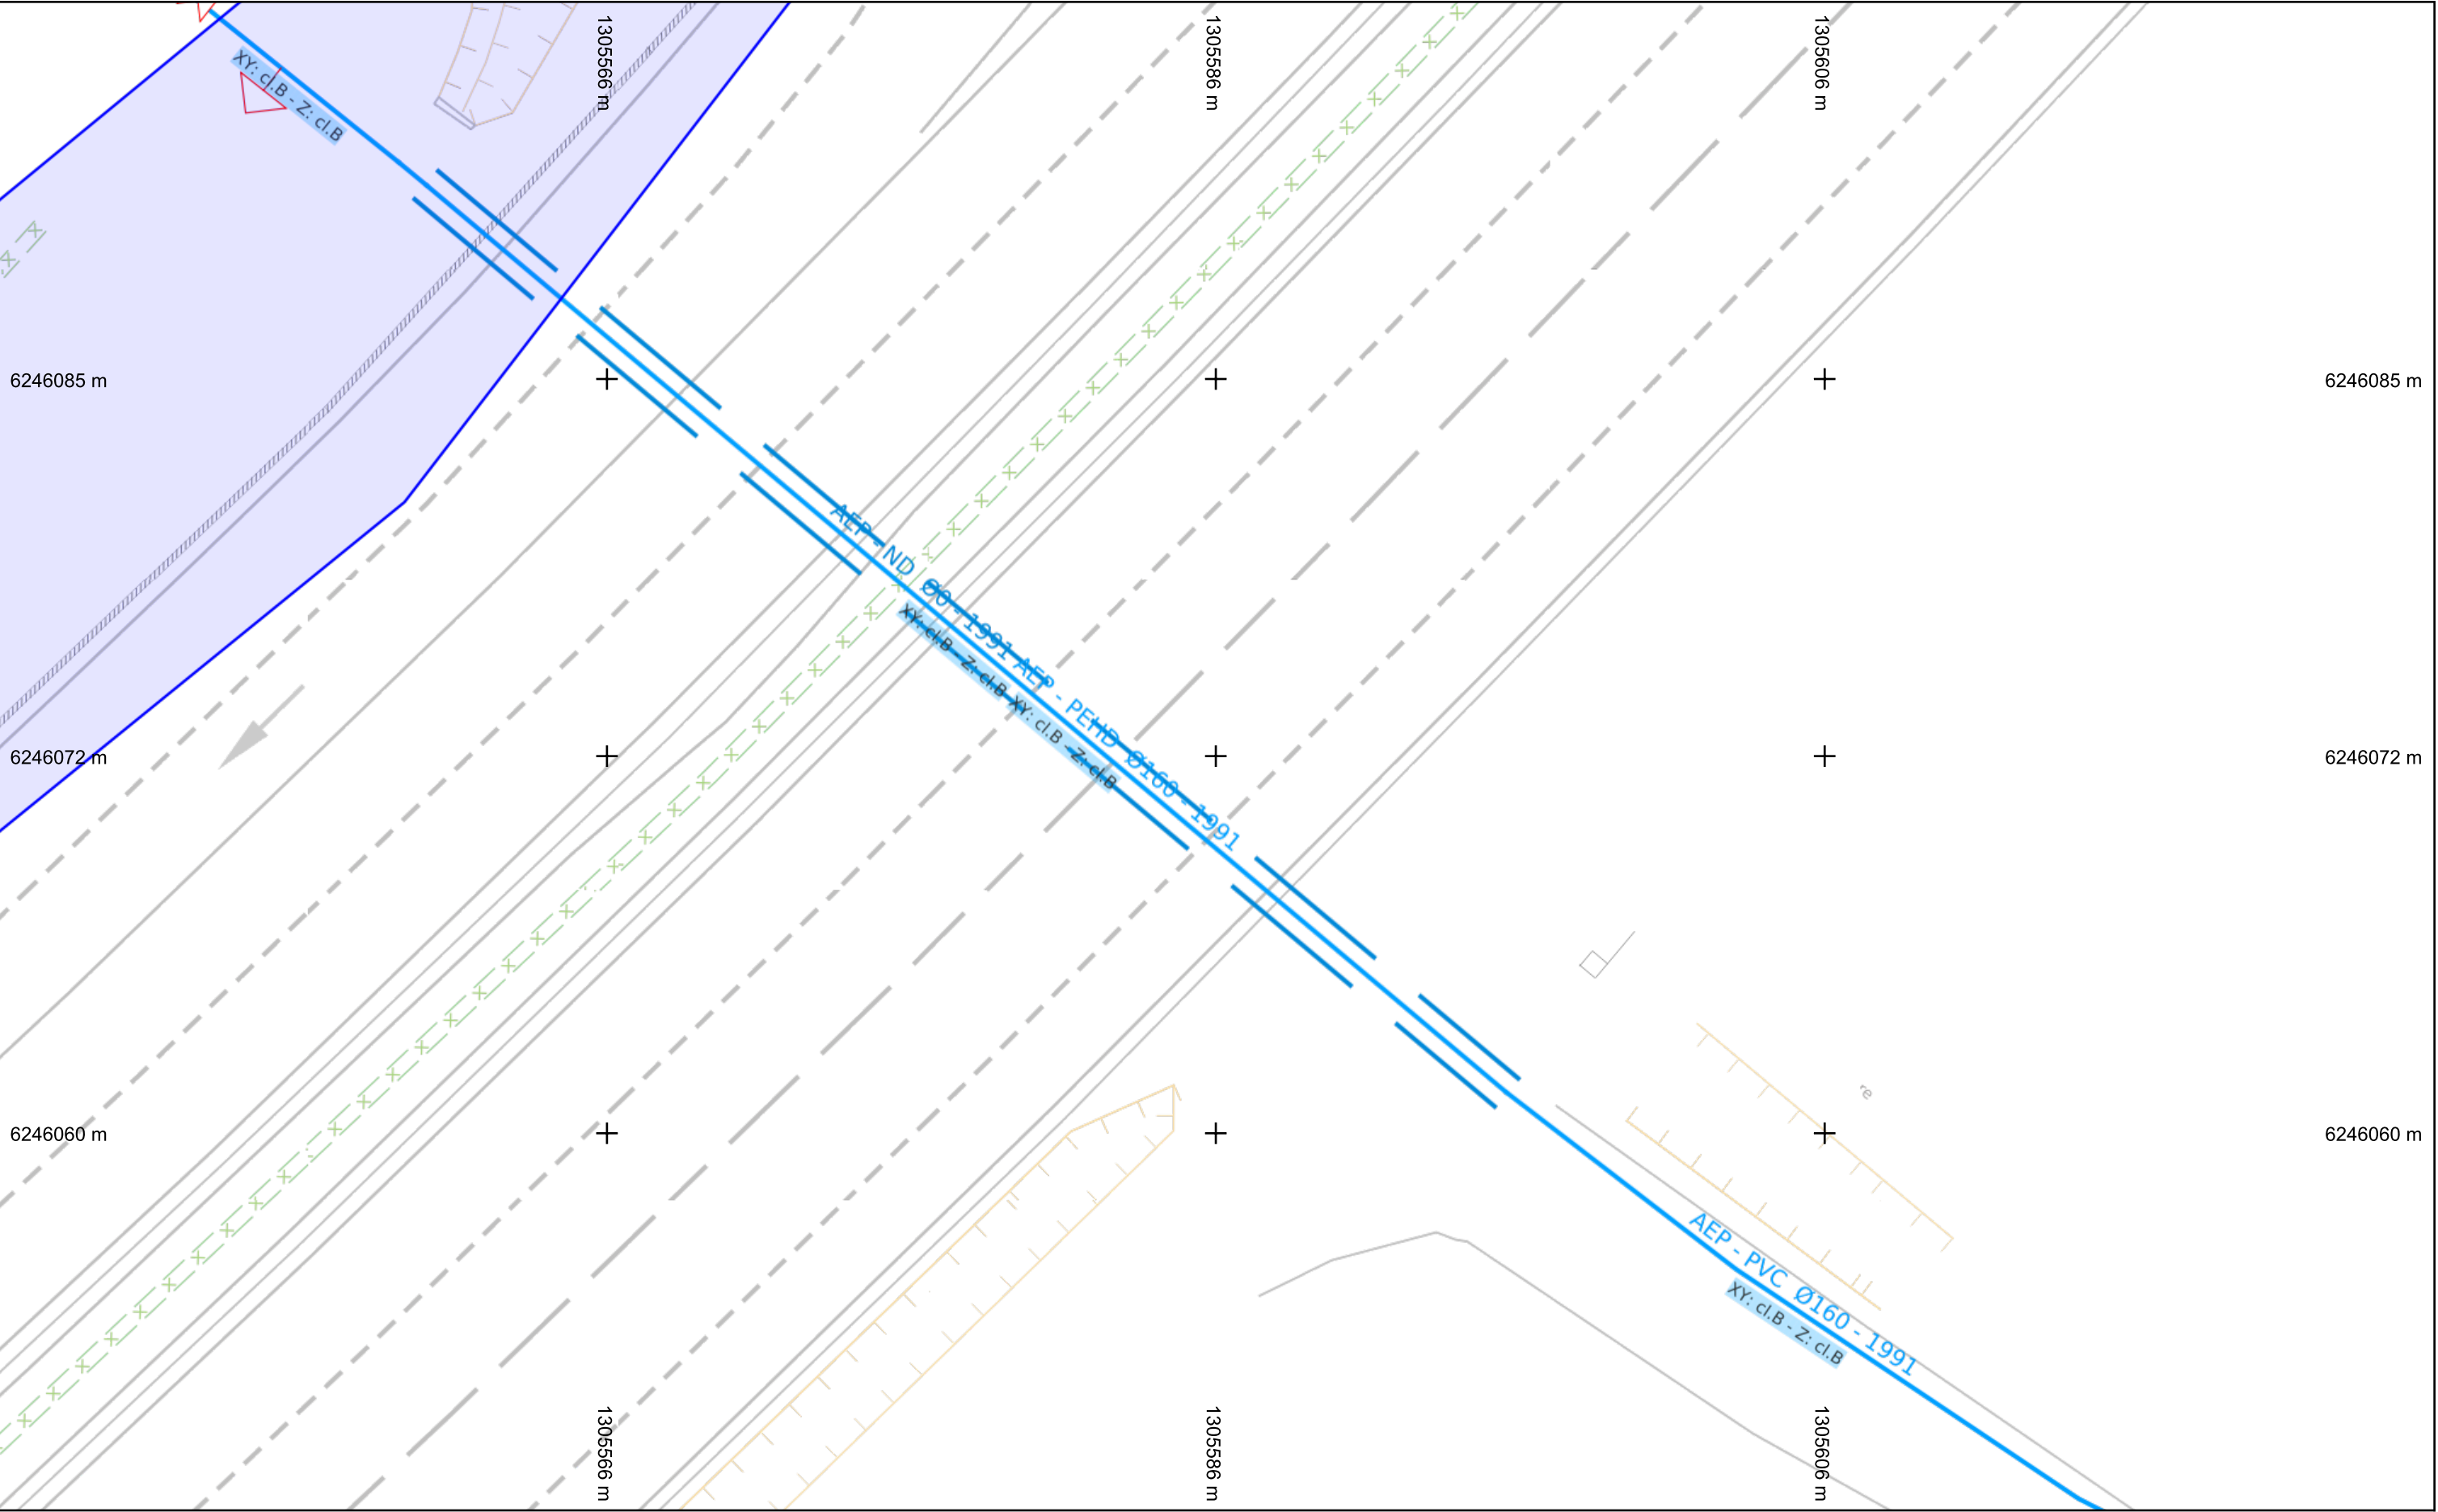


Légende :
Voir page annexe

Folio n° : 7

Échelle : 1:200 --- Plan généré le : 20/05/2026 - 12:07:56
Numéro de consultation : 2026052003021DE9
Adresse : Trignac, 44570 TRIGNAC
Format d'impression : A3 Paysage



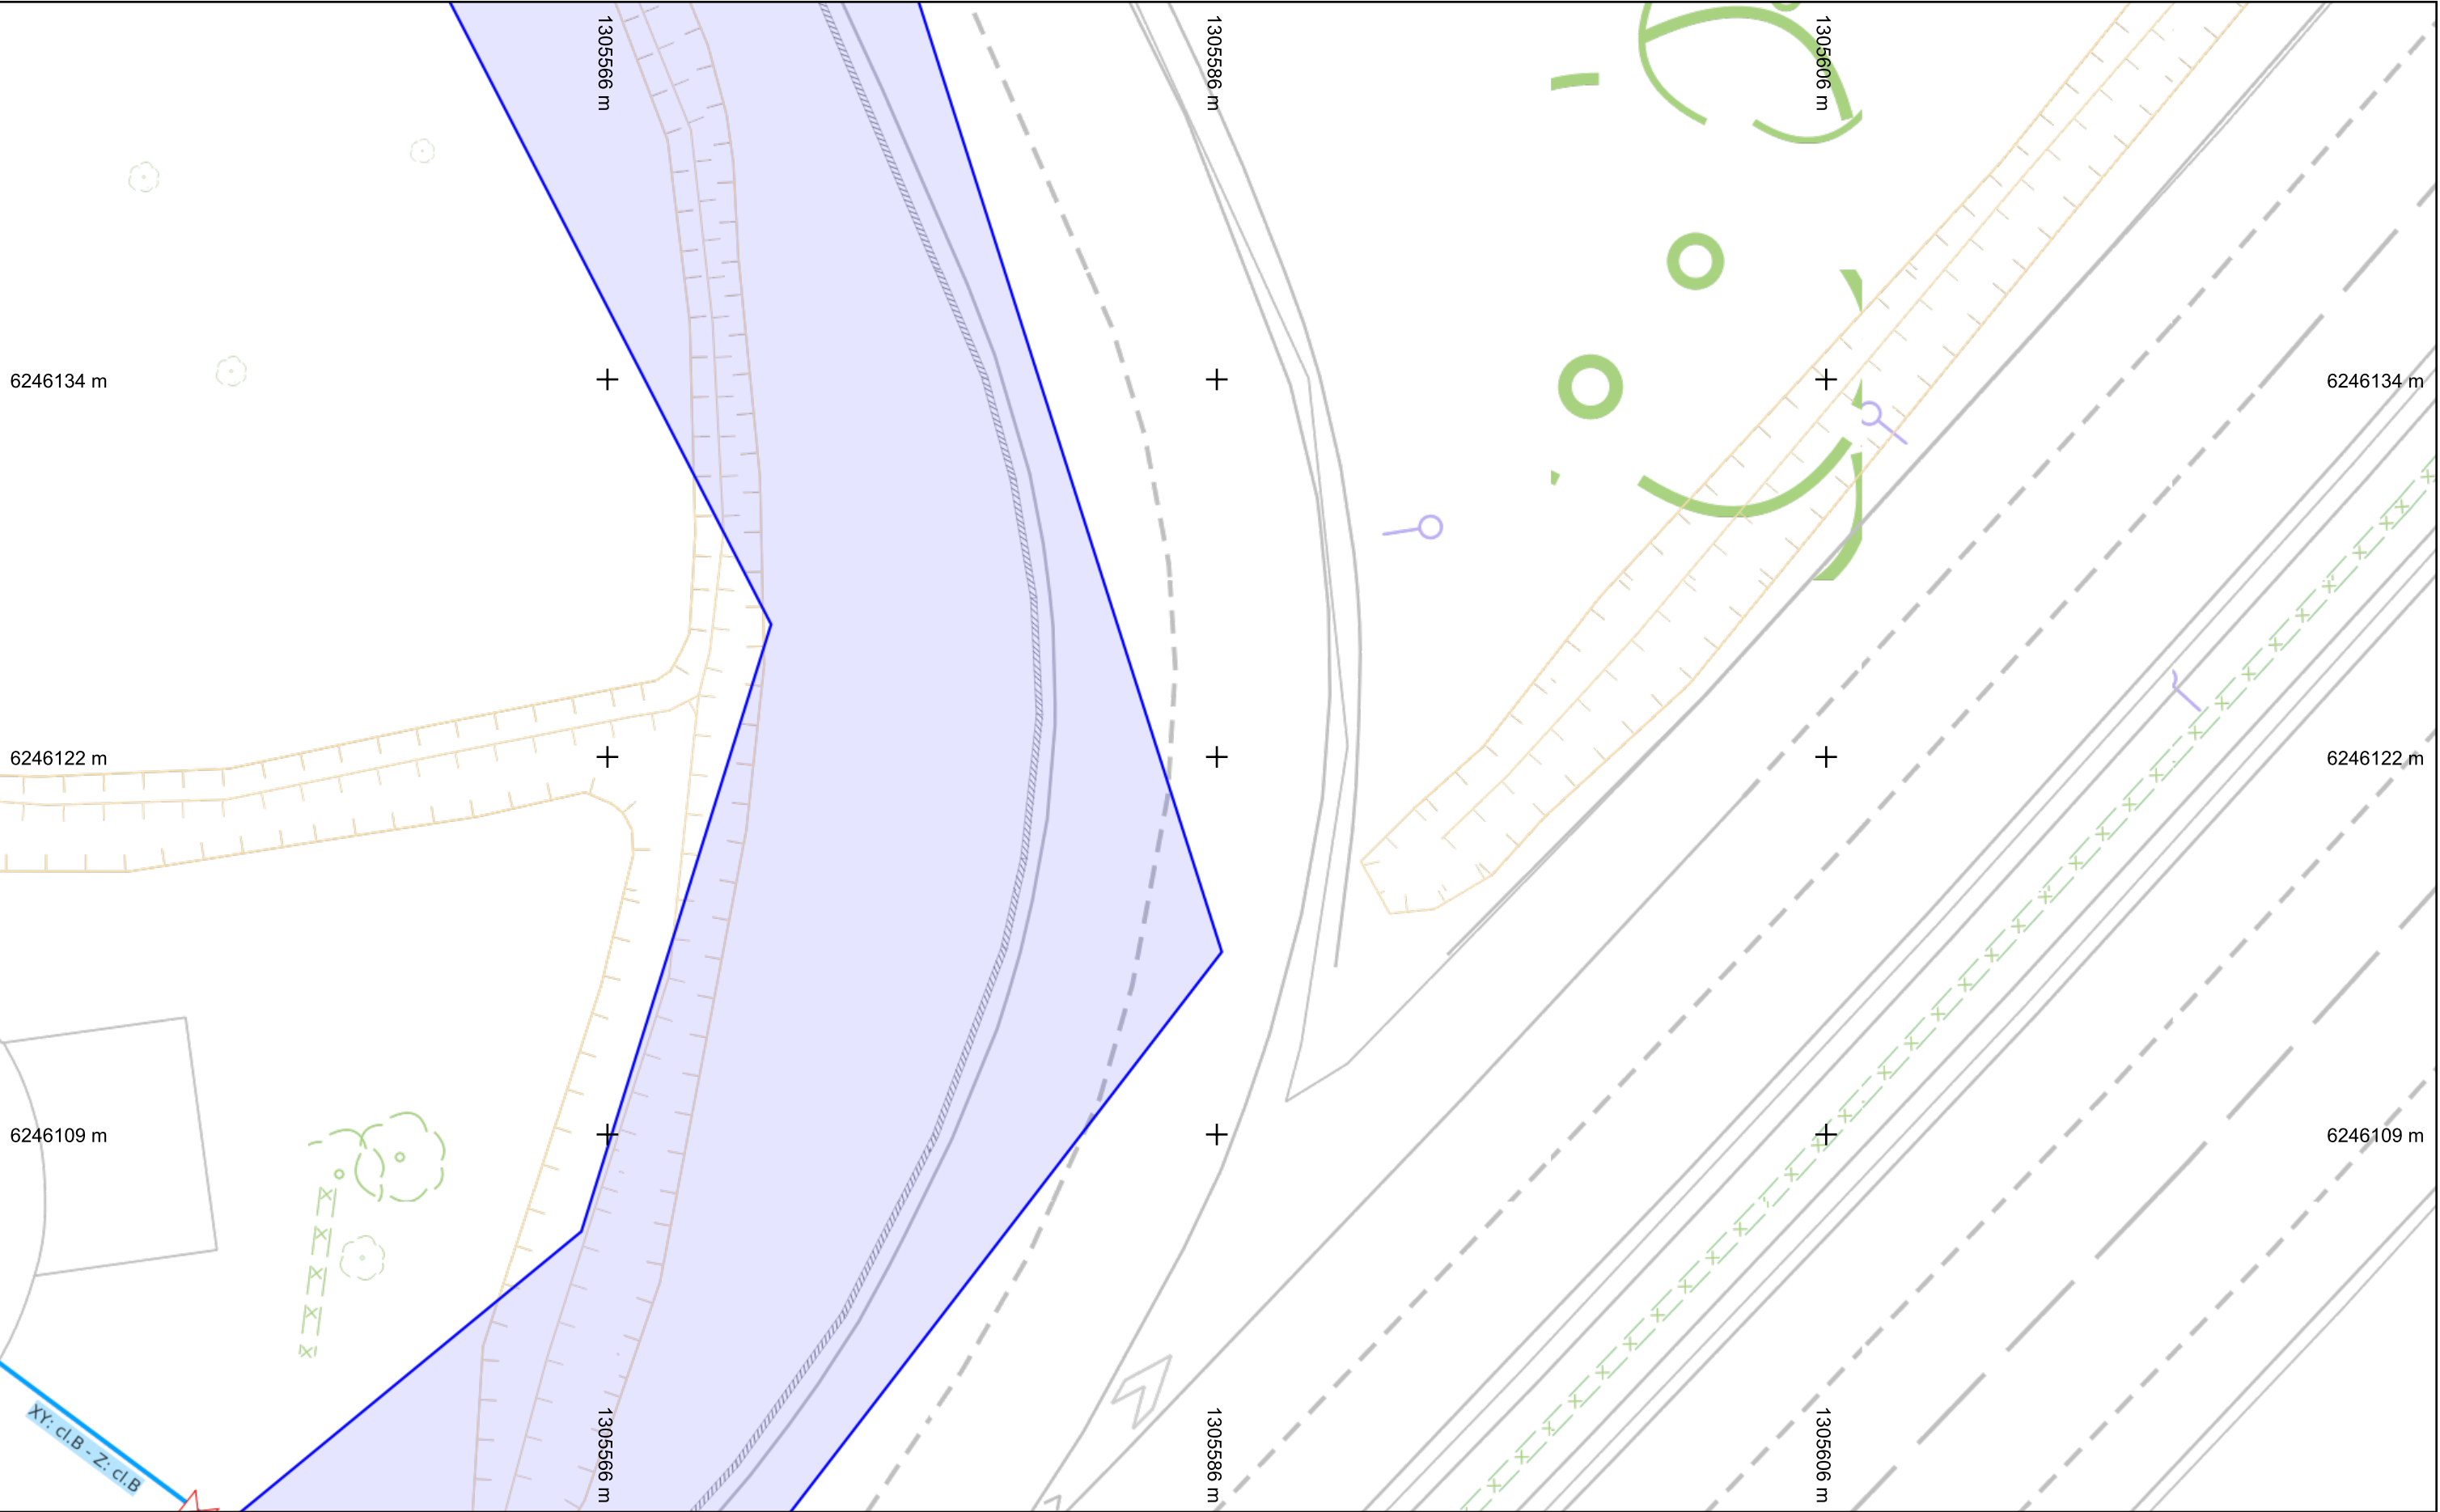


Légende :
Voir page annexe

Folio n° : 8

Échelle : 1:200 --- Plan généré le : 20/05/2026 - 12:07:56
Numéro de consultation : 2026052003021DE9
Adresse : Trignac, 44570 TRIGNAC
Format d'impression : A3 Paysage



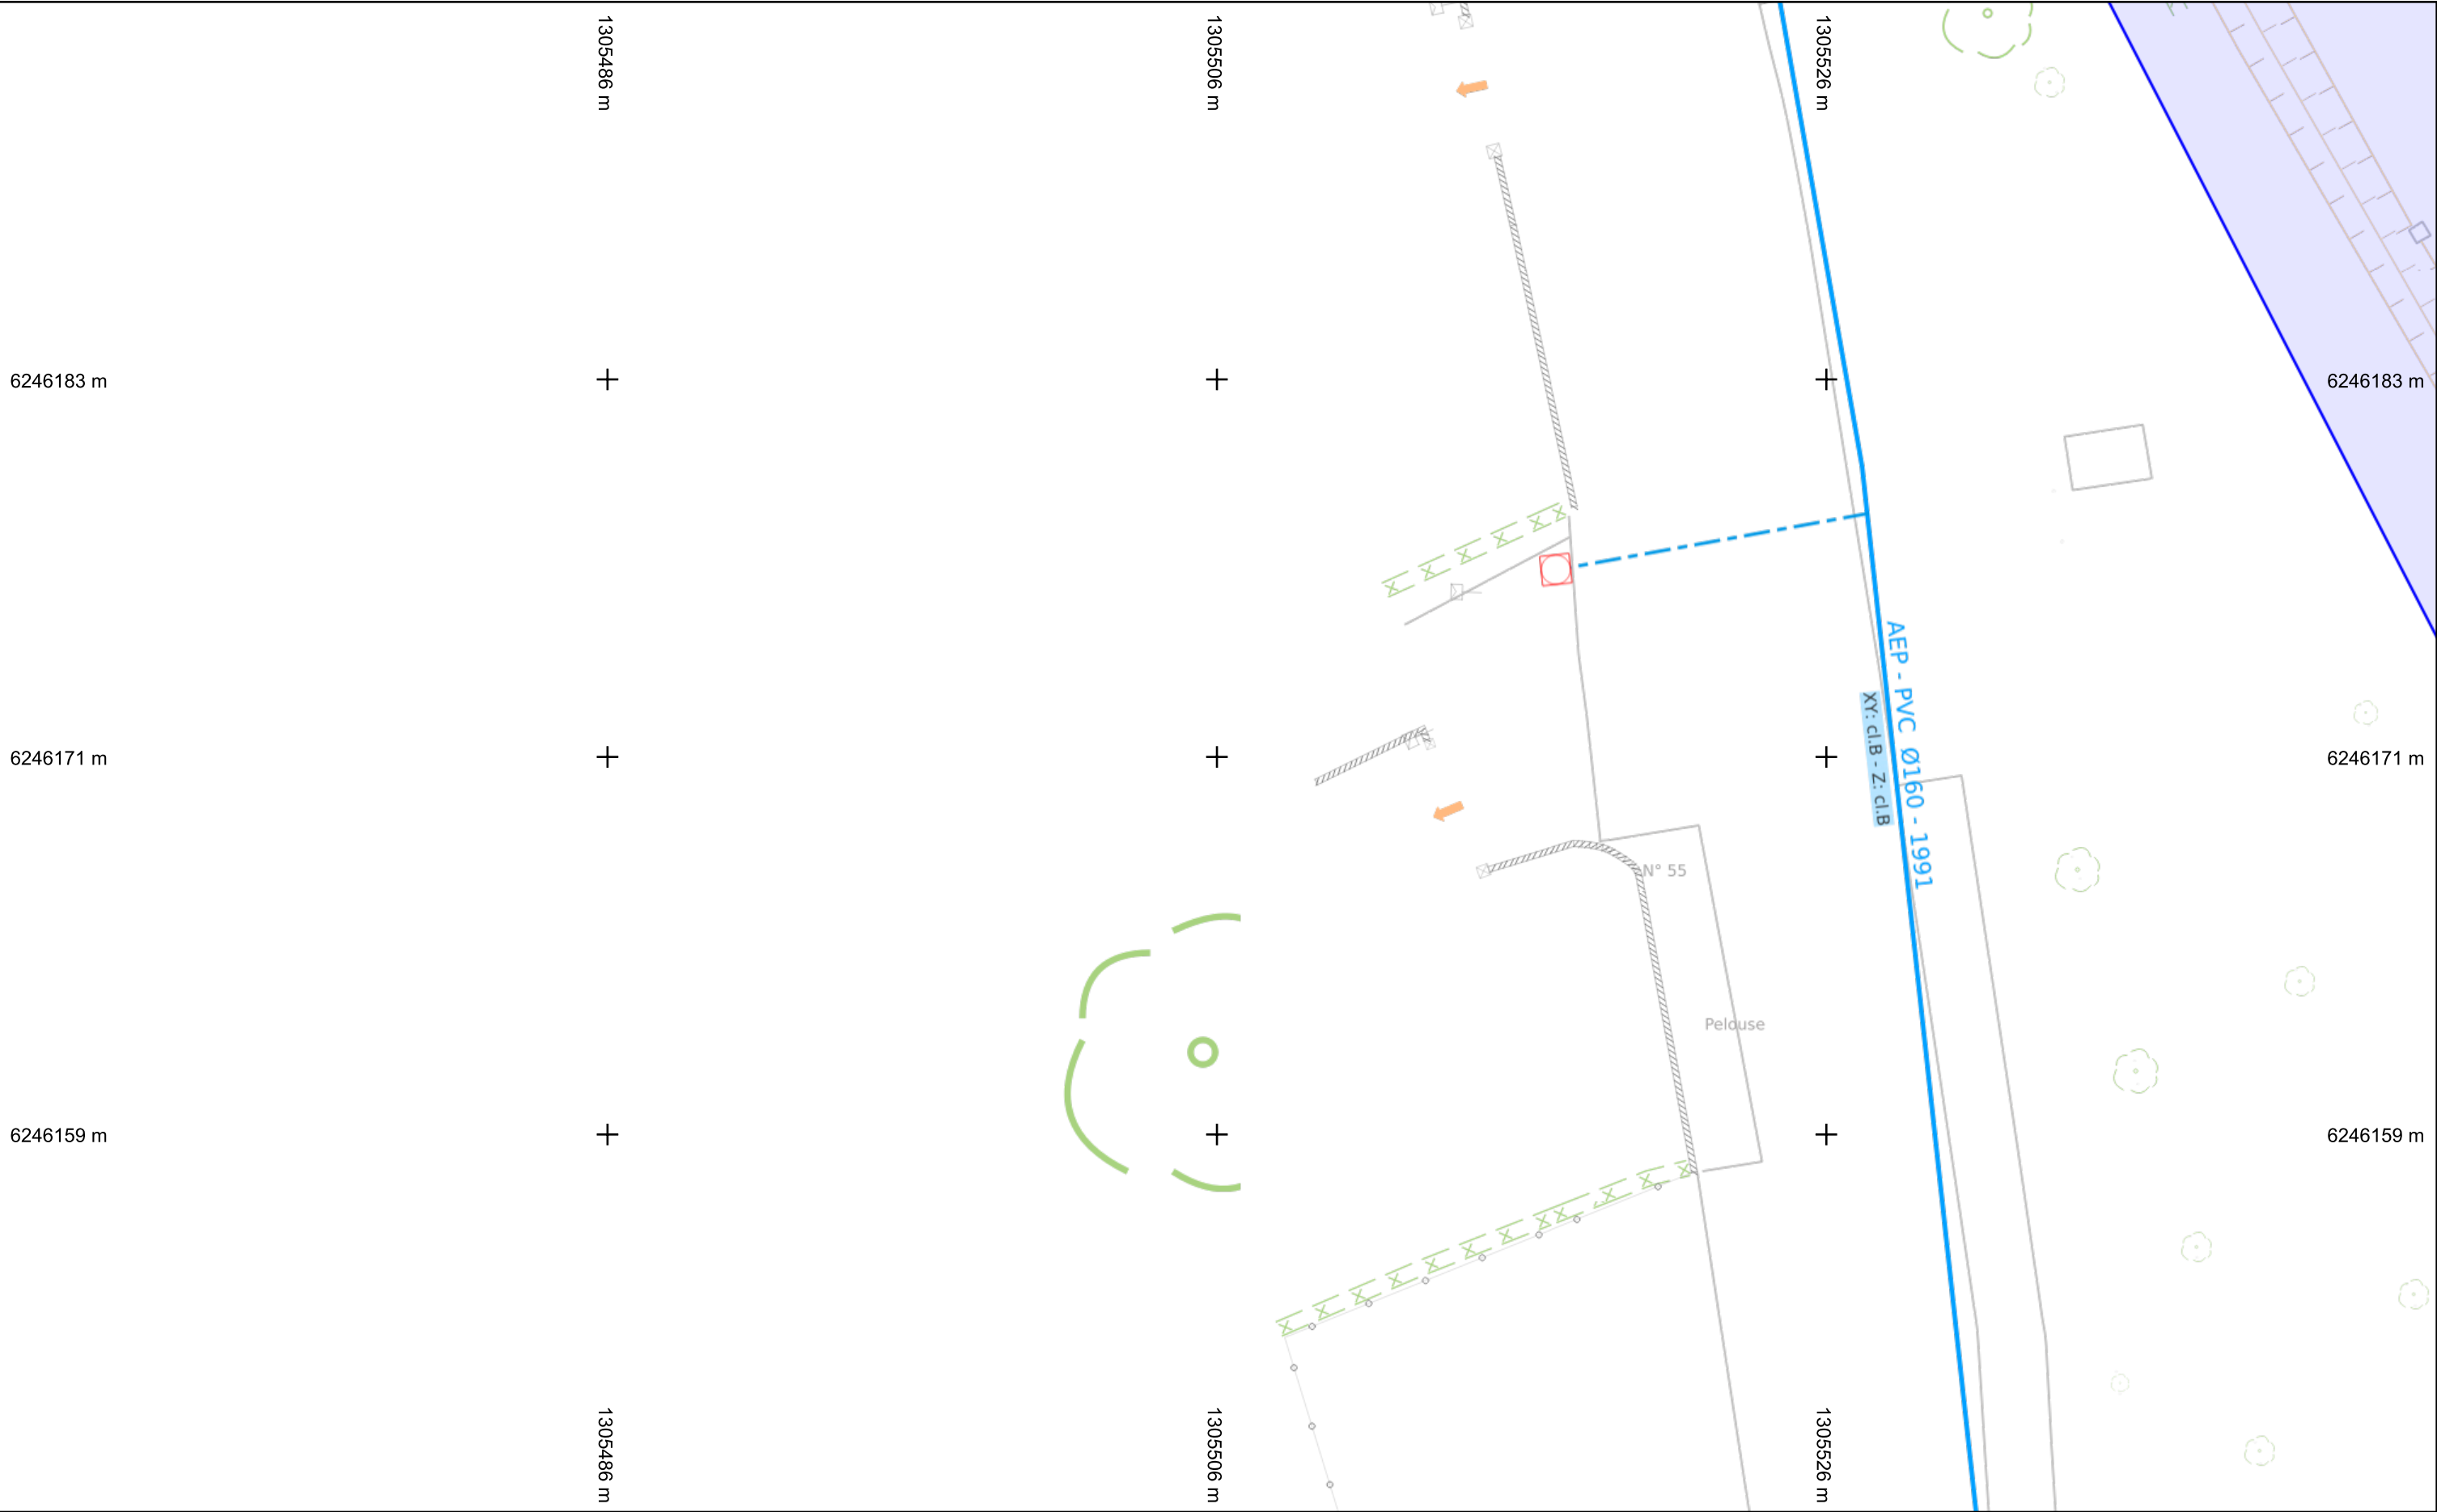


Légende :
Voir page annexe

Folio n° : 9

Échelle : 1:200 --- Plan généré le : 20/05/2026 - 12:07:56
Numéro de consultation : 2026052003021DE9
Adresse : Trignac, 44570 TRIGNAC
Format d'impression : A3 Paysage



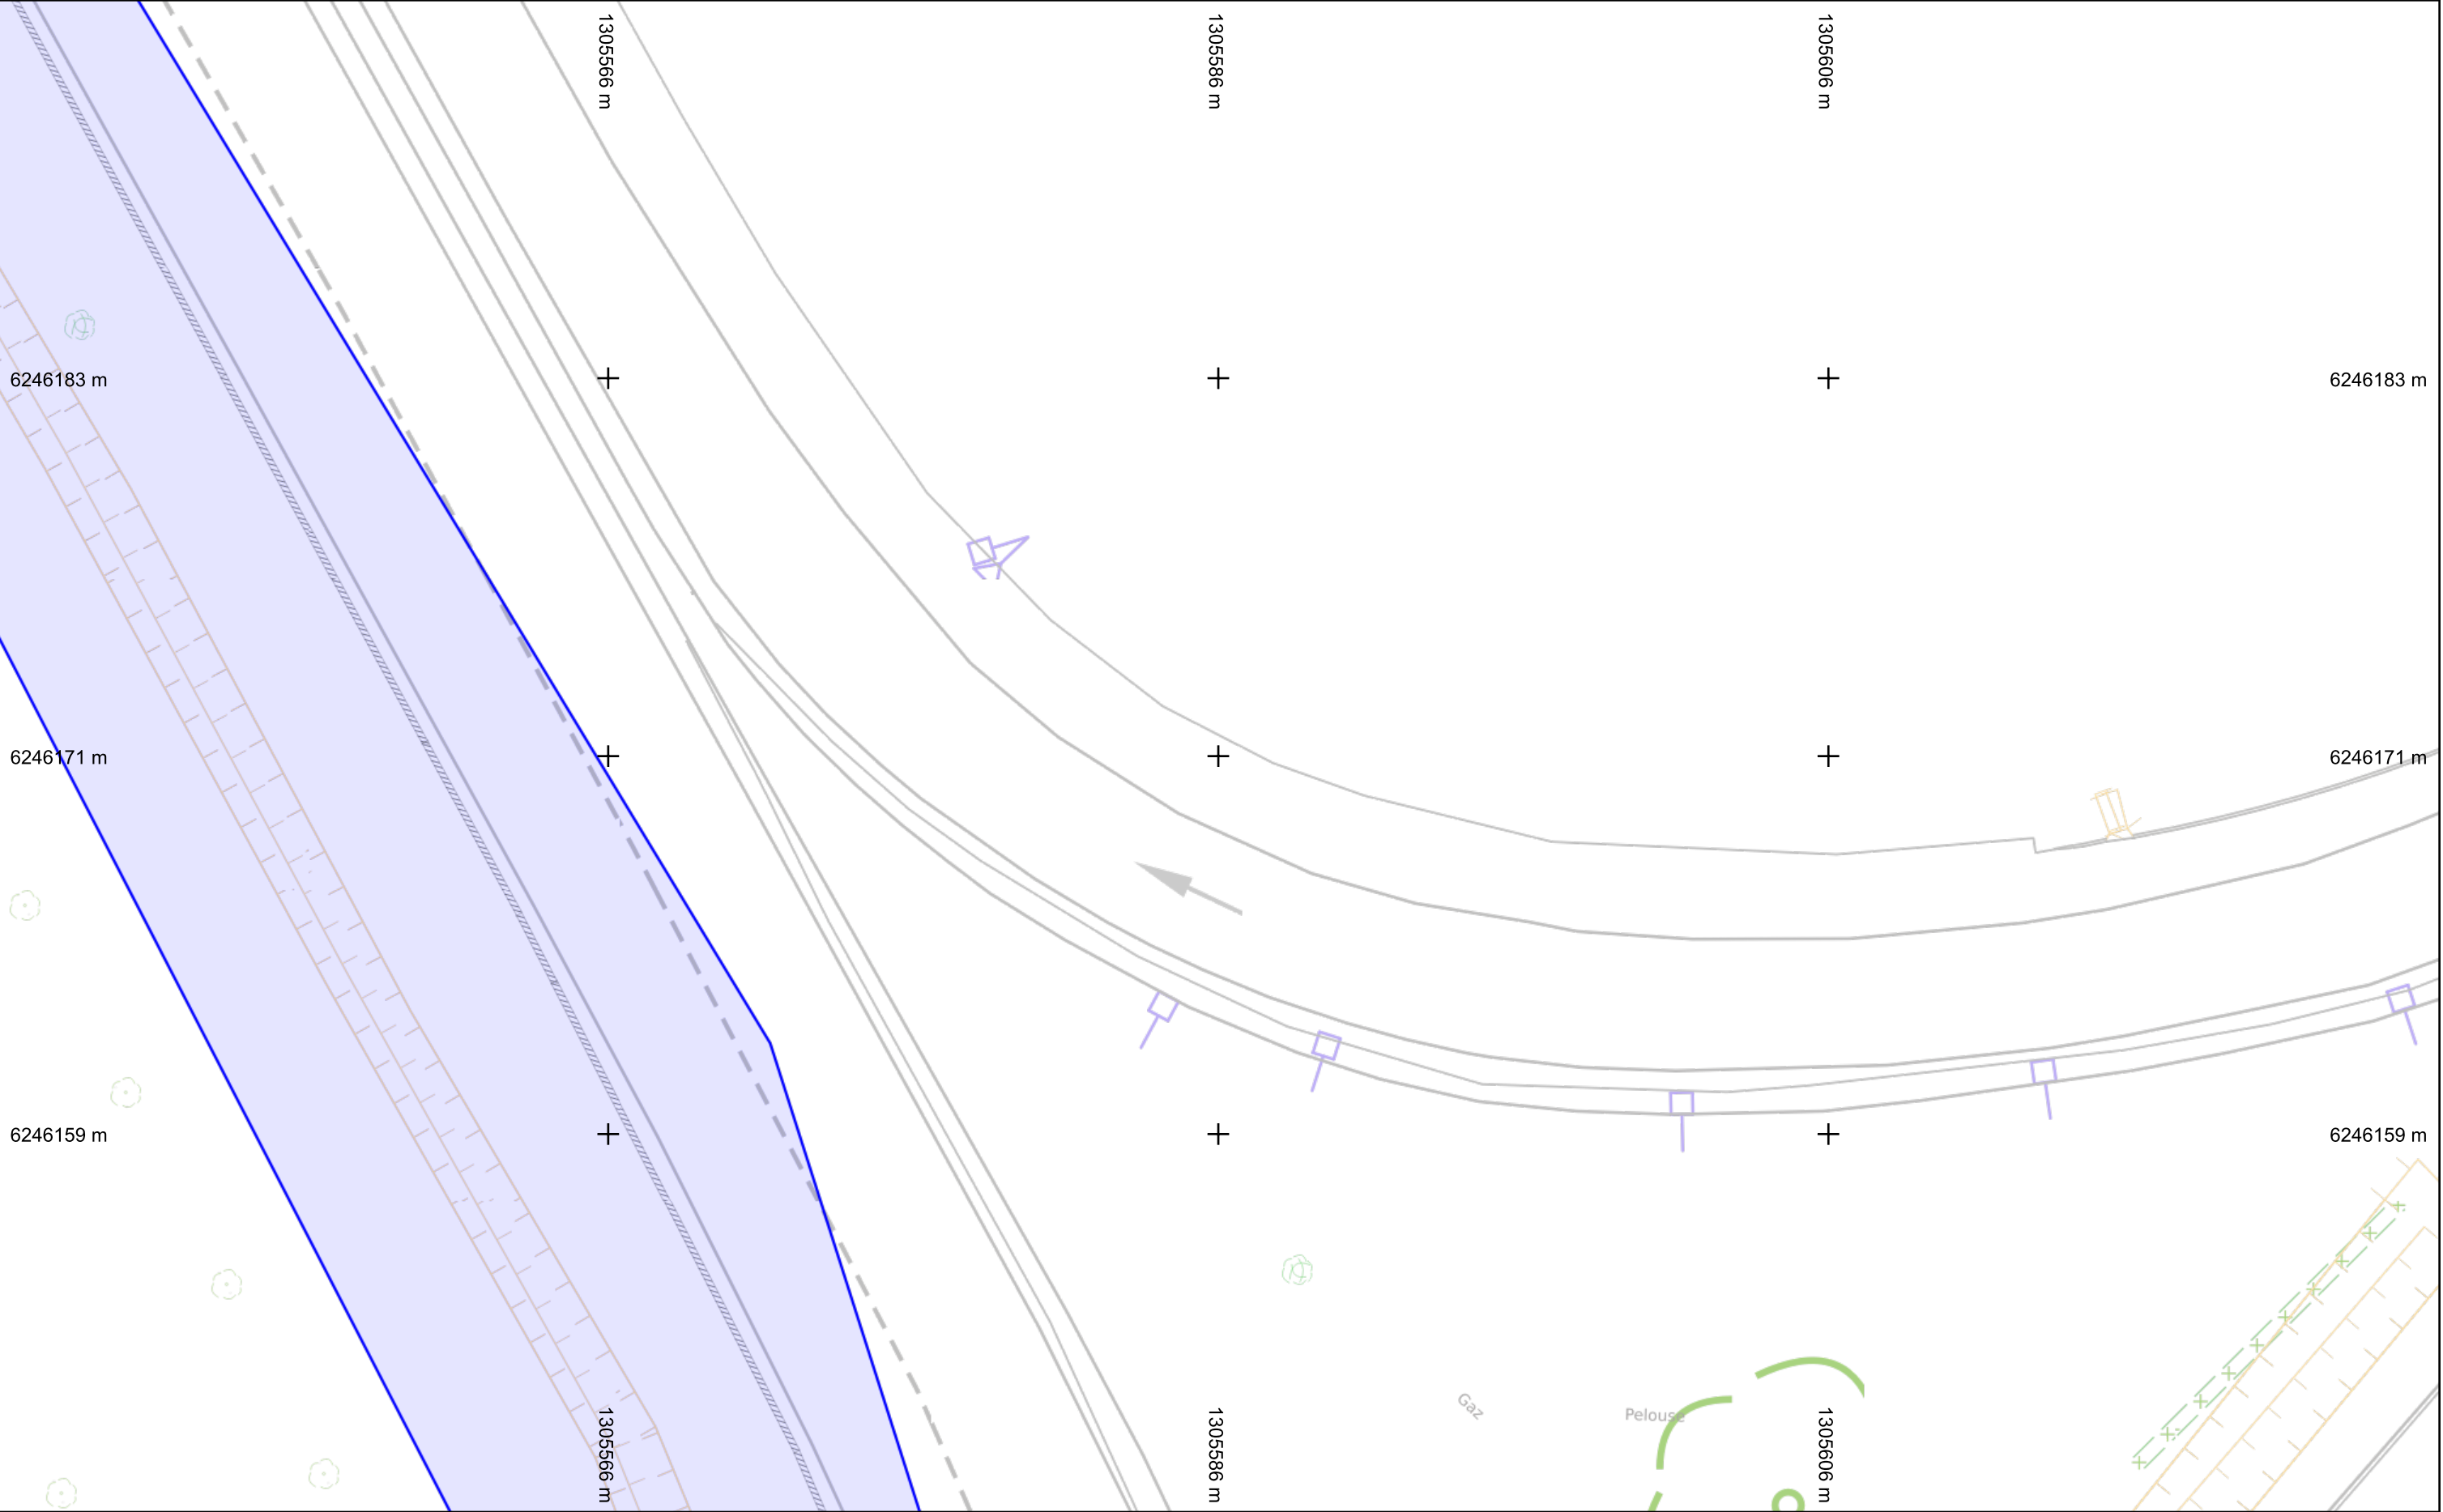


Légende :
Voir page annexe

Folio n° : 10

Échelle : 1:200 --- Plan généré le : 20/05/2026 - 12:07:56
Numéro de consultation : 2026052003021DE9
Adresse : Trignac, 44570 TRIGNAC
Format d'impression : A3 Paysage




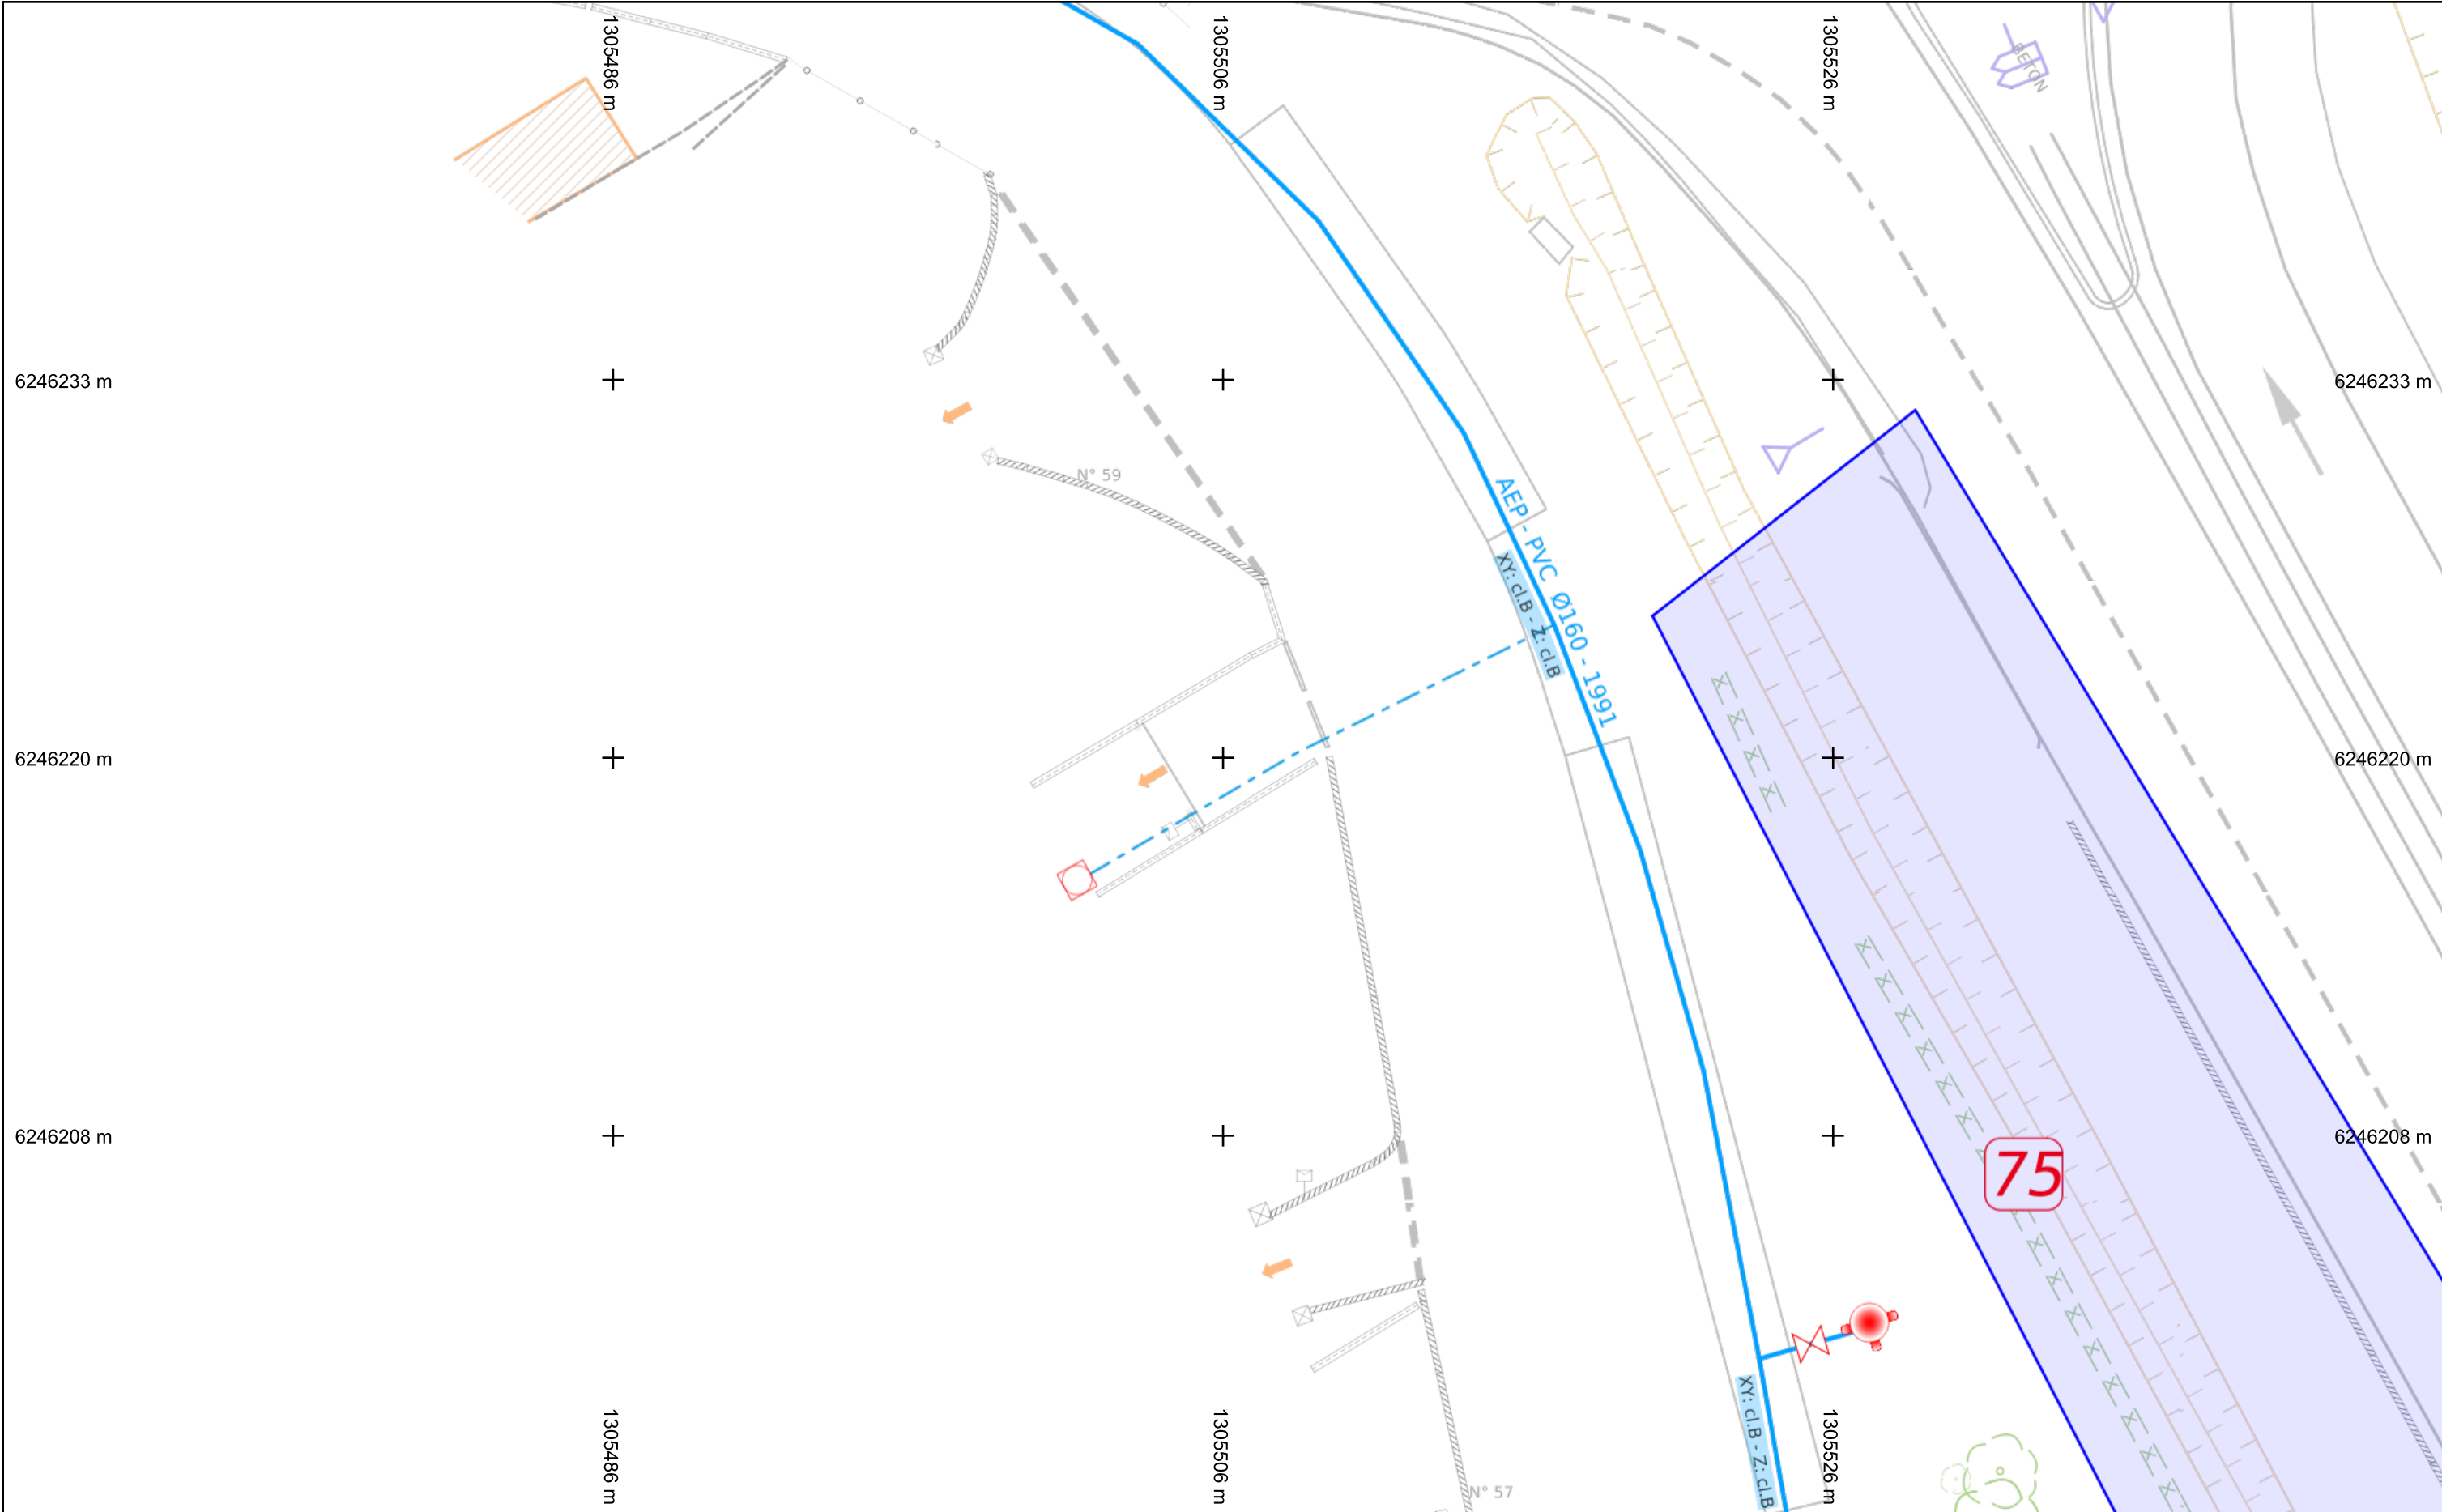


Légende :
Voir page annexe

Folio n° : 11

Échelle : 1:200 --- Plan généré le : 20/05/2026 - 12:07:56
Numéro de consultation : 2026052003021DE9
Adresse : Trignac, 44570 TRIGNAC
Format d'impression : A3 Paysage

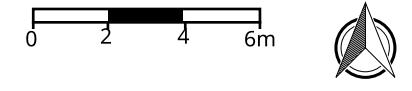

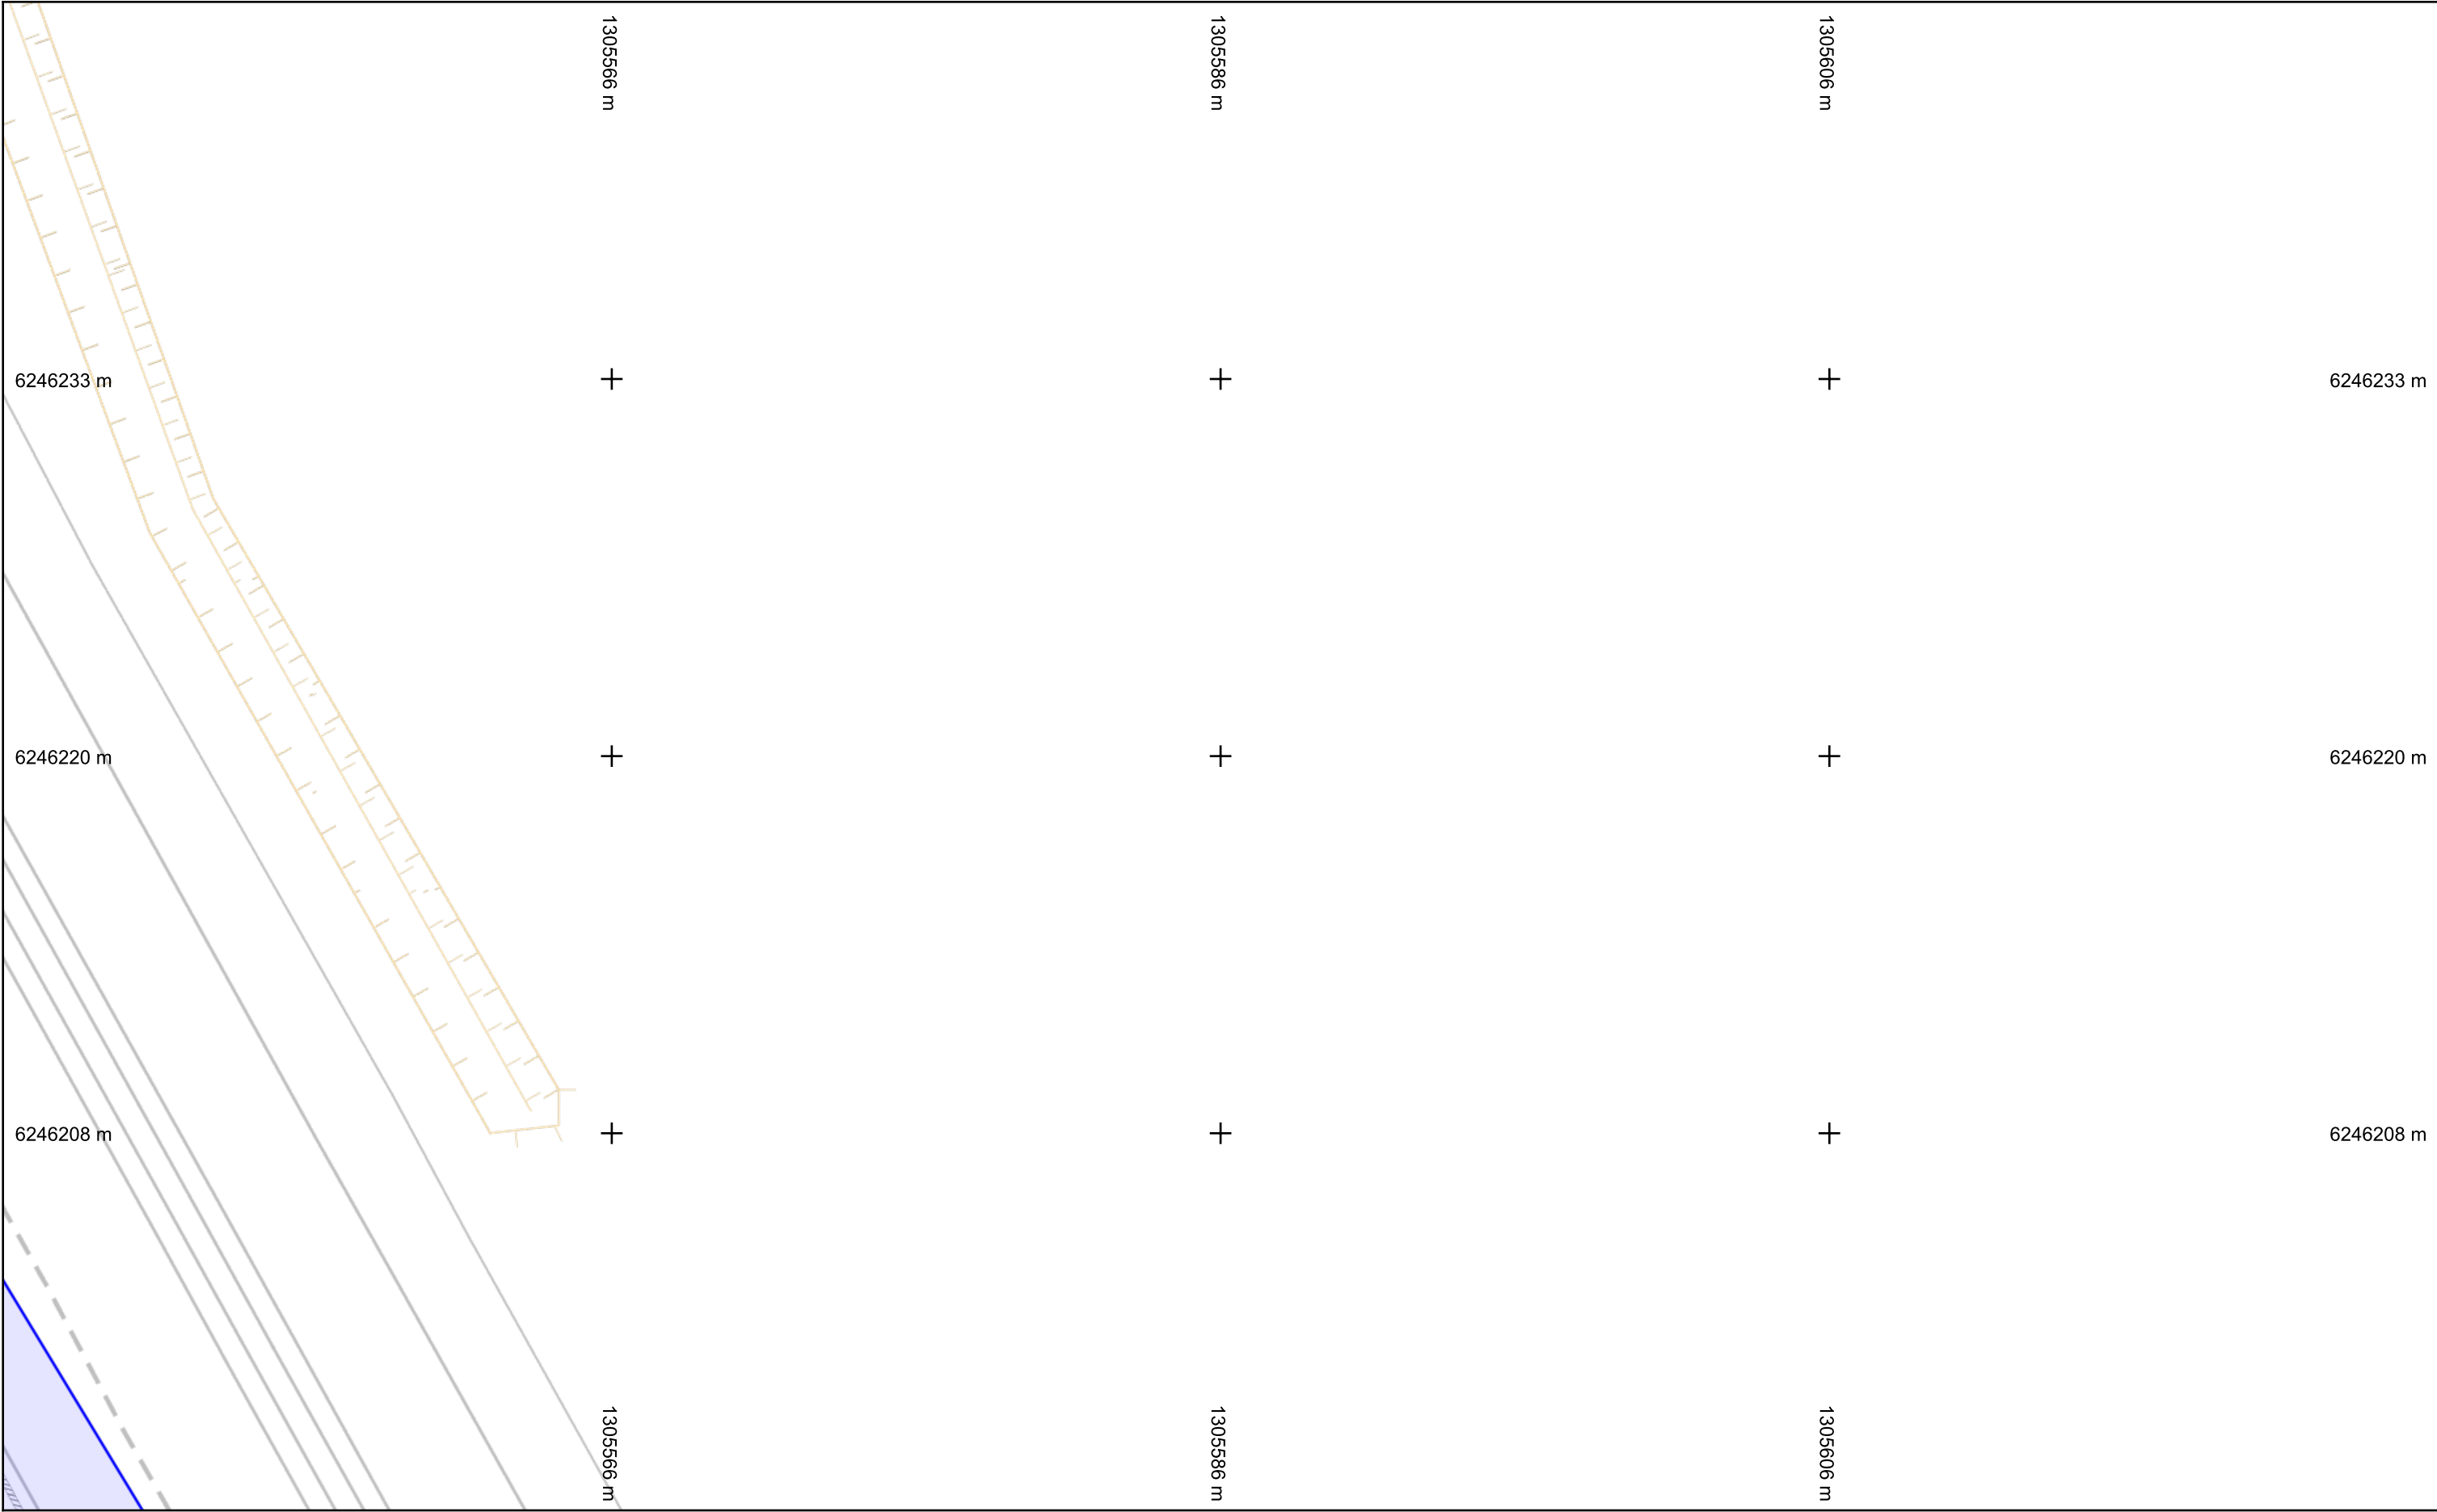

Légende :
Voir page annexe

Folio n° : 12

Échelle : 1:200 --- Plan généré le : 20/05/2026 - 12:07:56
Numéro de consultation : 2026052003021DE9
Adresse : Trignac, 44570 TRIGNAC
Format d'impression : A3 Paysage

