

3 Détecteur optique de fumée SINTESO - FD0221

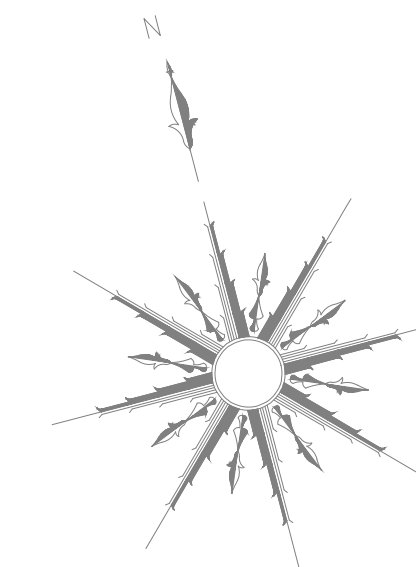
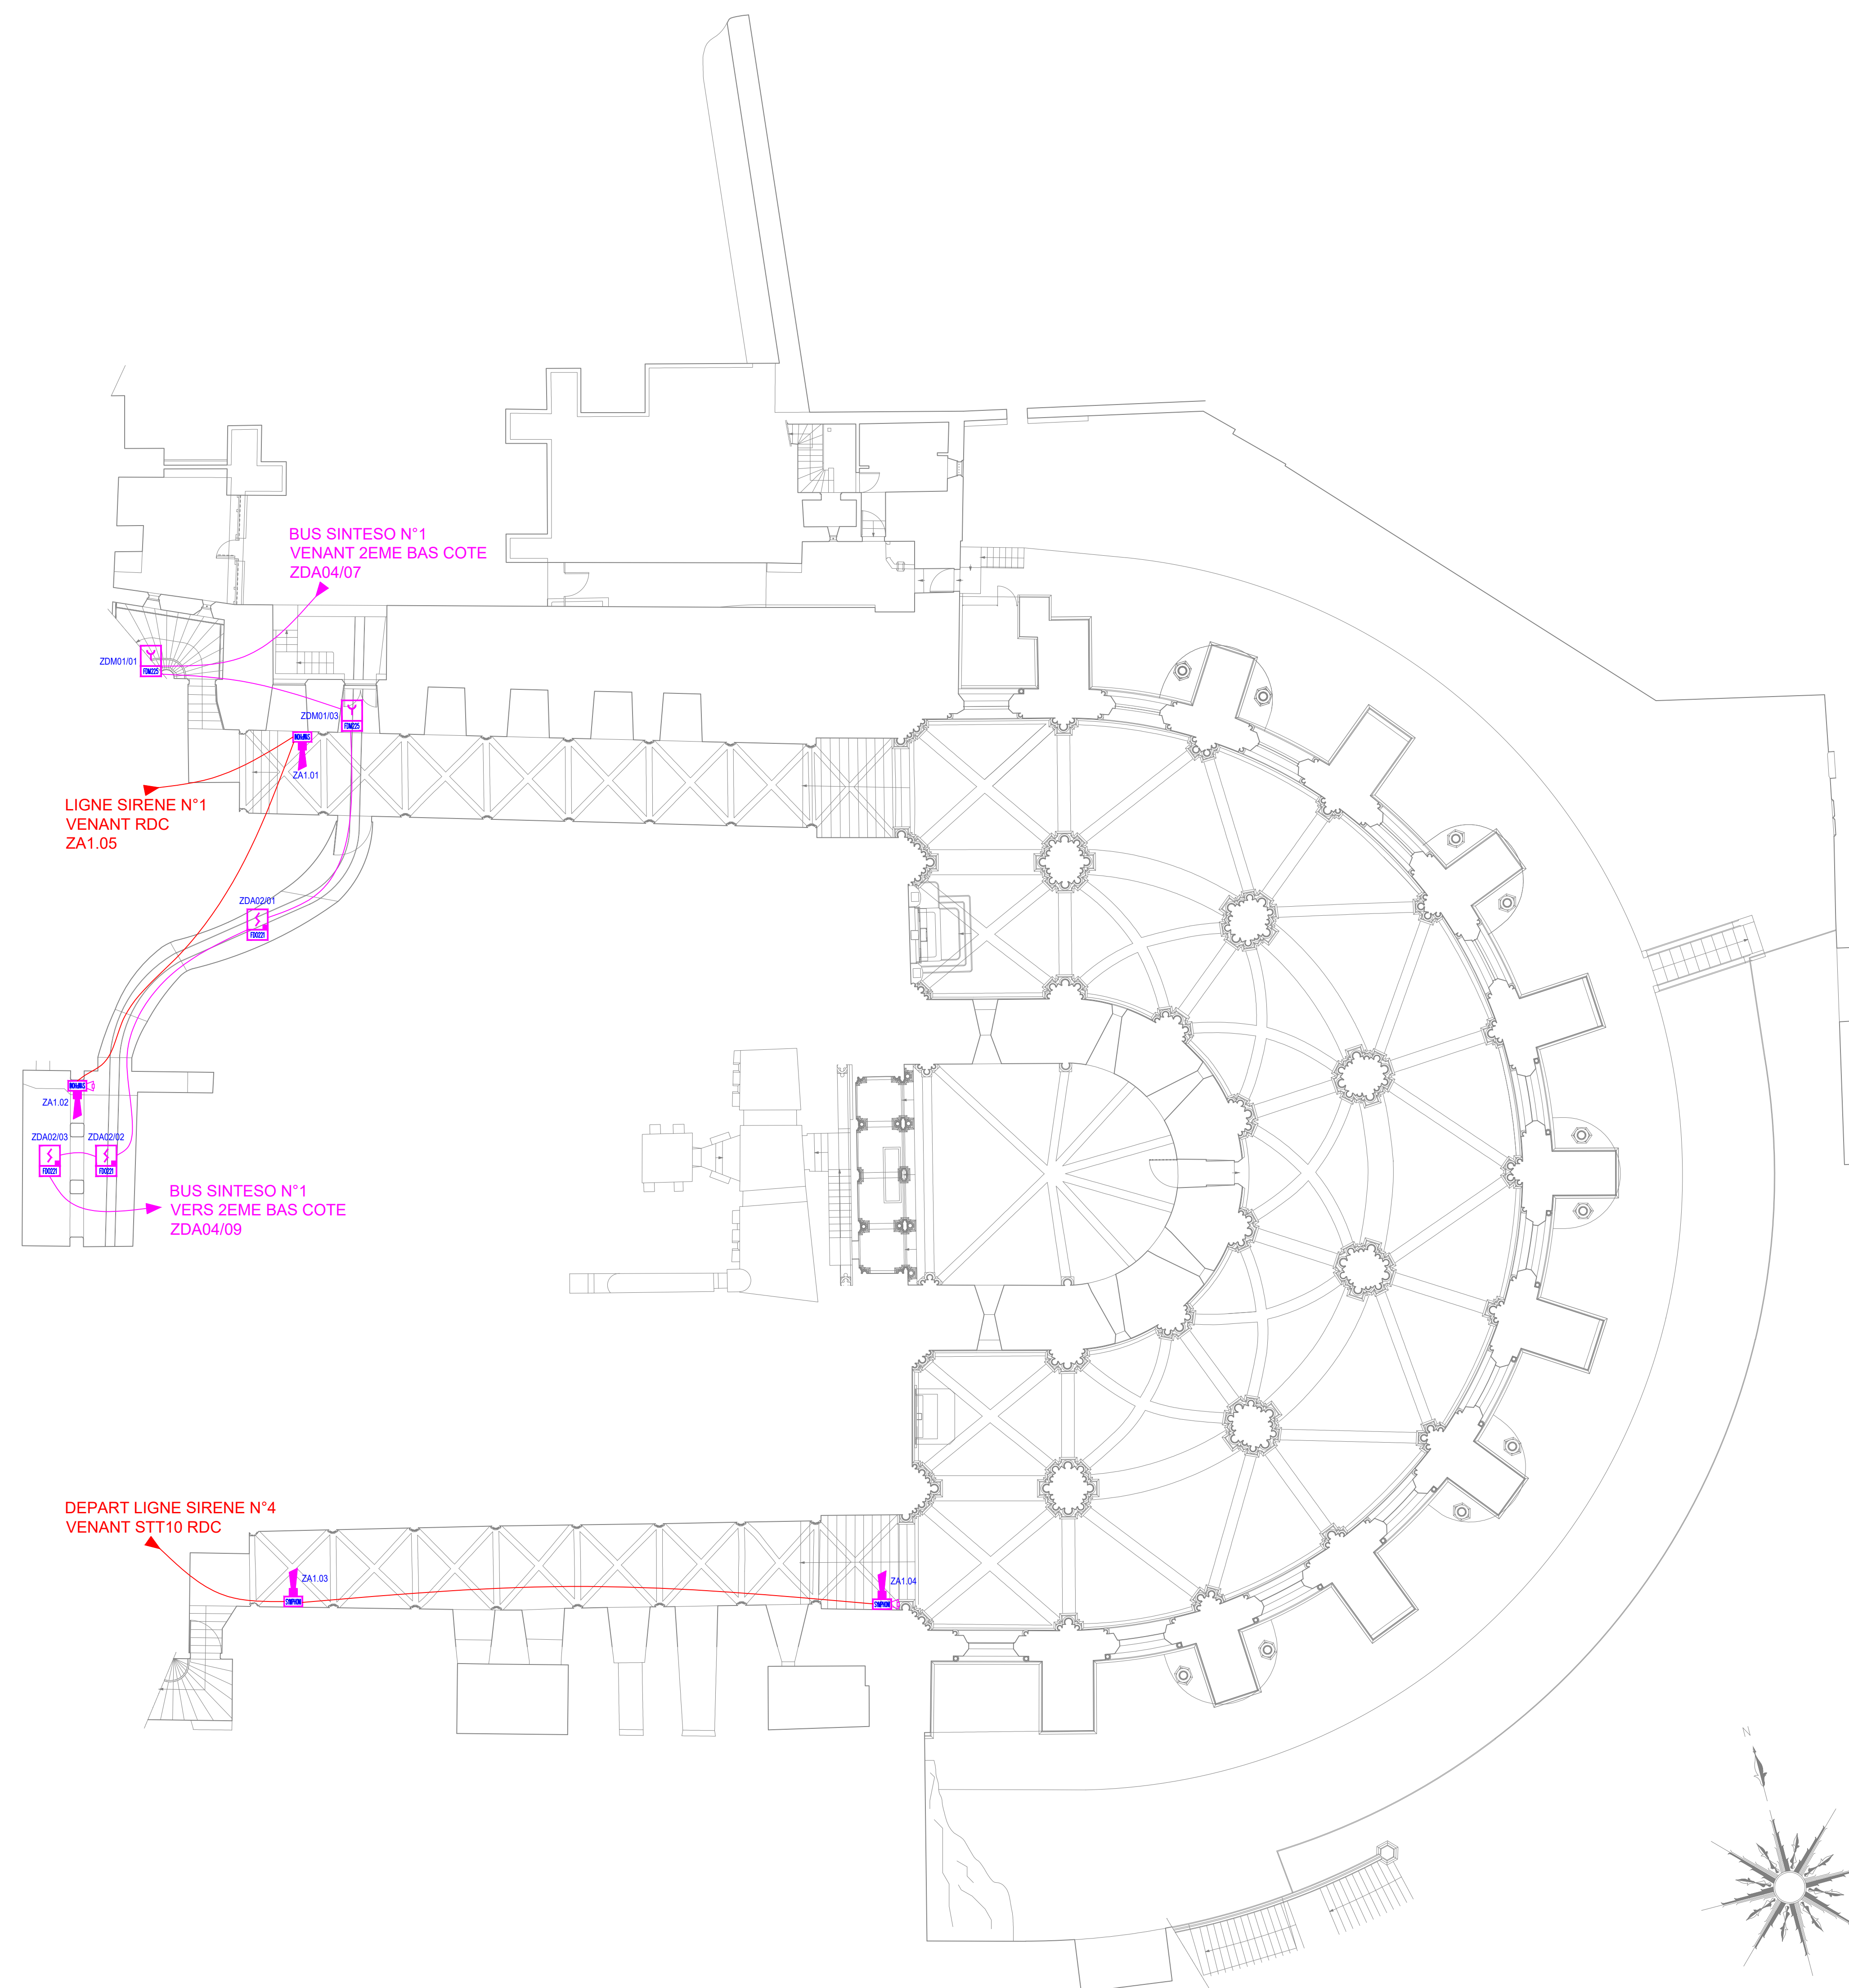
2 Déclencheur manuel SINTESO - FDM225-RP

4 Diffuseur sonore 90 db - SY

 Câblage BUS détection SINTESO N°1 - 1p 9/10 CR1 C1

 Câblage ligne diffuseur sonore - 2x1.5mm2 CR1 C1

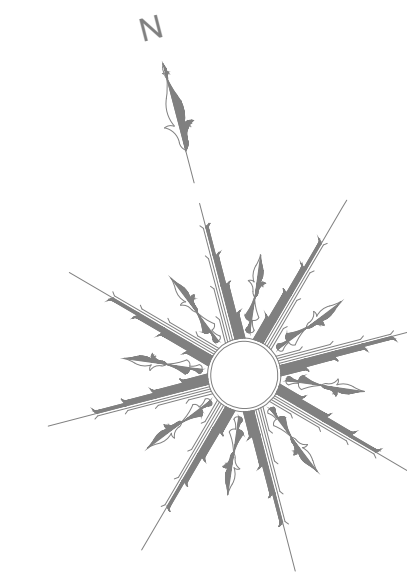
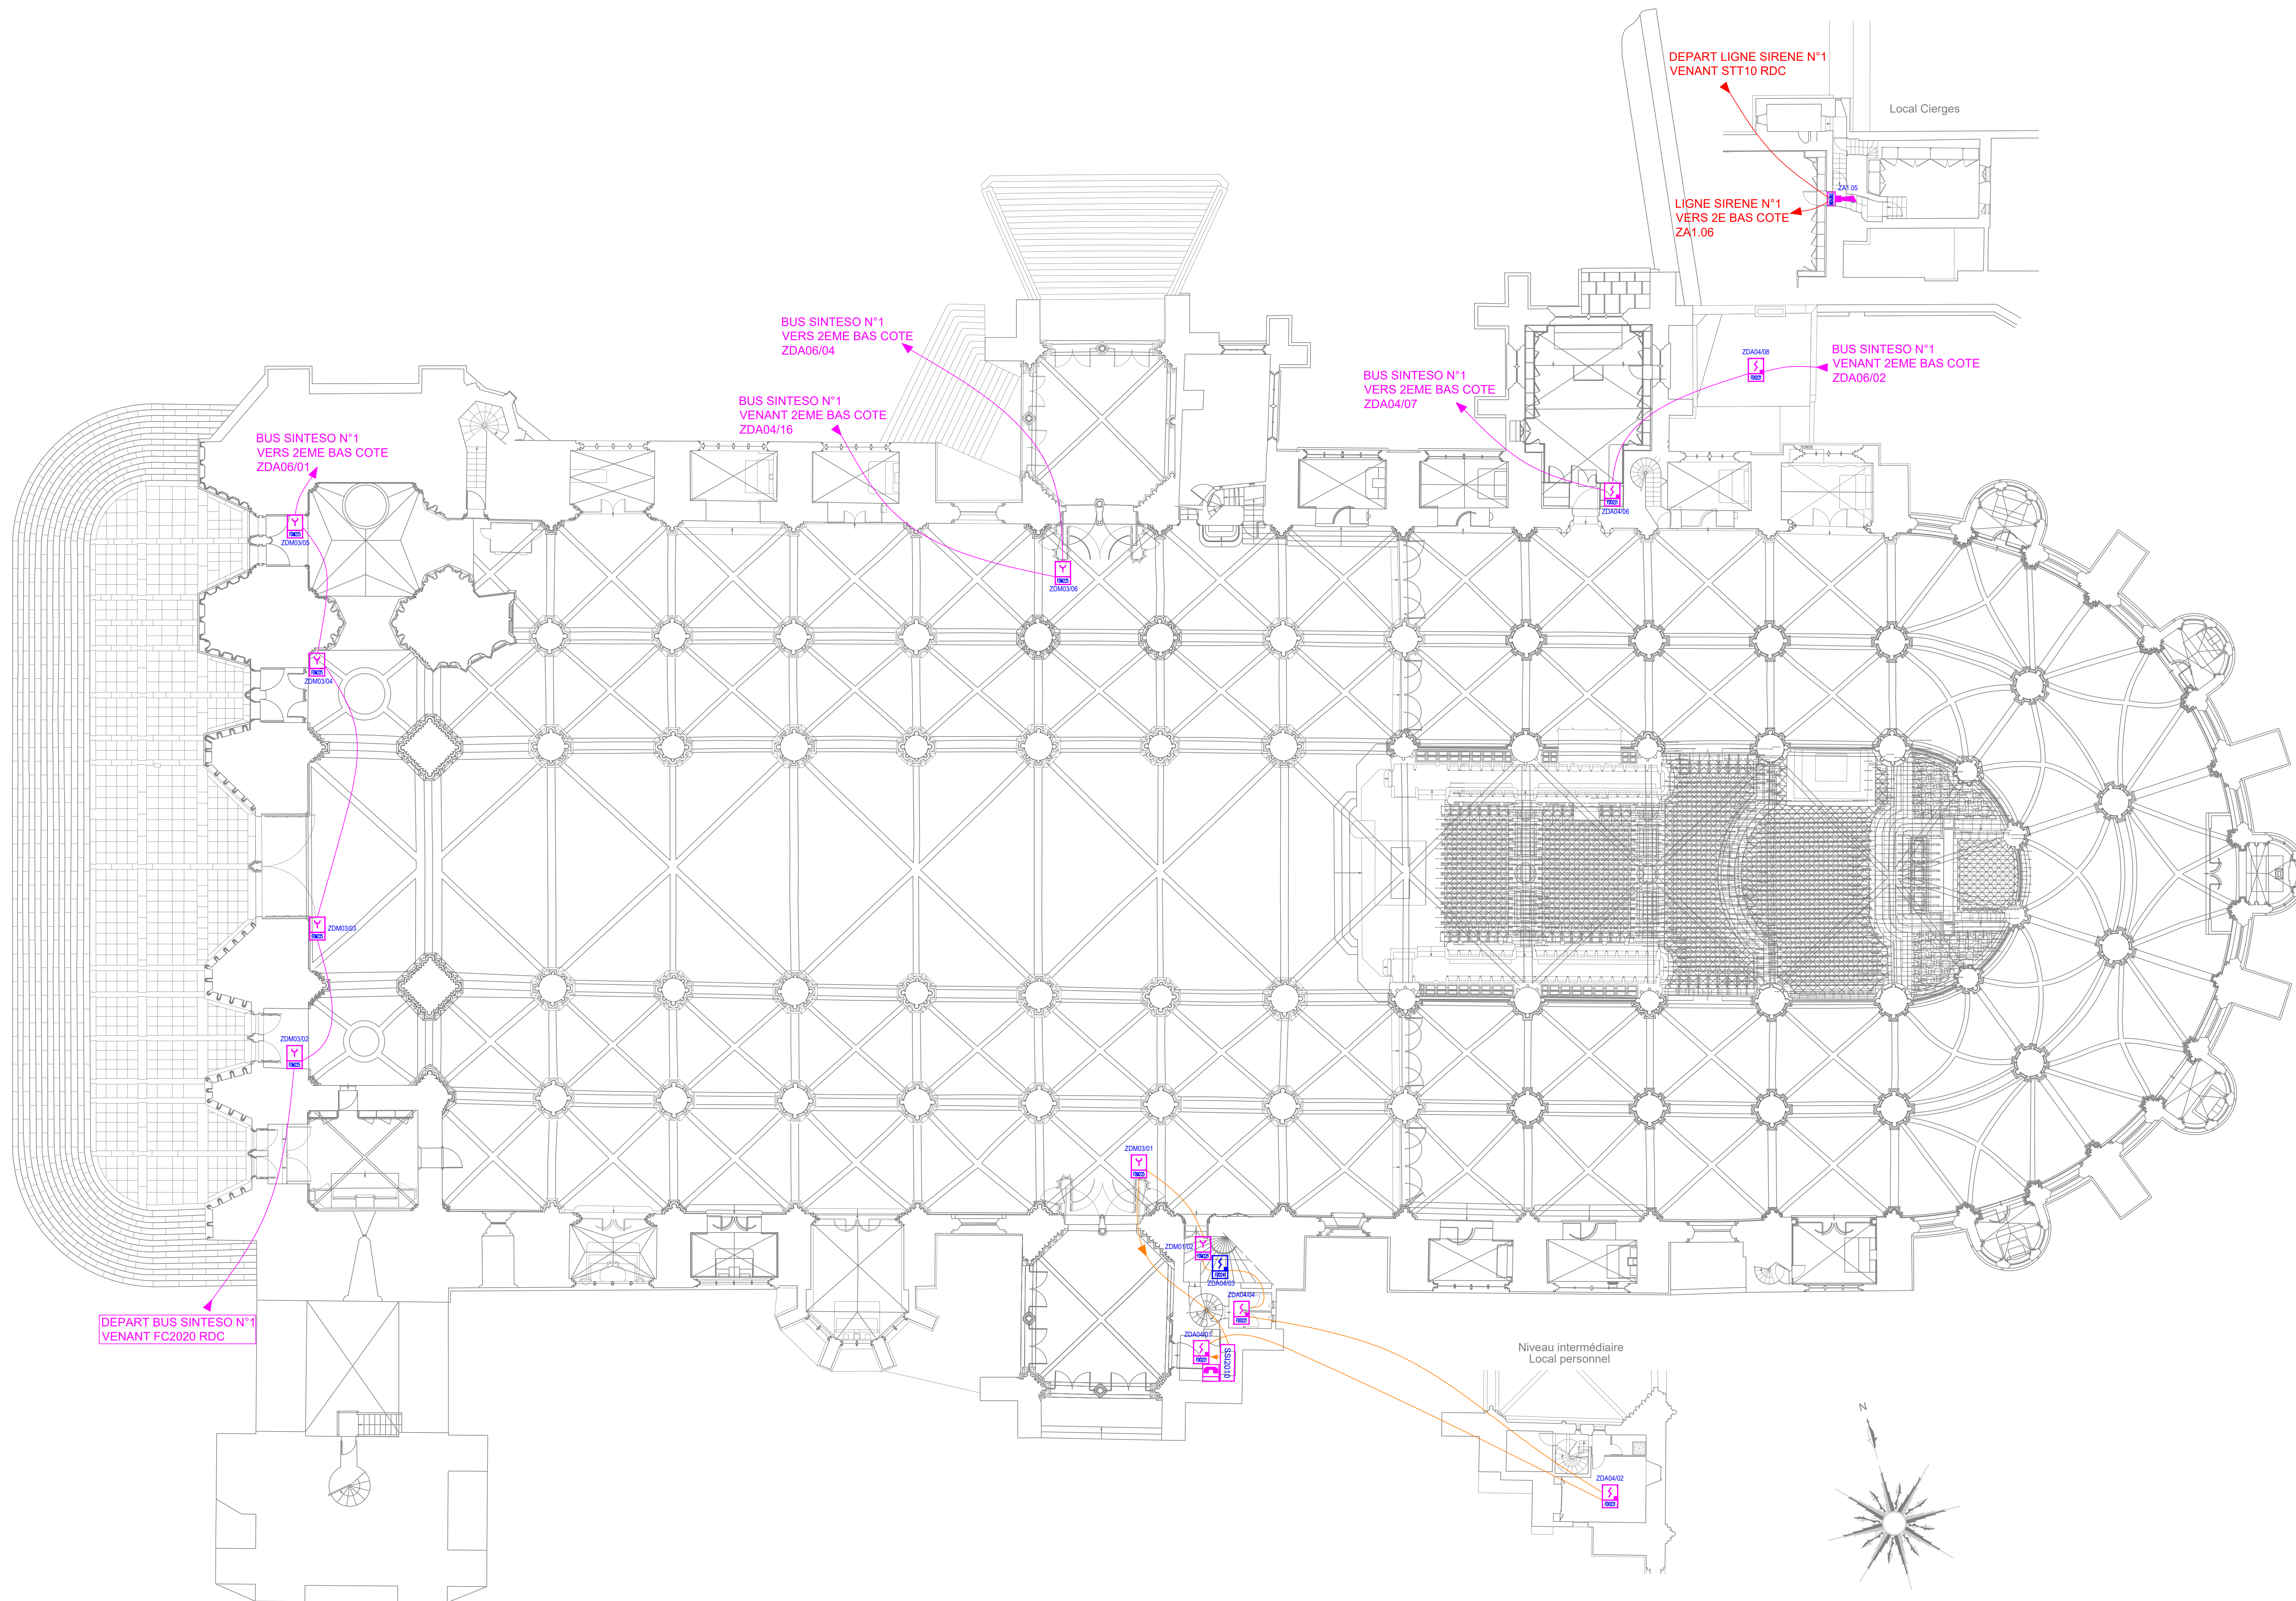
RAPPEL : 126 POINTS PAR BUS SINTESO

[illegible]

1 SSI2010 Système de sécurité incendie - SSI2010 (FC2020 + STT10)

- | | | |
|---|---|--|
| 1 |  | Transmetteur digital et vocal |
| 5 |  | Détecteur optique de fumée SINTESO - FDO221 |
| 1 |  | Détecteur optique de fumée SINTESO - FDO241 |
| 7 |  | Déclencheur manuel SINTESO - FDM225-RP |
| 1 |  | Diffuseur sonore 90 db - SY |
| |  | Cablage BUS détection SINTESO N°1 - 1p 9/10 CR1 C1 |
| |  | Cablage BUS détection SINTESO N°3 - 1p 9/10 CR1 C1 |
| |  | Cablage ligne diffuseur sonore - 2x1.5mm2 CR1 C1 |

RAPPEL : 126 POINTS PAR BUS SINTESO

[illegible]

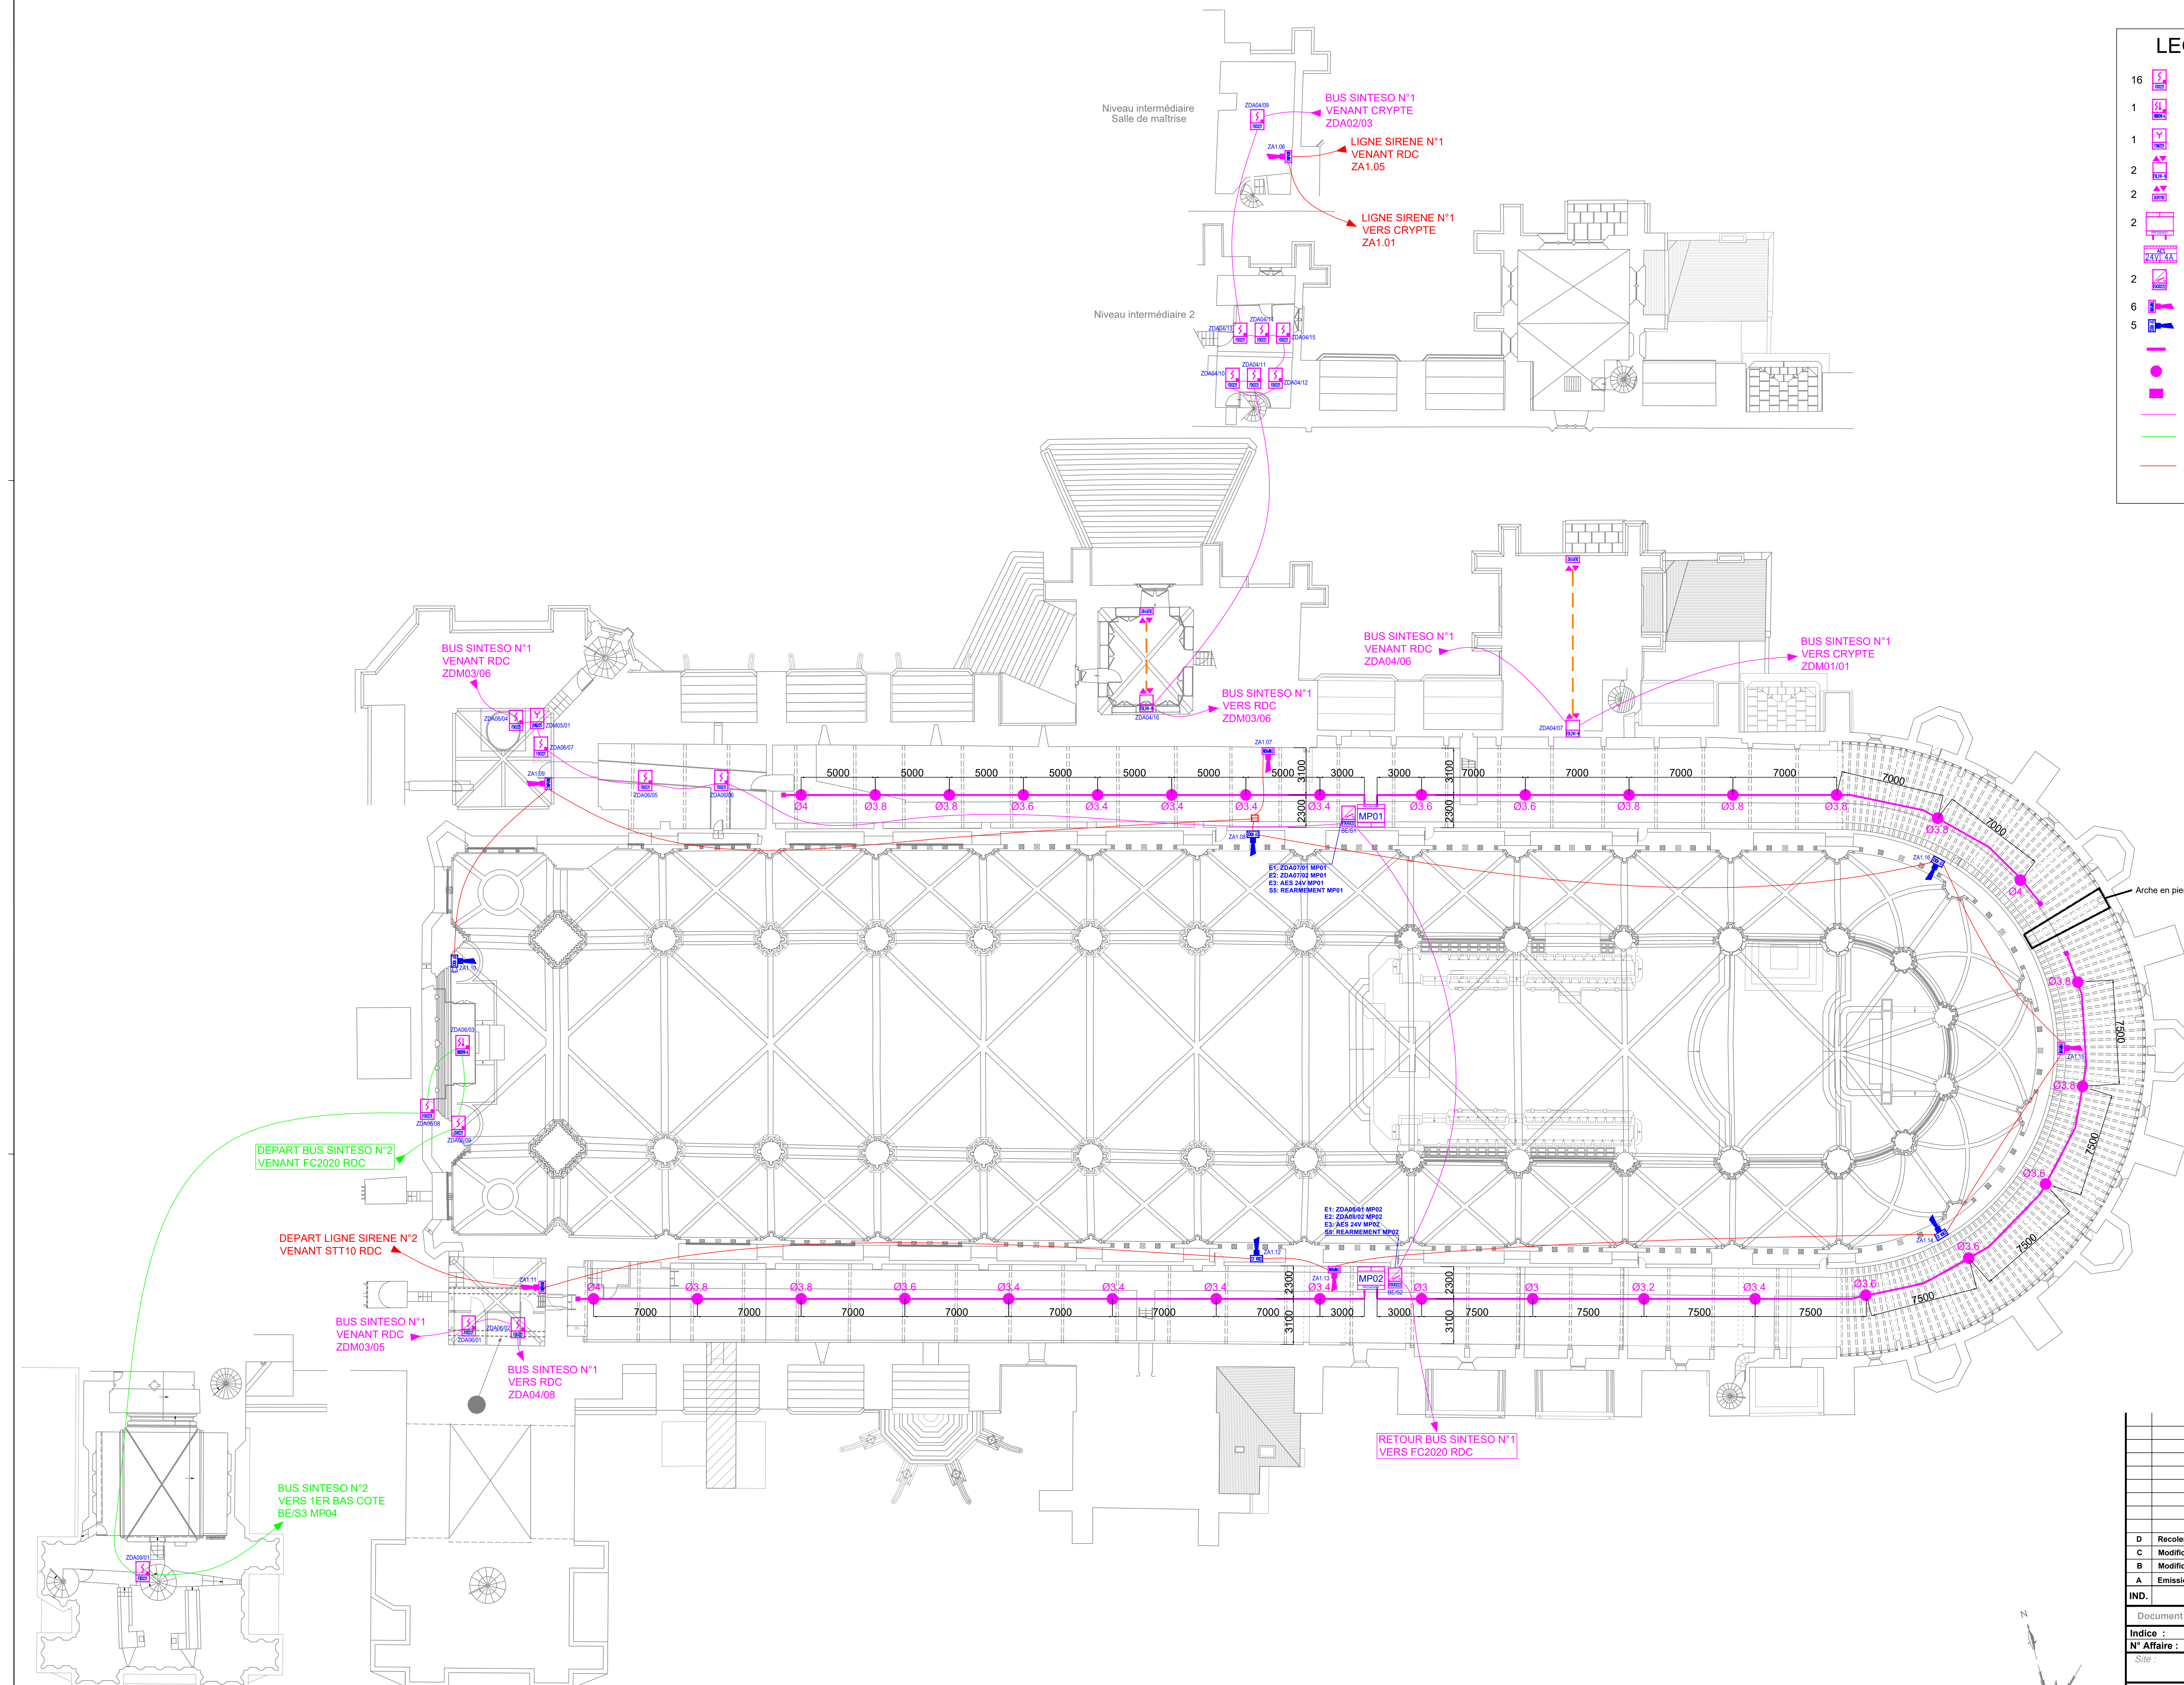
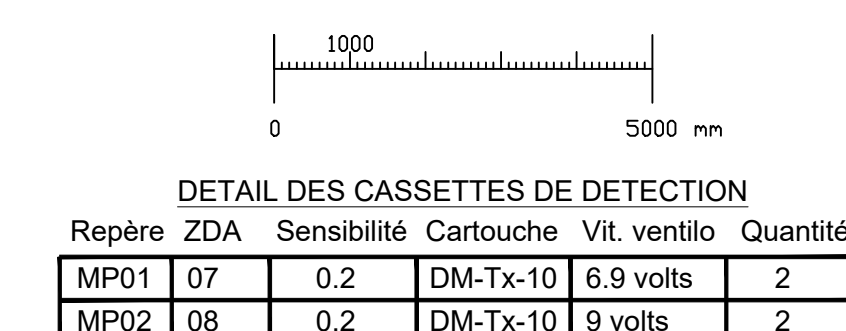
B	Recolement de chantier - CAE	KRO	DHB	16/01/2020
A	Emission du document - BPO	KRO	DHB	05/06/2018
IND.	OBJET DE LA MODIFICATION	ETUDE	VERIF. APPRO.	DATE
Document propriété de Siemens S.A.S.		BPO : BON POUR OBSERVATION / BPE : BON POUR EXECUTION CAE : CONFORME A EXECUTION		

Incidé :	A	B				
N° Affaire :	60CO-0022178	60CO-0022178				
<i>Site :</i> CATHEDRALE DE BOURGES						

Désignation : **PLAN IMPLANTATION SYSTEME DE SECURITE INCENDIE - RDC**

 SIEMENS Building Technologies Branches de Tours Z.A. PAPILLON 320, Rue Henri Poincaré CS 121116 37120 PARCEY-MESLAY Telephone: 02 22 20 56 82 CS 121116 Fax: 02 47 26 13 30 www.siemens.com	Sécurité Incendie & Sûreté	
	Numéro de dossier: 18.1397	Echelle: 1/150
	Fichier D.A.O.: 427237	Page: 1/1

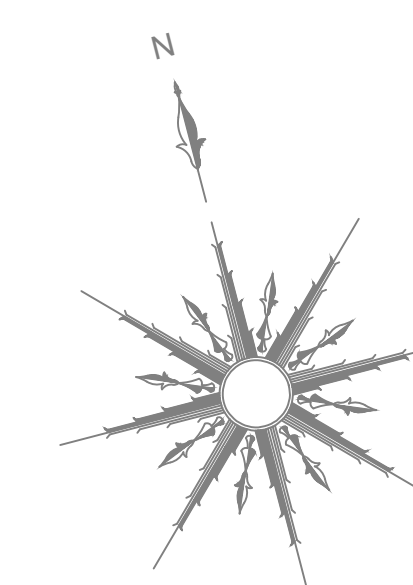
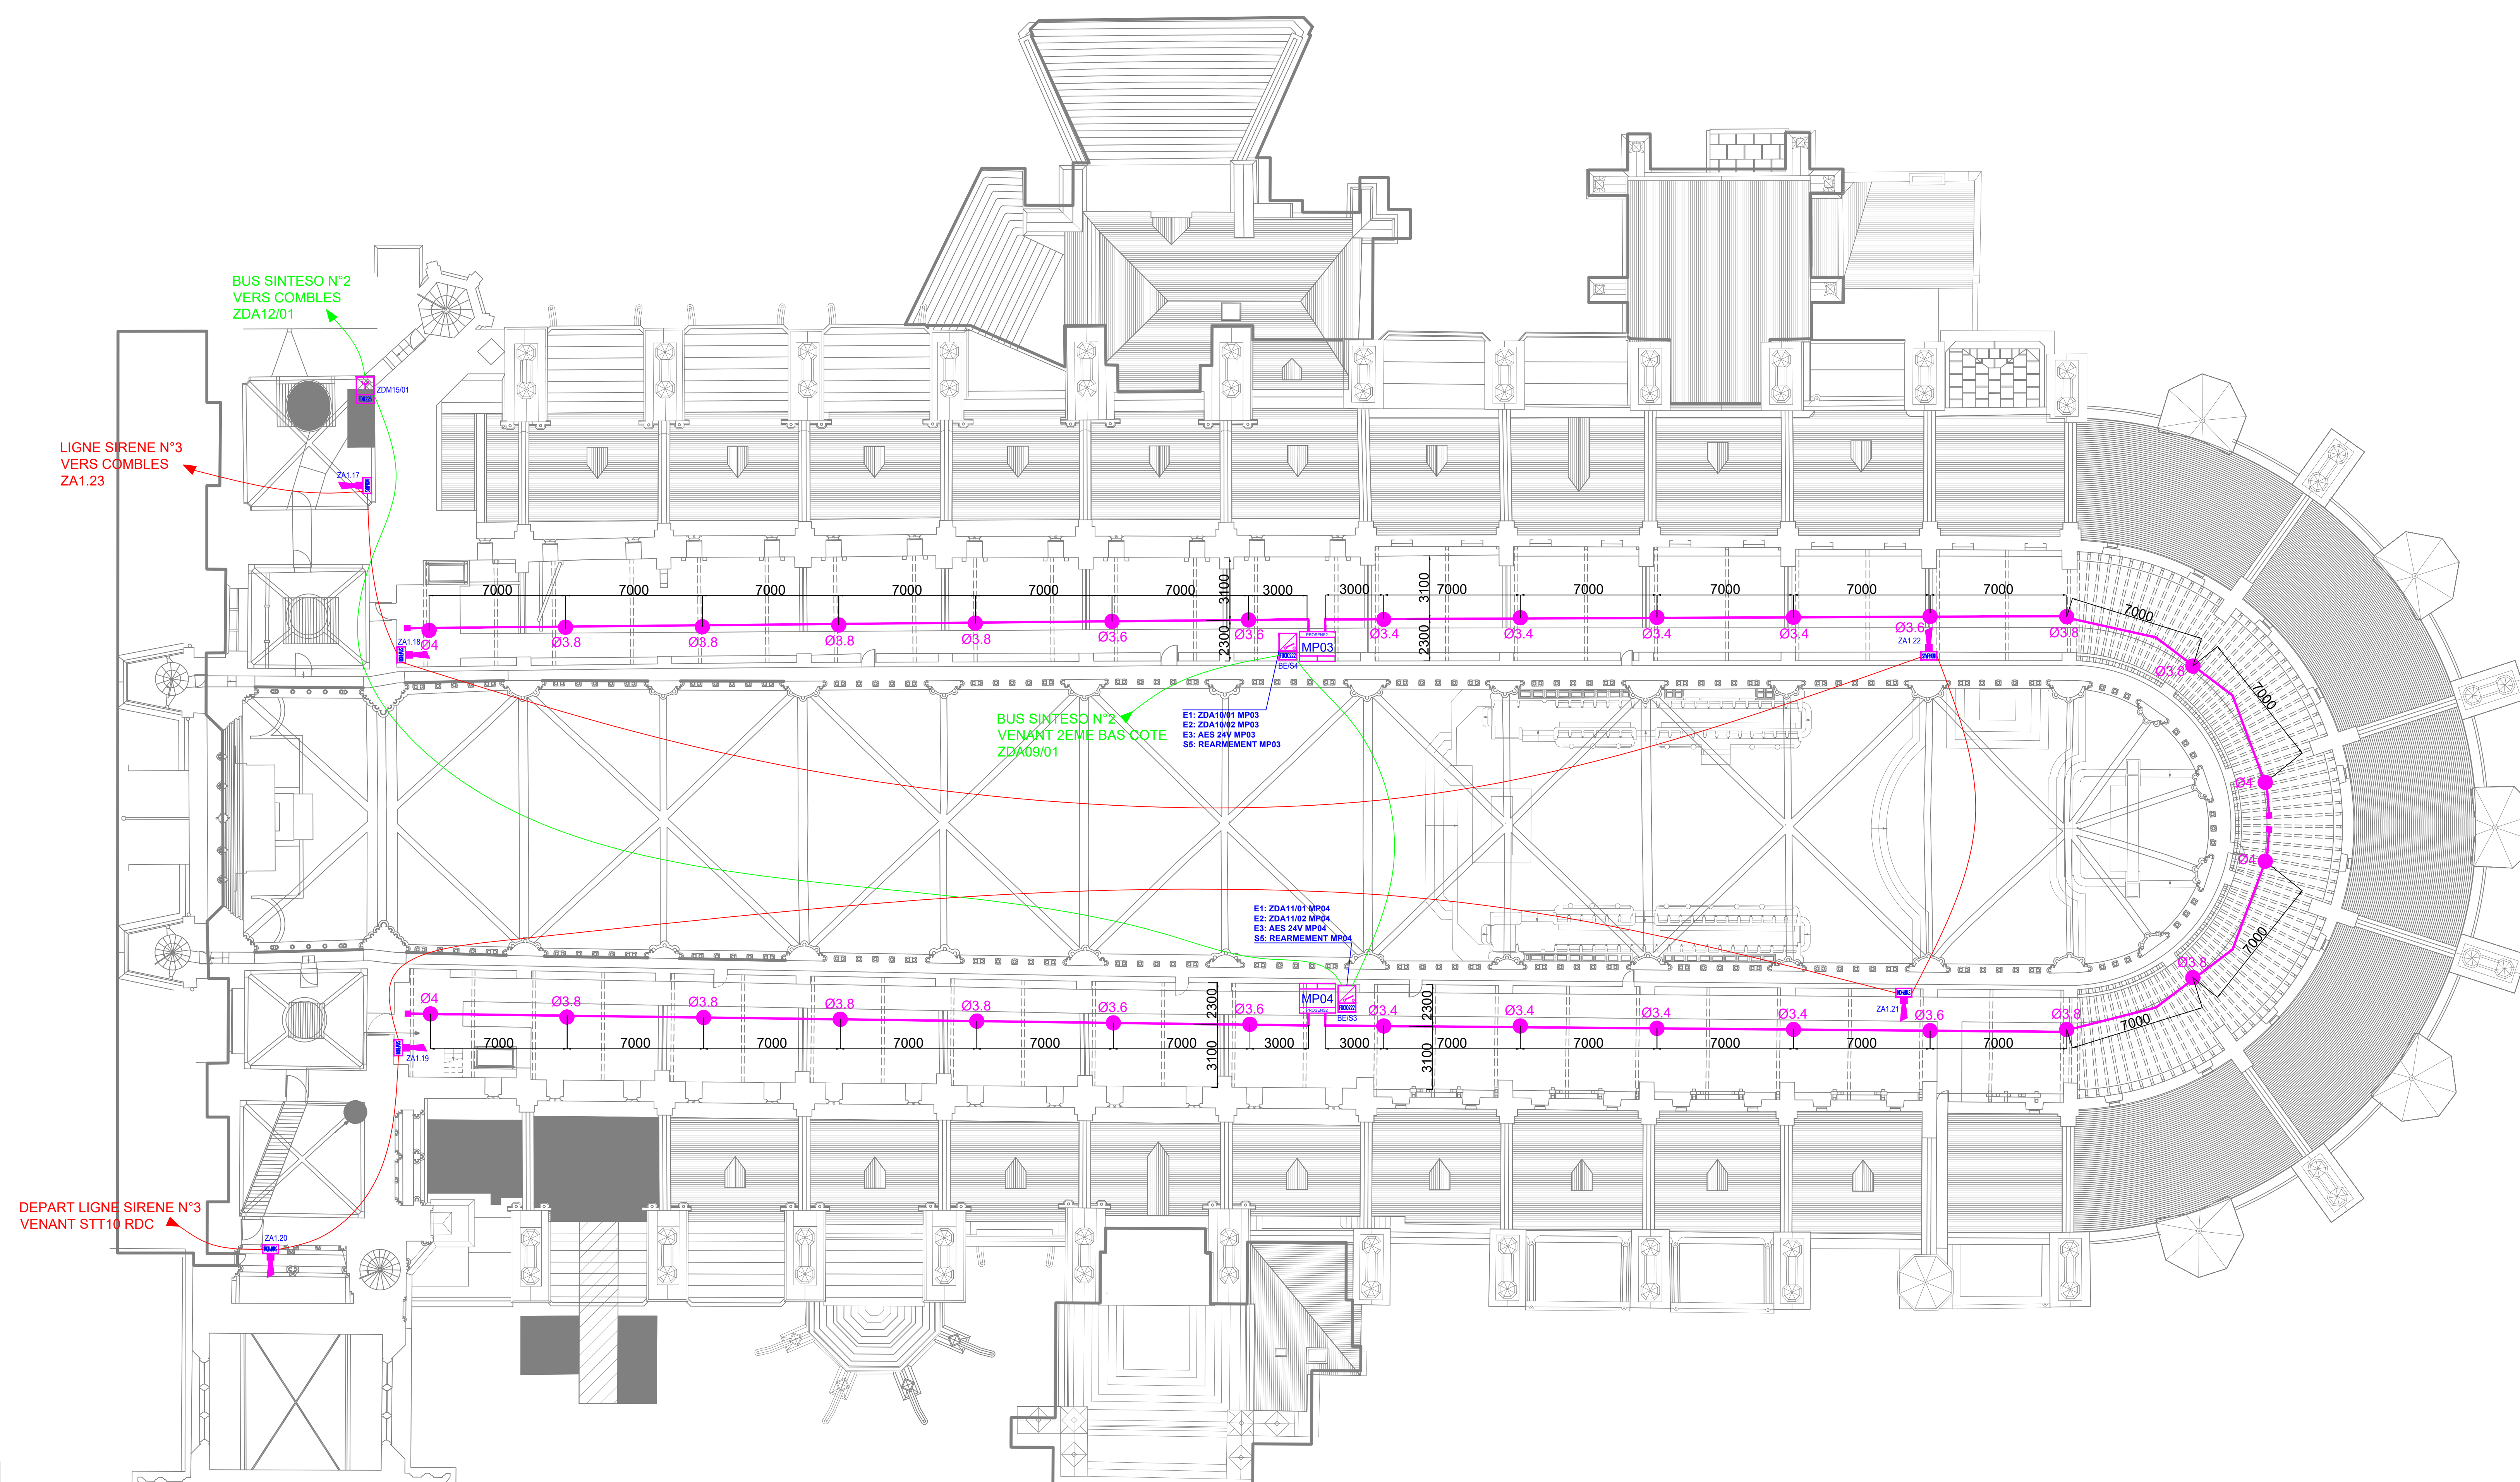
16		Détecteur optique de fumée SINTESO - FDO221
1		Détecteur multicritères de fumée SINTESO - FDOOT241-A
1		Déclencheur manuel SINTESO - FDM225-RP
2		Détecteur de fumée linéaire - FDL241-9
2		Réflecteur - DLR1192
2		Système de détection par aspiration 2 voies - PROSENSZ
		Alimentation électrique de sécurité 24V - AES24V4AC24SB
2		Module d'entrée/sortie SINTESO - FDCIO222
6		Diffuseur sonore 90 db - SY
5		Diffuseur sonore à message 90 db - SYV
		Tube de prélèvement ø25
		Point de prélèvement
		Clapet anti retour
		Cablage BUS détection SINTESO N°1 - 1p 9/10 CR1 C1
		Cablage BUS détection SINTESO N°2 - 1p 9/10 CR1 C1
		Cablage ligne diffuseur sonore - 2x1.5mm2 CR1 C1
RAPPEL : 126 POINTS PAR BUS SINTESO		



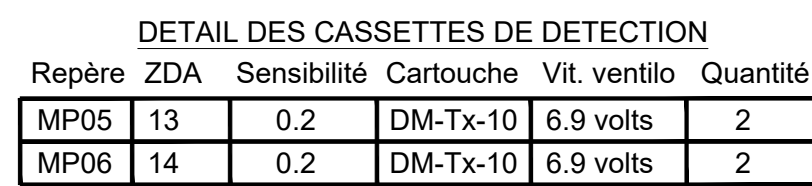
A	D	Recolement de chantier - CAE	KRO	DHB	16/01/2020		
B	C	Modification des aspirants - BPO	KRO	BCY	11/09/2019		
B	D	Modification des aspirants - BPO	KRO	DHB	15/05/2019		
A	A	Emission du document - BPO	KRO	DHB	05/06/2018		
IND.	OBJET DE LA MODIFICATION				ETUDE	VERIF. APPRO.	DATE
Document propriété de Siemens S.A.S.			BPO : BON POUR OBSERVATION / CAE : CONFORME A L'EXECUTION		BPE : BON POUR EXECUTION		
Indice :	A	B	C	D			
N° Affaire :	60CO-00221718 60CO-00221718 60CO-00221718 60CO-00221718 60CO-00221718						
Site							
CATHEDRALE DE BOURGES							
Disposition :							
PLAN IMPLANTATION SYSTEME DE SECURITE INCENDIE - 2E BAS COTE + COMBLES							
			Sécurité Incendie & Sûreté				
			Nombre de dessin		18.1397	Echelle	1/150
			Fiche D.A.O.		427238	Page	1/1

1		Déclencheur manuel SINTESO - FDM225-RP
2		Système de détection par aspiration 2 voies - PROSENS2
		Alimentation électrique de sécurité 24V - AES24V4AC24SB
2		Module d'entrée/sortie SINTESO - FDCIO222
6		Diffuseur sonore 90 db - SY
		Tube de prélèvement ø25
		Point de prélèvement
		Clapet anti retour
		Cablage BUS détection SINTESO N°1 - 1p 9/10 CR1 C1
		Cablage BUS détection SINTESO N°2 - 1p 9/10 CR1 C1
		Cablage ligne diffuseur sonore - 2x1.5mm2 CR1 C1

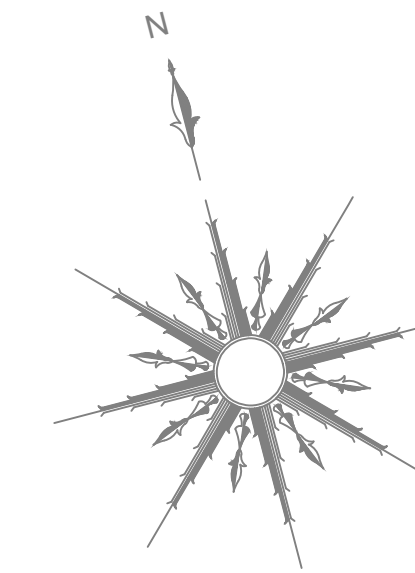
DETAIL DES CASSETTES DE DETECTION					
Repère	ZDA	Sensibilité	Cartouche	Vit. ventilo	Quantité
MP03	10	0.2	DM-Tx-10	6.9 volts	2
MP04	11	0.2	DM-Tx-10	6.9 volts	2

[illegible]

1		Détecteur optique de fumée SINTESO - FDO221
2		Système de détection par aspiration 2 voies - PROSENS2
		Alimentation électrique de sécurité 24V - AES24V4AC24SB
2		Module d'entrée/sortie SINTESO - FDCIO222
4		Diffuseur sonore 90 db - SY
		Tube de prélèvement ø25
		Point de prélèvement
		Clapet anti retour
		Cablage BUS détection SINTESO N°1 - 1p 9/10 CR1 C1
		Cablage BUS détection SINTESO N°2 - 1p 9/10 CR1 C1
		Cablage ligne diffuseur sonore - 2x1.5mm2 CR1 C1
RAPPEL : 126 POINTS PAR BUS SINTESO		



Repère	ZDA	Sensibilité	Cartouche	Vit. ventilo	Quantité
MP05	13	0.2	DM-Tx-10	6.9 volts	2
MP06	14	0.2	DM-Tx-10	6.9 volts	2

[illegible]