


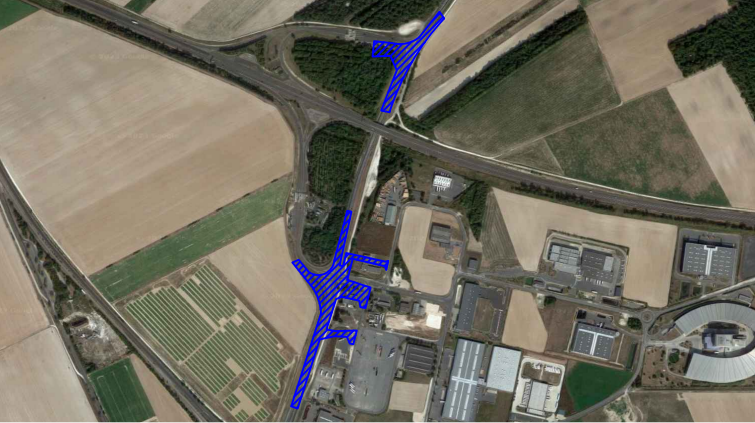

Vérifié par	Validé par
Antoine DESTRAIT	
<u>Visa</u>	<u>Visa</u>

LA VEUVE
Aménagement d'un carrefour giratoire
et sécurisation du tourne-à-gauche

PLAN DE RECOLEMENT

[illegible]

Légende :

- | | |
|---|-------------------------------|
|  | Carrievau CS2 |
|  | Carrievau CC2 |
|  | Bordure I2 |
|  | Bordure A2 |
|  | Voirie CCI |
|  | Chemin Agricole |
|  | Espace vert |
|  | Béton balayé |
|  | Voirie neuve section courante |
|  | Reprise voirie existante |
|  | Voirie neuve dans fanneau |
|  | Réseau éclairage |
|  | Réseau EP |
|  | Barrière de protection |
|  | Plot réfléchissant |

