
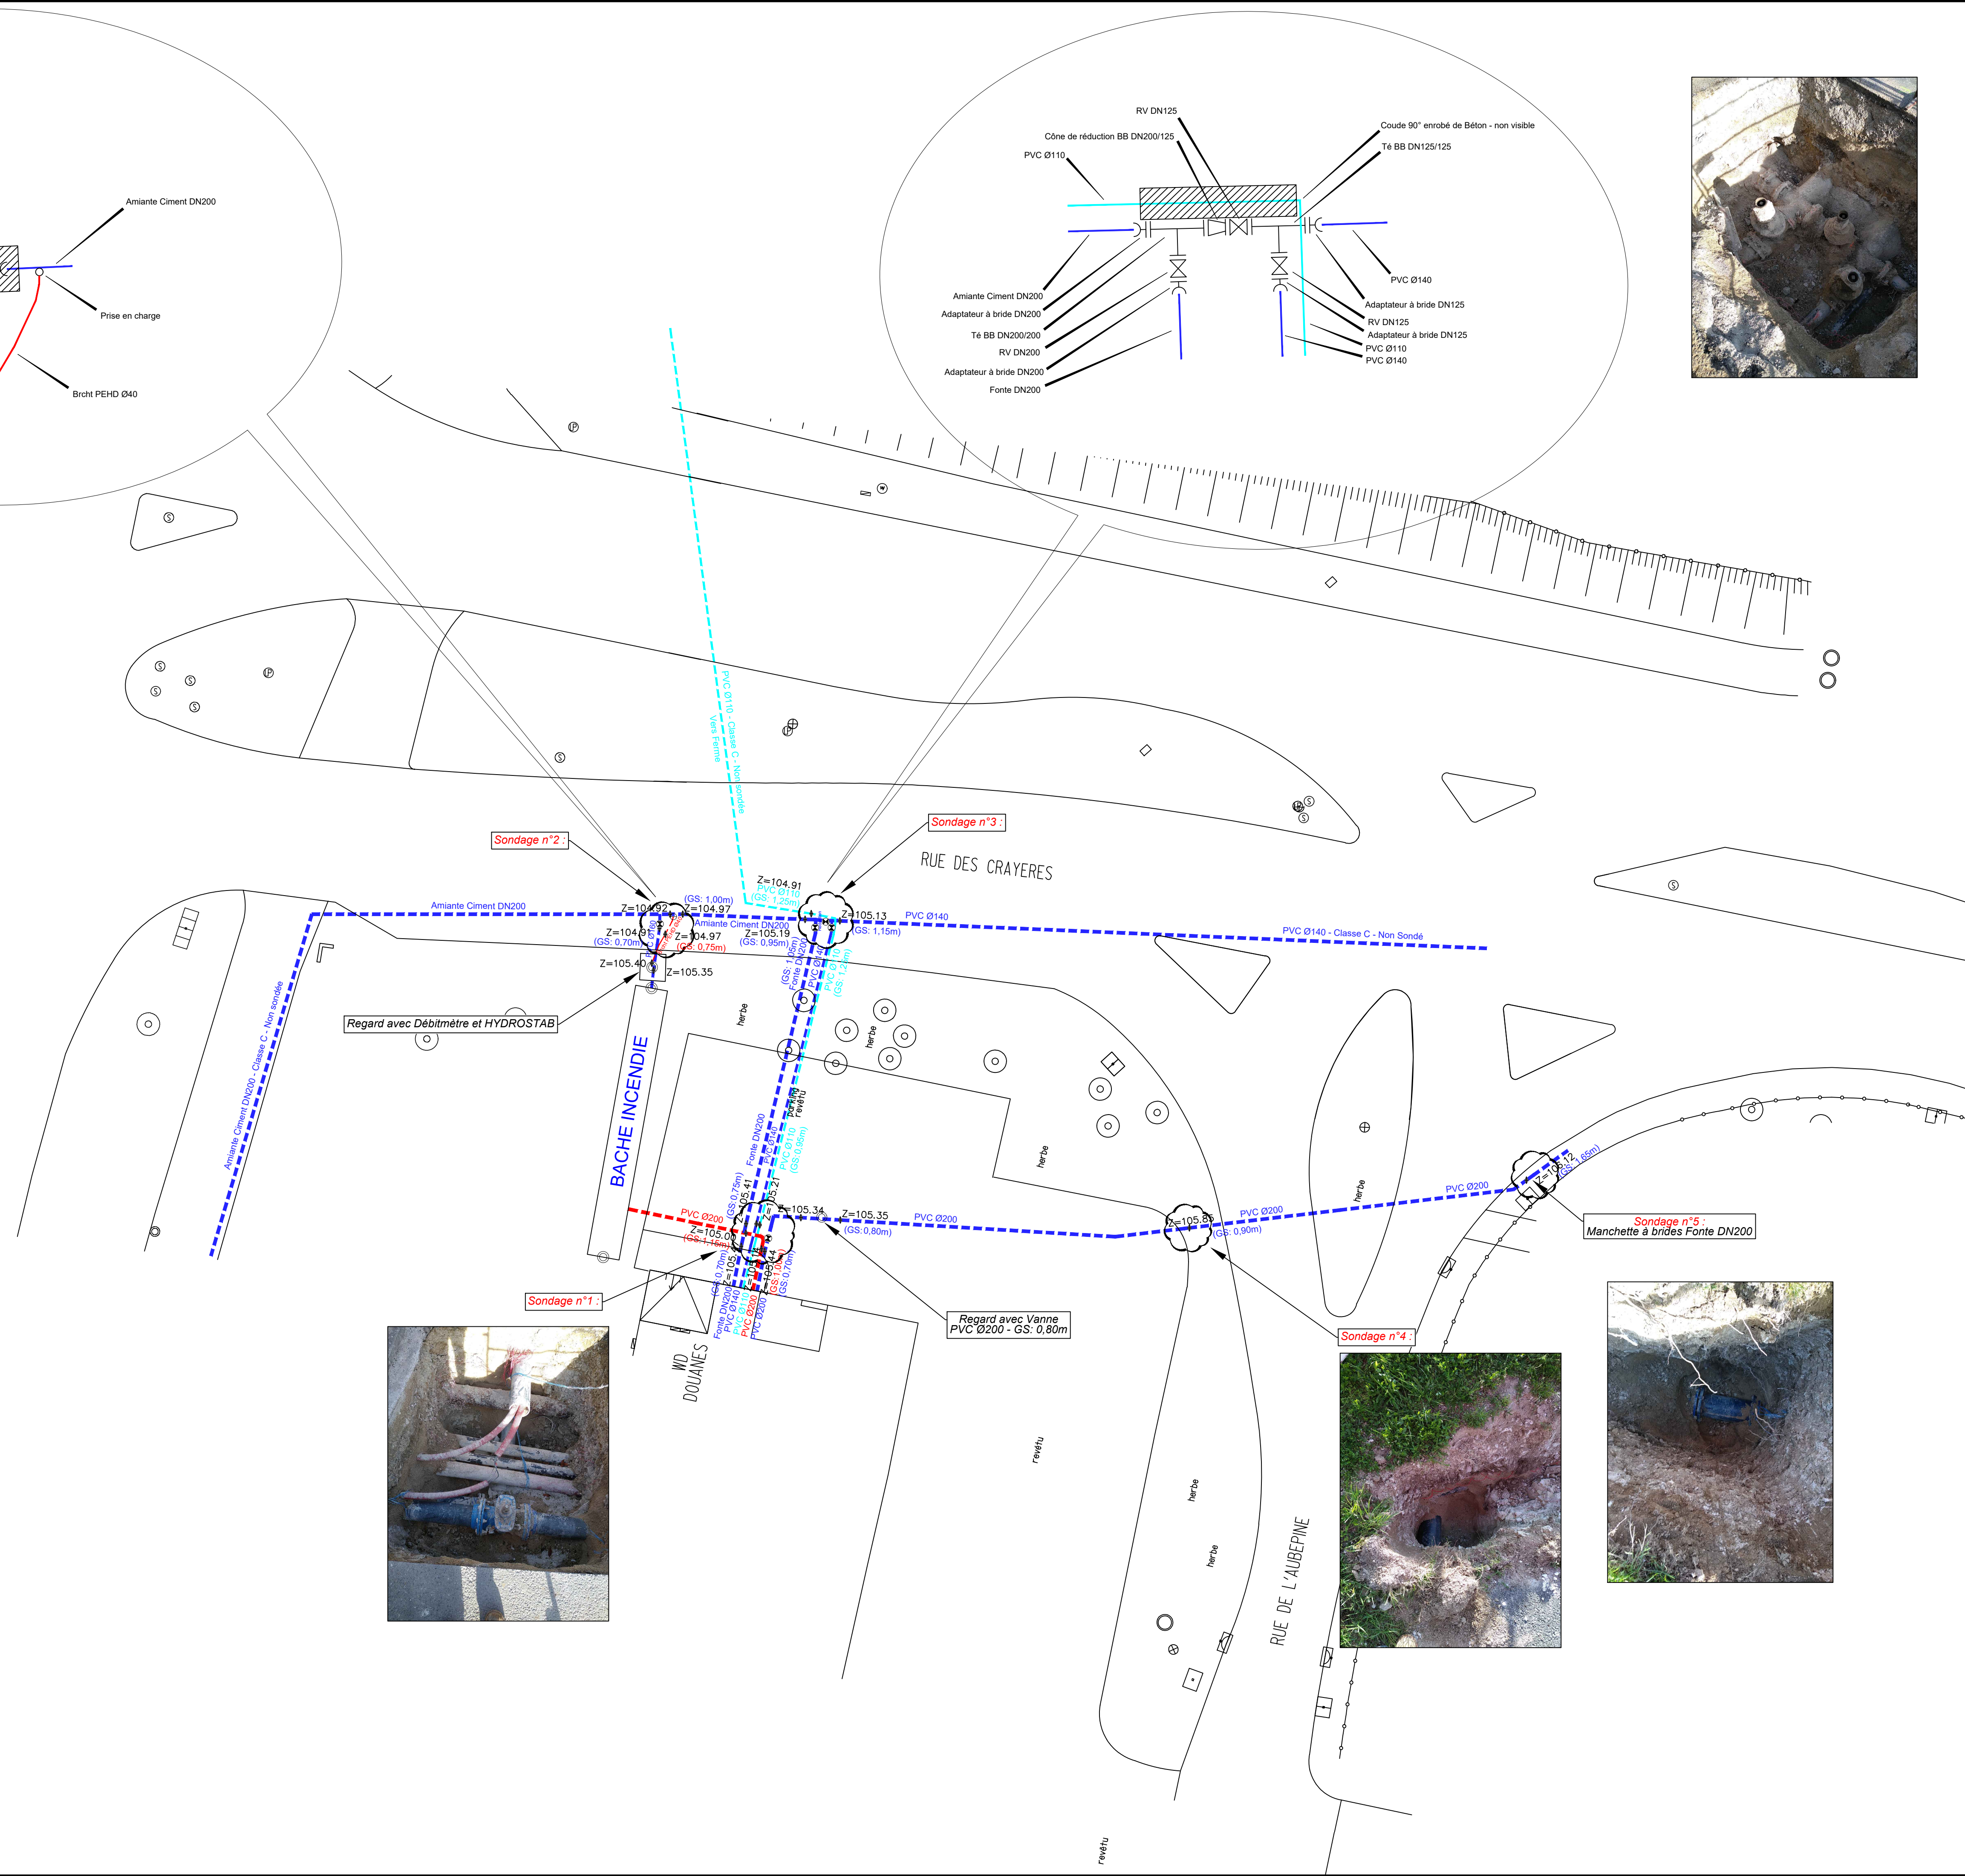
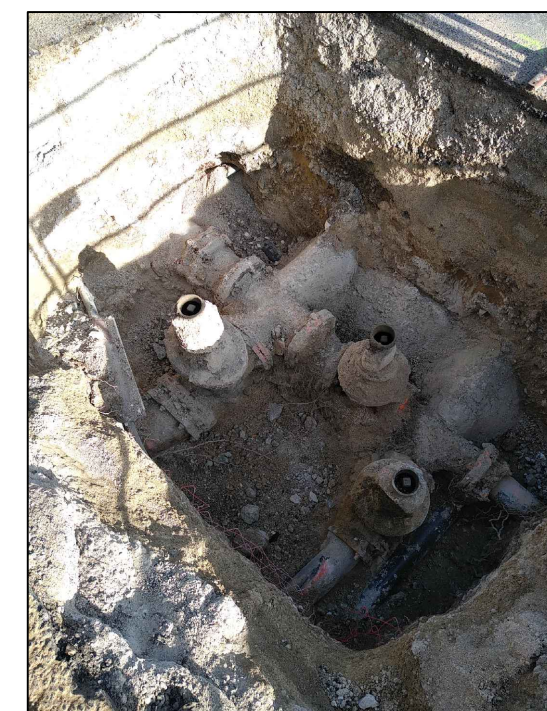
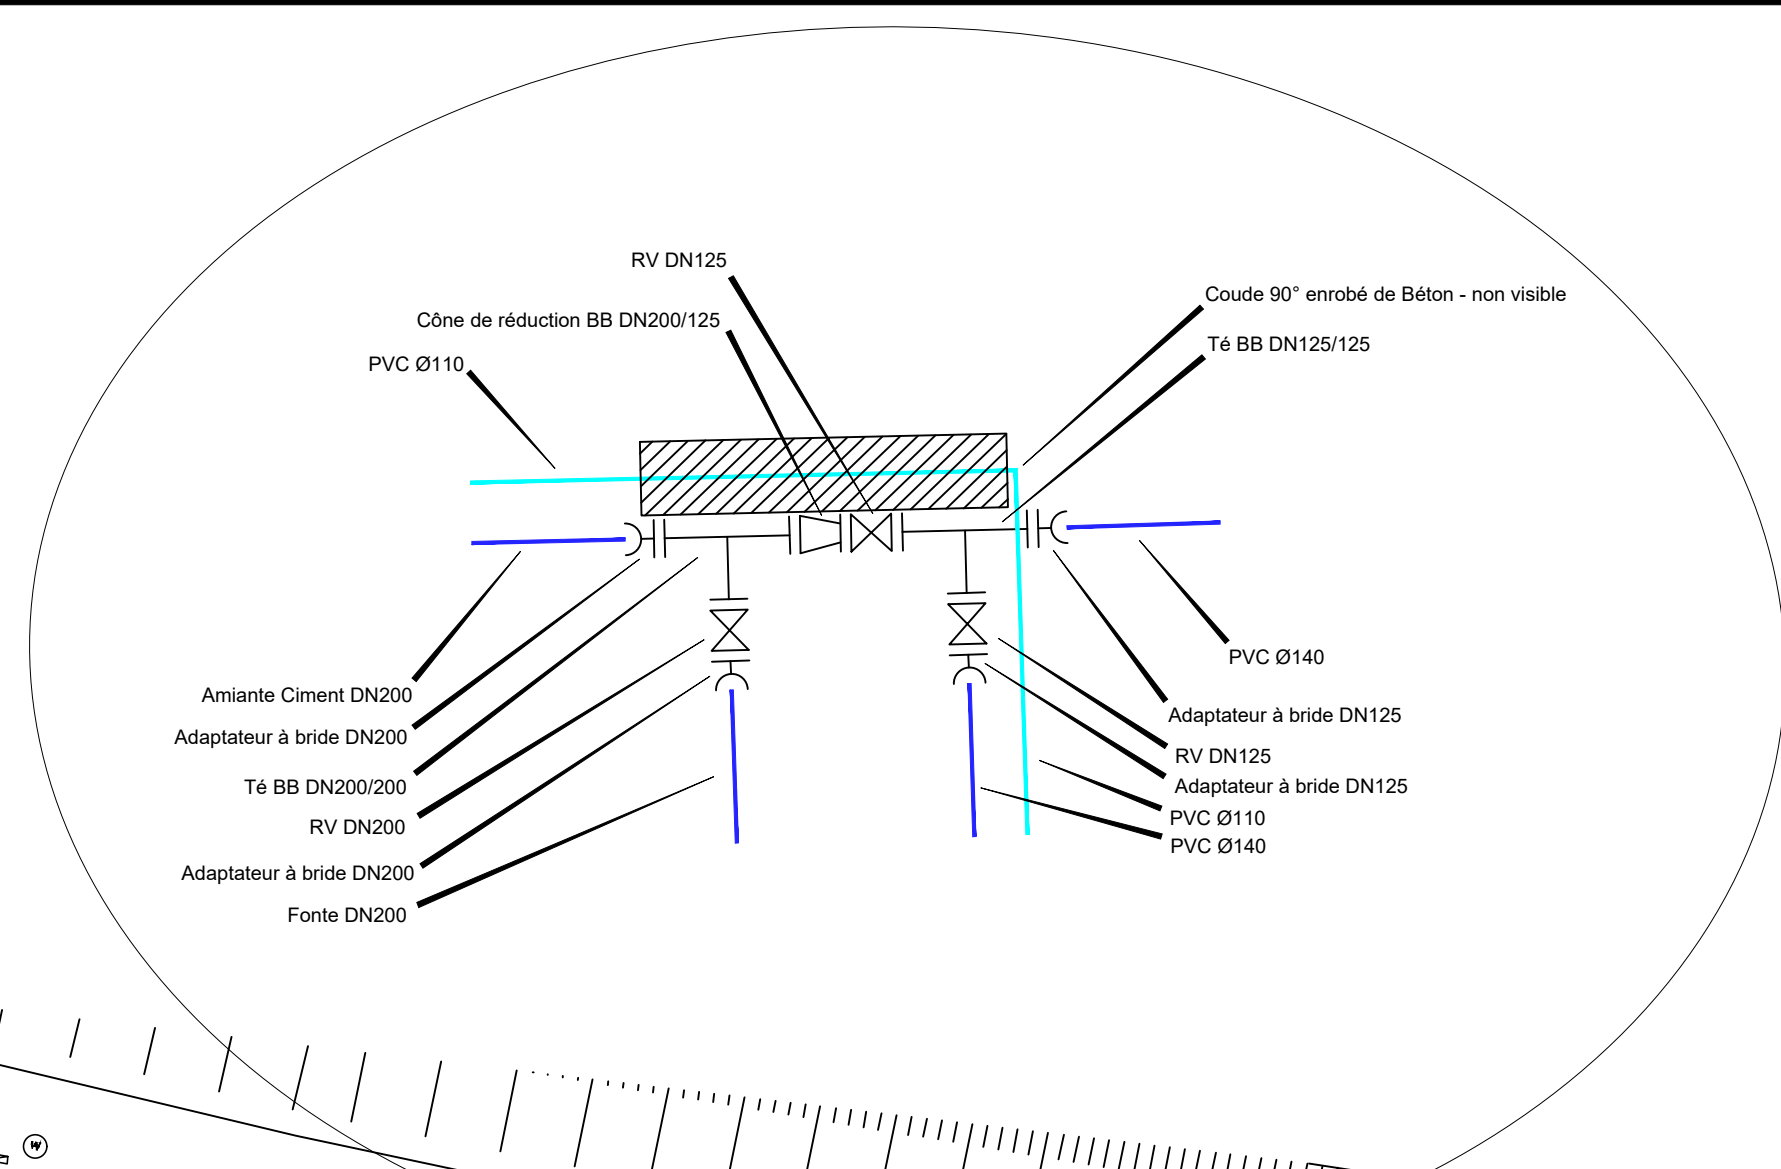
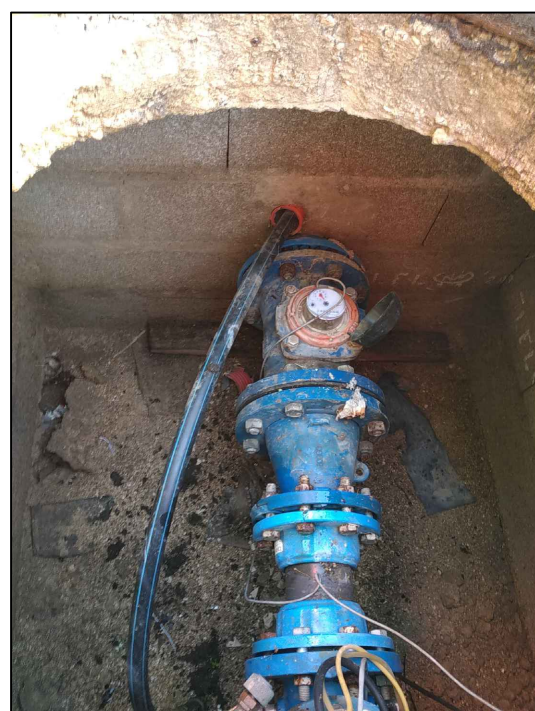
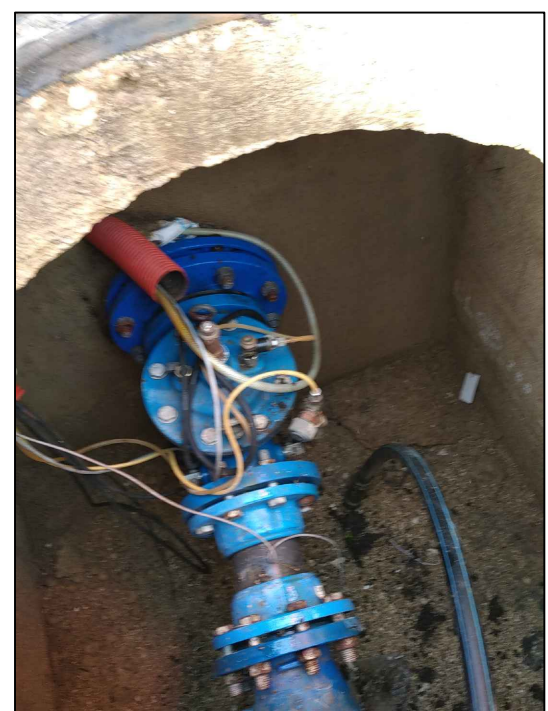
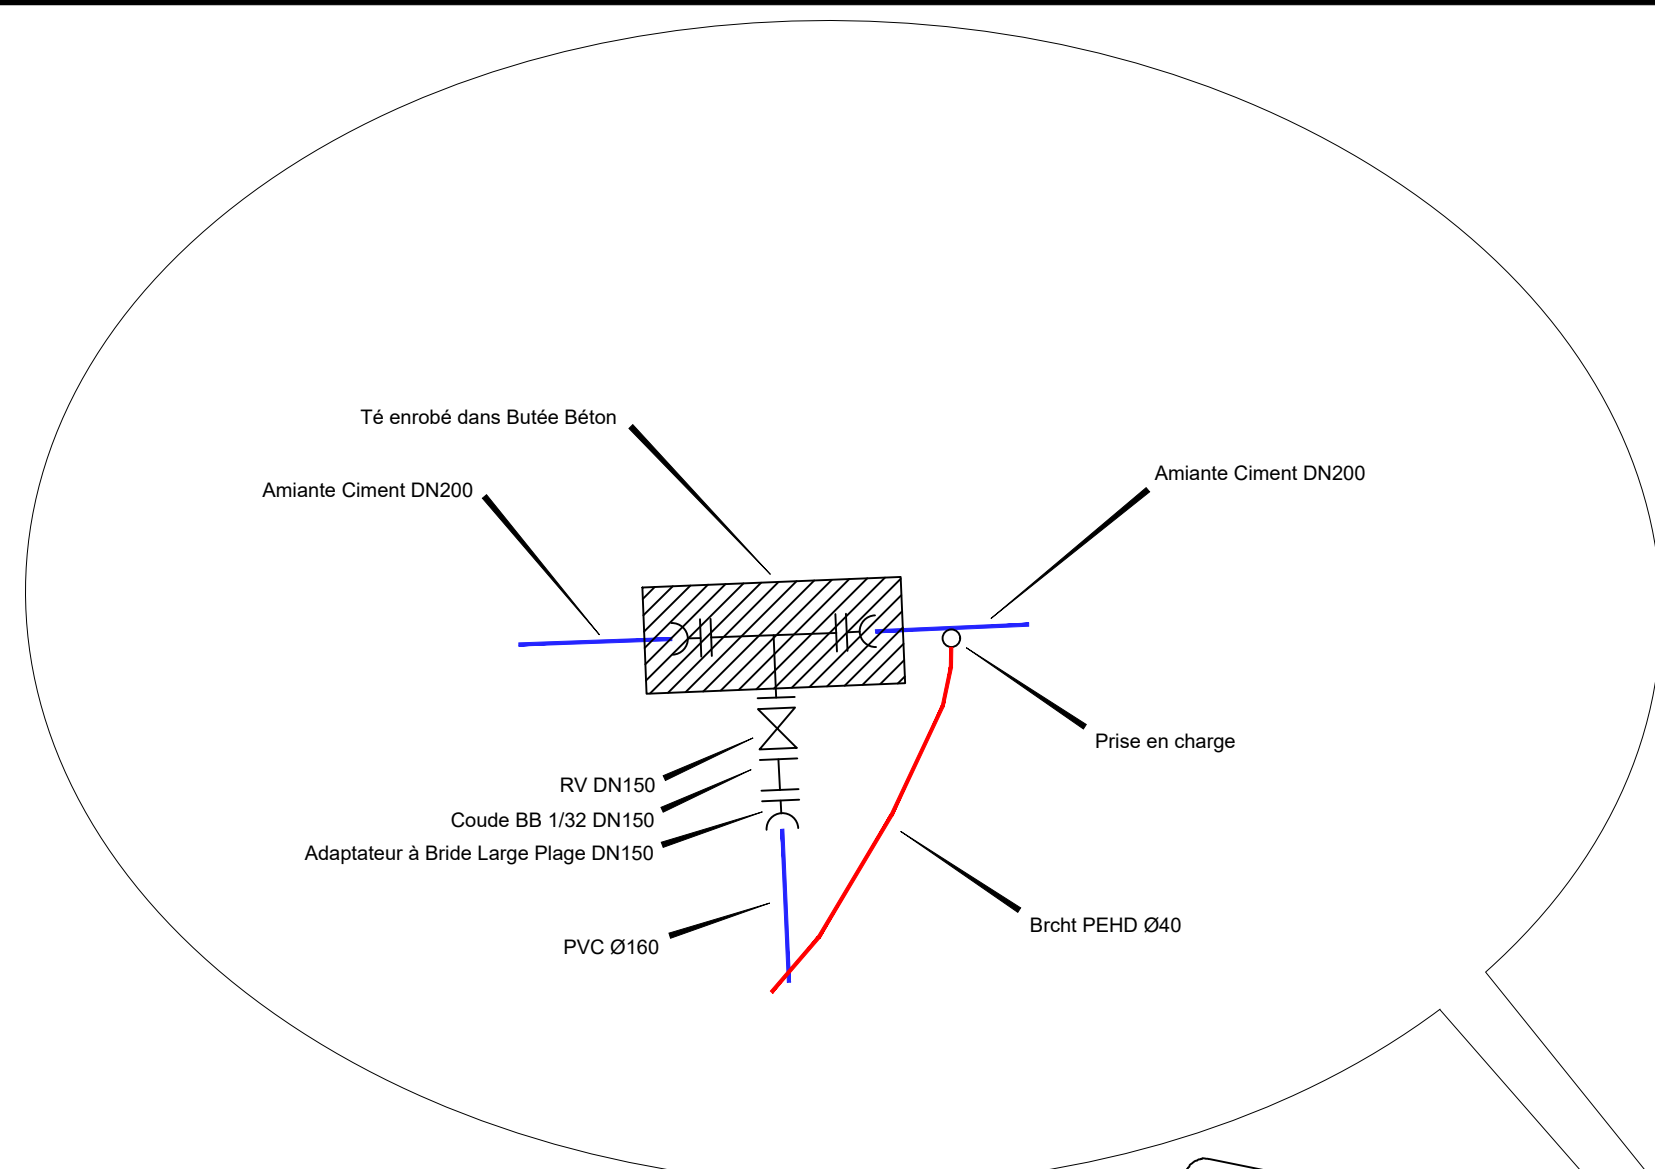


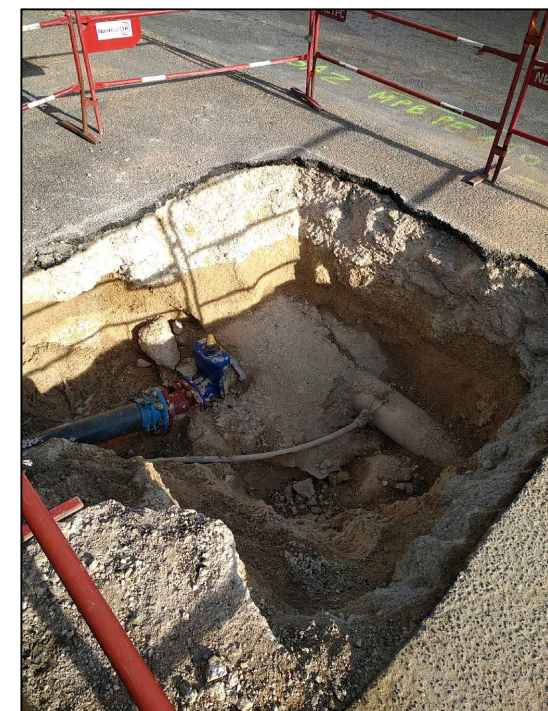

NORD EST TP CANALISATIONS
6m, Avenue Ampère
51000 CHÂLONS EN CHAMPAGNE

Tél : 03.26.64.00.22 - Fax : 03.26.64.00.33
Siret : 40416447700014
Mail : contact@netpc51.com

PLAN DE RECOLEMENT

COMMUNE DE LA VEUVE

Avenue des Crayères - Zone Industrielle CCI

Relevé des conduites d'adduction d'eau potable existantes
en sortie de Surpresseur suite à 5 sondages

N° DICT :

2023032002221D

N° de Chantier : 20 02 001


Technicien de chantier

Echelle 1 / 200ème



Nom : PHELIZON Pascal
6 Bis Avenue Ampère
51000 Châlons en Champagne
Tél : 06.02.05.77.19

Planche : 1/1

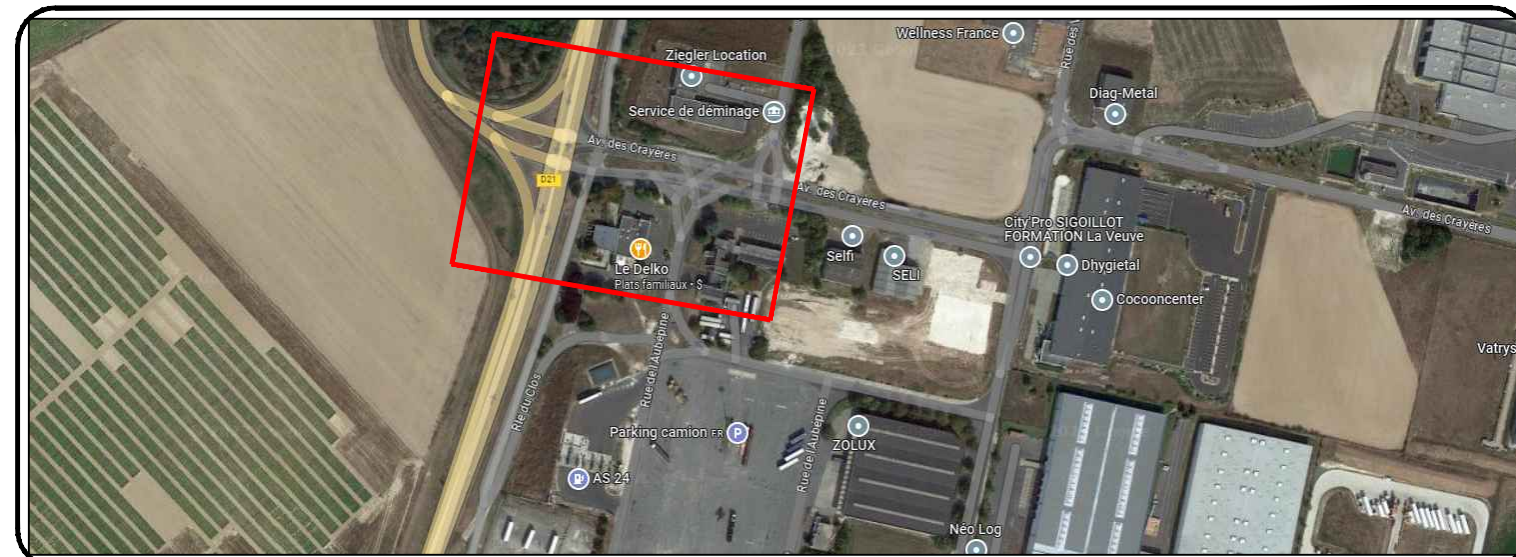

Version

Observation :

Validation :

Date :

N° 1	29/06/2023	Original	M. PENLOUP Alain	/ /
N° 2				
N° 3				
N° 4				

Relevé Géoréférencé - Détection

Matériel Géoréférencement :

Date de relevé: 04/05/2023



M. BRION Arnaud
6 Bis Avenue Ampère
51000 Châlons en Champagne
Tél : 07.85.06.99.74

Station Leica TS12 n° 818467

GPS GG04 n° 844565

Tablette Pana FZ-G1 n° : RO218T3

Matériel Détection :

Vivax n° : Vioc - 5000 n°21701130484

Système coordonnées : Lambert 93

Incertitude Max xy, z : 10cm