

MINISTÈRE DE L'INTÉRIEUR
CRA Béziers - Merlon nord


LEGENDE RESEAUX EXISTANTS

- EU225 RESEAU EAUX USEES (classe de précision A)
- EU250 RESEAU EAUX USEES (classe de précision A)
- TEL(B) RESEAU DE TELECOMMUNICATIONS
- FT aérien RESEAU DE TELECOMMUNICATIONS AERIENS
- HTA aérien RESEAU HAUTE AERIENS

Le plan topographique a été réalisé par le cabinet Guillaume Gasquez le 12 février 2024.

Le plan de récolement a été réalisé par l'entreprise AVEROUS TP le 09 décembre 2024.

Le plan topographique du Merlon a été réalisé par INFRA CONCEPT le 19 Mai 2026.

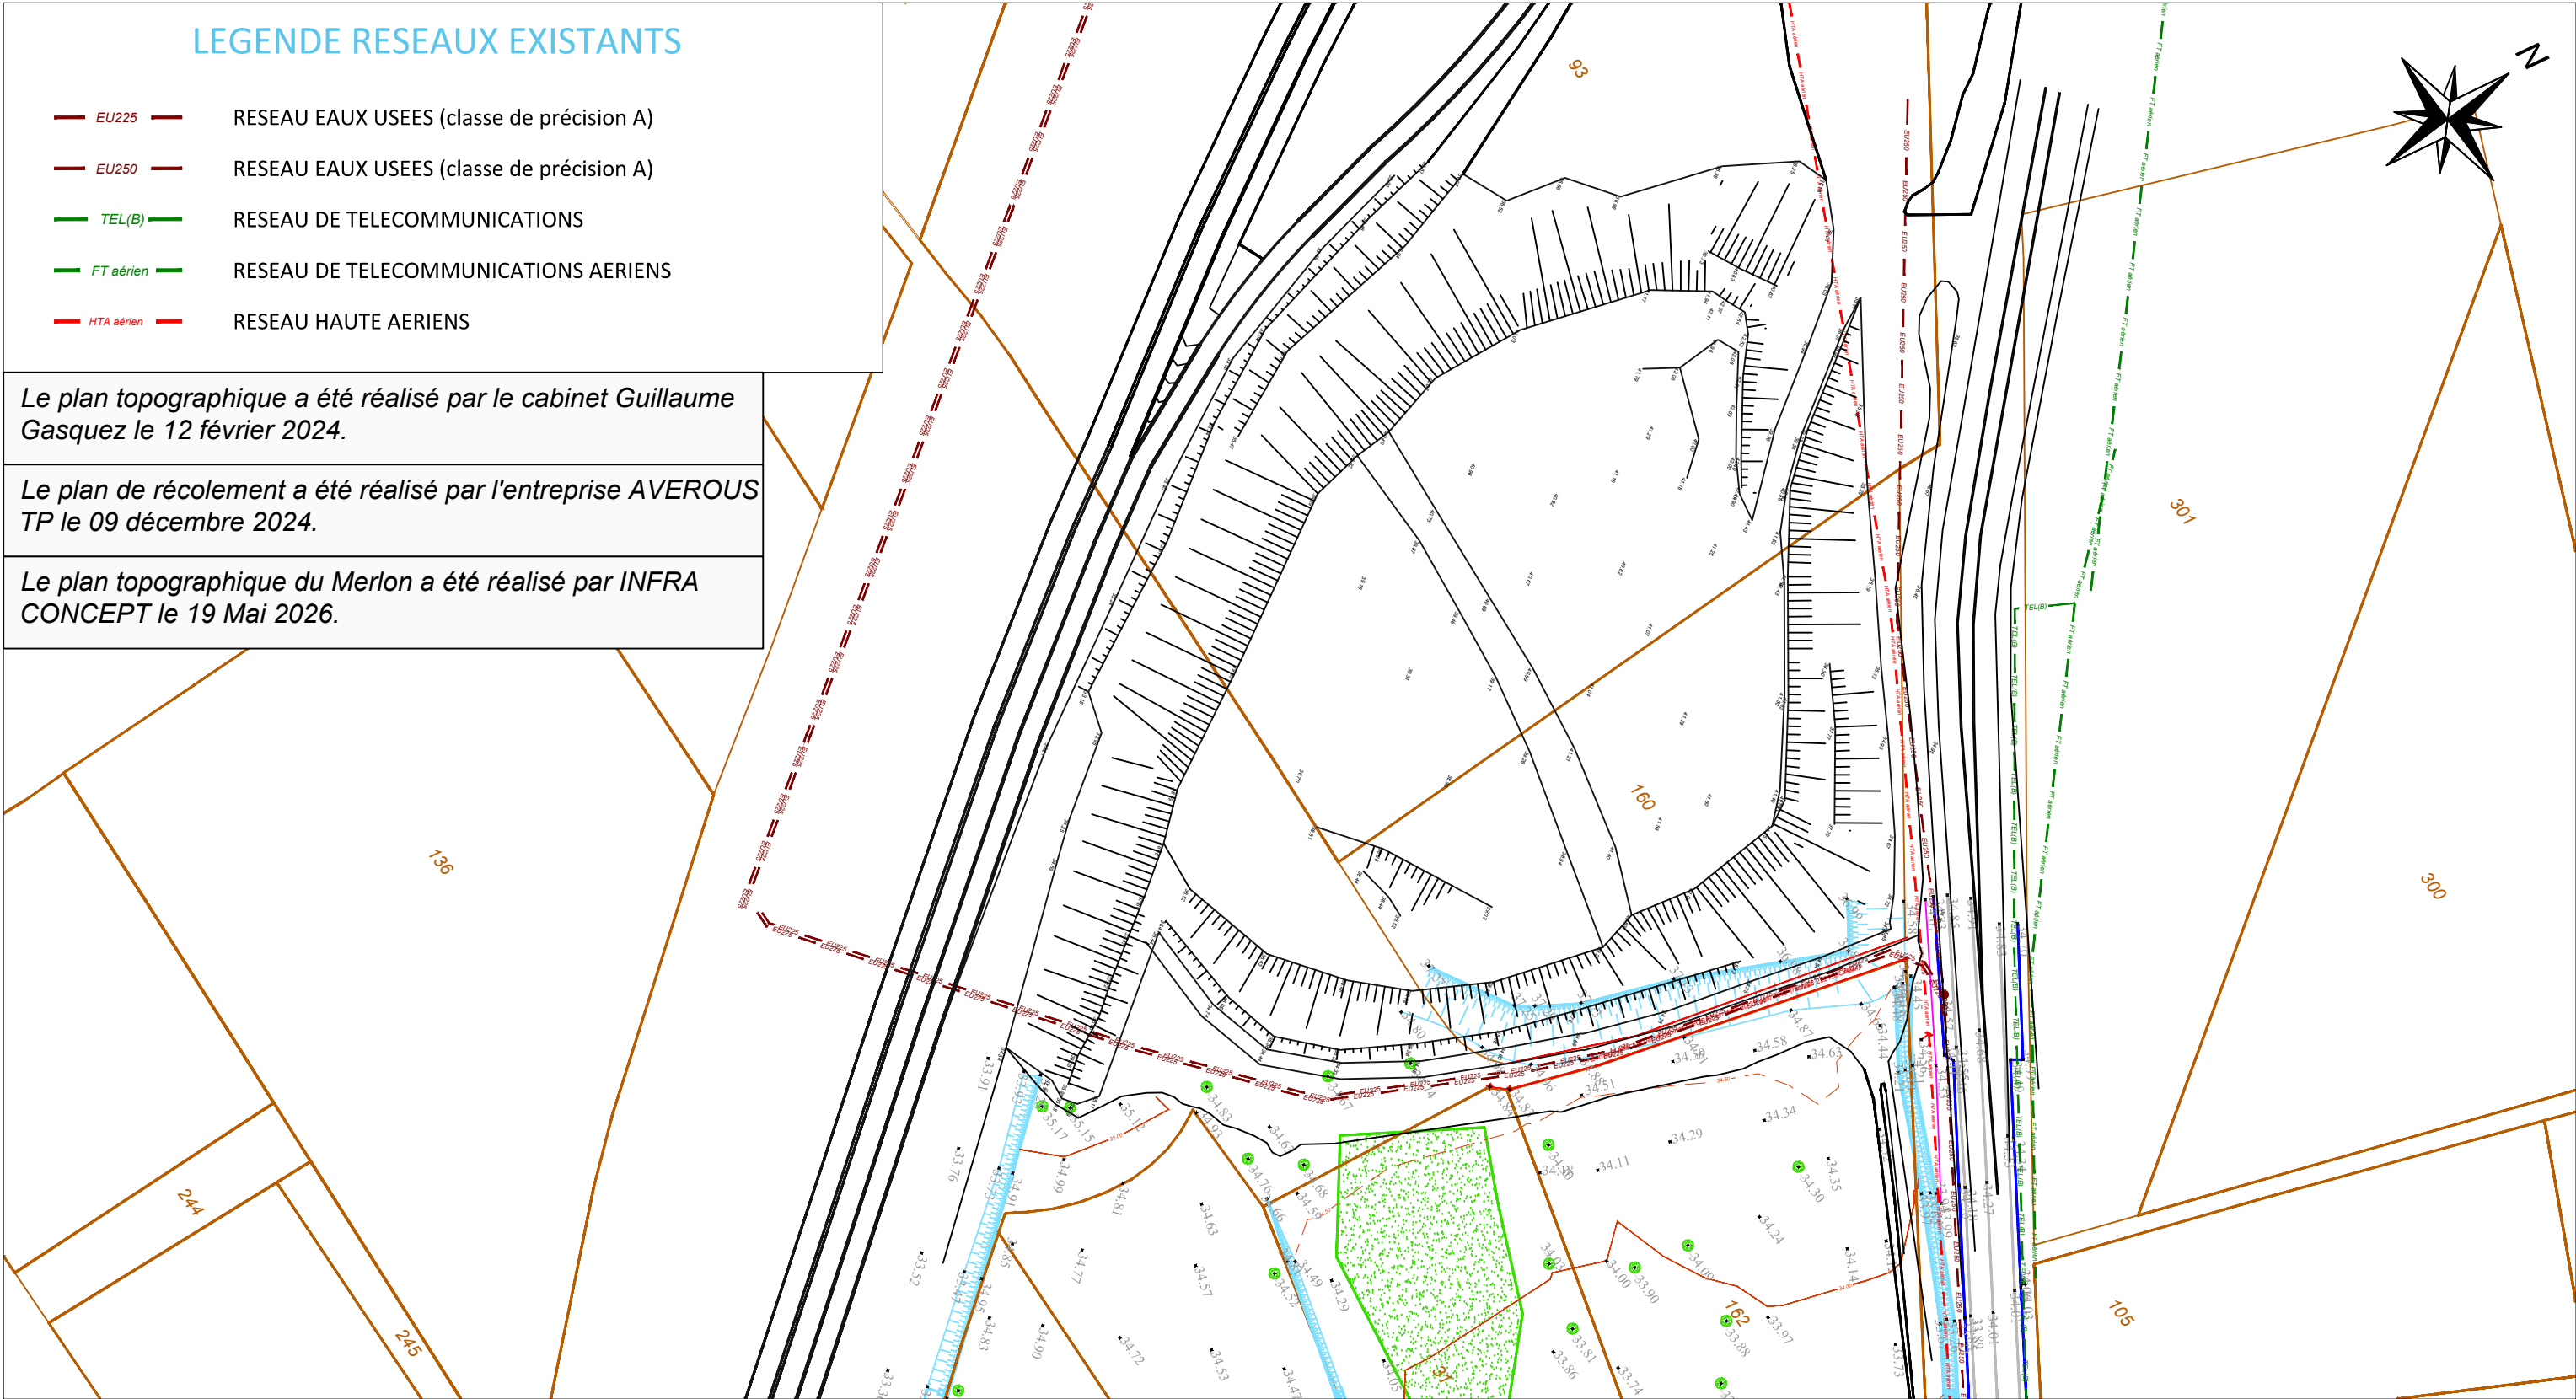

PLAN TOPOGRAPHIQUE - RESEAUX
EXISTANTS
PROJET

0.6

BZ-11391

ECHELLE : 1/100

Date(s)	Nature des modifications	Dessiné	Vérifié	Ind
Juin 2026	CREATION	LMU	JIT	a