




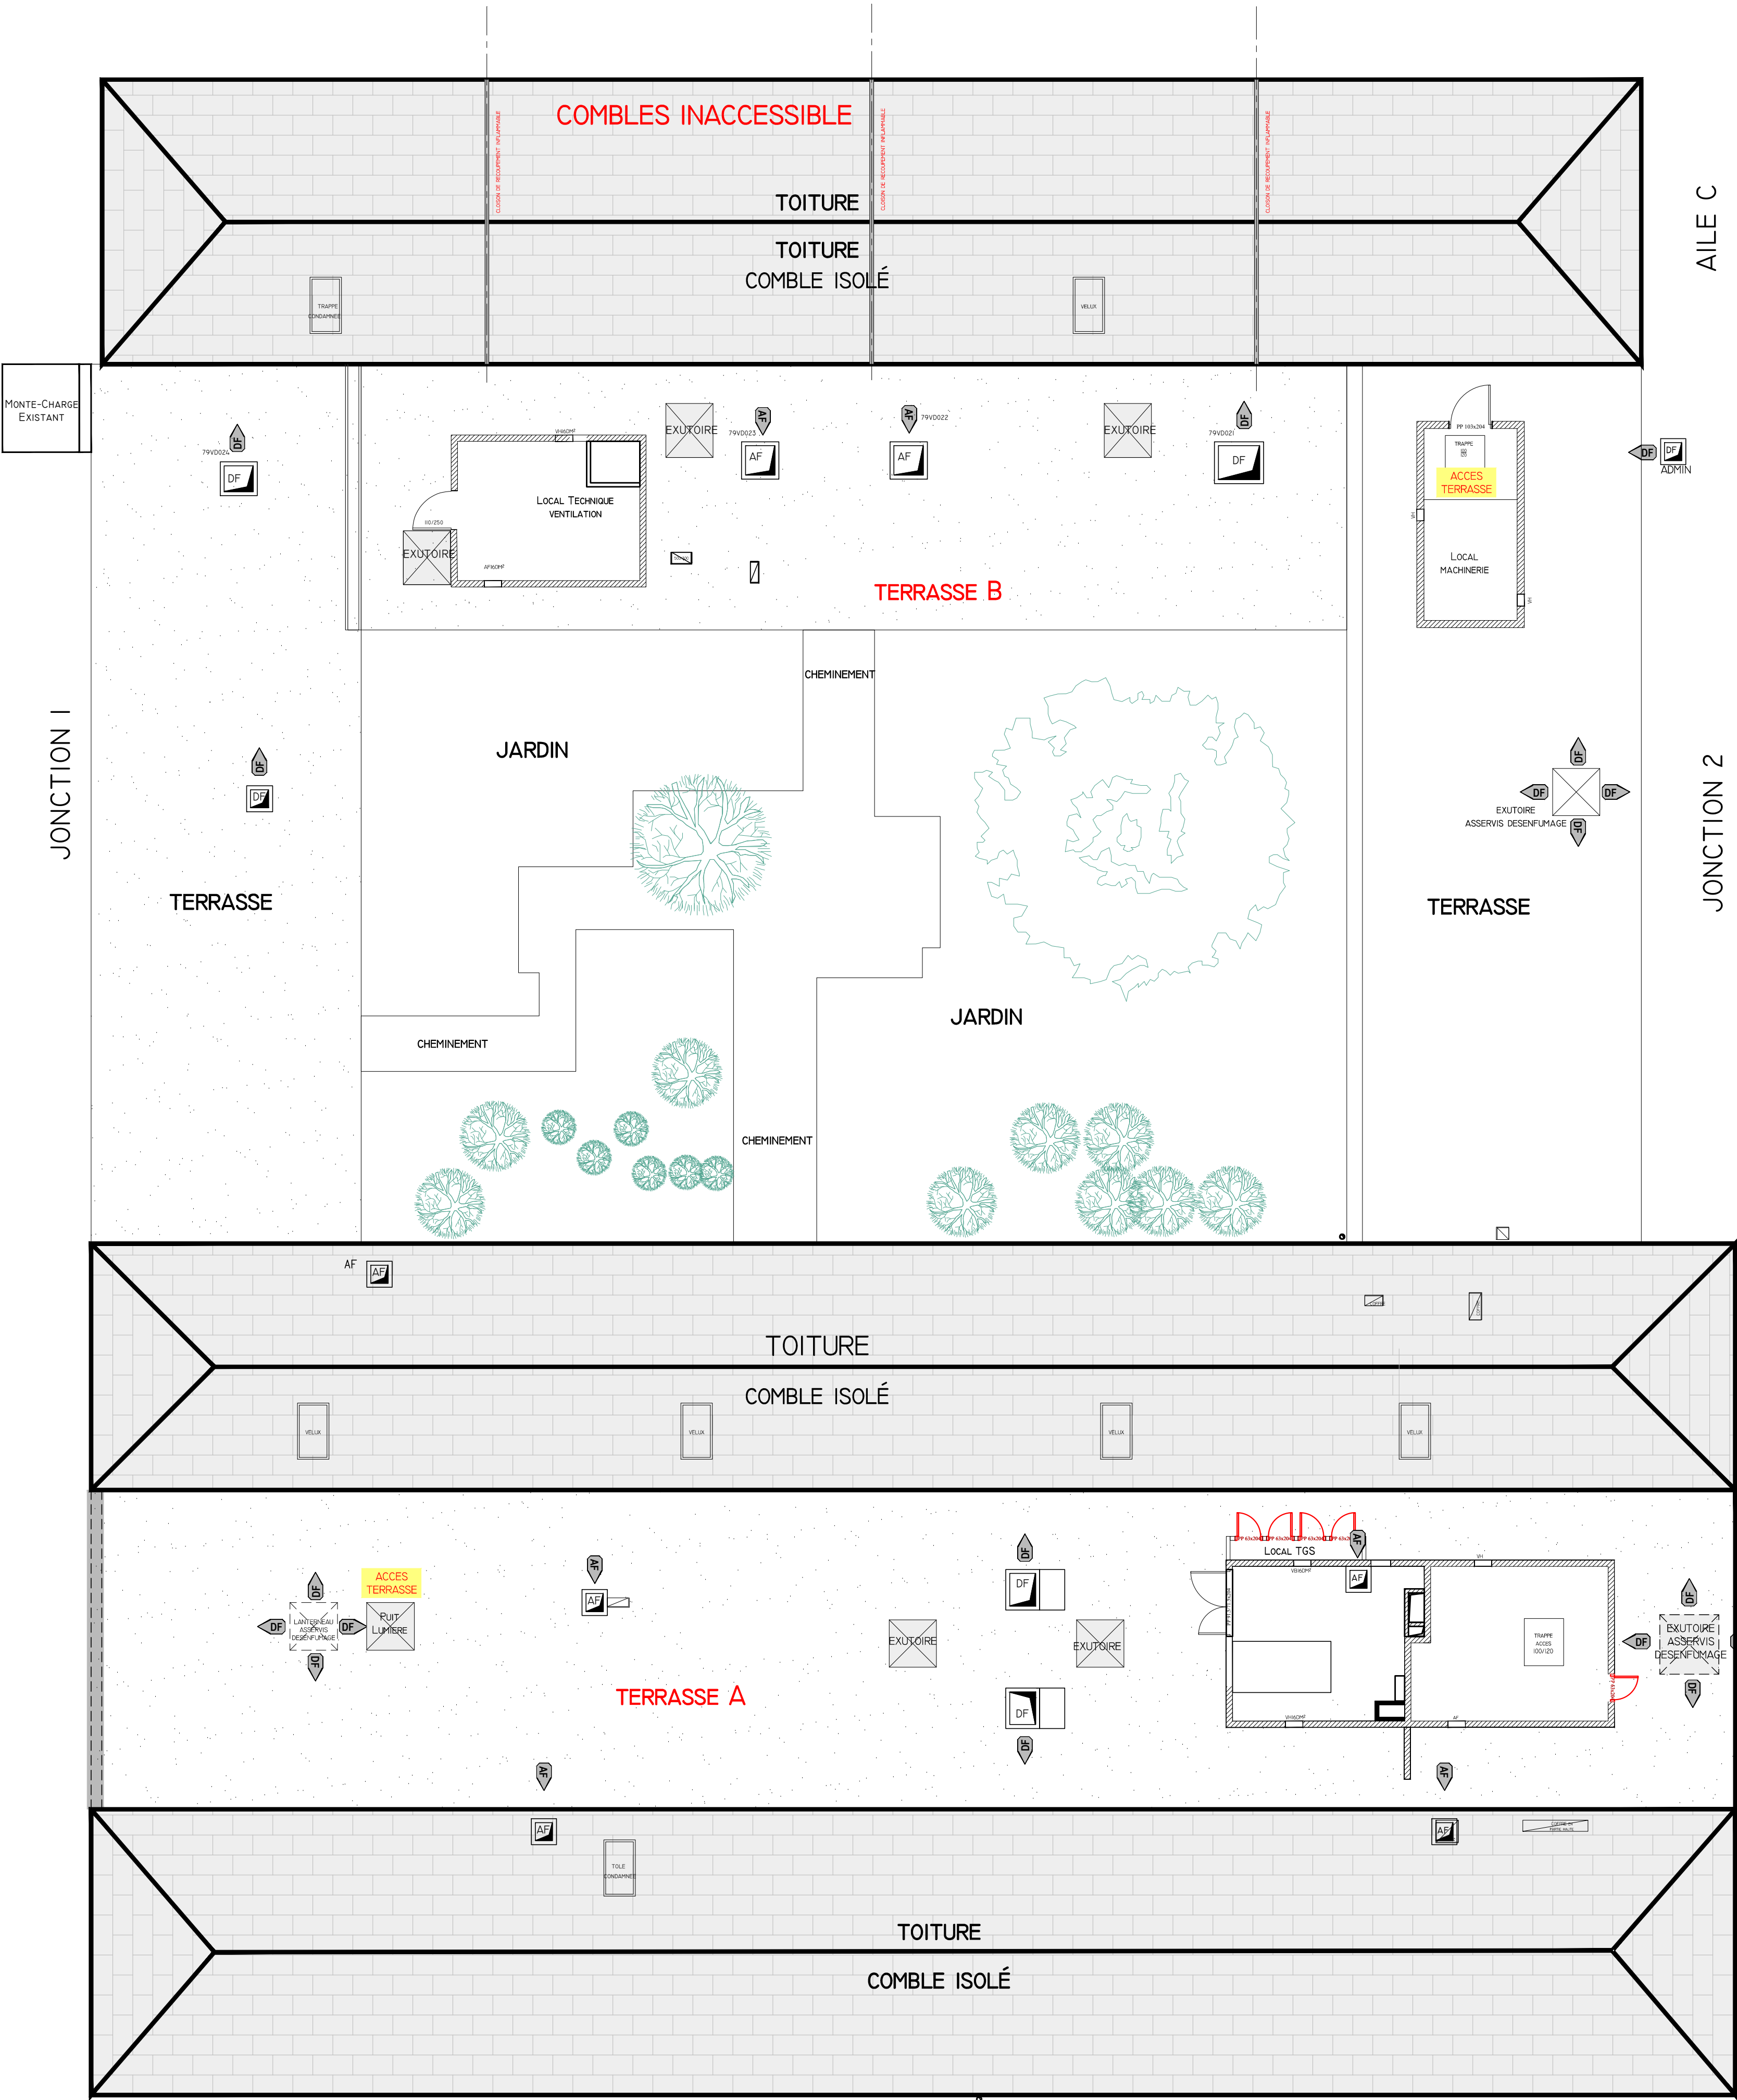

Direction des Travaux et
des Services Techniques

Hôpital Saint Julien

P.00.T

CAMILLE CLAUDEL
(Service de Médecine)
TERRASSE

ETAT ACTUEL

Fichier
EA_P00T_ZABC.dwg

Date :
02/08/2024

Echelle
1/100

Dessiné par
TT / MD

LES COTES INDIQUEES SONT A VERIFIER PAR L'ENTREPRISE

A	Récolement du bâtiment Camille Claudel suivant relevé de cotes du 1/08/24 Aile A/B/C	Le 06/08/2024 TT / MD
B		
C		
D		
E		
F		
G		
H		
I		
J		
K		
L		
M		