


ZA1

ZDM20

Bâtiment 60

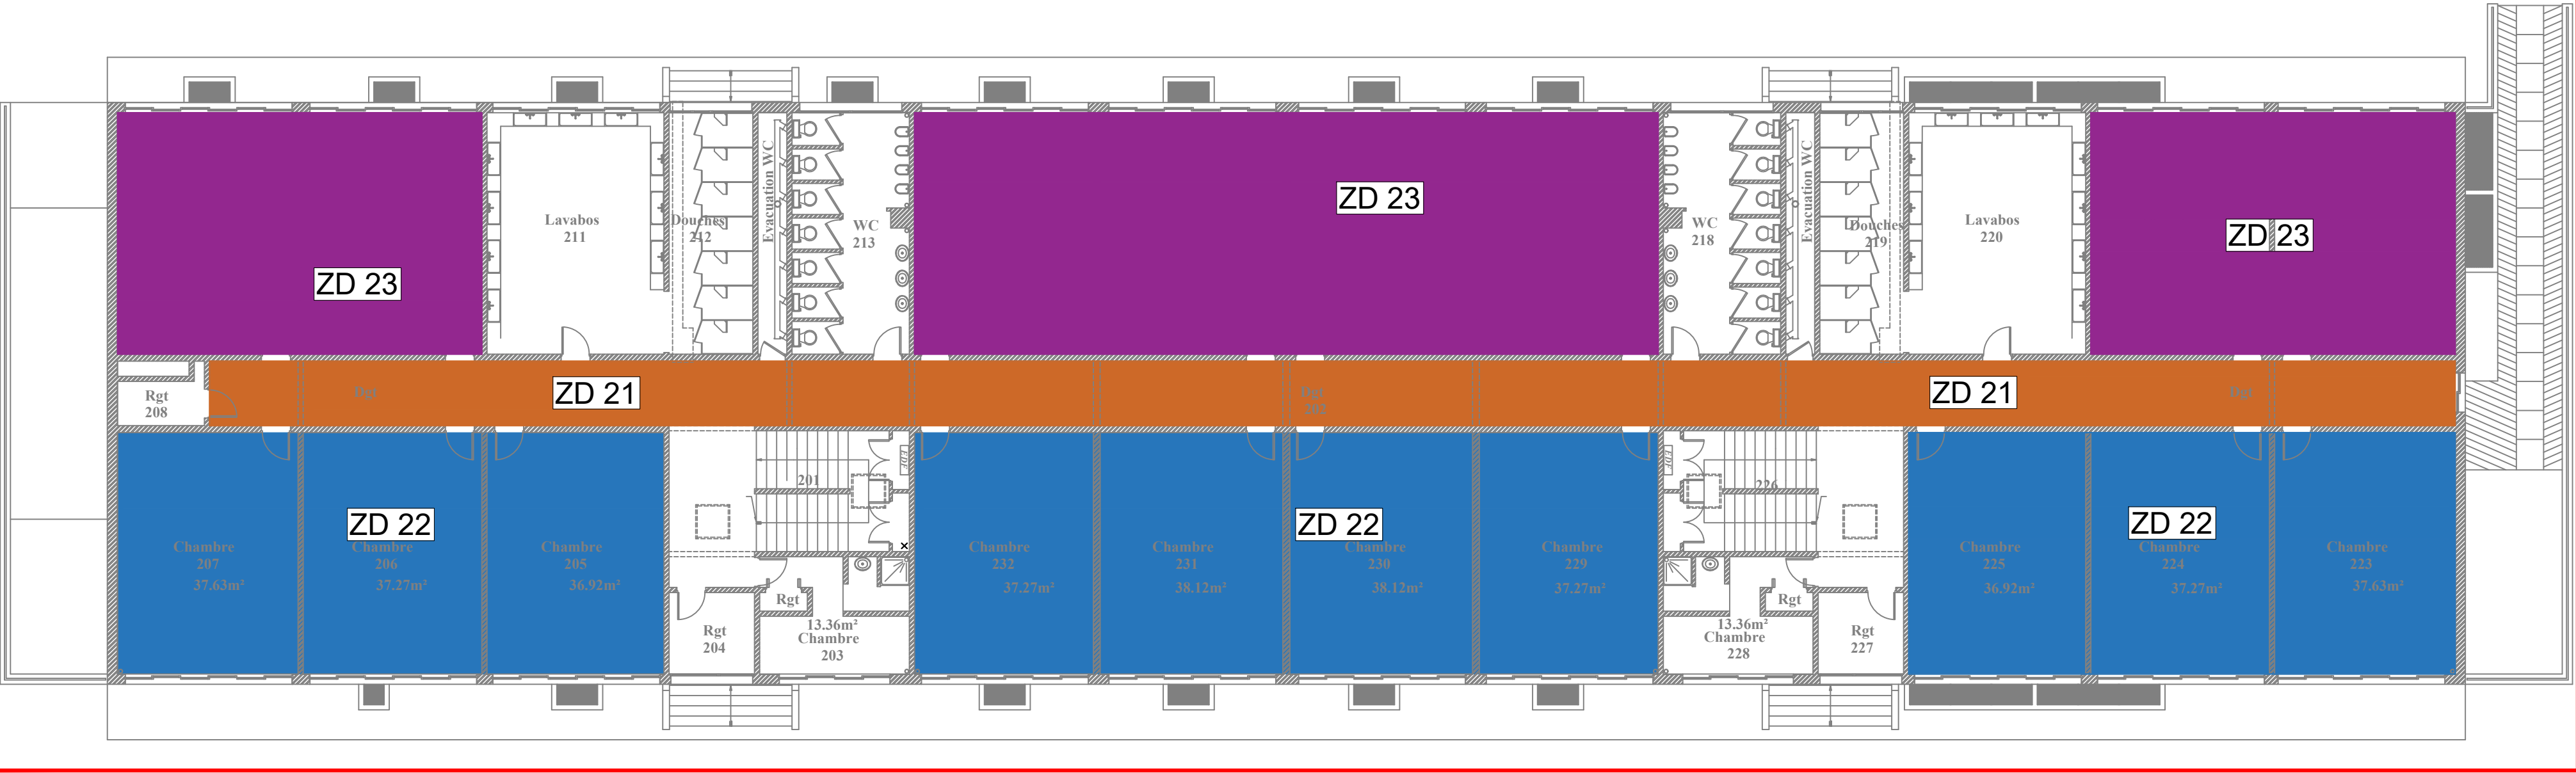

Plan
2ème Etage

LAFON

ENTREPRISE LAFON

Electricité M.T./B.T.

20 rue Charles Cros 93297 Tremblay-en-France

TEL : 01 56 48 02 20

FAX : 01 41 51 24 10

PLAN

AFFAIRE : AF

ECHELLE

RESPONSABLE :

JL.B

INDICE

PLAN N° :

DESSINATEUR :

GT

A

1ère EDITION : 01/06/17

FICHIER : PLAN DE DE ZONE SSI R+2

A	01/06/17	RECOLEMENT		GT	JL.B
IND	DATES	MODIFICATIONS		ETABLI	VERIFIE
SITE/BAT.:					
Bâtiment 60					
Vème Groupement					
Affaire Immobilière					
Quartier Général Laurier					
78650 Beynes					
TITRE :					
SYSTEME DE SECURITE INCENDIE					
PLAN DE ZONE DE SECURITE INCENDIE NIVEAU R+2					