


Bâtiment 60

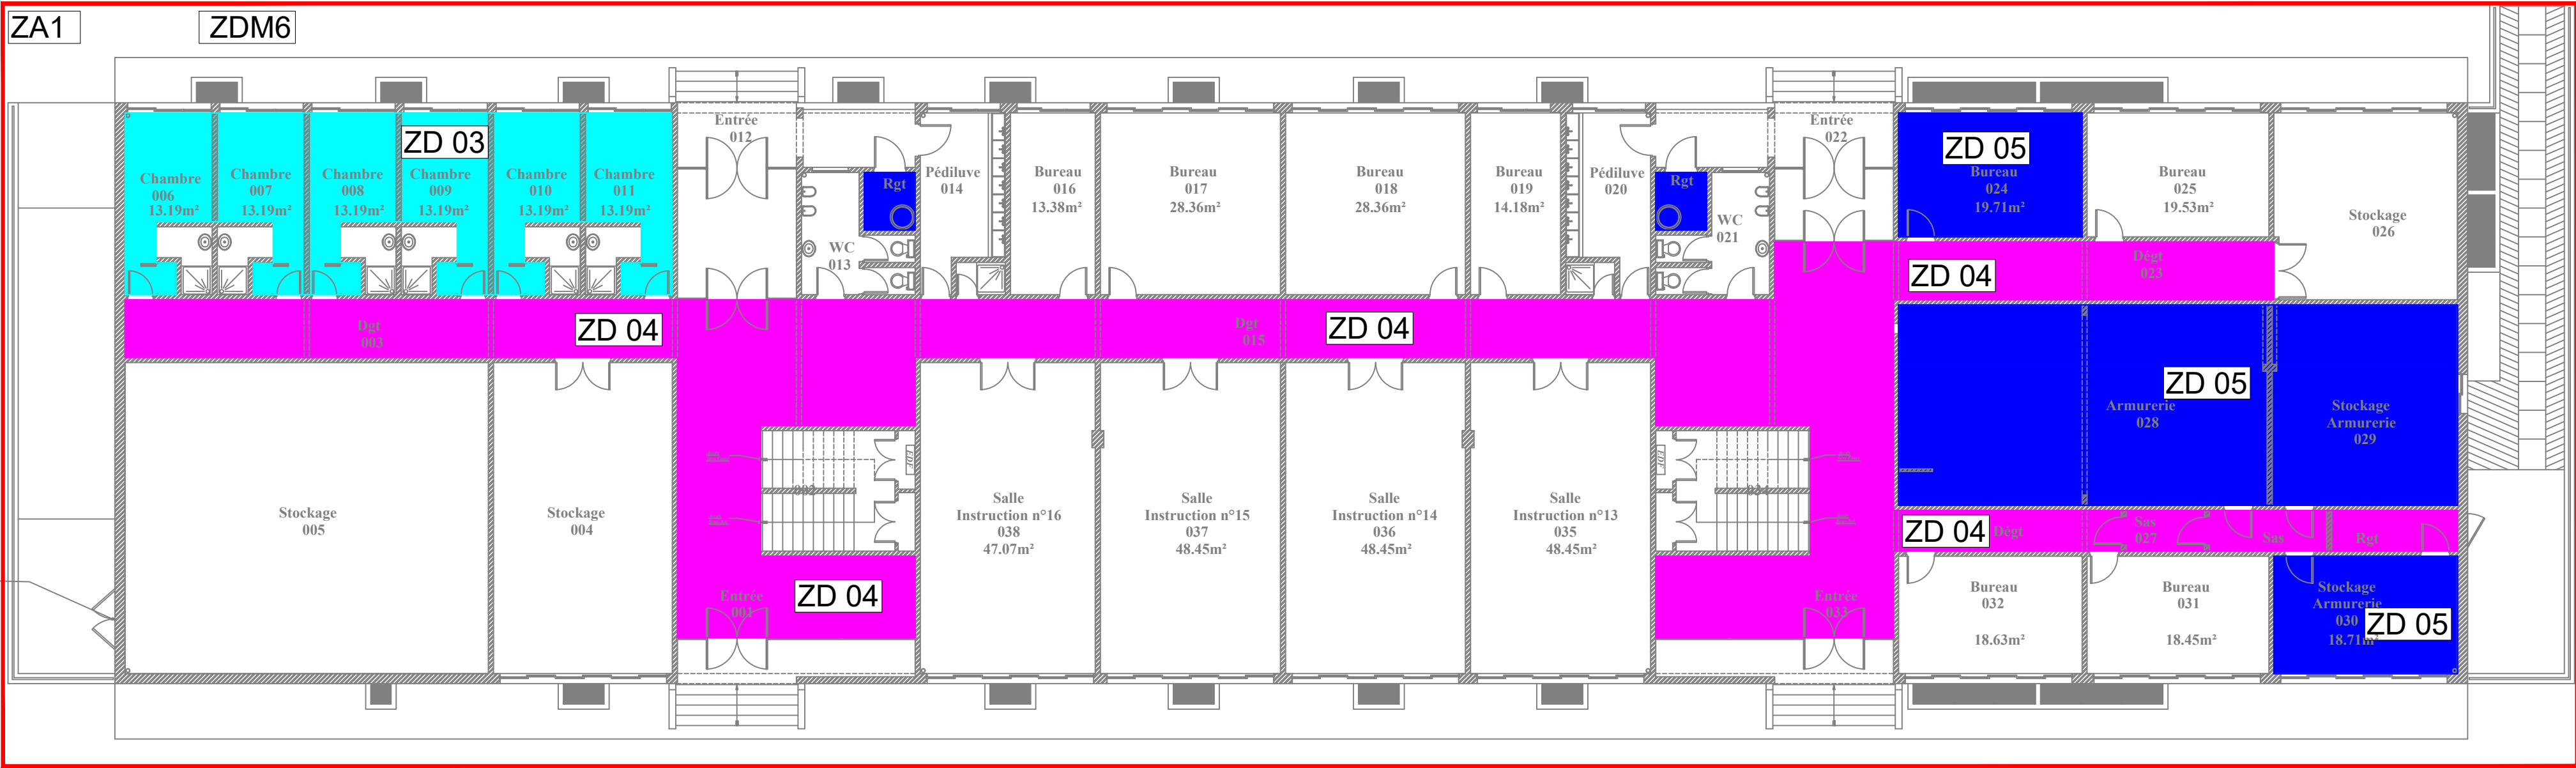

Plan
Rez de chaussée

LAFON

ENTREPRISE LAFON

Electricité M.T./B.T.

20 rue Charles Cros 93297 Tremblay-en-France

TEL : 01 56 48 02 20

FAX : 01 41 51 24 10

PLAN

AFFAIRE : AF

ECHELLE

/

RESPONSABLE :

JL.B

INDICE

A

PLAN N° :

.

DESSINATEUR :

GT

1ère EDITION : 01/06/17

FICHIER : PLAN DE DE ZONE SSI RDC

A	01/06/17	RECOLEMENT	GT	JL.B
IND	DATES	MODIFICATIONS	ETABLI	VERIFIE
SITE/BAT.:				
Bâtiment 60				
Vème Groupement				
Affaire Immobilière				
Quartier Général Laurier				
78650 Beynes				
TITRE :				
SYSTEME DE SECURITE INCENDIE				
PLAN DE ZONE DE SECURITE INCENDIE NIVEAU RDC				