VOIES NAVIGABLES DE FRANCE

SERVICE NAVIGATION DE LA SEINE

RECONSTRUCTION DU BARRAGE DU COUDRAY-MONTCEAUX SUR LA SEINE AMONT

SOGREAH CONSULTANTS

Architecte Gilbert Weil

SLH INGENIERIE

BATEC CONSULT

..	...	...	...	...	...
..	...	...	...	...	...
..	...	...	...	...	...
...	...	...	...	...	...
...	...	...	...	...	...
...	...	...	...	...	...
B	14/06/2013	FD	Récolement	JCL	JCL
A	20/10/2011	FD	Création du dossier	JCL	JCL
Rev.	Date	Auteur	Modification	Verif.	Valide

emcc — demathieu & bard BATIMENT et TRAVAUX PUBLICS — GTM — G.VIRY — DIP Ducrocq Ingénierie Process

Titre Doc.:

SCHEMAS
PUPITRE BARRAGE

Echelle :

Etude Aff.:

VNFrance, Barrages du Coudray-Montceaux (91)

S200.4000-13

n%%d Document

Affaire	Ordre	Emet.	Code	Document	Rev	Format
07.060647	-007	BE	EDUC	608	.B	A4

N° FOLIO	DESIGNATION	MODIFICATIONS 1	2	3	4	5	6	7	8	9
1	Page de Garde	A								
2	Liste des folios	A								
3	Façade Pupitre	A								
4	Boutonnerie	A								
5	Boutonnerie	A								
6	Signalisation	A								
7	Afficheurs Position Clapet 1	A								
8	Afficheurs Position Clapet 2	A								
9	Afficheurs Position Clapet 3	A								
10	Afficheurs Niveaux Amont	A								
11	Afficheurs Niveaux Aval et Vives-Eaux	A								
12	Afficheur Niveau St Fargeaux et IHM Barrage	A								
13	Borniers : XANA - XPUPb - XPUDT	A								
14	Bornier : XPUAB	A								
15	Nomenclature matériel	A								
16	Nomenclature matériel	A								

N° FOLIO	DESIGNATION	MODIFICATIONS 1	2	3	4	5	6	7	8	9

DESSINE : DELTOUR Fabrice				
VERIFIE : LASSELIN J-Charles	B	14/06/2013	Récolement	FD
DATE DE CREATION : 20/10/2011	A	20/10/2011	Création du dossier	FD
	INDICE	DATE	MODIFICATION	DES.

Reconstruction Du Barrage Du Coudray-Montceau Sur La Seine Amont

Document n° : **DUC EL 608 A4**

Pupitre Barrage

Liste des folios

FOLIO 2

◄ 1 3 ►

Logiciel SEE v. 3.70

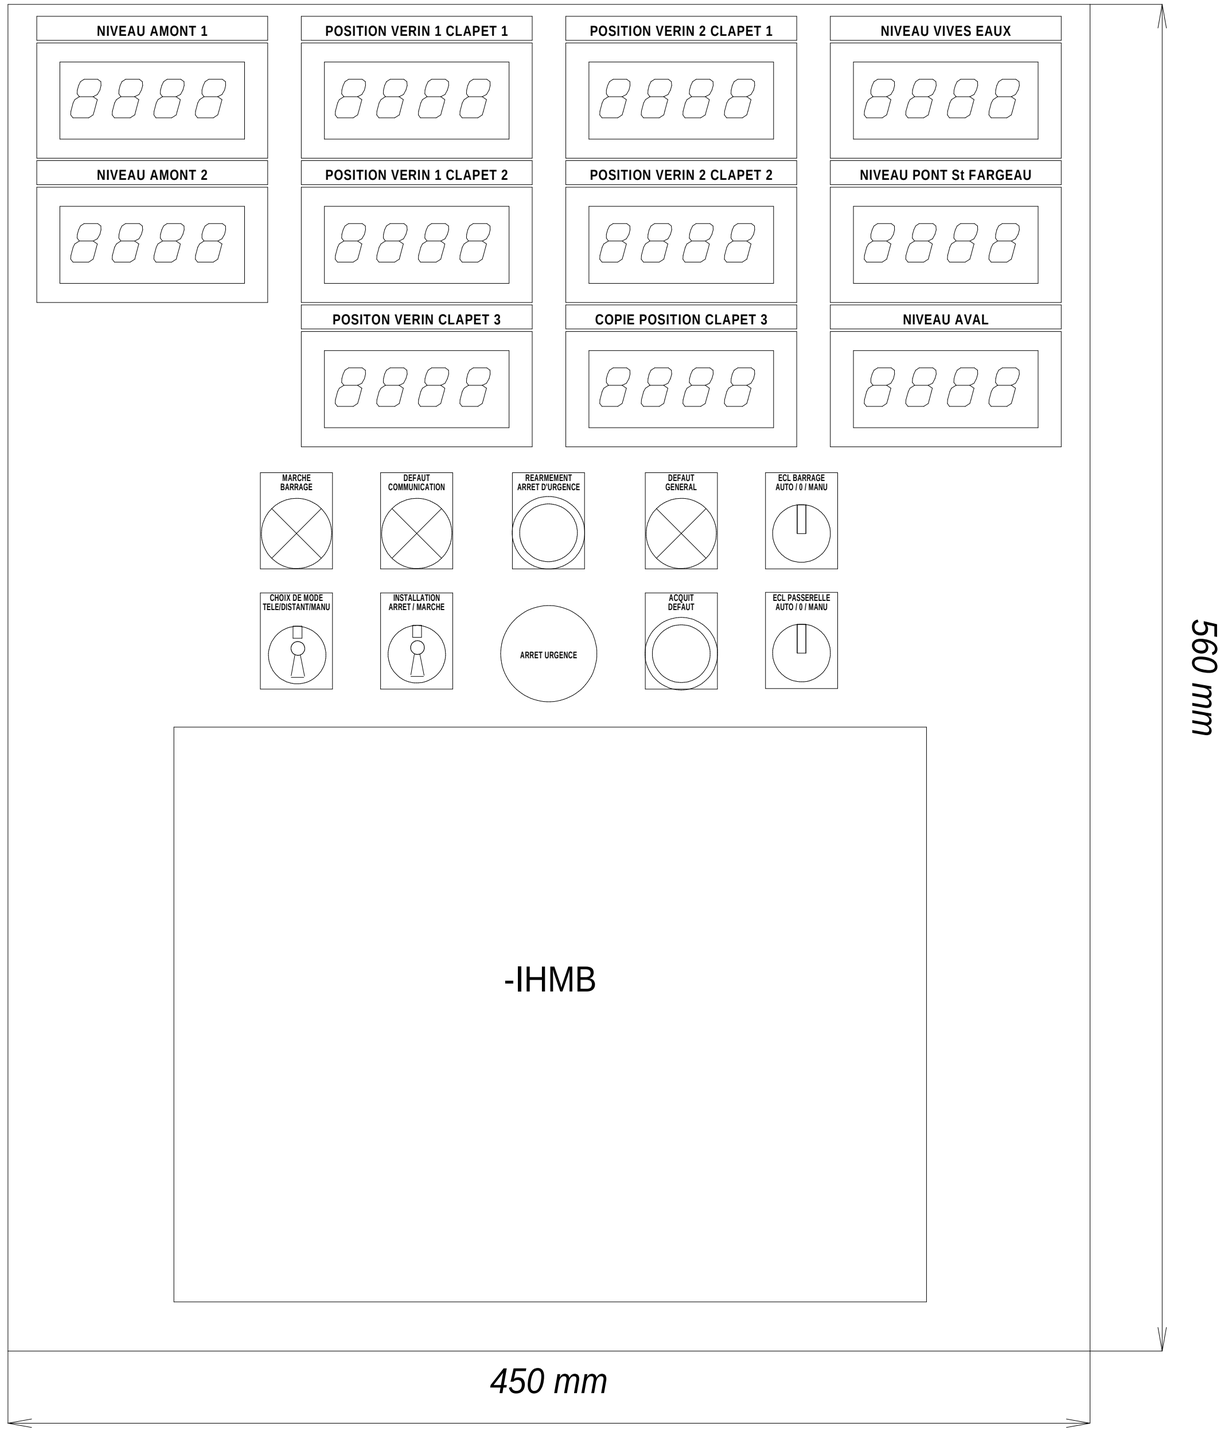

=
+ PLASTRON PUPITRE

vnf voies navigables de France	DESSINE : DELTOUR Fabrice					Reconstruction Du Barrage Du Coudray-Montceau Sur La Seine Amont	Pupitre Barrage Façade Pupitre	FOLIO 3
	VERIFIE : LASSELIN J-Charles	B	14/06/2013	Récolement	FD			◄ 2 4 ►
	DATE DE CREATION : 20/10/2011	A	20/10/2011	Création du dossier	FD	Document n° : DUC EL 608 A4		Logiciel SEE v. 3.70
		INDICE	DATE	MODIFICATION	DES.			

1	2	3	4	5	6	7	8	9	10	11	12	13	14	15	16	17	18	19	20

Arret d'urgence BARRAGE	Réarmement Arret d'urgence BARRAGE	Choix de Mode BARRAGE Mode Manu	Arret / Marche BARRAGE	Choix de Mode BARRAGE Mode Distant	Choix de Mode BARRAGE Mode Télégestion	Acquit Défaut BARRAGE	Choix de mode Eclairage BARRAGE Mode Auto	Choix de mode Eclairage Passerelle Mode Auto

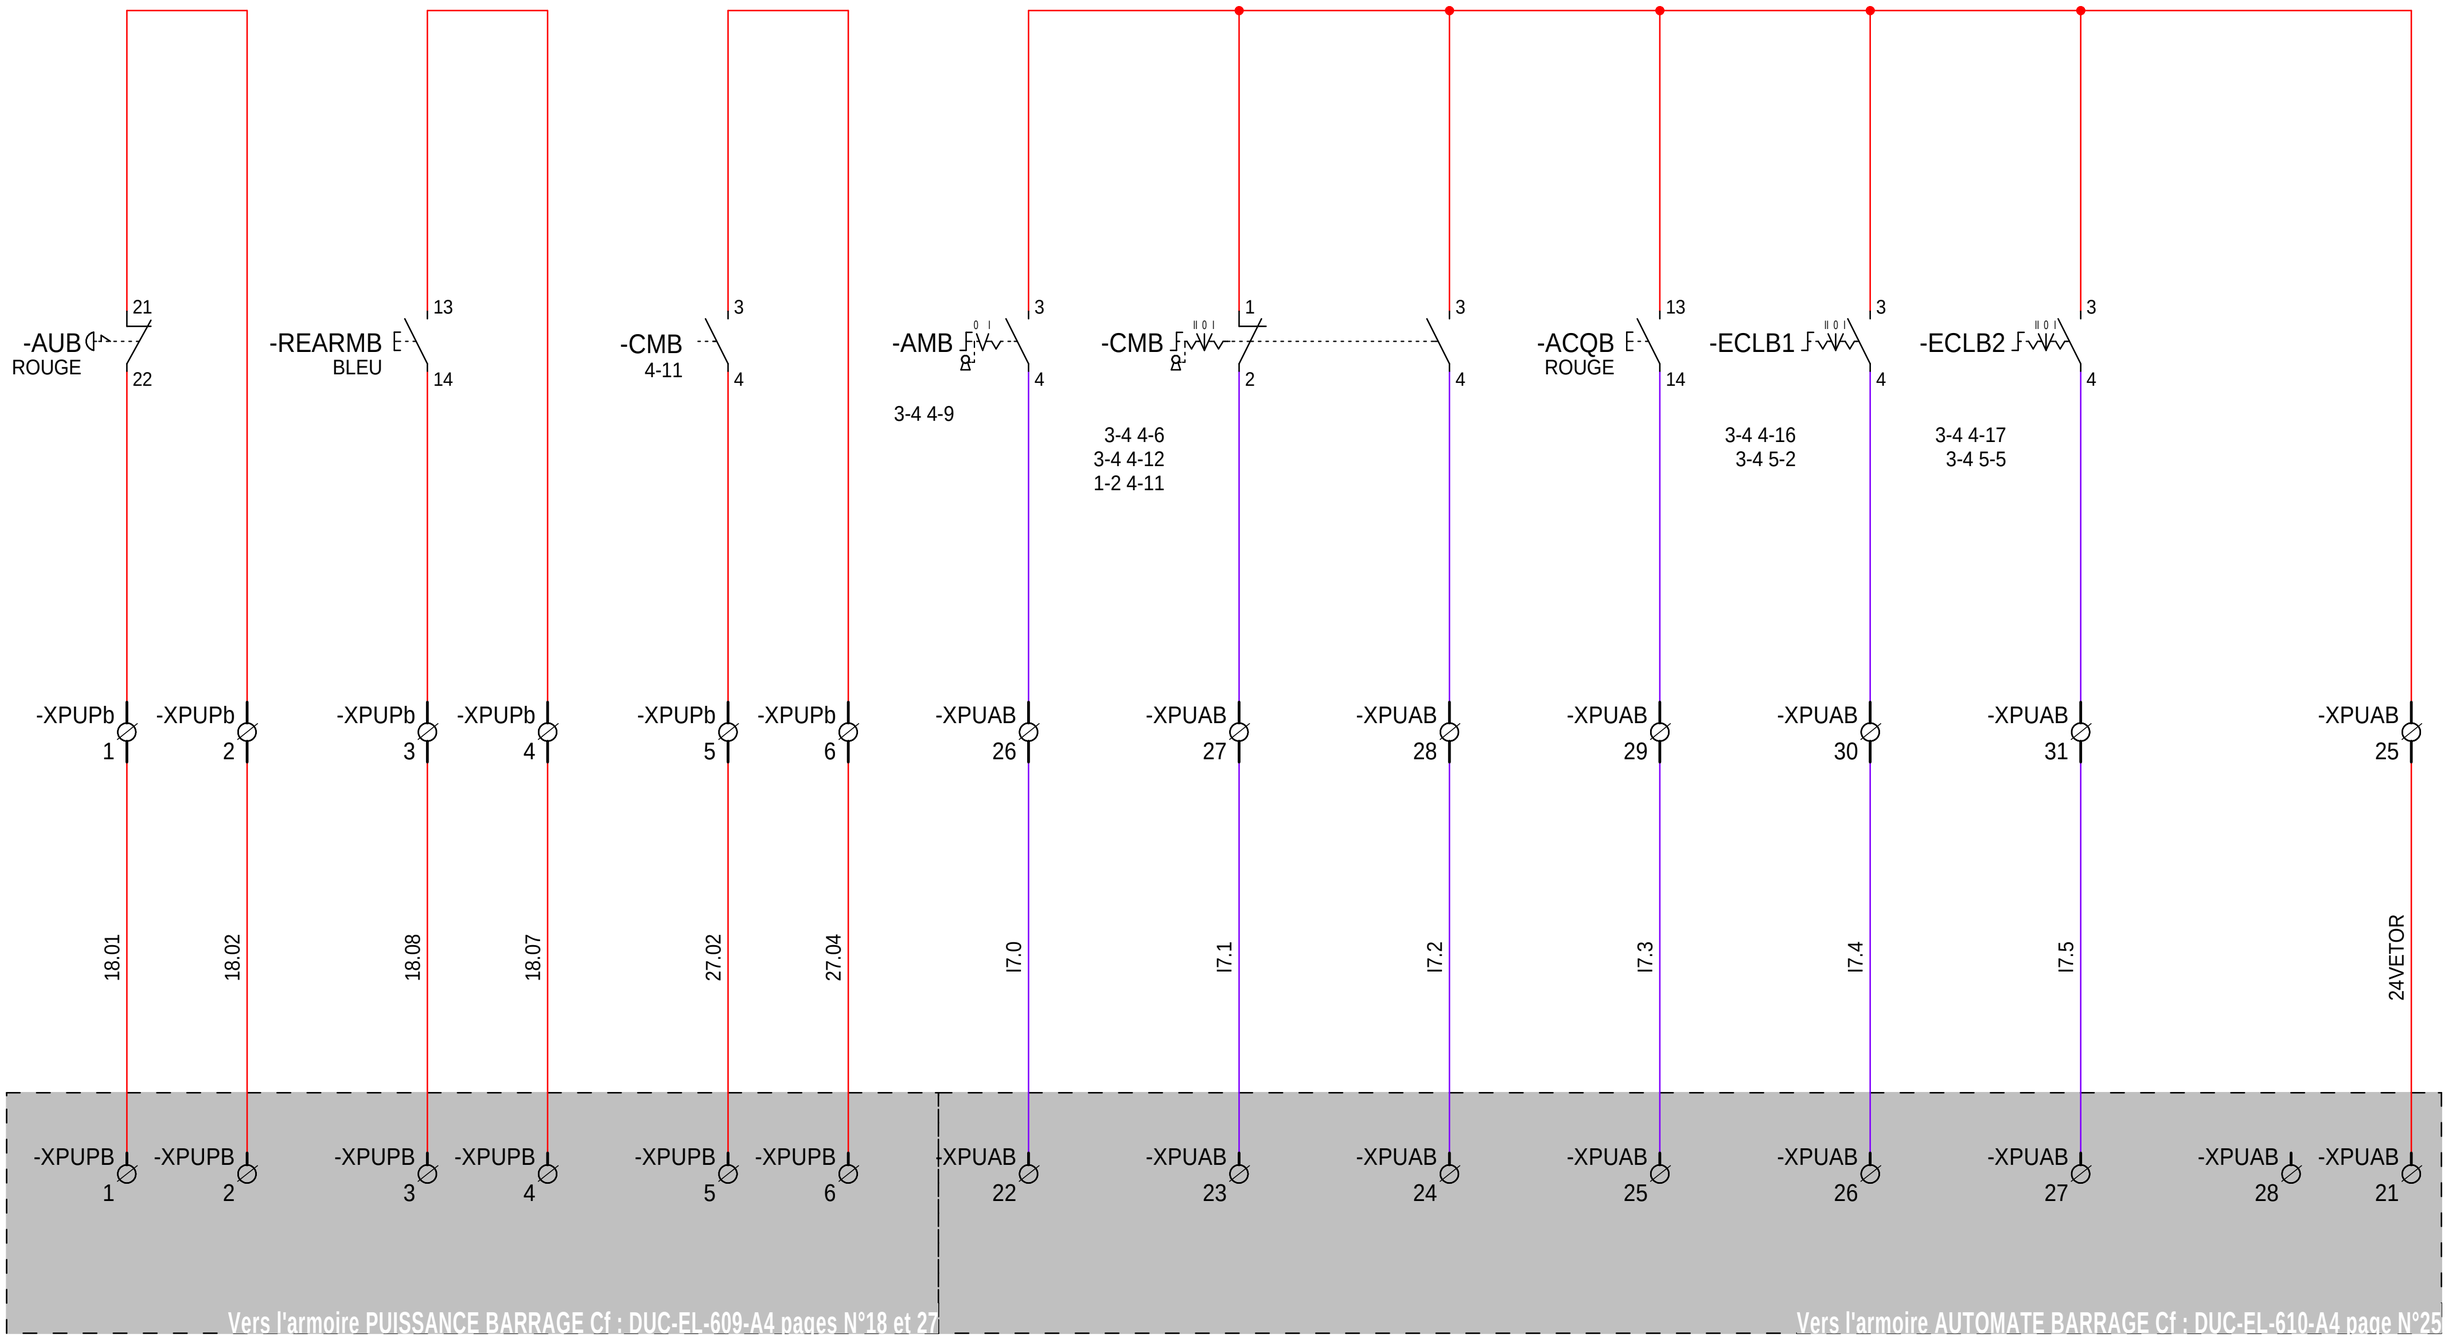

+ =

DESSINE : DELTOUR Fabrice					Reconstruction Du Barrage Du Coudray-Montceau Sur La Seine Amont	Pupitre Barrage Boutonnerie	FOLIO 4
VERIFIE : LASSELIN J-Charles	B	14/06/2013	Récolement	FD			◄ 3 5 ►
DATE DE CREATION : 20/10/2011	A	20/10/2011	Création du dossier	FD	Document n° : DUC EL 608 A4		Logiciel SEE v. 3.70
	INDICE	DATE	MODIFICATION	DES.			

Choix de mode Eclairage BARRAGE Mode Manu	Choix de mode Eclairage Passerelle Mode Manu	

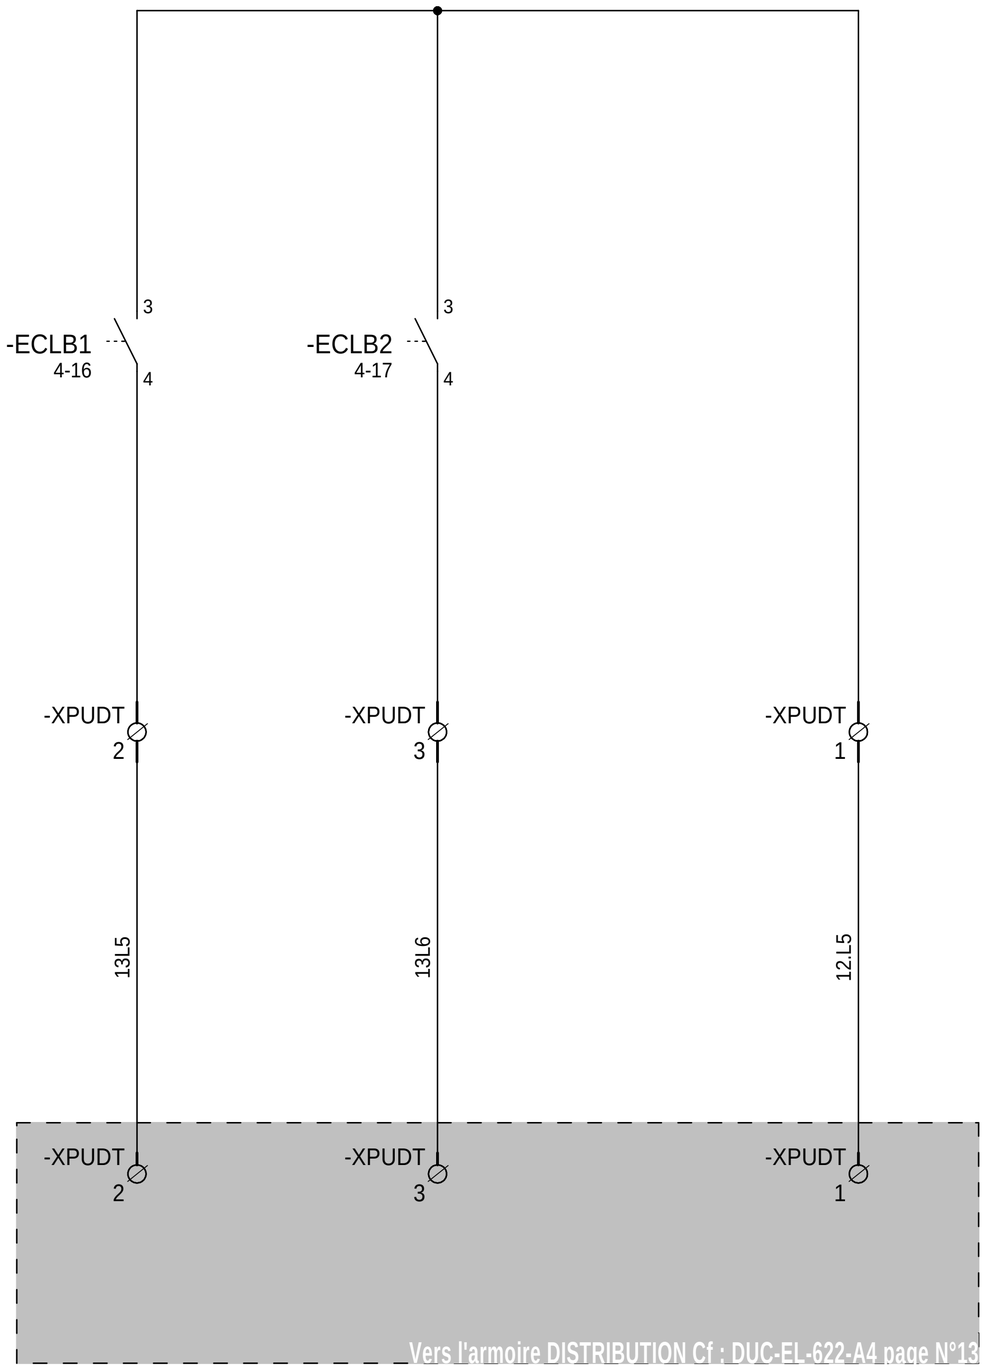

DESSINE : DELTOUR Fabrice					Reconstruction Du Barrage Du Coudray-Montceau Sur La Seine Amont	Pupitre Barrage Boutonnerie	FOLIO 5 ◄ 4 6 ►
VERIFIE : LASSELIN J-Charles	B	14/06/2013	Récolement	FD			
DATE DE CREATION : 20/10/2011	A	20/10/2011	Création du dossier	FD	Document n° : DUC EL 608 A4		Logiciel SEE v. 3.70
	INDICE	DATE	MODIFICATION	DES.			

Défaut Communication	Marche Barrage	Défaut général

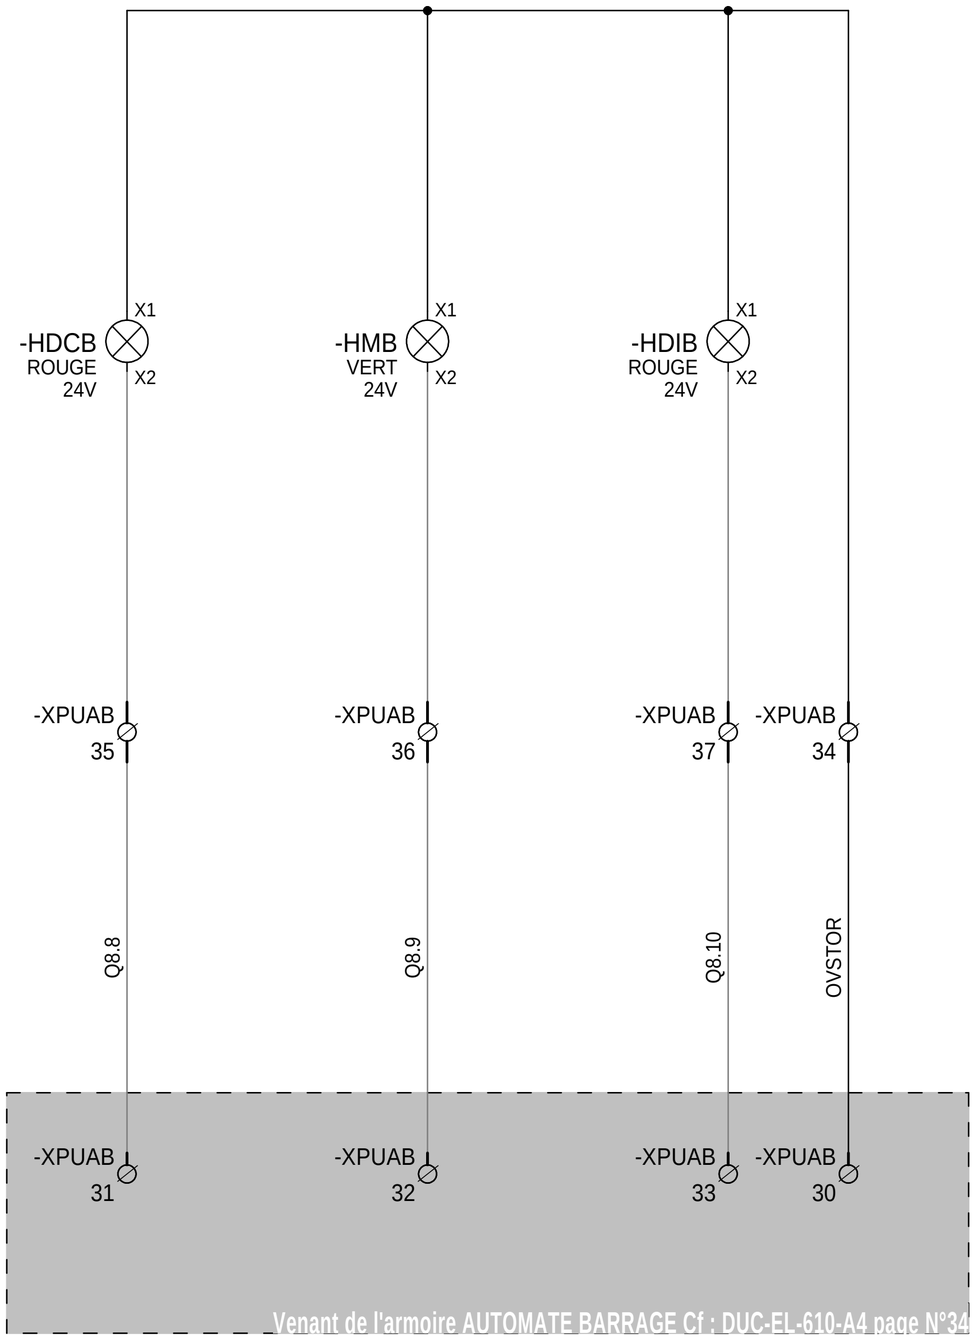

DESSINE : DELTOUR Fabrice					
VERIFIE : LASSELIN J-Charles	B	14/06/2013	Récolement	FD	
DATE DE CREATION : 20/10/2011	A	20/10/2011	Création du dossier	FD	
	INDICE	DATE	MODIFICATION	DES.	

Reconstruction Du Barrage Du Coudray-Montceau Sur La Seine Amont

Document n° : **DUC EL 608 A4**

Pupitre Barrage

Signalisation

FOLIO 6

◄ 5 7 ►

Logiciel SEE v. 3.70

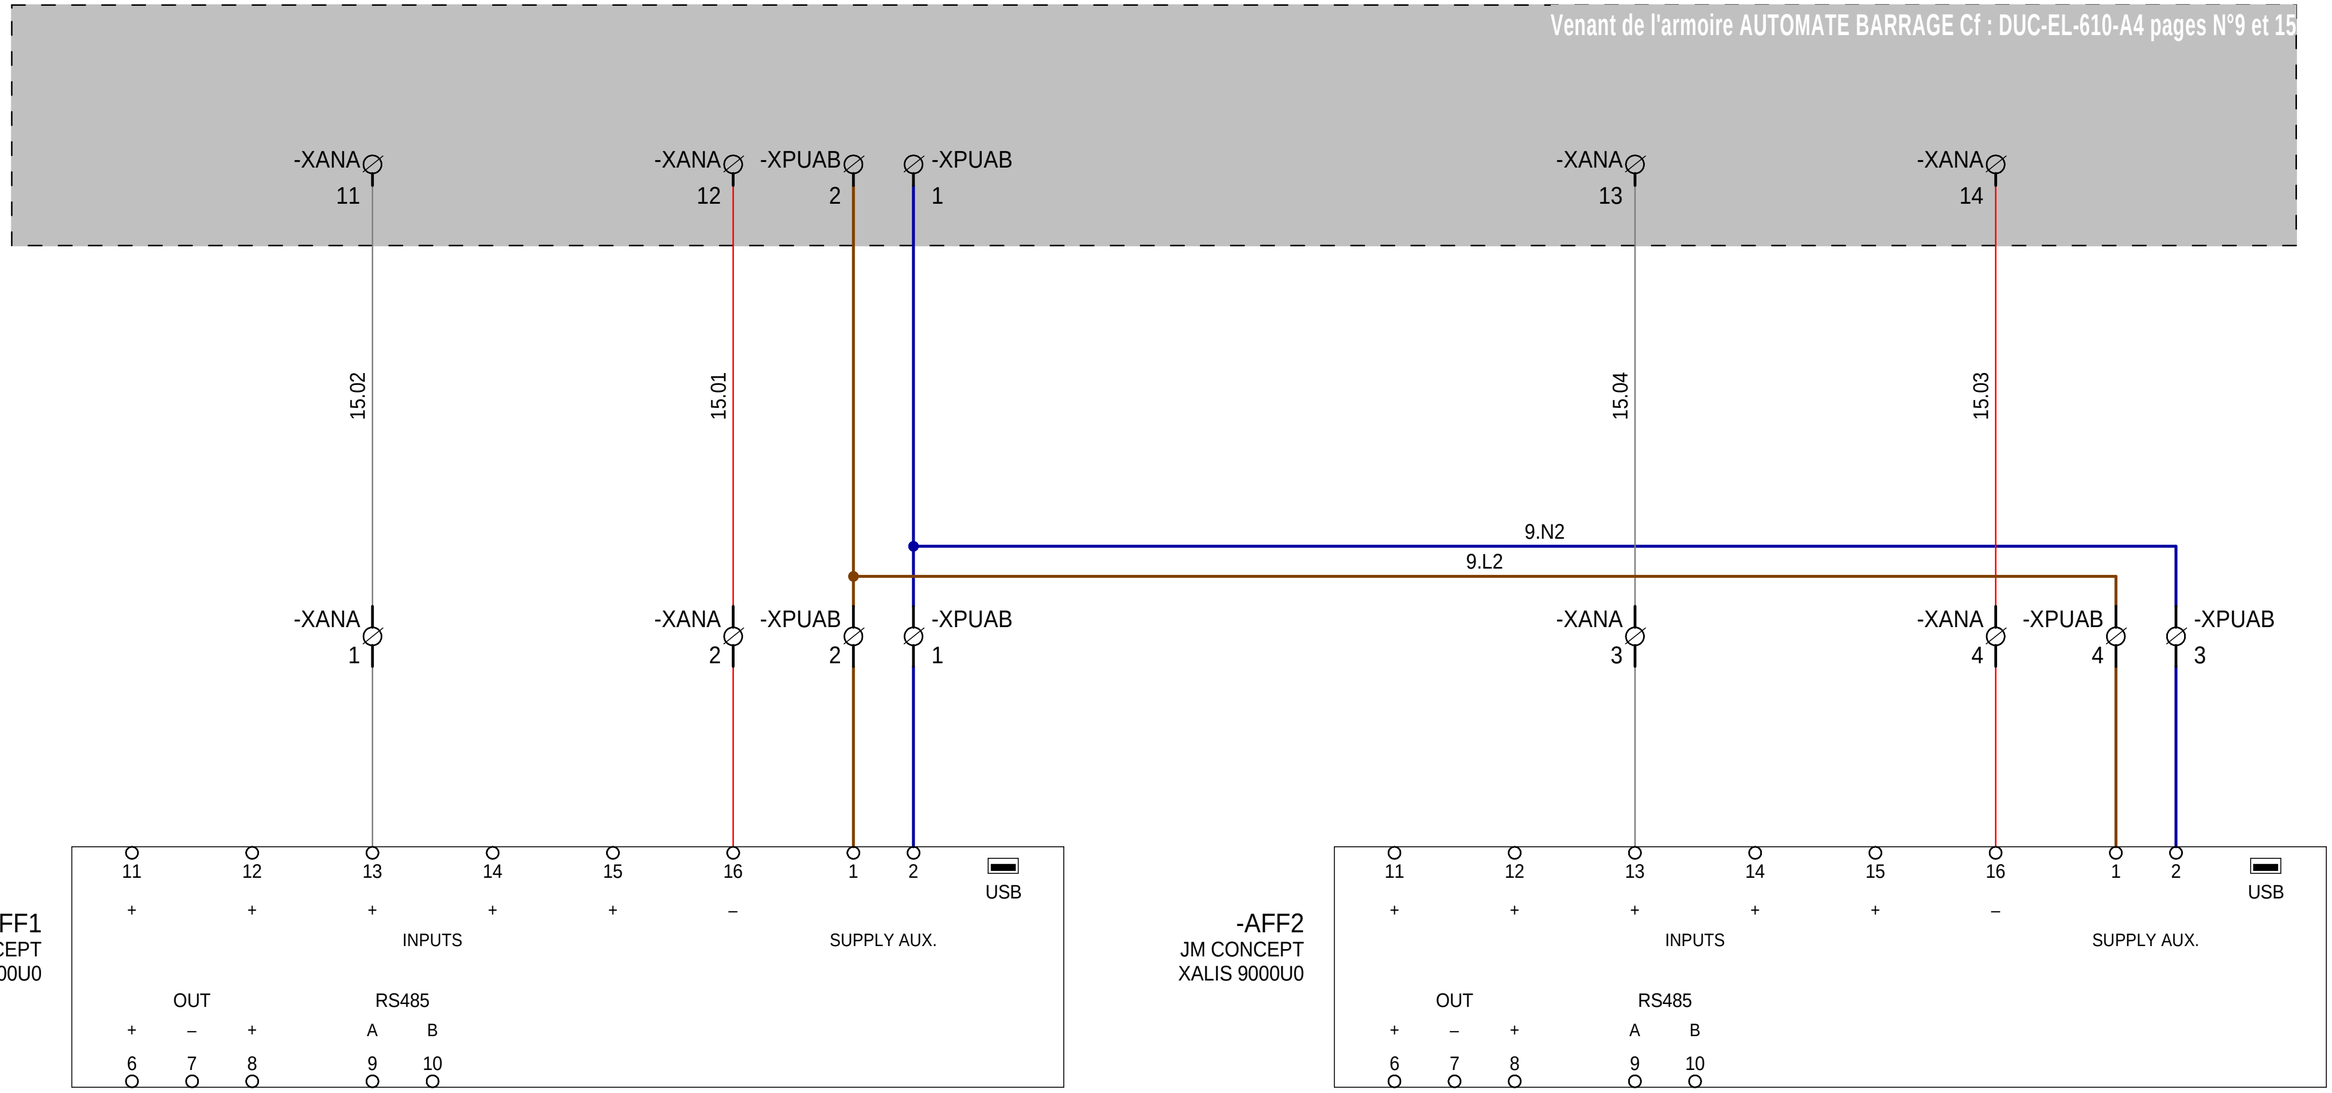

AFFICHEUR DE POSITION VERIN 1 CLAPET 1 SUR LE PUPITRE

AFFICHEUR DE POSITION VERIN 2 CLAPET 1 SUR LE PUPITRE

DESSINE : DELTOUR Fabrice					Reconstruction Du Barrage Du Coudray-Montceau Sur La Seine Amont	Pupitre Barrage Afficheurs Position Clapet 1
VERIFIE : LASSELIN J-Charles	B	14/06/2013	Récolement	FD		
DATE DE CREATION : 20/10/2011	A	20/10/2011	Création du dossier	FD	Document n° : DUC EL 608 A4	
	INDICE	DATE	MODIFICATION	DES.		

FOLIO 7
◄ 6 8 ►

Logiciel SEE v. 3.70

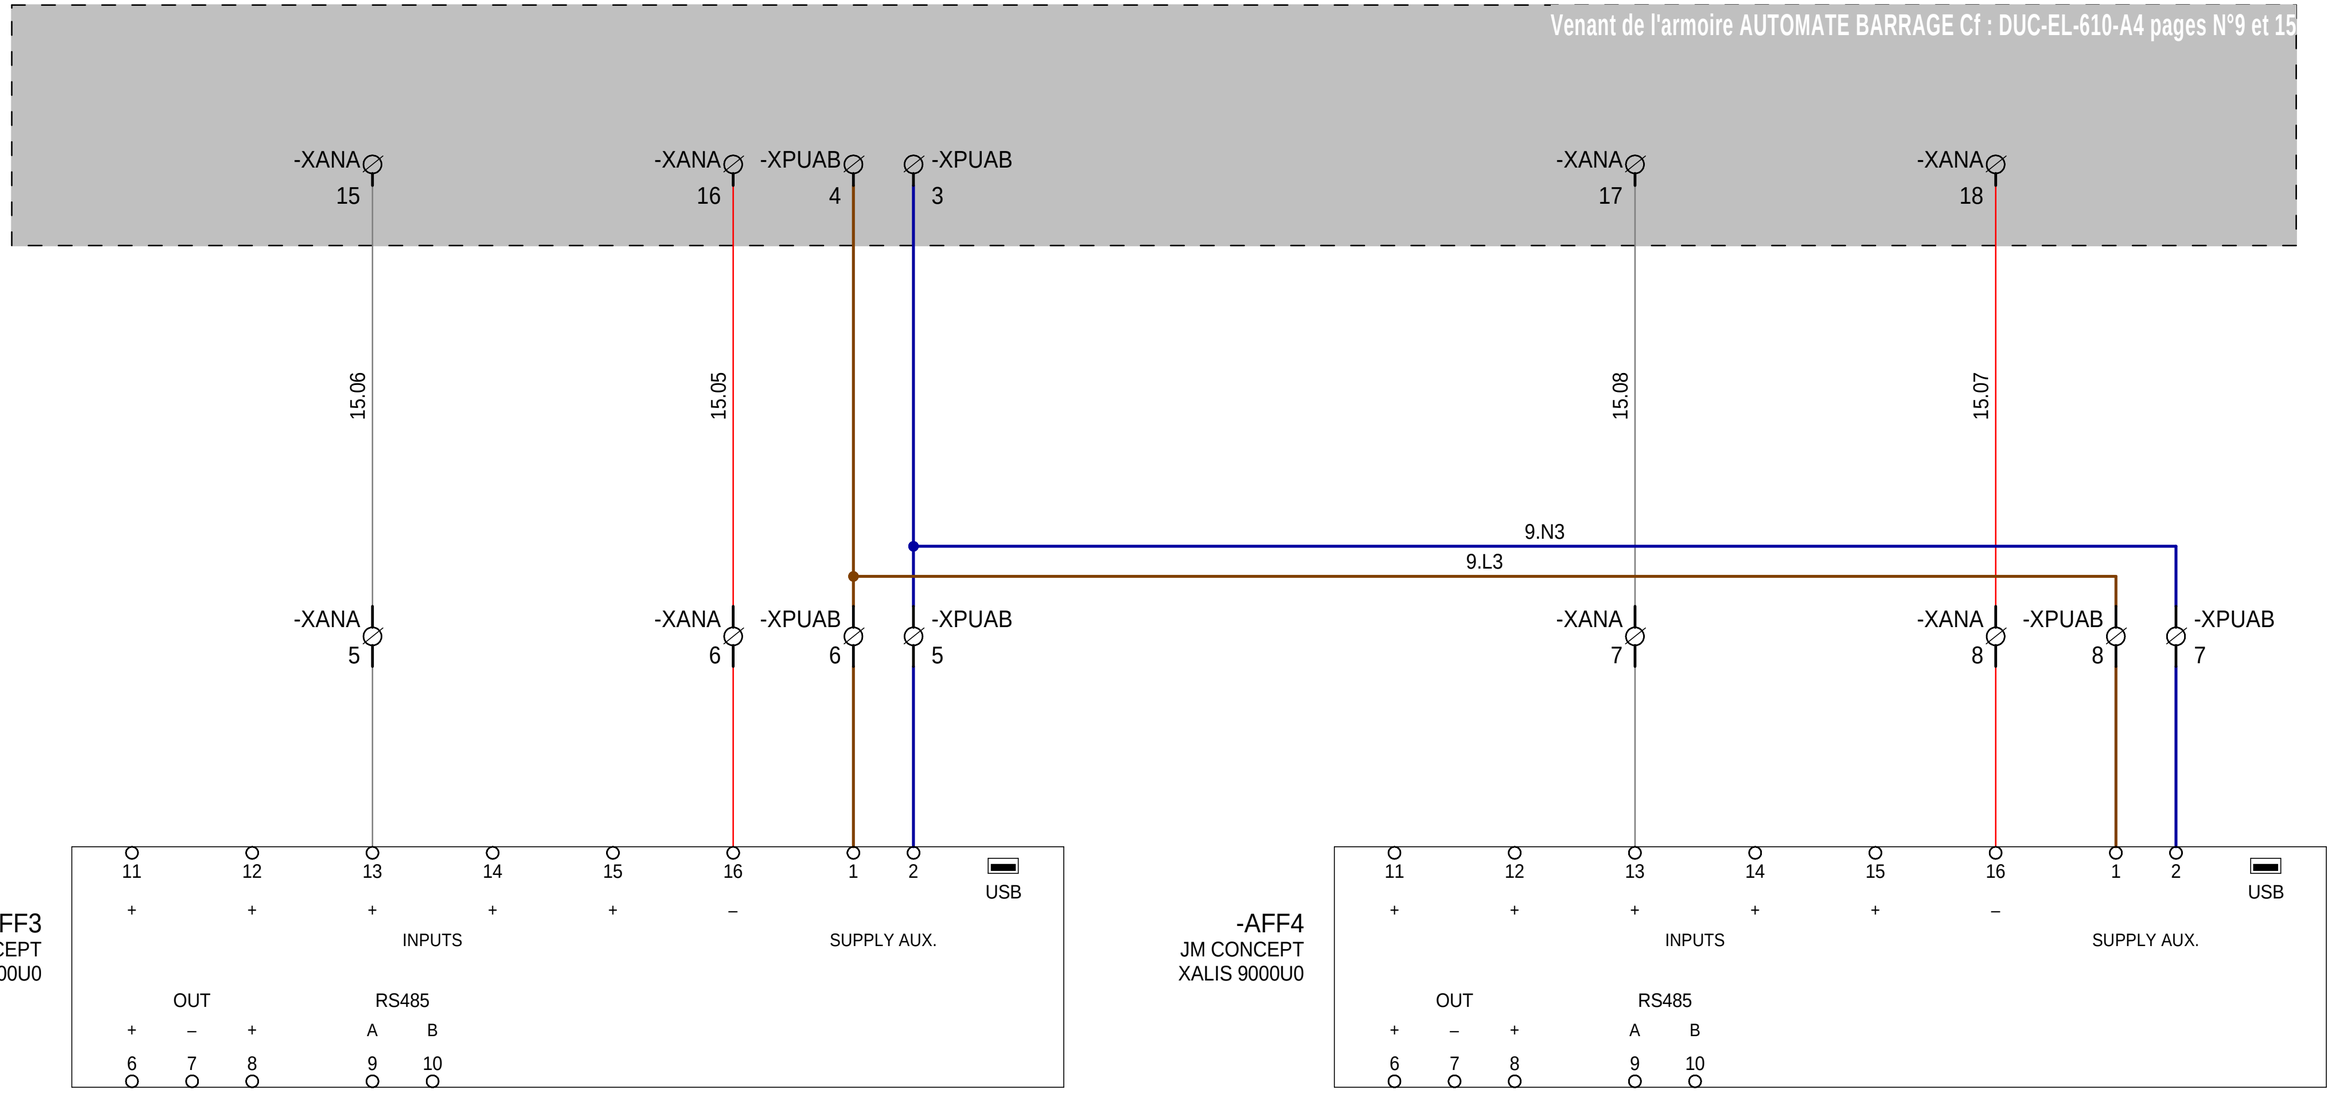

AFFICHEUR DE POSITION VERIN 1 CLAPET 2 SUR LE PUPITRE

AFFICHEUR DE POSITION VERIN 2 CLAPET 2 SUR LE PUPITRE

DESSINE : DELTOUR Fabrice					Reconstruction Du Barrage Du Coudray-Montceau Sur La Seine Amont	Pupitre Barrage Afficheurs Position Clapet 2
VERIFIE : LASSELIN J-Charles	B	14/06/2013	Récolement	FD		
DATE DE CREATION : 20/10/2011	A	20/10/2011	Création du dossier	FD	Document n° : DUC EL 608 A4	
	INDICE	DATE	MODIFICATION	DES.		

FOLIO 8
◄ 7 9 ►

Logiciel SEE v. 3.70

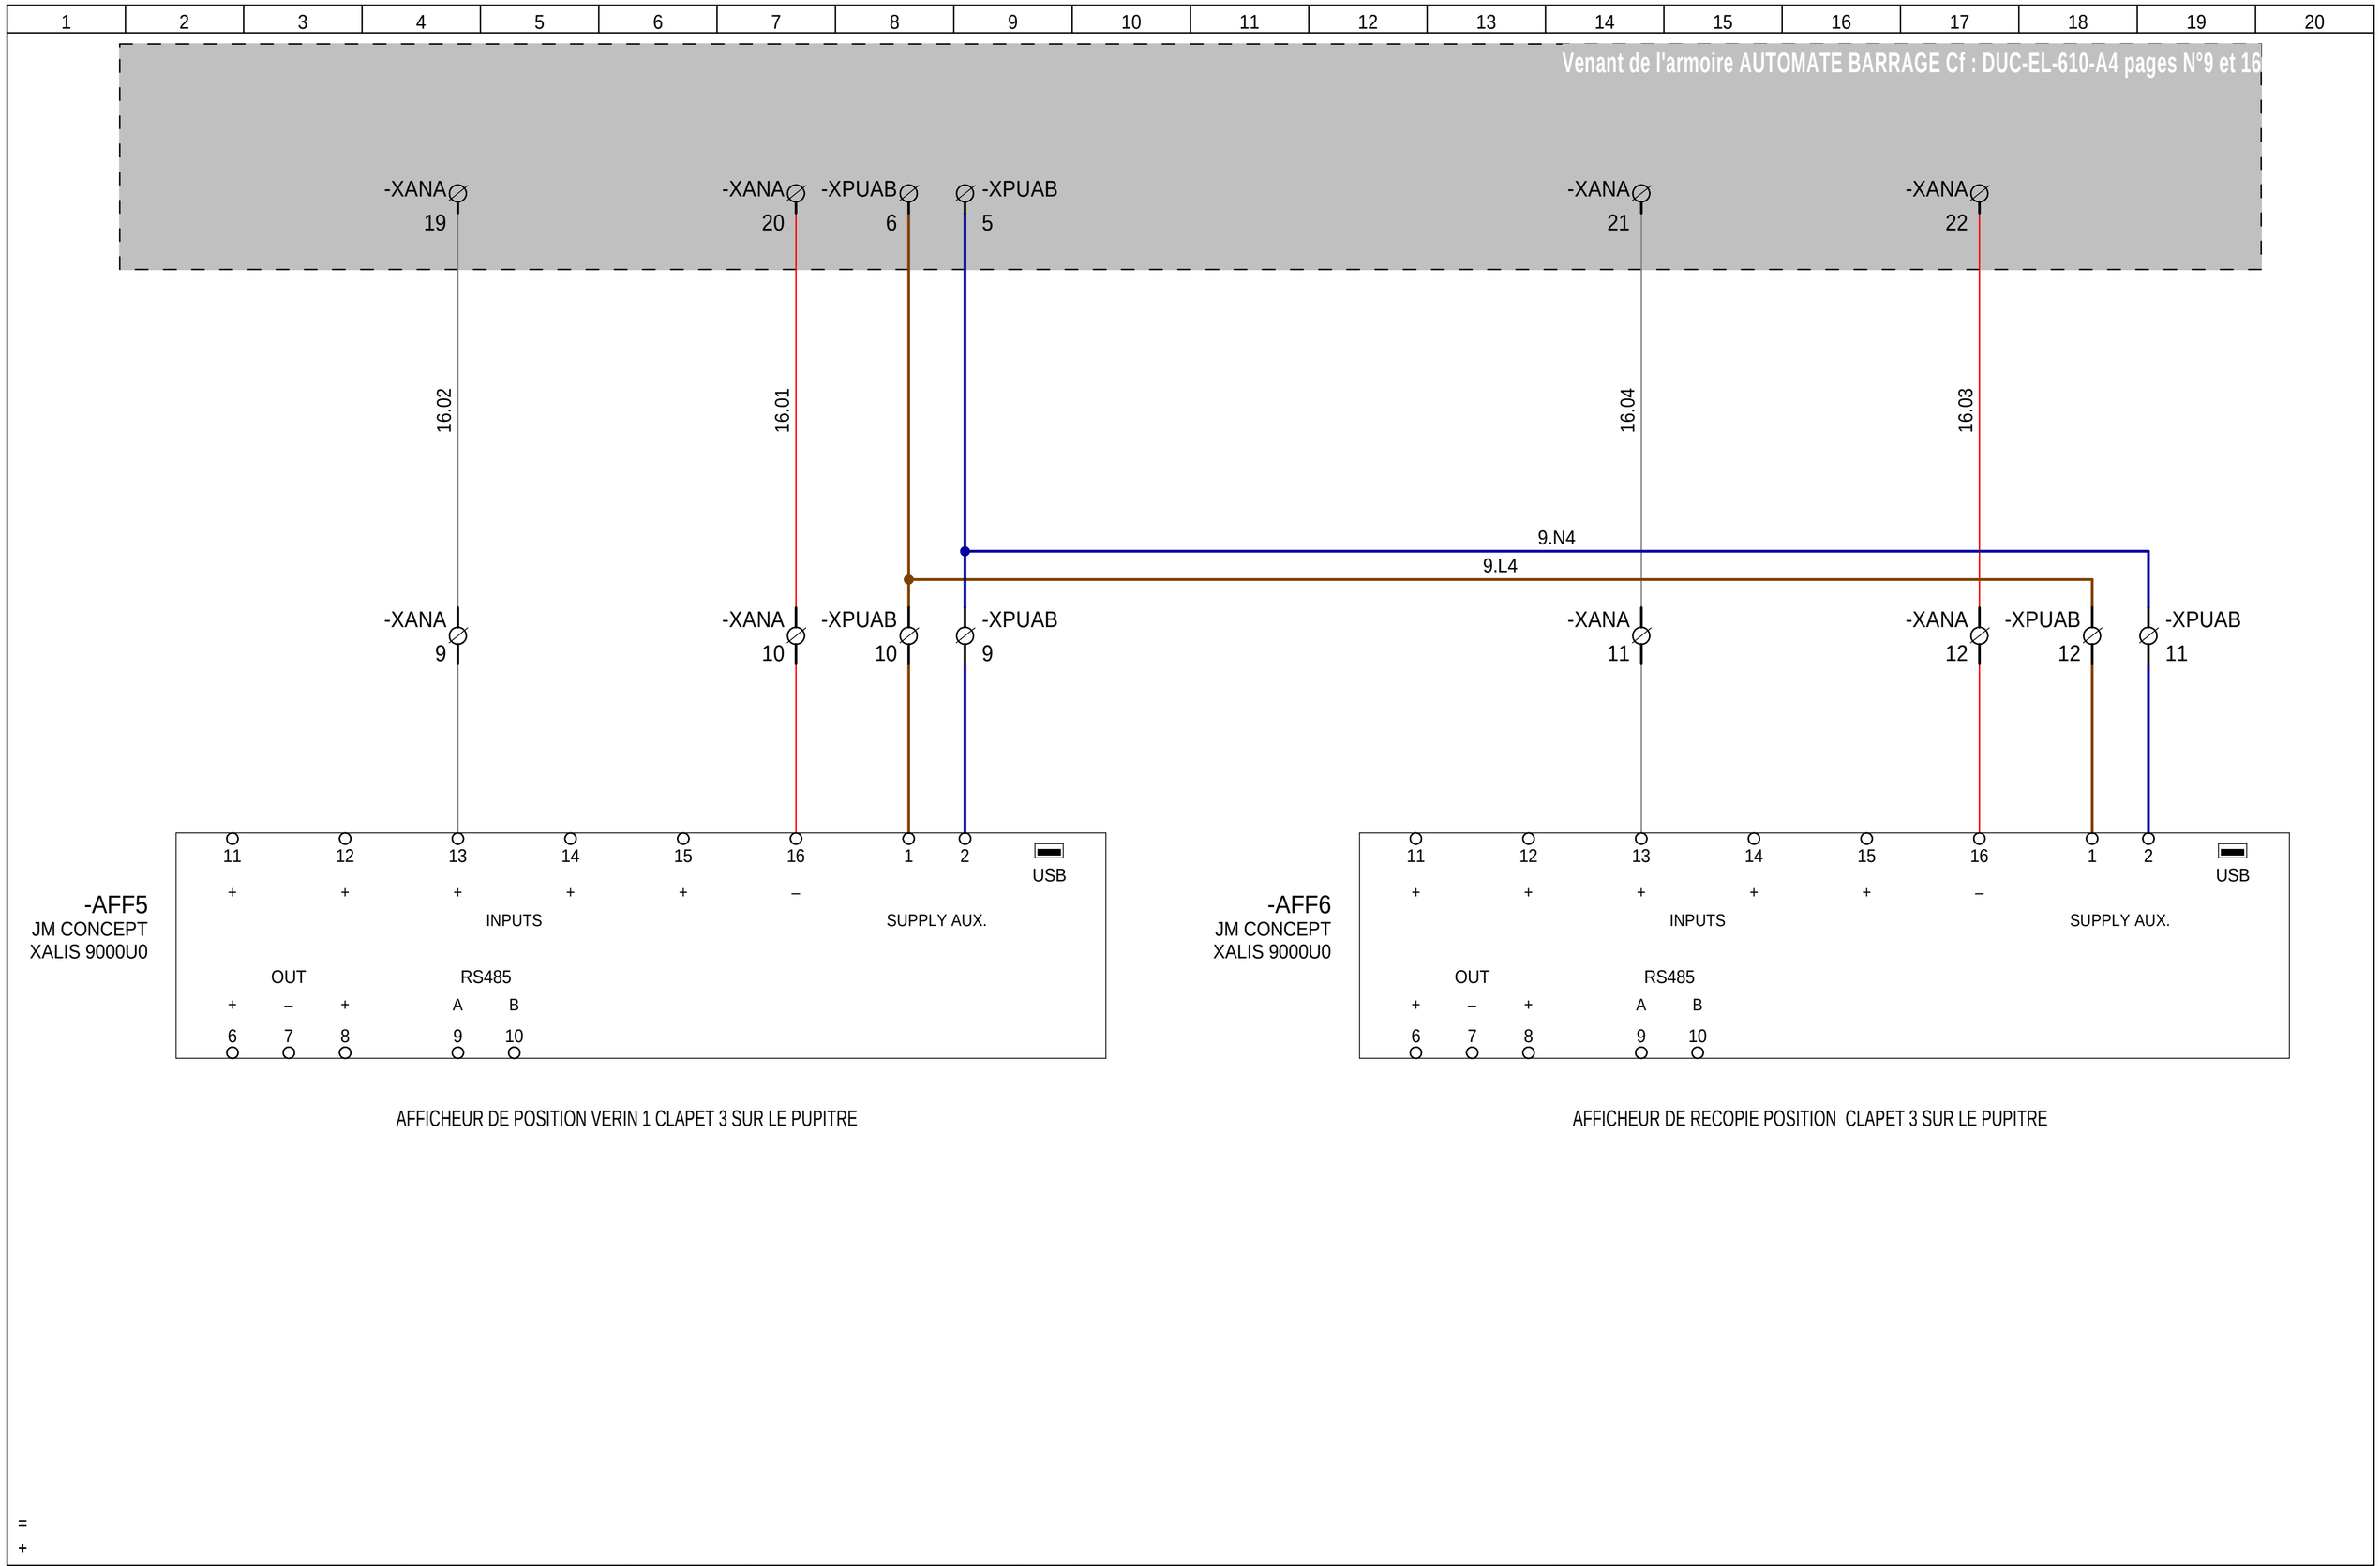

DESSINE : DELTOUR Fabrice					Reconstruction Du Barrage Du Coudray-Montceau Sur La Seine Amont	Pupitre Barrage Afficheurs Position Clapet 3
VERIFIE : LASSELIN J-Charles	B	14/06/2013	Récolement	FD		
DATE DE CREATION : 20/10/2011	A	20/10/2011	Création du dossier	FD	Document n° : DUC EL 608 A4	
	INDICE	DATE	MODIFICATION	DES.		

FOLIO 9
◄ 8 10 ►
Logiciel SEE v. 3.70

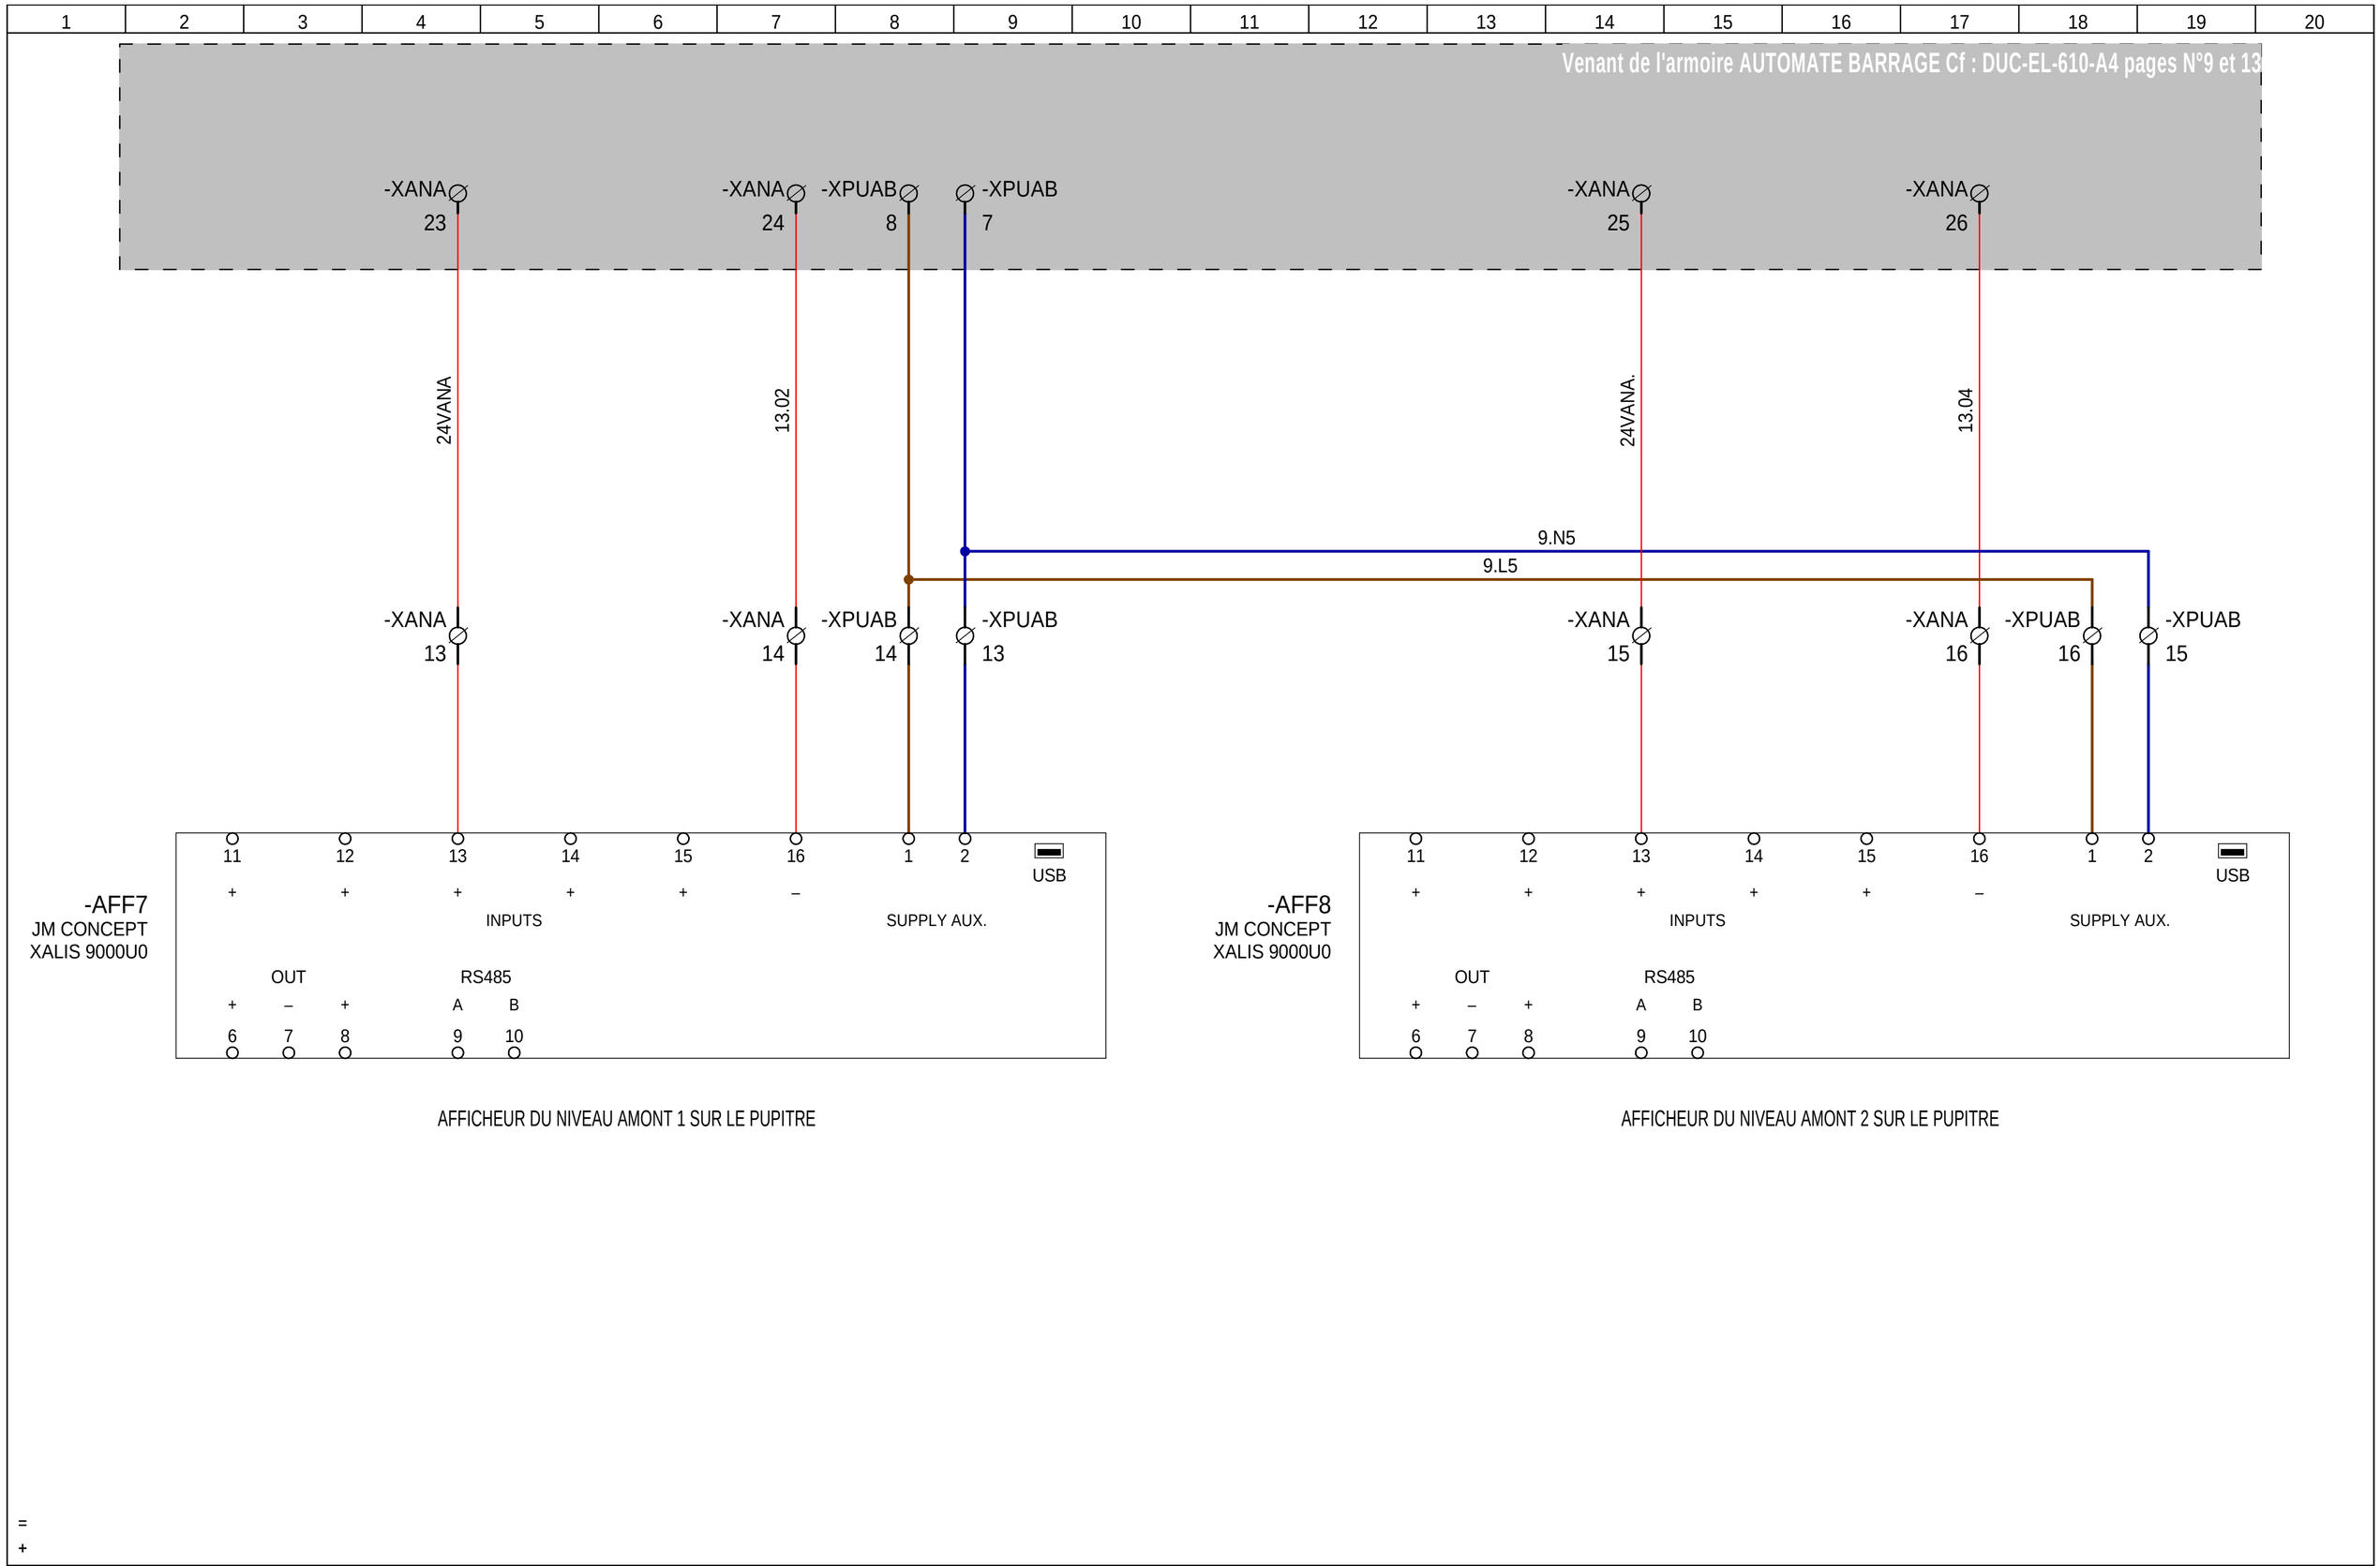

DESSINE : DELTOUR Fabrice					Reconstruction Du Barrage Du Coudray-Montceau Sur La Seine Amont	Pupitre Barrage Afficheurs Niveaux Amont
VERIFIE : LASSELIN J-Charles	B	14/06/2013	Récolement	FD		
DATE DE CREATION : 20/10/2011	A	20/10/2011	Création du dossier	FD	Document n° : **DUC EL 608 A4**	
	INDICE	DATE	MODIFICATION	DES.		

FOLIO 10
◄ 9 11 ►
Logiciel SEE v. 3.70

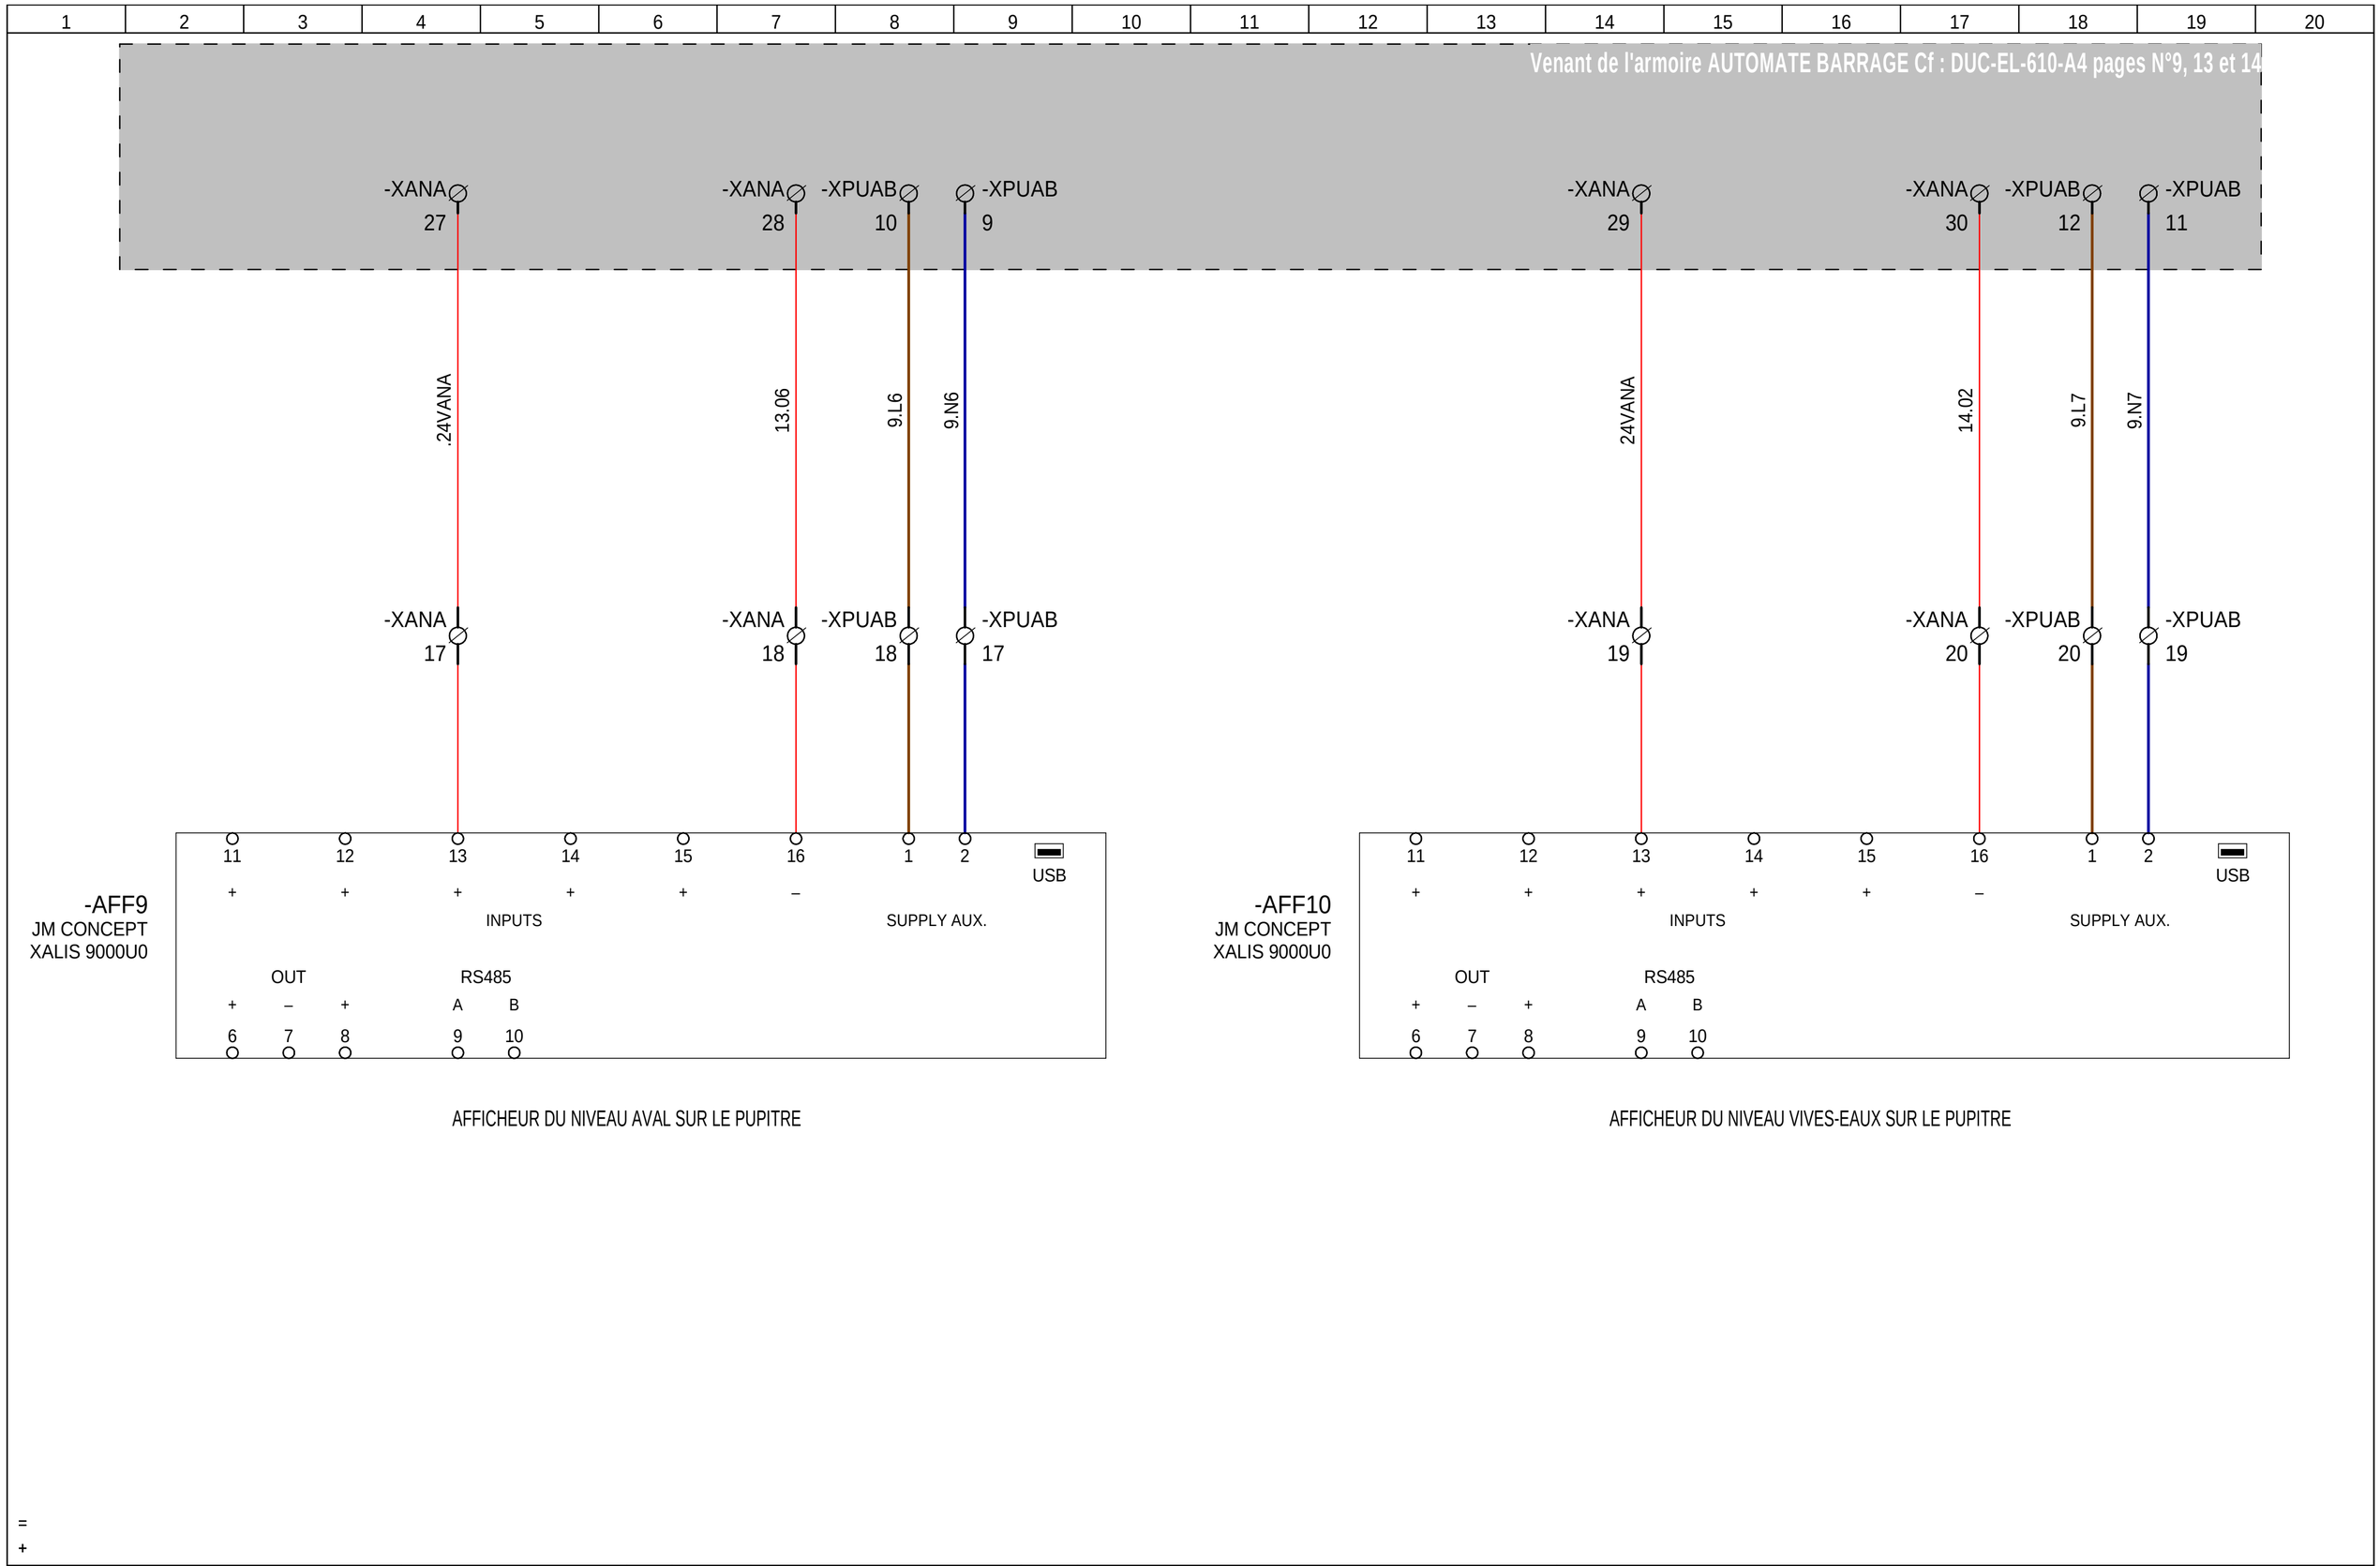

DESSINE : DELTOUR Fabrice					Reconstruction Du Barrage Du Coudray-Montceau Sur La Seine Amont	Pupitre Barrage Afficheurs Niveaux Aval et Vives-Eaux
VERIFIE : LASSELIN J-Charles	B	14/06/2013	Récolement	FD		
DATE DE CREATION : 20/10/2011	A	20/10/2011	Création du dossier	FD	Document n° : DUC EL 608 A4	
	INDICE	DATE	MODIFICATION	DES.		

FOLIO 11
◄ 10 12 ►
Logiciel SEE v. 3.70

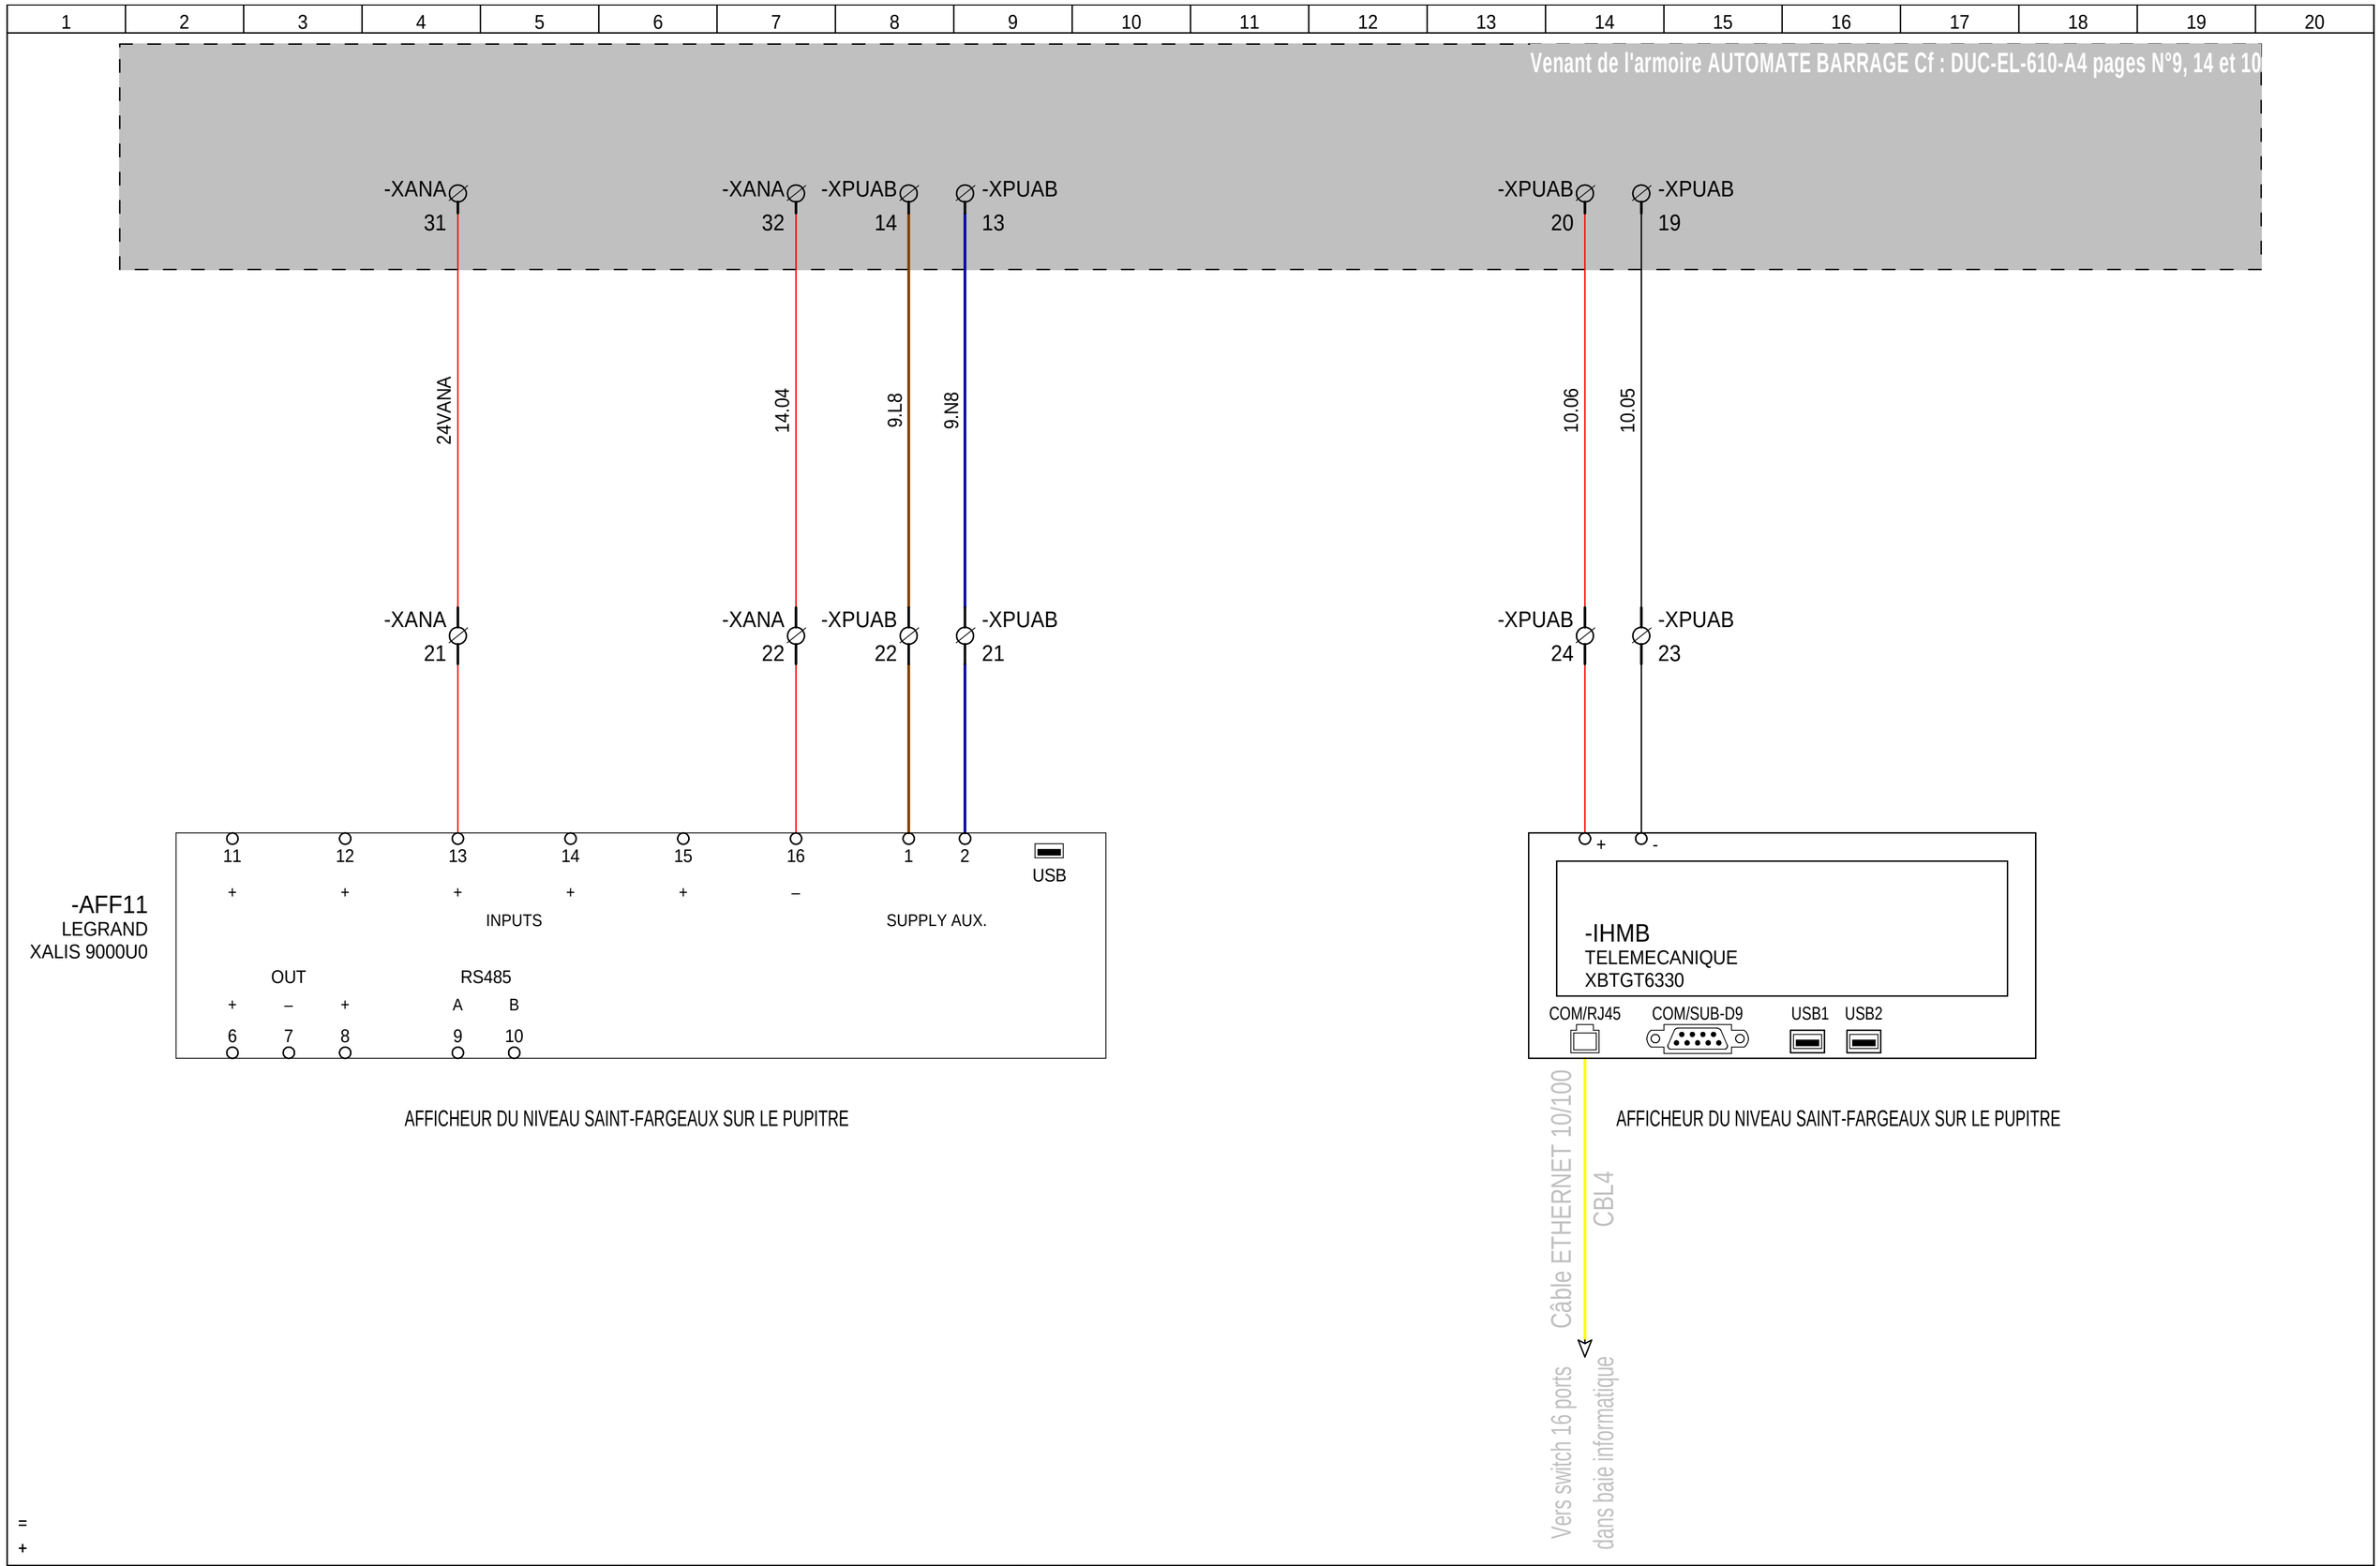

DESSINE : DELTOUR Fabrice						Reconstruction Du Barrage Du Coudray-Montceau Sur La Seine Amont
VERIFIE : LASSELIN J-Charles	B	14/06/2013	Récolement	FD		
DATE DE CREATION : 20/10/2011	A	20/10/2011	Création du dossier	FD		Document n° : **DUC EL 608 A4**
	INDICE	DATE	MODIFICATION	DES.		

Pupitre Barrage

Afficheur Niveau St Fargeaux et IHM Barrage

FOLIO 12

◄ 11 13 ►

Logiciel SEE v. 3.70

= + PLASTRON PUPITRE

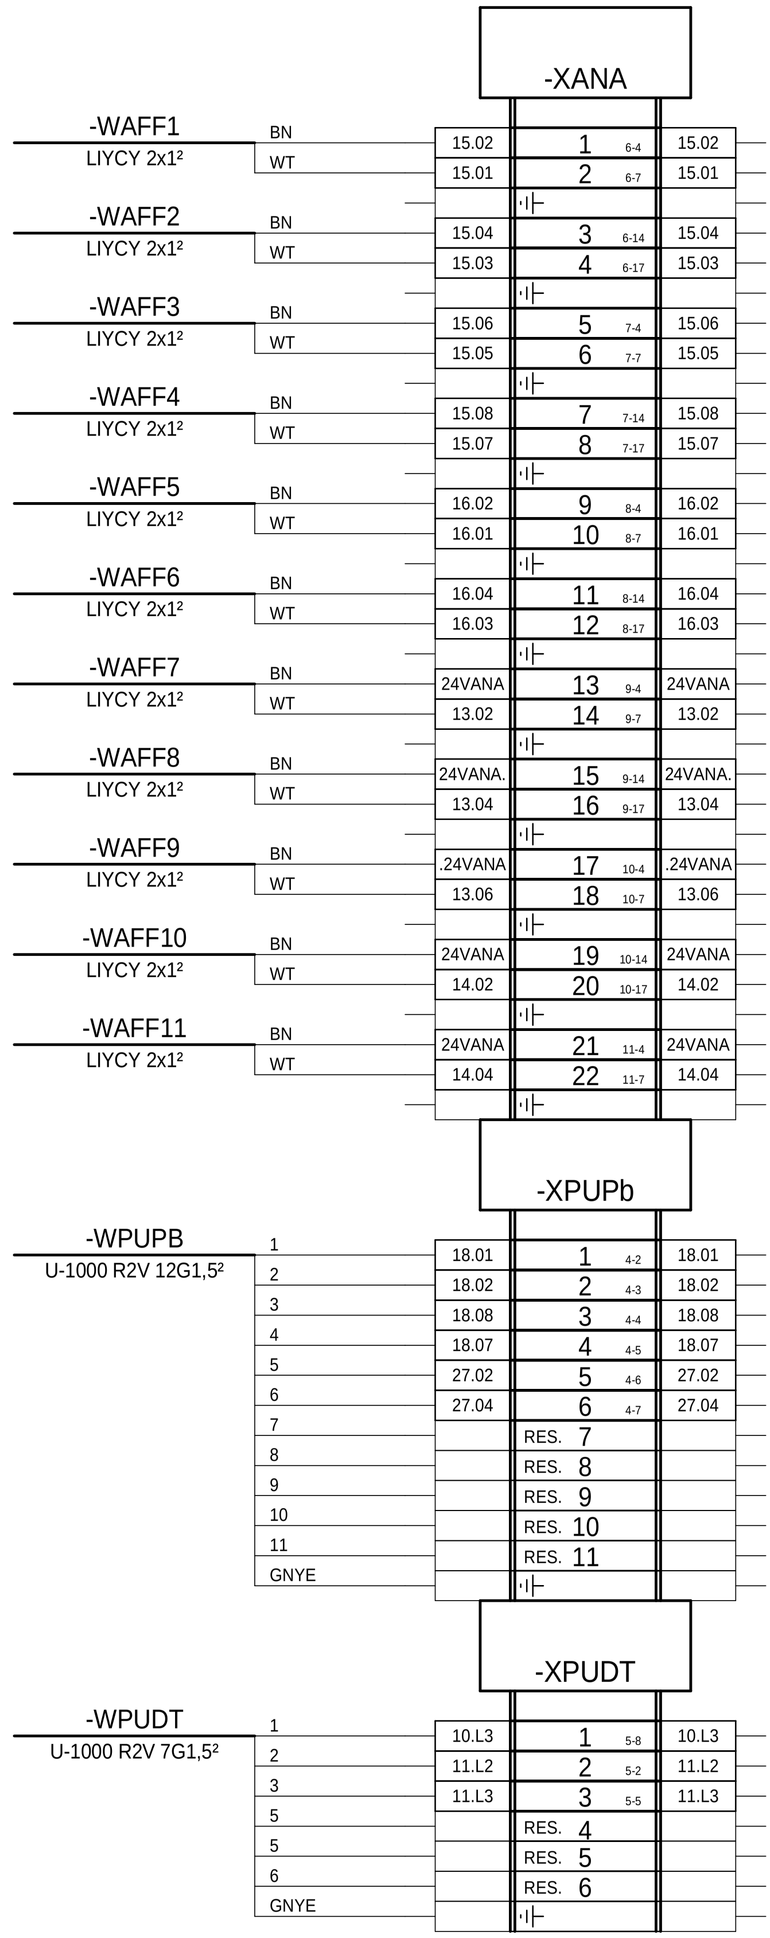

INDICE	DATE	MODIFICATION	DES.
B	14/06/2013	Récolement	FD
A	20/10/2011	Création du dossier	FD

DESSINE : DELTOUR Fabrice
VERIFIE : LASSELIN J-Charles
DATE DE CREATION : 20/10/2011

Reconstruction Du Barrage Du Coudray-Montceau Sur La Seine Amont

Document n° : **DUC EL 608 A4**

Pupitre Barrage
Borniers : XANA - XPUPb - XPUDT

FOLIO 13
◄ 12 14 ►

Logiciel SEE v. 3.70

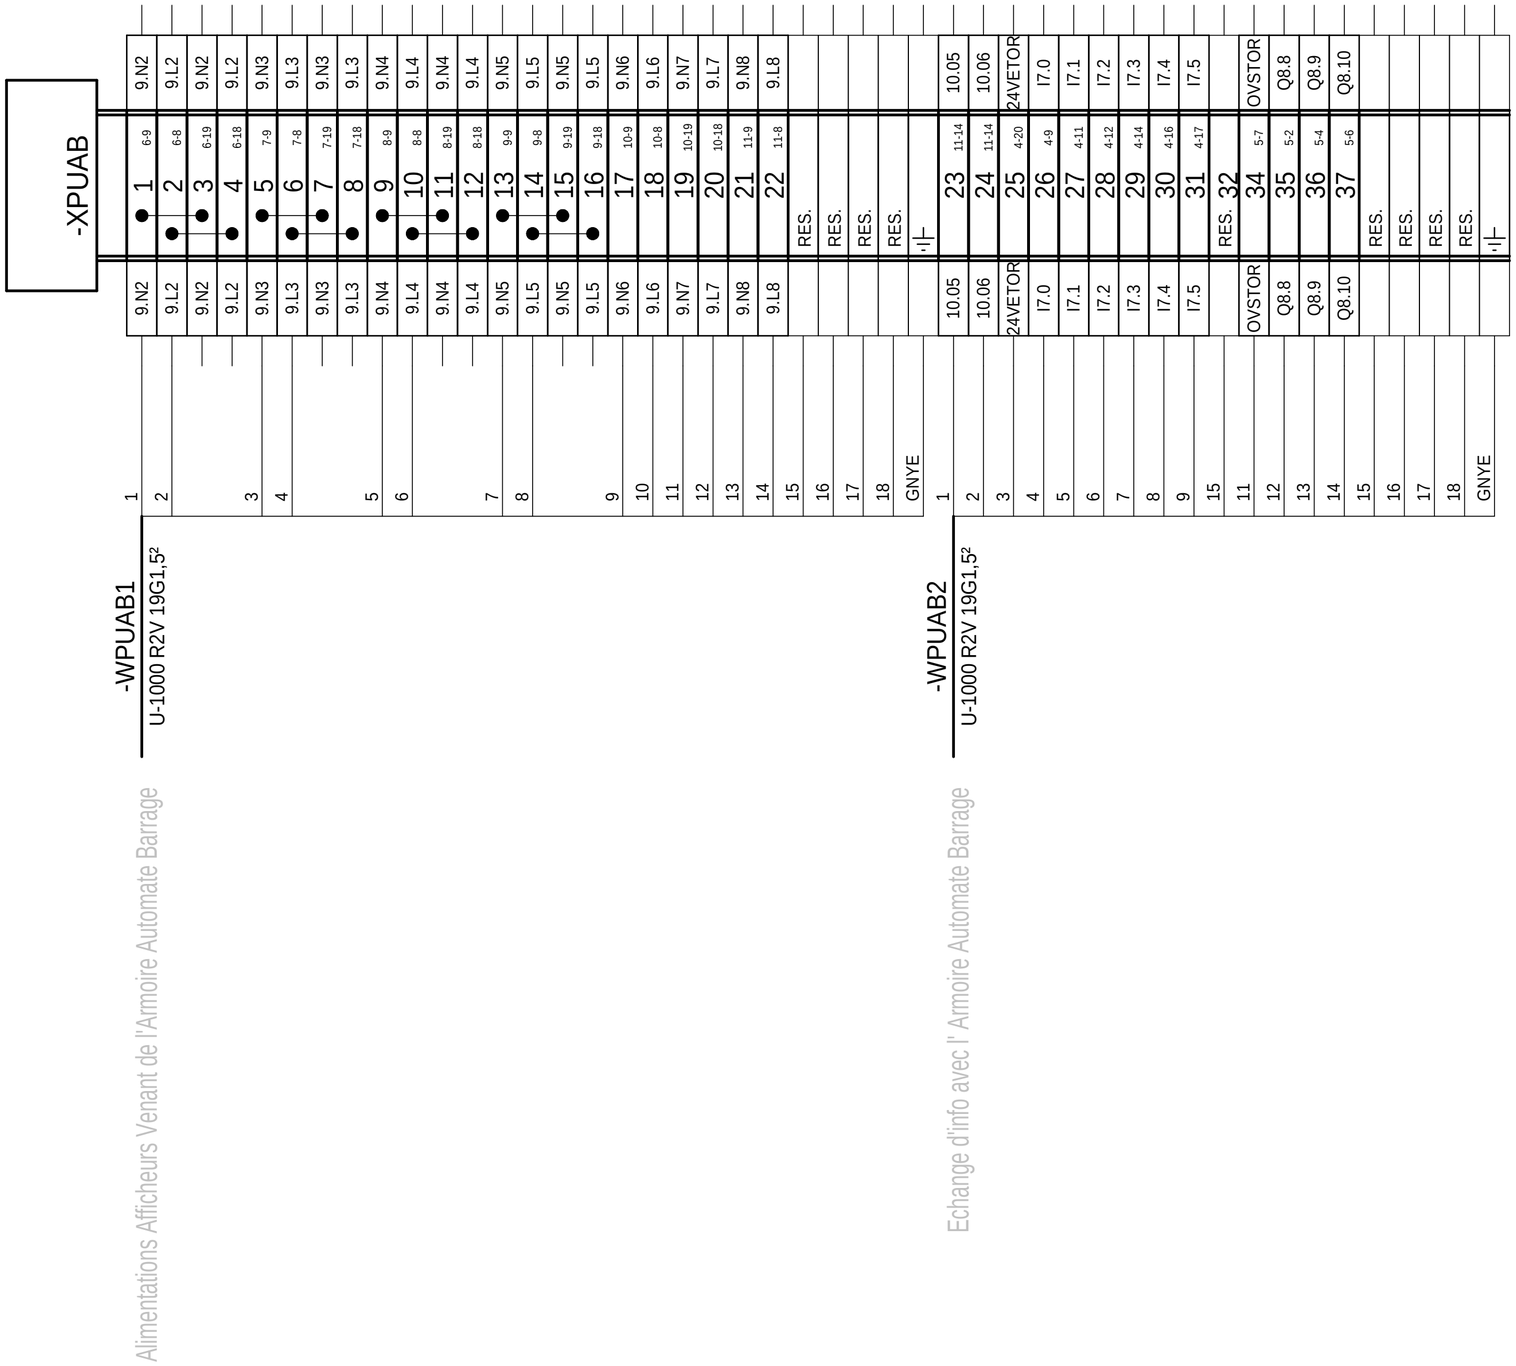

=
+ PLASTRON PUPITRE

DESSINE : DELTOUR Fabrice					Reconstruction Du Barrage Du Coudray-Montceau Sur La Seine Amont	Pupitre Barrage Bornier : XPUAB
VERIFIE : LASSELIN J-Charles	B	14/06/2013	Récolement	FD		
DATE DE CREATION : 20/10/2011	A	20/10/2011	Création du dossier	FD	Document n° : DUC EL 608 A4	
	INDICE	DATE	MODIFICATION	DES.		

FOLIO 14
◄ 13 15 ►
Logiciel SEE v. 3.70

REPERE	FOLIO	DESIGNATION	REFERENCE	FABRICANT	QTE
ACQB	4	BOUTON POUSSOIR	XB4BA42	TELEMECANIQUE	1
ACQB	4	PORTE-ETIQUETTE SANS TEXTE	ZBY2101	TELEMECANIQUE	1
AFF1	7	INDICATEUR NUMERIQUE sans RELAIS DE SEUILS	XALIS 9000U0	JM CONCEPT	1
AFF2	7	INDICATEUR NUMERIQUE sans RELAIS DE SEUILS	XALIS 9000U0	JM CONCEPT	1
AFF3	8	INDICATEUR NUMERIQUE sans RELAIS DE SEUILS	XALIS 9000U0	JM CONCEPT	1
AFF4	8	INDICATEUR NUMERIQUE sans RELAIS DE SEUILS	XALIS 9000U0	JM CONCEPT	1
AFF5	9	INDICATEUR NUMERIQUE sans RELAIS DE SEUILS	XALIS 9000U0	JM CONCEPT	1
AFF6	9	INDICATEUR NUMERIQUE sans RELAIS DE SEUILS	XALIS 9000U0	JM CONCEPT	1
AFF7	10	INDICATEUR NUMERIQUE sans RELAIS DE SEUILS	XALIS 9000U0	JM CONCEPT	1
AFF8	10	INDICATEUR NUMERIQUE sans RELAIS DE SEUILS	XALIS 9000U0	JM CONCEPT	1
AFF9	11	INDICATEUR NUMERIQUE sans RELAIS DE SEUILS	XALIS 9000U0	JM CONCEPT	1
AFF10	11	INDICATEUR NUMERIQUE sans RELAIS DE SEUILS	XALIS 9000U0	JM CONCEPT	1
AFF11	12	INDICATEUR NUMERIQUE sans RELAIS DE SEUILS	XALIS 9000U0	JM CONCEPT	1
AMB	4	BOUTON TOURNANT	XB4BG41	TELEMECANIQUE	1
AMB	4	PORTE-ETIQUETTE SANS TEXTE	ZBY2101	TELEMECANIQUE	1
AUB	4	ARRET D"URGENCE	XB4BS8445	TELEMECANIQUE	1
AUB	4	ETIQUETTE ARRET D"URGENCE	ZBY9130	TELEMECANIQUE	1
CMB	4	BOUTON TOURNANT	XB4BG03	TELEMECANIQUE	1
CMB	4	CONTACT VIS ETRIER 1NF	ZBE102	TELEMECANIQUE	1
CMB	4	PORTE-ETIQUETTE SANS TEXTE	ZBY2101	TELEMECANIQUE	1
ECLB1	4	BOUTON TOURNANT	XB4BD33	TELEMECANIQUE	1
ECLB1	4	PORTE-ETIQUETTE SANS TEXTE	ZBY2101	TELEMECANIQUE	1
ECLB2	4	BOUTON TOURNANT	XB4BD33	TELEMECANIQUE	1
ECLB2	4	PORTE-ETIQUETTE SANS TEXTE	ZBY2101	TELEMECANIQUE	1
HDCB	6	VOYANT LUMINEUX	XB4BVB4	TELEMECANIQUE	1
HDCB	6	PORTE-ETIQUETTE SANS TEXTE	ZBY2101	TELEMECANIQUE	1
HDIB	6	VOYANT LUMINEUX	XB4BVB4	TELEMECANIQUE	1
HDIB	6	PORTE-ETIQUETTE SANS TEXTE	ZBY2101	TELEMECANIQUE	1
HMB	6	VOYANT LUMINEUX	XB4BVB3	TELEMECANIQUE	1
HMB	6	PORTE-ETIQUETTE SANS TEXTE	ZBY2101	TELEMECANIQUE	1
IHMB	12	TERMINAL GRAPHIQUE A ECRAN TACTILE 12.1in MULTIFONCTION SVGA 65356 COULEURS	XBTGT6330	TELEMECANIQUE	1
REARMB	4	BOUTON POUSSOIR	XB4BA61	TELEMECANIQUE	1
REARMB	4	PORTE-ETIQUETTE SANS TEXTE	ZBY2101	TELEMECANIQUE	1

REPERE	FOLIO	DESIGNATION	REFERENCE	FABRICANT	QTE
XANA	13	BLOC DE JONCTION VIKING 3 POUR CONDUCTEUR DE PROTECTION, 2 ENTREES / 2 SORT	037212	LEGRAND	11
XANA	13	BLOC DE JONCTION VIKING 3 A RESSORT, 2 ENTREE / 4 SORTIE, 2 ETAGES, 6mm2, G	037267	LEGRAND	11
XANA	13	BUTEE DE BLOCAGE BLOC JONCTION VIKING 3, PAS 6mm	037510	LEGRAND	2
XANA	13	PORTE-ETIQUETTE TRANSPARENT A INCLINAISON VARIABLE	039596	LEGRAND	1
XPUAB	14	BLOC DE JONCTION VIKING 3 POUR CONDUCTEUR DE PROTECTION, 2 ENTREES / 2 SORT	037212	LEGRAND	2
XPUAB	14	BLOC DE JONCTION VIKING 3 A RESSORT, 2 ENTREE / 4 SORTIE, 2 ETAGES, 6mm2, G	037267	LEGRAND	23
XPUAB	14	BUTEE DE BLOCAGE BLOC JONCTION VIKING 3, PAS 6mm	037510	LEGRAND	4
XPUAB	14	PORTE-ETIQUETTE TRANSPARENT A INCLINAISON VARIABLE	039596	LEGRAND	2
XPUDT	13	BLOC DE JONCTION VIKING 3 POUR CONDUCTEUR DE PROTECTION, 2 ENTREES / 2 SORT	037212	LEGRAND	1
XPUDT	13	BLOC DE JONCTION VIKING 3 A RESSORT, 2 ENTREE / 4 SORTIE, 2 ETAGES, 6mm2, G	037267	LEGRAND	4
XPUDT	13	BUTEE DE BLOCAGE BLOC JONCTION VIKING 3, PAS 6mm	037510	LEGRAND	2
XPUDT	13	PORTE-ETIQUETTE TRANSPARENT A INCLINAISON VARIABLE	039596	LEGRAND	1
XPUPb	13	BLOC DE JONCTION VIKING 3 POUR CONDUCTEUR DE PROTECTION, 2 ENTREES / 2 SORT	037212	LEGRAND	1
XPUPb	13	BLOC DE JONCTION VIKING 3 A RESSORT, 2 ENTREE / 4 SORTIE, 2 ETAGES, 6mm2, G	037267	LEGRAND	6
XPUPb	13	BUTEE DE BLOCAGE BLOC JONCTION VIKING 3, PAS 6mm	037510	LEGRAND	2
XPUPb	13	PORTE-ETIQUETTE TRANSPARENT A INCLINAISON VARIABLE	039596	LEGRAND	1

INDICE	DATE	MODIFICATION	DES.
B	14/06/2013	Récolement	FD
A	20/10/2011	Création du dossier	FD

DESSINE : DELTOUR Fabrice
VERIFIE : LASSELIN J-Charles
DATE DE CREATION : 20/10/2011

Reconstruction Du Barrage Du Coudray-Montceau Sur La Seine Amont

Document n° : DUC EL 608 A4

Pupitre Barrage
Nomenclature matériel

FOLIO 16
◄ 15 ►

Logiciel SEE v. 3.70