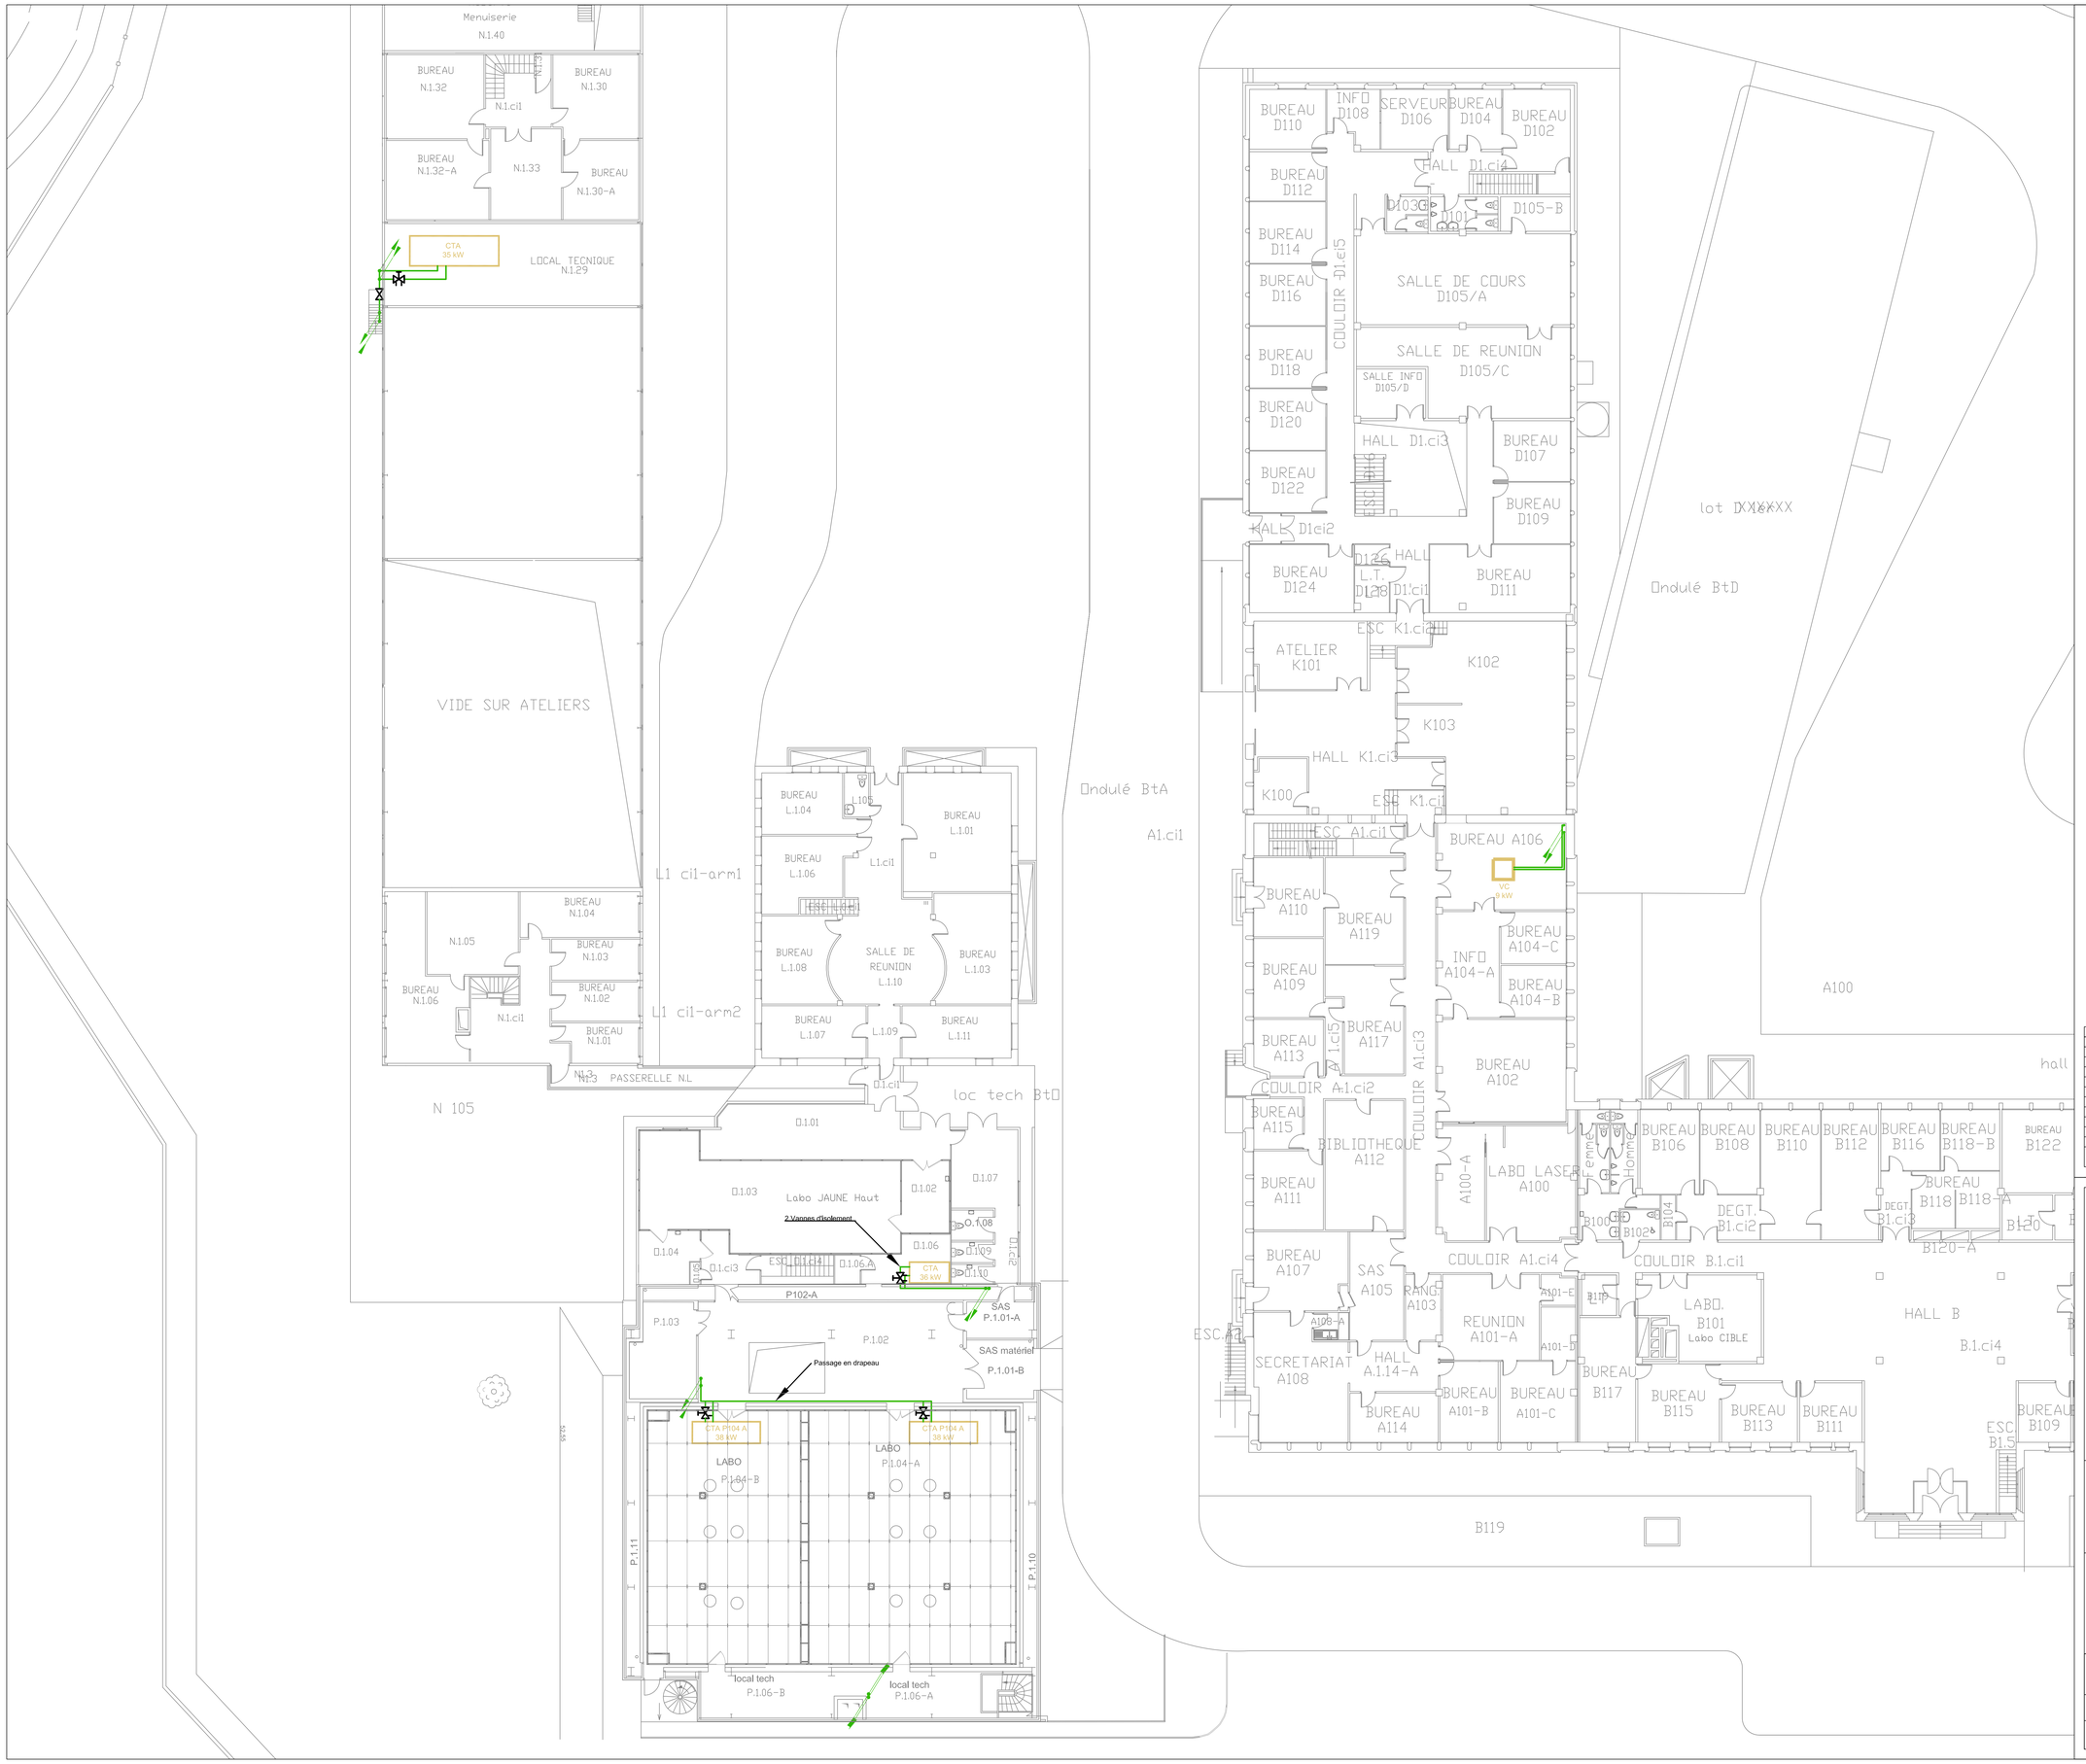

Légendes :

- Réseau Primaire
- Réseau Ambiance
- Réseau Echangeur
- Vanne TA à rajouter

DATE	INDICE	OBJET DE LA MODIFICATION
26/05/17	A	RECOLEMENT
31/05/16	0	1ère Version DCE

MODIFICATIONS

Remplacement des Groupes d'eau Glacée
MP2016-012-20 / IM 204
Centre de l'Yvette - ENSTA ParisTech
Chemin de la Hunière
91120 PALAISEAU

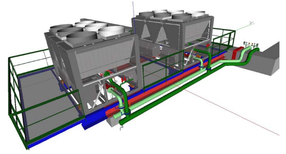

Maîtrise d'ouvrage :
Ecole Nationale Supérieure de Techniques Avancées
828 boulevard des Maréchaux
91762 PALAISEAU

Maître d'œuvre / Bureau d'études :
SYNAPSE CONSTRUCTION
Agence Grand Paris
180 bis rue de Paris
92100 BOULOGNE-BILLANCOURT
Tél : 33 (0) 1 49 09 43 92

Coordinateur SPS :
BUREAU PREVENTICAS
27 Avenue de la Division Leclerc
93000 BOBIGNY
Tél : 33 (0) 1 43 93 22 73

Emetteur
www.nervetbrousseau.fr
Bureau d'Ingénierie Fluides - Alternatif
NERVET BROUSSEAU
13 bis rue des Quatre Filles
28210 EPERNON
tél : 02 37 83 61 81
contact@nervetbrousseau.fr

Plan de réseau EG

Objet de l'indice	DATE DU DOCUMENT	ECHELLE
1ère diffusion	31/05/2016	1/125e

OPERATION	PHASE	EMETTEUR	LOT	TYPE	ZONE	NIVEAU	N° DOC	INDICE
----	DOE	NB	CVC	PLN	TZ	R+1	013	A