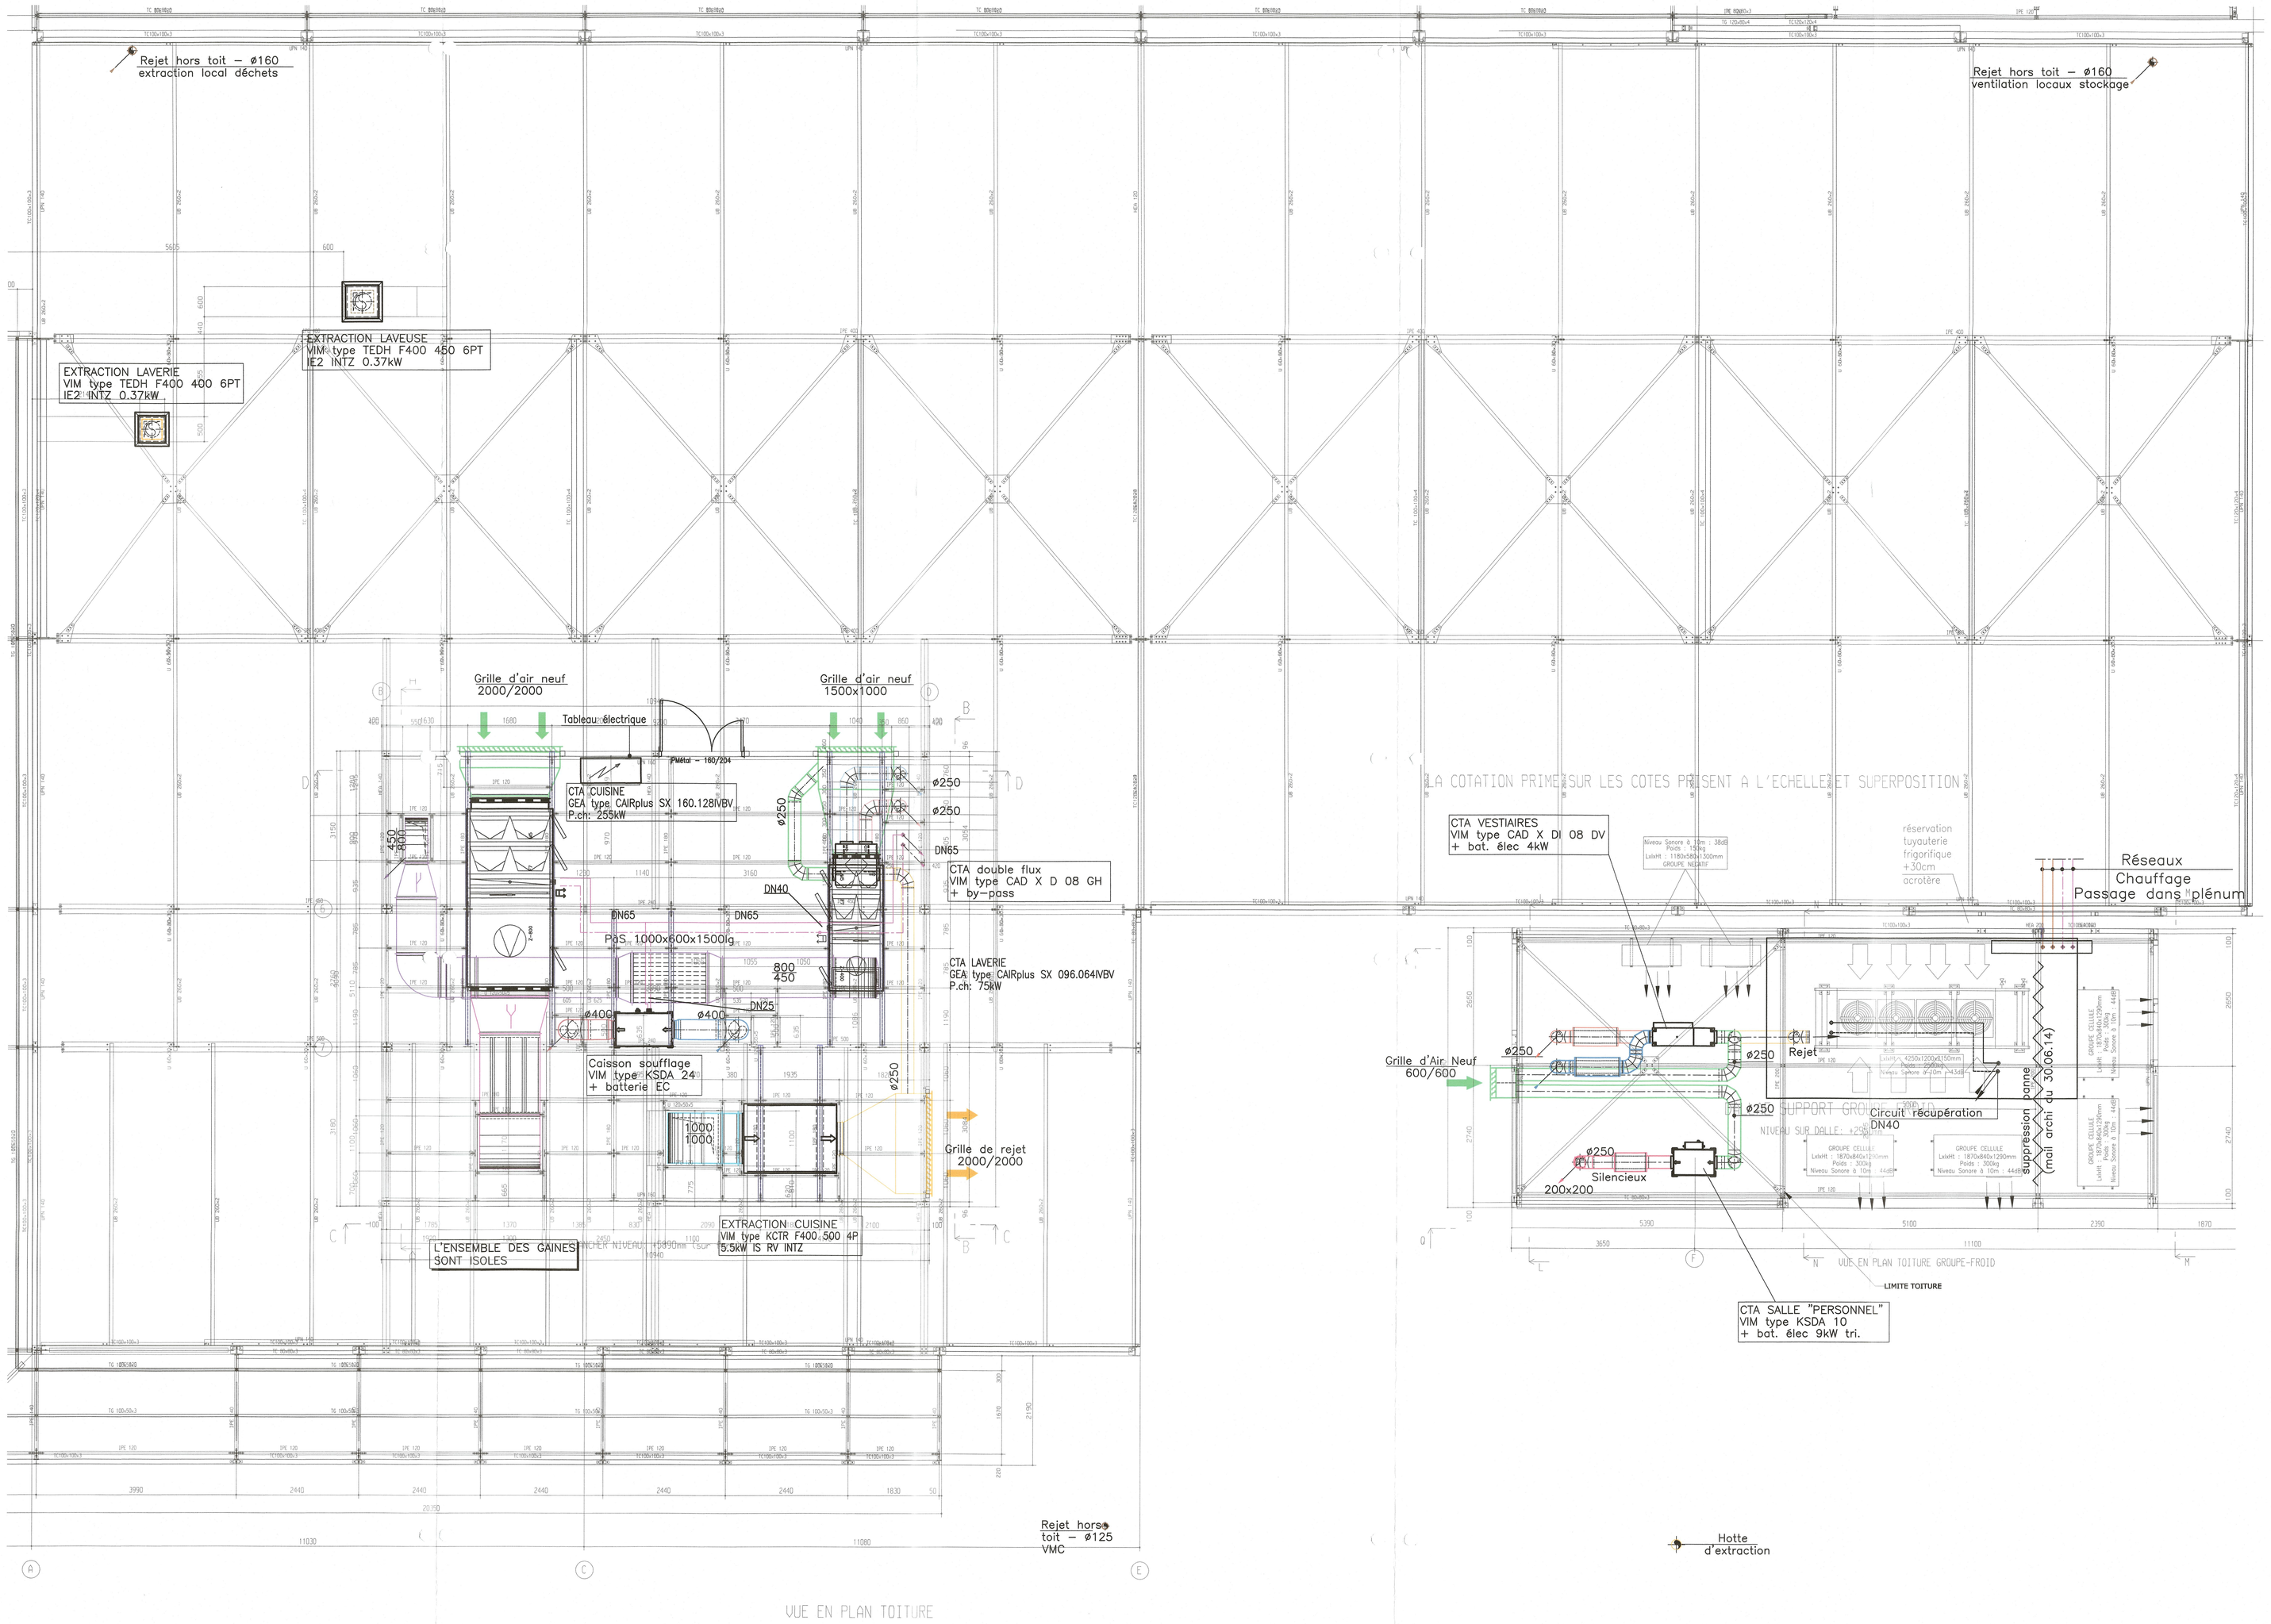

LEGENDE CHAUFFAGE–CLIMATISATION:

- Réseau Eau chaude primaire aller
- Réseau Eau chaude primaire retour
- Réseau Eau chaude Radiateur aller
- Réseau Eau chaude Radiateur retour
- Réseau Eau chaude centrale aller
- Réseau Eau chaude centrale retour
- Réseau circuit de récupération aller
- Réseau circuit de récupération retour
- Radiateur
- Réseau soufflage hotte cuisine
- Réseau reprise hotte cuisine
- Réseau soufflage double flux
- Réseau reprise double flux
- Réseau soufflage air recyclé
- Réseau reprise air recyclé
- Réseau soufflage "salle personnel"
- Réseau air neuf
- Réseau extraction laverie
- Réseau extraction laveuse
- Réseau VMC

Route de Strasbourg - Bischwiller

CONSTRUCTION D'UNE UNITE CENTRALE DE PRODUCTION

CENTRE HOSPITALIER DEPARTEMENTAL DE BISCHWILLER

Maître d'ouvrage :
CHD BISCHWILLER
17, route de Strasbourg
67241 BISCHWILLER Cedex
Tél: 03.88.80.22.10
Fax: 03.88.80.22.65

Architecte
THALES ARCHITECTURES
13 rue du Château d'Angleterre - BP 50183
67304 SCHILTIGHEIM CEDEX
Tél: 03 88 19 27 40
Fax: 03 88 19 27 50

Bureau d'études
OTE INGÉNIERIE
des compétences au service de vos projets
Siège social
1 rue de la Lutèce - BP 40110
67403 ILLKIRCH Cedex - FRANCE
Tél : 03 88 67 55 55
www.ote.fr

Bureau de contrôle :
BUREAU VERITAS
4, rue du Parc
67205 OBERHAUSBERGEN
Tél: 03 88 56 54 60
Fax: 03 88 56 54 51

TOITURE

CHAUFFAGE–VENTILATION
RECOLEMENT

Indice	MODIFICATIONS	Dessiné	Date
E	Mise à jour recolement	Paulen	28.11.14
D	Prolongement rejet CTA vestiaires hors toiture	Paulen	24.07.14
C	Insertion nouveau fond de plan cuisine indice D du 04.07.14	Paulen	04.07.14
B	Mise à jour suite plan charpente du 09.04.14 + cuisiniste indice B	Paulen	15.04.14
A	Insertion nouveau plan cuisiniste indice A du 11.03.14	Paulen	13.03.14

Fond de plan archi: UCP_Thales_EXE_plan rdc toit fac details_140414 (net).dwg reçu le 30.06.14

N° ANA	BKE014	Dessiné	PAULEN	Vérifié	KIEFFER	Echelle	1/50	Date	07.03.14	Phase	DOE	Indice	E

GENIE CLIMATIQUE DE L'EST
CHAUFFAGE–VENTILATION–CONDITIONNEMENT D'AIR
CLIMATISATION–ENTRETIEN–MAINTENANCE
Z.I. Bischheim–Hoenheim
16, rue de l'électricité – BP 67 67802–BISCHHEIM Cedex
Tél. 03 88 19 21 30 Fax. 03 88 83 74 78 E-mail: geniecliminatiquest@gce67.fr

PLAN N° CV01