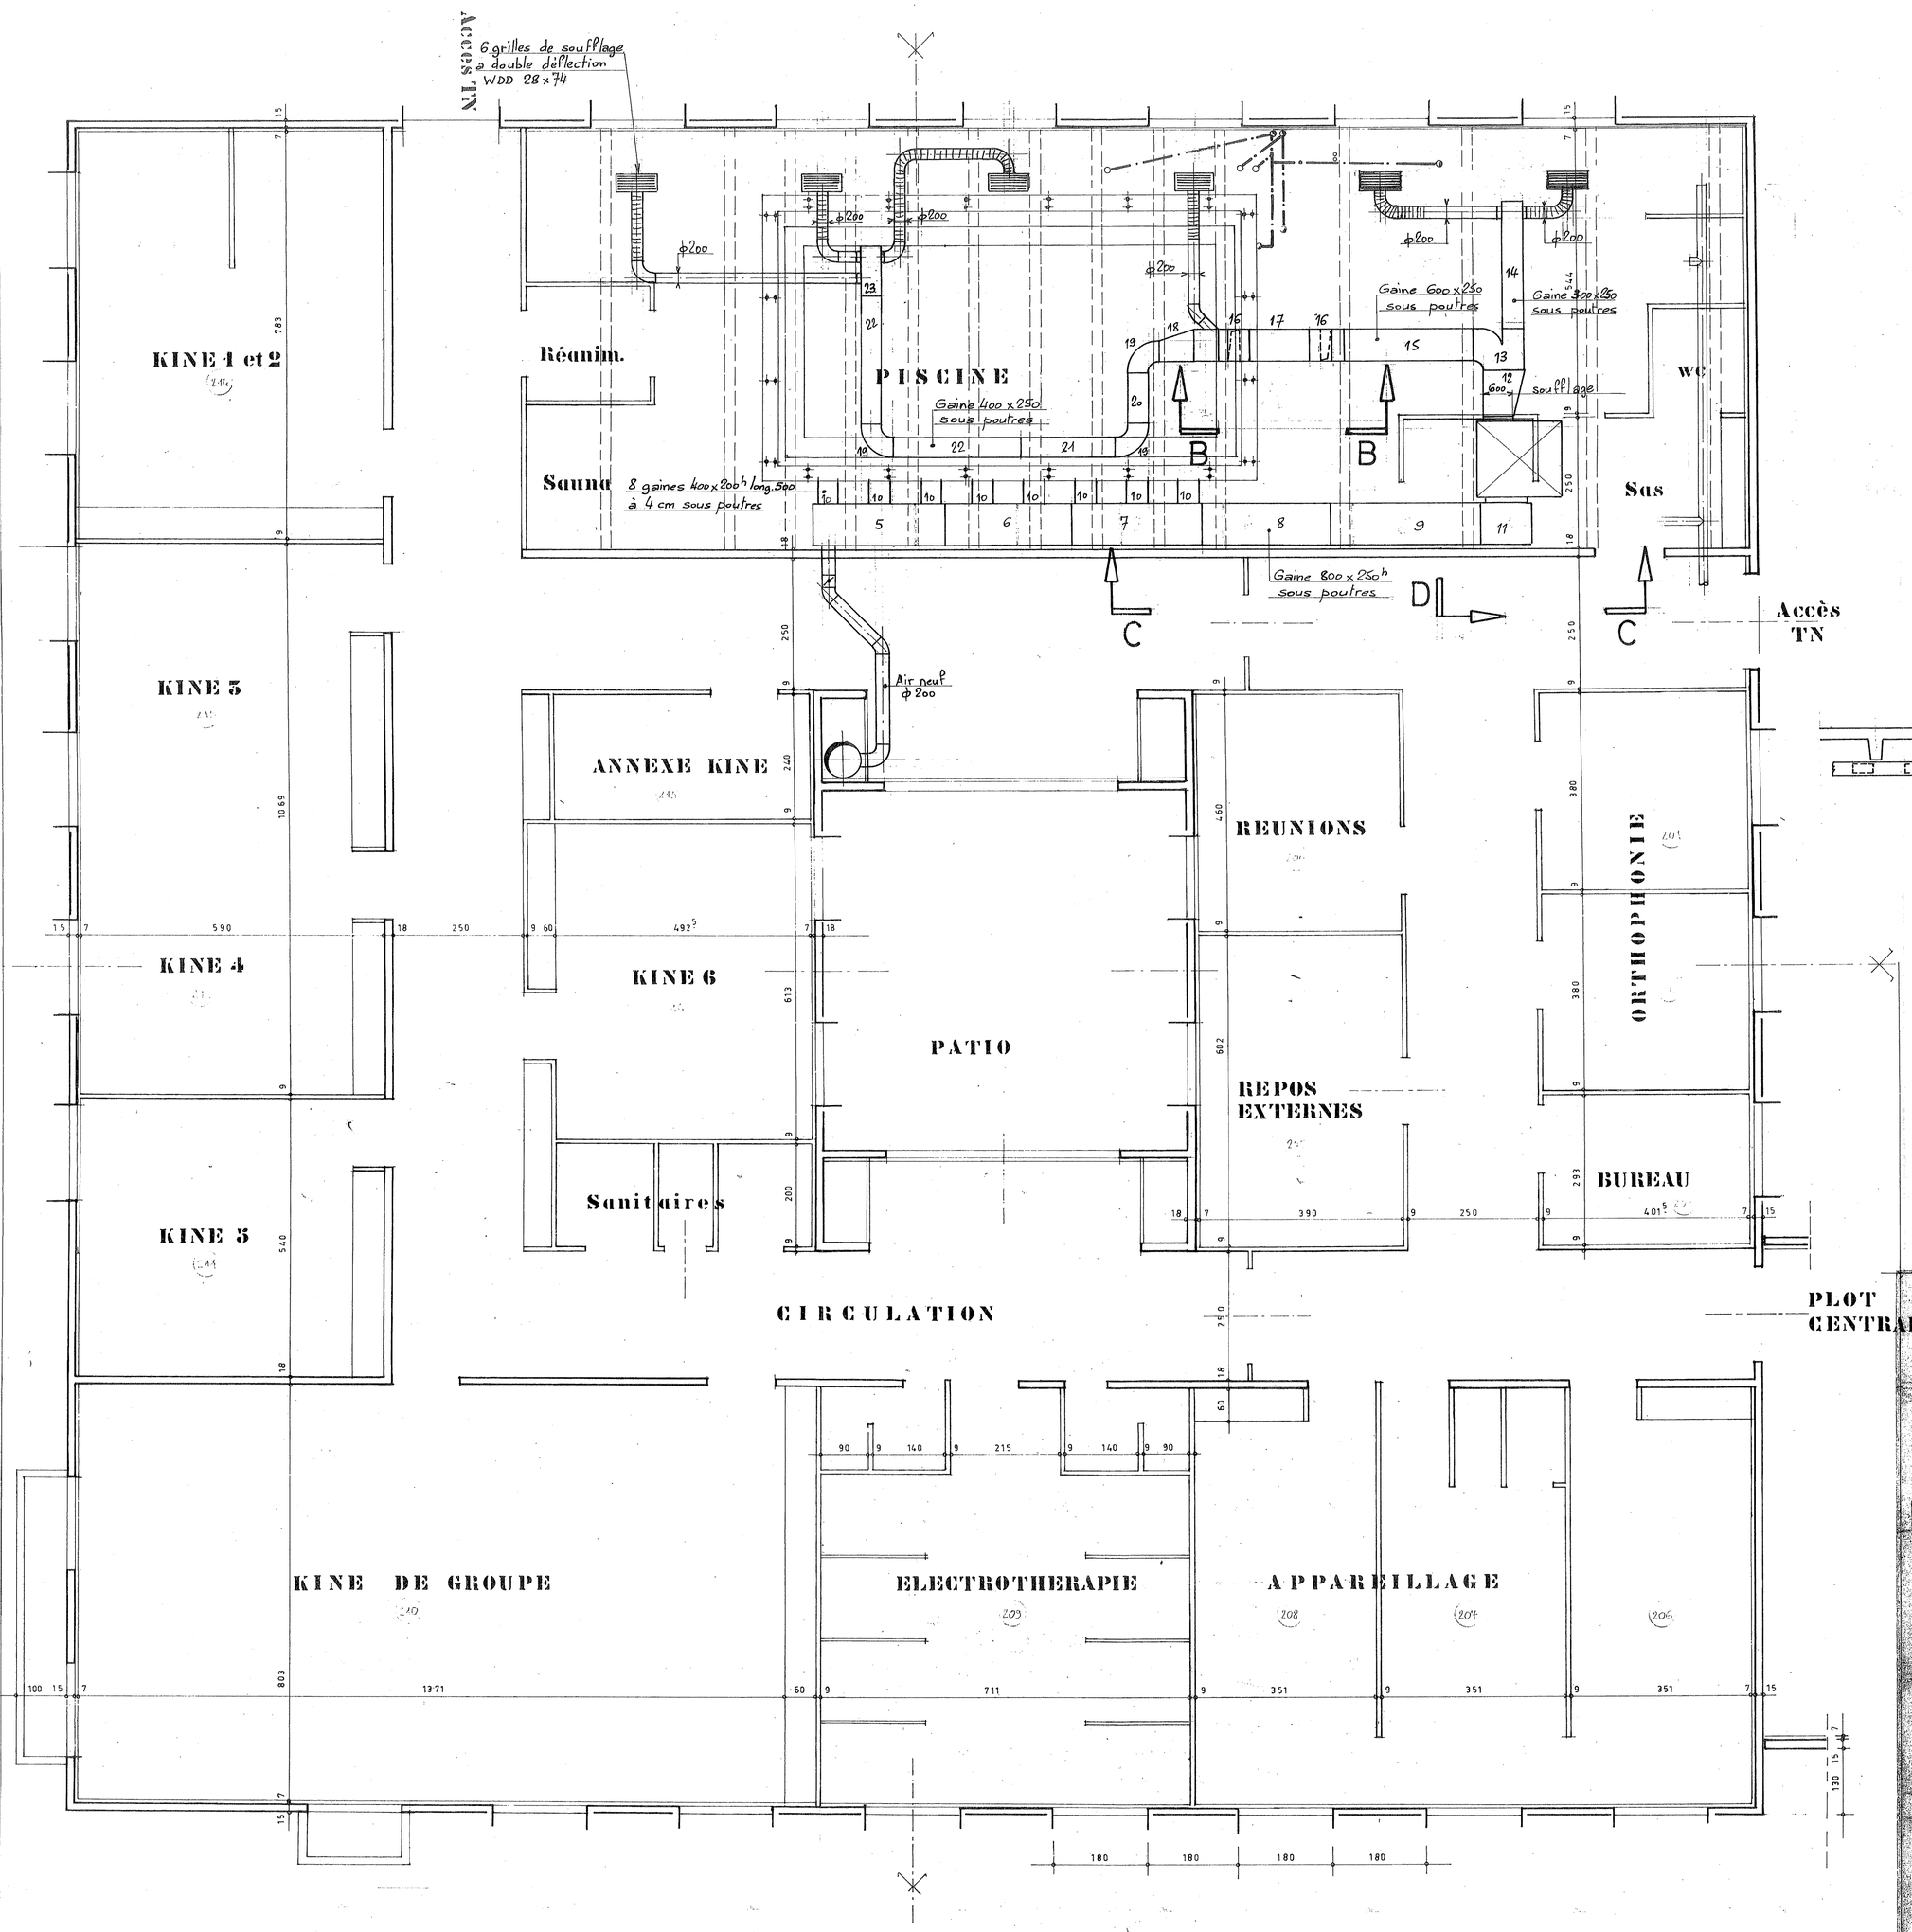

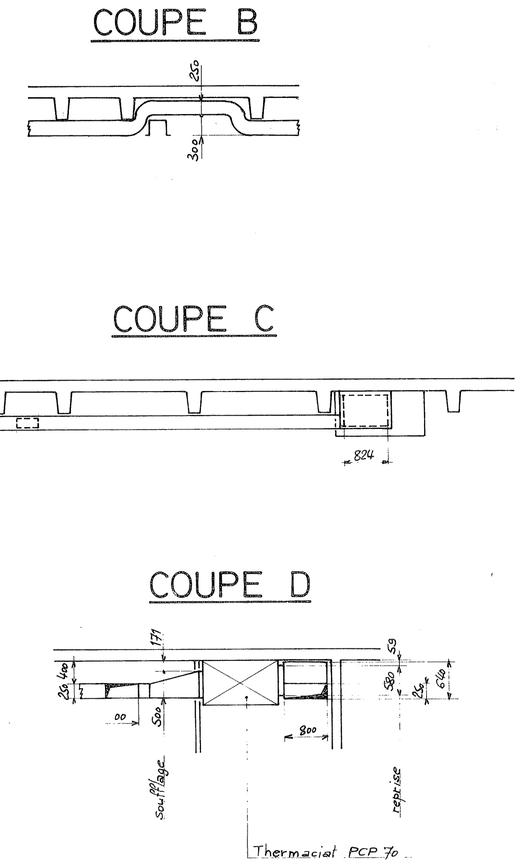

VENTILATION MÉCANIQUE CONTROLÉE

A – récolement

Fédération pour la Création et la Gestion d'un Centre de Readaptation pour grands Handicapés

CAISSE REGIONALE D'ASSURANCE MALADIE DU NORD EST
CAISSE PRIMAIRE D'ASSURANCE MALADIE DE NANCY

CENTRE DE READAPTATION POUR GRANDS HANDICAPES (Lay Saint Christophe)

ARCHITECTE	B E T	CONTROLE
SA Prouvé et fils 15 Bd Joffre 54000 NANCY 332 33 75	Dumont Engineering & Ind 18 Avenue Maréchal Juin 54000 NANCY 328 13 25	SOCOTEC 4 Quai Claude le Lorrain 54000 NANCY 335 48 86

PISCINE
BLOC OUEST
NIVEAU 2

AGENCE	BEC
NANCY	
ETUDIE PAR	DESSINE PAR
R.R.	Streiff J
Echelle	Date
1/50	9.10.84

DOSSIER 920205 INDICE
PLAN N° V 06 A

TNEE
TUNZINI NESSI ENTREPRISES D'EQUIPEMENTS
AGENCE DE L'EST
25 RUE CLAUDES
54000 NANCY
Tél. 8 335 00 78

Servitherm
33 Boulevard d'Austrasie
54000 NANCY 335 13 31

CE DOCUMENT EST LA PROPRIETE DE TNEE. Il ne peut donc être copié, photographié ou communiqué à des tiers sans son autorisation écrite sous peine de sanctions prévues par la loi.