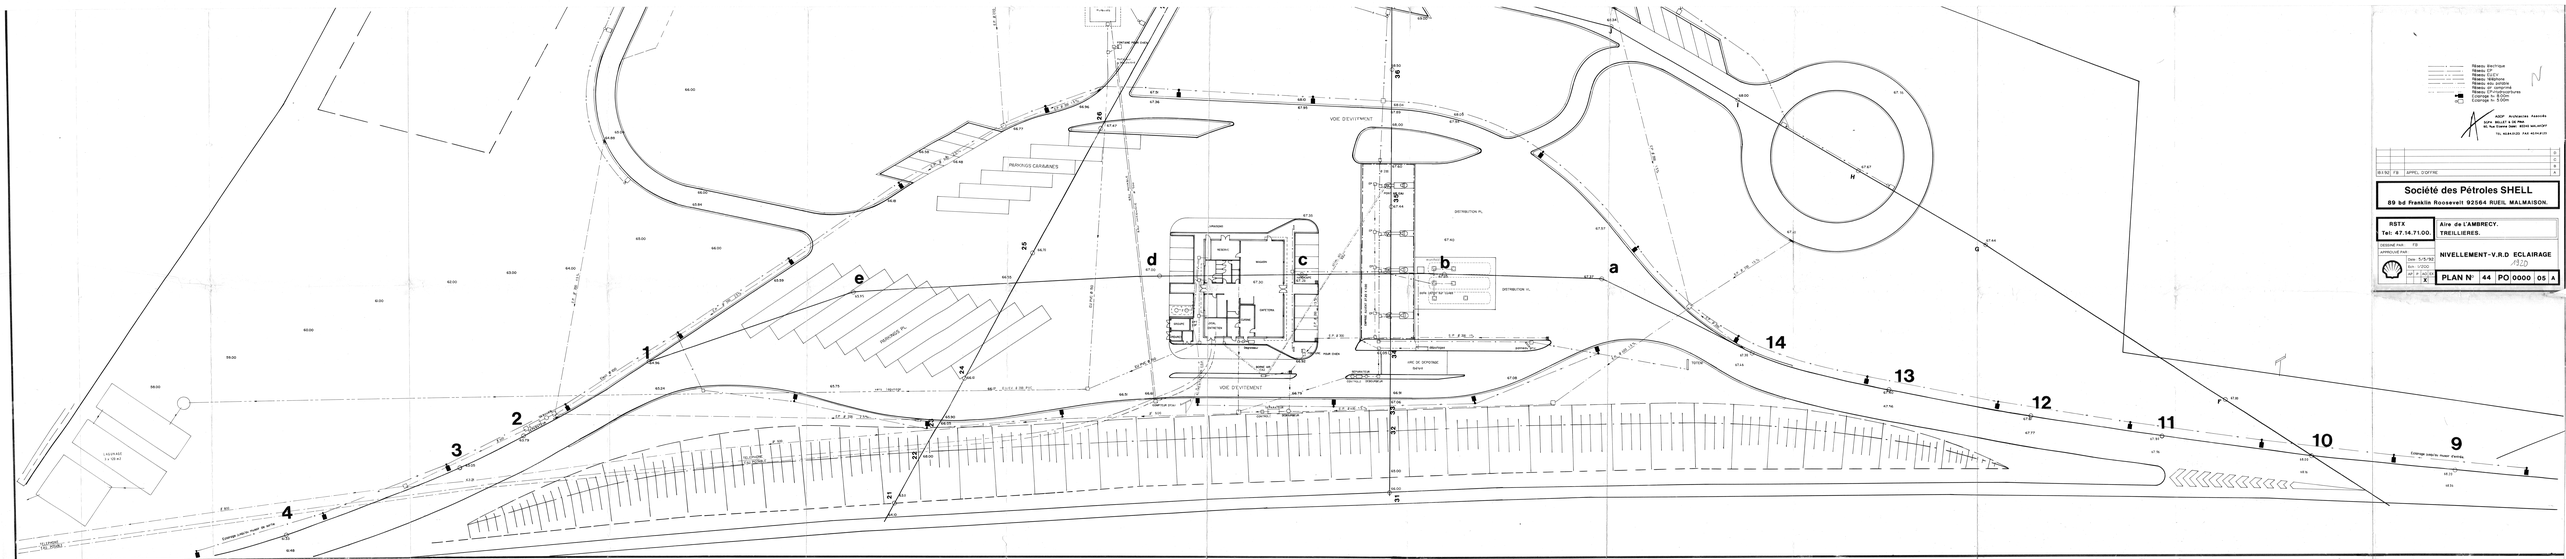
VOIE D'EVITEMENT
DISTRIBUTION PL
DISTRIBUTION VL
VOIE DE DEPOTAGE
BUREAU
MAGASIN
CAFETERIA
LAVAGE
GRAISSAGE
ATELIER
LAVAGE VOITURES
ILOT
1
2
3
4
9
10
11
12
13
14
a
b
c
d
e
Réseau électrique
Réseau EU
Réseau EV/EP
Réseau télécommande
Réseau air comprimé
Réseau eaux usées/vannes
Eclairage hs 6.00m
Eclairage hs 9.00m
Société des Pétroles SHELL
89 bd Franklin Roosevelt 92504 RUEIL MALMAISON.
RSTX
Tel: 47.14.71.00.
Aire de L'AMBRECY.
TREILLIERES.
NIVELLEMENT-V.R.D ECLAIRAGE
PLAN N° 44 PO 0000 05 A

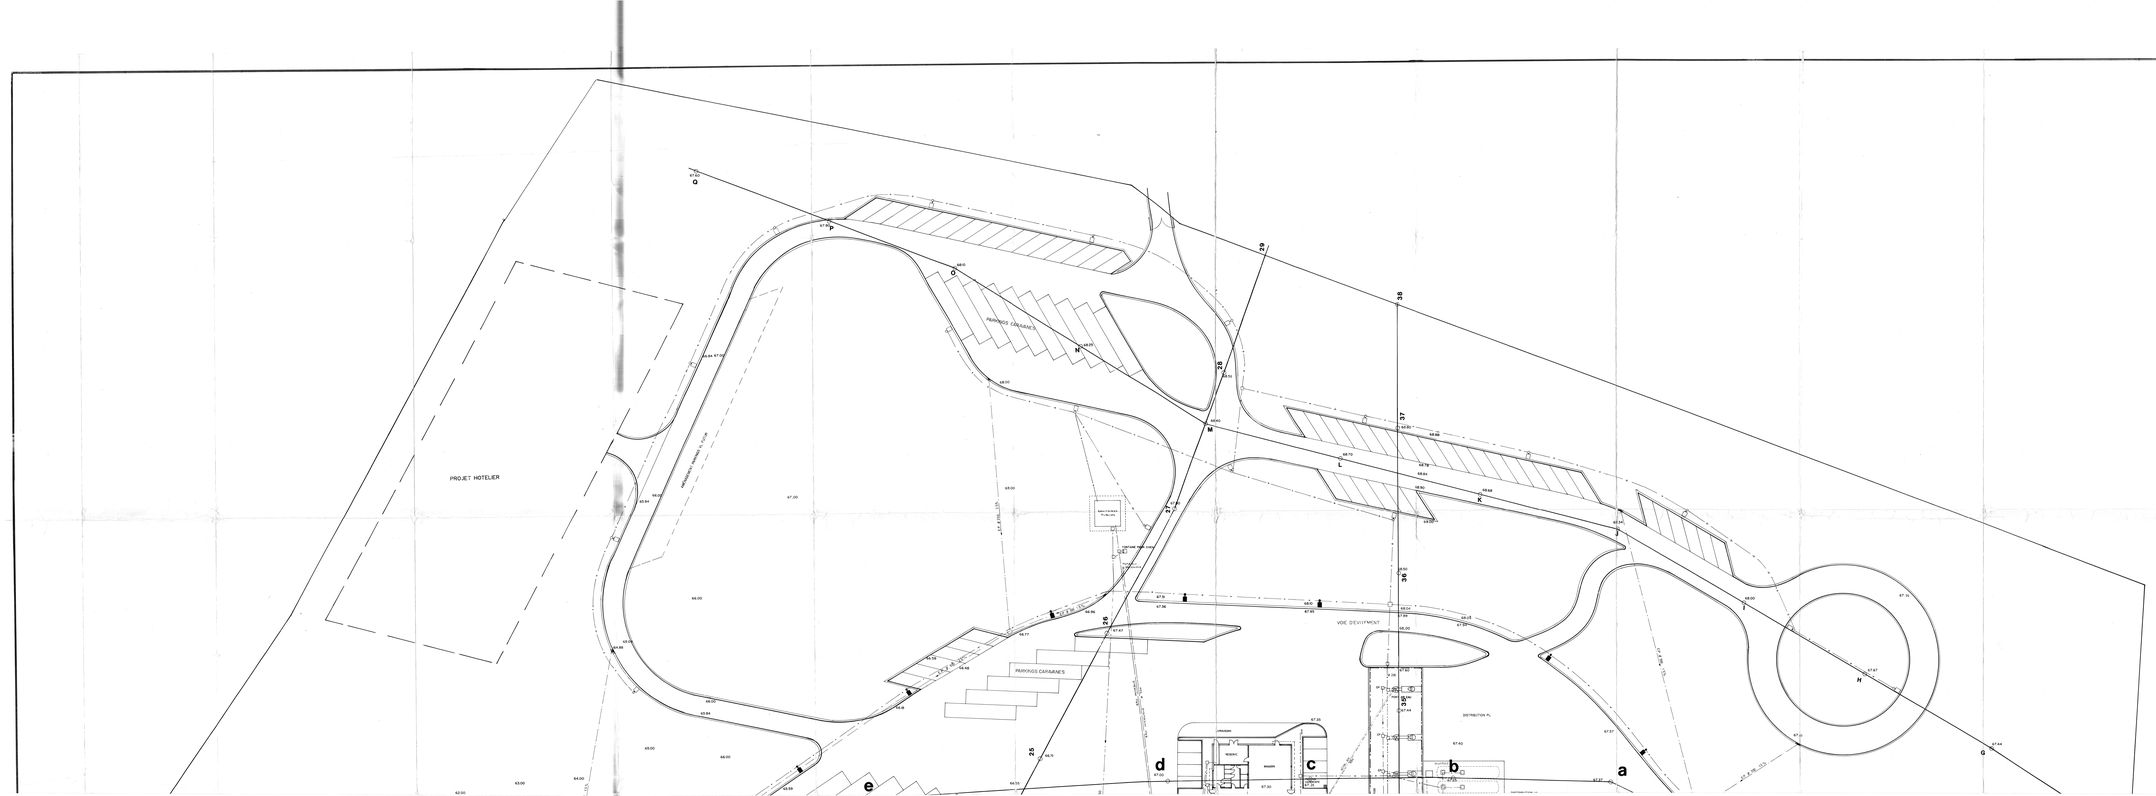



		C
		B
		A
98	FB	APPEL D'OFFRE

Société des Pétroles SHELL
89 bd Franklin Roosevelt 92564 RUEIL MALMAISON.

RSTX Tel: 47.14.71.00.	Aire de L'AMBRECY. TREILLIERES.
DESSINE PAR FB APPROUVE PAR Date 5/5/98 Ech 1/200 A1 A2 A3 A4 X	NIVELLEMENT-V.R.D ECLAIRAGE PLAN N° 44 PO 0000 05 A

Parking V.L

Parking V.L

Parking V.L

AIRE STABILISÉE

SANITAIRES

TRANSFO E.D.F

Parking caravane

Parking V.L

Parking P.L

SORTIE

SORTIE

Parking P.L

Livraisons

Parking V.L

Parking V.L

Local Gérant

Local Technique

SORTIE

SORTIE

BORNE AIR ET EAU

DÉBOURBEUR

FONTAINE POUR CHIEN

SATTELITE DP P.L

MATÉRIEL INCENDIE

Dalle béton
aire de distribution
S = 456 m²

POMPE 6 MULTIPRODUITS
DP (SP98 ET SP95 NEUTRALISÉS)

DALLE BÉTON
S = 206 m²

MATÉRIEL INCENDIE

CANIVEAU

MATÉRIEL INCENDIE

AUVENT

MATÉRIEL INCENDIE

BAC À SABLE
STRUCTURE BÉTON

DÉPOTAGE

AIRE DE DÉPOTAGE
S= 77 m²

SÉPARATEUR

ENTREE

ENTREE

ENTREE

NANTES

RENNES

IND.	DATE	PAR	NATURE DES MODIFICATIONS
B	23.06.11	GR	CARTOUCHE SHELL, INSERTION BOUTIQUE (PLAN LAFON REC CAMPAGNE TDF) CREATION ZONAGE (INGEOLE)
A	13.12.05	FT	MISE A JOUR SUITE RELEVE (CASTRES)

CREE LE: 13.12.2005 | DESSINE PAR:TIRANT.F. | APPR. PAR:

Société des Pétroles Shell
Les Portes de la Defence - 307, Rue d'Estienne d'Orves - 92 708 COLOMBES CEDEX
Tél: 01.57.60.61.00 Fax: 01.57.60.68.28

INGEOLE CONSULTING

STATION SERVICE SHELL
Aire de Treillières Ouest -RN 137
44119 TREILLIERES

DESSINE PAR: TIRANT.F.
APPROUVE PAR:
Date origine: 13/12/2005
Affaire :
Fichier: FR-1920-TREILLIERES

PLAN DE MASSE

AP	P	AO	EX	Echelle:	Plan N°:	Departement:	Type Plan:	N° PDV:	N° Plan:	Ind.
-	-	-	-	1/500	PLAN	44		1920	01	B

SANITAIRES

TRANSFO E.D.F

Parking caravanne

Parking P.L

SORTIE

SORTIE

Livraisons

Parking V.L

Parking V.L

Parking V.L

SORTIE

SORTIE

BORNE AIR ET EAU

FONTAINE POUR CHIEN

DÉBOURBEUR

SATTELITE DP P.L

MATÉRIEL INCENDIE

Dalle béton
aire de distribution
S = 456 m²

MATÉRIEL INCENDIE

POMPE 6 MULTIPRODUITS
DP (SP98 ET SP95 NEUTRALISÉS)

DALLE BÉTON
S = 206 M²

CANIVEAU

MATÉRIEL INCENDIE

AUVENT

MATÉRIEL INCENDIE

BAC À SABLE
STRUCTURE BÉTON

DÉPOTAGE

AIRE DE DÉPOTAGE
S= 77 m²

SÉPARATEUR

ENTREE

ENTREE

ENTREE

NANTES

Séparateurs d'hydrocarbures

Caniveau

Postes distribution GPL (GE/PEL)

Compartiment hydrocarbure

Postes distribution carburant

Compartiment hydrocarbure

- Bouches de remplissage/dépotage/fosse
- Bouches de récupération des vapeurs
- Regards de vidoire/Accès aux cuves

Regard

Cuve enterrée

Regard

Events

Event

Raccord récupérateur

Citerne gaz GPL "GEPEL"

ZONAGE ATEX:

ZONE 0

ZONE 1

ZONE 2

LEGENDE DES ZONES A RISQUE

RISQUE INCENDIE (stockage de liquides inflammables)

RISQUE EXPLOSION

RISQUE ELECTRIQUE

RISQUE DANGEREUX POUR L'ENVIRONNEMENT / NOCIF

RISQUE INCENDIE (stockage de matières combustibles)

IND.	DATE	PAR	NATURE DES MODIFICATIONS
B	23.06.11	GR	CARTOUCHE SHELL, INSERTION BOUTIQUE (PLAN LAFON REC CAMPAGNE TDF) CREATION ZONAGE (INGEOLE)
A	13.12.05	FT	MISE A JOUR SUITE RELEVE (CASTRES)

CREE LE: 13.12.2005 — DESSINE PAR:TIRANT.F. — APPR. PAR:

Société des Pétroles Shell
Les Portes de la Defence - 307, Rue d'Estienne d'Orves - 92 706 COLOMBES CEDEX
Tel: 01.57.60.61.00
Fax: 01.57.60.66.28

INGEOLE CONSULTING

STATION SERVICE SHELL
Aire de Treillières Ouest -RN 137
44119 TREILLIÈRES

PLAN DES ZONES A RISQUE

DESSINE PAR: TIRANT.F.
APPROUVE PAR:
Date origine: 13/12/2005
Affaire :
Fichier: FR-1920-TREILLIERES

AP	P	AO	EX	Echelle:	Plan N°:	Departement:	Type Plan:	N° PDV:	N° Plan:	Ind.
-	-	-	-	1/400	PLAN	44		1920	02	B

BONBONNE
INCENDIE 100KG

7

Ø63

A.U+INTERPHONE+
ADHESIF BORNE DE SECURITE
BOUTIQUE

7

SP P.L

24/24

A.U+
INTERPHONE

Dalle béton
aire de distribution
S = 456 m²

6

SP

SP95

Ø63

5

4

SP

SP95

SP98

Ø63

3

BORNES
SLIM DIALOGUE

A.U+INTERPHONE+
ADHESIF BORNE DE SECURITE
BOUTIQUE

9

2

SP

SP95

SP98

Ø63

24/24

BONBONNE
INCENDIE 50KG

A.U+
INTERPHONE

1

EXISTANT

EXISTANT

-PANNEAU DE
SECURITE

-ARRET D'URGENCE+GIROPHARE+
INTERPHONE (borne GSM)

-DECLENCHEMENT MANUEL INCENDIE

Ø63

Porte CF 1/2h
2.04x0.93m

V.H

V.F

Porte CF 1/2h
2.04x0.83m

Douche

Manifold

20 M³

40 M³

CUVE CONDAMNEE

SP95

20 M³

D.P

40 M³

VP98

30 M³

SP 95

30 M³

H.S, mais contenant produit

Bac à sable

Bac à sable

LEGENDE

BUSAGES ELECTRIQUES

INCENDIE

STATION SHELL

AIRE DE TREILLIERES-RN137

44119 TREILLIERES

RECOLEMENT

TOKHEIM SERVICES FRANCE S.A.S

Parc d'activités de Ragon - 5 rue Lavoisier
44119 TREILLIERES
Tél: 02.51.77.87.80 Fax: 02.51.77.87.82

Service	Dessiné par	Vérifié par	Date d'origine	Fichier	Format
3251	M.P	Y.O	31/03/15		A1

Ind	Date.	Dessiné par	Vérifié par	Modifications / Observations
A	03/07/18	K.L.	P.G.	inertage cuve DP

Type de Plan: ☐ Projet ☐ Ets Classés ☐ Exécution ☒ Récolement

Numéro Dossier.	Code postal	N° Plan	Echelle	Indice
	44	01	1/100	A

Les plans TOKHEIM n'intègrent pas les études techniques spécialisées (sous-sol, hydrologie, parade sismique, ouvrages BA, structure, stabilité du courant d'alimentation électrique etc.) ni les études sur la conformité des ouvrages rencontrés, l'état des lieux (sécurité, protections, pollution, corrosion, etc.) ou les règlements de zone particuliers (POS, plan d'urbanisme, dispositions particulières du PC, de l'autorisation ou de la déclaration aux Établissements Classés, etc.). Les relevés réalisés sur site par TOKHEIM en vue d'établir ce plan n'ont donc pas valeur d'audit exhaustif des installations.

Ce plan est la propriété de TOKHEIM, il ne peut être ni reproduit, ni utilisé sans son autorisation écrite

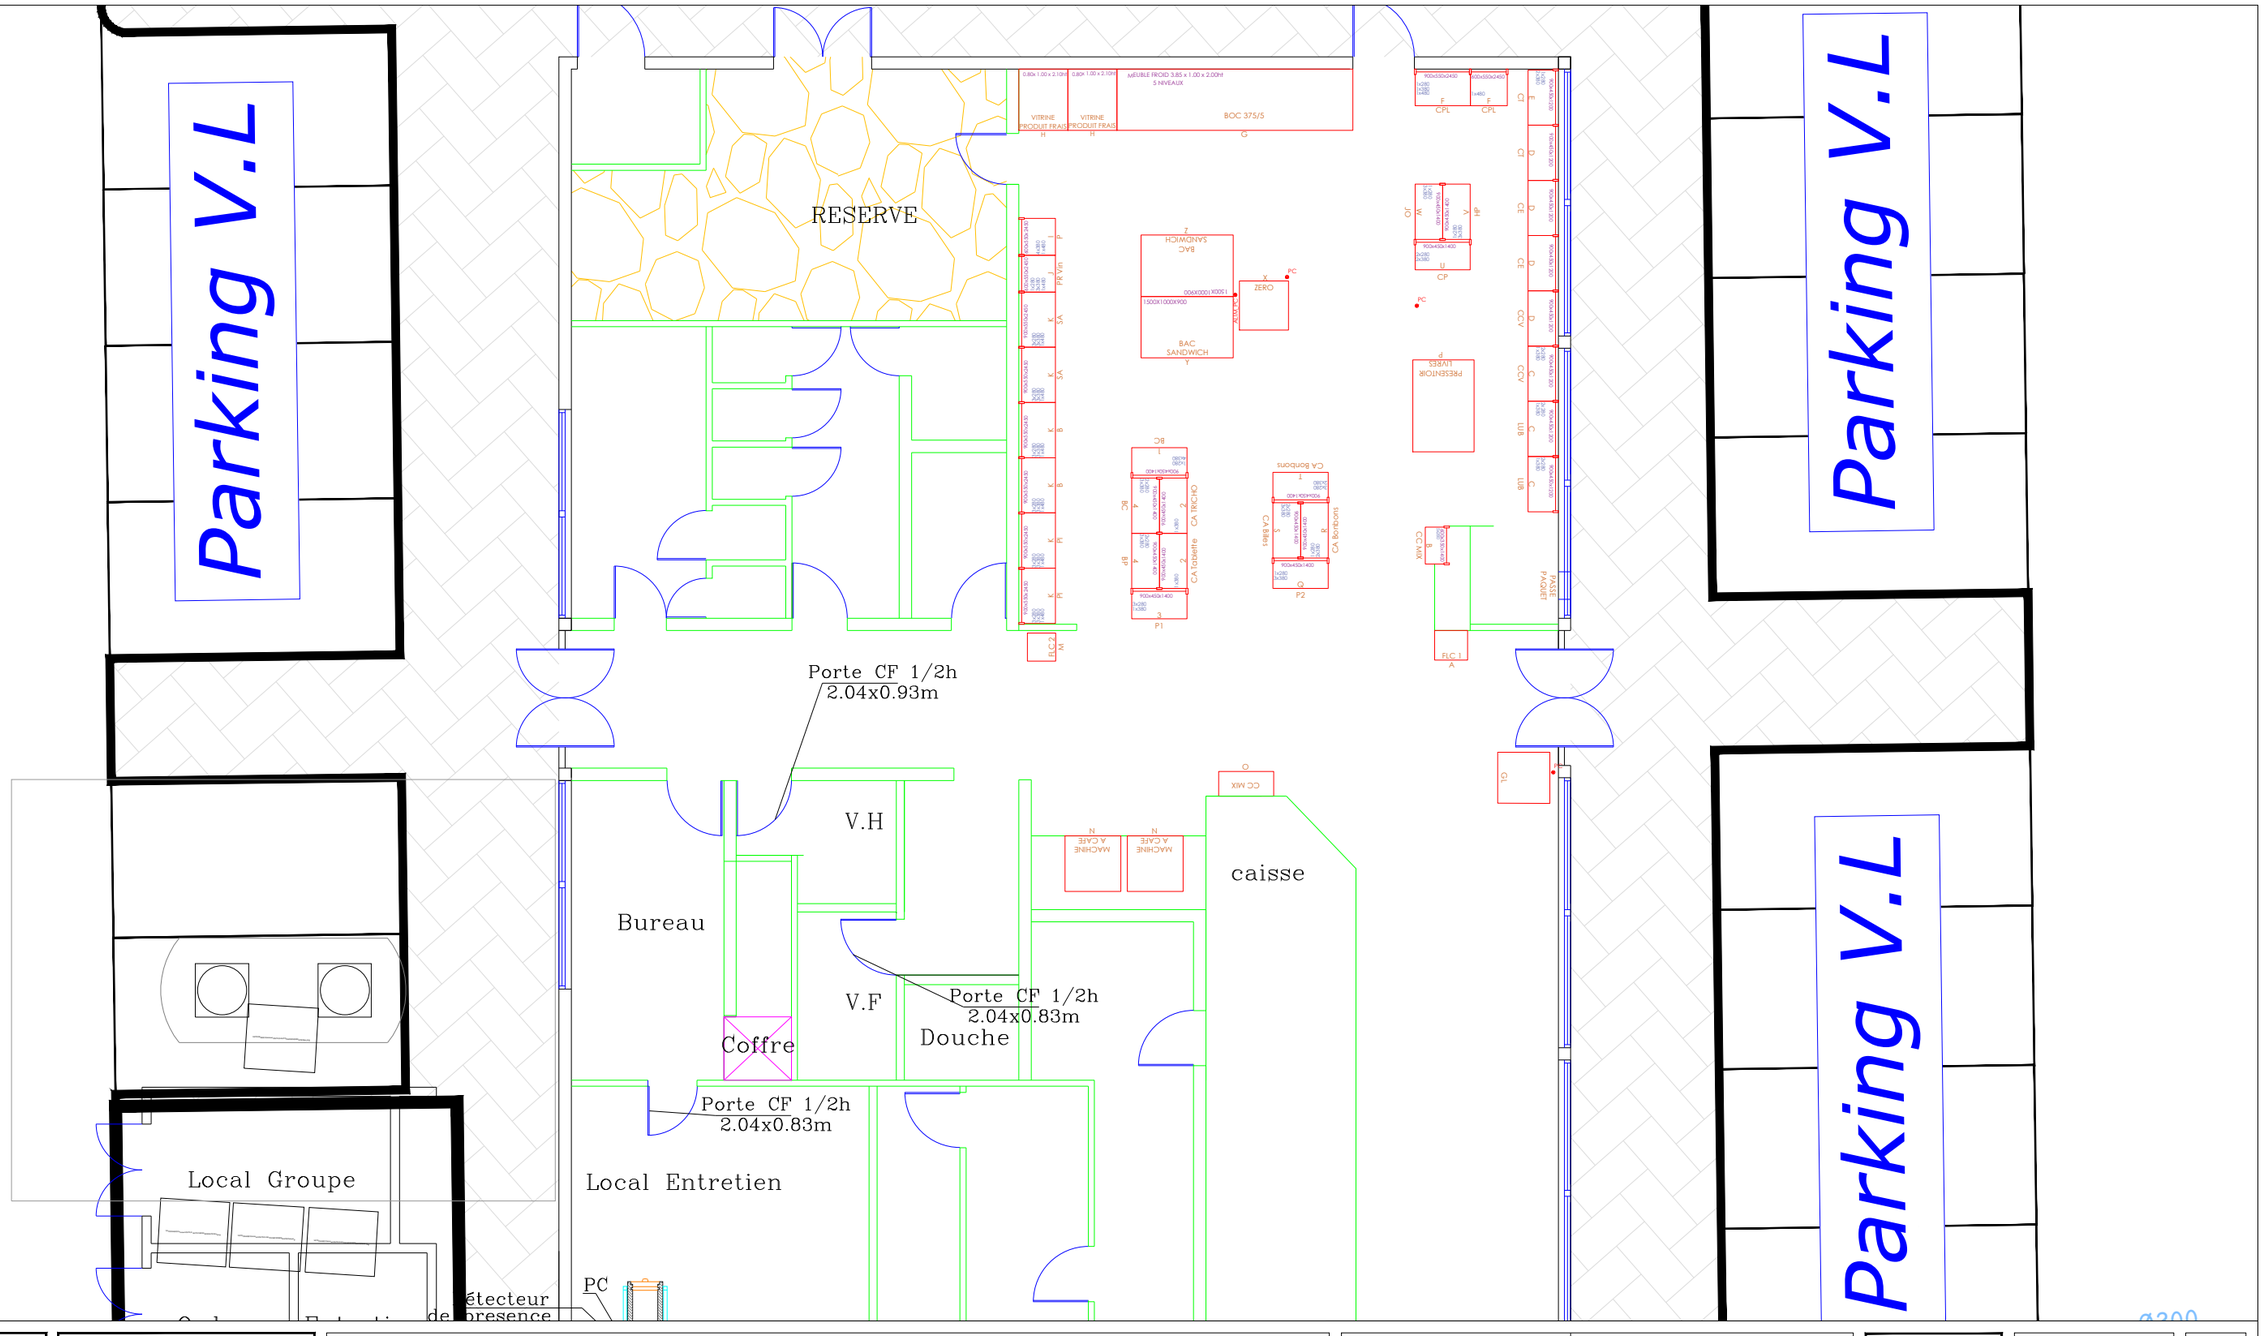

Société des Pétroles SHELL 307 rue Estienne d'Orves 92708 COLOMBES	INGEOLE Consulting Ingénierie & Management de projets 350, rue Barthélémy Thimonnier 69530 BRIGNAIS Tél: +33(0)4 72 75 67 15 Fax: +33(0)4 78 59 72 65	AMENAGEMENT BOUTIQUE PLAN D'AMENAGEMENT ETAT EXISTANT AIRE DE TREILLIERES OUEST RN 137 44119 TREILLIERES

DATE: 11/11/2016 ECHELLE: 1/100	CONTROLE: DESSINE:	01	FR-1920	1

REP	DATE	MODIFICATIONS	DESSINE PAR	CONTROLE PAR
0	11/11/16	Première édition	J.M.D	B.V.
1	01/02/17	Modifications des libellés	J.M.D	B.V.