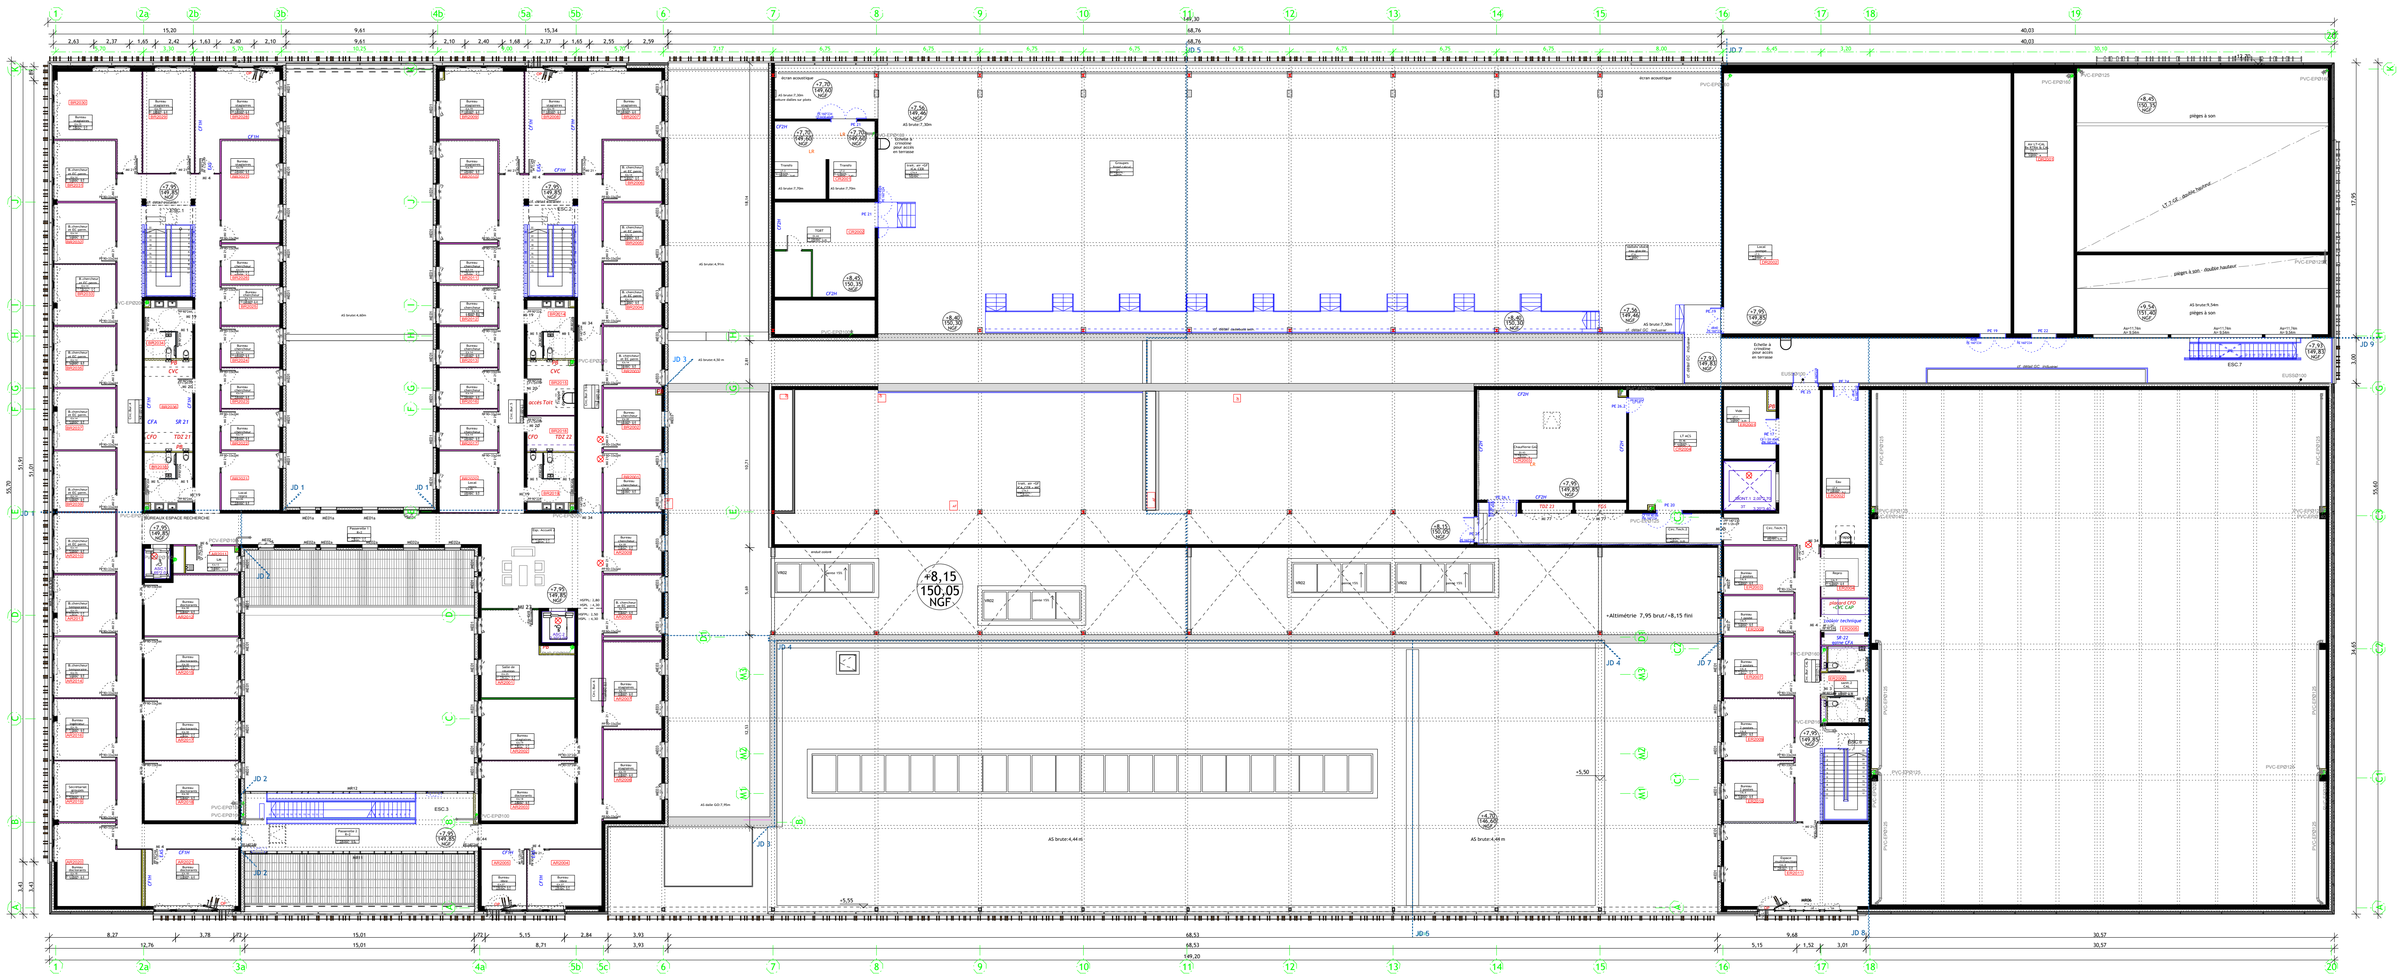

LEGENDE

Accès contrôlé

Plateforme de Calcul

Equipements Projetes 2013

Equipements Projetes 2015

Equipements Projetes 2017

Joints de Dilatation

Rupture antivibratile 10 cm au sol

Rupture antivibratile 4 cm au sol

Joint de dilatation structurel

Equipements

Equipements au titre du marché

Equipements hors marché

caillebotis sur fosse technique - RDC

balayage pont roulant

engazonnement

platelage bois Pin Douglas

PAROIS - NATURE

TYPE 120 / 70	TYPE 98 / 48	TYPE 98 / 62	TYPE 84 / 48	TYPE 115 / 90	MAÇONNERIE - PARPAING CREUX
RA 50dB	RA 47dB	RA 45dB	RA 42dB	DEMI CLOISON	
TYPE 120 / 70	TYPE 98 / 48	TYPE 98 / 62	TYPE 84 / 48	TYPE 72 / 48	VOILE BÉTON
RA 43dB	RA 40dB	RA 37dB	RA 36dB	HYDROFUGE	

ESPACE CLEMENT ADER
Montaudran Aerospace, Toulouse

Maître d'Ouvrage :	Univ. de Toulouse **PRES** - Pôle de Recherche et d'Enseignement Supérieur Service des Marchés - 15, rue des Lois - 31000 Toulouse Tél : 05 61 14 44 74 - Fax 05 61 14 80 20
Bureau de contrôle:	**VERITAS** 12 Rue Michel Labrousse 31000 Toulouse Tél : 05 61 31 59 00 - Fax 05 61 44 63 62
Coordination SPS:	**BECS** 75 avenue du Docteur Jean Bru 47000 Agen Tél : 06 07 74 93 46 - Fax: 05 62 23 04 81
Architecte mandataire :	**SEQUENCES** - SCP d' Architecture Fleuriot - Pirovano - Terlaud 51 bis, rue des Amidonniers - C.S. 68013 - 31080 Toulouse Cedex 6 Tél : 05 34 51 13 90 - Fax : 05 34 51 13 91
Architecte associé spécialisé PCI :	**CORSENAC Jean Louis** 39 rue Constantin 33000 Bordeaux Tél : 05 56 01 13 35 - Fax 05 56 01 16 58
BET général :	**TECHNIP TPS** 3 rue des Charrons 31700 Blagnac Tél : 05 34 36 88 30 - Fax 05 34 36 88 46
BET spécialisé PCI et HQE :	**CAP INGELEC** Z.A.C. des Ramassiers 11, Allée Olympe de Gouges 31770 COLOMIERS Tél : 05..34.50.19.53 - Fax 05 34 50 19 40
Acousticien :	**TISSEYRE & ASSOCIES** 16, chemin de Manet 31400 Toulouse Tél : 05 61 25 53 19 - Fax 05 61 52 74 23
Economiste :	**LTA Lucigny Talhouet et associés** 6 rue saint claude 75003 Paris Tél : 01 44 54 84 84 - Fax 01 44 54 84 85
QPC :	**EEC Maurin Trautmann** 33 rue Paul Gauguin 31100 Toulouse Tél : 05 34 56 47 01 mt.eec@orange.fr

Plans Archi. maj suivant ouvrages exécutés

1.4

Dessiné par :	Vérifié par :	Approuvé par :
A.LASCU / S. BELMON		A. FLEURIOT M.PIROVANO

Date d'émission: Mars 2014

PLAN D' ENSEMBLE R+2

Echelle : 1/200