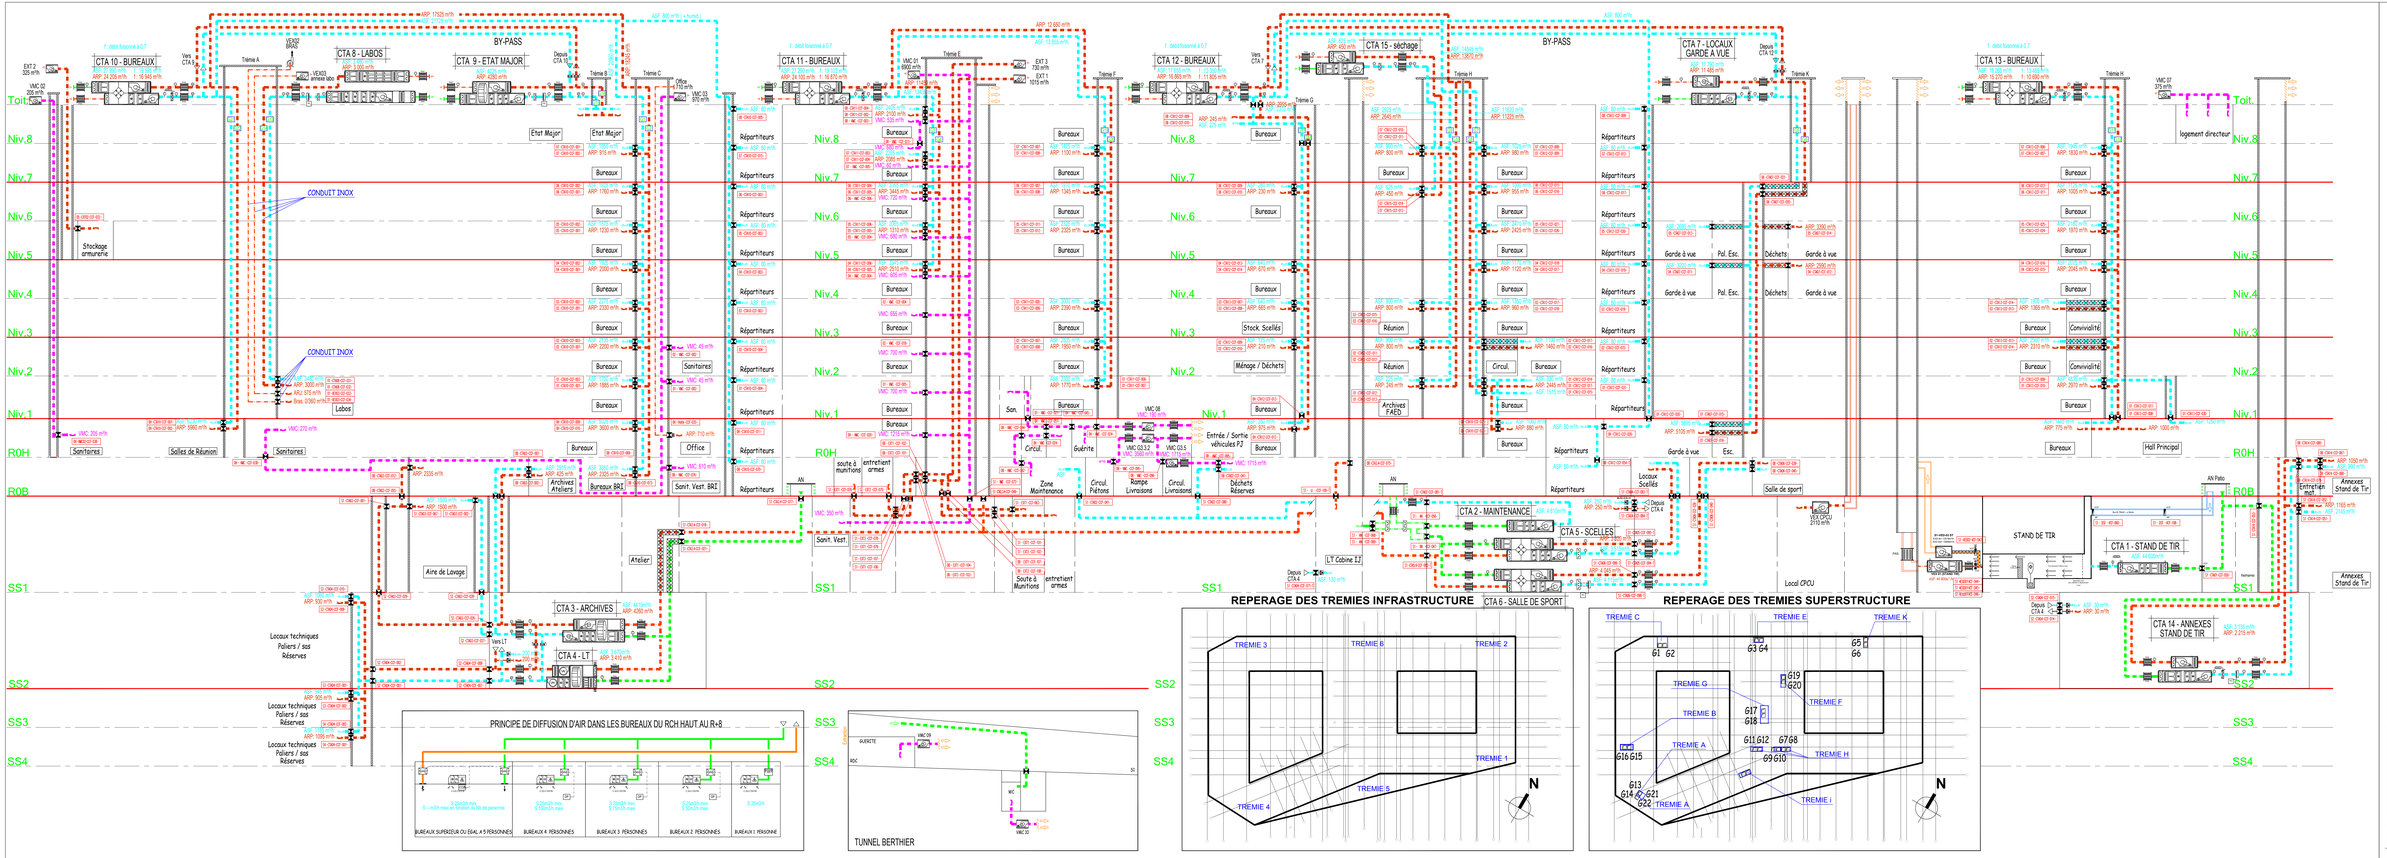

LEGENDE

- CONDUIT DE SOUFFLAGE DAF 0001
- CONDUIT D'EXTRACTION DAF 0001
- CONDUIT D'AIR NEUF DAF 0001
- CONDUIT DE REJET DAF 0001
- CONDUIT TOLE NOIRE DAF 0002
- PROTECTION CF 2H DAF 0027
- MD DAF 0004
- DISPOSITIF AUTONOME DECLENCHEUR DAF 0043
- Souffl. SOUFFLAGE
- Extr. EXTRACTION
- CLAPET COUPE FEU 2H DAF 0033
- VOLET COUPE FEU 2H DAF 0024
- PAS FIXE A SCIN DAF 0040
- VENTILATEUR DAF 0006
- CENTRALE DE TRAITEMENT D'AIR DAF 0004
- GAINE VERTICAL CF30/30 Hors bifs
- Plancher sans calfeutrement CF dans les gaines verticales
- Plancher avec calfeutrement CF dans les gaines verticales
- Conduit CF 30/30 PROMAT DAF 055 (D2)

IND	DATE	DATE	Plan de recolement	VERIF
		02/01/2017	MOGIF	

DRPJ Batignolles

MAITRISE D'OUVRAGE
Préfecture de Police
Service des affaires Immobilières
Bâtiment Lamoignon
75195 PARIS CEDEX 04

MAITRISE D'OEUVRE
Valode & Pistre
LMB45 Bedep Metis

ENTREPRISE GENERALE :	CBC
BET VRD :	TECHNIBAT
BET STRUCTURE ET FLUIDES :	TECHNIP TPS
BET MAINTENANCE :	ARTELIS
BET FACADE :	VP GREEN
ECONOMISTE :	AE TE
BET ACOUSTIQUE :	ACTI'ACT ACOUSTIC
PAYSAGISTE :	BARNAS
BET SECURITE :	CSD & Associés
BET FLUIDES :	TECHNIBAT
MOBILIER :	Valode & Pistre

EMETEUR DU DOCUMENT
I.C.E.
ZI
11 Rue Jean Tillie
77185 Lognes Cedex
Tél : 01 60 20 35 10 - Fax : 01 60 71 16 80

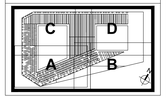

PHASE
DOE

TITRE
RECOLEMENT
SCHEMA de PRINCIPE AERAULIQUE
LOT CVC

Tous Niveaux
Toutes zones

Affaire : PJP	02-01-2017	Echh. Sans

IOE	PJP	DOE	SCH	Th	CVC	0005	
ENTITE	PHASE	TYPE	TITRE	REGROU	LOT	N° DE DOSS	INDICE