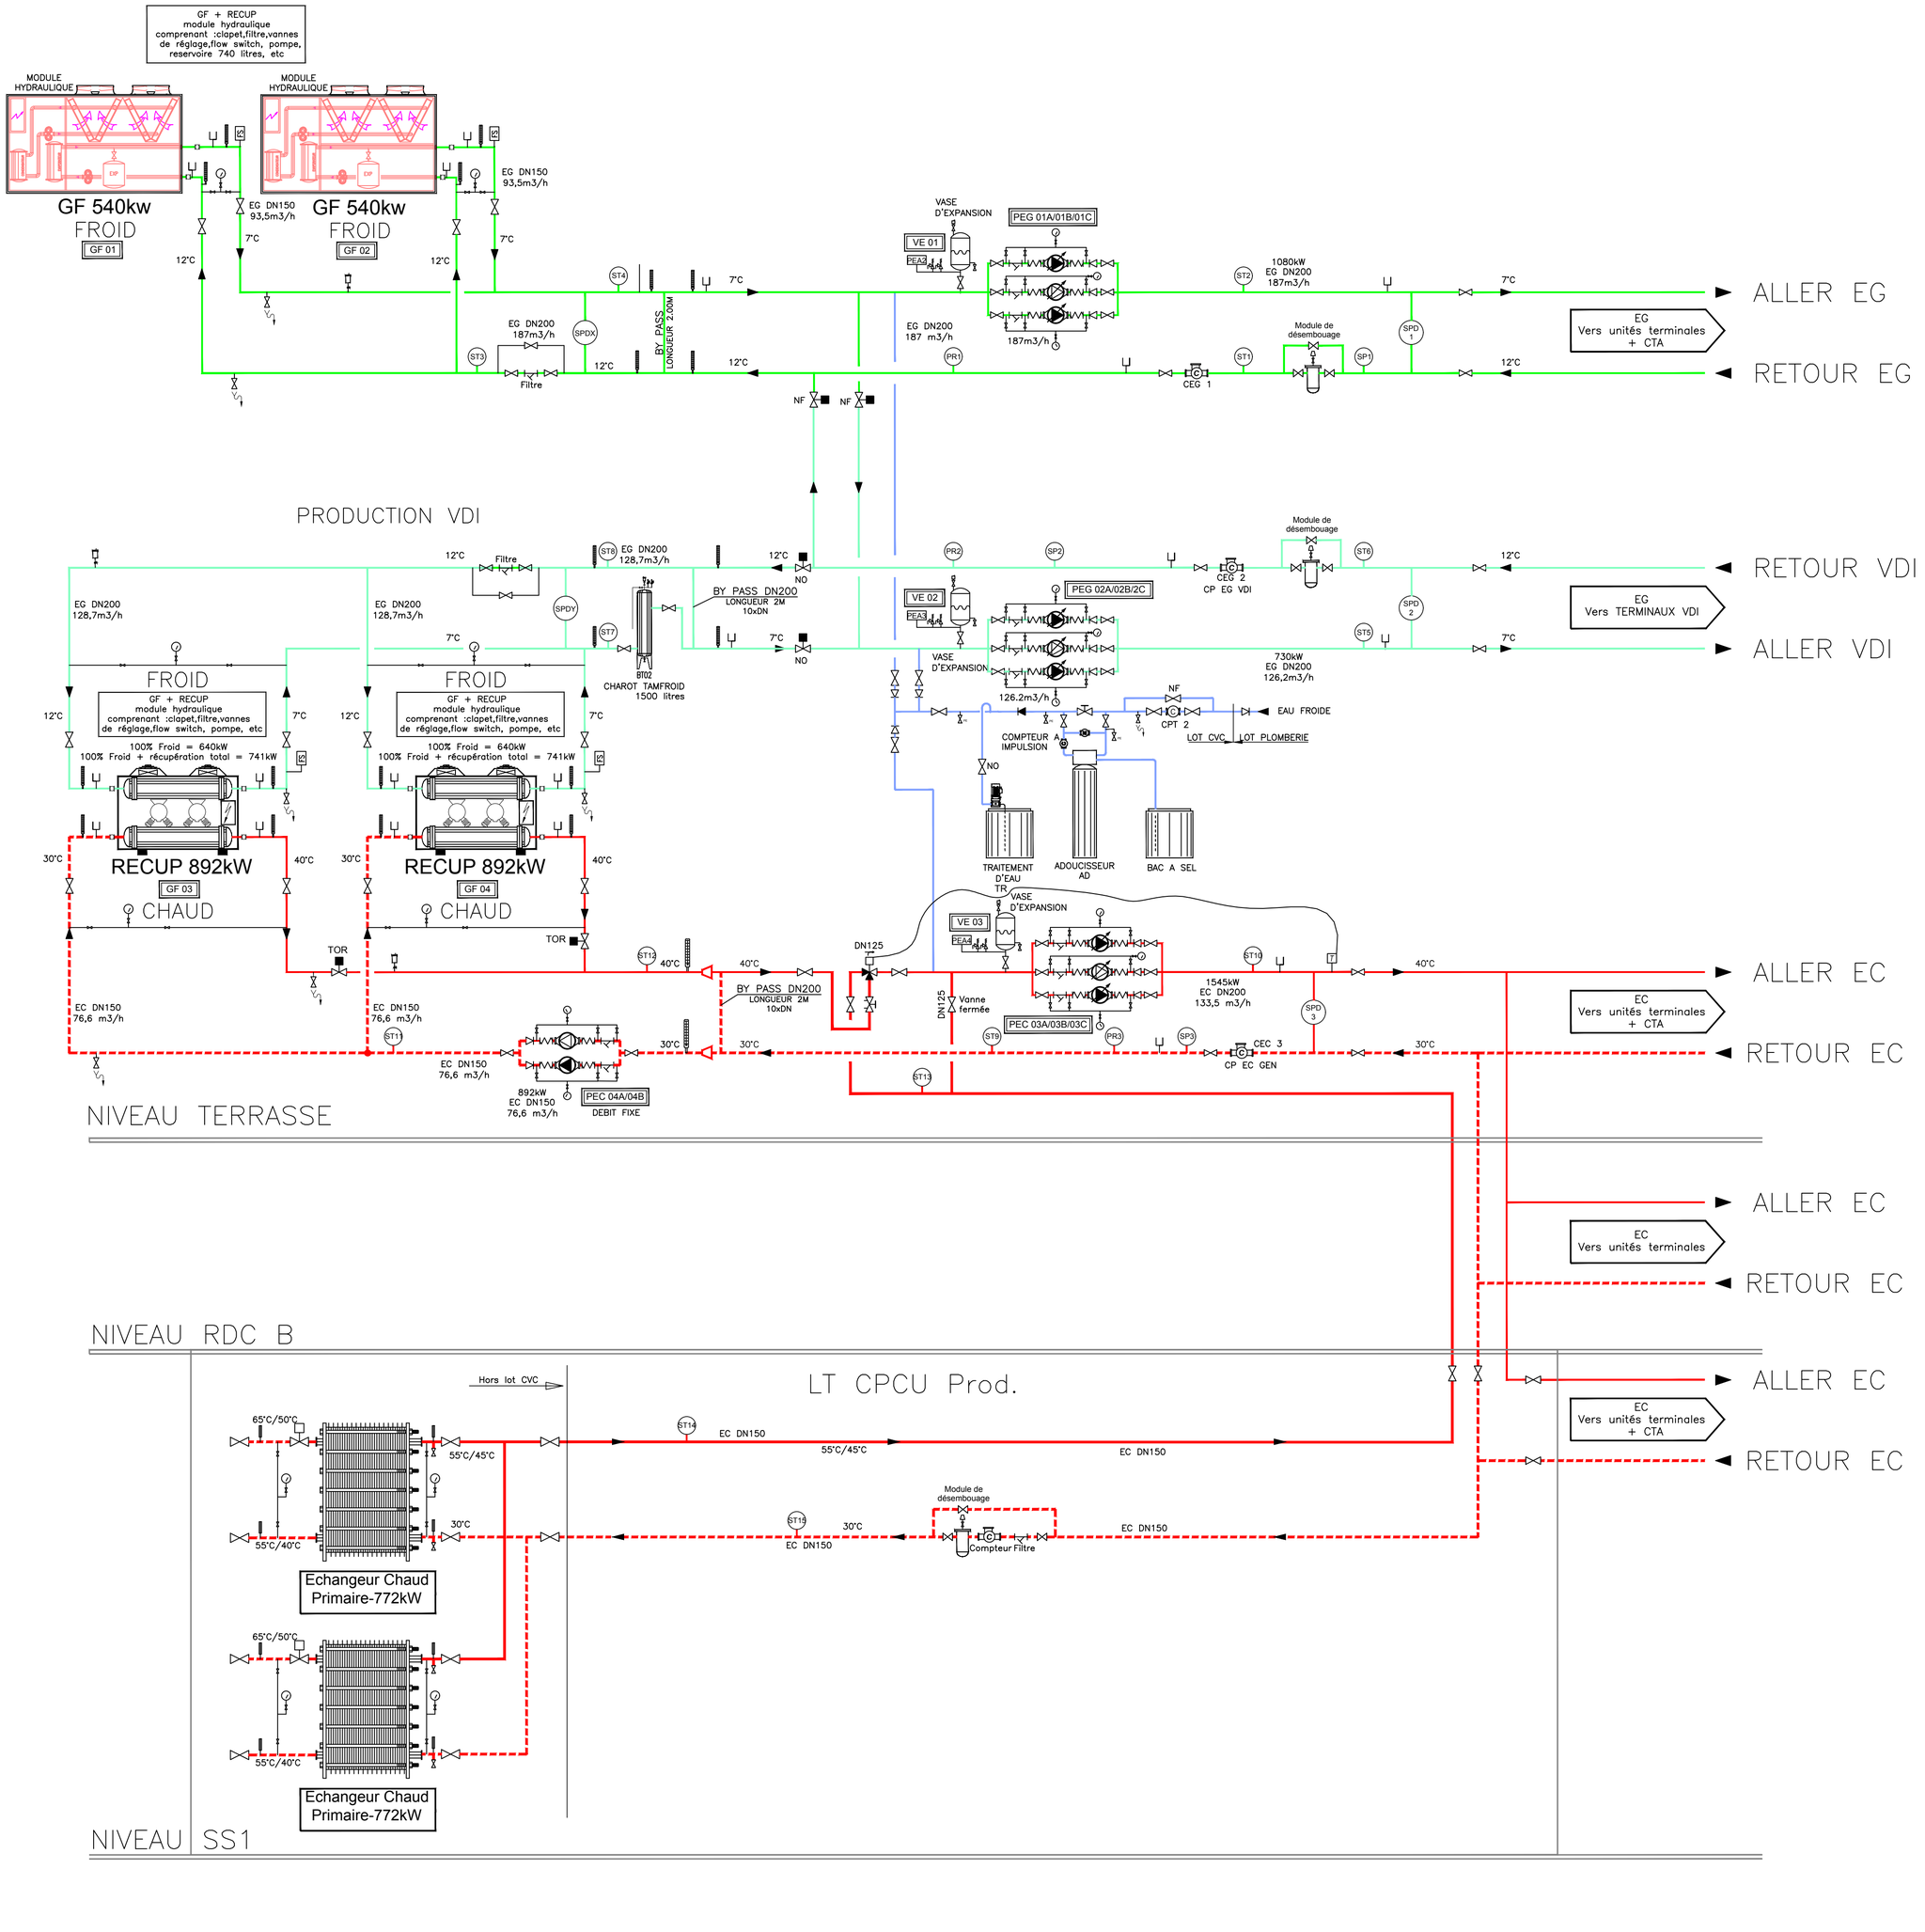

LEGENDE:

- VANNE D'ISOLEMENT PAPILLON
- VANNE DE REGULATION 3 VOIES
- VANNE MOTORISEE 2 VOIES TOR
- VANNE D'EQUILIBRAGE
- FILTRE A TAMIS
- COMPTEUR
- CLAPET ANTI-RETOUR
- MANCHON ANTI-VIBRATILE
- VANNE PRESSOSTATIQUE
- CONTROLEUR DE DEBIT
- MANOMETRE
- THERMOMETRE
- SOUPAPE
- VIDANGE
- PURGEUR AUTOMATIQUE
- SONDE DE TEMPERATURE (ST)
- SONDE DE PRESSION STATIQUE (SP)
- PRESSOSTAT MANQUE D'EAU (PR)
- SONDE DE PRESSION DIFFERENTIELLE (SPD)
- DOIGT DE GANT

IND	DATE	MODIF	VERIF
-	29-11-2016	Plan de recolement	-

DRPJ
Batignolles

MAITRISE D'OUVRAGE

Préfecture de Police
Service des affaires Immobilières
9 Boulevard de Palais
75195 PARIS CEDEX 04

MAITRISE D'OEUVRE

Valode & Pistre

CBC · OASIIS · Technip · Arteis

ENTREPRISE GENERALE :	CBC
BET HQE:	OASIIS
BET STRUCTURE ET FLUIDES :	TECHNIP TPS
BET MAINTENANCE:	ARTEIS
BET FACADE :	VP GREEN
ECONOMISTE:	AE 75
ACOUSTICIEN:	IMPACT ACOUSTIC
PAYSAGISTE:	RAPHIA
BET SECURITE:	CSD & Associés
SIGNALETIQUE:	PIERZO CONSEIL
MOBILIER:	Valode & Pistre

EMETTEUR DU DOCUMENT

I.C.E
Immeuble Le Volta
17/19 Rue Jeanne Braconnier
92 360 MEUDON LA FORET
Tel : 01.46.01.28.10 - Fax : 01.83.71.16.69

I.C.E.

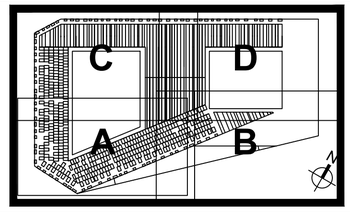

PHASE

DOE

TITRE

RECOLEMENT

SCHEMA de PRODUCTION CHAUD/FROID
LOT CVC

Tous Niveaux
Toutes zones

Affaire : **PJP** **29-11-2016** Ech. Sans

ICE	PJP	DOE	SCH	TN	CVC	0001	-
EMETTEUR	PROJET	PHASE	TYPE	NIVEAU	LOT	N° DE SERIE	INDICE