DETAIL / VERIN

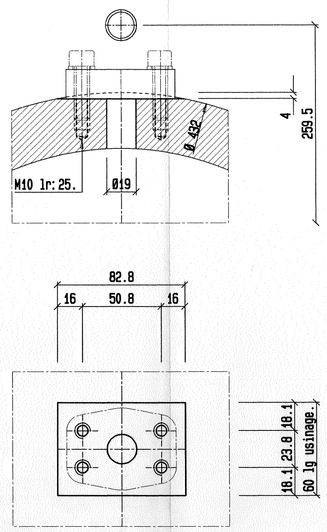

Usinage fabriquant de vérin

COUPE A.A

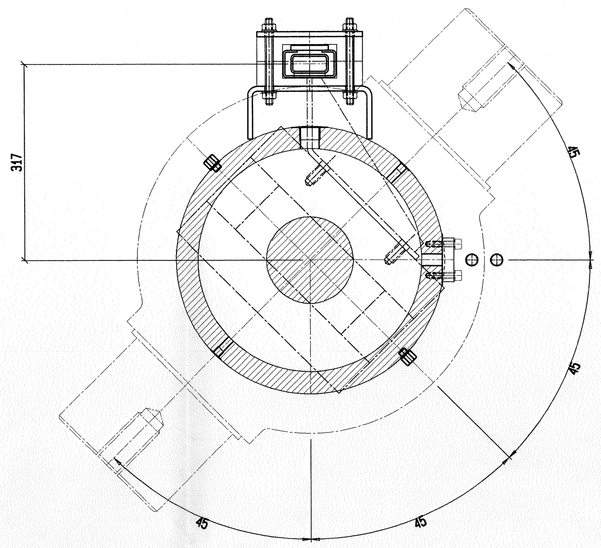

NOMENCLATURE DES PIECES USINEES

SE/Code	Rep	Désignation	Nb	Ver	Matière	Observations
	1	Support guidage gauche	4		Plat 120x8.	Souder sur le vérin.
	2	Coffre de guidage.	2+2sym		Plat inox 100x8. Plat inox 120x10. Plat inox 100x5.	
	3	Guidage bas gauche.	4		Polyéthylène HD500.	
	4	Guidage haut gauche.	4		Polyéthylène HD500.	
	5	Plat de fermeture.	4		Plat inox 120x10.	
	6	Tige inox filetée M12 lr:140.	16		/	
	7	Butée mécanique.	8		Carré inox 20x20 lr:50.	
	8	Support guidage droit.	4		Plat 100x8.	Souder sur le vérin.
	9	Guidage droit.	8		Polyéthylène HD500.	
	10	Contre plat.	4		Plat inox 120x10.	
	11	Tige inox filetée M12 lr:164.	16		/	
	12	Barre de recopie.	2+2sym		Plat inox 120x8. Tôle inox 8. Tube inox 60x30x3.	
	13	Guide barre de recopie.	4		Tôle inox 3. Tôle inox 5. Tôle inox 10. Plat inox 60x8.	
	14	Equerre / capriplast.	12		Tôle inox 2.	
	15	Support de cellule.	4		Tôle inox 2,5.	
	16	Détection cellule.	8		Tôle inox 2,5.	
	17					
	18					
	19					
	20					
	21					
	22					

NOMENCLATURE QUINCAILLERIE

S.E	Rep	Désignation	Nb	Matière	Ver
	101	Cellule IFM	8	Réf: II 5854	
	102	Connecteur coudé 90 10ml	8		
	103	Ecrou inox HM12.	80		
	104	Rondelle inox 12	96		
	105	Paulstra "Evidgom"	16	Réf: 810 644	
	106	Vis inox HM10x25	16		
	107	Rondelle inox 10	16		
	108	Collier CP20 NormHydro	20	Ø20 Taille 2 Série lourde	
	109	Vis inox CHC M10x90	40		
	110	Rondelle inox 10	40		
	111	Judodix male PG11	12	Réf: 331 100	
	112	Ecrou laiton PG11	12	Réf: 281 100	
	113	Conduit capriplast Pg11	16m	Réf: 321 100	
	114	Rondelle inox 30	16		
	115	Judodix male ISO PG11	4	Réf: 339 090	
	116				
	117				
Obs:					

DETAIL / VERIN

Usinage fabriquant de vérin

Nbre d'ensemble: 2+2 sym

COUPE B.B

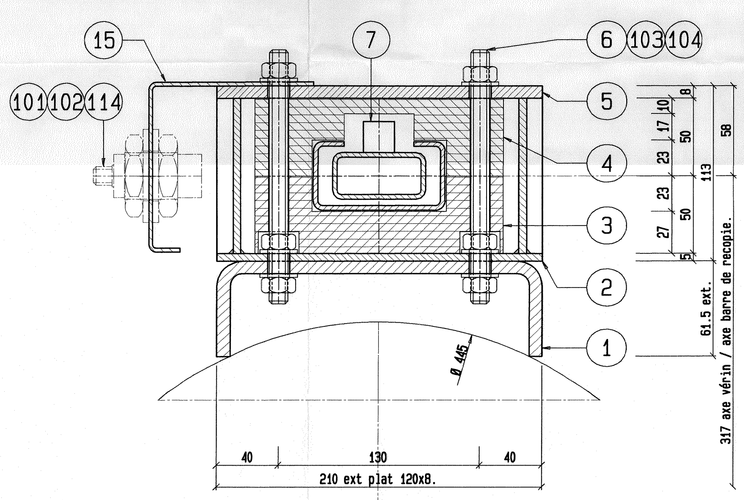

DETAIL GUIDAGE GAUCHE.

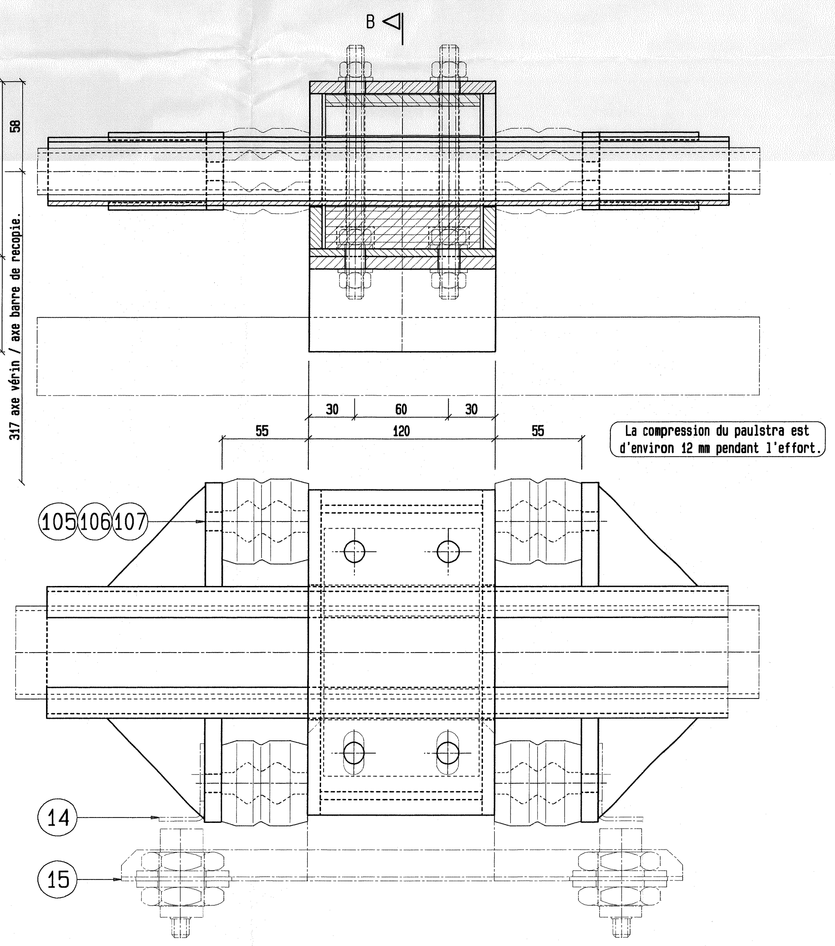

Rep 1 Nbre: 4

DETAIL GUIDAGE DROIT.

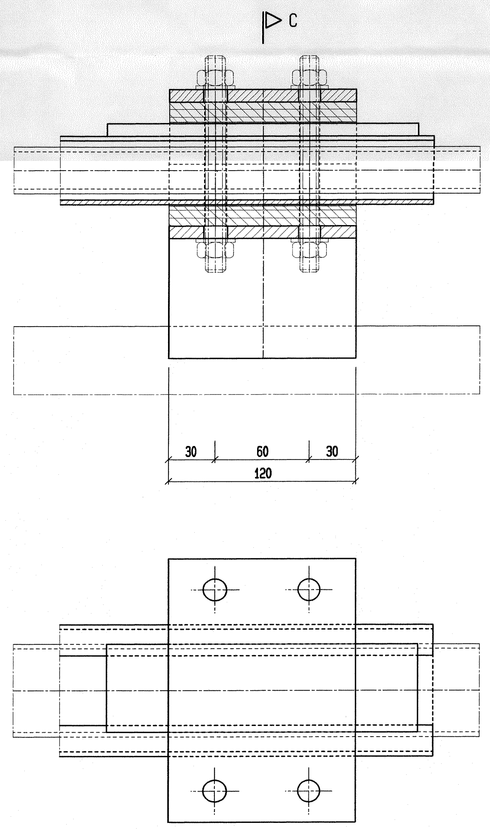

COUPE C.C

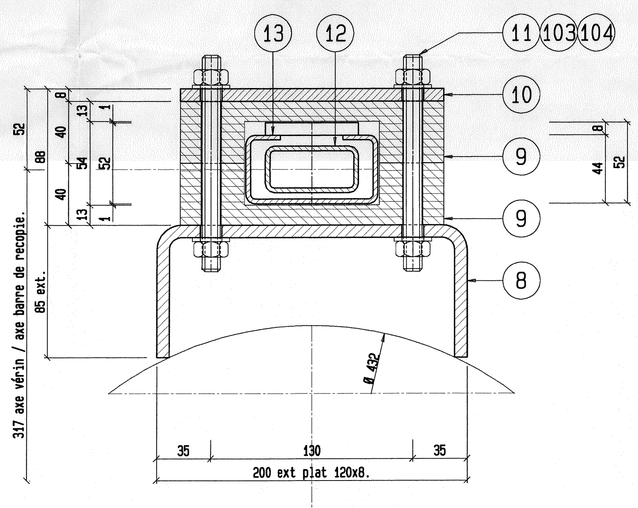

Rep 8 Nbre: 4

N° Code: 14374 | Ech: 1/10.1/5.1/2 | 04/268/01

VNF Voies Navigables de France

DIRECTION INTERREGIONALE
DU BASSIN DE LA SEINE
2 Quai de Grenelle. 75732 PARIS Cedex 15
Tél: 01.40.58.29.99 - Fax: 01.45.78.05.57

RIVIERE DE LA MARNE
ECLUSE DE CRETEIL
(Section 204)

REMPLACEMENT DES ORGANES DE MANOEUVRES
DU BARRAGE DE CRETEIL ET AUTOMATISATION

Barre de Recopie
Plan d'Ensemble
N° de Plan: 301.B

N° du Document: ...	Marché N°: 01.21.I.057.0	Date: 24/01/05	Echelle: 1/10	Dessiné par: B.Audonnet

Arch.	Ind.	Date.	Modifications.	Dess.
	A	07/03/05	Repositionnement de la barre de recopie et de la tuyauterie.	B.A
	B	19/09/05	Plan de récolement conforme à l'existant.	B.A

SERVICE DE NAVIGATION DE LA SEINE
ARRONDISSEMENT SEINE-AMONT
SUBDIVISION DE JOINVILLE
Avenue Pierre Mendès France
Tél: 01.45.11.71.80 - Fax: 01.45.11.71.99