SYNDICAT DES EAUX
D'ILE DE FRANCE

COMPAGNIE GENERALE DES EAUX
Régisseur
52 Rue d'ANJOU 75384 PARIS Cedex 08
Tél 42 66 91 50

Affaire suivie par SERVICE DISTRIBUTION Secteur Nord Tél 48214128

NEUILLY

AVENUE CHARLES DE GAULLE

CANALISATION BONNA Ø 600mm

PLAN DE RECOLEMENT

Abandon	Ø500 1669m Ø700 3m Ø800 42m Ø800 30m	Longueur: 797,34m Ø 600
Voie Equipement: 797,34m	Voie Communale:	Voie Privée:
Travaux exécutés Du: 02/11/87 Au: 12/08/88	Date d'achèvement du plan Caractéristiques Bonna Ø600 ATB 15EN40	Echelle 1/200 Dessiné par: Mr GODEFROY
N° de plan: AT 101	Modifications: Plan provisoire en attente plan de récolement général	Date / Visa: ... / ...
Classement: 5 5864		Vérifié par: Operation N° 7 665 999

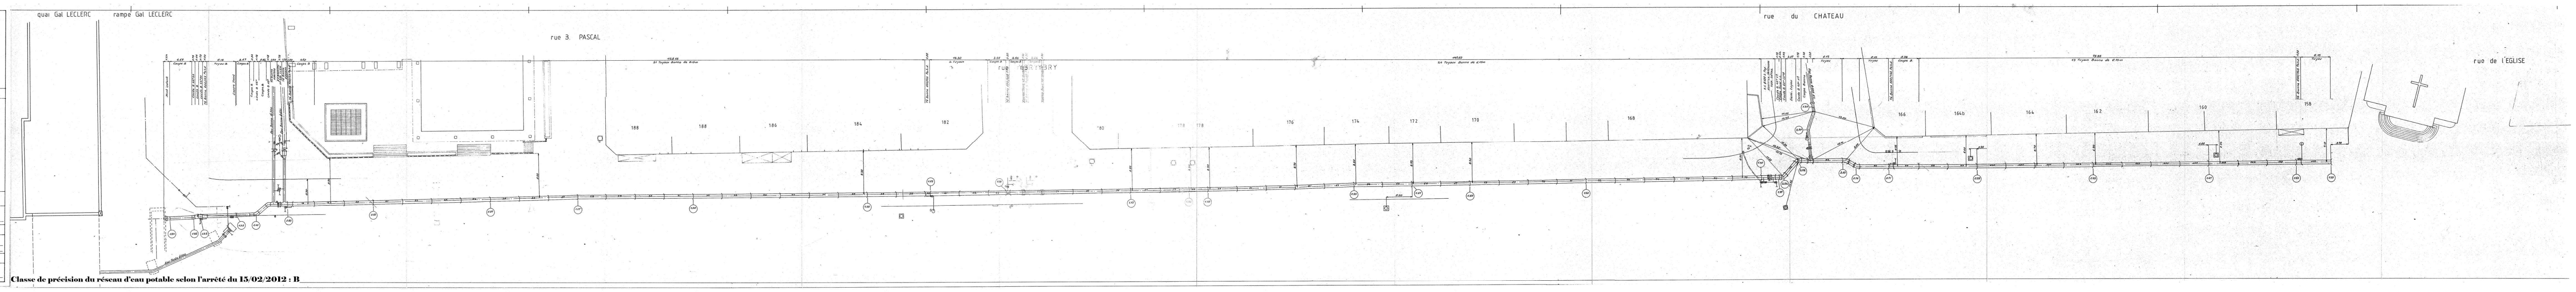

Classe de précision du réseau d'eau potable selon l'arrêté du 15/02/2012 : B