TANCARVILLE

AMELIORATION DES ACCES AU PONT

PLAN D'EXECUTION

TETE NORD planche 1

idverde

Agence de Val de Reuil
52 Rue Edmond Mailloux BP325
27103 Val de Reuil Cedex
Tel : 02 32 63 32 40 - Fax : 02 32 63 32 50

INDICE	DATE	NATURE DE LA MODIFICATION	Etabli:	Approuvé par:
A	09/12/2015	Création	EXT	DEMOUCHY.M
B	21/01/2016	Relevé TN + cubatures	ECHELLE:1/1000e	
C	13/12/2016	Suppression de massifs		
D	16/02/2017	Modif belvedere	CODE CHANTIER	2223437
E	04/07/2017	Récolement	IDVERDE - TANCARVILLE - EXE - IND E REC.dwg D:\Chantier 2017\ID Verde\tancarville\reçu\IDVERDE - TANCARVILLE - EXE - IND D - Standard	
			N° plan:1	
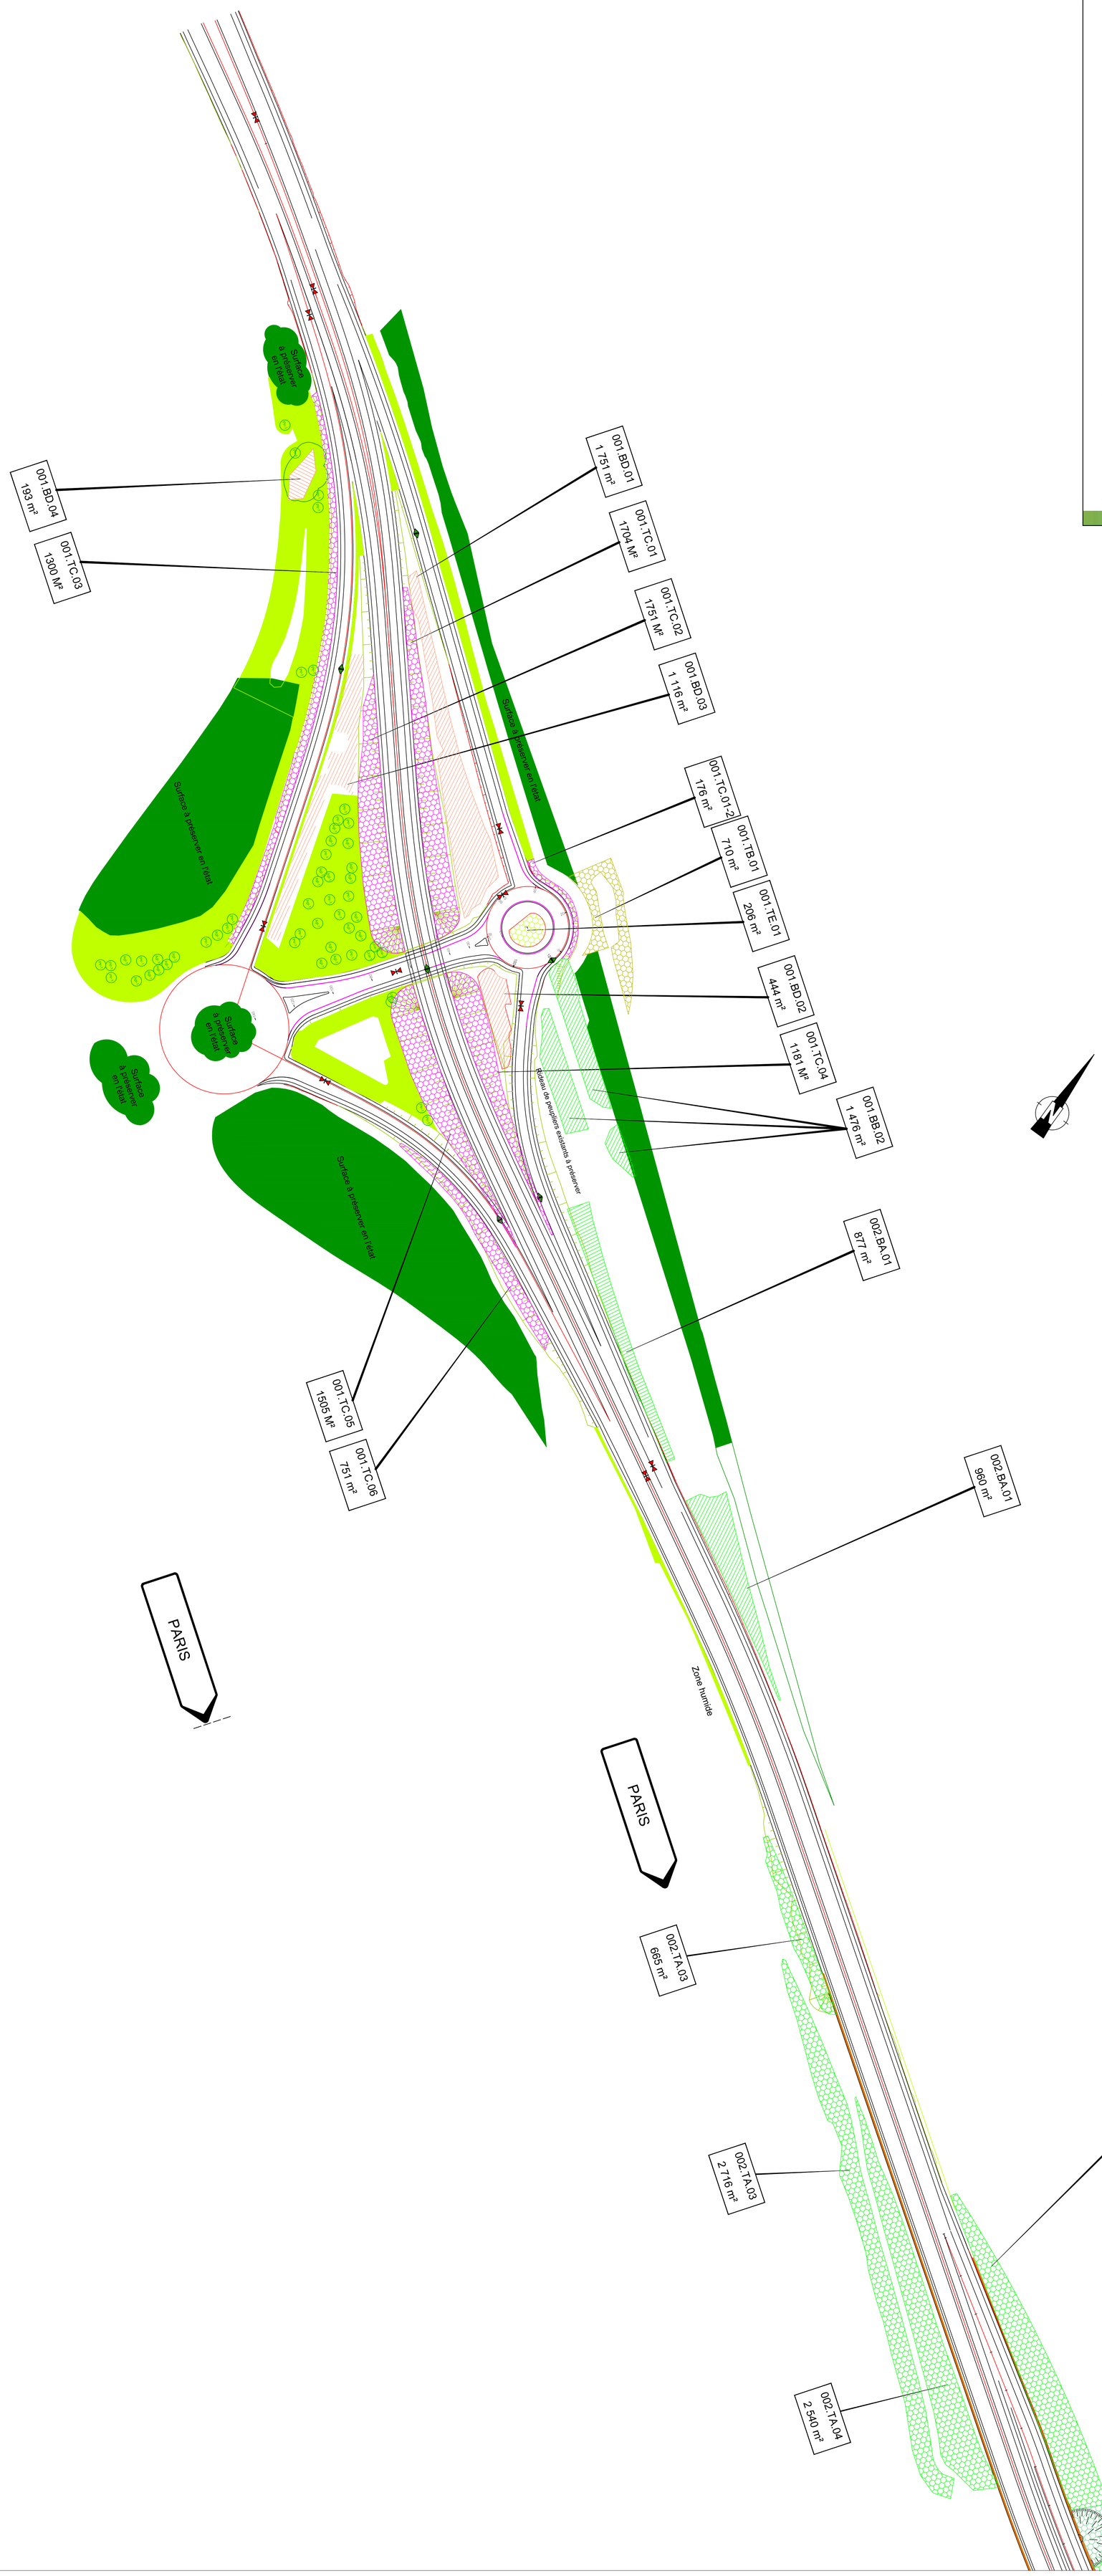
Date d'impression 04.07.2017