SPECIALITE	SECTEUR	BATIMENT	NIVEAU
02	03	00	

CHAPELLE

SACRISTIE SMS 31

BUREAU SMS 30

BUREAU SMS 29

W.C.P.M.R. SMS 26

BUREAU SMS 25

CUISINE SMS 28

SAN. WC SMS 27

SMS 35

SMS 36

SMS 14 Bis

SMS 24

HALL

ENTREE DU SERVICE DES MORTS

CABINE TELEPHONIQUE SMS 32 bis

DEPOSE / REPOSE DES RADIATEURS

DEPOSE DES RADIATEURS

CHAPELLES ARDENTES

CHAMBRE DE VEILLE

CHAMBRE DE VEILLE

SMS 21

SMS 15

SMS 18

SMS 19

SMS 20

THANATOPRAXIE

DOUCHE

PRELEVEMENT CORNEE

DEPOSE REPOSE RADIATEUR

VEST.

SAS

SALLE AUTOPSIE

Reprise ϕ 315 sous latable

ϕ 315 en vide sanitaire

ϕ 250

ϕ 125

ϕ 160

ϕ 315

ϕ 400

VMC ϕ 800

SM

VESTIAIRES et RANGEMENTS SMS 1 matériels nettoyage

SALLE DES CASES REFRIGEREES

NETTOYAGE SMS 3

ARRIVEE DES CORPS

MACHINERIE SMS 4

Robinet de puisage

PERIMETRE ET VOLET AVEC COMMANDE DES DEUX S

JOINT DE DILATATION

GALERIE 1er Sous sol

Grille de transfert int: ARD 400 300x150 + filtre.
ech: AWA 254 300x150.

Implantation EC/EG + condensat des ventilos-convecteurs.

EC DN 32 depuis galerie vers CTA en terrasse.

EG DN 32 depuis galerie vers CTA en terrasse.

Galerie tech. enterrée.

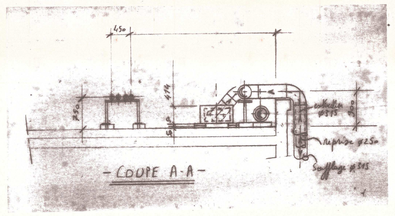

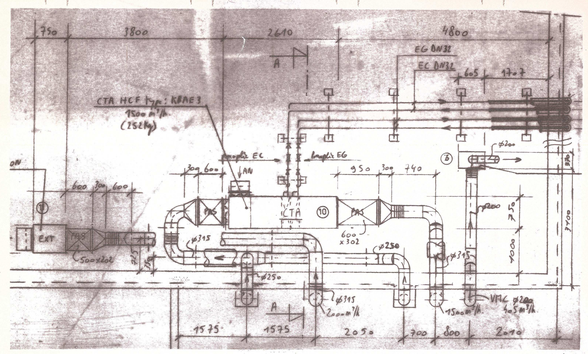

IMPLANTATION C.T.A ET EXTRACTEUR EN TERRASSE

LEGENDE

1 ventouse d'extraction ALDES type BAP COLOR DN 125 de 15 m3/H
2 ventouse d'extraction ALDES type BAP COLOR DN 125 de 60 m3/H
3 ventouse d'extraction ALDES type BAP COLOR DN 125 de 90 m3/H
4 bouche d'extraction ALDES type MBA HZ de 15/50 m3/H asservie à l'hygrométrie
5 bouche d'extraction ALDES type MBA HZ de 15/100 m3/H asservie à l'hygrométrie
6 caisson d'extraction ALDES type C-VEC 750
alimentation électrique : mono 220
vitesse de rotation : 1500 tr/mn
puissance moteur : 40 w
intensité de protection : 0,85 A
encombrement : 505x497x682, poids 21,5 Kg
7 ventilateur de fenêtre MELIOS type GX225 réversible
débit maxi 670 m3/H avec régulateur inverseur BSX
8 ventilo-convecteur CIAT type MAJOR 333
alimentation électrique : mono 220v
encombrement : 1575x567x235 de haut - poids 49 Kg
9 ventilo convecteur CIAT type MAJOR 327
alimentation électrique : mono 220v
encombrement : 975x567x235 de haut - poids 29 Kg
10 centrale de traitement d'air HCF type KBA de 1500 m3/H
comprenant 1 silencieux à l'aspiration
1 caisson de mélange
1 filtre efficacité 95% opacimétrique M1
+ préfiltre synthétique 90% gravimétrique
+ prise de pression
1 batterie eau chaude puissance : 27072 w
1 batterie froide puissance : 12263 w
avec bac de condensats
1 caisson de ventilation débit : 1500m3/H
comprenant turbine à réaction
vitesse de rotation : 2307 tr/mn
pression dynamique : 27 Pa
pression statique disponible : 300 Pa
pression totale du ventilateur : 621 Pa
puissance absorbée 0,48 Kw avec silencieux au refoulement
11 caisson d'extraction HCF type KBAE 2
comprenant filtre court 80% gravimétrique M1
avec prise de pression
caisson d'extraction avec ventilateur débit : 2000 m3/H
vitesse de rotation : 2246 tr/mn
pression dynamique : 56 Pa
pression statique disponible : 300 Pa
pression totale du ventilateur : 483 Pa
puissance absorbée 0,64 Kw
puissance moteur : 1,10 Kw
vitesse de rotation : 3000tr/mn
alim élec : tri 400v - 50 Hz

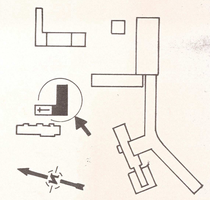

C.H.U.	Gabriel MONTPIED SERVICE DES MORTS
30 Place Henri DUNANT 63 033 CLERMONT FERRAND CHU Standard Téléphonique 04 73 42 42 42	VENTILATION. CLIMATISATION REZ-DE-CHAUSSEE TERRASSE
Plan 1.10.02.03.00.001	
Société d'Industrie Générales et d'Equipements Divers	

Ind.	Date	Modifications	Dess.	Vérif.
A	18.02.99	RECOLEMENT	RS	BD

	NOM	DATE	VISA
Dessiné par	Alain SARRY	20.09.98	
Approuvé par	M. GAILLARD	20.09.98	
Echelle	1/50		
Créé le	20.09.98		

98 42 48 - 02

20 21 22 23 24 25 26 27 28

A B C