SPECIALITE	SECTEUR	BATIMENT	NIVEAU
02	03	00	

CHAPELLE

SACRISTIE SMS 31

BUREAU SMS 30

BUREAU SMS 29

CUISINE SMS 28

W.C. H.

W.C.P.M.R. SMS 35

BUREAU SMS 25

HALL SMS 1

ENTREE DU SERVICE DES MORTS

CABINE TELEPHONIQUE SMS 32 bis

CHAPELLES ARDENTES SMS 21

CHAMBRE DE VEILLE

CHAMBRE DE VEILLE

DOUCHE

THANATOPRAXIE

PRELEVEMENT CORNEE

VEST.

SAS

SALLE AUTOPSIE

Reprise ⌀315 sous latable

ARRIVEE DES CORPS

NETTOYAGE SMS 3

SALLE DES CASES REFRIGEREES

VESTIAIRES et RANGEMENTS SMS 1 matériels nettoyage

MACHINERIE SMS 4

SM

GALERIE 1er Sous sol

Griffe de transfert int. ARD 400 300x150 + filtre. sauf AWA 254 300x150.

E.C. DN 32 depuis galerie vers CTA en terrasse.

EG DN 32 depuis galerie vers CTA en terrasse.

Galerie tech. enterrée.

Alimentation EC/EG + condensat des ventilos-convecteurs.

POUR RACCORDS SUR PLAN DE TERRASSE

20 21 22 23 24 25 26 27 28

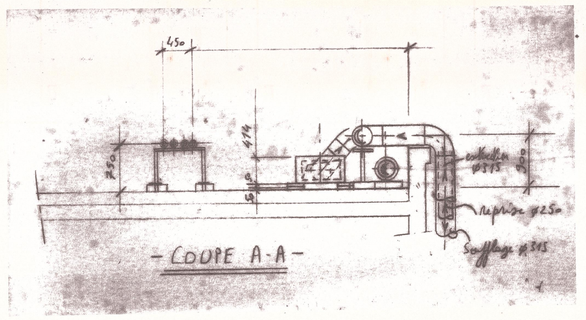

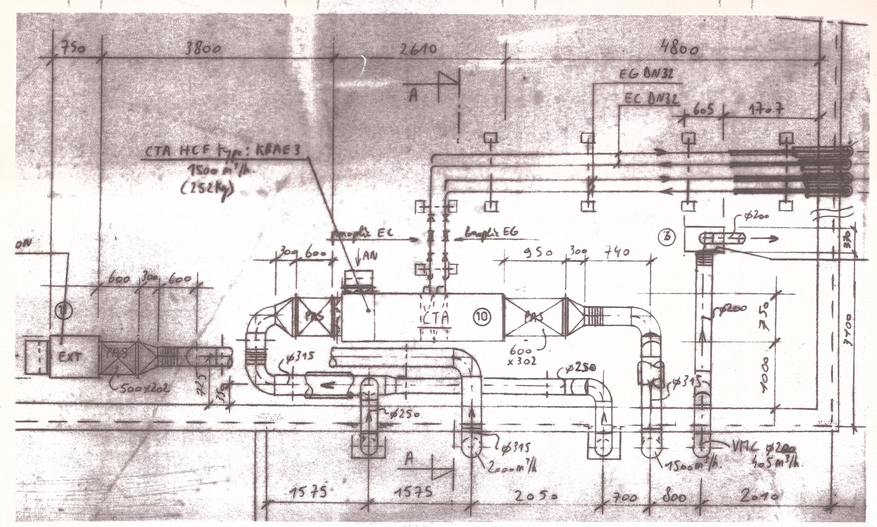

IMPLANTATION C.T.A ET EXTRACTEUR EN TERRASSE

LEGENDE

1 ventouse d'extraction ALDES type BAP COLOR DN 125 de 15 m3/h
2 ventouse d'extraction ALDES type BAP COLOR DN 125 de 60 m3/h
3 ventouse d'extraction ALDES type BAP COLOR DN 125 de 90 m3/H
4 bouche d'extraction ALDES type MRA HZ de 15/50 m3/H asservie à l'hygrométrie
5 bouche d'extraction ALDES type MRA HZ de 15/100 m3/H asservie à l'hygrométrie
6 caisson d'extraction ALDES type C-VEC 750
alimentation électrique : mono 220
vitesse de rotation : 1500 tr/mn
puissance moteur : 40 w
intensité de protection : 0,85 A
encombrement : 505x497x182, poids 21,5 Kg
7 ventilateur de fenêtre HELIOS type GX225 réversible
débit maxi 670 m3/H avec régulateur inverseur BSX
8 ventilo-convecteur CIAT type MAJOR 333
alimentation électrique : mono 220v
encombrement : 1575x587x235 de haut – poids 49 Kg
9 ventilo convecteur CIAT type MAJOR 327
alimentation électrique : mono 220v
encombrement : 975x587x235 de haut – poids 29 Kg
10 centrale de traitement d'air HCF type KBA de 1500 m3/H
comprenant : 1 silencieux à l'aspiration
1 caisson de mélange
1 filtre efficacité 95% opacimétrique M1
+ préfiltre synthétique 90% gravimétrique
+ prise de pression
1 batterie eau chaude puissance : 27072 w
1 batterie froide puissance : 12283 w
avec bac de condensats
1 caisson de ventilation débit : 1500m3/H
comprenant turbine à réaction
vitesse de rotation : 2302 tr/mn
pression dynamique : 27 Pa
pression statique disponible : 300 Pa
pression totale du ventilateur : 621 Pa
puissance absorbée 0,48 Kw avec silencieux au refoulement
11 caisson d'extraction HCF type KBAE 2
comprenant filtre court 90% gravimétrique M1
avec prise de pression
caisson d'extraction avec ventilateur débit : 2000 m3/H
vitesse de rotation : 2246 tr/mn
pression dynamique : 56 Pa
pression statique disponible : 300 Pa
pression totale du ventilateur : 483 Pa
puissance absorbée 0,64 Kw
puissance moteur : 1,10 Kw
vitesse de rotation : 3000tr/mn
alim élec : tri 400v – 50 Hz

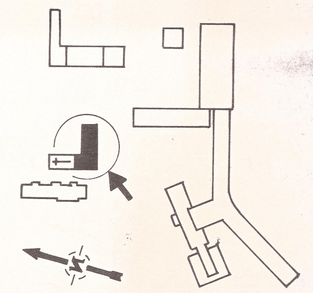

C.H.U.
30 Place Henri DUNANT
63 003 CLERMONT FERRAND
CHU
Secteur Nord
Tél. 04 73 62 87 40

Plan 1.10.02.03.00.001

Gabriel MONTPIED
SERVICE DES MORTS

VENTILATION CLIMATISATION
REZ-DE-CHAUSSEE TERRASSE

Ind.	Date	Modifications	Dessinateur AS MG
A	18.02.99	RECOLEMENT	

Société d'Industrie Générales et d'Equipements Divers
DEPARTEMENT ENERGIE
42700 St Jean de Maurienne
Tél. 04 77 55 51 20
Fax. 04 77 55 51 29

	NOM	DATE	VISA
Dessiné par	Alain SARRY	20.09.98	
Approuvé par	M. GAILLARD	20.09.98	

Echelle 1/50
Créé le 20.09.98

98 42 48 – 02