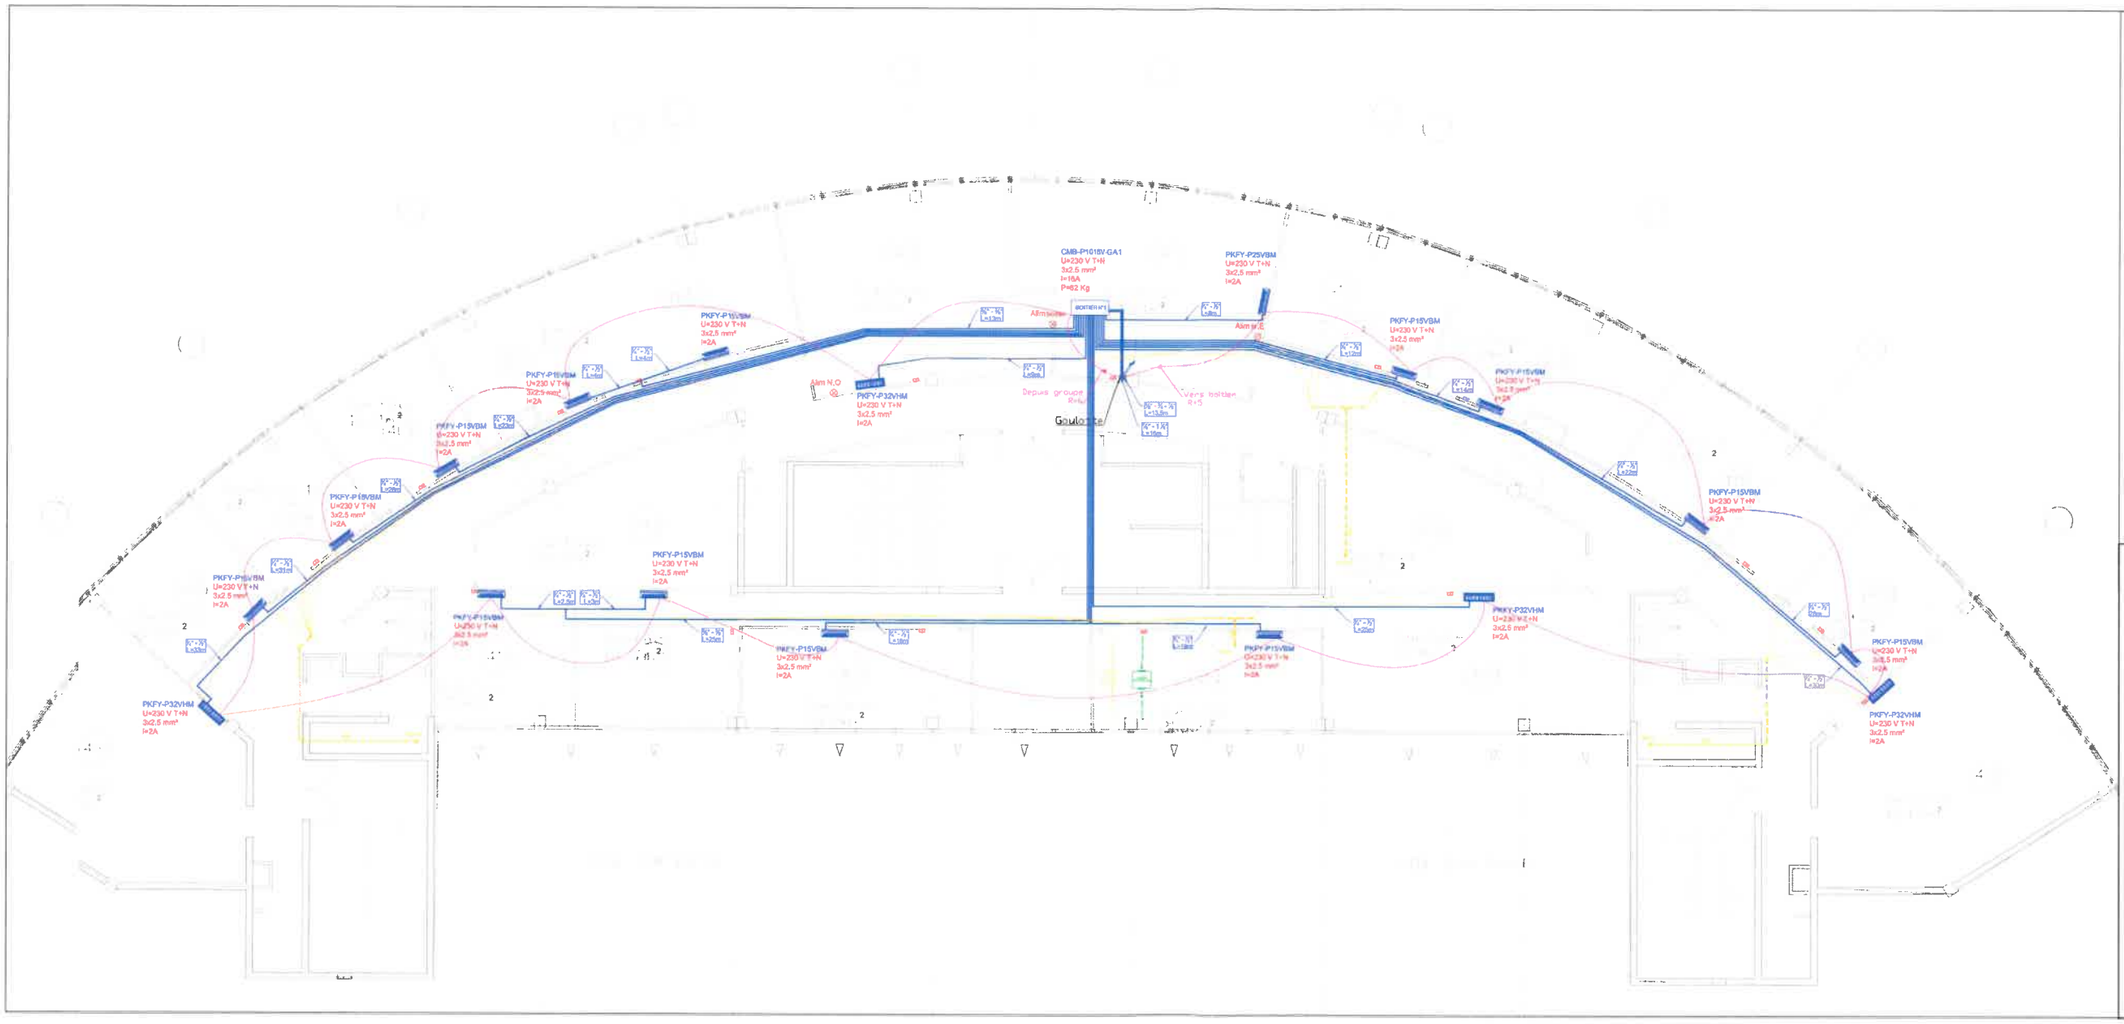

LEGENDE

- Boîtier de répartition MITSUBISHI + Pompe de condensats
- Unité murale MITSUBISHI + Pompe de condensats
- Commande déportée MITSUBISHI
- Unité extérieure MITSUBISHI
- Tube frigorifique isolé (bi-tube)
- câble bus
- Collecteur de condensats
- Condensats évidair
- Caisson d'extraction ATLANTIC Type JBE806
- Caisson de soufflage ATLANTIC Type KMDT ECOWATT 06

MCI — REGION SUD-OUEST

Agence TOULOUSE:
5, rue J.-de Gaudron
Z.I de Thibaud
31084 TOULOUSE Cedex
Tel : 05 61 42 68 43
Fax : 05 61 43 66 40

Agence BORDEAUX:
7 rue Pierre BAUR
33083 BORDEAUX
Tel : 05 57 19 66 05
Fax : 05 35 43 10 36

Agence TARBES:
CENTRE D'AFFAIRES KENNEDY
65000 TARBES
Tel : 05 62 56 32 33
Fax : 05 62 56 30 31

TOUS DROITS RESERVES : ce plan est la propriété de la société et ne peut être ni reproduit ni communiqué à des tiers sans autorisation écrite

CCI DE BORDEAUX
Niv R+4

PLAN D'IMPLANTATION CLIMATISATION

Plan : **CC04**

Ind	Nature de la modification	Date	Dessin	Vérif.
A	Plan nouveau	06/08/15	C.B	D.M
B	Mise à jour	03/09/15	C.B	D.M
C	Mise à jour	29/09/15	C.B	D.M
D	Plan de recolement	09/10/15	C.B	D.M

Ech: 1/50 | Date : 06/08/2015 | Dessin : C.B | **Folio : 1/1**

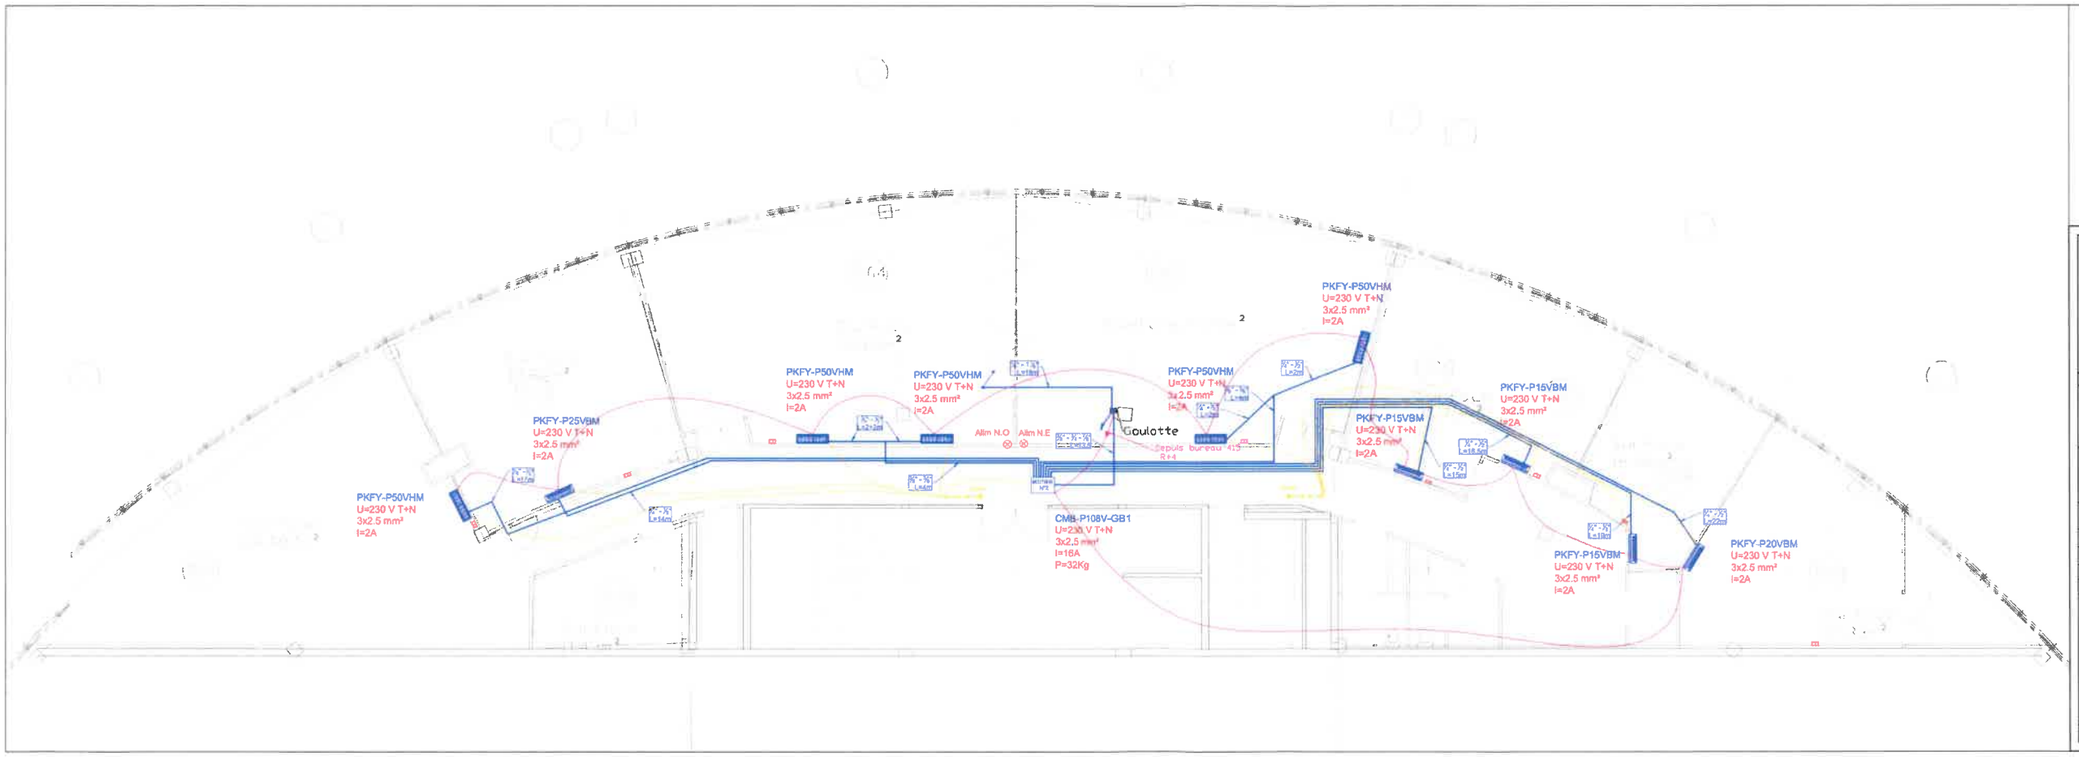

LEGENDE

Boitier de répartition MITSUBISHI + Pentes de condensats

Unités murales MITSUBISHI + Pompe de relevage(s)

Commande déportée MITSUBISHI

Unité intérieure MITSUBISHI

Tube frigorifique isolé (liquide)

Tube frigorifique isolé (aspiration)

Collecteur de condensats

Condensats Boiler

Caisson d'extraction ATLANTIC Type JUCD35

Caisson de soufflage ATLANTIC Type KMDV ECOWATT 05

REGION SUD-OUEST

Agence TOULOUSE:
5, rue J. de Quelfing
ZI de Thibaud
31084 TOULOUSE Cedex
Tél : 05 61 43 89 43
Fax : 05 61 43 55 40

Antenne:
65025 TEPROVHN

Agence BORDEAUX:
7 rue Pierre BAGUR
33083 BORDEAUX
Tel : 05 57 19 86 66
Fax : 05 56 43 10 26

Antenne:
16025 ANGOULEME
17200 ROCHEFORT
24100 TRELISSAC

Agence TARBES:
CENTRE D'AFFAIRES KENNEDY
65000 TARBES
Tel : 05 62 56 30 30
Fax : 05 62 56 30 31

Antenne 47300 AGEN
84000 AVIGNET
84700 PIOJ

TOUS DROITS RESERVES : ce plan est la propriété de la société. Il ne peut être ni reproduit, ni communiqué à des tiers sans autorisation écrite.

CCI DE BORDEAUX
Niv R+5

PLAN D'IMPLANTATION CLIMATISATION

Plan : **CC05** — format : 374x412

Ind	Nature de la modification	Date	Dessin	Vérif.
A	Plan nouveau.	06/08/15	C.B	D.M
B	Mise à jour	03/09/15	C.B	D.M
C	Plan de recollement	09/10/15	C.B	D.M

Ech: 1/50 | Date : 06/08/2015 | Dessin : C.B | **Folio : 1/1**