

Attention :
Les plans et schémas remis lors de cette consultation ne constituent en aucun cas des documents d'exécutions.
Il appartiendra à l'entreprise adjudicataire de réaliser son dossier d'exécution comme stipulé aux pièces écrites et de le diffuser au maître d'ouvrage, au bureau de contrôle et à l'équipe de maîtrise d'oeuvre.

Nota :
L'entreprise avant l'exécution devra vérifier de travailler sur le dernier plan architecte
CES PLANS NE SONT PAS DES PLANS D'EXECUTION ILS SONT EXCLUSIVEMENT DESTINES A L'OBTENTION DES AUTORISATIONS ADMINISTRATIVES DE CONSTRUCTION.

AMENAGEMENT DE PLATEAUX BUREAUX

ZA Atalante
35051 CESSON SEVIGNE



Maître d'ouvrage

...

Tél : ...

Mati : ...

Economiste
TCE Ingénierie

2C Allée Jacques Frimot
35000 Rennes
Tél : 02 99 53 49 08
Mail : contact@tce-ingenierie.fr

TCE
INGENIERIE

Architecte :
PLYS Architecture

PLYS
agence d'architecture

56 Rue Alphonse Guérin
35000 Rennes
Tél : 02 23 28 34 86
Mail : agence@plys.fr

Bureau d'études génie climatique
TSP Thermique Ingenierie

20 Allée de la Planchette
ZA de la Tréville
35100 Fougères
Tél : 02 99 85 53 05
Mail : contact@tsp-thermique.fr



TSP
THERMIQUE
INGENIERIE

LOT: CHAUFFAGE - VENTILATION - PLOMBERIE SANITAIRE

PLAN DE NIVEAU R+3 et R+4
CHAUFFAGE

Index	Date	Modification (s)
0	07/10/2024	Création du plan

DOSSIER DE CONSULTATION	Phase	N° Dossier	Fait par	Date	N° Plan	Echelle
	DCE	2023365DC	Olivier Sourdaine	15/10/2024	CVC00-0	1/100e

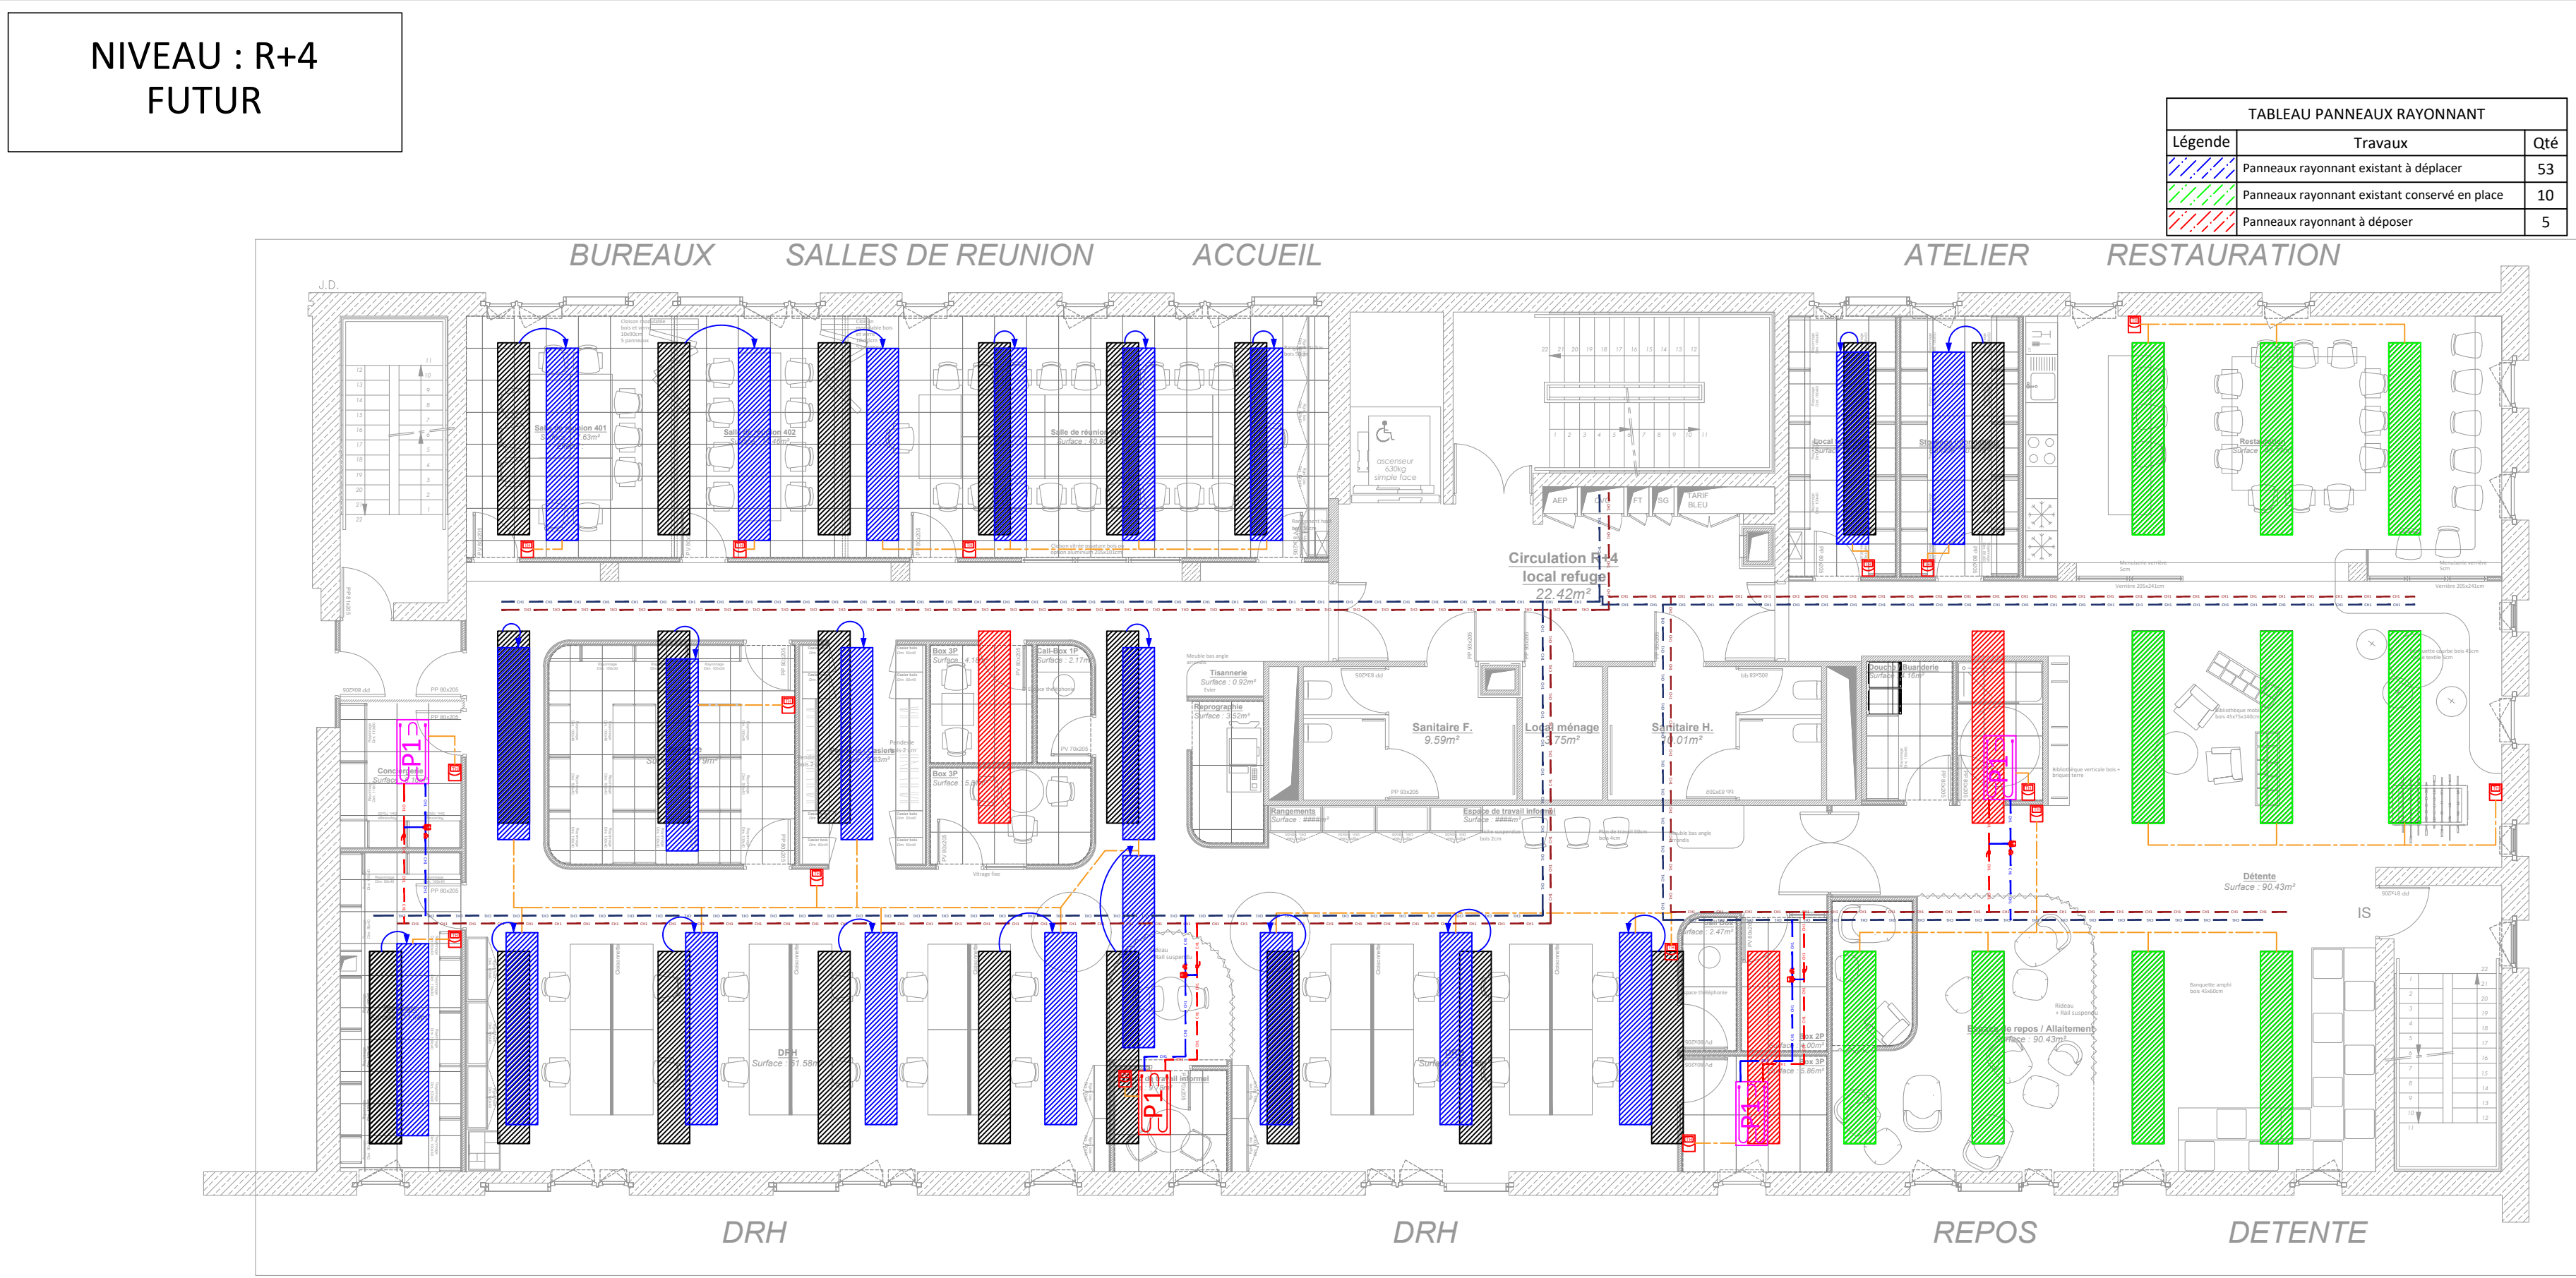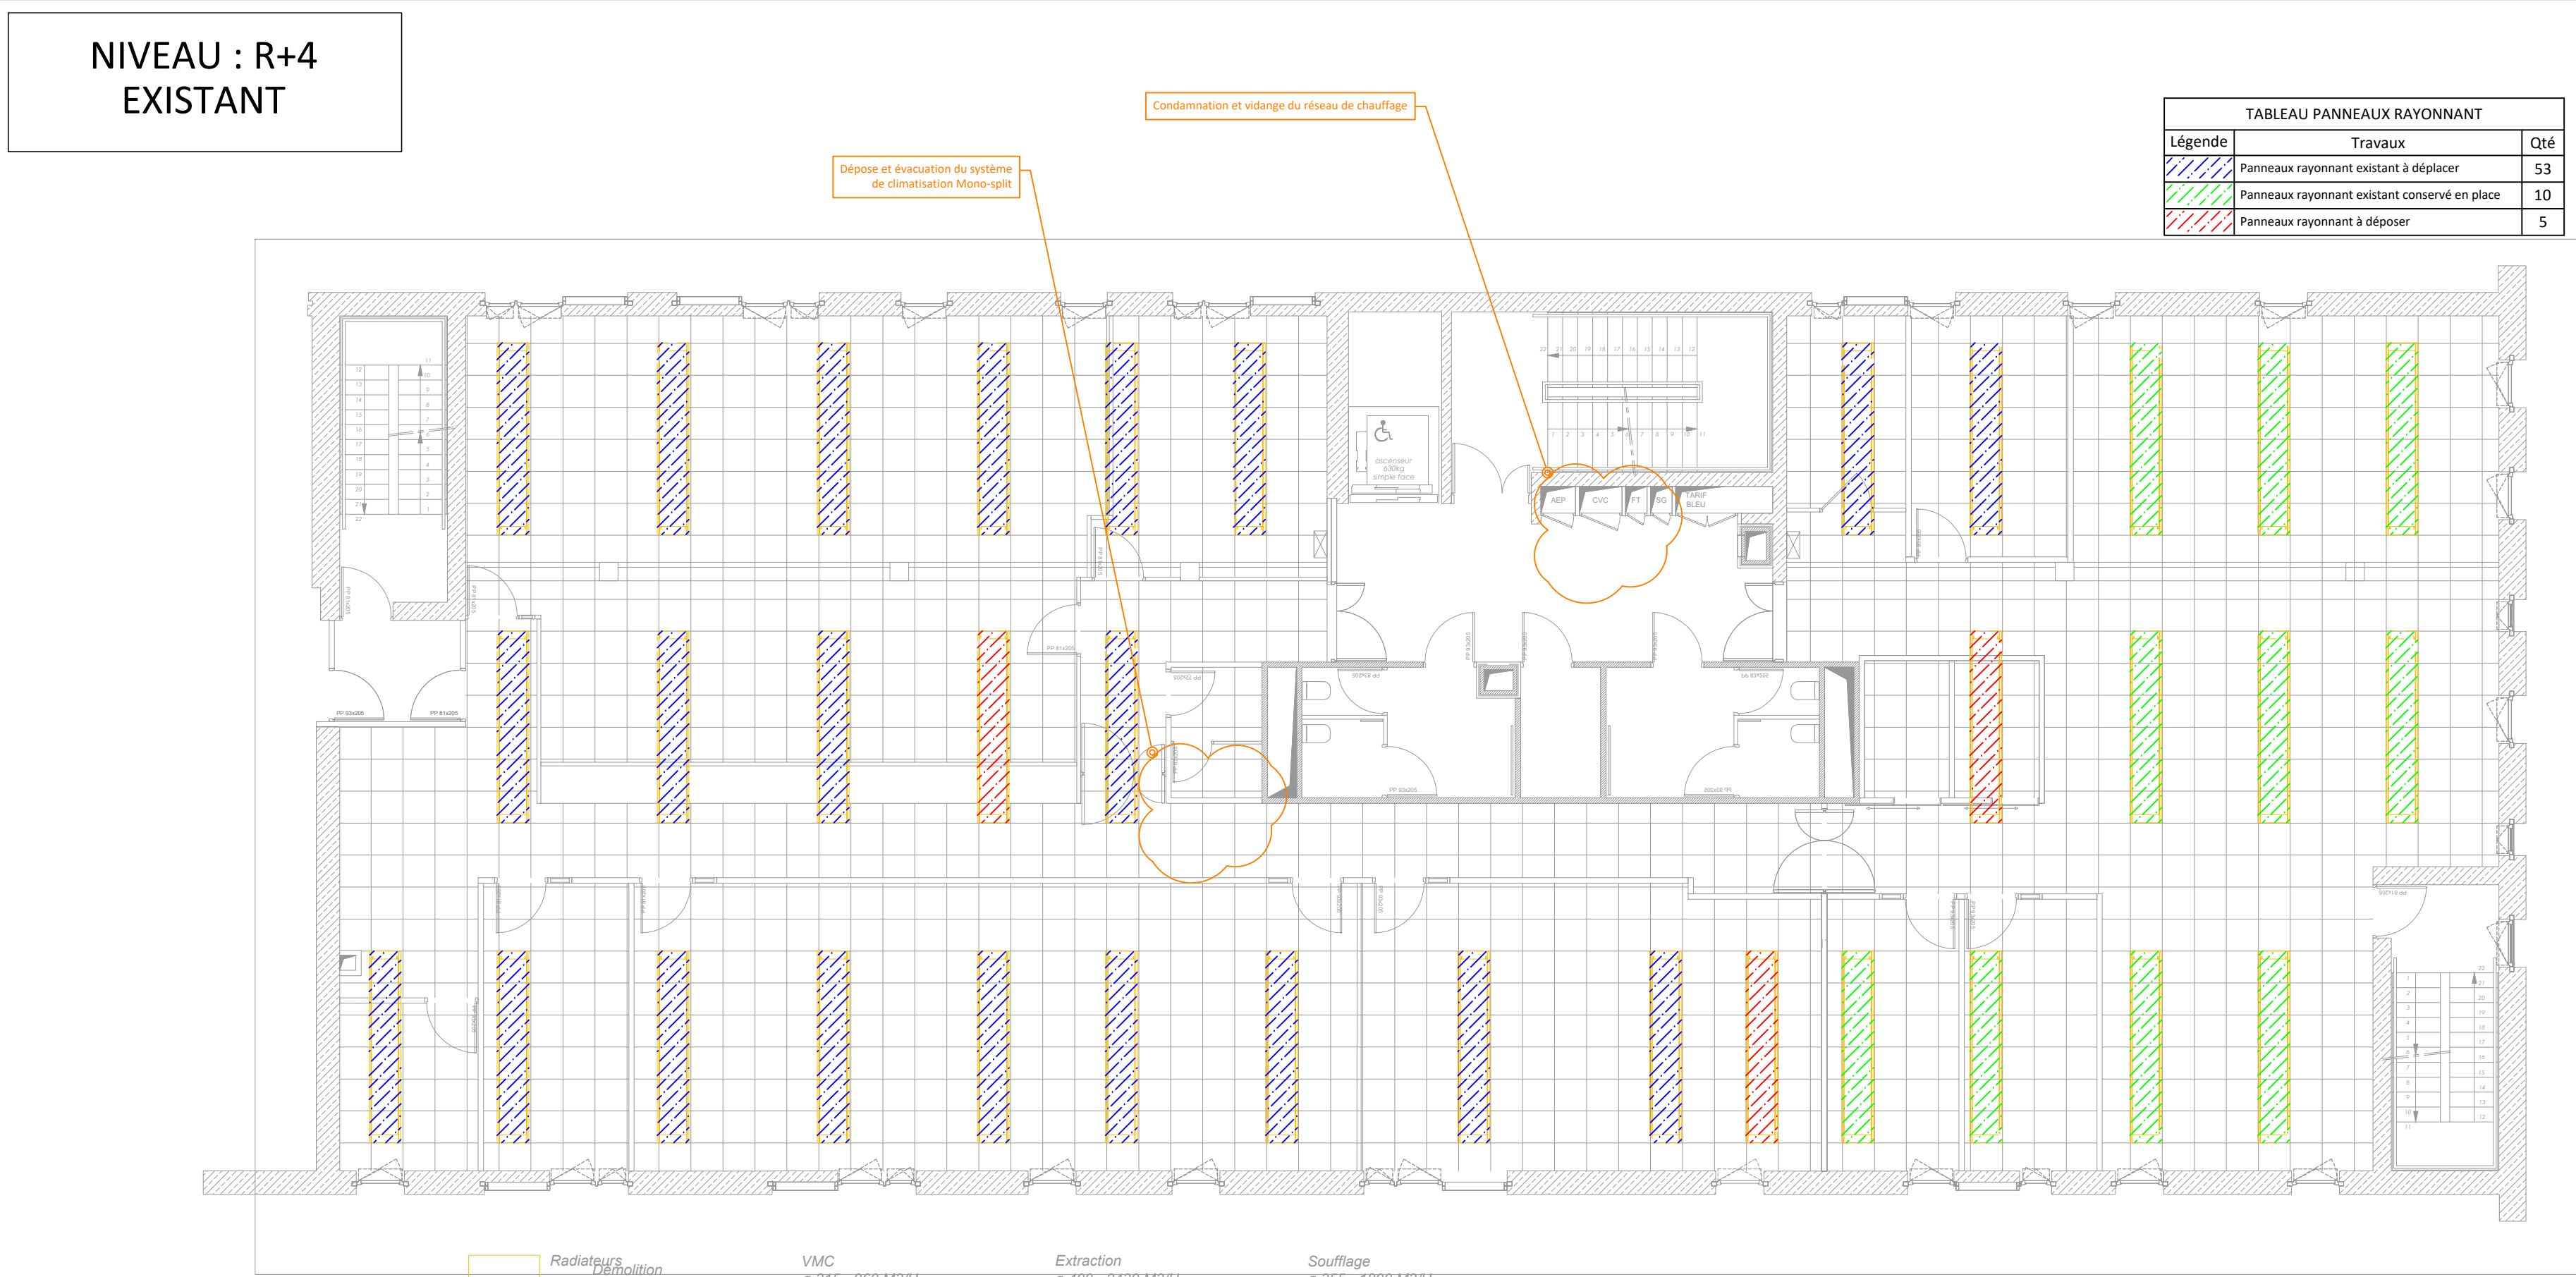

LEGENDE :

CHAUFFAGE EAU CHAUDE :


- [Blue line] Réseau chauffage existant (panneaux rayonnant)
- [Red line] Réseau chauffage à créer (panneaux rayonnant)

Panneaux rayonnant :
Marque : ZEHNDER
Type : Carboline

TABLEAU PANNEAUX RAYONNANT

Légende	Travaux	Qté
[Blue hatched]	Panneaux rayonnant existant à déplacer	53
[Green hatched]	Panneaux rayonnant existant conservé en place	10
[Red hatched]	Panneaux rayonnant à déposer	5

RACCORDEMENT PANNEAUX RAYONNANT

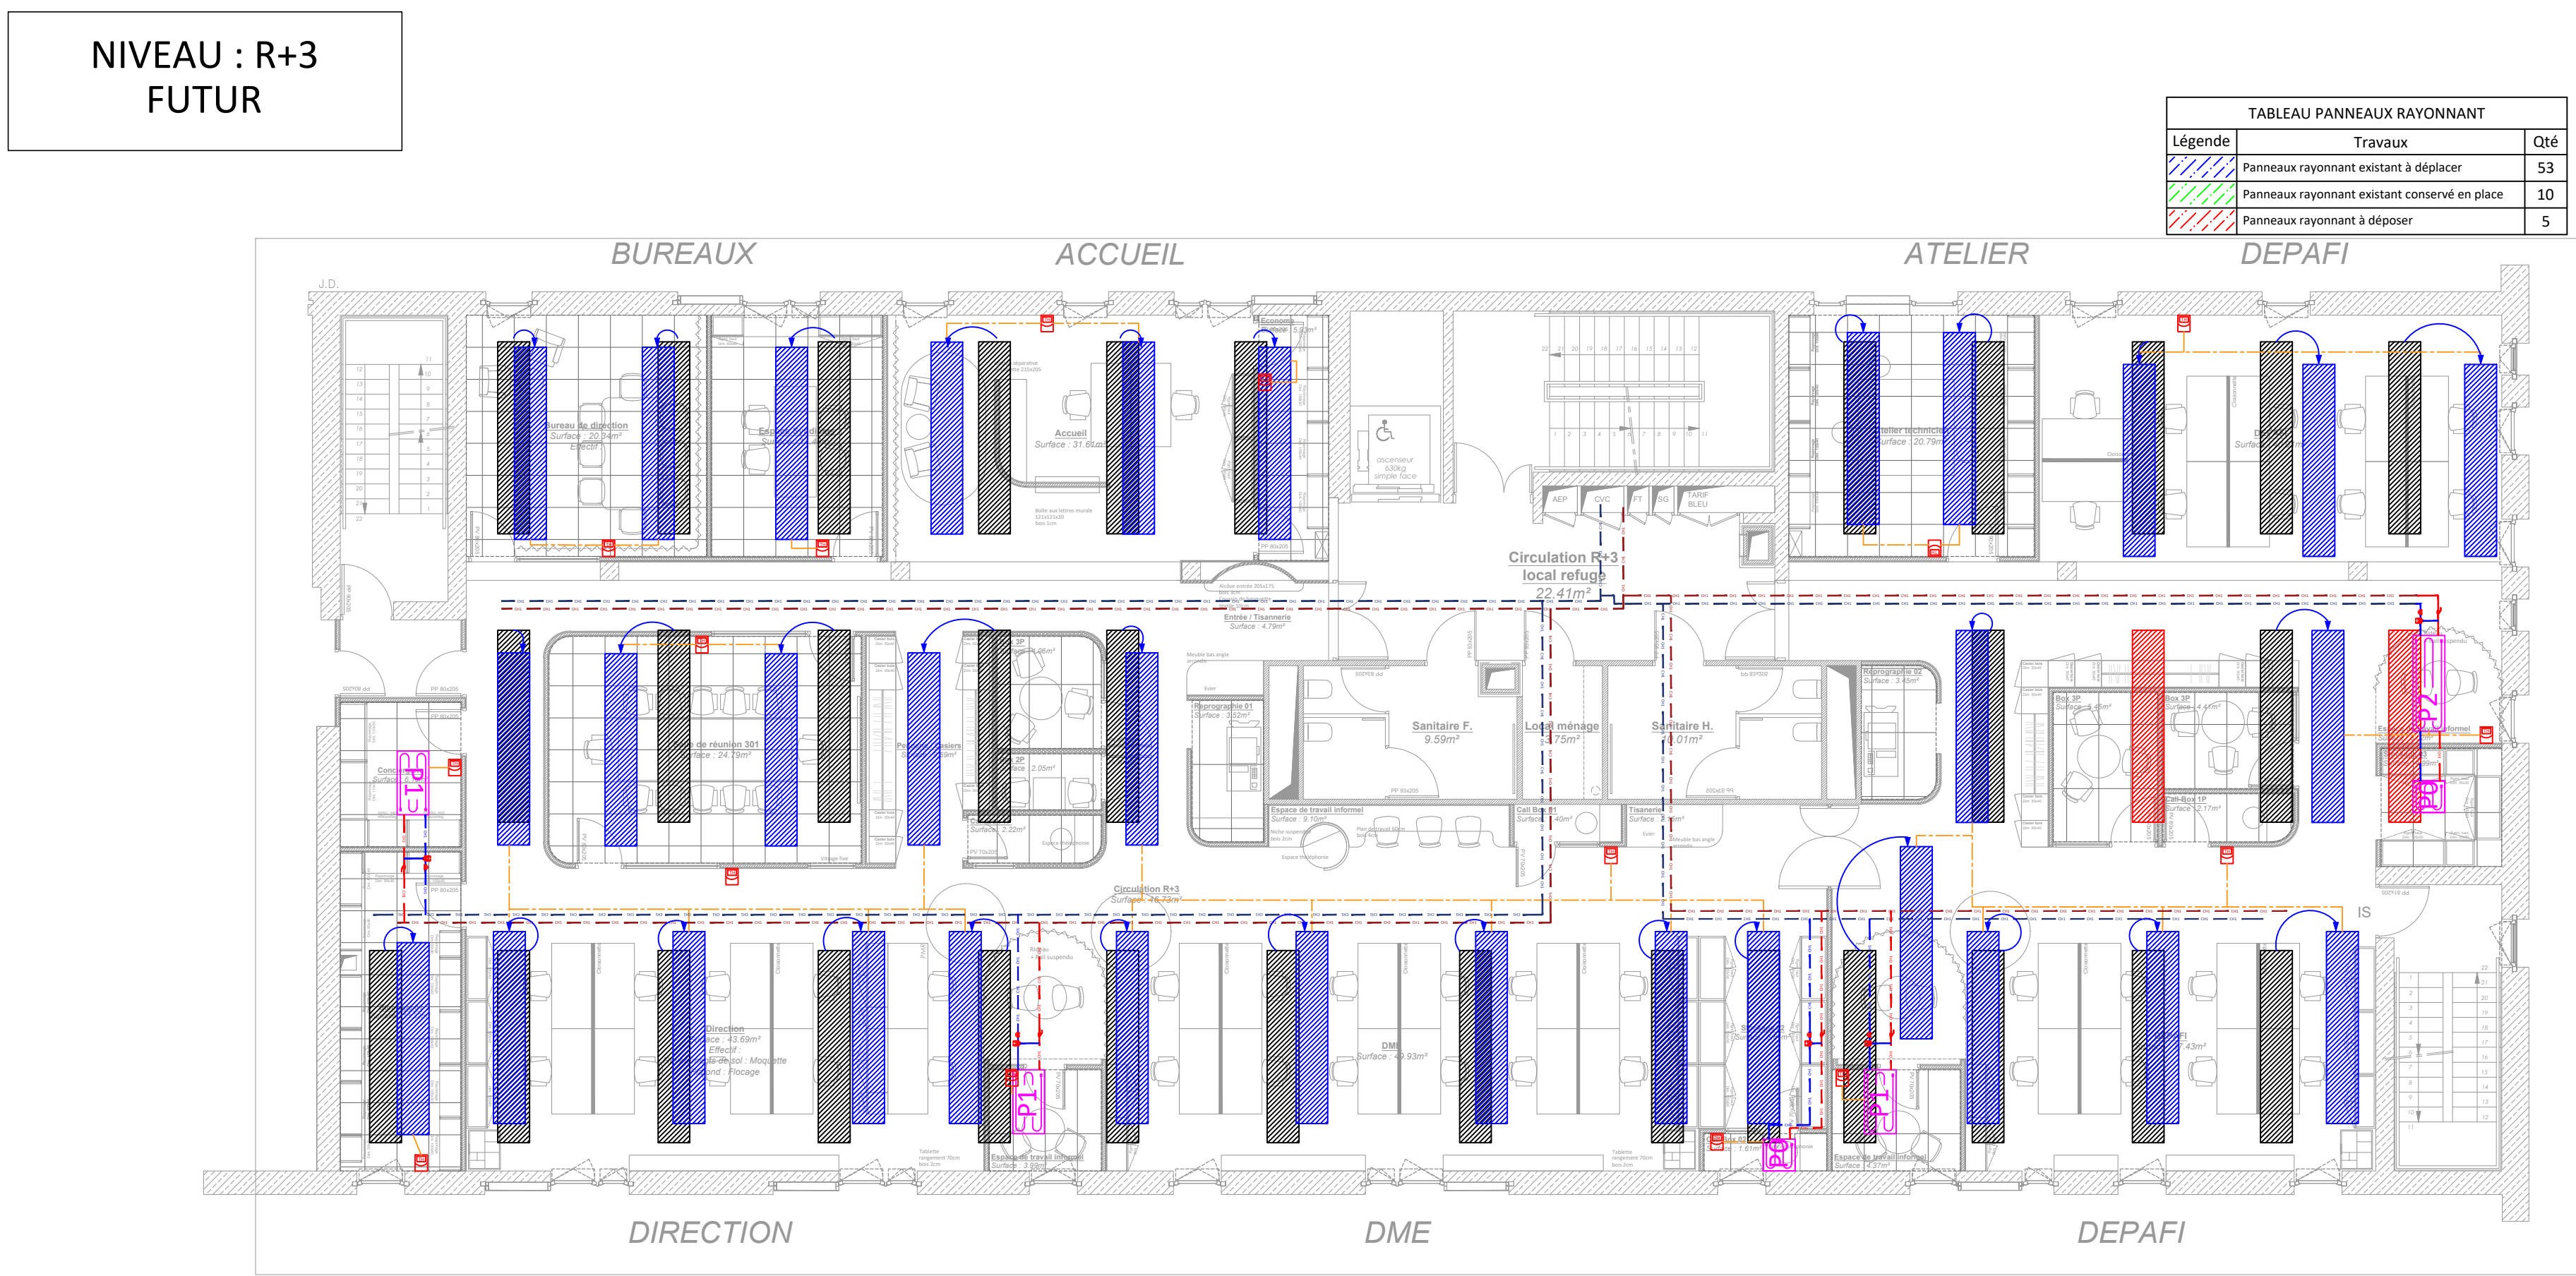

Attention :


Les plans et schémas remis lors de cette consultation ne constituent en aucun cas des documents d'exécutions.
Il appartiendra à l'entreprise adjudicataire de réaliser son dossier d'exécution comme stipulé aux pièces écrites et de le diffuser au maître d'ouvrage, au bureau de contrôle et à l'équipe de maîtrise d'oeuvre.

Nota :

L'entreprise avant l'exécution devra vérifier de travailler sur le dernier plan architecte
CES PLANS NE SONT PAS DES PLANS D'EXECUTION ILS SONT EXCLUSIVEMENT DESTINES A L'OBTENTION DES AUTORISATIONS ADMINISTRATIVES DE CONSTRUCTION.

AMENAGEMENT DE PLATEAUX BUREAUX

ZA Atalante
35051 CESSON SEVIGNE



Maitre d'ouvrage


...

Tel : ...

Mai : ...

Architecte :


PLYS Architecture

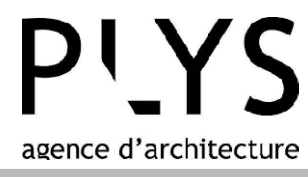

56 Rue Alphonse Guérin
35000 Rennes
Tel : 02 23 28 34 86
Mail : agence@plys.fr

Economiste


TCE Ingénierie



2C Allée Jacques Frimot
35000 Rennes
Tel : 02 99 53 49 08
Mail : contact@tce-ingenierie.fr

Bureau d'études génie climatique

TSP Thermique Ingenierie

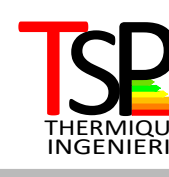

20 Allée de la Planchette
35100 Fougères
Tel : 02 99 85 53 05
Mail : contact@tsp-thermique.fr

LOT : CHAUFFAGE - VENTILATION - PLOMBERIE SANITAIRE

PLAN DE NIVEAU R+3 et R+4
VENTILATION

Index	Date	Modification (s)
0	07/10/2024	Création du plan

DOSSIER DE CONSULTATION

Phase

DCE

N° Dossier

2023365DC

Fait par

Olivier Sourdaine

Date

15/10/2024

N° Plan

CVC01-0

Echelle

1/100e

NIVEAU : R+4
EXISTANT

NIVEAU : R+3
EXISTANT

NIVEAU : R+4
FUTUR

NIVEAU : R+3
FUTUR

LEGENDE :

VENTILATION Double flux :

Réseau d'extraction rigide (circulaire)

Réseau d'extraction rigide (rectangulaire)

Réseau d'extraction flexible phoni-flex (circulaire)

Réseau de soufflage rigide (circulaire)

Réseau de soufflage rigide (rectangulaire)

Réseau de soufflage flexible phoni-flex (circulaire)

Bouche d'extraction :

Marque : France Air

Type : Alizée Autoréglable

Bouche d'extraction et soufflage :

Marque : France Air

Type : Aérlys

Bouche d'extraction coupe feu :

Marque : France Air

Type : CBT 120 (2 heures)

Bouche d'extraction et soufflage :

Marque : France Air

Type : BSE.N

Registre de réglage manuel :

Marque : France Air

Type : CIR

