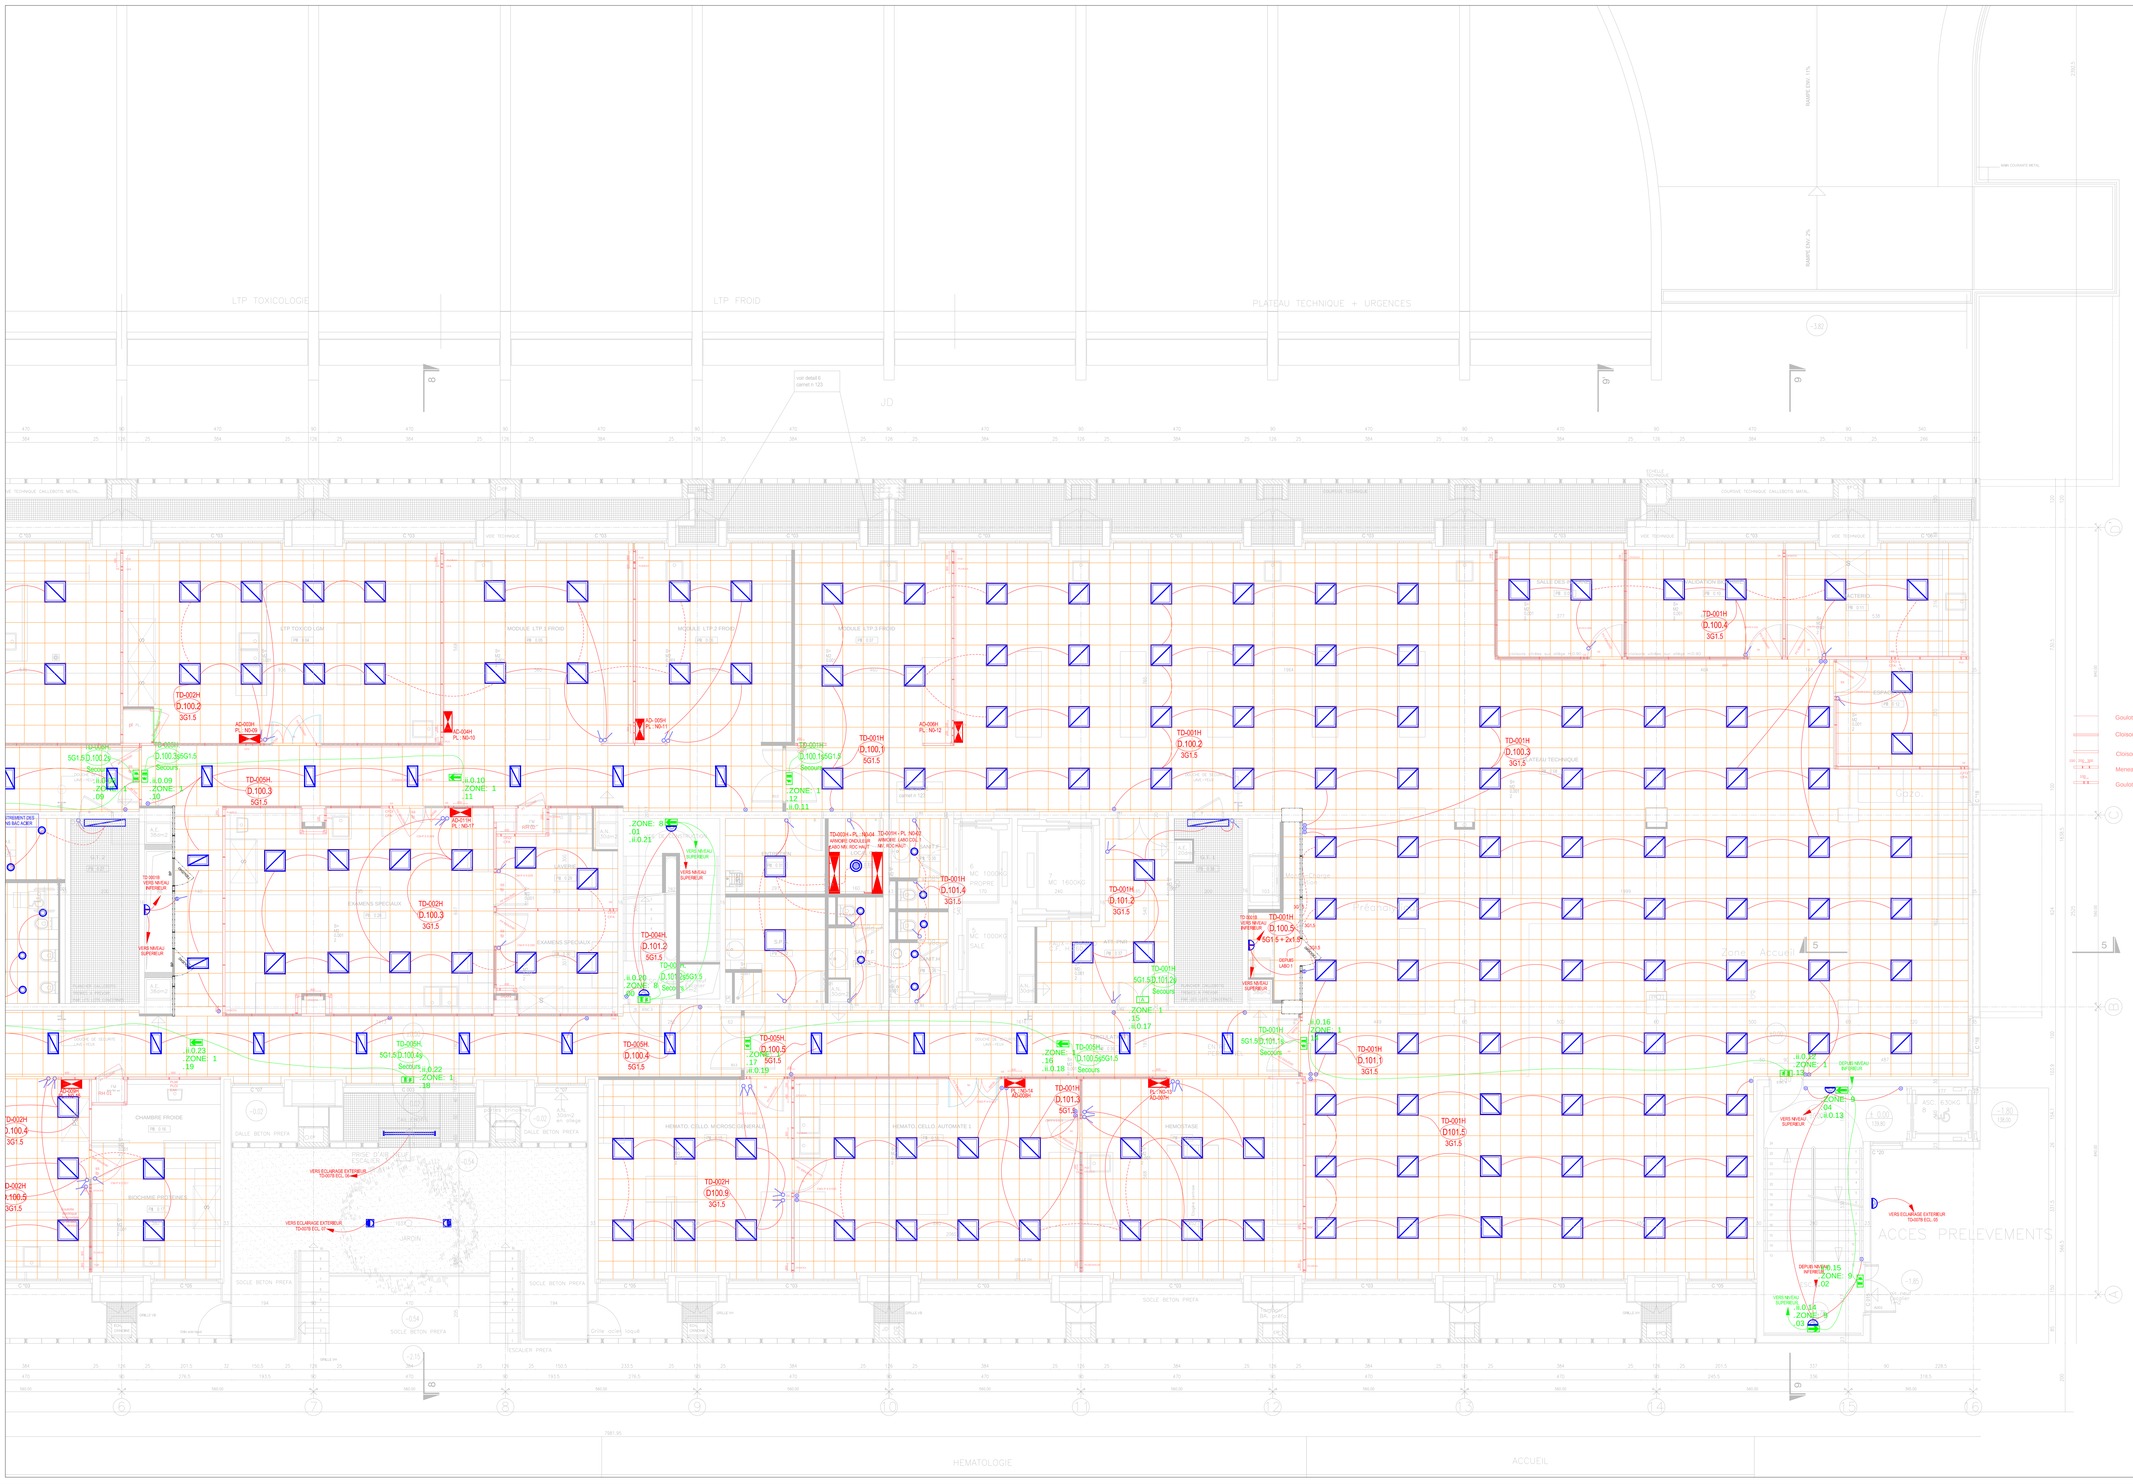

LEGENDE ECLAIRAGE

INTERRUPTEUR S.A. - INTER A VOYANT - INTER VA ET VIENT
Série Legrand Mosaïc

BOUTON POUSSOIR - COUP DE POING - INTERRUPTEUR S.A. ANTIDEFLAGRANT
Série Legrand Mosaïc

VARIATEUR

TYPE N°1 - PHILIPS TBS 630-M6-HFP.TS - 3x14W
(Laboratoires et SAS commençant par le préfixe PII)

TYPE N°2 - MAZDA PARK CHOC STANDARD - 1x26W
(Vide, anapath ,VDI, SSI, TGBT,, locaux fluides gazeux, aire cuves azote, local transpalettes, magasin espace froid, échange thermique et frigo,, ect...)

TYPE N°3 - MAZDA PARK CHOC STANDARD - 1x58W
(Livraison, hall service, magasin, locaux déchet, locaux linge, réserves, sérothèque, biothèque, éclairage du r+4, ect...)

TYPE N°4 - BEGA FIXE SUR POTEAU REF 6539 - HIT - 1x70W
(Hall d'entrée RDC B)

TYPE N°5 - HUBLOT FONCTIONNEL CLASSE II MAP
(locaux technique , gaine technique)

TYPE N°6 - LEGRAND ANTIDEFLAGRANT ATX Ref.965 55 - 2x36W
(Salle d'hydrogène, Salle d'acetylène)

TYPE N°7 - PHILIPS TBS 300-M6-HFP.TS - 2x14W
(Vestaires)

TYPE N°8 - PHILIPS TBS 630-M6-HFP.TS - 2x14W
(Circulations avec faux plafond)

TYPE N°9 - PHILIPS TBS 300-M6-HFP.TS - 4x14W
(Bureaux, salles de réunion commençant par le préfixe PU)

TYPE N°10 - PHILIPS TBS 300-M6-HFP.TS - 3x14W
(Salles détente)

TYPE N°11 - PHILIPS ESBL 418 4X18W
(SAS PS,Salle P3, Laverie)

TYPE N°12 - EPSILON SPOT FLUO - 2x26W
(Locaux C. F. circulation RDC BAS faux plafond)

TYPE N°13 - ALTER Applique murale Ref: ECLO 500 - 1x36W
(Bureaux médicaux)

TYPE N°14 - OSRAM LUMILUX COMBI EL-F - 1x18 W
(Office)

TYPE N°15 - ECLAIRAGE INACTINIQUE
(Labo, photo, chambre noire)

TYPE N°16 - MAZDA GARDIAN BIO E 18 APP - 1x18W
(Local U.V.)

TYPE N°17 - SARLAM CHARTRES 75W TYPE 514270 - 1x75W
(Douches)

TYPE N°18 - TARGETTI EXTERIEUR VERT HUBLOT B6024 FLUO - 1x26W
(Eclairage extérieur, douches)

TYPE N°19 - GOCCIA KASKO GRAND ROND REF 8422 - 2x26W
(Internat, sage d'escaler, éclairage extérieur)

TYPE N°20 - PHILIPS SPOT ZADORA - QBS 570 - BLANC - 1x35W
(Circulation, Hall d'entrée casquette)

TYPE N°21 - EPSILON SPOT FLUO CORTE - 1x26W
(Sanitaires)

TYPE N°22 - EPSILON SPOT FLUO PRINCE - 1x18W
(Circulation zone bureau)

TYPE N°23 - PLAFONNIER EN SAILLIE REF 6513 - 1x26W
(Hall d'entrée)

TYPE N°24 - BEGA FIXE SUR POTEAU REF 6617 - HIT - 1x70W
(Hall d'entrée RDC H - R+1 - R+2 - R+3)

TYPE N°25-BEGA NEZ DE MARCHE REF 2192 - 1x11W + BEGA BRIQUE ENCASTRE REF 2198 - 1x24W
(Escaliers - Hall d'entrée)

TYPE N°27 - LEC BALISAGE LUMINEUX REF: 1843-24 DIODES
(Passerelle)

TYPE N°28 - BEGA SPOT ENCASTRE Ref. 8020 - HME - 1x80W
(Eclairage extérieur)

TYPE N°29 - ZUMTOBEL Réglette TFN - 1x58W
équipé tube polycarbonate et grille de protection
(Eclairage extérieur)

TYPE N°30 - OCELUX OD 5527- 1x58W
(Circulation, dégagement sans faux plafond)

VOYANT SONNETTE

VOYANT CHAMBRE NOIRE

BLOC D'ECLAIRAGE DE SECURITE

BLOC D'AMBIANCE

MAITRE D'OUVRAGE

Hôpitaux de Toulouse
Hôpital Purpan

MAITRE D'ŒUVRE

aia architectes
agence de nantes
13 rue de la chaudrée
CS 70235 - 44313 NANTES
cedex 03
tél : 02 40 08 12 12
fax : 02 40 52 11 37
aia.nantes@aia.fr

cera ingenierie
agence de nantes
1 rue de la Bastille
44000 nantes Nantes
cedex 01 - BP 71227
tél : 02 40 12 12 27
fax : 02 40 12 12 28
cera.nantes@cera.fr

SEQUENCES
ARCHITECTURE

OPERATION

institut fédératif de biologie
Programme 2002

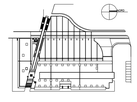

INDICE

Dossier d'ouvrages exécutés

PHASE: DOE

N° DOSSIER: 6569

NIVEAU RDC HAUT ZONE B

ECLAIRAGE

BUREAU D'ETUDES: AMEC SPIE

DES: M.T. DUY
VERIF: D. REGNAULD
REV:
APPROUVER:

DATE: 03/12/04

ELECTRICITE LOT N°16

REV: NIM

amec spie
AMEC SPIE Sud-Ouest
70, chemin du Payssat
31029 Toulouse Cedex
Tel : 05.61.36.75.75
Fax: 05.61.54.47.80

SNEF
GROUPE SNEF
AGENCE DE TOULOUSE
14, Ch. de la FLAMBERE
31300 TOULOUSE
Tél : 05.61.15.52.40
Fax : 05.61.15.52.41

018

INDICE: 0