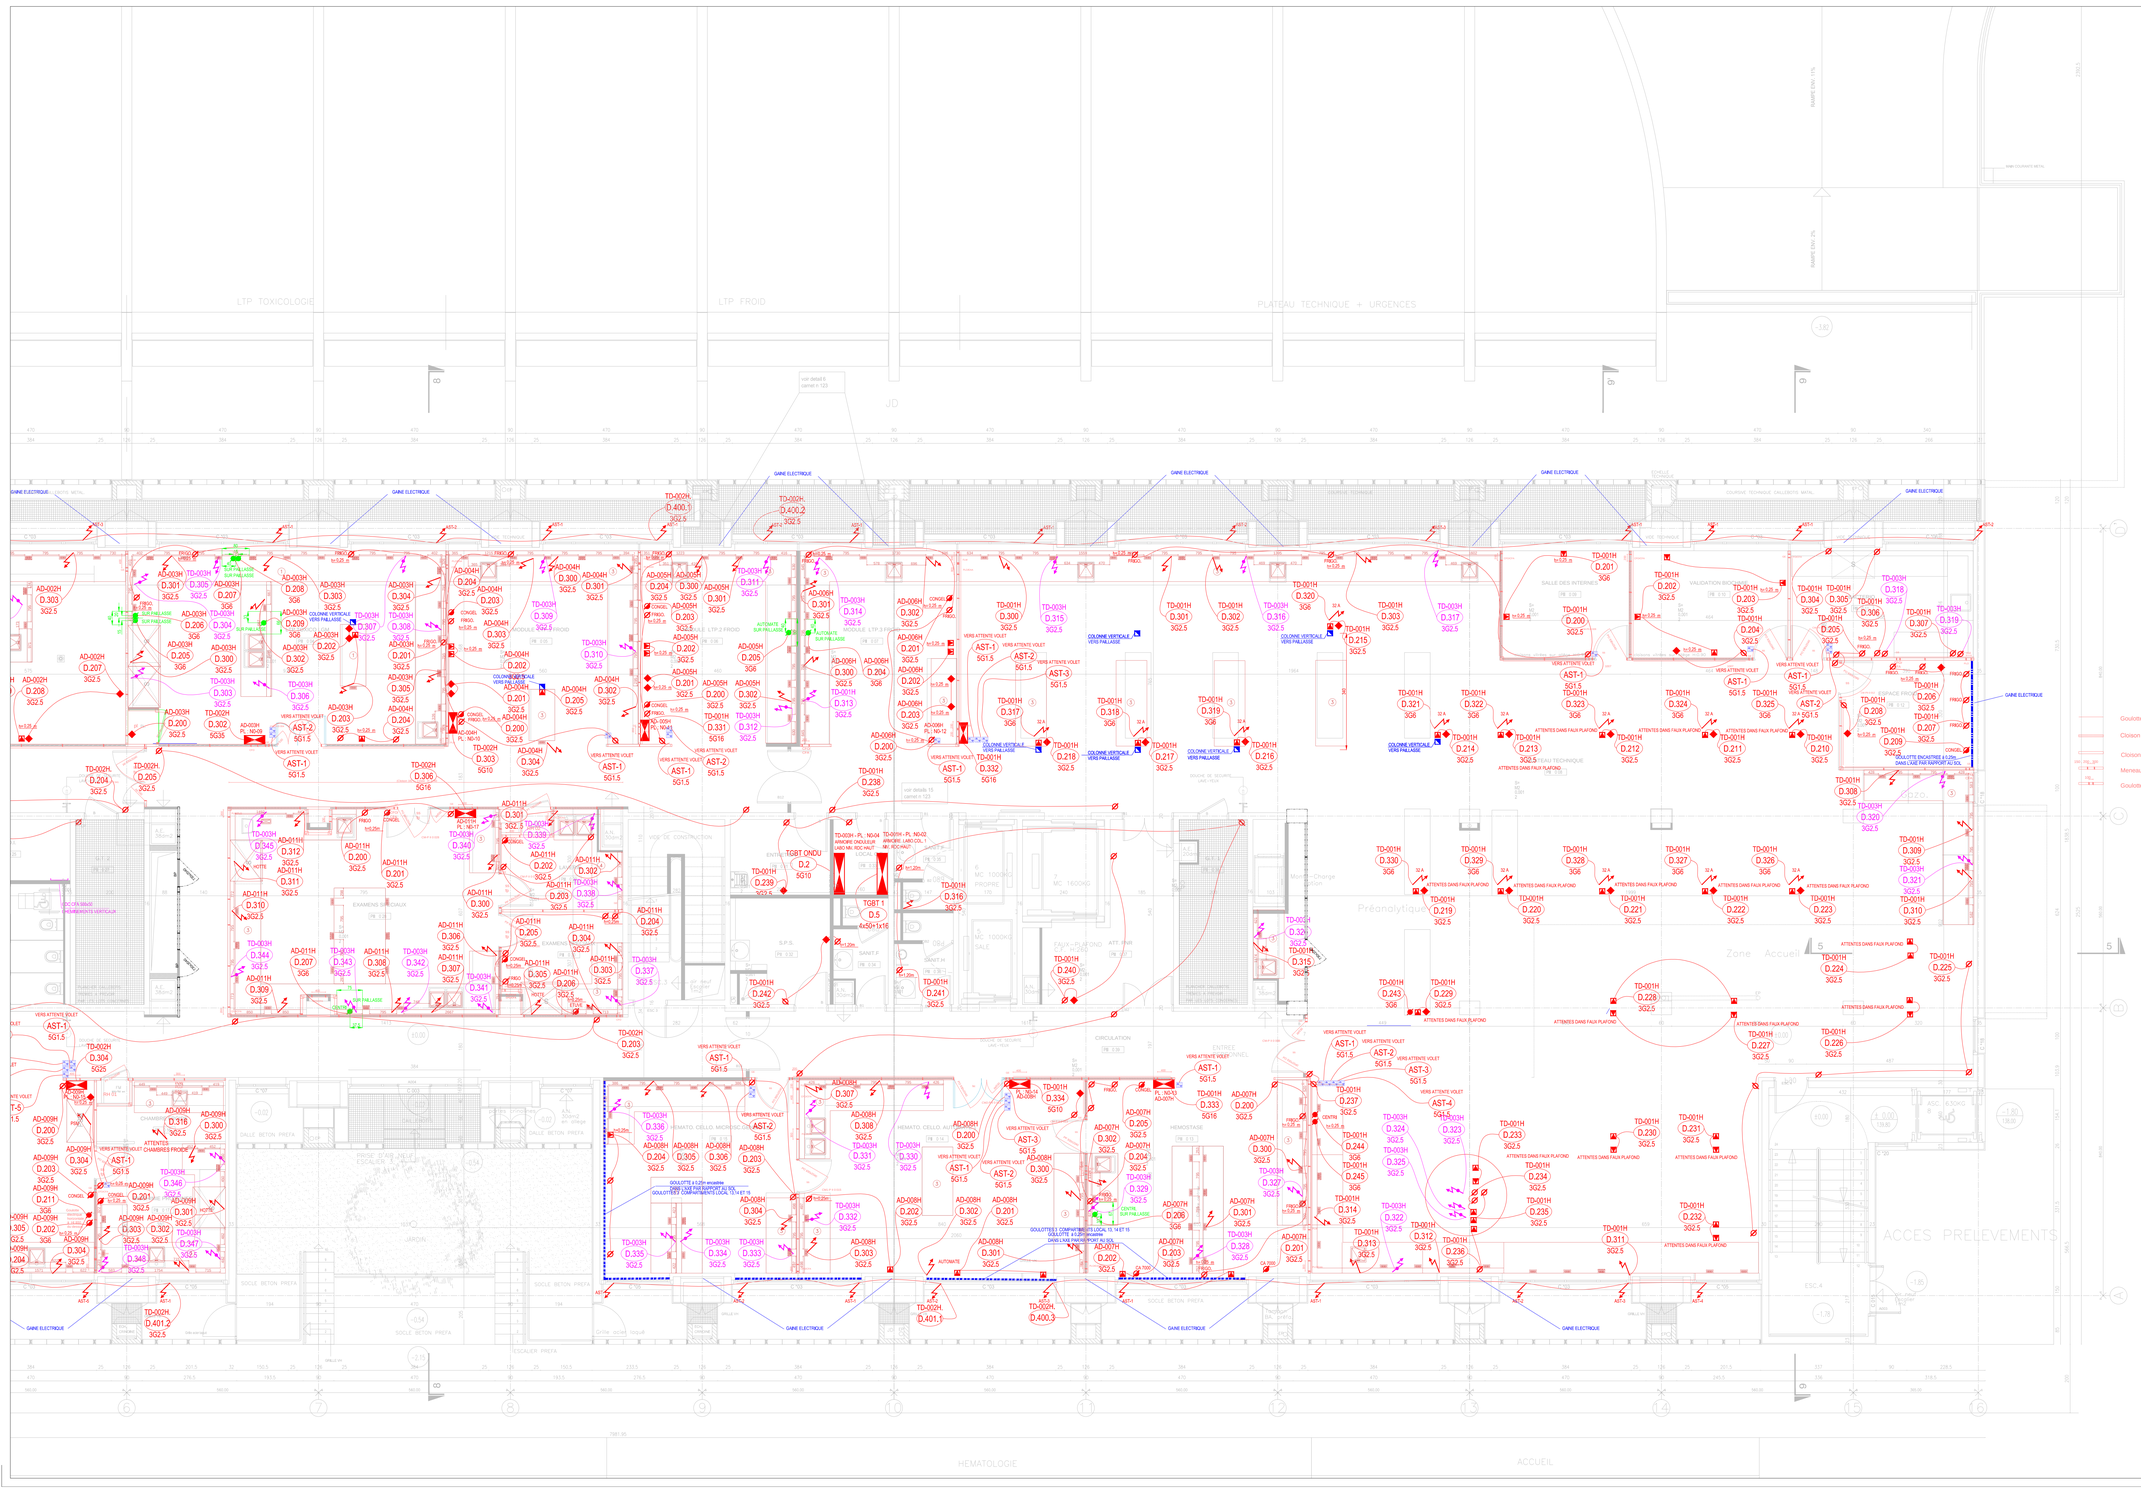

LEGENDE PC FM

- PC 10/16A+T
- PC SUR CIRCUIT SPECIALISE
- PC 32A MONOPHASE
- 3 PC 10/16A+T
- 3 PC 10/16A+T + 3 CONNECTEURS RJ45
- BOITE PLEXO
- RJ45 ATTENTE VOLET ROULANT
- AST ATTENTE STORE
- ATTENTE ELECTRIQUE PAILLASSE
- ATTENTE ELECTRIQUE (CIRCUIT ONDULE)
- BOITE PLEXO
- COFFRET LABORATOIRE ET BUREAUX
- ARMOIRE ELECTRIQUE
- COLONNE VERTICALE
- CHEMINEMENT VERTICAL VERS PLINTHE
- PLINTHE ELECTRIQUE

Goulotte Electrique Horizontale
Cloison Vitrée sur Allège avec Bandeau (
Cloison Pleine
Meneau Technique Verticale
Goulotte Electrique Verticale

Hôpitaux de Toulouse
Hôpital Purpan

institut fédératif de biologie
Programme 2002

Dossier d'ouvrages exécutés

NIVEAU RDC HAUT ZONE B

PC/FM

ELECTRICITE LOT N°16

DOE
6569
AMEC SPIE
M.T.DUT
M.DE MENIBUS
03/12/04
1/50

AMEC SPIE Sud-Ouest
70, chemin du Payssat
31029 Toulouse Cedex
Tel : 05.61.36.75.75
Fax: 05.61.54.47.80

GROUPE SNEF
AGENCE DE TOULOUSE
Bât. Ch. de la FLAMBRE
31300 TOULOUSE
Tél : 05.61.15.82.40
Fax : 05.61.15.82.41

032