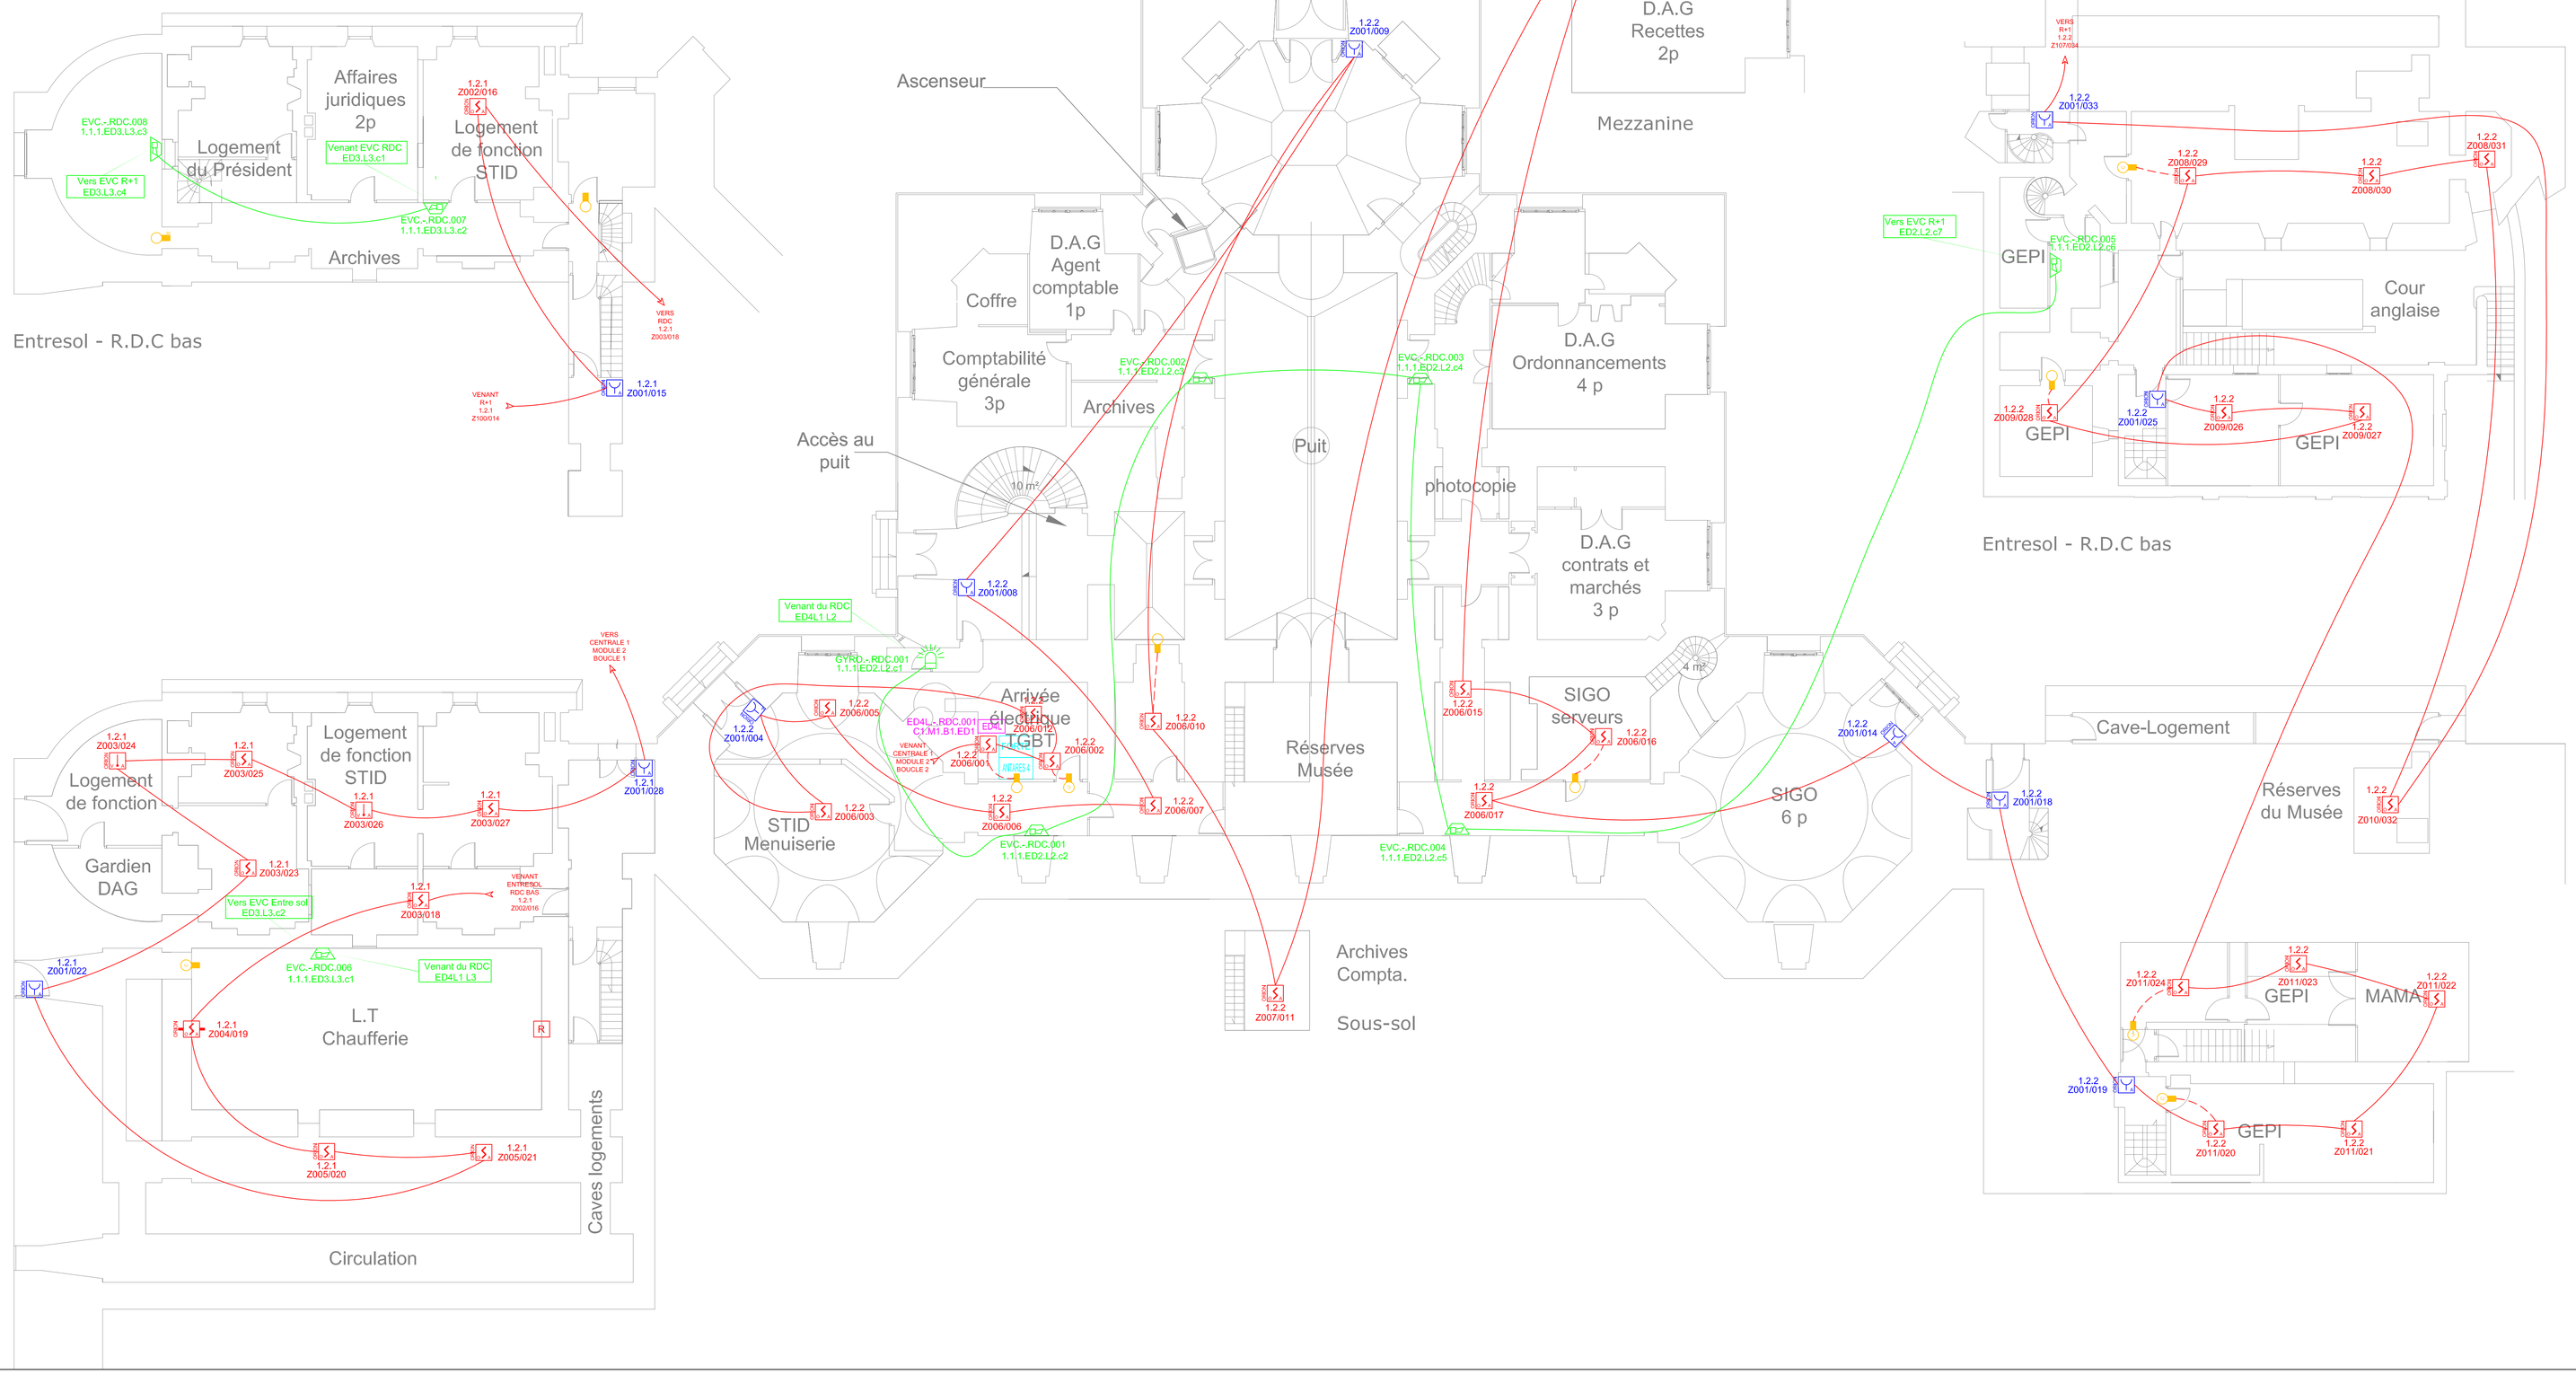

LEGENDE DETECTION INCENDIE		Qte
S	DETECTEUR OPTIQUE ADRESSABLE, OA-O	31
S+T	DETECTEUR LINEAIRE ADRESSABLE, LYNX	1
R	REFLECTEUR DETECTEUR LINEAIRE, REFLEX	1
T	DETECTEUR THERMOVELOCIMETRIQUE, OA-T	2
	INDICATEUR D'ACTION, IA	5
	INDICATEUR D'ACTION COMMANDABLE, IA	5
	INDICATEUR D'ACTION ETANCHE, IAE	1
	INDICATEUR D'ACTION COMMANDABLE ETANCHE, IAE	0
M	DECLENCHEUR MANUEL, DMOA	12
FORTE	EQUIPEMENT DE CONTROLE ET DE SIGNALISATION, FORTE	1

NUMERO DE CENTRALE DU POINT
NUMERO DE MODULE DU POINT
NUMERO DE LIGNE DU POINT
Technologie — X.X.X — A : Adressable C : Conventionnel
2XXXXXX — CHRONO DU POINT (CONVENTIONNEL)
ADRESSE DU POINT (ADRESSABLE)
NUMERO D'ADRESSE DU ZONE

DOTFRM019C
La trame de ce document est une conception originale de DEF et sa propriété exclusive.
Toute reproduction non autorisée serait passible de poursuite.

LEGENDE ASSERVISSEMENTS		Qte
AVT	AVERTISSEUR SONORE, EVC	8
?	NSA, AIT, AF etc... (RELAIS)	0
	CONTACT D'ENTREE TOUT OU RIEN, ETOR	0
AES	ALIMENTATION ELECTRIQUE DE SECURITE, AES	1
ED4L	ELEMENT DEPORTE 4 LIGNE DE DAS, ED4L	1
	FEU A ECLAT DL 2000	1
BASAN	CENTRALISATEUR DE MISE EN SECURITE INCENDIE, BASANT	1

NATURE DU D.A.S.
INITIALE DU BATIMENT
NIVEAU D'IMPLANTATION DU D.A.S.
XXX.X.XX.XXX — NUMERO CHRONO DU D.A.S.
D.A.S.
XX.XX.XX.ED.X.X.cX — ORDRE DE CABLAGE DU DAS
LIGNE/RELAIS DE CABLAGE DU DAS
ADRESSE DE L'ELEMENT DEPORTE ASSOCIE
NUMERO DE BOUCLE DU DAS
NUMERO DU MODULE DU DAS
NUMERO DE CENTRALE

NATURE DE L'ELEMENT DEPORTE
INITIALE DU BATIMENT
NIVEAU D'IMPLANTATION DE L'ELEMENT DEPORTE
XXX.X.XX.XXX — NUMERO CHRONO DE L'ELEMENT DEPORTE
ED4L
XX.XX.X.(XXX) — ADRESSE DE L'ELEMENT DEPORTE
NUMERO DE BOUCLE DE L'ELEMENT DEPORTE
NUMERO DE L'ELEMENT DEPORTE
NUMERO DE CENTRALE

DOTFRM019C
La trame de ce document est une conception originale de DEF et sa propriété exclusive.
Toute reproduction non autorisée serait passible de poursuite.

L'OBSERVATOIRE DE PARIS

61 AVENUE DE L'OBSERVATOIRE
75014 PARIS

IdF OUEST - 92150 SURESNES
15, Quai Galliéni
TEL: 01-41-38-89-00
FAX: 01-41-38-89-10
LA DETECTION ELECTRONIQUE FRANCAISE

Indice	Date	Modification	Par
B	2311/11	Récolement	MSA
A	24/02/11	Première émission	GNO

Lot :	DI	Intitule :	Approbation :
DETECTION INCENDIE		PLAN D'IMPLANTATION DETECTION INCENDIE ET EVACUATION	Observations Avec : ☐ Sans : ☐ Date: -

Echelle :	Format :	Date de rédaction :	Rédaction :	Validation :	Approbation :
1/100	A0	23/11/2011	A.MARGERIS	O.GASQUIN	M.MARQUES

LOCALISATION	FOLIO
RDC / ENTRESOL - RDC BAS	1

Phase	N° Affaire	Nature	N° Chrono	Indice
DOE	04369701	PL	001	B

La trame de ce document est une conception originale de DEF et sa propriété exclusive.
Toute reproduction non autorisée serait passible de poursuite.
DC/FRM/020-A

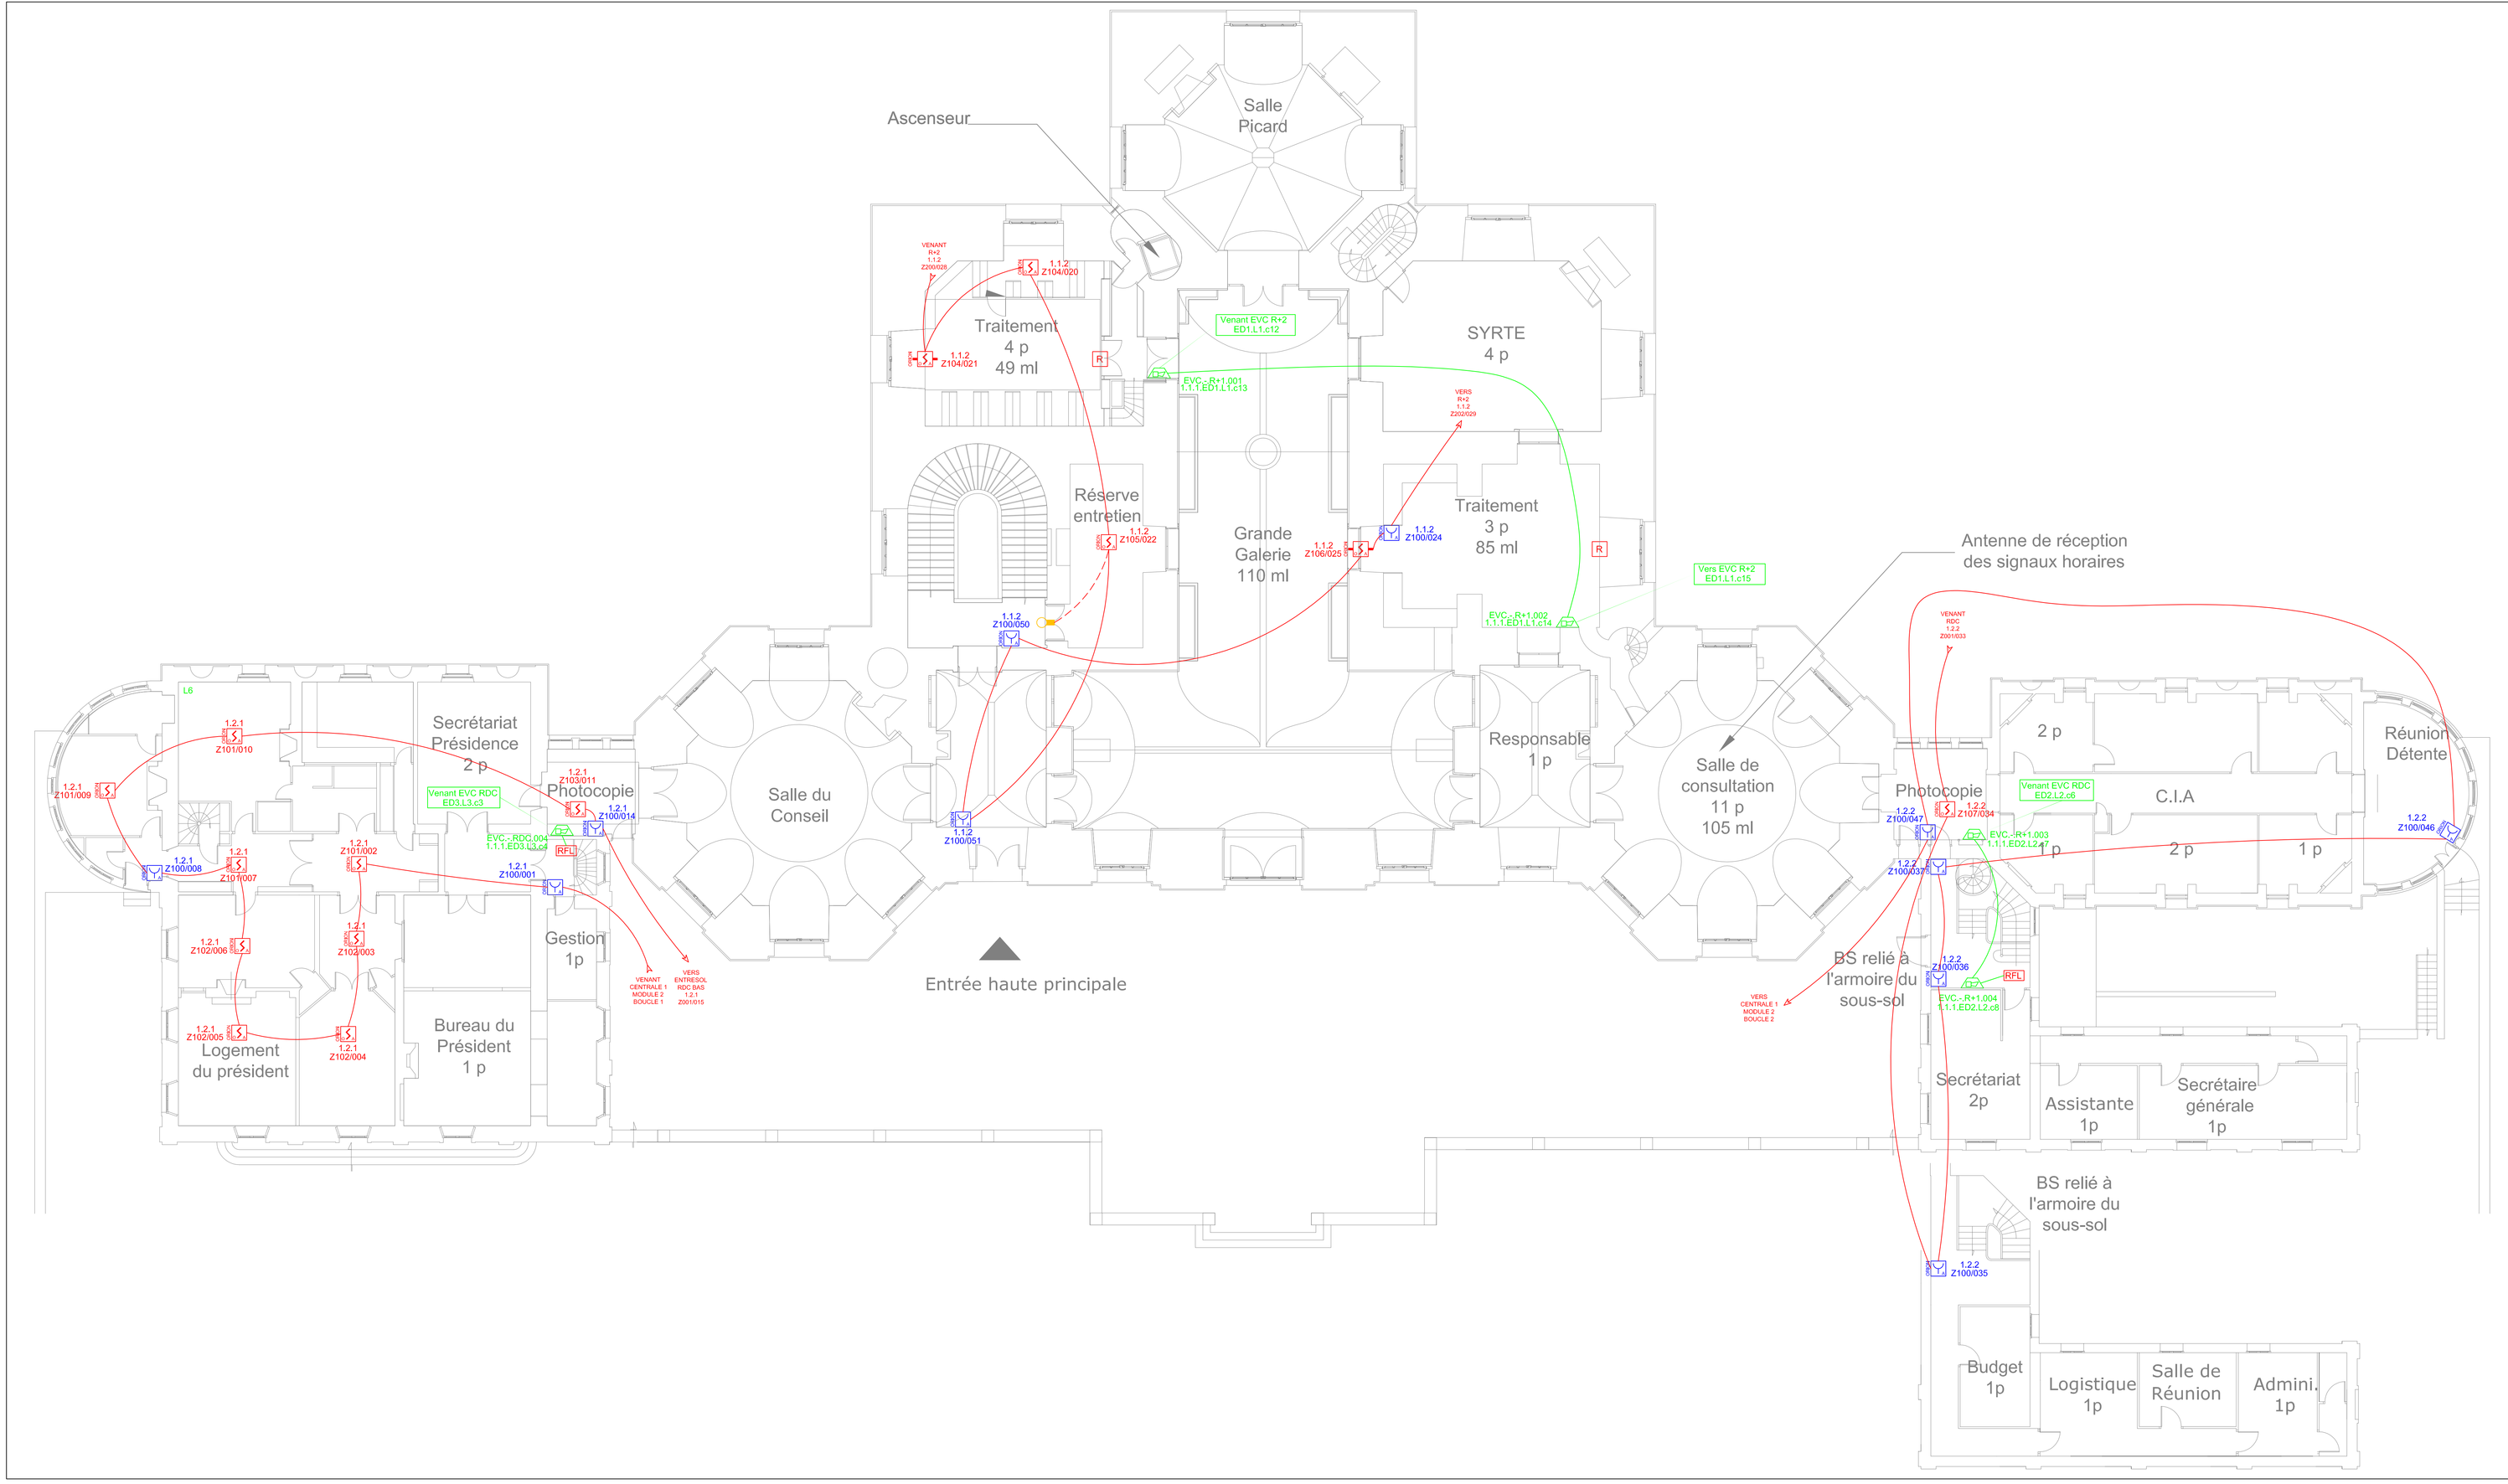

LEGENDE DETECTION INCENDIE		Qte
S	DETECTEUR OPTIQUE ADRESSABLE, OA-O	12
S	DETECTEUR LINEAIRE ADRESSABLE, LYNX	2
R	REFLECTEUR DETECTEUR LINEAIRE, REFLEX	2
	INDICATEUR D'ACTION, IA	1
	INDICATEUR D'ACTION COMMANDABLE, IA	0
	INDICATEUR D'ACTION ETANCHE, IAE	0
	INDICATEUR D'ACTION COMMANDABLE ETANCHE, IAE	0
M	DECLENCHEUR MANUEL, DMOA	11
EQMTI	EQUIPEMENT DE CONTROLE ET DE SIGNALISATION, FORTE	0

NUMERO DE CENTRALE DU POINT
NUMERO DE MODULE DU POINT
Technologie — NUMERO DE LIGNE DU POINT
X.X.X
A : Adressable C : Conventionnel
ZXXXXXXX — ADRESSE DU POINT (ADRESSABLE) / CHRONO DU POINT (CONVENTIONNEL)
NUMERO D'ADRESSE DU ZONE

DC/FRM/015-C

Le trame de ce document est une conception originale de DEF et sa propriété exclusive.
Toute reproduction non autorisée serait passible de poursuite.

LEGENDE ASSERVISSEMENTS		Qte
AVT	AVERTISSEUR SONORE, EVC	5
T	NSA, AIT, AF etc... (RELAIS)	0
I	CONTACT D'ENTREE TOUT OU RIEN, ETOR	0
AES	ALIMENTATION ELECTRIQUE DE SECURITE, AES	0
EDAL	ELEMENT DEPORTE 4 LIGNE DE DAS, EDAL	0
BASANT	CENTRALISATEUR DE MISE EN SECURITE INCENDIE, BASANT	0

NATURE DU D.A.S.
INITIALE DU BATIMENT
NIVEAU D'IMPLANTATION DU D.A.S.
XXX.X.XX.XXX — NUMERO CHRONO DU D.A.S.
D.A.S.
XX.XX.XX.EDX.X.cX — ORDRE DE CABLAGE DU DAS
LIGNE/RELAIS DE CABLAGE DU DAS
ADRESSE DE L'ELEMENT DEPORTE ASSOCIE
NUMERO DE BOUCLE DU DAS
NUMERO DU MODULE DU DAS
NUMERO DE CENTRALE

NATURE DE L'ELEMENT DEPORTE
INITIALE DU BATIMENT
NIVEAU D'IMPLANTATION DE L'ELEMENT DEPORTE
XXX.X.XX.XXX — NUMERO CHRONO DE L'ELEMENT DEPORTE
Elts
XX.XX.X.(XXX) — ADRESSE DE L'ELEMENT DEPORTE
NUMERO DE BOUCLE DE L'ELEMENT DEPORTE
NUMERO DE L'ELEMENT DEPORTE
NUMERO DE CENTRALE

DC/FRM/014-C

La trame de ce document est une conception originale de DEF et sa propriété exclusive.
Toute reproduction non autorisée serait passible de poursuite.

L'OBSERVATOIRE DE PARIS

61 AVENUE DE L'OBSERVATOIRE
75014 PARIS

IdF OUEST - 92150 SURESNES
15, Quai Galliéni
TEL: 01-41-38-89-00
FAX: 01-41-38-89-10
LA DETECTION ELECTRONIQUE FRANCAISE

Indice	Date	Modification	Par
B	23/11/11	Récolement	MSA
A	24/02/11	Première émission	GNO

Echelle : 1/100	Format : A0	Date de rédaction : 24/02/11	Rédaction : A.MARGERIS	Validation : O.GASQUIN	Approbation : M.MARQUES	

Lot : DI
DETECTION INCENDIE

Intitule :
PLAN D'IMPLANTATION
DETECTION INCENDIE ET EVACUATION

Approbation :
Observations
Avec : ☐
Sans : ☐
Date: -

LOCALISATION	FOLIO
R+1	1

Phase	N° Affaire	Nature	N° Chrono	Indice
DOE	04369701	PL	002	B

La trame de ce document est une conception originale de DEF et sa propriété exclusive.
Toute reproduction non autorisée serait passible de poursuite.

DC/FRM/020-A

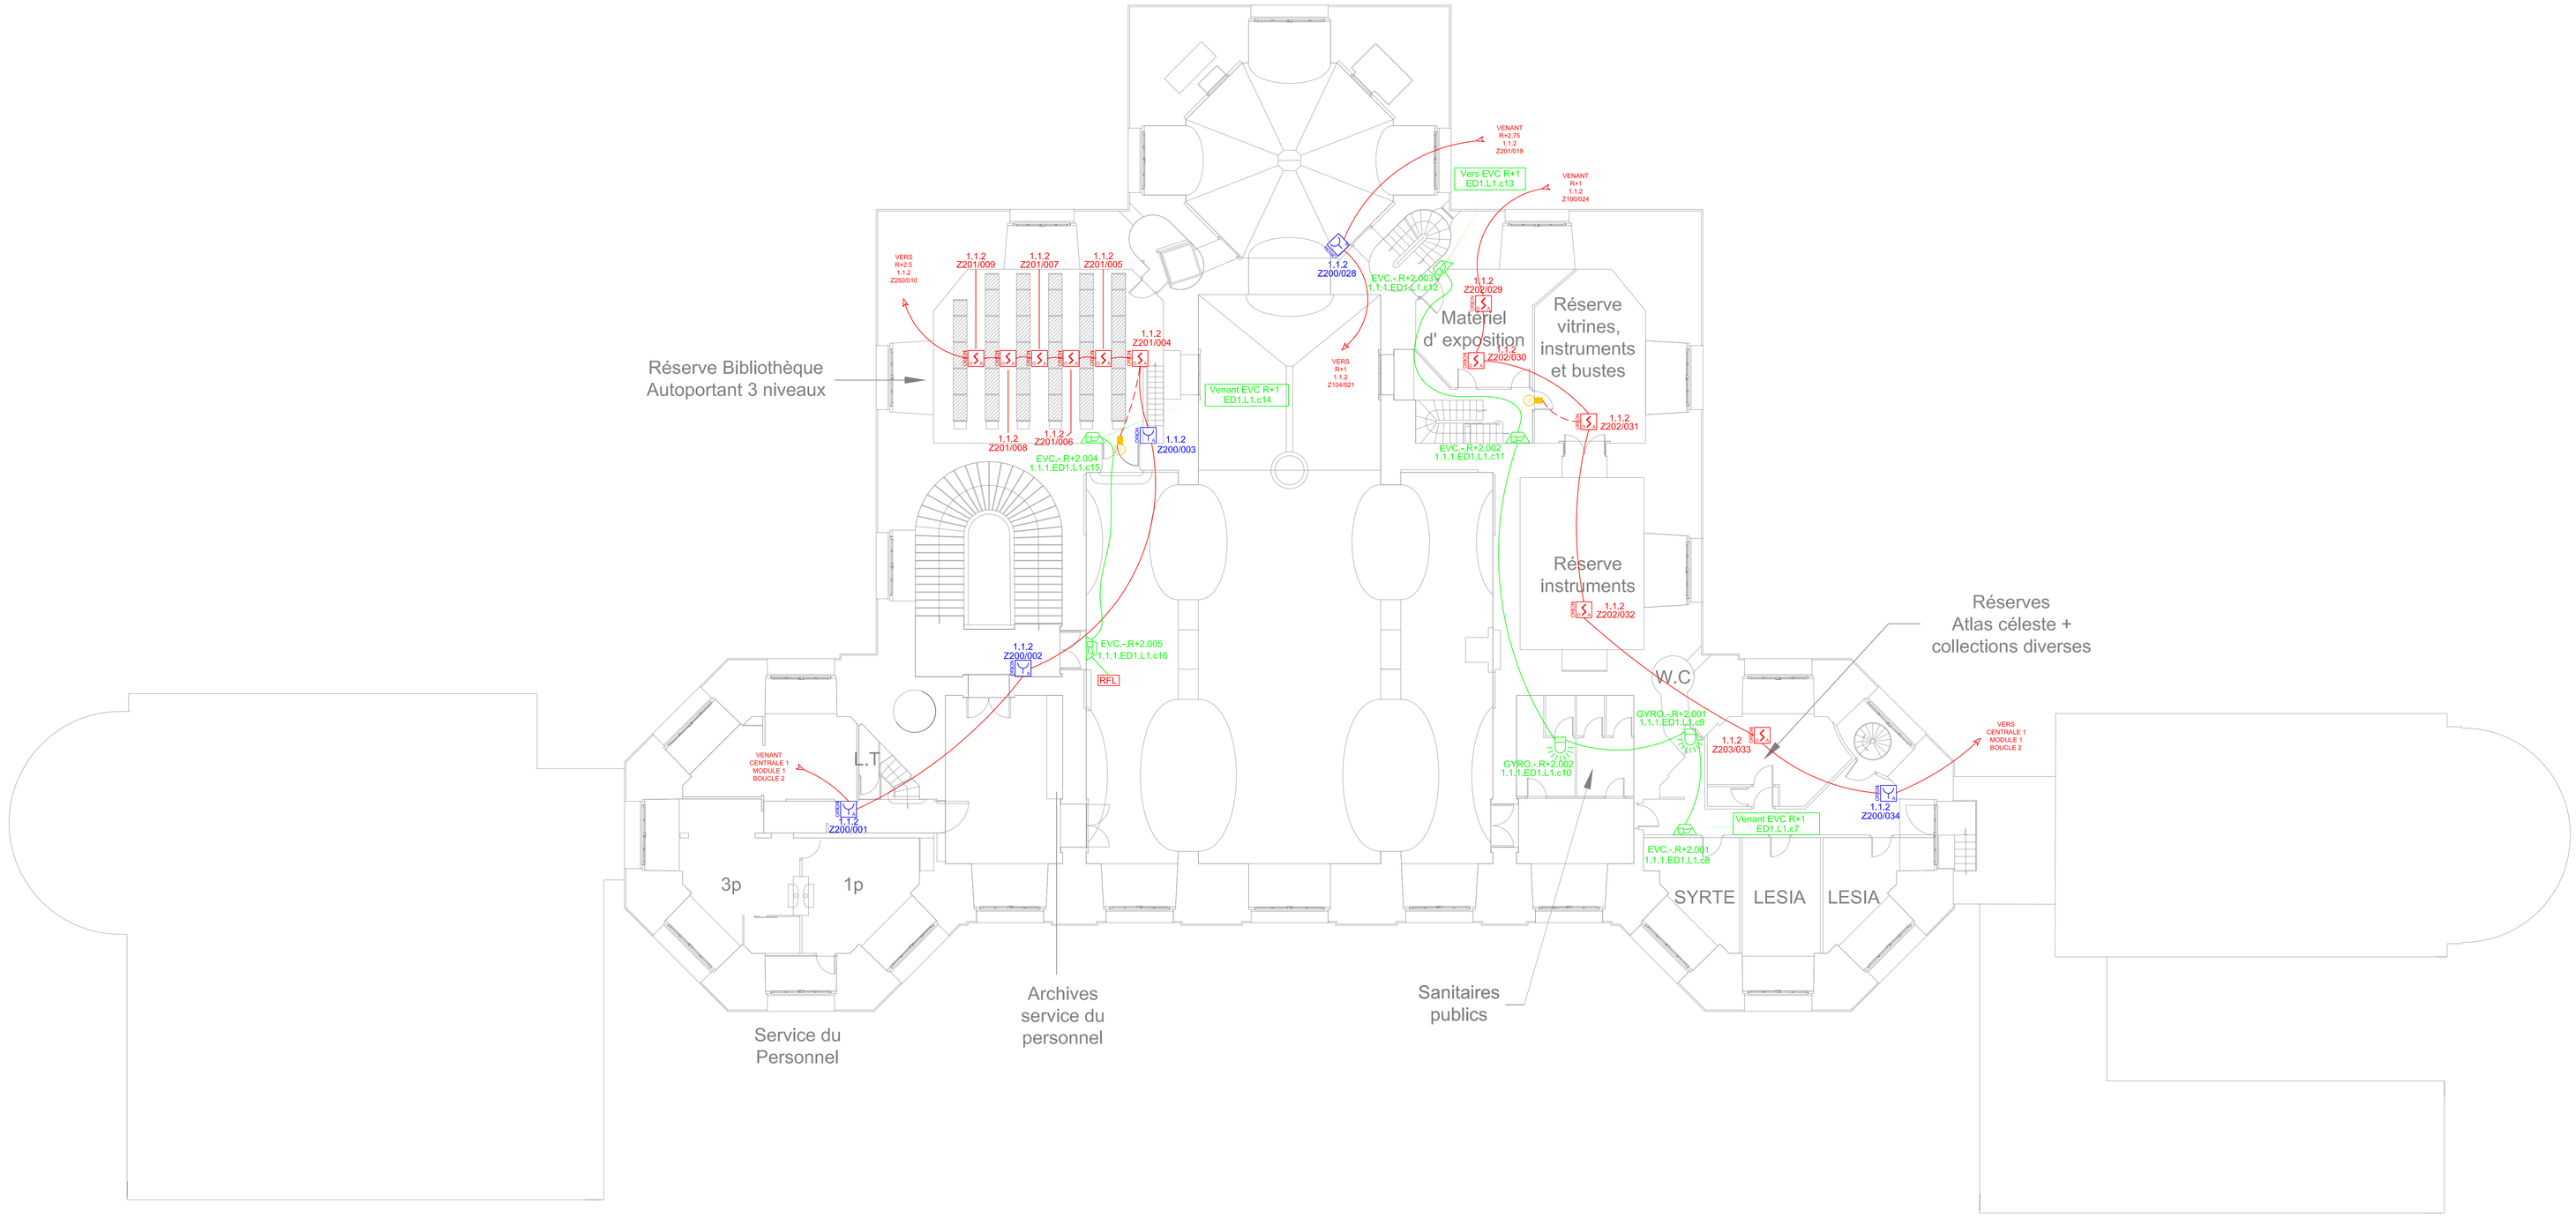

LEGENDE DETECTION INCENDIE		Qte
S	DETECTEUR OPTIQUE ADRESSABLE, OA-O	11
S	DETECTEUR LINEAIRE ADRESSABLE, LYNX	0
R	REFLECTEUR DETECTEUR LINEAIRE, REFLEX	0
	INDICATEUR D'ACTION, IA	0
	INDICATEUR D'ACTION COMMANDABLE, IA	2
	INDICATEUR D'ACTION ETANCHE, IAE	0
	INDICATEUR D'ACTION COMMANDABLE ETANCHE, IAE	0
M	DECLENCHEUR MANUEL, DMOA	5
FORTE	EQUIPEMENT DE CONTROLE ET DE SIGNALISATION, FORTE	0

NUMERO DE CENTRALE DU POINT
NUMERO DE MODULE DU POINT
Technologie — NUMERO DE LIGNE DU POINT
X.X.X
A : Adressable C : Conventionnel
ZXXXXXXX — ADRESSE DU POINT (ADRESSABLE)
CHRONO DU POINT (CONVENTIONNEL)
NUMERO D'ADRESSE DU ZONE

DC/FRM/015-C
La trame de ce document est une conception originale de DEF et sa propriété exclusive.
Toute reproduction non autorisée serait passible de poursuite.

LEGENDE ASSERVISSEMENTS		Qte
	AVERTISSEUR SONORE, EVC	3
T	NSA, AIT, AF etc... (RELAIS)	0
I-4	CONTACT D'ENTREE TOUT OU RIEN, ETOR	0
AES	ALIMENTATION ELECTRIQUE DE SECURITE, AES	0
ED4L	ELEMENT DEPORTE 4 LIGNE DE DAS, ED4L	0
	FEU A ECLAT DL 2000	2
BASANT	CENTRALISATEUR DE MISE EN SECURITE INCENDIE, BASANT	0

NATURE DU D.A.S.
INITIALE DU BATIMENT
NIVEAU D'IMPLANTATION DU D.A.S.
XXX.X.XX.XXX — NUMERO CHRONO DU D.A.S.
D.A.S.
XX.XX.XX.EDX.X.cX — ORDRE DE CABLAGE DU DAS
LIGNE/RELAIS DE CABLAGE DU DAS
ADRESSE DE L'ELEMENT DEPORTE ASSOCIE
NUMERO DE BOUCLE DU DAS
NUMERO DU MODULE DU DAS
NUMERO DE CENTRALE

NATURE DE L'ELEMENT DEPORTE
INITIALE DU BATIMENT
NIVEAU D'IMPLANTATION DE L'ELEMENT DEPORTE
XXX.X.XX.XXX — NUMERO CHRONO DE L'ELEMENT DEPORTE
4 Elm. 1
XX.XXX.X.(XXX) — ADRESSE DE L'ELEMENT DEPORTE
NUMERO DE BOUCLE DE L'ELEMENT DEPORTE
NUMERO DE L'ELEMENT DEPORTE
NUMERO DE CENTRALE

DC/FRM/015-C
La trame de ce document est une conception originale de DEF et sa propriété exclusive.
Toute reproduction non autorisée serait passible de poursuite.

L'OBSERVATOIRE DE PARIS

61 AVENUE DE L'OBSERVATOIRE
75014 PARIS

IdF OUEST - 92150 SURESNES
15, Quai Galliéni
TEL: 01-41-38-89-00
FAX:01-41-38-89-10
LA DETECTION ELECTRONIQUE FRANCAISE

Indice	Date	Modification	Par
B	23/11/11	Récolement	MSA
A	24/02/11	Première émission	GNO

Lot : DI	Intitule :	Approbation :
DETECTION INCENDIE	PLAN D'IMPLANTATION DETECTION INCENDIE ET EVACUATION	Observations Avec : ☐ Sans : ☐ Date: -

Echelle :	Format :	Date de rédaction :	Rédaction :	Validation :	Approbation :
1/100	A0	23/11/11	A.MARGERIS	O.GASQUIN	M.MARQUES

LOCALISATION	FOLIO
R+2	1

Phase	N° Affaire	Nature	N° Chrono	Indice
DOE	04369701	PL	003	B

La trame de ce document est une conception originale de DEF et sa propriété exclusive.
Toute reproduction non autorisée serait passible de poursuite.
DC/FRM/020-A

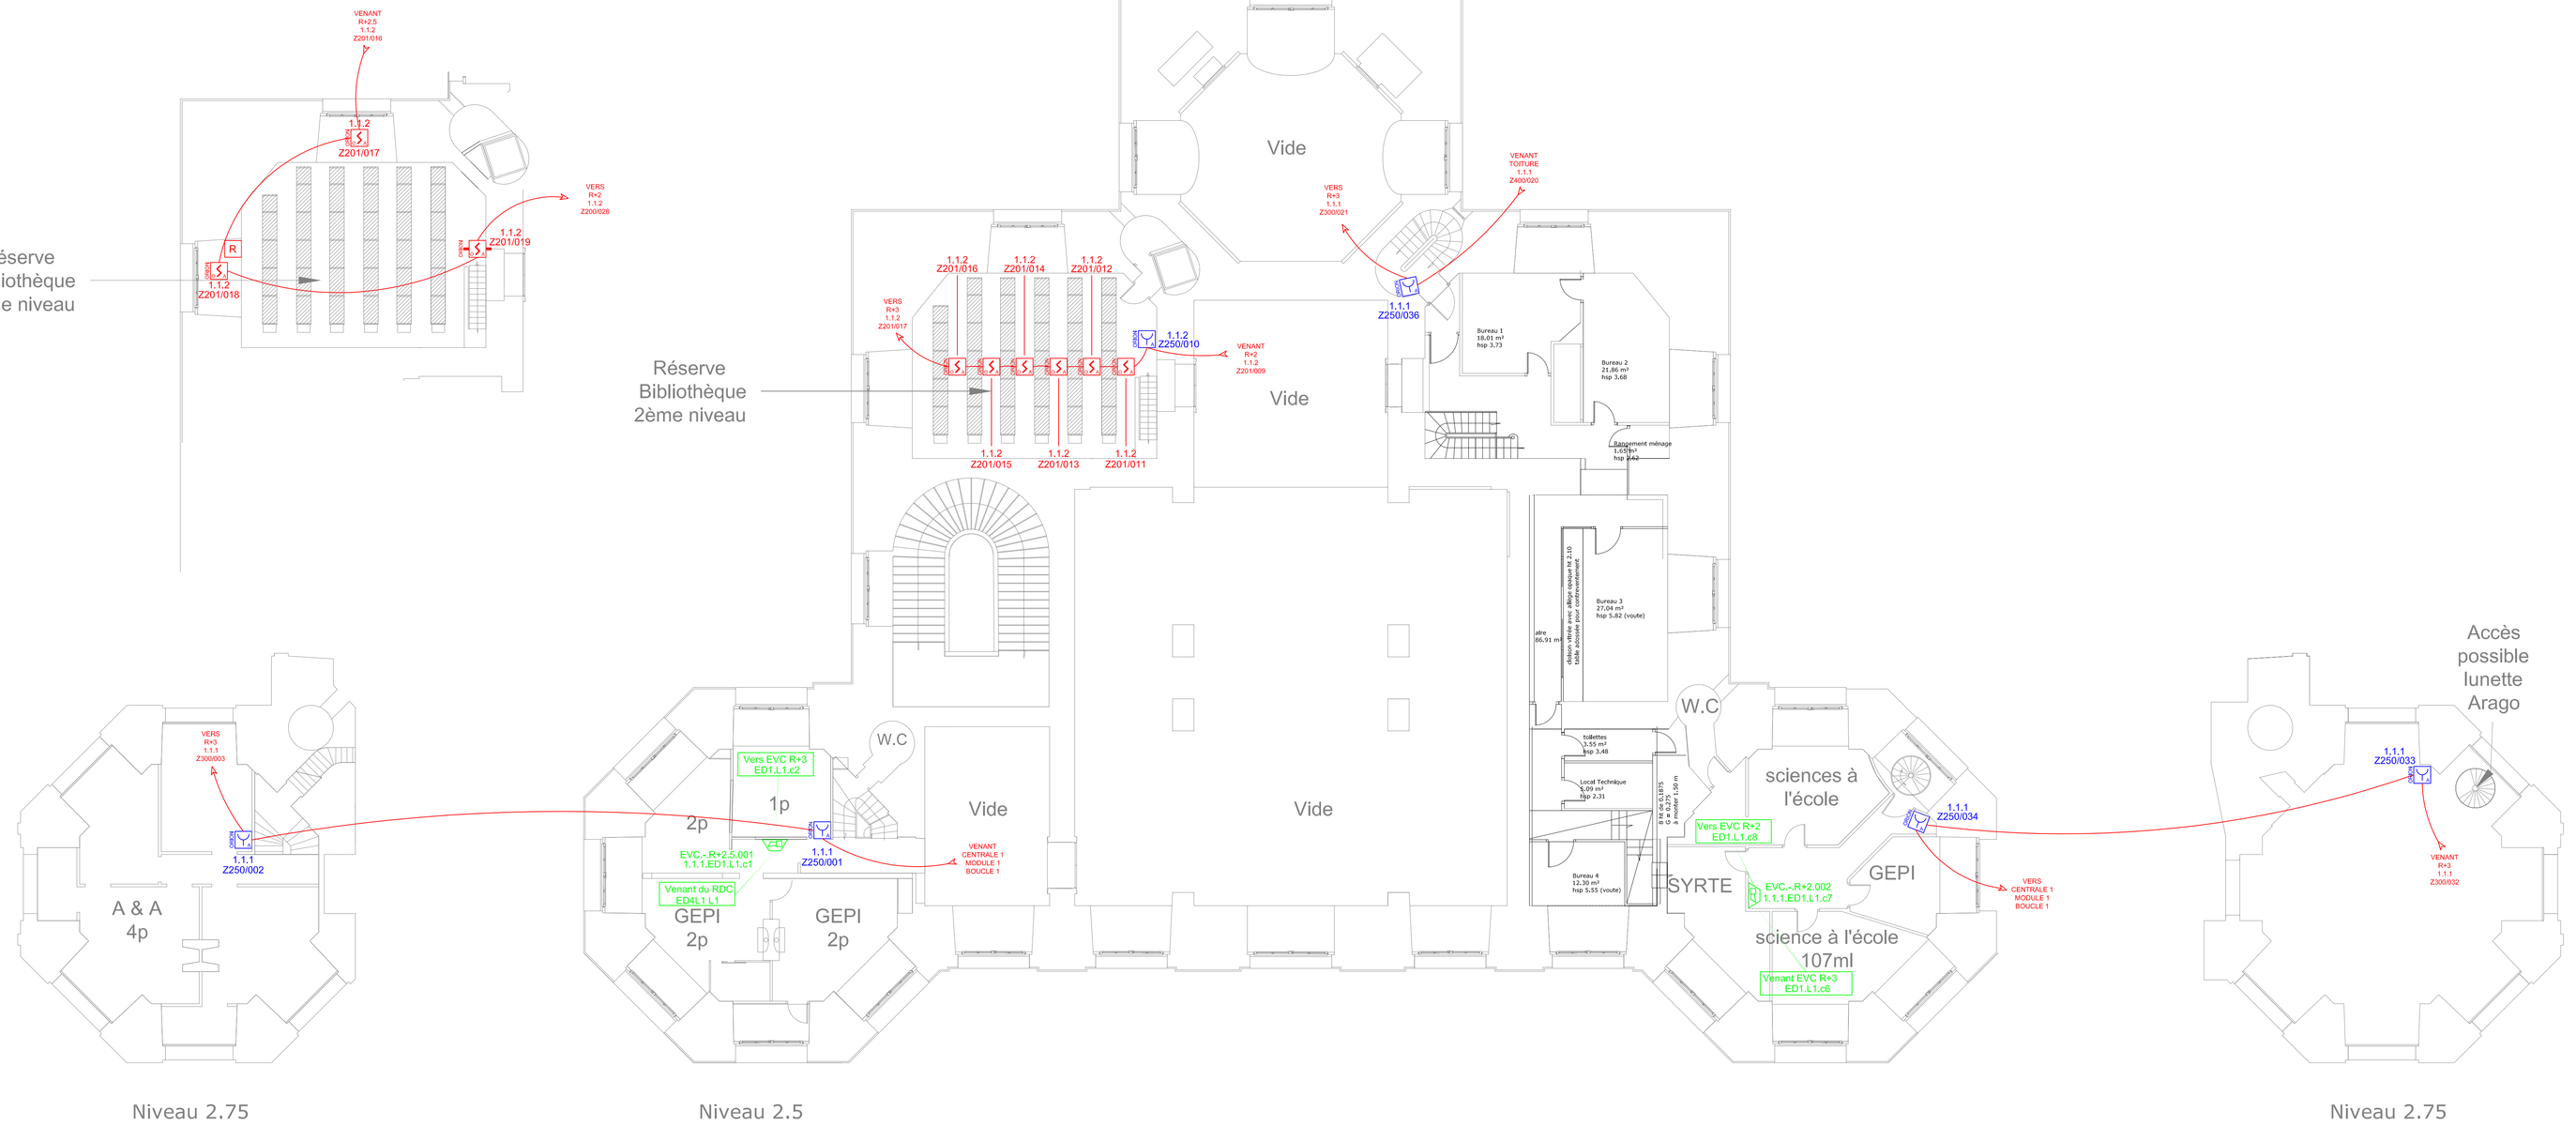

LEGENDE DETECTION INCENDIE		Qte
S	DETECTEUR OPTIQUE ADRESSABLE, OA-O	8
S	DETECTEUR LINEAIRE ADRESSABLE, LYNX	1
R	REFLECTEUR DETECTEUR LINEAIRE, REFLEX	1
IA	INDICATEUR D'ACTION, IA	0
IA	INDICATEUR D'ACTION COMMANDABLE, IA	0
IAE	INDICATEUR D'ACTION ETANCHE, IAE	0
IAE	INDICATEUR D'ACTION COMMANDABLE ETANCHE, IAE	0
M	DECLENCHEUR MANUEL, DMOA	6
EQMTI	EQUIPEMENT DE CONTROLE ET DE SIGNALISATION, FORTE	0

NUMERO DE CENTRALE DU POINT
NUMERO DE MODULE DU POINT
NUMERO DE LIGNE DU POINT
Technologie — X.X.X — A : Adressable C : Conventionnel
ZXXXXXXX — ADRESSE DU POINT (ADRESSABLE) / CHRONO DU POINT (CONVENTIONNEL)
NUMERO D'ADRESSE DU ZONE

DC/FRM/015-C

Le trame de ce document est une conception originale de DEF et sa propriété exclusive.
Toute reproduction non autorisée serait passible de poursuite.

LEGENDE ASSERVISSEMENTS		Qte
AVT	AVERTISSEUR SONORE, EVC	2
F	NSA, AIT, AF etc... (RELAIS)	0
I-4	CONTACT D'ENTREE TOUT OU RIEN, ETOR	0
AES	ALIMENTATION ELECTRIQUE DE SECURITE, AES	0
ED4L	ELEMENT DEPORTE 4 LIGNE DE DAS, ED4L	0
BASANT	CENTRALISATEUR DE MISE EN SECURITE INCENDIE, BASANT	0

NATURE DU D.A.S.
INITIALE DU BATIMENT
NIVEAU D'IMPLANTATION DU D.A.S.
XXX.X.XX.XXX — NUMERO CHRONO DU D.A.S.
D.A.S.
XX.XX.XX.EDX.X.cX — ORDRE DE CABLAGE DU DAS
LIGNE/RELAIS DE CABLAGE DU DAS
ADRESSE DE L'ELEMENT DEPORTE ASSOCIE
NUMERO DE BOUCLE DU DAS
NUMERO DU MODULE DU DAS
NUMERO DE CENTRALE

NATURE DE L'ELEMENT DEPORTE
INITIALE DU BATIMENT
NIVEAU D'IMPLANTATION DE L'ELEMENT DEPORTE
XXX.X.XX.XXX — NUMERO CHRONO DE L'ELEMENT DEPORTE
Elm.1
XX.XXX.X.(XXX) — ADRESSE DE L'ELEMENT DEPORTE
NUMERO DE BOUCLE DE L'ELEMENT DEPORTE
NUMERO DE L'ELEMENT DEPORTE
NUMERO DE CENTRALE

DC/FRM/015-C

Le trame de ce document est une conception originale de DEF et sa propriété exclusive.
Toute reproduction non autorisée serait passible de poursuite.

L'OBSERVATOIRE DE PARIS

61 AVENUE DE L'OBSERVATOIRE
75014 PARIS

IdF OUEST - 92150 SURESNES
15, Quai Galliéni
TEL: 01-41-38-89-00
FAX: 01-41-38-89-10
LA DETECTION ELECTRONIQUE FRANCAISE

Indice	Date	Modification	Par
B	23/11/11	Récolement	MSA
A	24/02/11	Première émission	GNO

Lot :	DI	Intitule :	Approbation :
DETECTION INCENDIE		PLAN D'IMPLANTATION DETECTION INCENDIE ET EVACUATION	Observations Avec : ☐ Sans : ☐ Date: -

Echelle :	Format :	Date de rédaction :	Rédaction :	Validation :	Approbation :
1/100	A0	23/11/11	A.MARGERIS	O.GASQUIN	M.MARQUES

LOCALISATION	FOLIO
R+2.5 / R+2.75	1

Phase	N° Affaire	Nature	N° Chrono	Indice
DOE	04369701	PL	004	B

La trame de ce document est une conception originale de DEF et sa propriété exclusive.
Toute reproduction non autorisée serait passible de poursuite.

DC/FRM/020-A

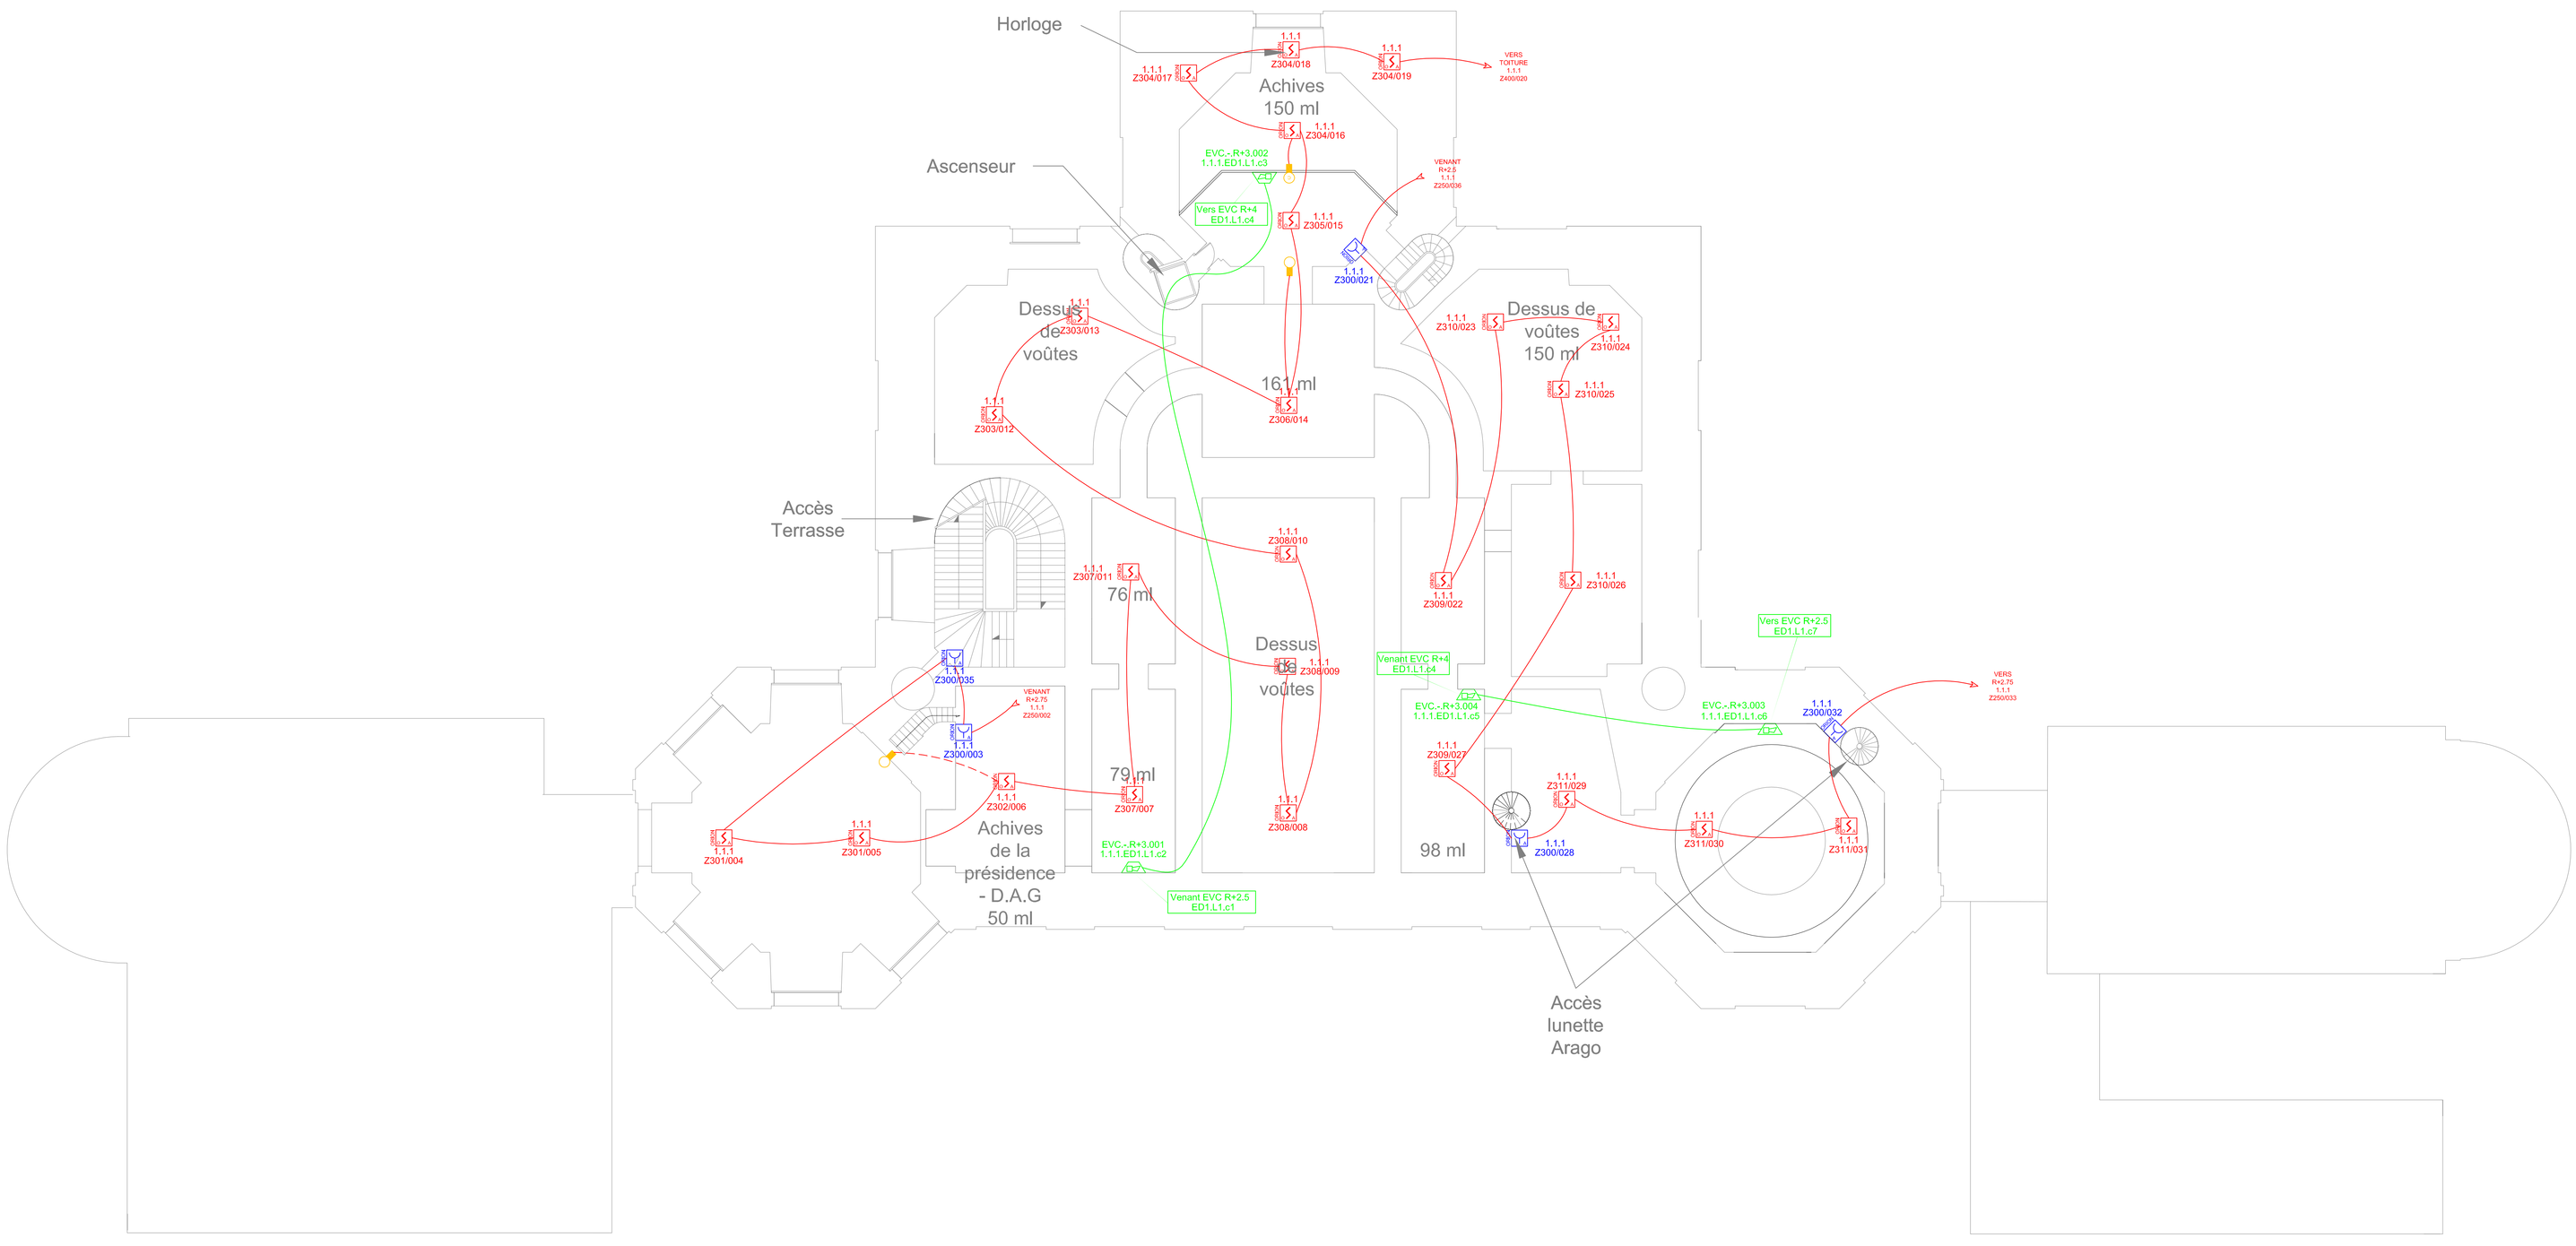

LEGENDE DETECTION INCENDIE	Qte
DETECTEUR OPTIQUE ADRESSABLE, OA-O	25
DETECTEUR LINEAIRE ADRESSABLE, LYNX	0
REFLECTEUR DETECTEUR LINEAIRE, REFLEX	0
INDICATEUR D'ACTION, IA	2
INDICATEUR D'ACTION COMMANDABLE, IA	1
INDICATEUR D'ACTION ETANCHE, IAE	0
INDICATEUR D'ACTION COMMANDABLE ETANCHE, IAE	0
DECLENCHEUR MANUEL, DMOA	5
EQUIPEMENT DE CONTROLE ET DE SIGNALISATION, FORTE	0

NUMERO DE CENTRALE DU POINT
NUMERO DE MODULE DU POINT
Technologie — NUMERO DE LIGNE DU POINT
A : Adressable C : Conventionnel
ADRESSE DU POINT (ADRESSABLE)
CHRONO DU POINT (CONVENTIONNEL)
NUMERO D'ADRESSE DU ZONE

DC/FRM/015-C
Le trame de ce document est une conception originale de DEF et sa propriété exclusive.
Toute reproduction non autorisée serait passible de poursuite.

LEGENDE ASSERVISSEMENTS	Qte
AVERTISSEUR SONORE, EVC	4
NSA, AIT, AF etc... (RELAIS)	0
CONTACT D'ENTREE TOUT OU RIEN, ETOR	0
ALIMENTATION ELECTRIQUE DE SECURITE, AES	0
ELEMENT DEPORTE 4 LIGNE DE DAS, ED4L	0
CENTRALISATEUR DE MISE EN SECURITE INCENDIE, BASANT	0

NATURE DU D.A.S.
INITIALE DU BATIMENT
NIVEAU D'IMPLANTATION DU D.A.S.
XXX.X.XX.XXX — NUMERO CHRONO DU D.A.S.
D.A.S.
XX.XX.XX.EDX.X.cX — ORDRE DE CABLAGE DU DAS
LIGNE/RELAIS DE CABLAGE DU DAS
ADRESSE DE L'ELEMENT DEPORTE ASSOCIE
NUMERO DE BOUCLE DU DAS
NUMERO DU MODULE DU DAS
NUMERO DE CENTRALE

NATURE DE L'ELEMENT DEPORTE
INITIALE DU BATIMENT
NIVEAU D'IMPLANTATION DE L'ELEMENT DEPORTE
XXX.X.XX.XXX — NUMERO CHRONO DE L'ELEMENT DEPORTE
Elm.
XX.XXX.X.(XXX) — ADRESSE DE L'ELEMENT DEPORTE
NUMERO DE BOUCLE DE L'ELEMENT DEPORTE
NUMERO DE L'ELEMENT DEPORTE
NUMERO DE CENTRALE

DC/FRM/014-C
Le trame de ce document est une conception originale de DEF et sa propriété exclusive.
Toute reproduction non autorisée serait passible de poursuite.

L'OBSERVATOIRE DE PARIS

61 AVENUE DE L'OBSERVATOIRE
75014 PARIS

IdF OUEST - 92150 SURESNES
15, Quai Galliéni
TEL: 01-41-38-89-00
FAX: 01-41-38-89-10
LA DETECTION ELECTRONIQUE FRANCAISE

Indice	Date	Modification	Par
B	23/11/11	Récolement	MSA
A	24/02/11	Première émission	GNO

Lot : DI DETECTION INCENDIE	Intitule : PLAN D'IMPLANTATION DETECTION INCENDIE ET EVACUATION	Approbation : Observations Avec : ☐ Sans : ☐ Date: -	

Echelle :	Format :	Date de rédaction :	Rédaction :	Validation :	Approbation :
1/100	A0	23/11/11	A.MARGERIS	O.GASQUIN	M.MARQUES

LOCALISATION	FOLIO
R+3	1

Phase	N° Affaire	Nature	N° Chrono	Indice
DOE	04369701	PL	005	B

La trame de ce document est une conception originale de DEF et sa propriété exclusive.
Toute reproduction non autorisée serait passible de poursuite.
DC/FRM/020-A

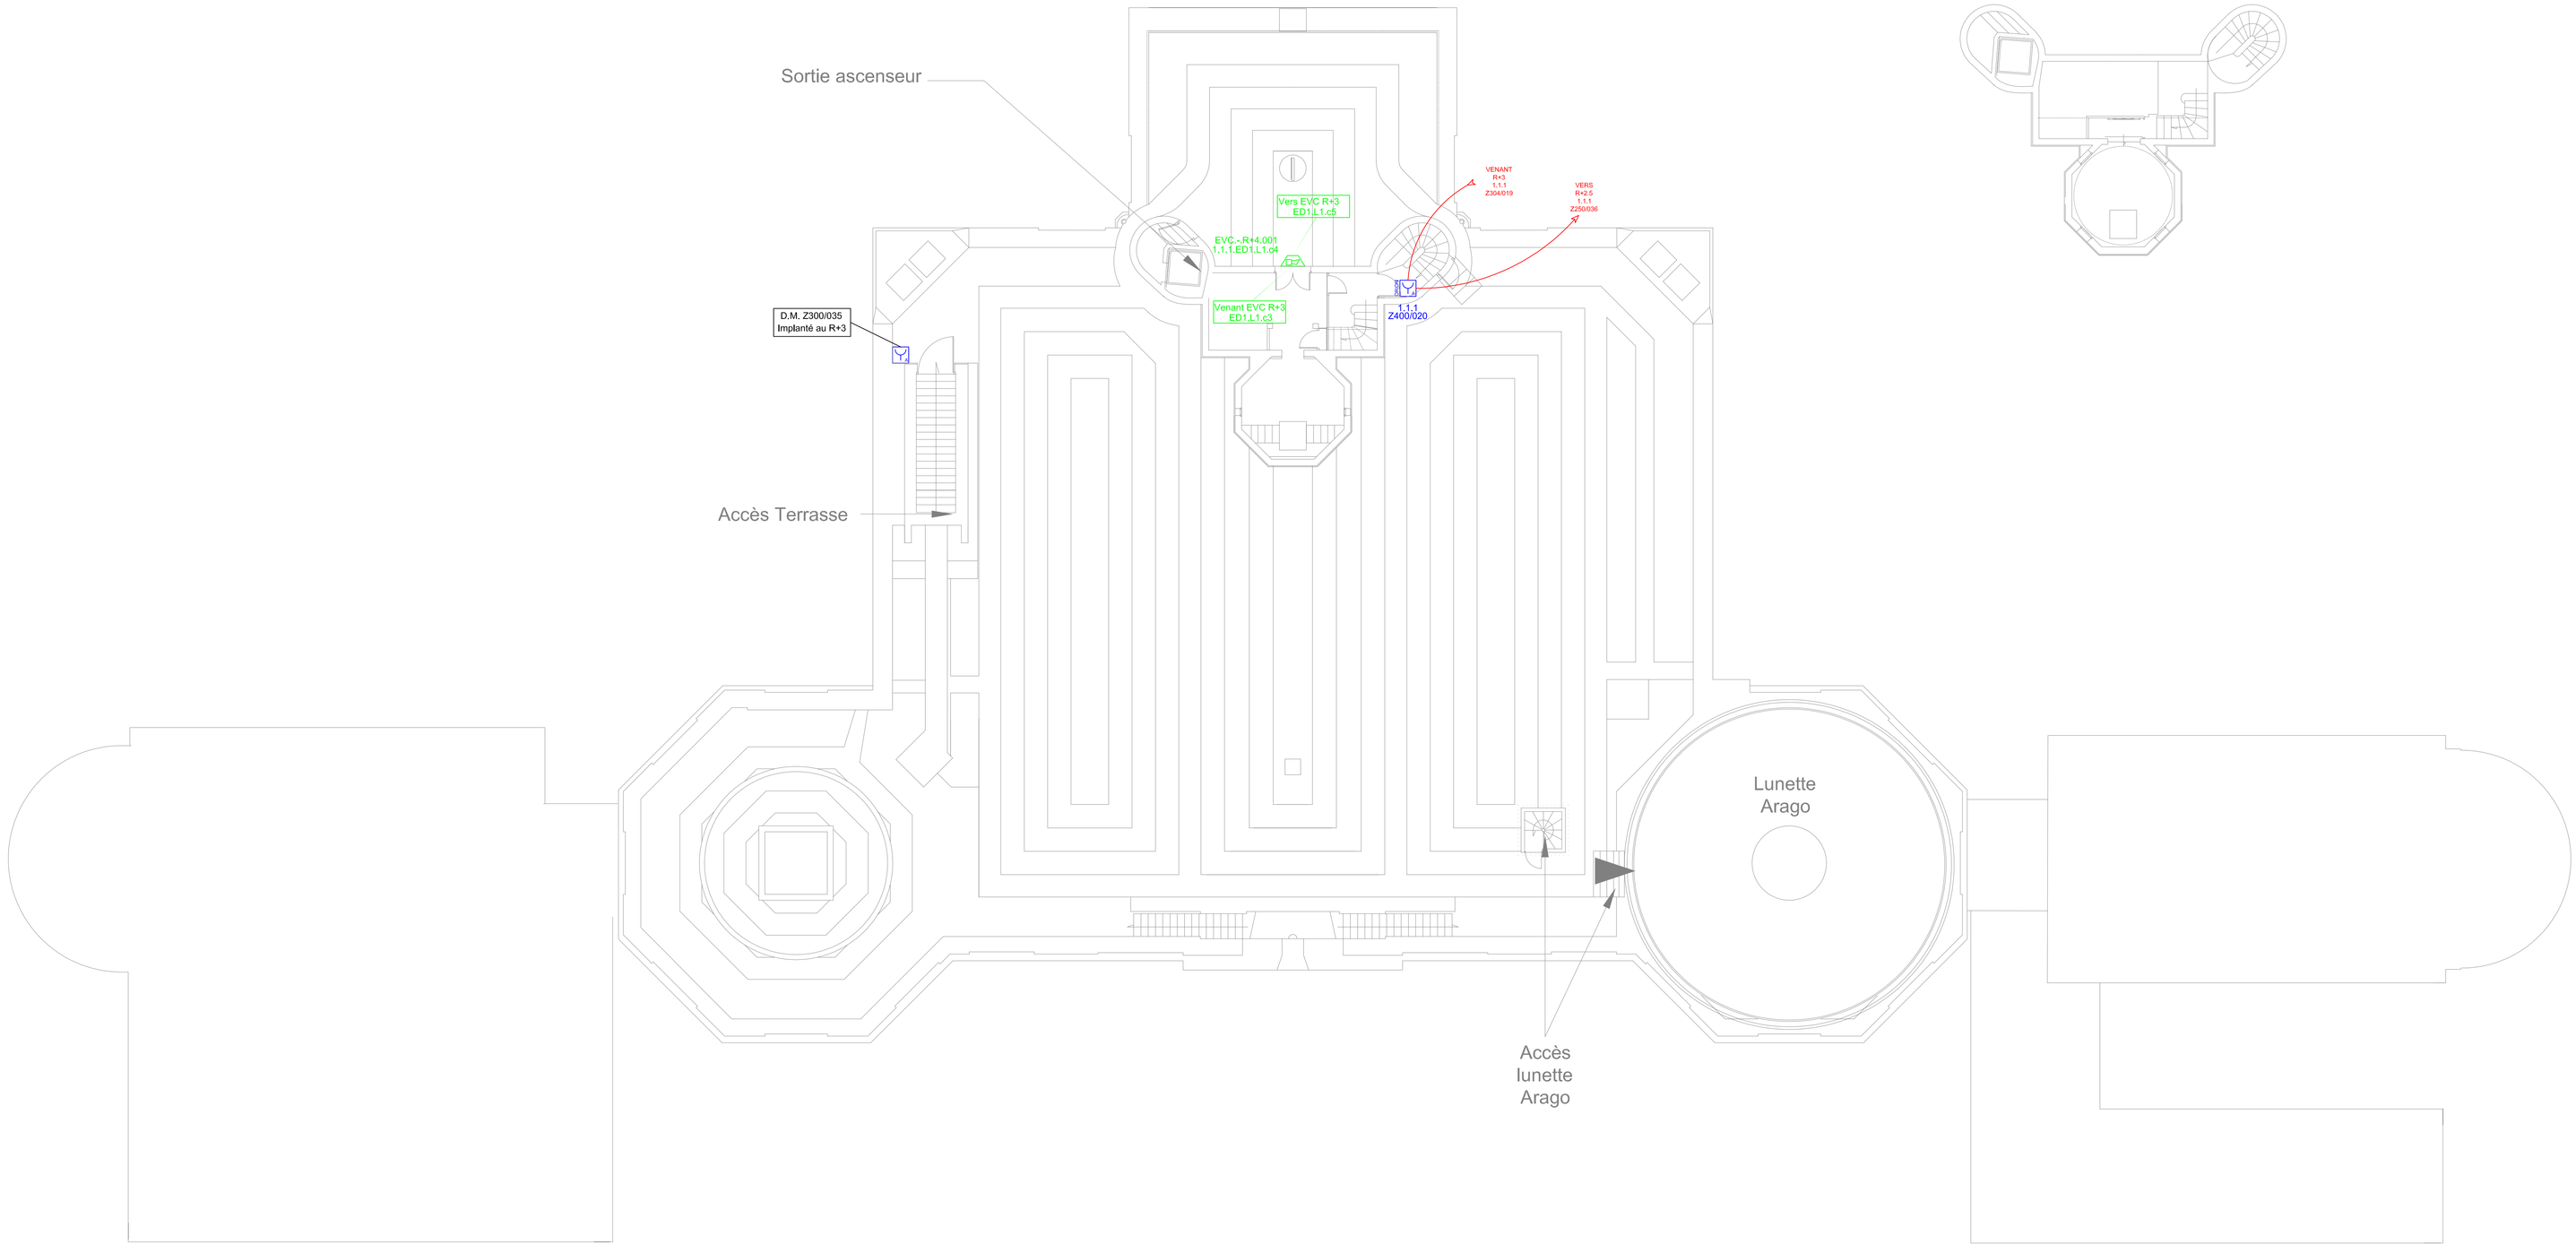

LEGENDE DETECTION INCENDIE		Qte
S	DETECTEUR OPTIQUE ADRESSABLE, OA-O	0
S	DETECTEUR LINEAIRE ADRESSABLE, LYNX	0
R	REFLECTEUR DETECTEUR LINEAIRE, REFLEX	0
A	INDICATEUR D'ACTION, IA	0
A	INDICATEUR D'ACTION COMMANDABLE, IA	0
A	INDICATEUR D'ACTION ETANCHE, IAE	0
A	INDICATEUR D'ACTION COMMANDABLE ETANCHE, IAE	0
M	DECLENCHEUR MANUEL, DMOA	1
IGHTI	EQUIPEMENT DE CONTROLE ET DE SIGNALISATION, FORTE	0

NUMERO DE CENTRALE DU POINT
NUMERO DE MODULE DU POINT
Technologie — NUMERO DE LIGNE DU POINT
X.X.X
A : Adressable C : Conventionnel
ZXXXXXXX — ADRESSE DU POINT (ADRESSABLE)
CHRONO DU POINT (CONVENTIONNEL)
NUMERO D'ADRESSE DU ZONE

DC/FRM/015-C

La trame de ce document est une conception originale de DEF et sa propriété exclusive.
Toute reproduction non autorisée serait passible de poursuite.

LEGENDE ASSERVISSEMENTS		Qte
AVA	AVERTISSEUR SONORE, EVC	1
T	NSA, AIT, AF etc... (RELAIS)	0
I-4	CONTACT D'ENTREE TOUT OU RIEN, ETOR	0
AES	ALIMENTATION ELECTRIQUE DE SECURITE, AES	0
ED4L	ELEMENT DEPORTE 4 LIGNE DE DAS, ED4L	0
BASNT	CENTRALISATEUR DE MISE EN SECURITE INCENDIE, BASANT	0

NATURE DU D.A.S.
INITIALE DU BATIMENT
NIVEAU D'IMPLANTATION DU D.A.S.
XXX.X.XX.XXX — NUMERO CHRONO DU D.A.S.
D.A.S.
XX.XX.XX.EDX.X.cX — ORDRE DE CABLAGE DU DAS
LIGNE/RELAIS DE CABLAGE DU DAS
ADRESSE DE L'ELEMENT DEPORTE ASSOCIE
NUMERO DE BOUCLE DU DAS
NUMERO DU MODULE DU DAS
NUMERO DE CENTRALE

NATURE DE L'ELEMENT DEPORTE
INITIALE DU BATIMENT
NIVEAU D'IMPLANTATION DE L'ELEMENT DEPORTE
XXX.X.XX.XXX — NUMERO CHRONO DE L'ELEMENT DEPORTE
Elm.1
XX.XXX.X.(XXX) — ADRESSE DE L'ELEMENT DEPORTE
NUMERO DE BOUCLE DE L'ELEMENT DEPORTE
NUMERO DE L'ELEMENT DEPORTE
NUMERO DE CENTRALE

DC/FRM/015-C

La trame de ce document est une conception originale de DEF et sa propriété exclusive.
Toute reproduction non autorisée serait passible de poursuite.

L'OBSERVATOIRE DE PARIS

61 AVENUE DE L'OBSERVATOIRE
75014 PARIS

DEF
IdF OUEST - 92150 SURESNES
15, Quai Galliéni
TEL: 01-41-38-89-00
FAX: 01-41-38-89-10
LA DETECTION ELECTRONIQUE FRANCAISE

l'Observatoire de Paris

Indice	Date	Modification	Par
B	23/11/11	Récolement	MSA
A	24/02/11	Première émission	GNO

Lot :	Intitule :	Approbation :
DI	PLAN D'IMPLANTATION	Observations
DETECTION INCENDIE	DETECTION INCENDIE ET EVACUATION	Avec : ☐ Sans : ☐ Date: -

Echelle :	Format :	Date de rédaction :	Rédaction :	Validation :	Approbation :
1/100	A0	23/11/11	A.MARGERIS	O.GASQUIN	M.MARQUES

LOCALISATION	FOLIO
R+4	1

Phase	N° Affaire	Nature	N° Chrono	Indice
DOE	04369701	PL	006	B

La trame de ce document est une conception originale de DEF et sa propriété exclusive.
Toute reproduction non autorisée serait passible de poursuite,

DC/FRM/020-A