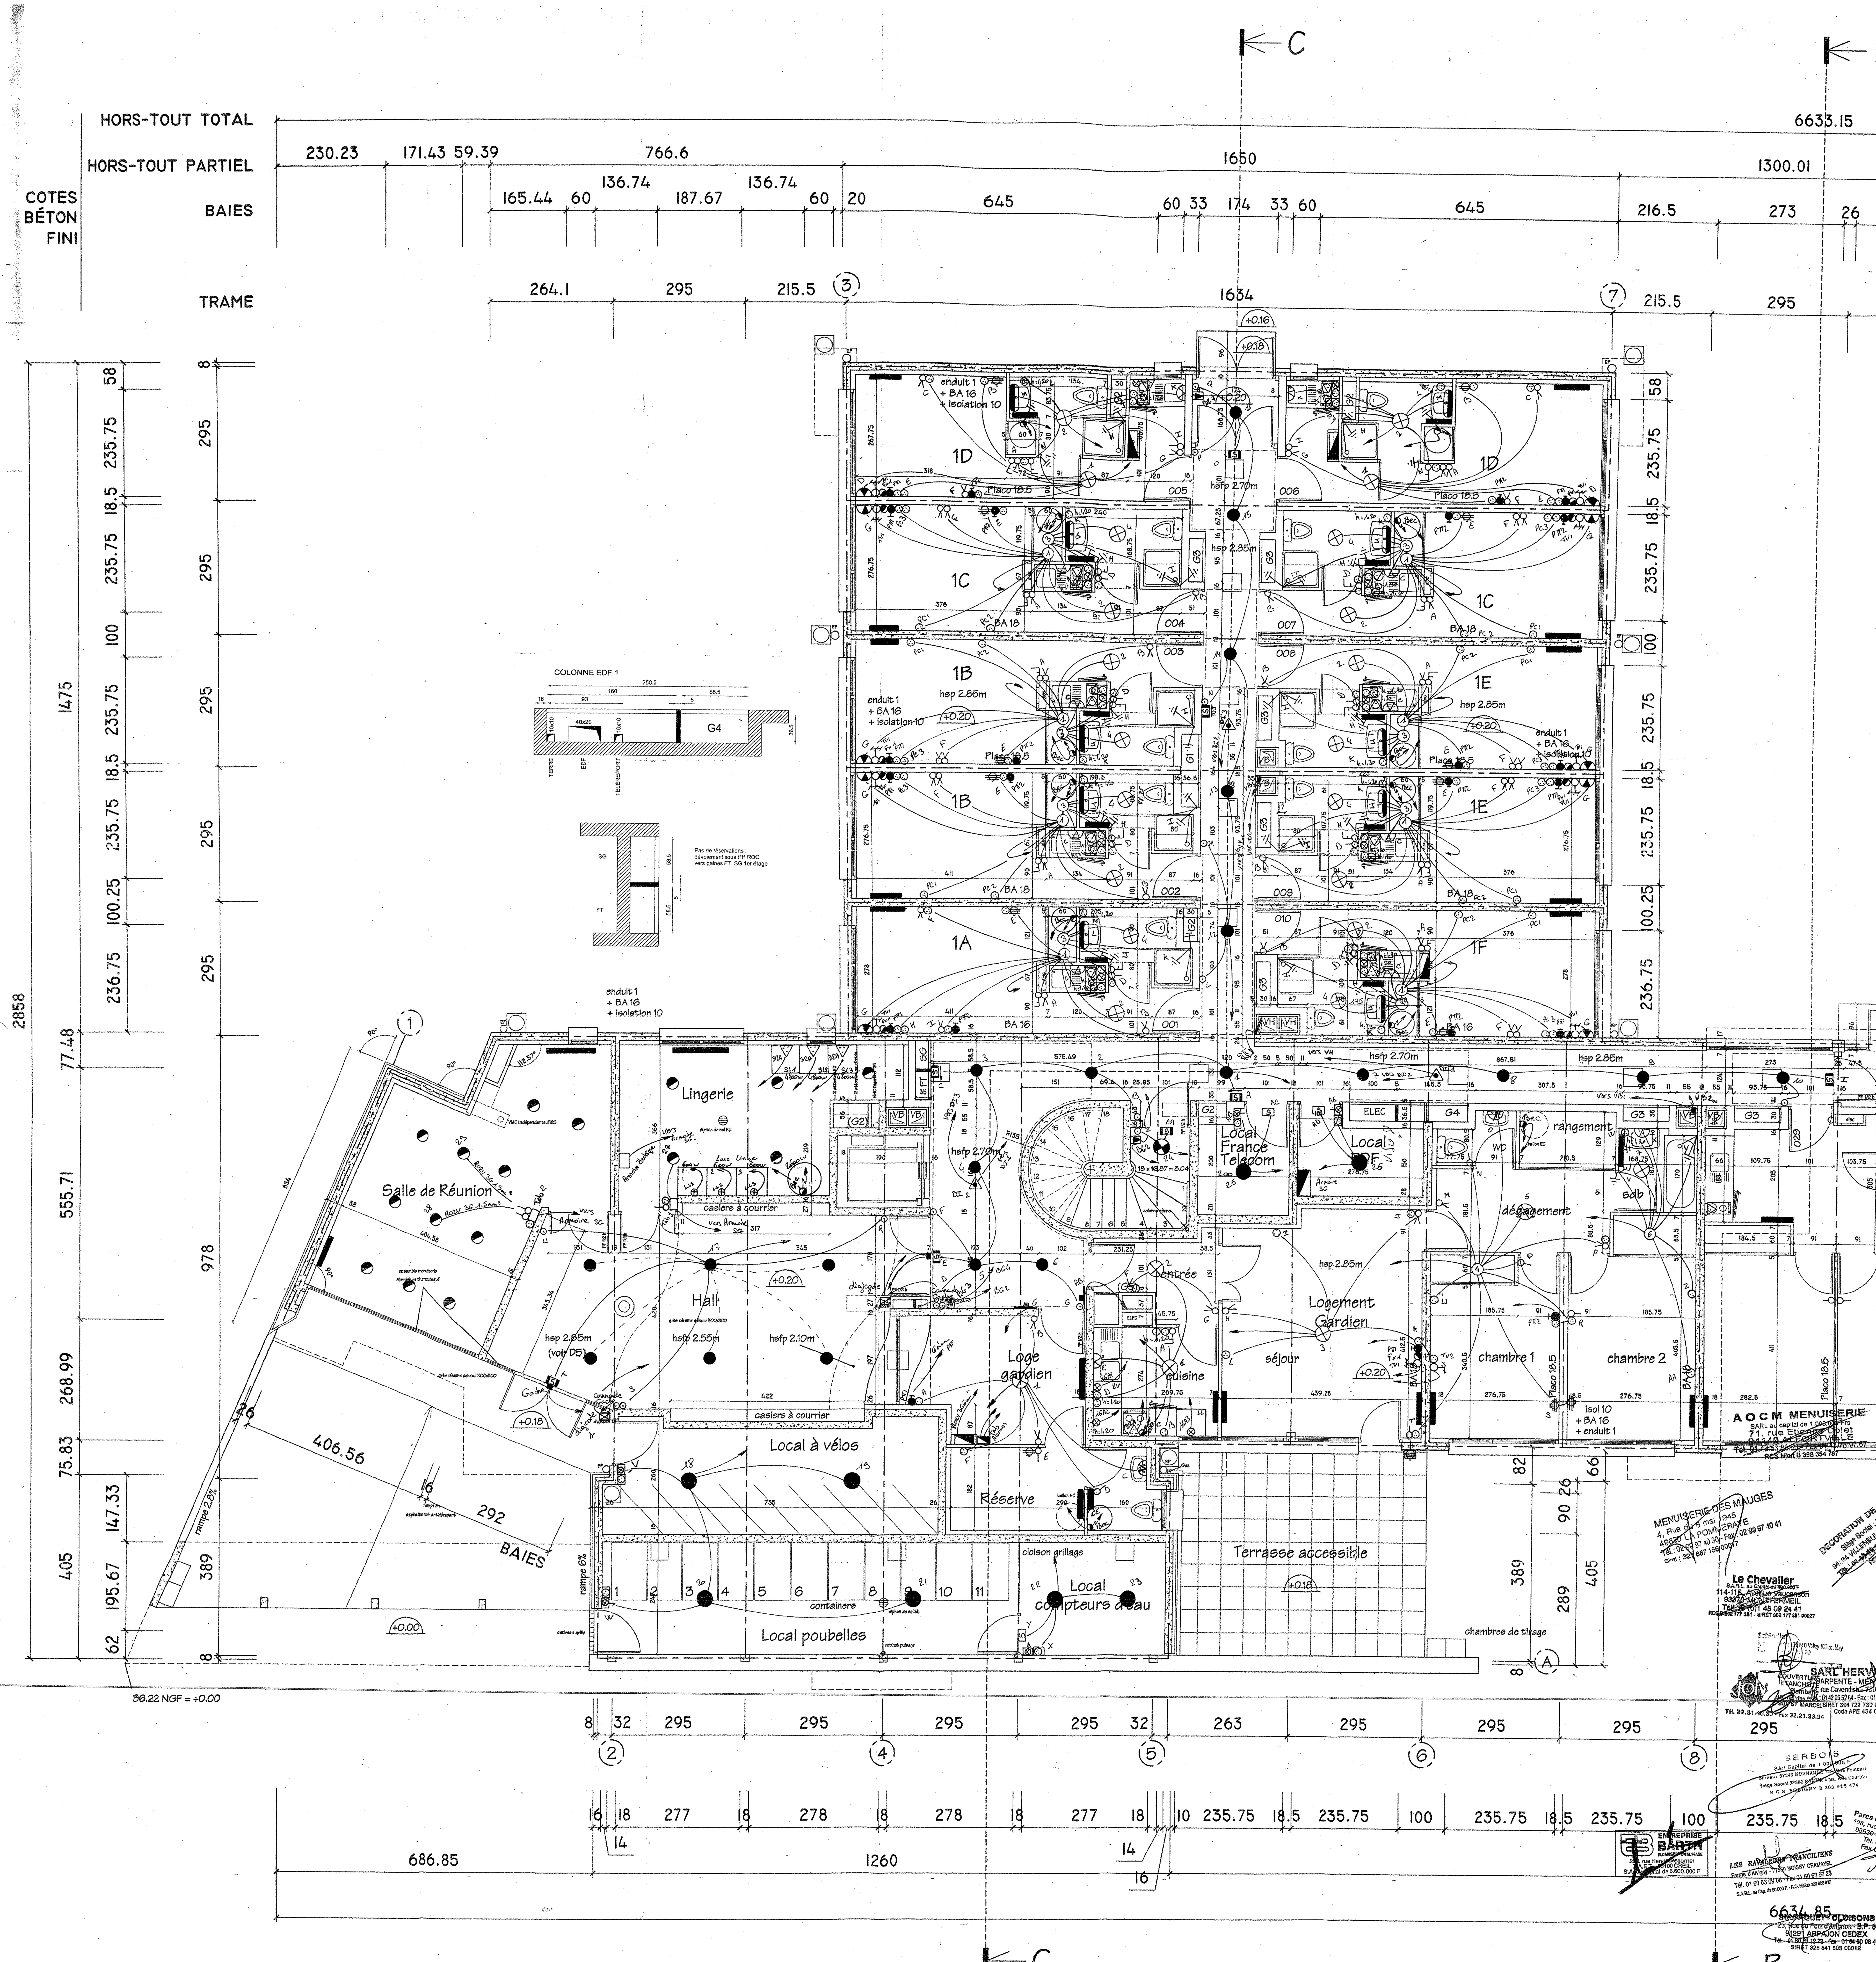

LEGENDE ELECTRIQUE

inter simple allumage	bouton poussoir étanche
inter va et vient	inter étanche lumineux
inter double allumage	inter tempo étanche
bouton poussoir	hublot
P.C 32A+T	hublot
P.C 16A+T	spot
P.C 16A+T directe	spot
P.C commandé	applique
P.C double à hauteur	applique
P.C 16A+T étanche	fluo 1x58w
prise télévision	fluo 1x58w permanent
fx vide	bloc secours superstructure
conjoncteur PTT	bloc secours en partie basse
équipotentielle	bloc secours étanche
Tableau d'abonné	platine interphone
interphone	platine digicode
alim ballon d'eau chaude	gâche électrique
convecteur	détecteur ionique
alim. chaudière	bouton bris de glace
radiateur	
thermostat	
bouton sonnette	
carillon	
douille à bout de fil	
douille à bout de fil en applique	
applique classe 2	

Voir dossier technique pour le détail sur l'appareillage

St DENIS 209 Chambres

PLAN RDC PARTIE A

TELECOISE
9 bis avenue Blaise Pascal
B.P. 70447
60 004 BEAUVAIS Cedex
TEL : 03.44.14.35.35
FAX : 03.44.02.03.20

RESPONSABLE	DESSINATEUR	CODE	ECH.	N° DE PLAN	Indice
J.P-MAHIEUX	J-PEREZ	1208	1/50	EL10	EXE

PLAN DE RECOLEMENT

INDICE	MODIFICATION	DATE
G		
F		
E		
D		
C		
B	Modification des implantations dans la Lingerie	23.04.2002
A	IMPLANTATION ELECTRIQUE	05.02.2001

"RESIDENCE POUR ETUDIANTS"
Construction de 209 chambres
Rue GUYNEMER
93200 SAINT DENIS

P1

Résidence pour Etudiants
4, rue Guynemer
Ville de Saint Denis
Département de Seine Saint Denis

Dossier de Marché

MAITRE D'OUVRAGE
Société Française des Habitations Economiques
59, rue de Provence
75439 PARIS cedex 09
Téléphone 01 49 95 37 37
Télécopie 01 49 95 37 45

MAITRE D'OEUVRE
ARCHITECTE
Atelier de Midi Architectes

BUREAU CONTROLE TECHNIQUE
SOCOTEC

ECONOMISTE
CEE

ACOUSTICIEN
AVEL

THERMICIEN
Thermique Labo

4- Plan de niveau
Niveau RdC (part. a)

ECHELLE : 1/50e
Décembre 2000