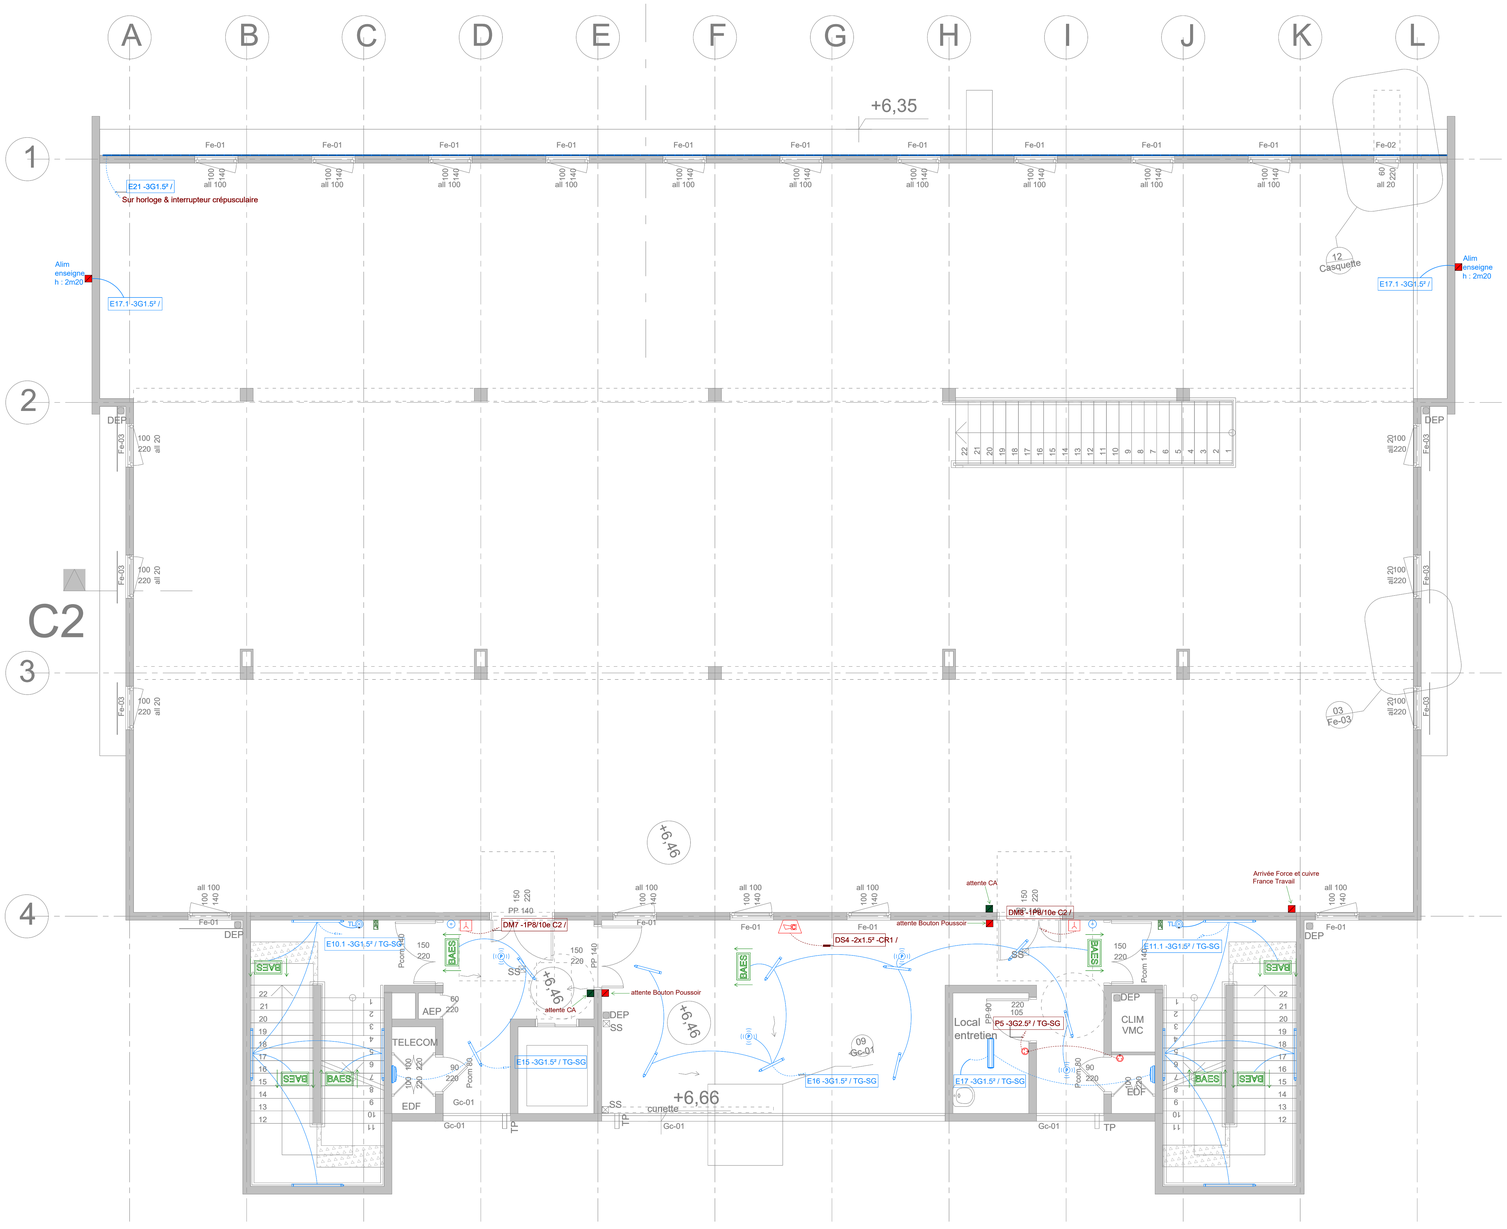

LEGENDE ELECTRICITE

SYMBOLE	DESIGNATION
Tableaux	
	Borne poste (RDC)
	Tableau général des services généraux (RDC)
	Tableau général basse tension (R+1/R+2) — Non compris au CDPGF on devis TS sera fait
	Platine de comptage et disjoncteur d'abonné (R+3/R+4)
Distributions	
	Chemin câble courant fort
	Fourreau courant fort
	Fourreau courant faible
Appareillages	
	Bouton poussoir temporisé lumineux : Ht 110cm du sol fini
	Détecteur présence en plafond
	Prise de courant étanche : Ht 30cm du sol fini
Equipement électrique particulier	
	Alimentation CFO / CFa
VMC	Alimentation ventilation mécanique contrôlé
PORTAIL	Alimentation portail
IRVE	Alimentation IRVE
Pompe Relevage	Alimentation pompe de relevage
Eclairages	
	Type A : Plafonnier LED (détecteur présence intégré) - Parking et locaux entretien
	Type B : Tube LED - Circulations
	Type C : Tube LED - Escaliers
	Type D : Dalle LED 600x600 - Hall
	Type E : Ruban LED - Hall et Façade
	Type F : Projecteur LED - Façade RDC
	Type G : Hublot LED (détecteur présence intégré) - Locaux GT & EDF
	Type A : Spot encastré LED - Sanitaires (R+3&R+4)
Eclairage de sécurité	
BAES	Bloc autonome éclairage de sécurité 45lm : Ht 220cm du sol fini
BAES + G	Bloc autonome éclairage de sécurité 45lm + Grille : Ht maximal 50cm du sol fini
Equipement contrôle accés	
	Lecteur badge type Vigik : Ht 110cm du sol fini
	Bouton de décondamnation : Ht 110cm du sol fini
Equipement divers	
BORNE	Borne de recharge de véhicule électrique
	Boîtier de bris de glace vert : Ht 110cm du sol fini
Equipement d'alarme Incendie	
	Diffuseur sonore : Ht minimum 225cm du sol fini
	Diffuseur lumineux : Ht minimum 225cm du sol fini
	Déclencheur manuel : Ht 110cm du sol fini
	Déclencheur manuel étanche IP67 : Ht 110cm du sol fini

opération : Le Banian
Construction d'un immeuble de bureaux

MAITRE D'OUVRAGE
SASU OPTIMEO
32 rue du général de Gaulle 97434
Saint Gilles les Bains
Mail :secretariat@terrescreole.com
☎ : 02 62 24 53 67

ARCHITECTE
Didier BRACHET
359,rue du Général Lambert 97436
Saint-Leu
☎ : 02 62 24 53 67
☎ : 02 62 24 03 65

BET STRUCTURE
ICR / TPFI
12 Rue Lislet Geoffroy
97495 SAINTE CLOTILDE
☎: 02 62 30 85 50

BET VRD/FLUIDES
ICR / TPFI
12 Rue Lislet Geoffroy
97495 SAINTE CLOTILDE
☎: 02 62 30 85 50

CSPS
VERITAS
Avenue Théodore Drouet BP 366
97829 Le Port
☎: 02 62 45 41 55

CONTRÔLE TECHNIQUE
VERITAS
Avenue Théodore Drouet BP 366
97829 Le Port
☎: 02 62 45 41 55

PUISSANCE WATT

Entreprise : **PUISSANCE WATT**

Lot : ELECTRICITE CF/Cf

INDICES	OBJETS	DATE
A	Emission initiale	12/09/2023
B	Maj Suite CR n°1 et reunion de chantier	02 / 10 / 23
C	Maj n° de circuit	02 / 11 / 23
D	Dossiers d'ouvrages exécutés	28 / 01 / 25
E		
F		

PLAN(S) ARCHITECTE

Dessiné par SCELEC
Vérifié par : F.RIVIERE
Validé : F.RIVIERE

N° DE PLAN : 202
N°AFFAIRE :

ECH :	DESIGNATIONS
1 / 50	Plan d'EXE R+2
DATE	28 / 01 / 2025
INDICE	D