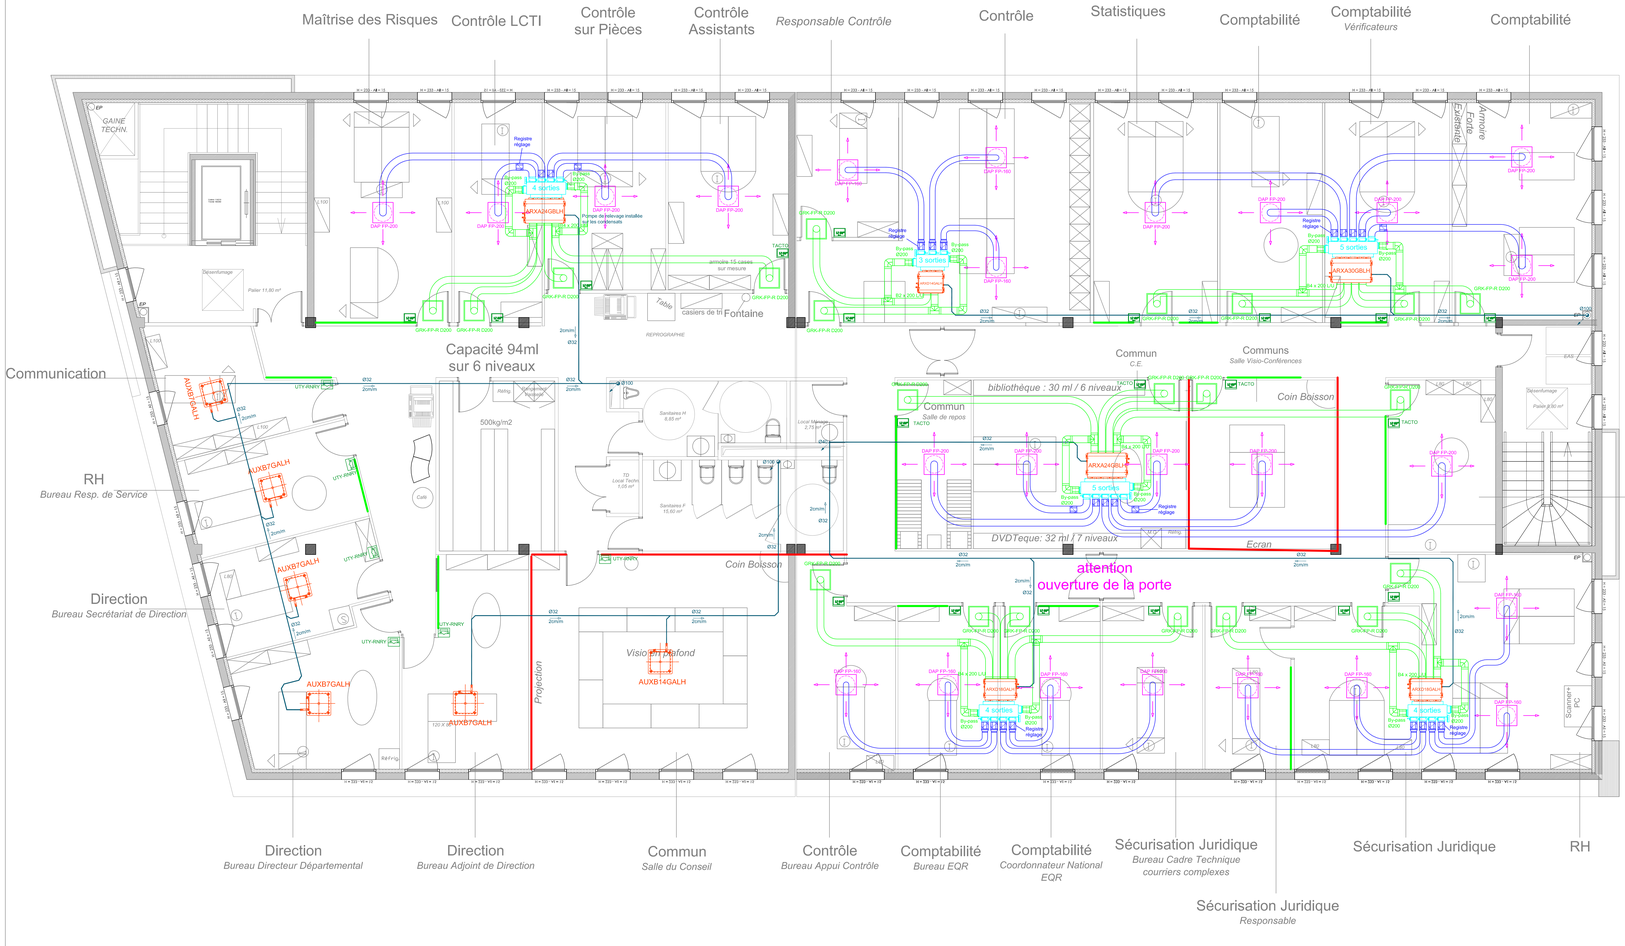

LEGENDE CVC

UNITES INTERIEURES

	Cassette 600X600 ATLANTIC AUXB 7 GALH P:2.2/2.8kW ET AUXB 14 GALH P:4,5/5kW
ARXA30GBLH	Gainable moyenne pression ATLANTIC ARXA 30 GBLH P:9/10kW
ARXA24GBLH	Gainable moyenne pression ATLANTIC ARXA 24 GBLH P:7,1/8kW
ARXD18GALH	Gainable compact avec pression ATLANTIC ARXD 18 GALH P:5,6/6,3kW
ARXD14GALH	Gainable compact avec pression ATLANTIC ARXD 14 GALH P:4,5/5kW

RESEAUX AERAULIQUES

5 sorties	Plénum de soufflage 5 sorties
4 sorties	Plénum de soufflage 4 sorties
3 sorties	Plénum de soufflage 3 sorties
	Bouche de soufflage 600X600 ATLANTIC type DAP FP-160 ou DAP FP-200
	Kit grille de reprise + filtre + plenum ATLANTIC type GRK-FP-R Ø200
	Bride de reprise 2 piquages Ø200 ATLANTIC type B2 x 200 S1
	Bride de reprise 4 piquages Ø200 ATLANTIC type B4 x 200 L/U
	Conduit souple Ø200 ou Ø160
	Registre de réglage motorisé
	By-pass d'équilibrage

SYSTEME DE COMMANDE

	Thermostat de zone ATLANTIC
UTY-RNRY	Télécommande ATLANTIC UTY-RNRY

LEGENDE CVC

CONDENSATS

	Evacuation PVC pour condensats Ø32
	Coude PVC simple mâle-femelle 45° Ø32
	Culotte simple PVC mâle femelle 45° Ø32
	Culotte double PVC parallele mâle-femelle 45° Ø32
	Descente EU Ø100

CONSTRUCTION D'UN IMMEUBLE DE BUREAUX
URSSAF
Parc G.BESSE II - Lot 04 - 30000 Nîmes

MAITRE D'OUVRAGE
SNC U ALTIS
Immeuble "l'Automne"
150 rue Louis Landi-BP99060
30972 Nîmes cedex 9
Tel:04.66.02.18.60
Fax:04.66.02.18.69

BET STRUCTURE
BET VIAL
21 Arche Bottit
115 allée Norbert Wiener
30035 Nîmes cedex 1
Tel:04.66.38.10.29
Fax:04.66.38.30.56

MAITRE D'OEUVRE
HOLDING TISSOT
Immeuble "l'Automne"
150 rue Louis Landi-BP99060
30972 Nîmes cedex 9
Tel:04.66.02.18.60
Fax:04.66.02.18.69

ARCHITECTE
MPM ARCHI
MOREL Pierre et Matthieu Architectes D.P.L.G
42,rue du Forez Bat A - 30000 Nîmes
Tel:04.66.29.23.70
Fax:04.66.29.23.70
mail : mpmarchi@mpmarchi.com

BUREAU DE CONTROLE
SOCOTEC
Immeuble le Colisée
1 rue du Colisée
30900 NIMES

SPS
SOCOTEC
Immeuble le Colisée
1 rue du Colisée
30900 NIMES

PLAN RESEAU AERAULIQUE R+2

DATE	MODIFICATION	DESSINE PAR	VALIDE PAR	INDICE
04/11/2015	Recollement dossier des ouvrages exécutés	EV	EV	D
24/06/2014	Dossier des ouvrages exécutés	EV	MH	C
04/02/2014	Suite aux nouveaux plans d'aménagement du 21/01/2014 de la société REFLET	EV	MH	B
28/10/2013	Suite aux nouveaux plans d'aménagement du 22/10/2013 de la société REFLET	EV	MH	A
04/09/2013	Première édition	EV	MH	0

DATE DE CREATION : 08 AOUT 2013 — ECHELLE : 1/50

AFFAIRE	BATIMENT		PHASE		LOT		TYPE	NIVEAU	N° D'ORDRE	IND.
13-00033	0	-	DOE	-	CVC	-	P	R+2	CVC06	D

CE PLAN RESTE LA PROPRIETE DE SETA ENERGIES. TOUTE REPRODUCTION DOIT ETRE DEMANDE PAR ECRIT.
CE DOCUMENT NE SERA VALABLE POUR EXECUTION DE TRAVAUX QU'EN RETOUR DES VISA DES CORPS D' ETAT, MAITRE D OEUVRE, BET, BUREAU DE CONTROLE.