




PLAN DE SITUATION 1:500

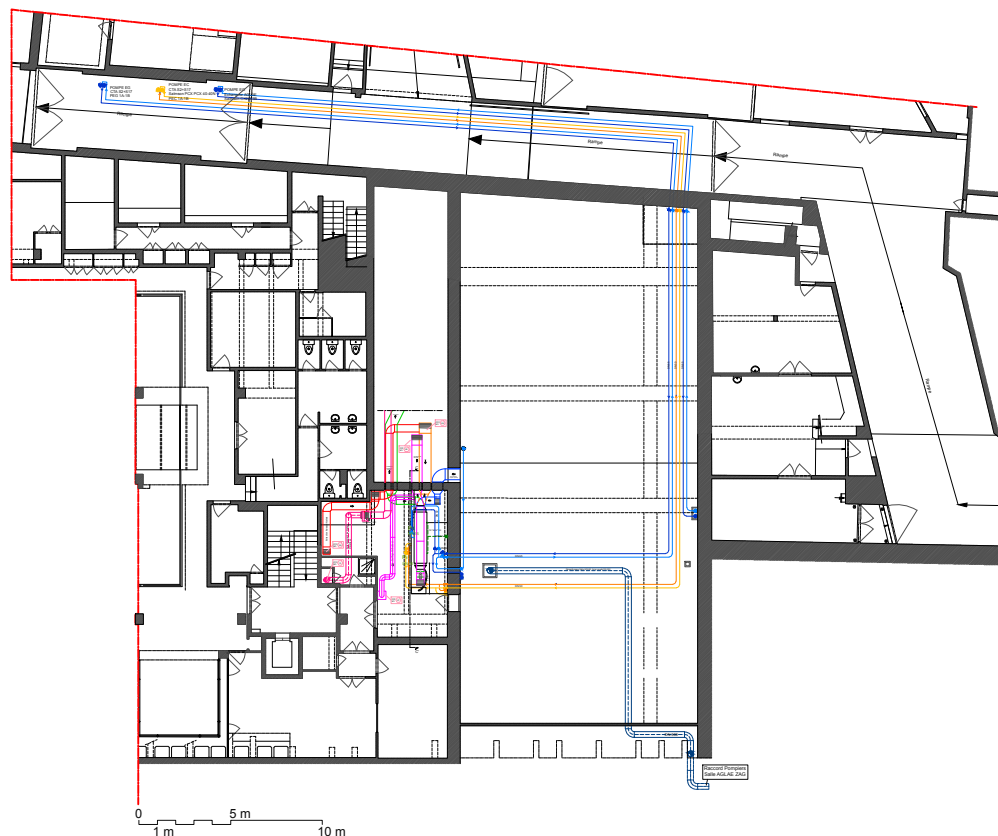

PLAN GENERAL D'INTERVENTION 1:200

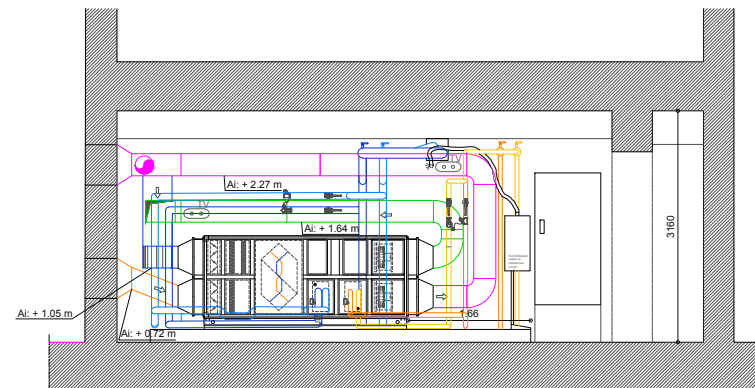

COUPE CC' 1:50

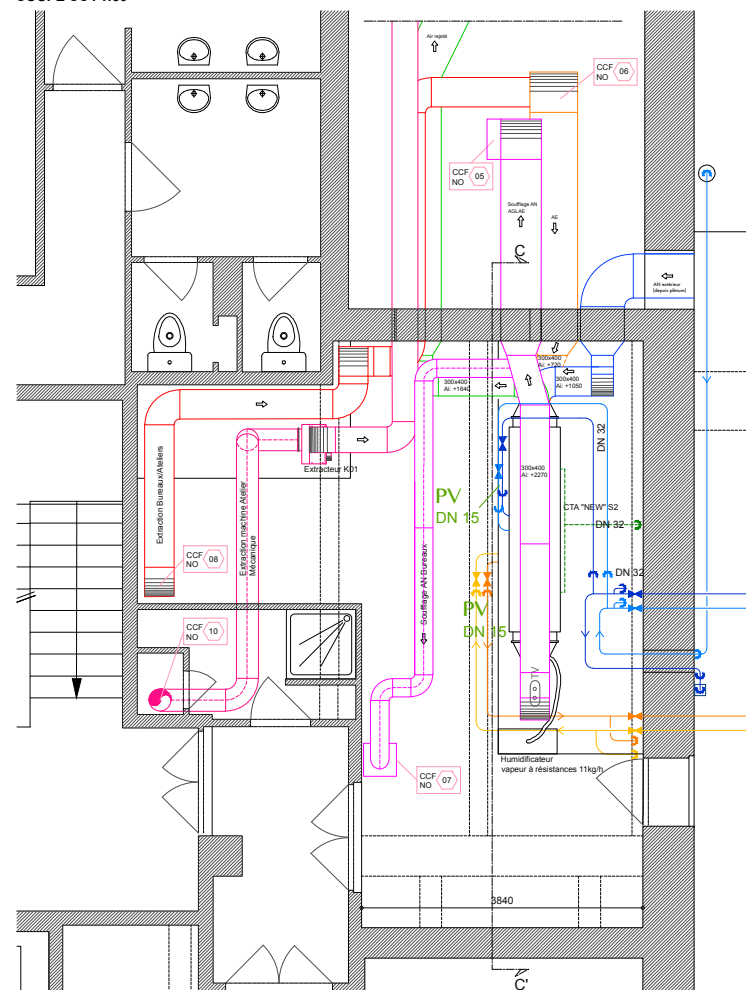

PLAN LOCAL CTA 1:50

PLAN_NIVEAU SS2
Local CTA

Echelle 1:500, 1:200, 1:50. Format original A2

LEGENDE

- Air neuf (de CTA AGLAE au SS2)
- Air extrait (vers CTA AGLAE au SS2)
- Grille de soufflage
- Grille d'extraction
- Bouche de soufflage
- Bouche d'extraction
- Cassette 4 voies
- Ventilo-Convecteur
- Soufflage Ventil-Convecteur
- Reprise Ventil-Convecteur
- Grille de soufflage Ventil-Convecteur
- Grille d'extraction Ventil-Convecteur
- Réseau EC existant
- Réseau EG bureaux/ateliers AGLAE
- Réseau de désenfumage à partir du regard ZAG extérieur
- Gaines textiles fibre de verre micropertuisées (dossier réseau) MB
- CE/TV
- Trappe de visite
- PV
- Point de vidange
- Châpé coupe-feu
- Réseau condensats

C2RMF_NEW AGLAE

SOLE CONFORT
Génie climatique
40410, rue des Lignes
84430 CHENEVERES-SUR-MARNE
Tel. : 04 91 45 28 23
Site: www.soleconfort.com
Email: info@soleconfort.com

PLAN DOE
LOT 4 - CVCD

VERSION A	02/01/2017
VERSION B	02/03/2017
VERSION C	05/03/2017
VERSION D - VERSION DOE - Tel que construit	15/03/2017