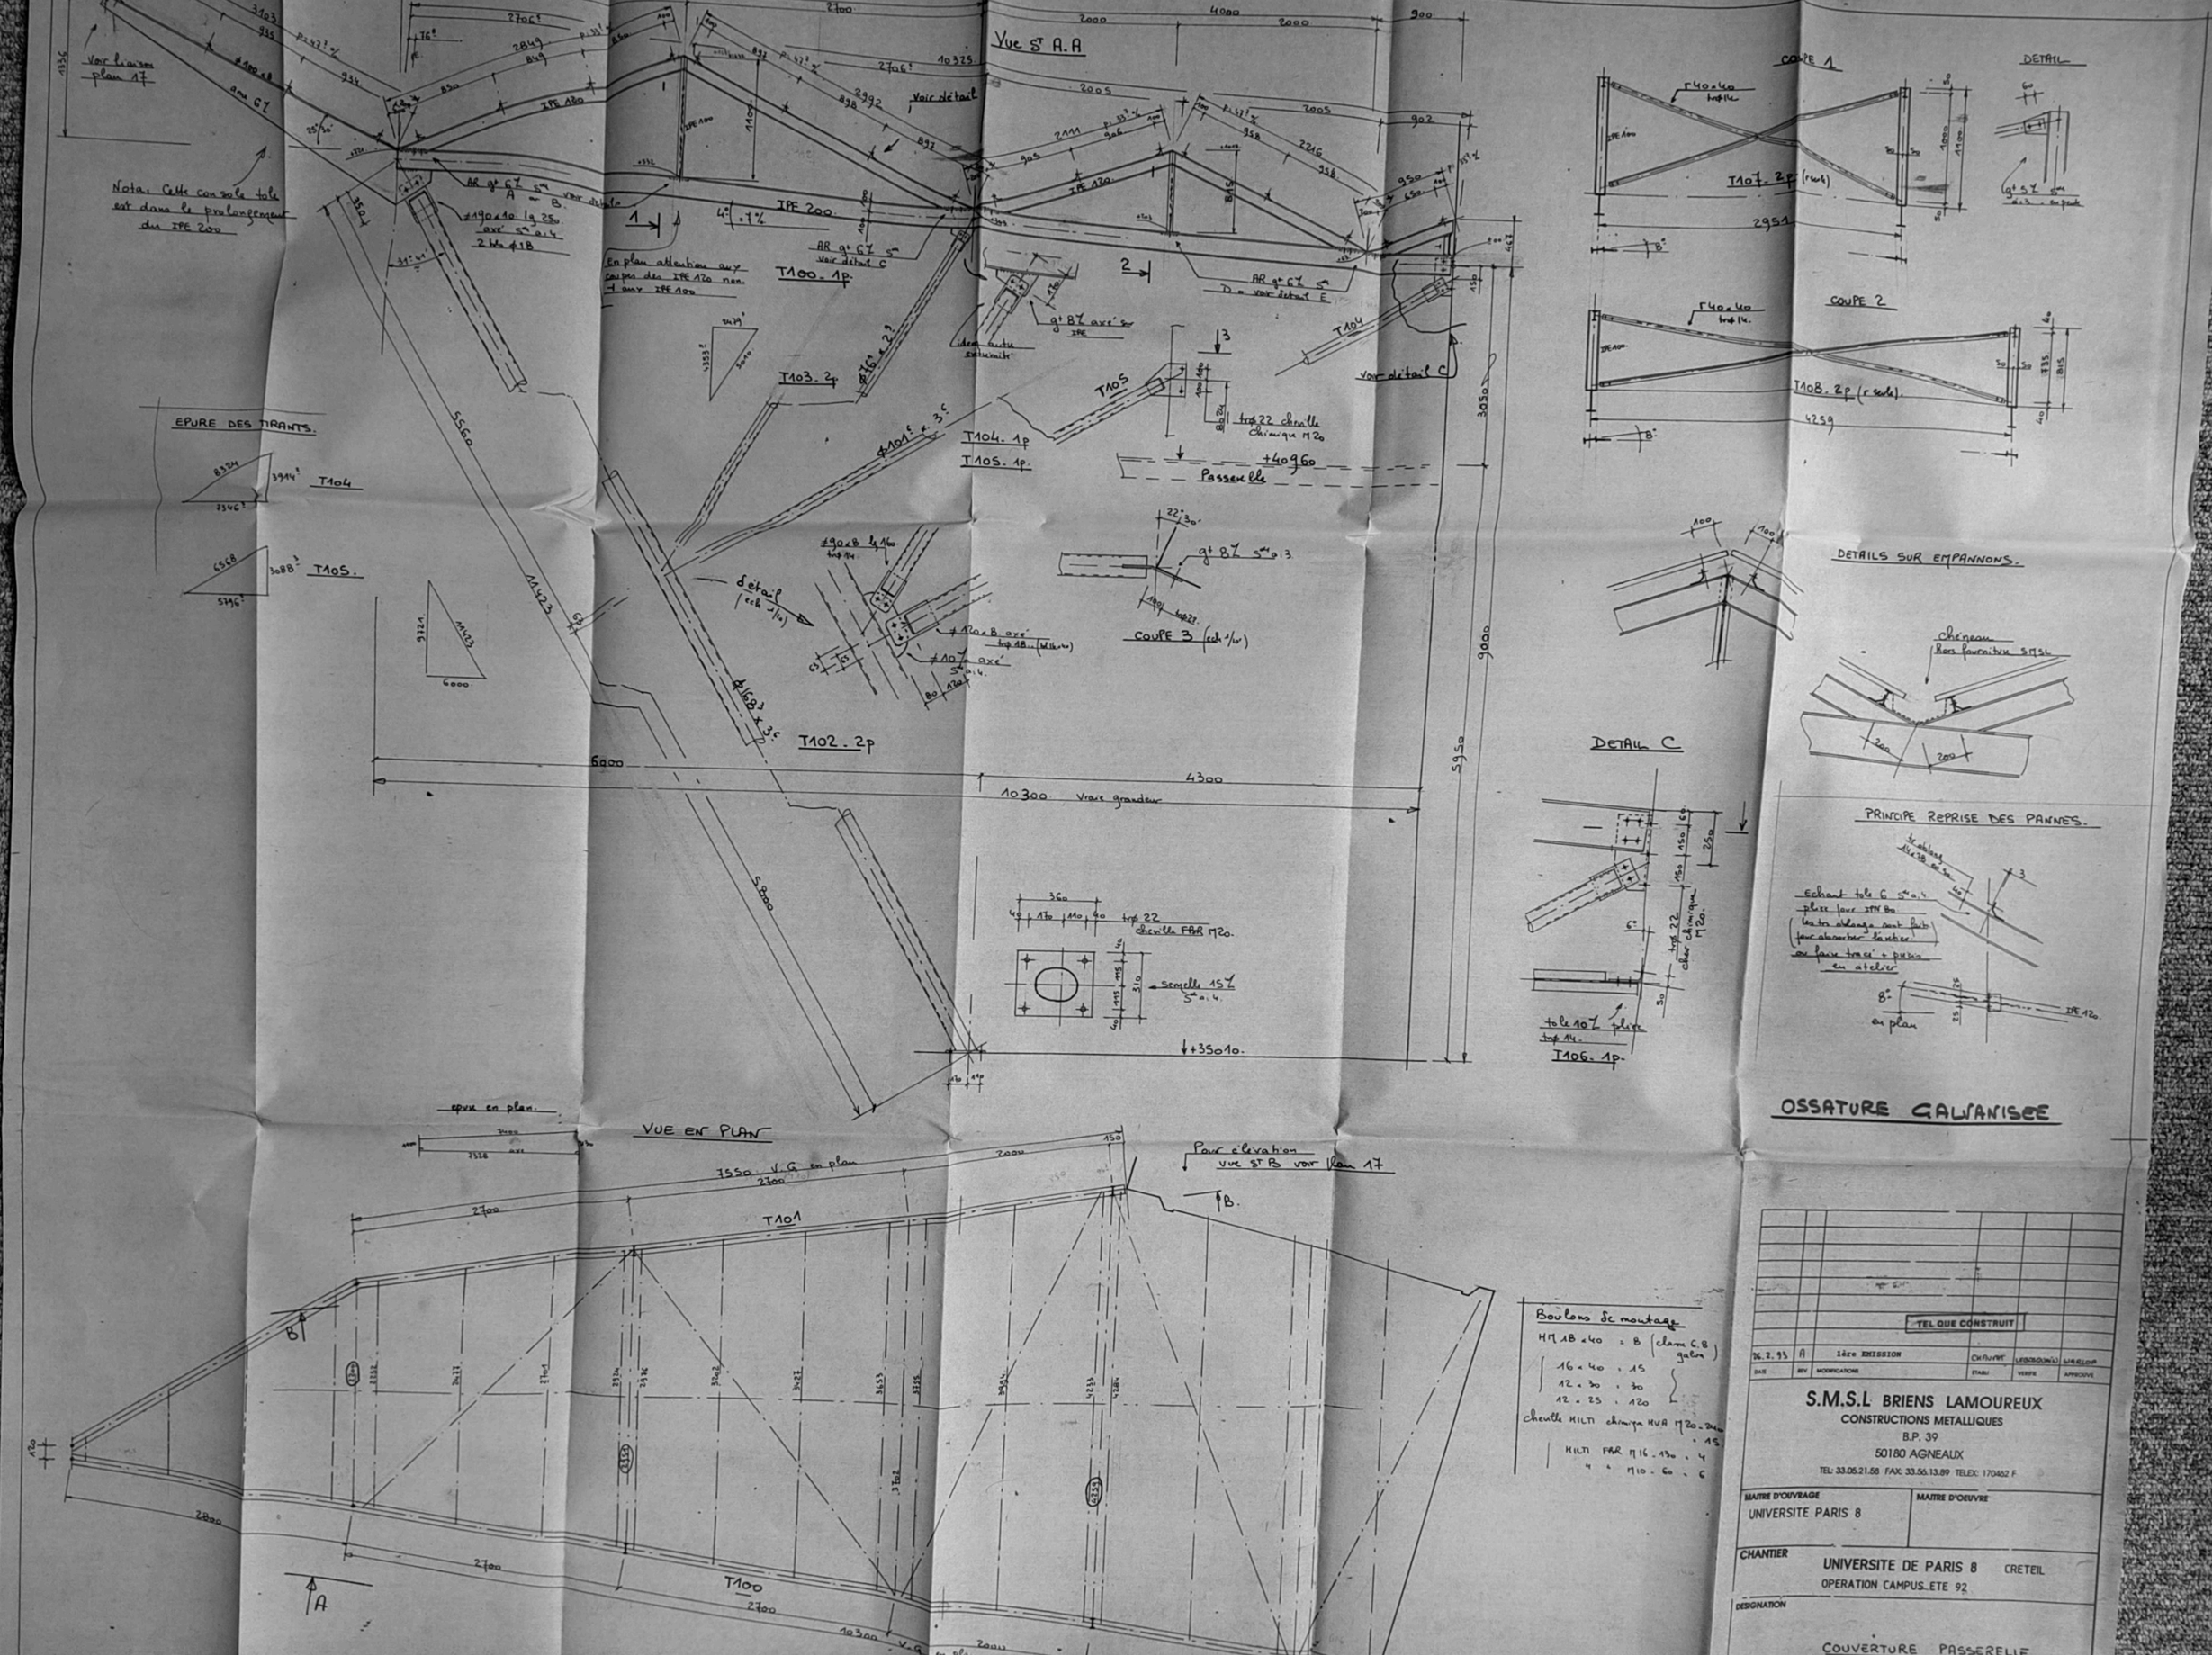

Vue St A.A
Voir liaison plan 17
Nota. Cette console tole est dans le prolongement du IPE 200
IPE 200
IPE 120
Voir détail
En plan attention aux coupes des IPE 120 non. 1 aux IPE 100
T100. 1p.
T103. 2p
T104. 1p
T105. 1p.
T102. 2p
T104
T105
Passerelle
+40960
COUPE 3
COUPE 1
COUPE 2
T107. 2p
T108. 2p
DETAIL
DETAILS SUR EMPANNONS.
DETAIL C
T106. 1p.
PRINCIPE REPRISE DES PANNES.
Echant tole 6 St a.4
OSSATURE GALVANISEE
EPURE DES TIRANTS.
T104
T105.
VUE EN PLAN
Pour élévation vue St B voir plan 17
T101
T100
Boulons de montage
HM 18 x 40 = 8 (classe 6.8 galva)
16 x 40 = 15
12 x 30 = 30
12 x 25 = 120
cheville HILTI chimique HVA M20 - 240 = 15
HILTI FAR M16 - 130 = 4
" " M10 - 60 = 6
TEL QUE CONSTRUIT
26.2.93 A 1ère EMISSION
S.M.S.L BRIENS LAMOUREUX
CONSTRUCTIONS METALLIQUES
B.P. 39
50180 AGNEAUX
TEL: 33.05.21.58 FAX: 33.56.13.89 TELEX: 170462 F
MAITRE D'OUVRAGE
UNIVERSITE PARIS 8
MAITRE D'OEUVRE
CHANTIER
UNIVERSITE DE PARIS 8 CRETEIL
OPERATION CAMPUS ETE 92
DESIGNATION
COUVERTURE PASSERELLE