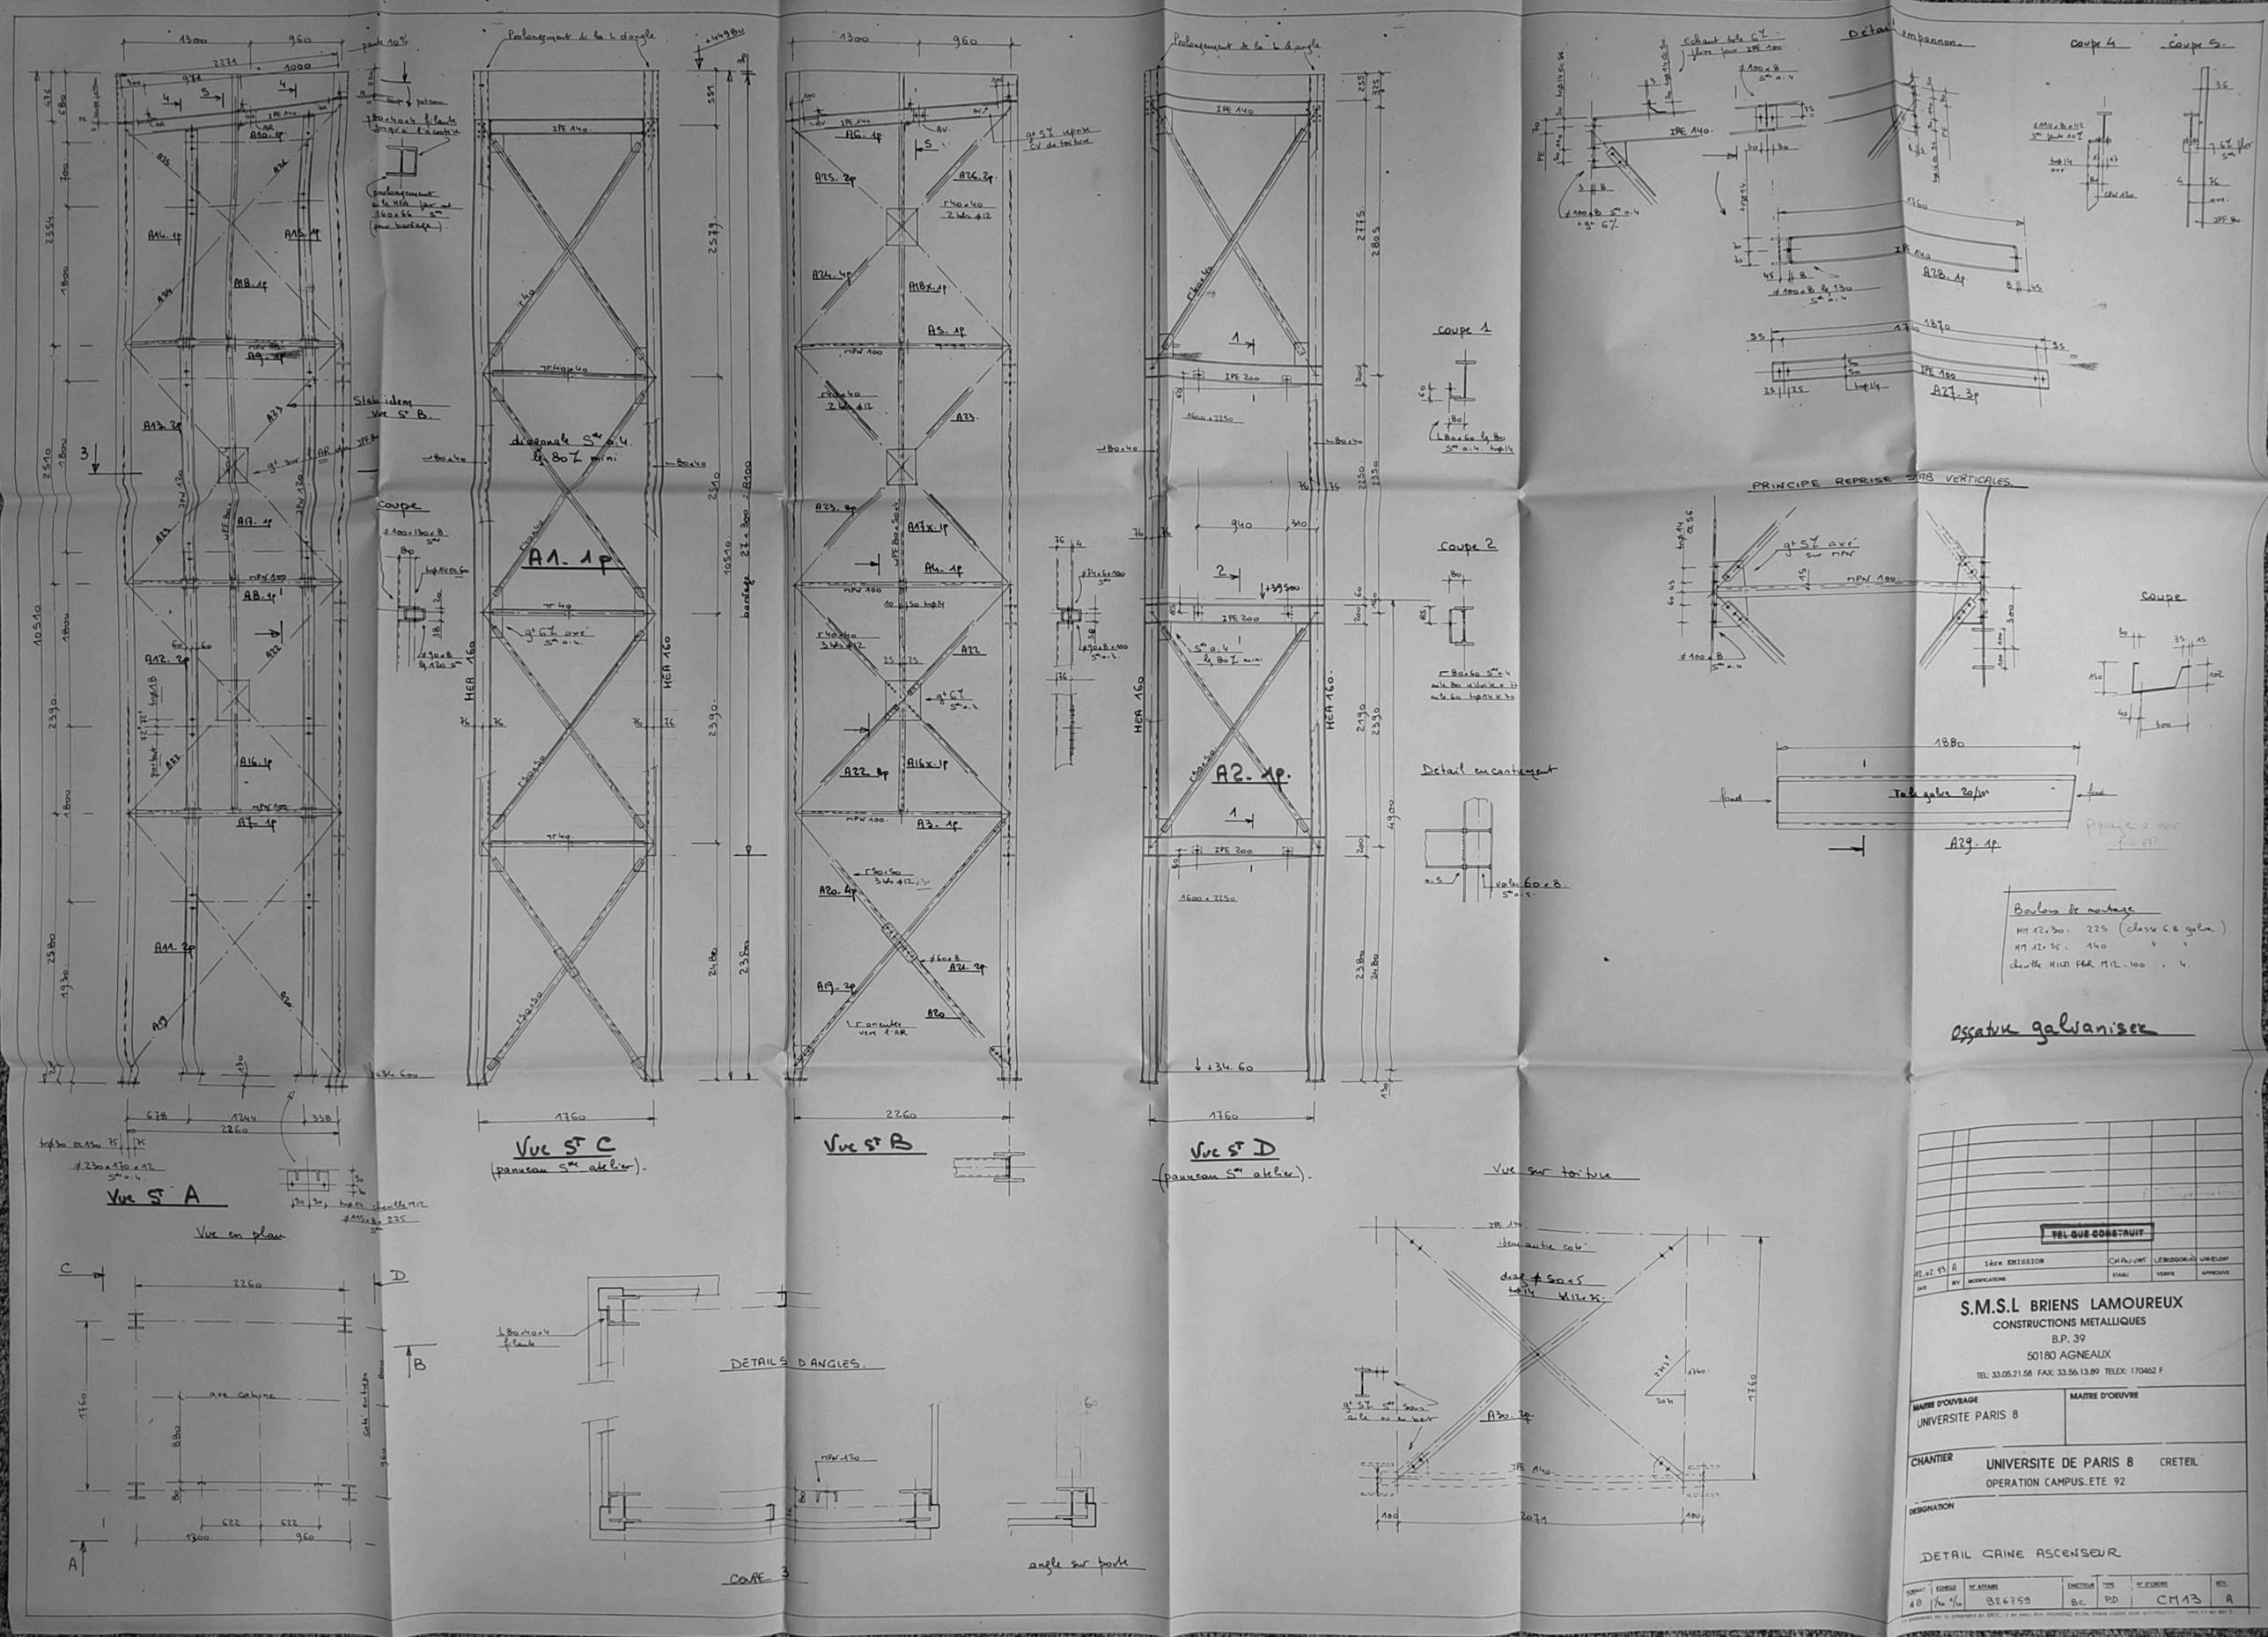
Vue St A
Vue en plan
Vue St C
(panneau St atelier).
Vue St B
Vue St D
(panneau St atelier).
Vue sur toiture
DETAILS D'ANGLES.
COUPE 3
angle sur porte
A1. 1p
A2. 1p
A29. 1p
A27. 3p
A28. 1p
Coupe 1
Coupe 2
Detail encastrement
Détail empannon.
Coupe 4
Coupe 5
PRINCIPE REPRISE STAB VERTICALES.
Coupe
Boulons de montage
HM 12x30 : 225 (classe 8.8 galva)
HM 12x35 : 140
cheville HILTI FHR M12-100 : 4.
ossature galvaniser
TEL QUE CONSTRUIT
12.02.93 A 1ère EMISSION CHAU VWT LEBOGORNIA WALEZKO
DATE REV MODIFICATIONS ETABLI VERIFIE APPROUVE
S.M.S.L BRIENS LAMOUREUX
CONSTRUCTIONS METALLIQUES
B.P. 39
50180 AGNEAUX
TEL: 33.05.21.58 FAX: 33.56.13.89 TELEX: 170452 F
MAITRE D'OUVRAGE
UNIVERSITE PARIS 8
MAITRE D'OEUVRE
CHANTIER
UNIVERSITE DE PARIS 8 CRETEIL
OPERATION CAMPUS_ETE 92
DESIGNATION
DETAIL GAINE ASCENSEUR
FORMAT A0
ECHELLE 1/10 1/5
N° AFFAIRE 926759
EMETTEUR BC
TYPE PD
N° D'ORDRE CM13
REV. A