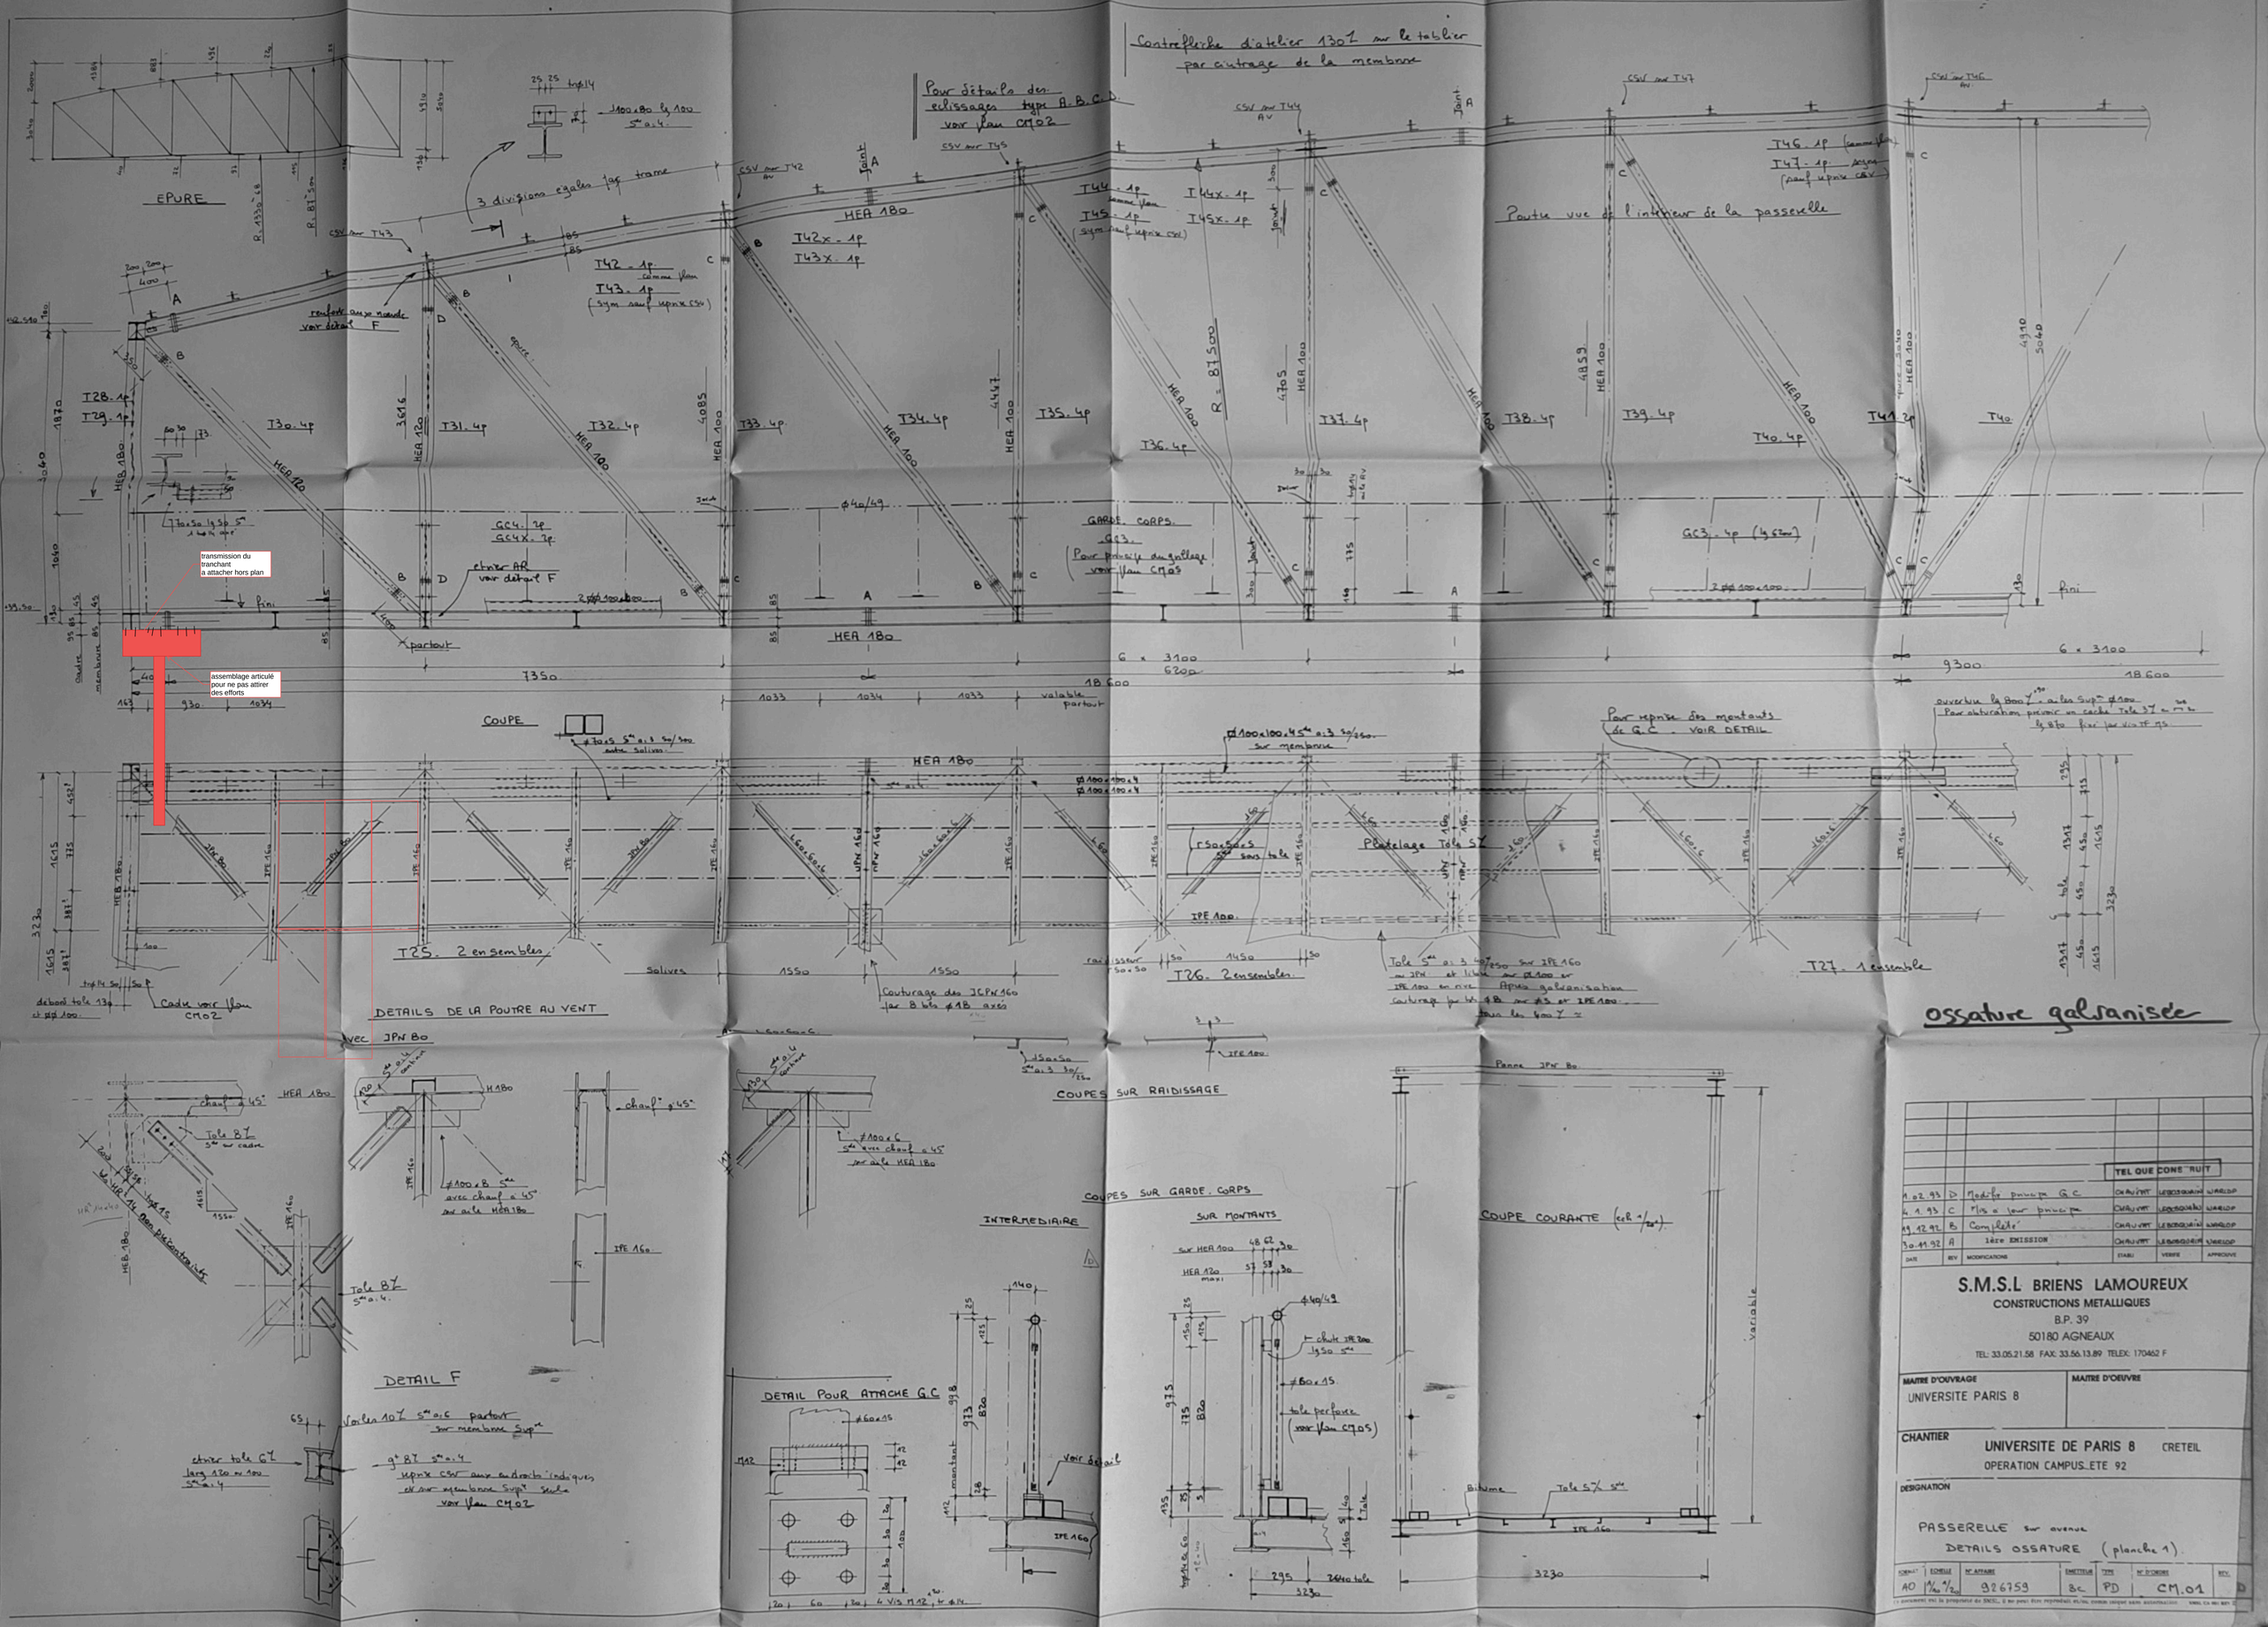

			TEL QUE CONSTRUIT		
1.02.93	D	Modifié principe G.C	CHAUVAT	LEBOSQUAIN	WARLOP
4.1.93	C	Mis à jour principe	CHAUVAT	LEBOSQUAIN	WARLOP
19.12.92	B	Complété	CHAUVAT	LEBOSQUAIN	WARLOP
30.11.92	A	1ère EMISSION	CHAUVAT	LEBOSQUAIN	WARLOP
DATE	REV	MODIFICATIONS	ETABLI	VERIFIE	APPROUVE

S.M.S.L BRIENS LAMOUREUX
CONSTRUCTIONS METALLIQUES
B.P. 39
50180 AGNEAUX
TEL: 33.05.21.58 FAX: 33.56.13.89 TELEX: 170462 F

MAITRE D'OUVRAGE: UNIVERSITE PARIS 8
MAITRE D'OEUVRE:

CHANTIER: UNIVERSITE DE PARIS 8 CRETEIL
OPERATION CAMPUS_ETE 92

DESIGNATION: PASSERELLE sur avenue
DETAILS OSSATURE (planche 1)

FORMAT	ECHELLE	N° AFFAIRE	EMETTEUR	TYPE	N° D'ORDRE	REV.
A0	1/10 1/20	926759	Bc	PD	CM.01	D

Ce document est la propriété de SMSL, il ne peut être reproduit et/ou, comme indiqué sans autorisation. SMSL CA 001 REV D